

工程指示 / 要求簡箋(E.I.)

工程指示編號：EI / 1491 / 20

修改版次：D

工程編號：J - 837

工程名稱：觀塘裕民坊

工程項目：幕牆 6/F 趟門大貨(T1-T5)

收件人：生統 / 永林

發件人：Eric Liu

日期：05/05/2020

要求提供 / 確認 事項：

- |                                    |                                     |                               |
|------------------------------------|-------------------------------------|-------------------------------|
| <input type="checkbox"/> 初步鋁料 B.M. | <input type="checkbox"/> 加工拆圖，然後生產  | <input type="checkbox"/> 尺寸表  |
| <input type="checkbox"/> 正式鋁料 B.M. | <input type="checkbox"/> 技術上資料 / 指示 | <input type="checkbox"/> 報價   |
| <input type="checkbox"/> 配件 B.M.   | <input type="checkbox"/> 樣辦或貨品說明書   | <input type="checkbox"/> 分判合約 |
| <input type="checkbox"/> 其他：_____  |                                     |                               |

內容：

請按加工圖生產趟門送地盤安裝 (T1-T5,6F)

請留意: T2K 已在 EI1179 出單

T1J,T2B,E,T5M 已在 EI1253 出單

D 版: 趟門框修鎖盒孔位有誤，現趟門框加鋁巴修鎖盒用  
謝謝！

請在 2020 / 05 / 08 前完成上列要求。

附：3 頁加工圖

以上項目為:

- 原合約工程包                       原合約工程加 / 減賬                       新工程報價

原因：-

分發東莞各部門：

- ( ) 生產技術總監  連附件    ( ) 技術部  連附件    永林    ( ) 生產部     連附件    ( ) 機械設計部  連附件  
 ( ) 採購部     連附件    ( ) 生產統籌部  連附件    梅  
 ( ) 質檢部     連附件    ( ) 會計部     連附件    ( ) 報關組     連附件    ( ) 其他    楊榮輝  連附件

分發香港各部門：


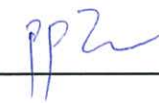
- ( ) 行政部  連附件    ( ) 會計部  連附件    ( ) 統籌部  連附件    ( ) 工程部地盤科文  連附件  
 ( ) 採購部  連附件    ( ) QS 部  連附件    ( ) 維修部  連附件    ( ) 其他 \_\_\_\_\_  連附件

傳遞編號：

HK 0758 / 20

發件人簽署：

項目經理簽署：


  






美特鋁質 有限公司  
MIDI Aluminium Fabricator Ltd.




工程號 J-837 地盤 觀塘裕民坊

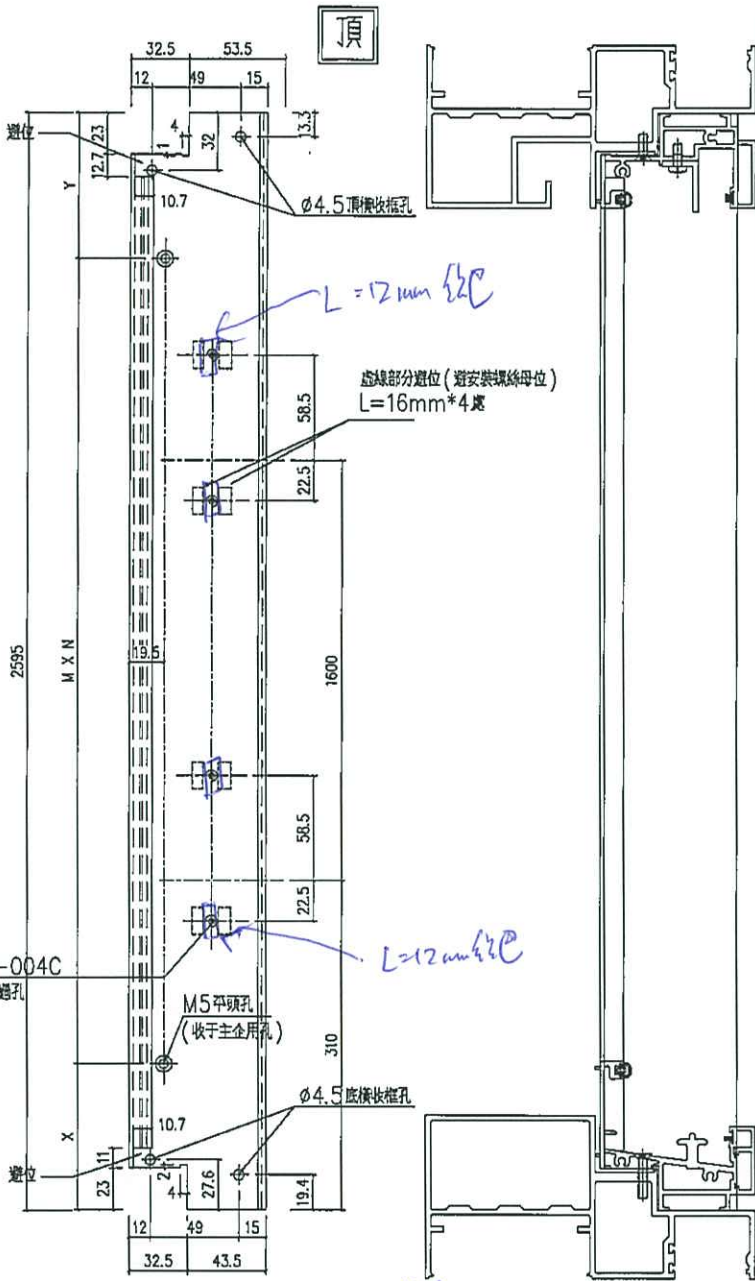


序號	數量	窗號位置	X	M	N	Y
1	1	T1CWA-1	132.5	295	8	102.5
2	1	T1CWA-2	97.5	300	8	97.5
3	1	T2CW/B-1左	97.5	300	8	97.5
4	1	T2CW/G-2右	132.5	295	8	102.5
5	1	T2CWA-1	132.5	295	8	102.5
6	1	T2CWA-1左	97.5	300	8	97.5
7	1	T2CWA-1右	132.5	295	8	102.5
8	1	T2CWA-2	97.5	300	8	97.5
9	1	T2CWA/M-1	97.5	300	8	97.5
10	1	T2CW/B-1右	97.5	300	8	97.5
11	1	T3CWA-1	132.5	295	8	102.5
12	1	T3CWA-1	132.5	295	8	102.5
13	1	T3CWA-2	97.5	300	8	97.5
14	1	T5CWA/D-1	132.5	295	8	102.5
15	1	T5CWA/F-1	132.5	295	8	102.5
16	1	T5CWA/H-2	97.5	300	8	97.5
17	1	T5CWA/H-1	132.5	295	8	102.5
18	1	T5CWA/F-2	97.5	300	8	97.5

室外

室外

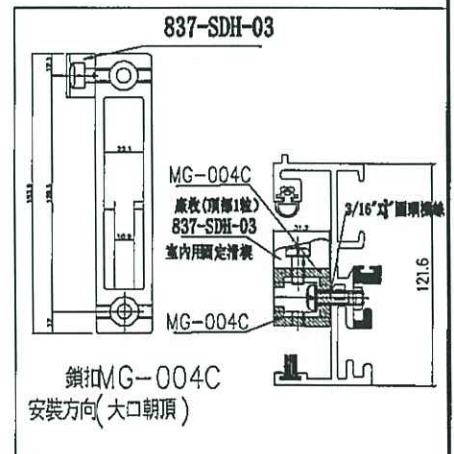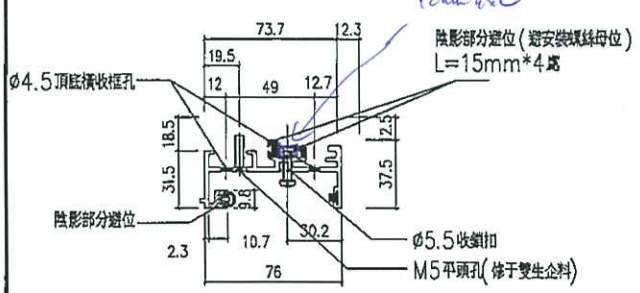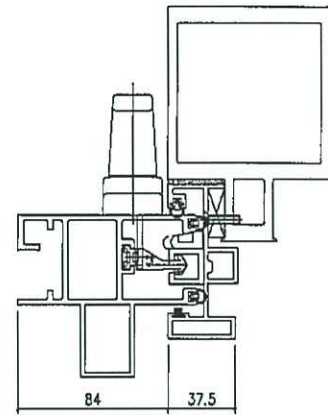

名稱	SD框邊企	制圖	LHR	2020.01.02	修改	A	
材料	X85571	復核	-	-	日期	2020.03.11	
顏色	EC-DG-S332054	批准	Jason	-	圖號	TD-M01Ra	

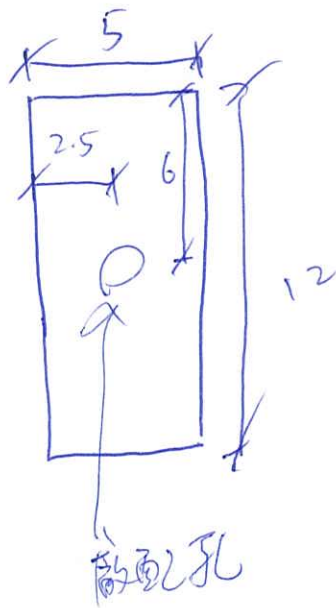

12x5mm 铝板

用铝料  
3mm厚

148件