



工程指示 / 要求簡箋(E.I.)

工程指示編號：EI 1494 / 20

修改版次：-

工程編號：J - 837

工程名稱：觀塘裕民坊

工程項目：幕牆 企身收口鋁板(補 T2N 碰瓦位)

收件人：生統 / 永林

發件人：Eric Liu

日期：23/01/2020

要求提供 / 確認 事項：

- |                                    |                                     |                               |
|------------------------------------|-------------------------------------|-------------------------------|
| <input type="checkbox"/> 初步鋁料 B.M. | <input type="checkbox"/> 加工拆圖，然後生產  | <input type="checkbox"/> 尺寸表  |
| <input type="checkbox"/> 正式鋁料 B.M. | <input type="checkbox"/> 技術上資料 / 指示 | <input type="checkbox"/> 報價   |
| <input type="checkbox"/> 配件 B.M.   | <input type="checkbox"/> 樣辦或貨品說明書   | <input type="checkbox"/> 分判合約 |
| <input type="checkbox"/> 其他：_____  |                                     |                               |

內容：

請按加工圖生產企身收口鋁板送地盤安裝

因 EI0511 拆圖有誤，T2N2 應用碰瓦款，不是碰露台款

請先從 EI0511 中抽取同款，送 27/F 以下數量到地盤安裝

謝謝！

請在 2020 / 02 / 15 前完成上列要求。

附：2 頁加工圖，1 頁位置圖

以上項目為：

- 原合約工程包                       原合約工程加 / 減賬                       新工程報價

原因：-

分發東莞各部門：

- ( ) 生產技術總監  連附件    (✓) 技術部  連附件 永林    ( ) 生產部     連附件    ( ) 機械設計部  連附件  
 ( ) 採購部     連附件    (✓) 生產統籌部  連附件 梅  
 ( ) 質檢部     連附件    ( ) 會計部     連附件    ( ) 報關組     連附件    ( ) 其他 楊榮輝  連附件

分發香港各部門：

- ( ) 行政部  連附件    ( ) 會計部  連附件    ( ) 統籌部  連附件    (✓) 工程部地盤科文  連附件 火  
 ( ) 採購部  連附件    ( ) QS 部  連附件    ( ) 維修部  連附件    ( ) 其他 \_\_\_\_\_  連附件

傳遞編號：

HK0129 / 20


發件人簽署：

項目經理簽署：



工程號 J-837 地盤 觀塘裕民坊


物料編號	層數	每層數	總數	使用位置	樓層	備註
APB-H20R	38	1	38	T1CWF-2	7-26F,27-49F	修改尺寸
APB-H20R	38	1	38	T1CWE-1	7-26F,27-49F	修改尺寸
APB-H20R	38	1	38	T1CWD-1	7-26F,27-49F	修改尺寸
APB-H20R	38	1	38	T1CWB-2	7-26F,27-49F	修改尺寸
APB-H20R	38	1	38	T1CWL-2	7-26F,27-49F	修改尺寸
APB-H20R	38	1	38	T1CWJ-2	7-26F,27-49F	修改尺寸
APB-H20R	41	1	41	T2CWG-2	7-26F,27-52F	修改尺寸
APB-H20R	42	1	42	T2CWE-2	7-26F,27-53F	修改尺寸
APB-H20R	42	1	42	T2CWN-1	7-26F,27-53F	修改尺寸
APB-H20R	42	1	42	T2CWN-2	7-26F,27-53F	修改尺寸
APB-H20R	40	1	40	T3CWL-2	7-26F,27-51F	修改尺寸
APB-H20R	40	1	40	T3CWC-2	7-26F,27-51F	修改尺寸
APB-H20R	38	1	38	T5CWF-2	7-26F,27-49F	修改尺寸
APB-H20R	38	1	38	T5CWD-2	7-26F,27-49F	修改尺寸
合計:			591			

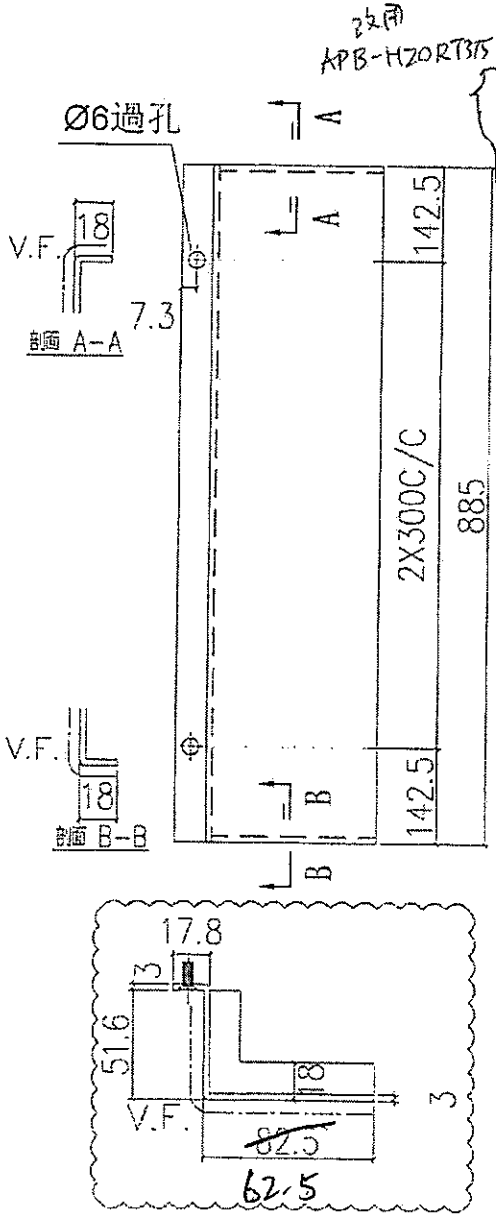

395  
 依據EI/0570修改/新增  
 先做7-9F樣板層數量

物料編號	層數	每層數	總數	使用位置
APB-H20R	43	1	43	T2CWN-2

地盤安裝

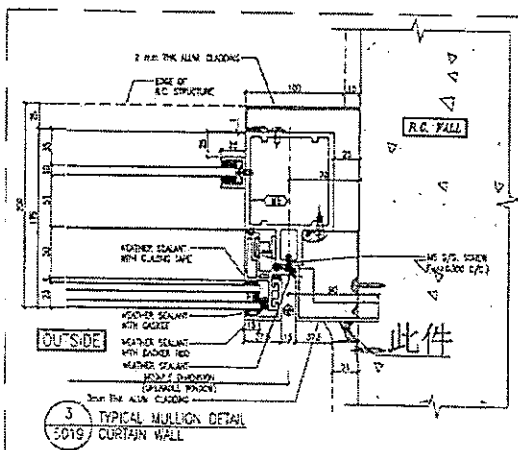

名稱	室外收口件拆圖	制圖	甄惠芳	2019.4.15	修改	A	B
材料	3mm鋁	復核	譚永林	2019.4.20	日期	2019.4.30	2019.5.23
顏色	UC1803649-FXL-3	批准			圖號	APB-H20R	



