

工程指示 / 要求簡箋(E.I.)

工程指示編號：EI / 1497 / 20

修改版次：B

工程編號：J - 837

工程名稱：觀塘裕民坊

工程項目：特式層 窗門 access panel 拆圖資料 (包 insitu 及 facade 窗)

收件人：生統 / 永林

發件人：Eric Liu

日期：07/02/2020

要求提供 /  確認 事項：

- |                                    |                                     |                               |
|------------------------------------|-------------------------------------|-------------------------------|
| <input type="checkbox"/> 初步鋁料 B.M. | <input type="checkbox"/> 加工拆圖，然後生產  | <input type="checkbox"/> 尺寸表  |
| <input type="checkbox"/> 正式鋁料 B.M. | <input type="checkbox"/> 技術上資料 / 指示 | <input type="checkbox"/> 報價   |
| <input type="checkbox"/> 配件 B.M.   | <input type="checkbox"/> 樣辦或貨品說明書   | <input type="checkbox"/> 分判合約 |
| <input type="checkbox"/> 其他：_____  |                                     |                               |

內容：

請按已覆尺資料拆圖，特式層共 23 隻門窗

B 版:放行 T2-SA01(則師 2020.02.06 確認)

生統: 請覆核鋁料使用量，現有廠存是否足夠本 EI 使用(包括原版,A 版,B 版)

謝謝！

請在 2020 / 02 / 22 前完成上列要求。

附：1 頁覆尺統計，4 頁則師 COMMENT

以上項目為：

- 原合約工程包                       原合約工程加 / 減賬                       新工程報價

原因：-

分發東莞各部門：

- ( ) 生產技術總監  連附件    ( ) 技術部  連附件    永林    ( ) 生產部     連附件    ( ) 機械設計部  連附件  
 ( ) 採購部     連附件    ( ) 生產統籌部  連附件    梅  
 ( ) 質檢部     連附件    ( ) 會計部     連附件    ( ) 報關組     連附件    ( ) 其他 楊榮輝  連附件

分發香港各部門：

- ( ) 行政部  連附件    ( ) 會計部  連附件    ( ) 統籌部  連附件    ( ) 工程部地盤科文  連附件    有司  
 ( ) 採購部  連附件    ( ) QS 部  連附件    ( ) 維修部  連附件    ( ) 其他 \_\_\_\_\_  連附件

傳遞編號：

HK 0156 / 20

發件人簽署：

項目經理簽署：

E2 149

有無	Dwg No.	status	Type	Window Mark	Floor	Room	location	dwg		現場		GBP
								W	H	W	H	W
無	#1	ok按圖	Door	T1W D-6	50/F	A	BAL	950	2550	990	2560	950
有	#2	ok按圖	Win	T1W 50A-KIT	50/F	A	KIT	1150	1445	ok	ok	1150
無	#3	REVIEW	Stairdoor	T1W 50A	50/F	A	STAIR	750	2250	750	2250	750
無	#4	ok按圖，要打作	WIN+door	T1W 50A-LIV-2	50/F	A	LIV					
無	#5	ok按圖	Access	T1W LMR-01	LMR			750	1200	ok	ok	750
無	#6	REVIEW	Stairdoor	T2W 55G	55/F	G	STAIR	750	2250	890	2250	750
無	#7	DEL	Access	T2W LMR-01	LMR			DEL	DEL	DEL	DEL	/
無	#8	DEL	Win	T3W H-3	52/F	H	STORE	DEL	DEL	DEL	DEL	/
有	#9	ok按圖	Win	T3W 52D-KIT	52/F	D	KIT	1250	1445	ok	ok	1250
有	#10	ok按圖	Win	T3W 52H-KIT	52/F	H	KIT	1250	1445	ok	ok	1250
無	#11	ok按圖	Win+Door	T3W 52H-LIV-2	52/F	H	LIV	1500	2250	1470	2200	1500
無	#12	REVIEW	Stairdoor	T3W 52D	52/F	D	STAIR	750	2250	970	2600	875
無	#13	REVIEW	Stairdoor	T3W 52H	52/F	H	STAIR	750	2250	900	2170	750
有	#14	ok按圖	Win	T5W 51A MBATH-2	51/F	A	BATH	585	1395	ok	ok	585
有	#15	ok按圖	Win	T5W 51A MBATH-3	51/F	A	BATH	650	1950	ok	ok	650
有	#16	ok按圖	Win	T5W 51A-KIT	51/F	A	KIT	950	1445	ok	ok	950
無	#17	REVIEW	Stairdoor	T5W 51A	51/F	A	STAIR	750	2250	900	2230	750
無	#18	DEL	Access	T5W LMR-01	LMR			DEL	DEL	DEL	DEL	/
無	#19	跟S.I	Access	T2W SA-01	55/F	G		700	1130			700
無	#20	跟現場	Access	T2W SA-02	Roof					750	1200	700
無	#21	跟現場	Access	T3W APR-01	Roof	Stair				750	1200	750

precast into insitu

有無	Dwg No.	status	Type	Window Mark	Floor	Room	location	dwg		現場		GBP
								W	H	W	H	W
無			Win	T2W 55G-BR3	55/F	G	BR	1765	1370	未打	未打	
	因13/6 WT email 確認修改， 打作後再現場裝，按圖生產											
無		已安裝	Access	T2W 55F-6	55/F	Corridor	Corridor	790	1190	已安裝	已安裝	
無		ok按圖	Win	T3W 52H-BR2	52/F	H	BR	1240	1370	1250	1370	1200+40
無		ok按圖	Win	T3W 52D-Liv	52/F	D	Liv	1465	2285	1470	2280	1425+40



Wong 187

2019.12.13

Access panel

(2019.11.25 (2nd Mail))

Project: NKIL 6514 Tower

Site Instructions

S.I. No.: A / WI / CEW / 19 / 08 / 21  
( Parties / Company / Issued Person / Year / Month / Date / Time )

To (Contractor): CR Construction

Location : TRG 55/F

Instructions:

Mok is instructed to supply and install the operable window on frosted glass at TRG 55/F.

PLAN + SECTION

For your immediate action on site  
Drawing No. / Sketches No.


Reasons for this Instruction:

Design development. For maintenance access to AC platform

Issued By:

Acknowledge Receipt:



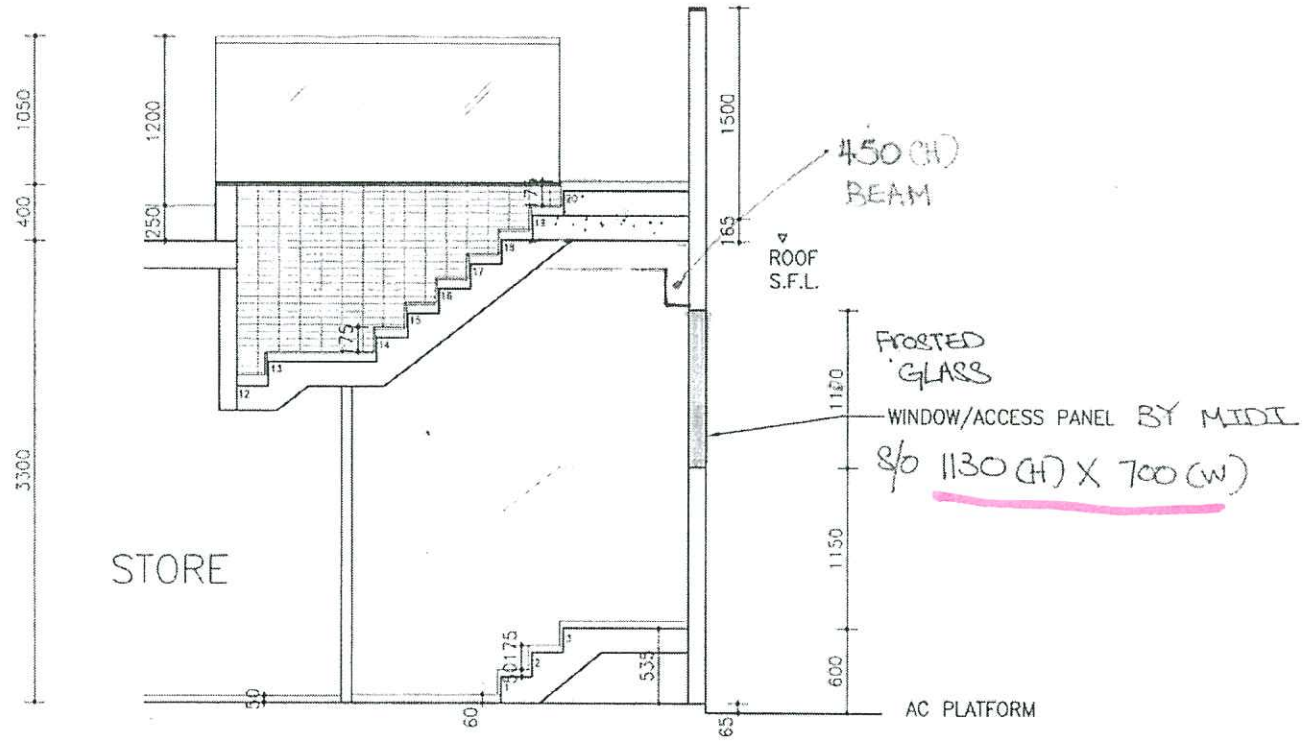

SECTION 1

T2 G 55/F