

工程指示 / 要求簡箋(E.I.)

工程指示編號：EI / 1519 / 20

修改版次：-

工程編號：J - 837

工程名稱：觀塘裕民坊

工程項目：幕牆 T1 JK 室內收口鋁板(FD 門位置)

收件人：生統 / 永林

發件人：Eric Liu

日期：18/02/2020

要求提供 / 確認 事項：

- |                                    |                                     |                               |
|------------------------------------|-------------------------------------|-------------------------------|
| <input type="checkbox"/> 初步鋁料 B.M. | <input type="checkbox"/> 加工拆圖，然後生產  | <input type="checkbox"/> 尺寸表  |
| <input type="checkbox"/> 正式鋁料 B.M. | <input type="checkbox"/> 技術上資料 / 指示 | <input type="checkbox"/> 報價   |
| <input type="checkbox"/> 配件 B.M.   | <input type="checkbox"/> 樣辦或貨品說明書   | <input type="checkbox"/> 分判合約 |
| <input type="checkbox"/> 其他：_____  |                                     |                               |

內容：

請按加工圖生產室內收口鋁板送地盤安裝  
T1JK 單位，FD 門位置室內收口  
謝謝！

請在 2020 / 03 / 02 前完成上列要求。

附：2 頁加工圖，1 頁大圖樣

以上項目為：

- 原合約工程包                       原合約工程加 / 減賬                       新工程報價

原因：-

分發東莞各部門：

- ( ) 生產技術總監  連附件    ( ) 技術部  連附件 永林    ( ) 生產部  連附件    ( ) 機械設計部  連附件  
 ( ) 採購部  連附件    ( ) 生產統籌部  連附件 梅  
 ( ) 質檢部  連附件    ( ) 會計部  連附件    ( ) 報關組  連附件    ( ) 其他 楊榮輝  連附件

分發香港各部門：

- ( ) 行政部  連附件    ( ) 會計部  連附件    ( ) 統籌部  連附件    ( ) 工程部地盤科文  連附件 大阿哥  
 ( ) 採購部  連附件    ( ) QS 部  連附件    ( ) 維修部  連附件    ( ) 其他 \_\_\_\_\_  連附件


傳遞編號：

HK0172 / 20

發件人簽署：

項目經理簽署：

Eric Liu  
[Signature]


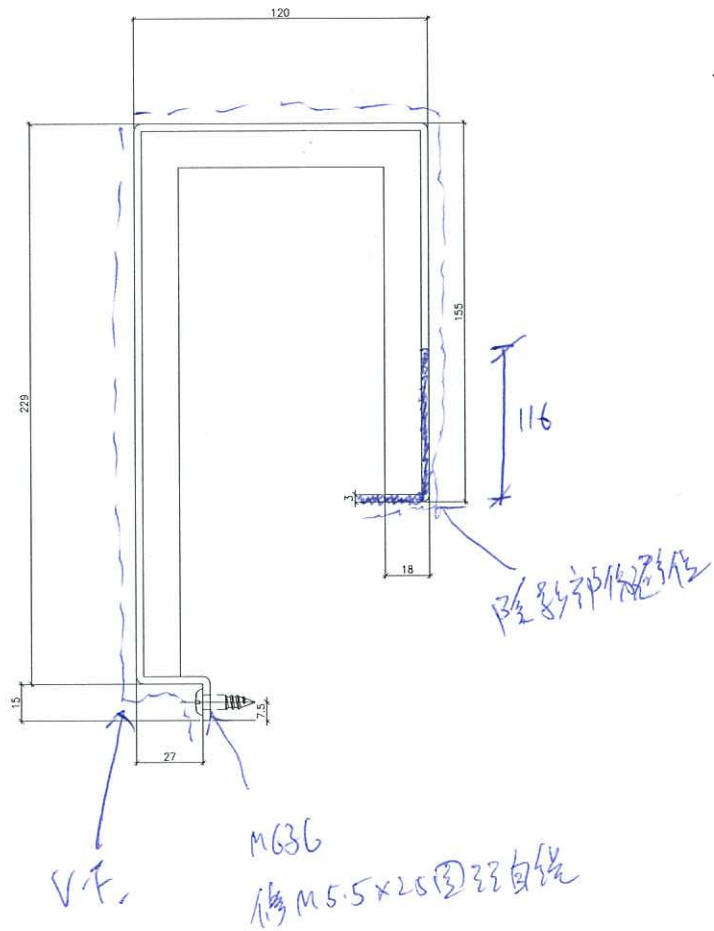


T1J(甲)

规格 = VCJ803649FXL-3

数量 = 39件

图号 = 837-T1J-FDA

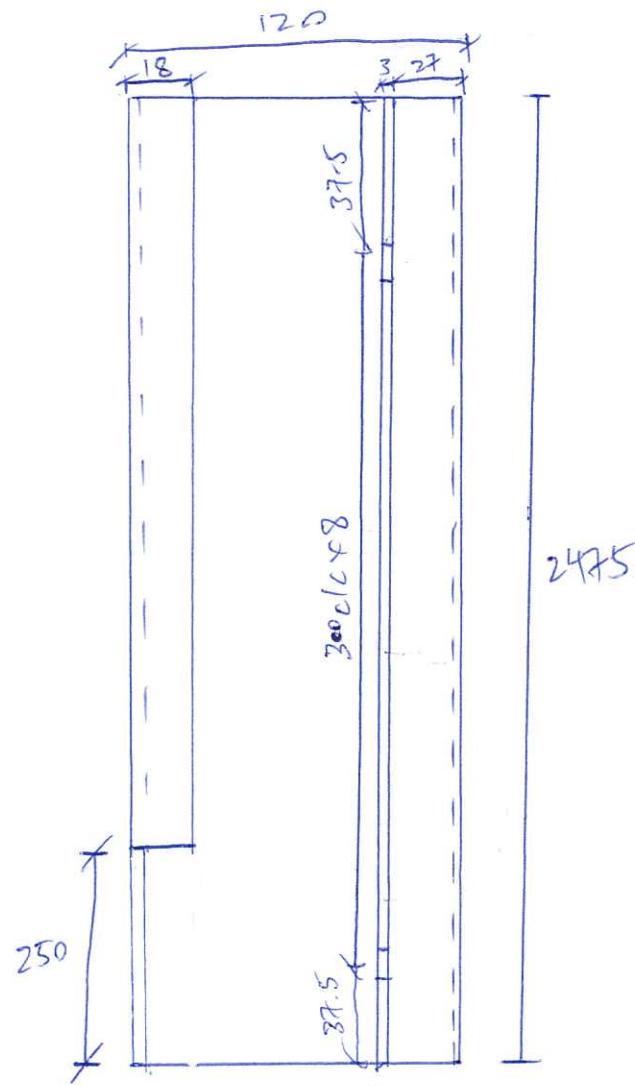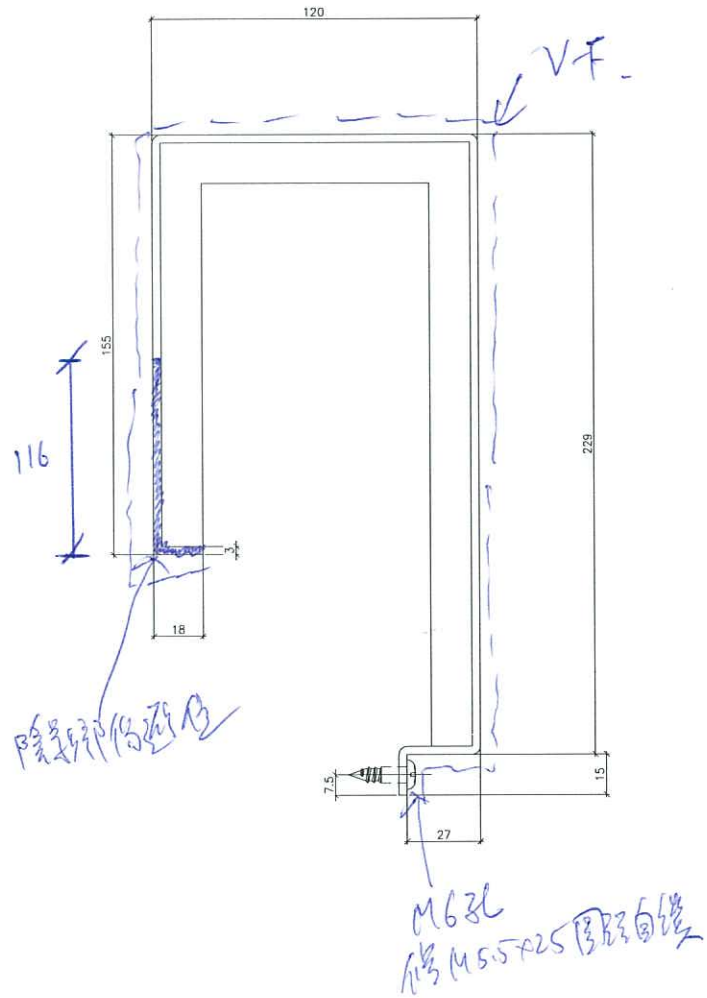

TIK (甲)

料號 = VCT803649F+L-3

數量 = 39 件

圖號 = 837-TIK-FDA

T1 JK

此件

