

工程指示 / 要求簡箋(E.I.)

工程指示編號：EI / 1530 / 20

修改版次：-

工程編號：J - 837

工程名稱：觀塘裕民坊

工程項目：幕牆 6 樓 FD 門邊企用鐵通

收件人：Maggie / 生統

發件人：Eric Liu

日期：21/02/2020

要求提供 / 確認 事項：

- | | | |
|------------------------------------|-------------------------------------|-------------------------------|
| <input type="checkbox"/> 初步鋁料 B.M. | <input type="checkbox"/> 加工拆圖，然後生產 | <input type="checkbox"/> 尺寸表 |
| <input type="checkbox"/> 正式鋁料 B.M. | <input type="checkbox"/> 技術上資料 / 指示 | <input type="checkbox"/> 報價 |
| <input type="checkbox"/> 配件 B.M. | <input type="checkbox"/> 樣辦或貨品說明書 | <input type="checkbox"/> 分判合約 |
| <input type="checkbox"/> 其他：_____ | | |

內容：

請按加工圖訂購鐵件送廠加工用

6 樓 FD 門邊企改用 M2 料(X85546)，邊企用鐵通

謝謝！

請在 2020 / 03 / 03 前完成上列要求。

附：1 頁，8 頁

以上項目為：

- 原合約工程包 原合約工程加 / 減賬 新工程報價

原因：-

分發東莞各部門：

- () 生產技術總監 連附件 () 技術部 連附件 永林 () 生產部 連附件 () 機械設計部 連附件
 () 採購部 連附件 () 生產統籌部 連附件 梅
 () 質檢部 連附件 () 會計部 連附件 () 報關組 連附件 () 其他 楊榮輝 連附件

分發香港各部門：

- () 行政部 連附件 () 會計部 連附件 () 統籌部 連附件 () 工程部地盤科文 連附件
 () 採購部 連附件 () QS 部 連附件 () 維修部 連附件 () 其他 _____ 連附件

傳遞編號：


HK 0210 / 20

發件人簽署：


項目經理簽署：

J837 . 防水改

2020.2.17

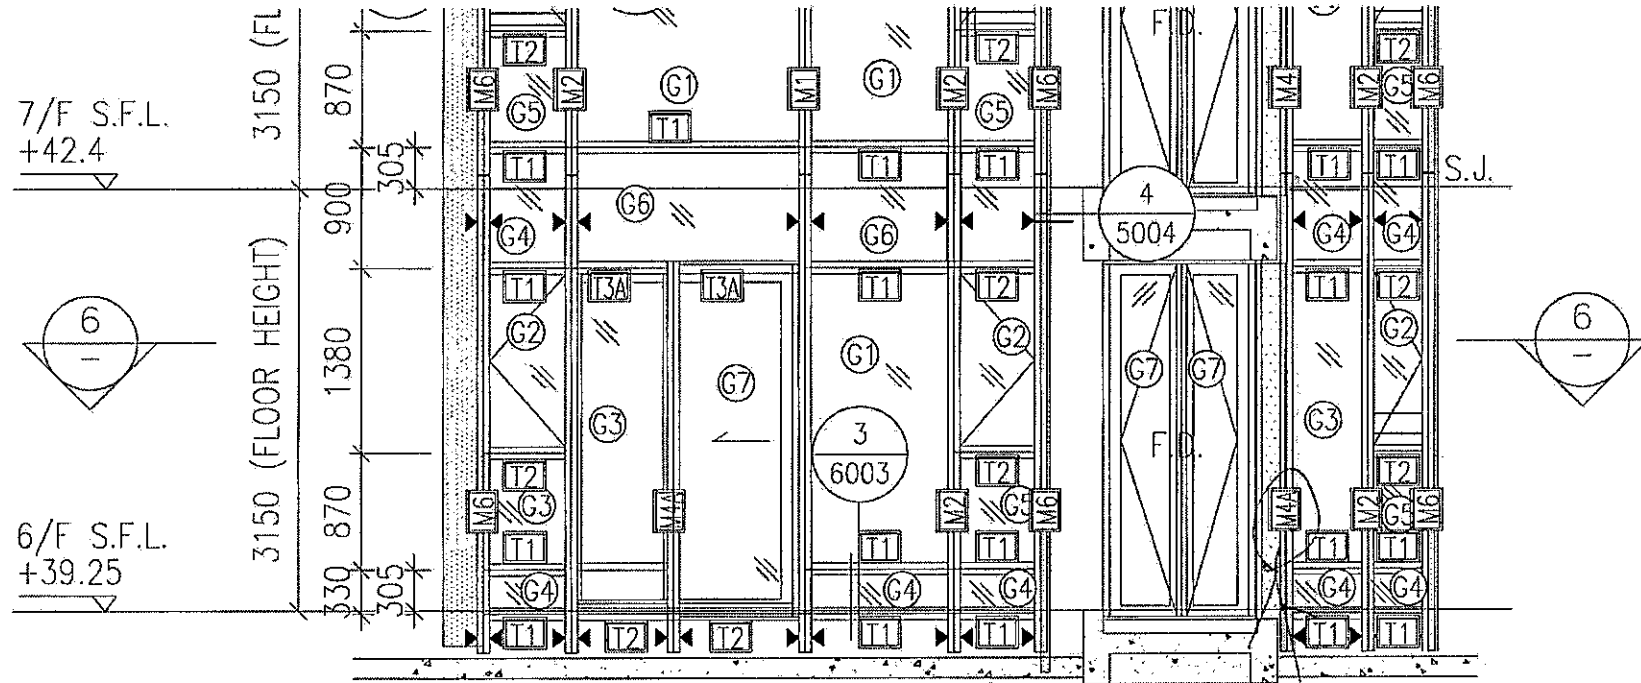


1
-
PART ELEVATION FOR CURTAIN WALL

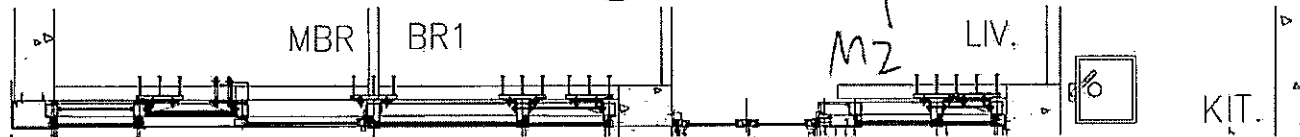


按附圖標字


FD門 M4A 料
改用 M2 料 (X85546) 請 後修改加2圖
力要加 加力鐵

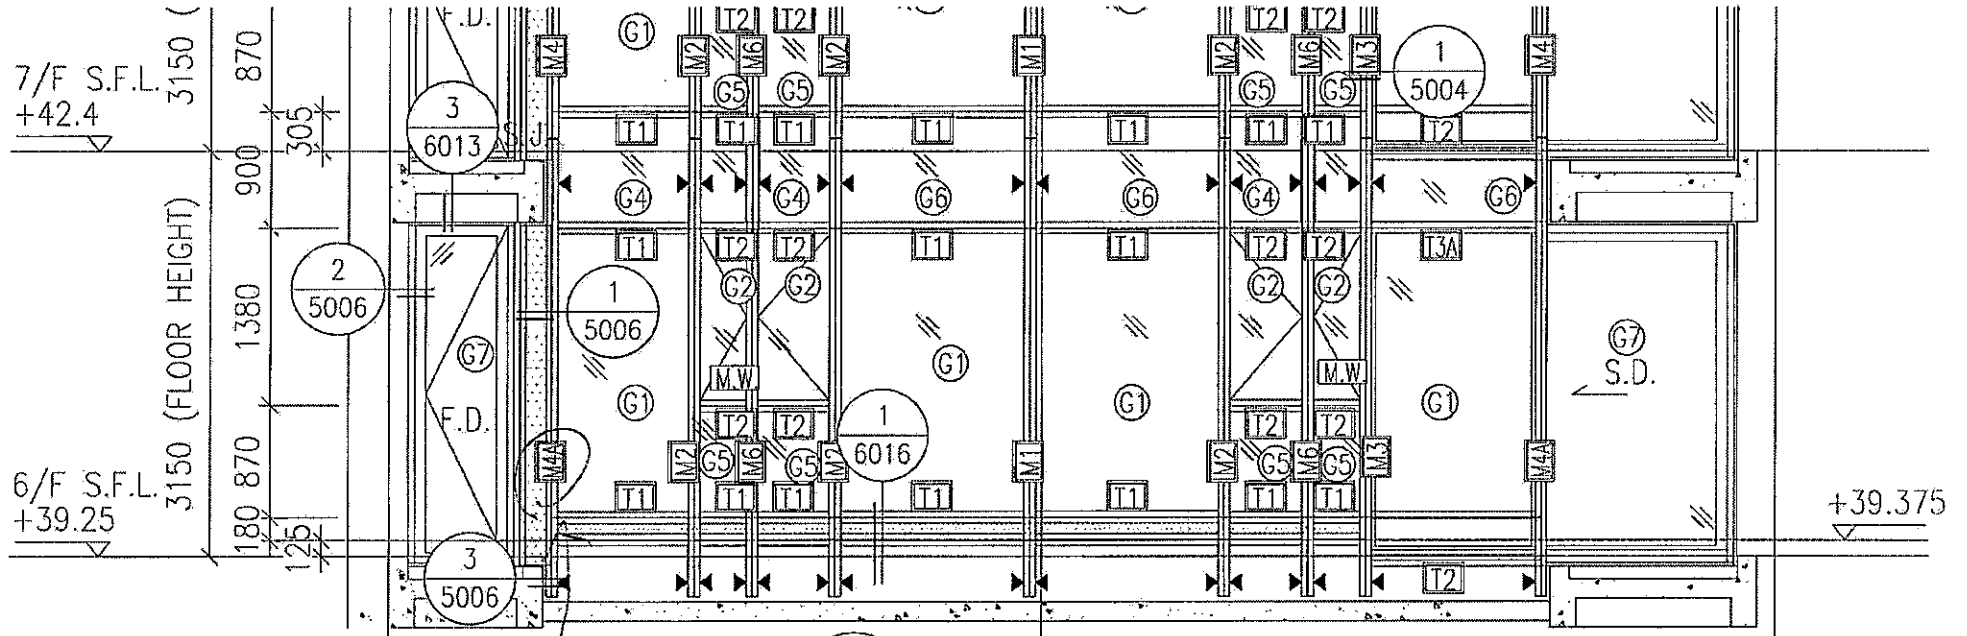

1 PART ELEVATION FOR CURTAIN WALL

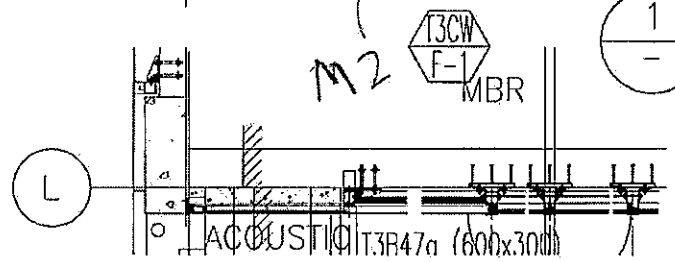

6 PART PLAN

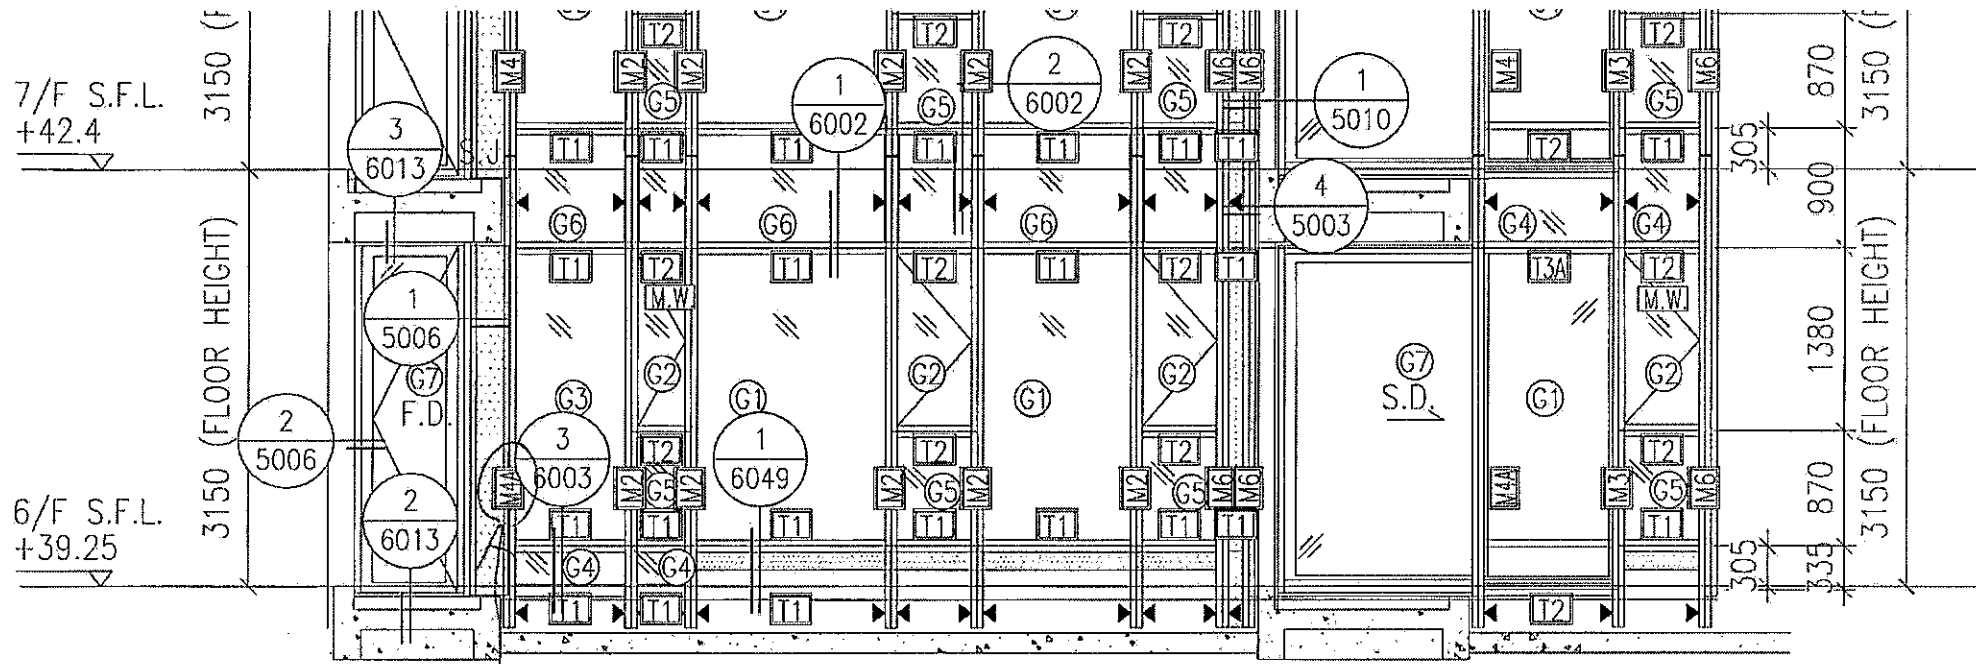


7/F S.F.L.
+42.4

6/F S.F.L.
+39.25

3150 (FLOOR HEIGHT)


3150 (FLOOR HEIGHT)

M2

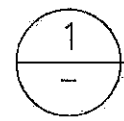


PART ELEVATION
FOR CURTAIN WALL

6F~50F ACOUSTIC WINDOW

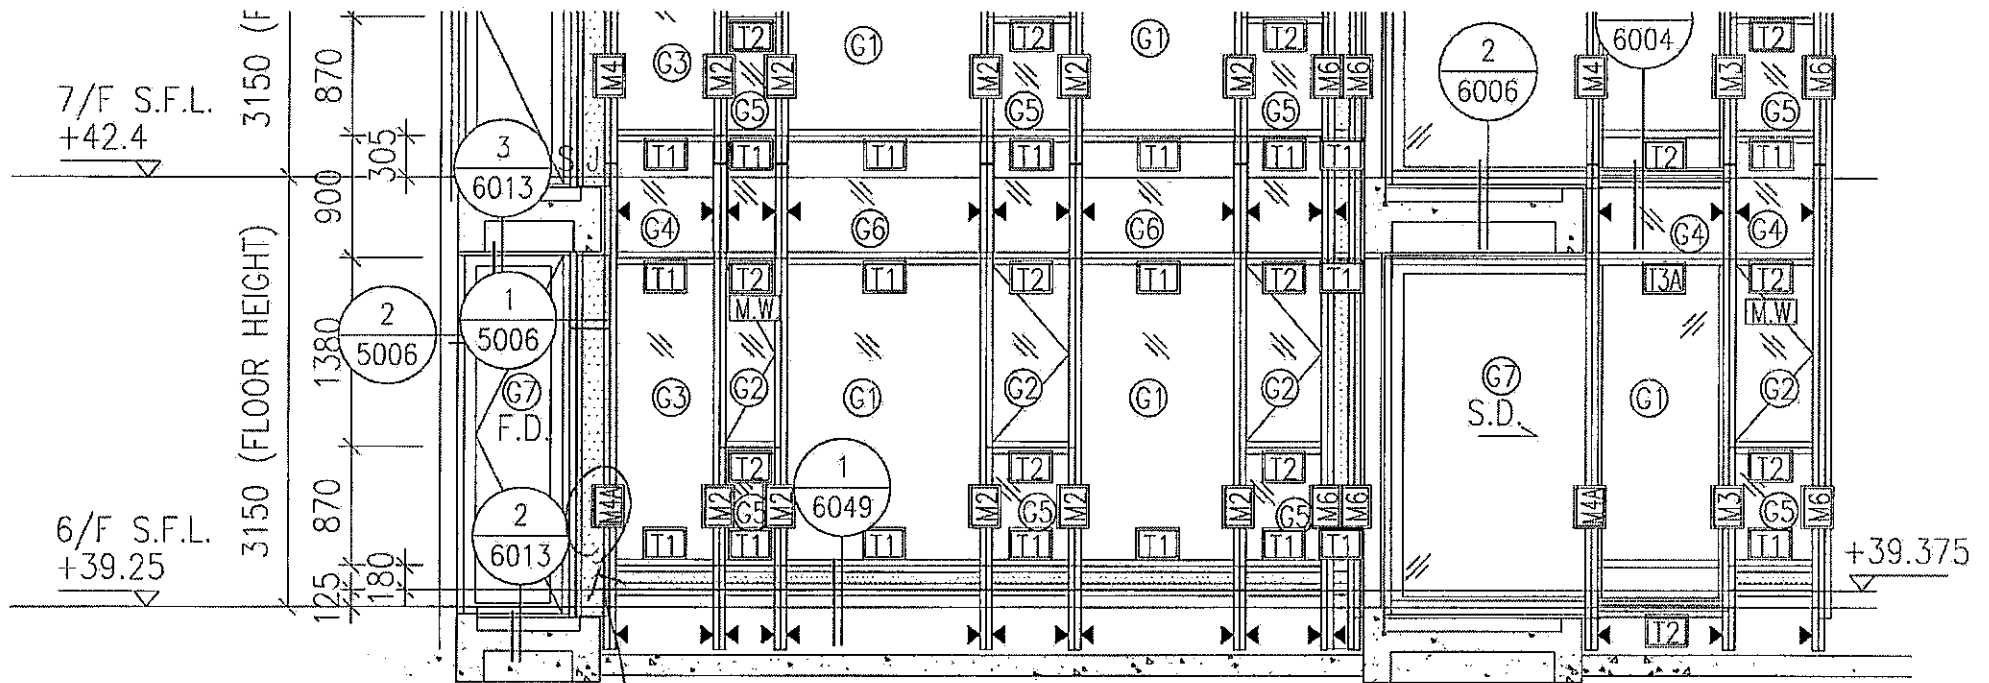


M2
 15CW
 L-1

1
 -
 PART ELEVATION
 FOR CURTAIN WALL

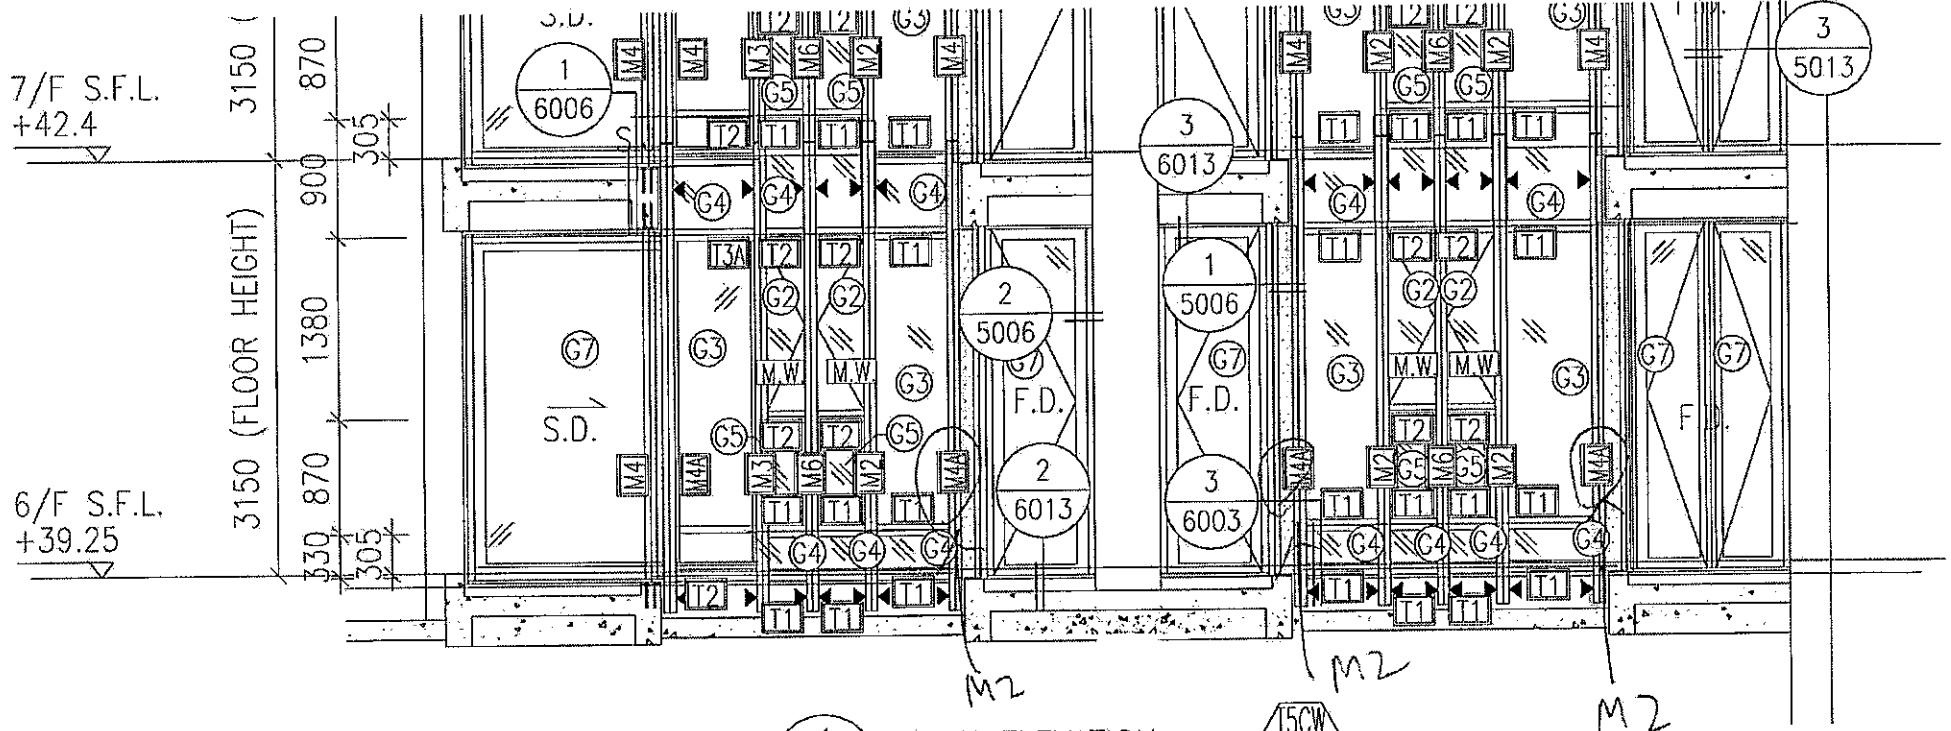

1
- PART ELEVATION
FOR CURTAIN WALL

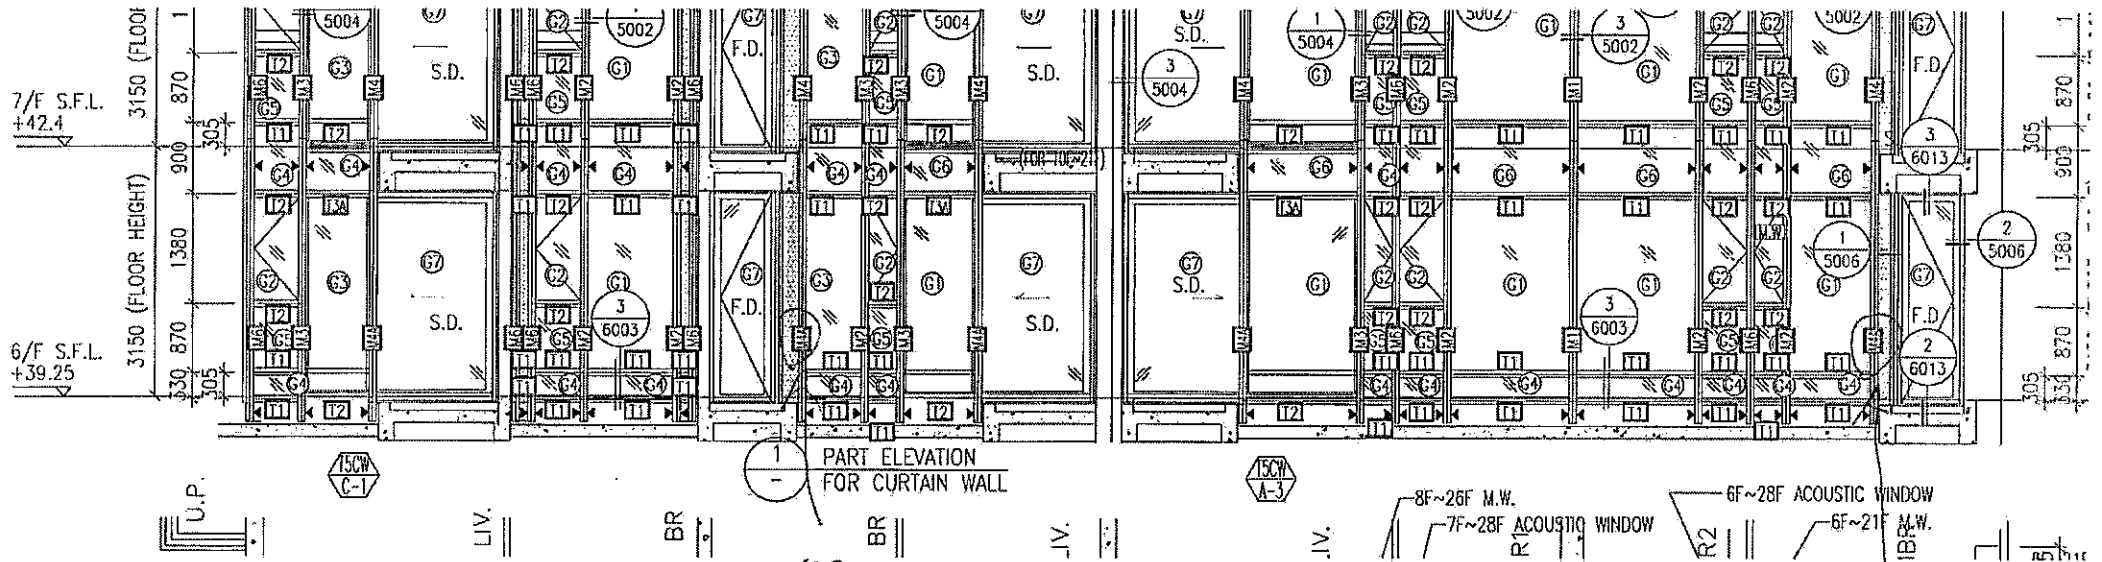

M2

M2