

工程指示 / 要求簡箋(E.I.)

工程指示編號：EI / 1535 / 20

修改版次：B

工程編號：J - 837

工程名稱：觀塘裕民坊

工程項目：幕牆 6/F 副框企改邊企料(FD 門位)

收件人：生統 / 永林

發件人：Eric Liu

日期：16/03/2020

要求提供 / 確認 事項：

- () 初步鋁料 B.M. () 加工拆圖，然後生產 () 尺寸表
- () 正式鋁料 B.M. () 技術上資料 / 指示 () 報價
- () 配件 B.M. () 樣辦或貨品說明書 () 分判合約
- () 其他：_____

內容：

請按加工圖生產鋁料送地盤安裝

FD 門位，副框企料改邊企：T2N，T3E,F，T5N,M,L,J,K,C,A

B 版：1) 企料拆圖編號有誤，此版改回

2) 增加 T3H 位置 1 條企料

謝謝！

請在 2020 / 03 / 18 前完成上列要求。

附：2 頁加工圖

以上項目為：

- 原合約工程包 原合約工程加 / 減賬 新工程報價

原因：-

分發東莞各部門：

- () 生產技術總監 連附件 () 技術部 連附件 永林 () 生產部 連附件 () 機械設計部 連附件
- () 採購部 連附件 () 生產統籌部 連附件 梅
- () 質檢部 連附件 () 會計部 連附件 () 報關組 連附件 () 其他 楊榮輝 連附件

分發香港各部門：

- () 行政部 連附件 () 會計部 連附件 () 統籌部 連附件 () 工程部地盤科文 連附件 楊榮輝
- () 採購部 連附件 () QS 部 連附件 () 維修部 連附件 () 其他 _____ 連附件

傳遞編號：

HK 0354 / 20

發件人簽署：


項目經理簽署：








美特鋁質有限公司
MIDI Aluminium Fabricator Ltd.

工程號 J-837 地盤 觀塘裕民坊

序号	物料編號	數量	位置	樓層
01	M2-T5-102	2	T5CW-JK-1	6F
02	M2-T5-102	1	T5CW-A-3	6F

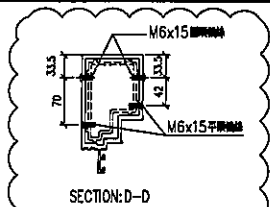

右靠牆(梗窗) *請用A3紙打印

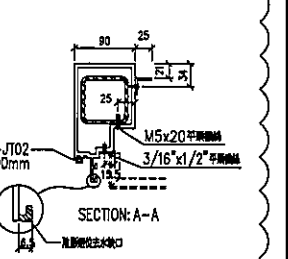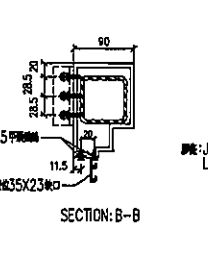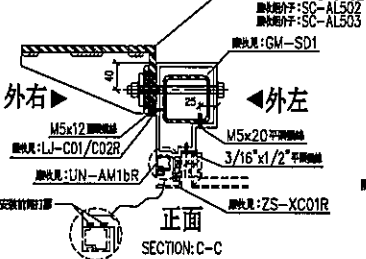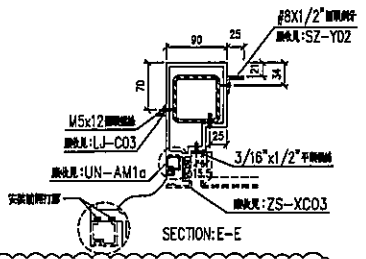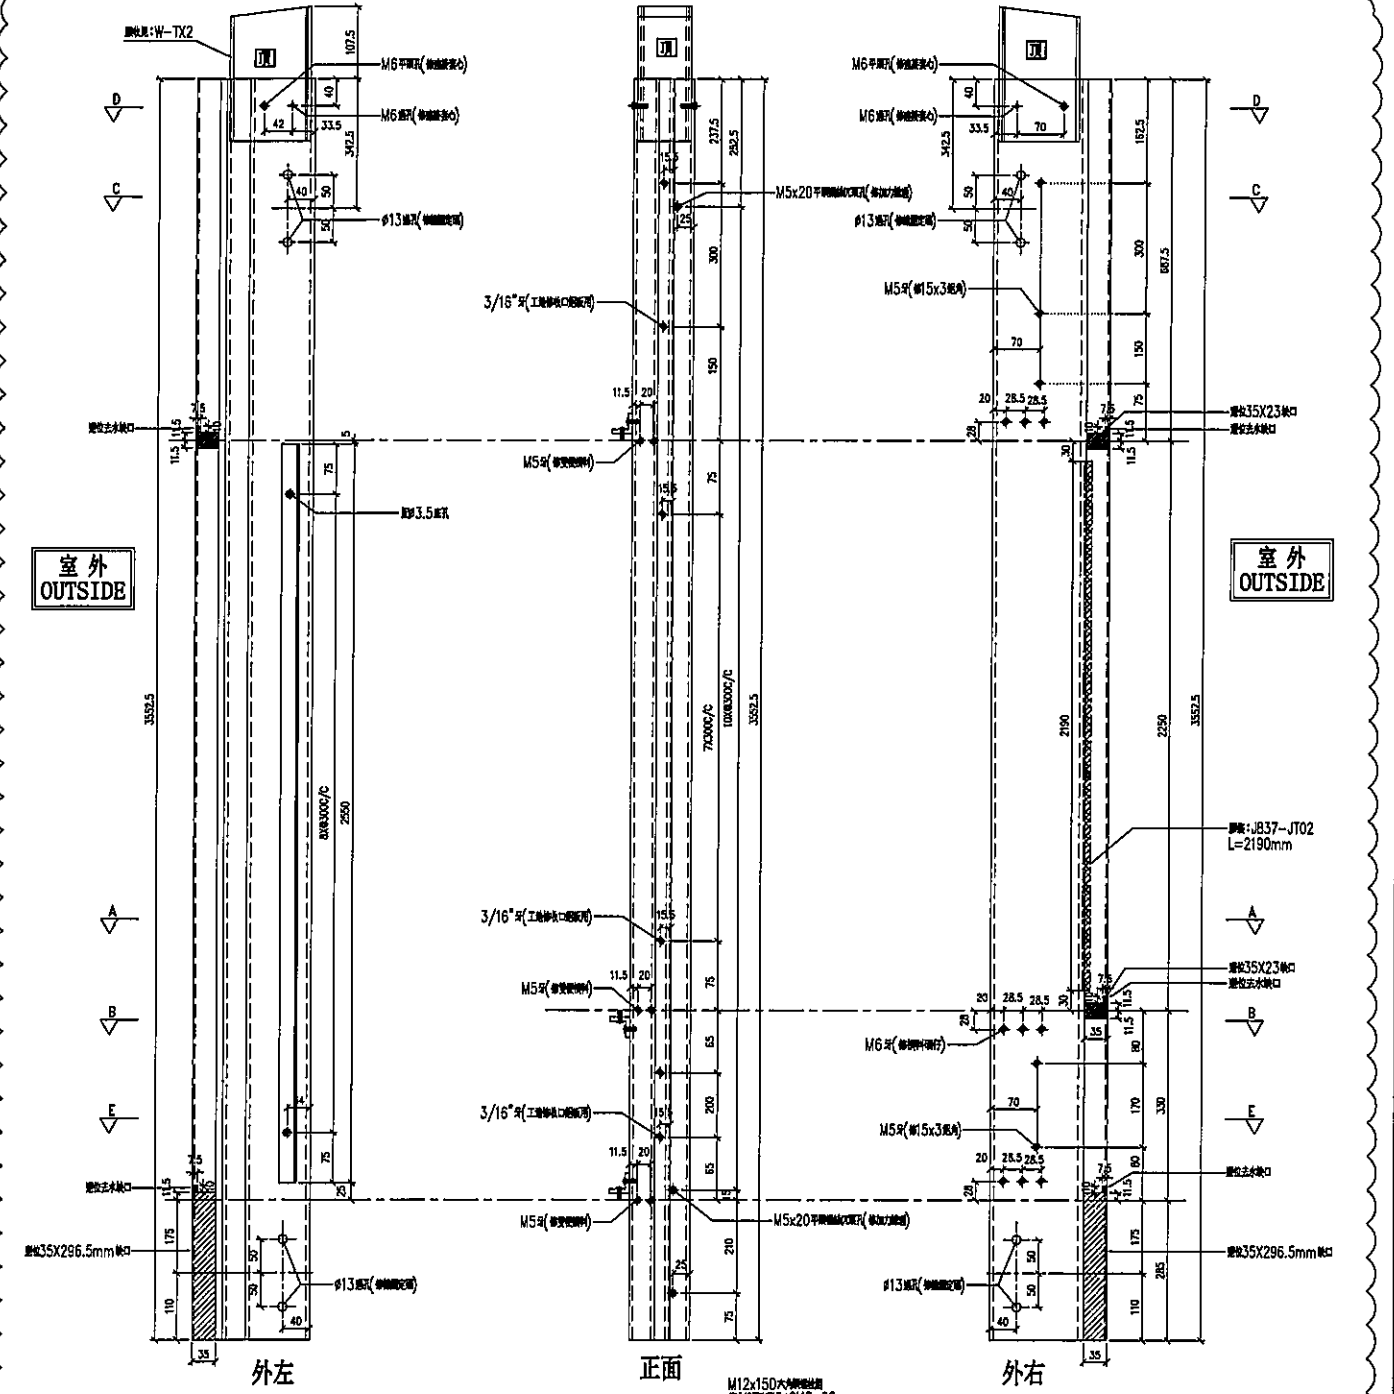


名稱	生梗企	制圖	LHR	2019.9.27	修改	A	B	C
材料	X85546	復核	-	-	日期	2019.12.12	2020.02.21	2020.03.14
顏色	EC-DG-S332054 (3塗)	批準			圖號	T5-FAB95		



美特鋁質有限公司
MIDI Aluminium Fabricator Ltd.

工程號 J-837 地盤 觀塘裕民坊

序号	物料編號	數量	位置	樓層
01	M2-T5-102	1	T5CW-M-2	6F

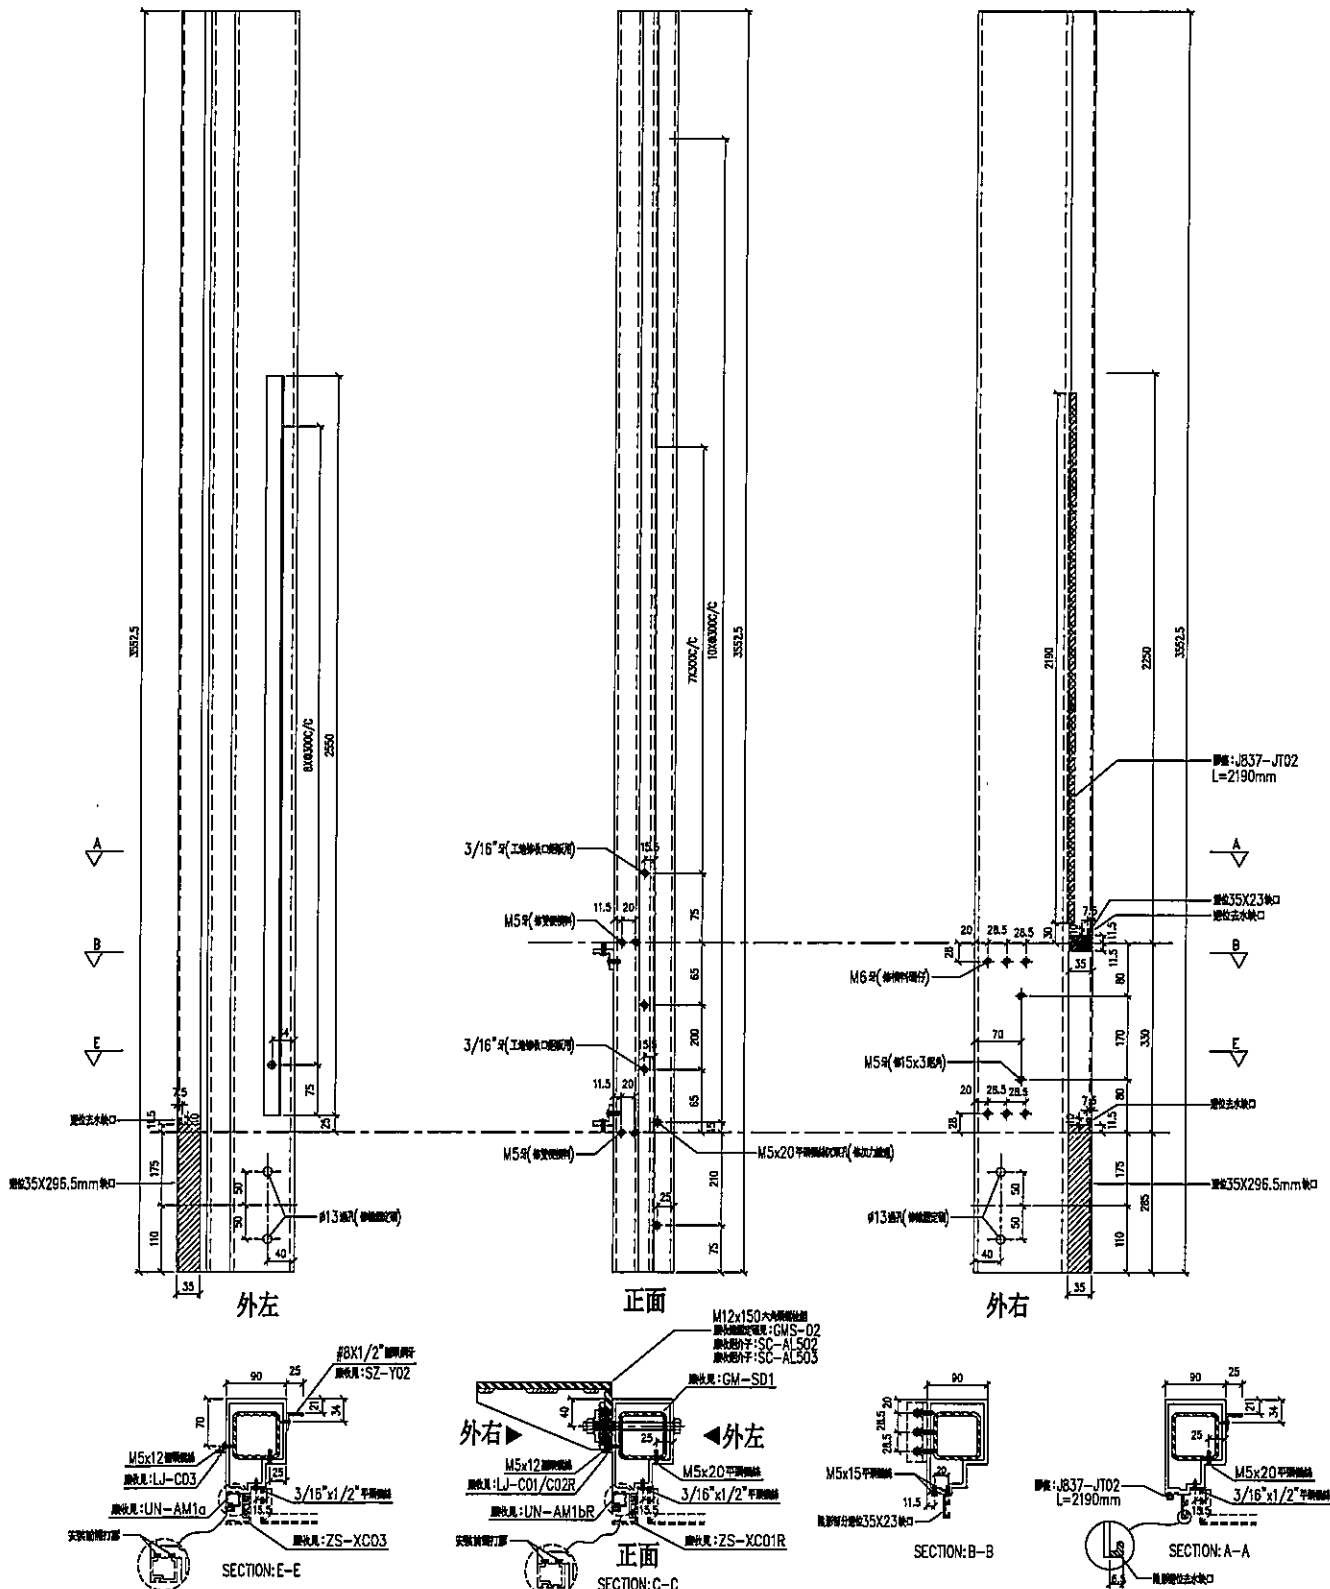

名稱	生梗企	制圖	LHR	2019.9.27	修改	A	B
材料	X85546	復核	-	-	日期	2020.02.21	2020.03.14
顏色	EC-DG-S332054 (3塗)	批准			圖號	T5-FAB19	



美特鋁質有限公司
MIDI Aluminium Fabricator Ltd.


工程號

J-837

地盤


觀塘裕民坊

序号	物料編號	數量	位置	樓層
01	M2-T3-103	1	T3CW-H-3	6F

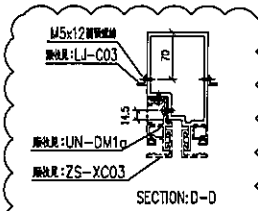


左FD門右梗窗

*請用A3紙打印

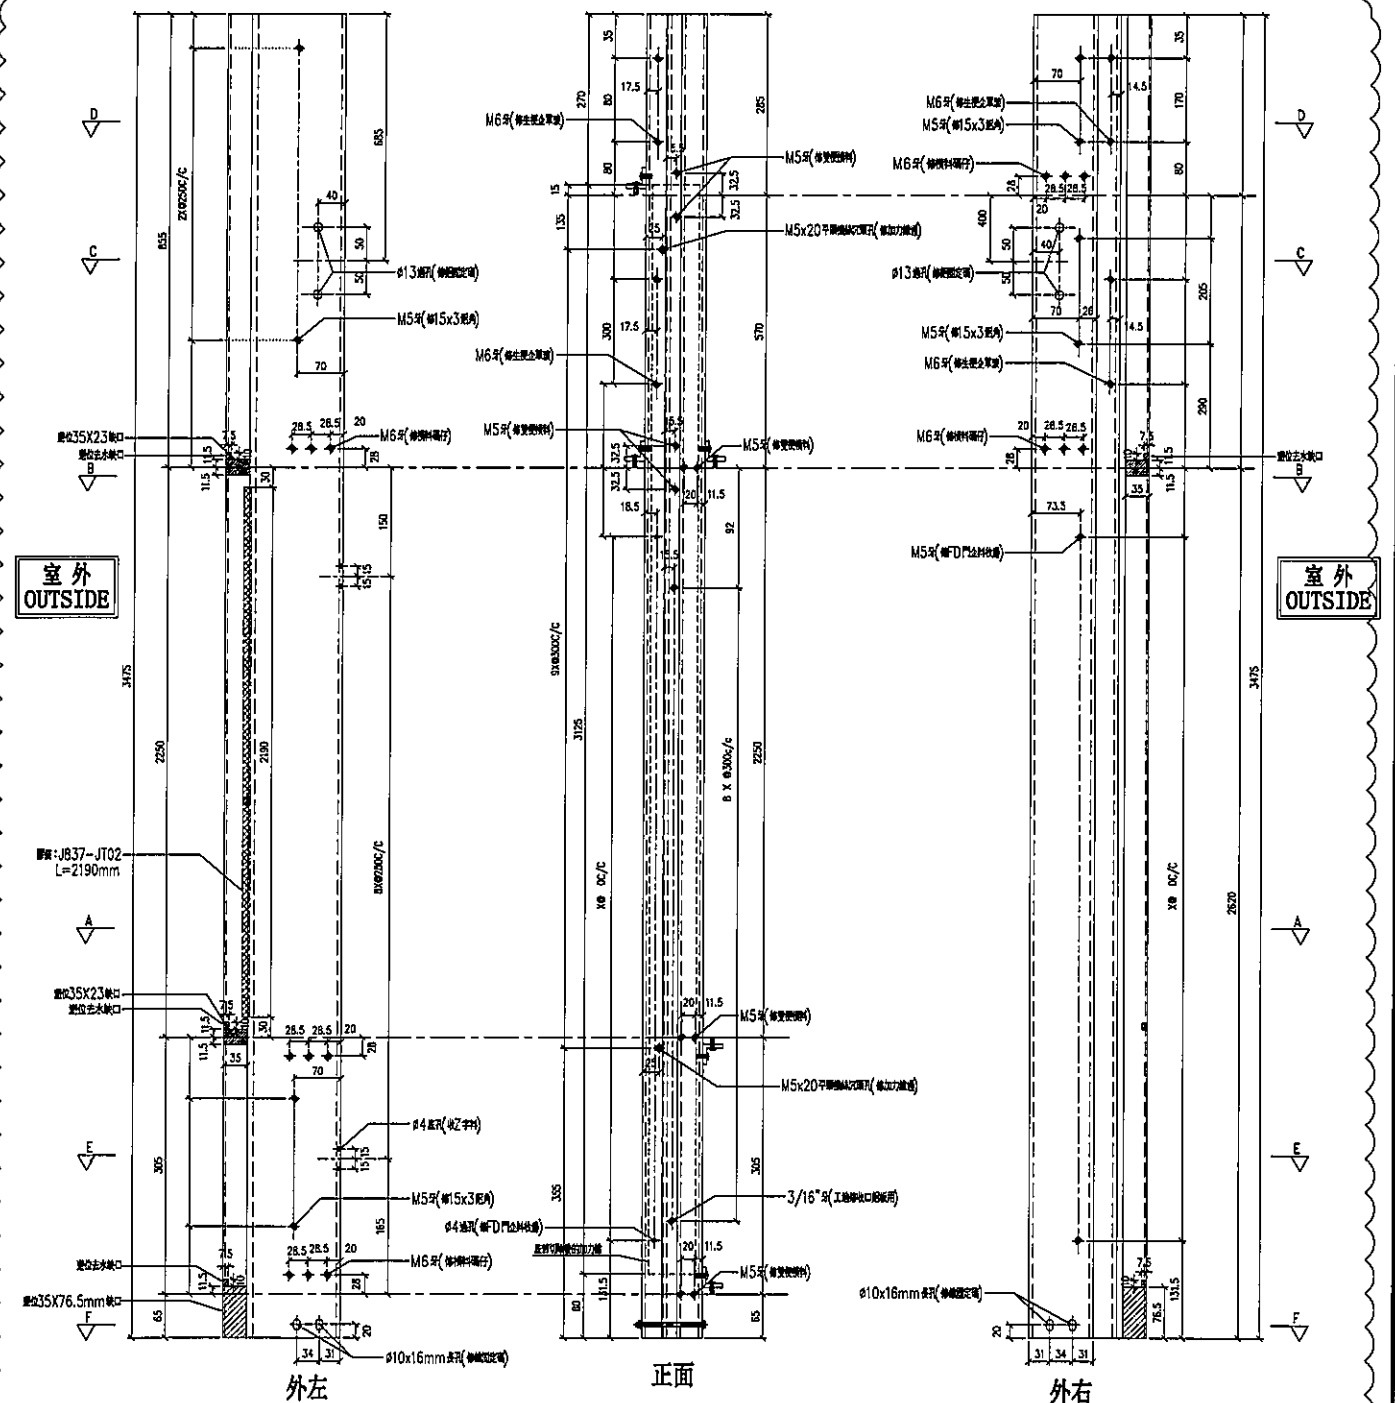

室外
OUTSIDE

室外
OUTSIDE

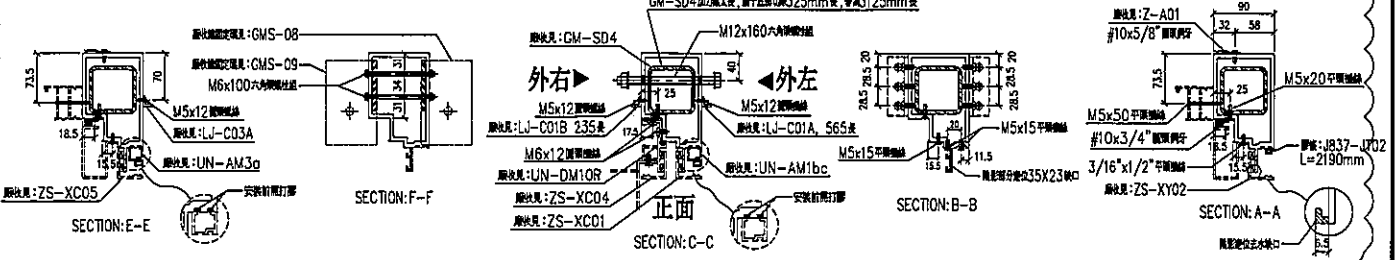

名稱	雙生企	制圖	LHR	2019.9.27	修改	C
材料	X85547 X85546	復核	-	-	日期	2020.02.29
顏色	EC-DG-S332054 (3塗)	批准	-	-	圖號	T3-FAB42



美特鋁質有限公司
MIDI Aluminium Fabricator Ltd.


工程號

J-837

地盤

觀塘裕民坊

序號	物料編號	分格尺寸	L	M x N	BQ	數量	廠收單板托抽編號	廠收65x27.5x5mm厚鋁角編號	使用位置	樓層

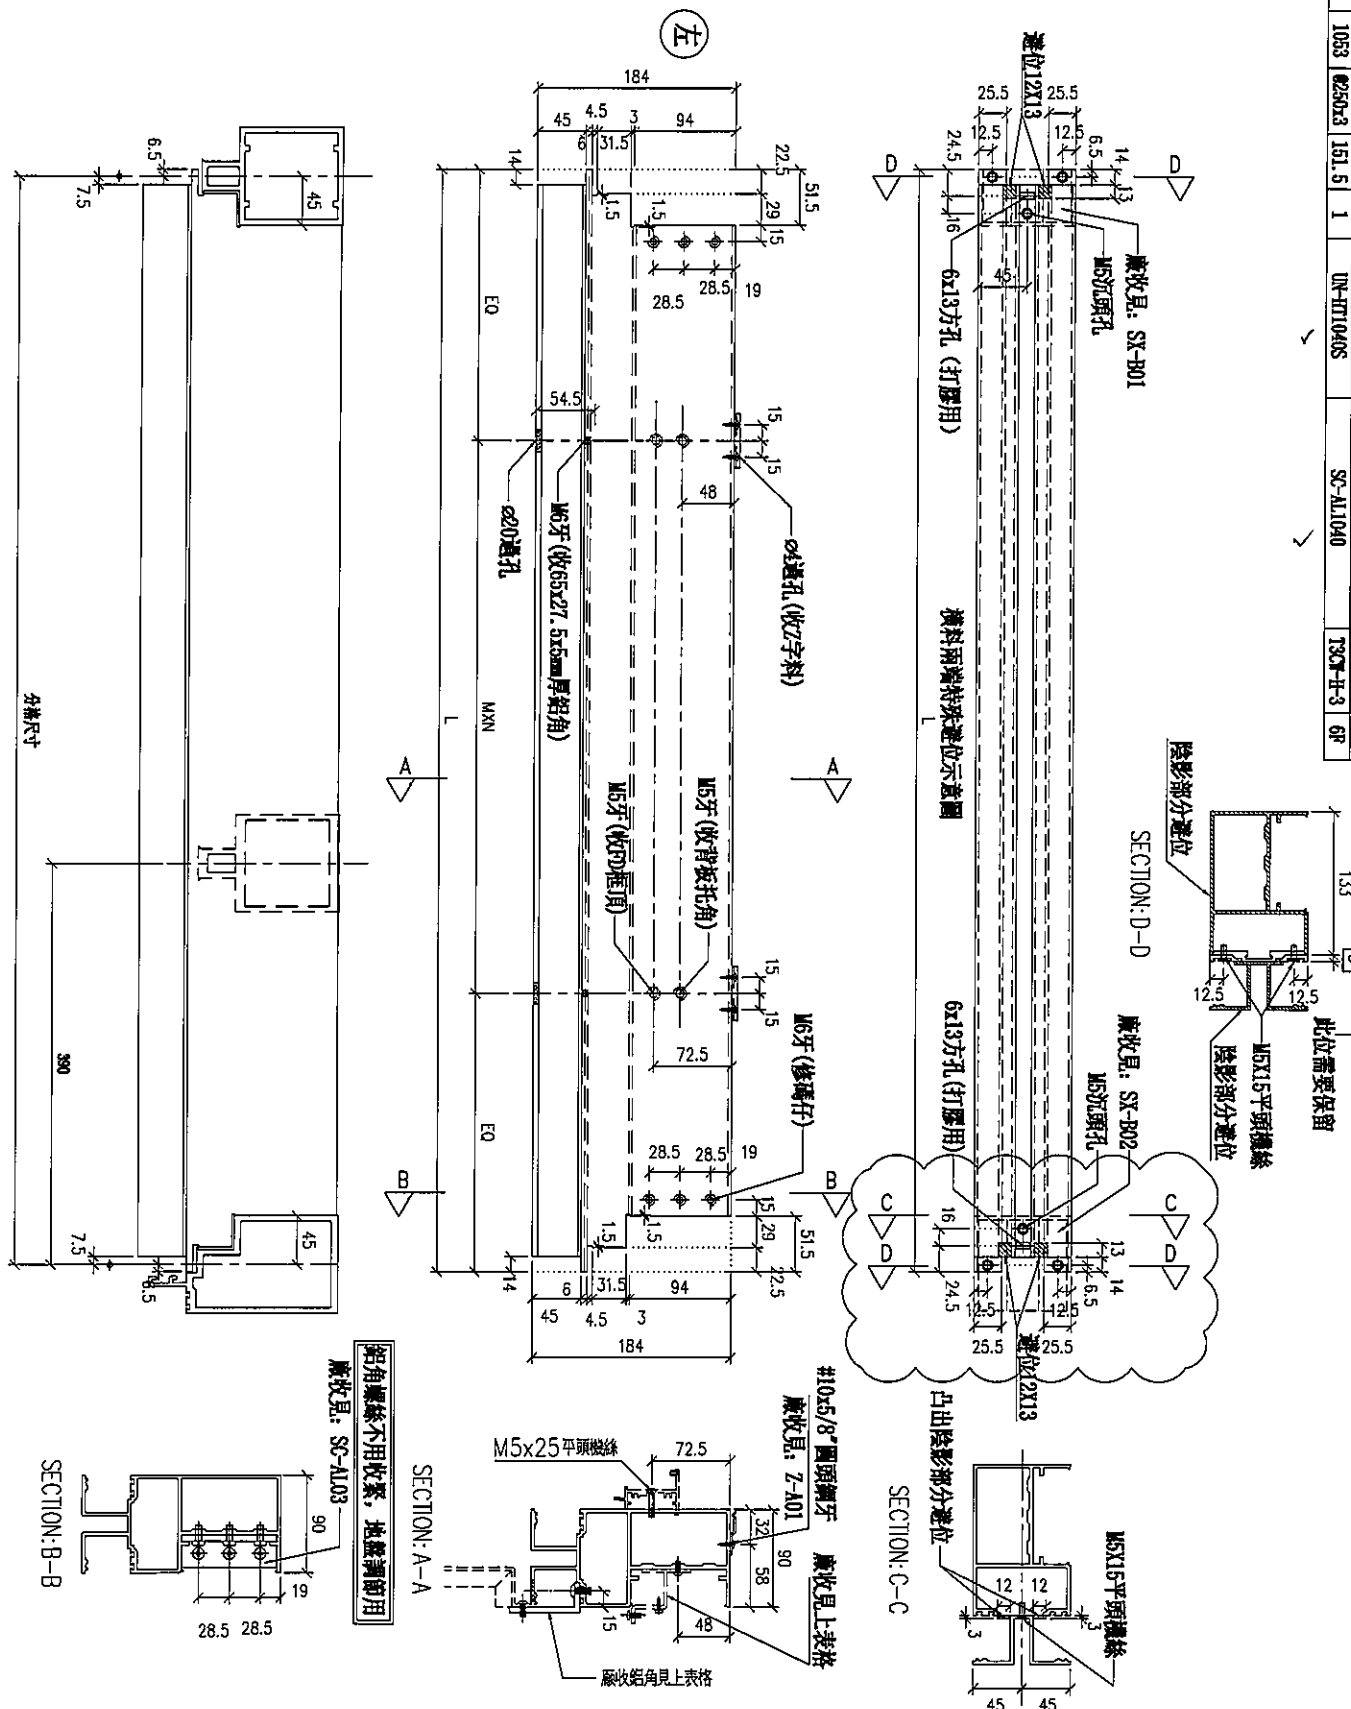

名稱	雙梗橫料(外凸)	制圖	LHR	2019.10.17	修改	A
材料	X85552	復核	-	-	日期	2020.02.29
顏色	EC-DG-S332054 (3塗)	批准	-	-	圖號	T3-FAB105




美特鋁質有限公司
MIDI Aluminium Fabricator Ltd.

工程號

J-837

地盤

觀塘裕民坊

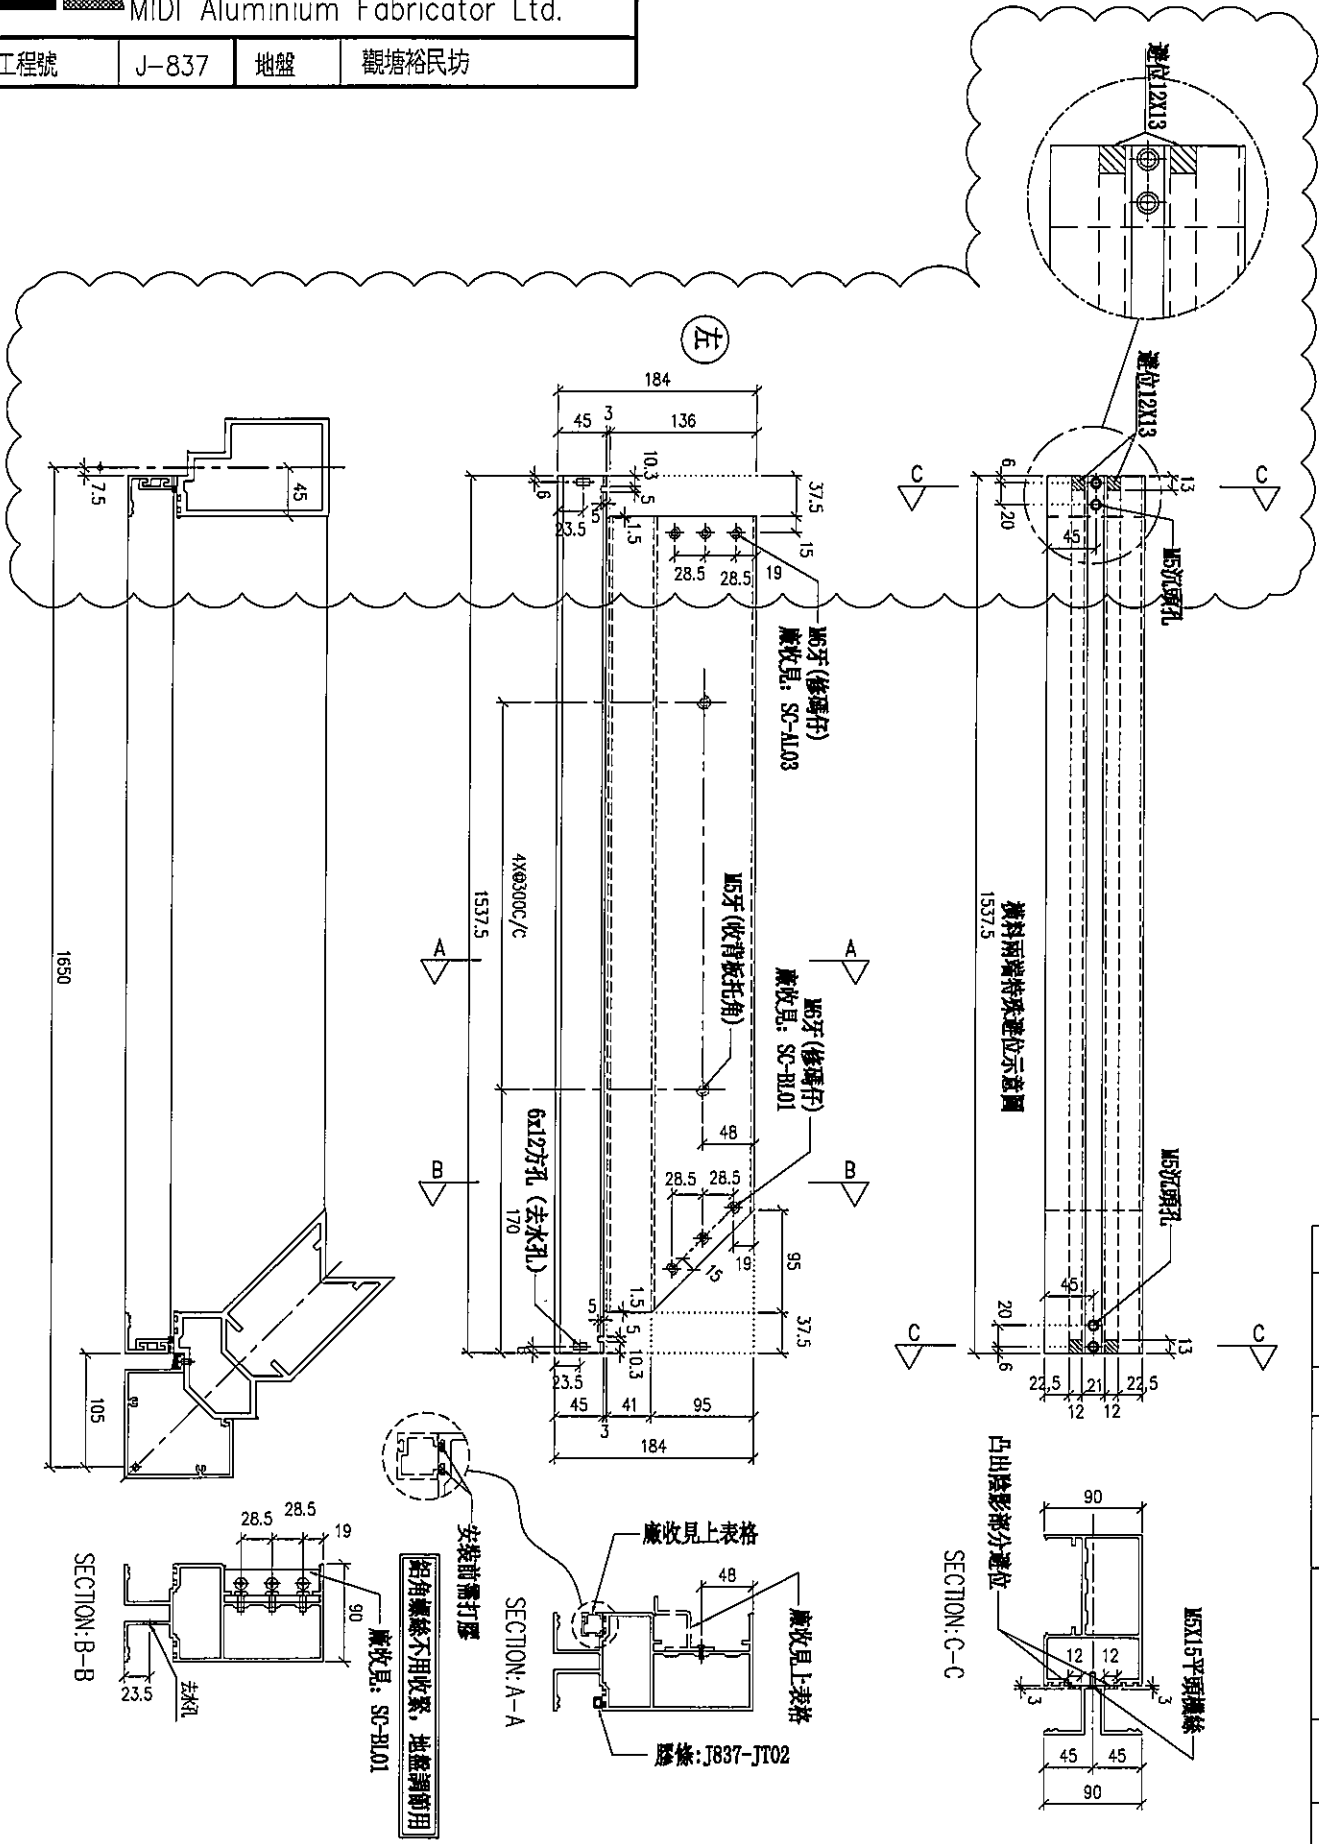

序号	物料編號	數量	廉收背板托角編號	廉收專攻螺絲編號	使用位置	層層
01	UN-T1650a	1	UN-T1650S	UN-TM1650	T3C-H-3	6F

名稱	雙梗橫料 (外凸)	制圖	LHR	2019.10.17	修改	B
材料	X85552	復核	-	-	日期	2020.02.29
顏色	EC-DG-S332054 (3塗)	批准			圖號	T3-FAB109






美特鋁質有限公司
MIDI Aluminium Fabricator Ltd.

工程號 J-837 地盤 觀塘裕民坊

序号	物料編號	數量	位置	樓層
01	UN-AM3a	6	死牆位用	6F

①

工廠用

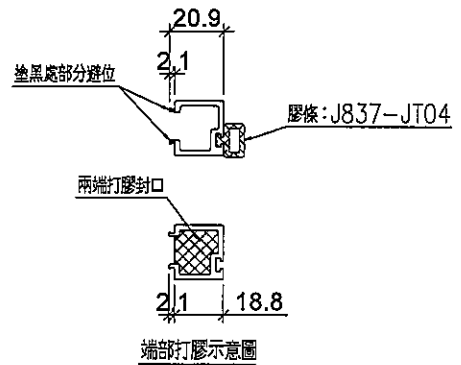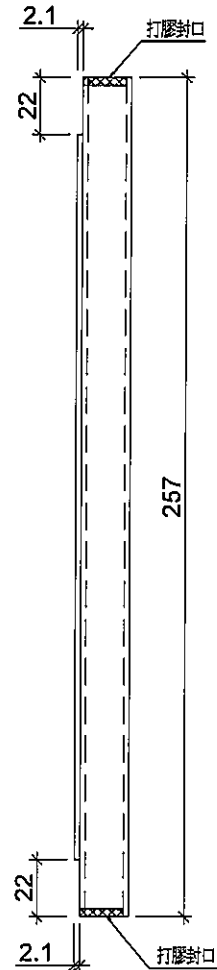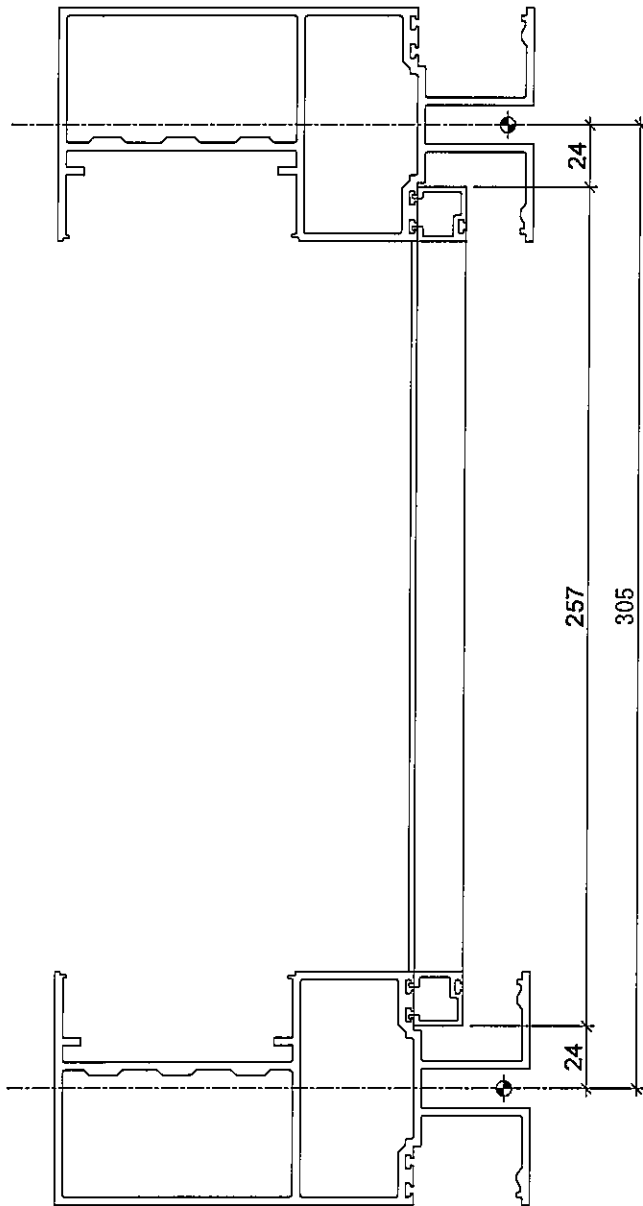




名稱	單玻線插線	制圖	LHR	2019.9.27	修改	A	
材料	X85560	復核	-	-	日期	2020.02.29	
顏色	EC-DG-S332054 (3塗)	批准			圖號	UN-AM04	



美特鋁質有限公司
MIDI Aluminium Fabricator Ltd.

序号	物料編號	數量	位置	樓層
01	UN-AM1bc	1	死牆位斷口下用	6F

工程號	J-837	地盤	觀塘裕民坊
-----	-------	----	-------

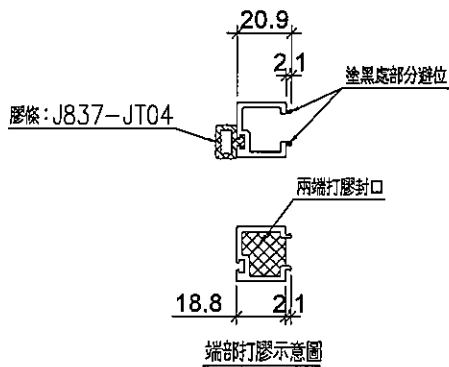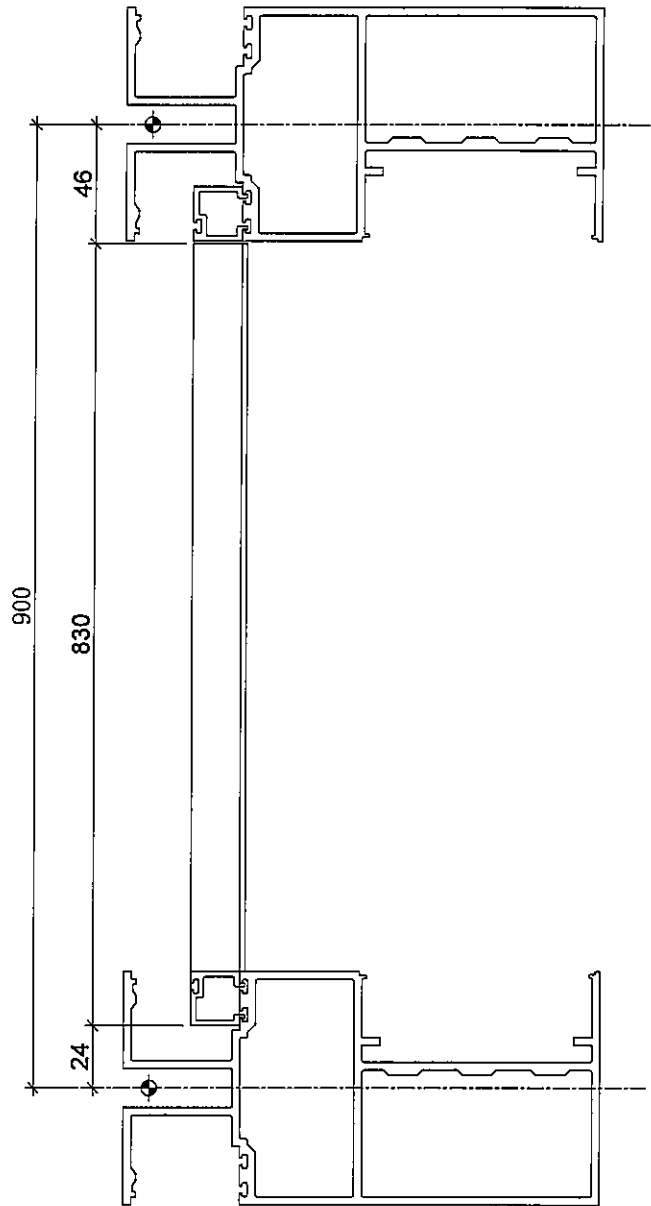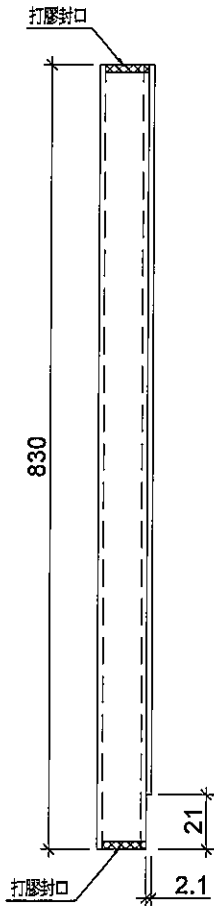

名稱	單玻線插線	制圖	LHR	2019.9.27	修改	-		
材料	X85560	復核	-	-	日期	-		
顏色	EC-DG-S332054 (3塗)	批準			圖號	UN-AM04A		






美特鋁質有限公司
MIDI Aluminium Fabricator Ltd.

工程號 J-837 地盤 觀塘裕民坊

工廠用

序号	物料編號	分格尺寸	L	數量	使用位置	樓層
01	UN-HM1560	1560	1470	8	櫥窗死牆位頂用	6F
02	UN-HM1525	1525	1435	8	櫥窗死牆位頂用	6F
03	UN-HM1310	1310	1220	8	櫥窗死牆位頂用	6F
04	UN-HM1235	1235	1145	8	櫥窗死牆位頂用	6F
05	UN-HM1142	1142.5	1052	8	櫥窗死牆位頂用	6F
06	UN-HM1117	1117.5	1027	8	櫥窗死牆位頂用	6F
07	UN-HM1107	1107.5	1017	8	櫥窗死牆位頂用	6F
08	UN-HM1042	1042.5	952	8	櫥窗死牆位頂用	6F
09	UN-HM985	985	895	8	櫥窗死牆位頂用	6F
10	UN-HM440	440	293.5	8	櫥窗死牆位頂用	6F
11						
12	UN-HM1650	1650	1462	1	櫥窗死牆位頂用	6F

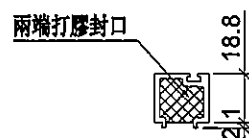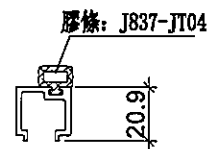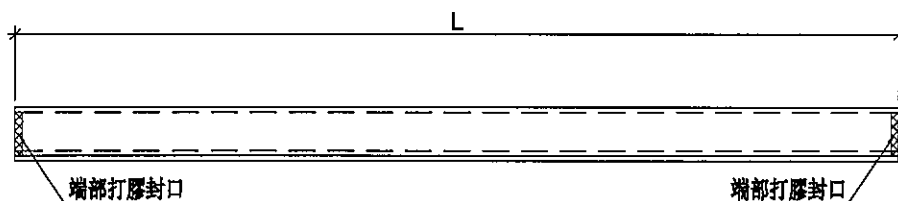

端部打膠示意圖

名稱	單玻線插線	制圖	LHR	2019.9.27	修改	D	
材料	X85560	復核	-	-	日期	2020.02.29	
顏色	EC-DG-S332054 (3塗)	批準			圖號	UN-HM02	




美特鋁質有限公司
MIDI Aluminium Fabricator Ltd.

工程號 J-837 地盤 觀塘裕民坊

序号	物料編號	分格尺寸	L	數量	使用位置	樓層
01	UN-HM1525a	1525	1435	1	梗窗死牆位頂用	6F
02	UN-HM1117a	1117.5	1027	1	梗窗死牆位頂用	6F
03	UN-HM1107a	1107.5	1017	1	梗窗死牆位頂用	6F
04	UN-HM1042a	1042.5	952	1	梗窗死牆位頂用	6F
05	UN-HM985a	985	895	1	梗窗死牆位頂用	6F
06	UN-HM1650a	1650	1462	2	梗窗死牆位頂用	6F
07	UN-HM440a	440	293.5	1	梗窗死牆位頂用	6F

工廠用

2件

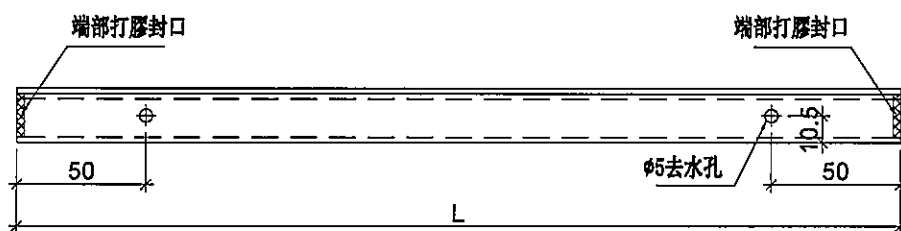



名稱	單玻璃插線	制圖	LHR	2019.9.27	修改	D	
材料	X85560	復核	-	-	日期	2020.02.29	
顏色	EC-DG-S332054 (3塗)	批準			圖號	UN-HM04	



美特鋁質有限公司
MIDI Aluminium Fabricator Ltd.

工程號 J-837 地盤 觀塘裕民坊

序号	物料編號	數量	位置	樓層
01	LJ-C01B	1	修鋁背板用	6F

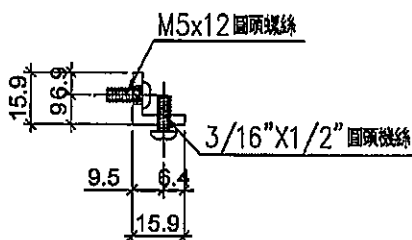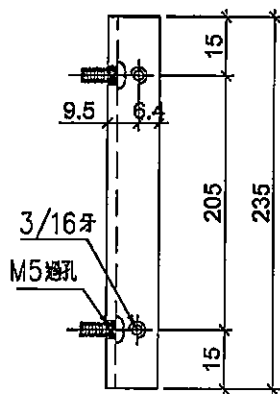


名稱	鋁角	制圖	LHR	2019.9.27	修改	-		
材料	15.88*15.88*3.18	復核	-	-	日期	-		
顏色	MILL	批准			圖號	LJ-C03		




美特鋁質有限公司
MIDI Aluminium Fabricator Ltd.

工程號	J-837	地盤	觀塘裕民坊
-----	-------	----	-------

(左)

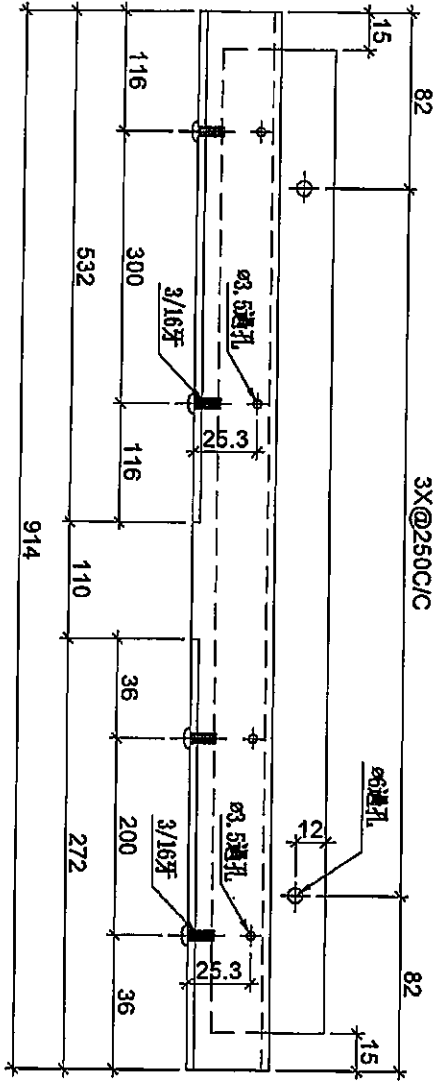

FD更死牆位底用

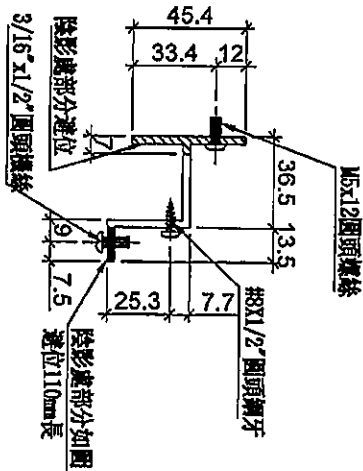

序号	物料編號	數量	位置	樓層
01	UN-HT1040S	1	FD更死牆位底用	6F


名稱	背板托角	制圖	LHR	2019.10.17	修改	
材料	X85625	復核	-	-	日期	
顏色	MILL	批准			圖號	UN-HT04



美特鋁質有限公司
MIDI Aluminium Fabricator Ltd.

工程號 J-837 地盤 觀塘裕民坊

序号	物料編號	數量	位置	樓層
01	SC-AL1040	1	修鋁板用	6F

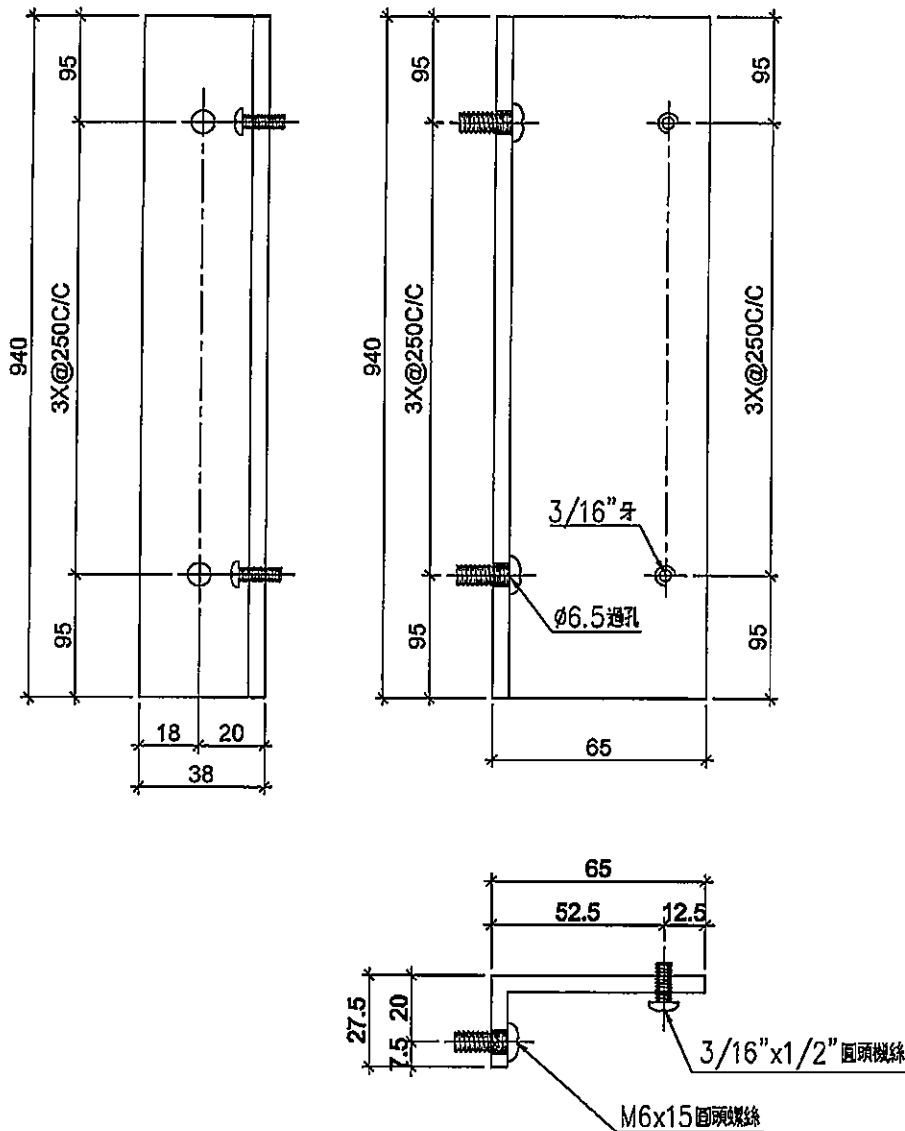



名稱	鋁角	制圖	LHR	2019.9.27	修改	-	
材料	65*27.5*5	復核	-	-	日期	-	
顏色	MILL	批準			圖號	AL-19	



美特鋁質有限公司
MIDI Aluminium Fabricator Ltd.

工程號	J-837	地盤	觀塘裕民坊
-----	-------	----	-------

橫窗死牆位底用

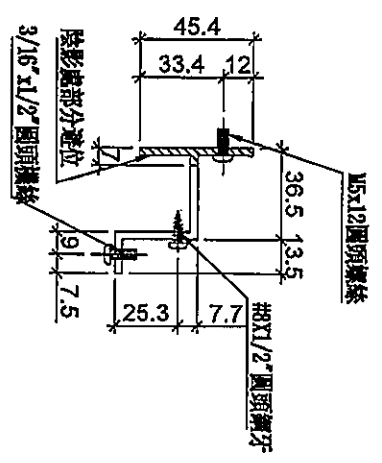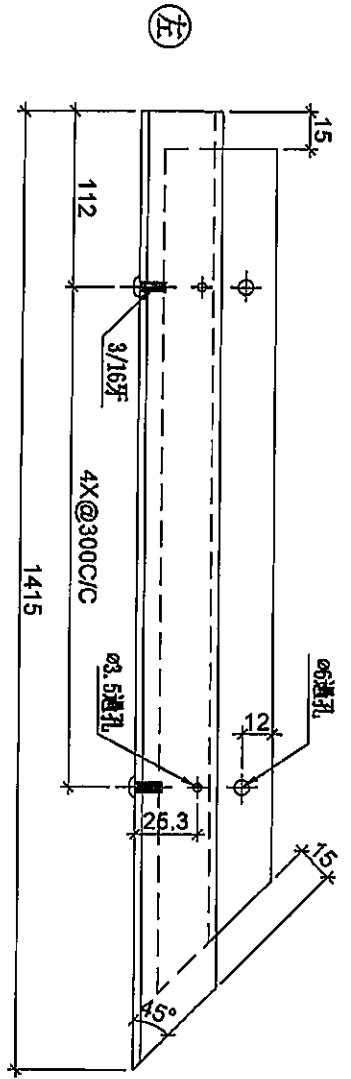


序号	物料編號	數量	位置	樓層
01	UN-HT1650	2	橫窗死牆位底用	6F

名稱	背板托角	制圖	LHR	2019.10.17	修改	
材料	X85625	復核	-	-	日期	
顏色	MILL	批准			圖號	UN-HT06



美特鋁質有限公司
MIDI Aluminium Fabricator Ltd.

工程號	J-837	地盤	觀塘裕民坊
-----	-------	----	-------

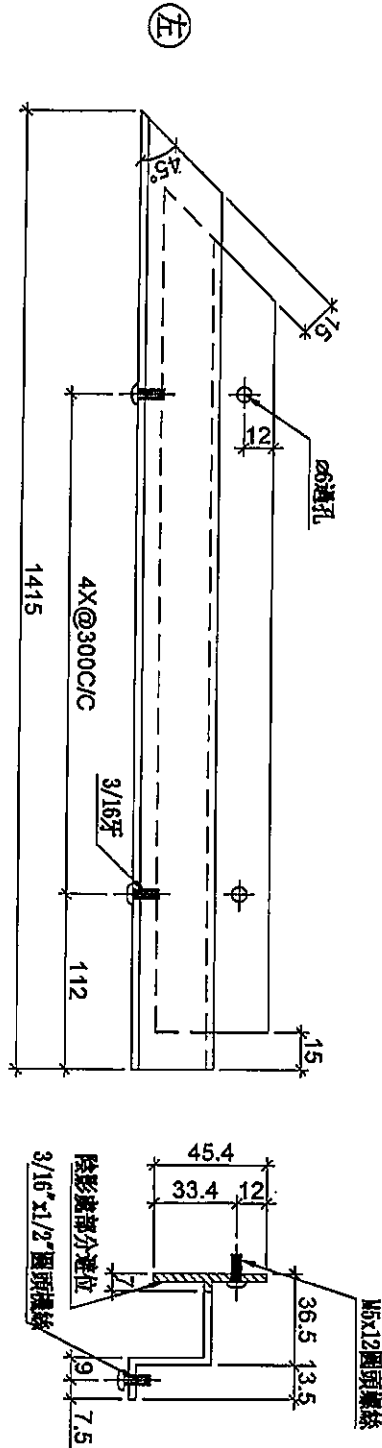

序号	物料編號	數量	位置	樓層
01	UN-HT1650S	1	UN-71650a	6F

名稱	背板托角	制圖	LHR	2019.10.17	修改		
材料	X85625	復核	-	-	日期		
顏色	MILL	批准			圖號	UN-HT17	





美特鋁質有限公司
MIDI Aluminium Fabricator Ltd.

序号	物料編號	數量	位置	樓層
01	LJ-C03	30	修鋁背板用	6F

工程號	J-837	地盤	觀塘裕民坊
-----	-------	----	-------



①

工廠用

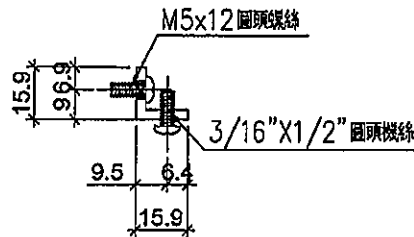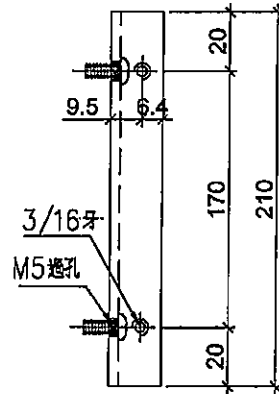

序号	物料編號	數量	位置	樓層
01	LJ-C03A	12	修鋁背板用	6F

①

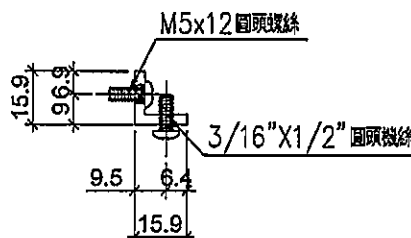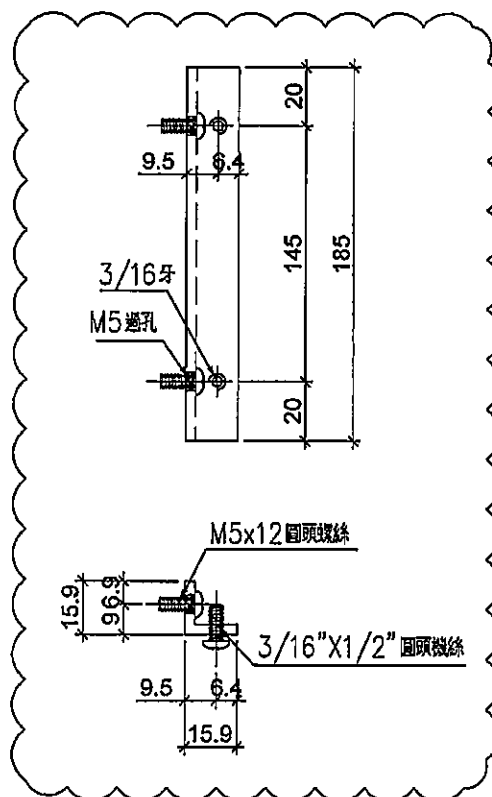

名稱	鋁角	制圖	LHR	2019.9.27	修改	A	
材料	15.88*15.88*3.18	復核	-	-	日期	2019.12.11	
顏色	MILL	批準			圖號	LJ-C06	





美特鋁質有限公司
MIDI Aluminium Fabricator Ltd.

工程號 J-837 地盤 觀塘裕民坊

序号	物料編號	數量	位置	樓層
01	LJ-C01A	1	修鋁背板用	6F

工廠用

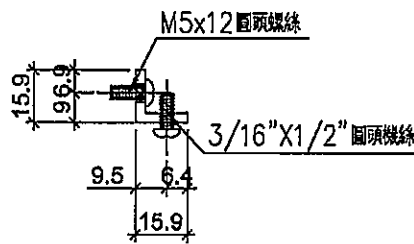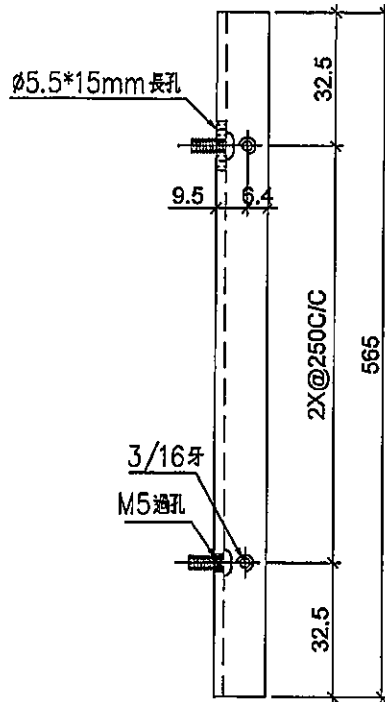

名稱	鋁角	制圖	LHR	2019.9.27	修改	-		
材料	15.88*15.88*3.18	復核	-	-	日期	-		
顏色	MILL	批准			圖號	LJ-C02		