



工程指示 / 要求簡箋(E.I.)

工程指示編號：EI / 1540 / 19                      修改版次：A  
 工程編號            : J - 837                              工程名稱        : 觀塘裕民坊  
 工程項目            : 百葉 T1-T5 (27/F) 拆圖資料 改 150 高百葉  
 收件人                : 生統 / 永林                              發件人        : Ant Yeung        日期 : 23/03/2020

要求提供 /  確認 事項 :

- |                                     |                                     |                               |
|-------------------------------------|-------------------------------------|-------------------------------|
| <input type="checkbox"/> 初步鋁料 B.M.  | <input type="checkbox"/> 加工拆圖，然後生產  | <input type="checkbox"/> 尺寸表  |
| <input type="checkbox"/> 正式鋁料 B.M.  | <input type="checkbox"/> 技術上資料 / 指示 | <input type="checkbox"/> 報價   |
| <input type="checkbox"/> 配件 B.M.    | <input type="checkbox"/> 樣辦或貨品說明書   | <input type="checkbox"/> 分判合約 |
| <input type="checkbox"/> 其他 : _____ |                                     |                               |

內容 :

因 150 高百葉不能通風，請修改 150 高百葉加工圖。 百葉框加鋁摺件  
永林：請按附件資料提供拆圖 只改 500x 150mm 高的  
生統：請覆核鋁料使用量，現有廠存是否足夠本 EI 使用。如不足，永林請給鋁料 BM

謝謝！

請在 2020 / 03 / 25 前完成上列要求。

附：3 頁 PLAD

以上項目為：

- 原合約工程包                       原合約工程加 / 減賬                       新工程報價

原因：-

分發東莞各部門：

- ( ) 生產技術總監  連附件 ( ) 技術部  連附件 永林      ( ) 生產部       連附件      ( ) 機械設計部  連附件  
 ( ) 採購部       連附件      ( ) 生產統籌部  連附件 梅  
 ( ) 質檢部       連附件      ( ) 會計部       連附件      ( ) 報關組       連附件      ( ) 其他 楊榮輝  連附件

分發香港各部門：

- ( ) 行政部  連附件      ( ) 會計部  連附件      ( ) 統籌部  連附件      ( ) 工程部地盤科文  連附件 炳哥、有哥  
 ( ) 採購部  連附件      ( ) QS 部  連附件      ( ) 維修部  連附件      ( ) 其他 \_\_\_\_\_  連附件

傳遞編號：

HK 011 / 20

發件人簽署： Ant Yeung

項目經理簽署： [Signature]

1540-

2020.3.25



最後S.O.

27/F						dwg		現場	
status	Tower	Lourve Mark	Floor	Quantity	Location	W	H	W	H
150高百葉，按圖生產	T1	TL-22	27/F	1	Stair	500	150 ✓	500	150
OK 按圖生產	T1	TL-23	27/F	1	Stair	575	265 ✓	575	265
150高百葉，按圖生產	T1	TL-24	27/F	2	Stair	500	150 ✓	500	150
150高百葉，按圖生產	T1	24A	27/F	2	Stair	500	150 ✓	500	150
150高百葉，按圖生產	T1	TL-25	27/F	1	Stair	500	150 ✓	500	150
<del>不是Midi百頁</del>	<del>T1</del>	<del>TL-39</del>	<del>27/F</del>	<del>1</del>	<del>Stair</del>	<del>x</del>	<del>x</del>	<del>x</del>	<del>x</del>
<b>按20200305 email 資料 生產 按800w 生產</b>	T1	TL-40	27/F	1	Stair	820	265	800	265
150高百葉，按圖生產	T2	TL-21	27/F	1	Stair	500	150 ✓	500	150
150高百葉，按圖生產	T2	TL-26	27/F	2	Stair	500	150 ✓	500	150
OK 按圖生產	T3	TL-27	27/F	2	Stair	250	340 ✓	250	340
OK 按圖生產	T3	TL-27	27/F	1	Stair	250	340 ✓	400	340
<del>2020.02.28 才 confirm 150 -&gt; 250 H，按圖生產</del>	<del>T3</del>	<del>TL-28</del>	<del>27/F</del>	<del>1</del>	<del>Stair</del>	<del>x</del>	<del>x</del>	<del>530</del>	<del>150</del>
<del>OK 按圖生產</del>	<del>T3</del>	<del>TL-29</del>	<del>27/F</del>	<del>1</del>	<del>Stair</del>	<del>x</del>	<del>x</del>	<del>250</del>	<del>340</del>
150高百葉，按圖生產	T5	TL-21	27/F	2	Stair	500	150 ✓	500	150
<del>2020.02.28 才 confirm 150 -&gt; 250 H，按圖生產</del>	<del>T5</del>	<del>TL-25</del>	<del>27/F</del>	<del>1</del>	<del>Stair</del>	<del>x</del>	<del>x</del>	<del>500</del>	<del>150</del>
OK 按200 mm 高生產	T5	TL-30	27/F	2	Stair	900	200 ✓	900	150
<del>不是Midi百頁</del>	<del>T5</del>	<del>TL-41</del>	<del>27/F</del>	<del>1</del>	<del>Stair</del>	<del>x</del>	<del>x</del>	<del>x</del>	<del>x</del>
<del>沒有百頁</del>	<del>T1</del>	<del>TL-42</del>	<del>27/F</del>	<del>1</del>	<del>Stair</del>	<del>x</del>	<del>x</del>	<del>x</del>	<del>x</del>
<del>沒有百頁</del>	<del>T3</del>	<del>TL-43</del>	<del>27/F</del>	<del>1</del>	<del>Stair</del>	<del>x</del>	<del>x</del>	<del>x</del>	<del>x</del>
150高百葉，按圖生產	T5	TL-44	27/F	1	Stair	500	150 ✓	450	120

2020, 3.20 eum |

150 s.o. 27/F 百藥

500 x 150 H.

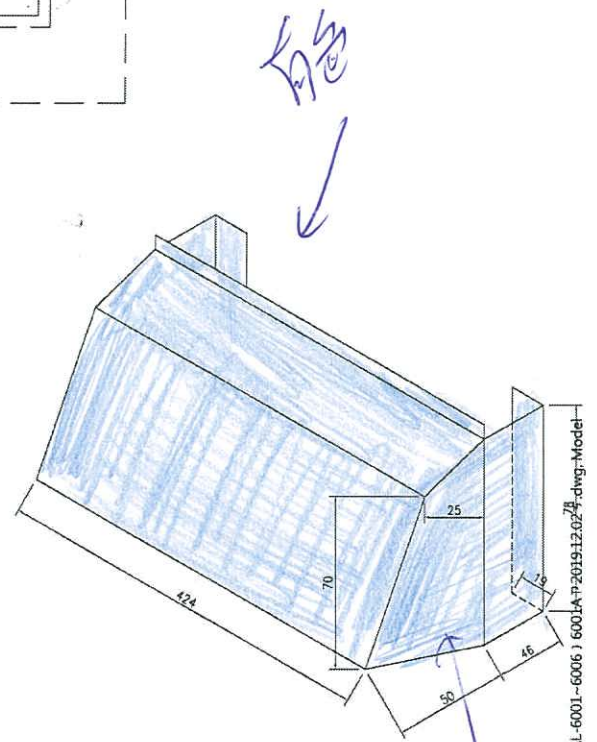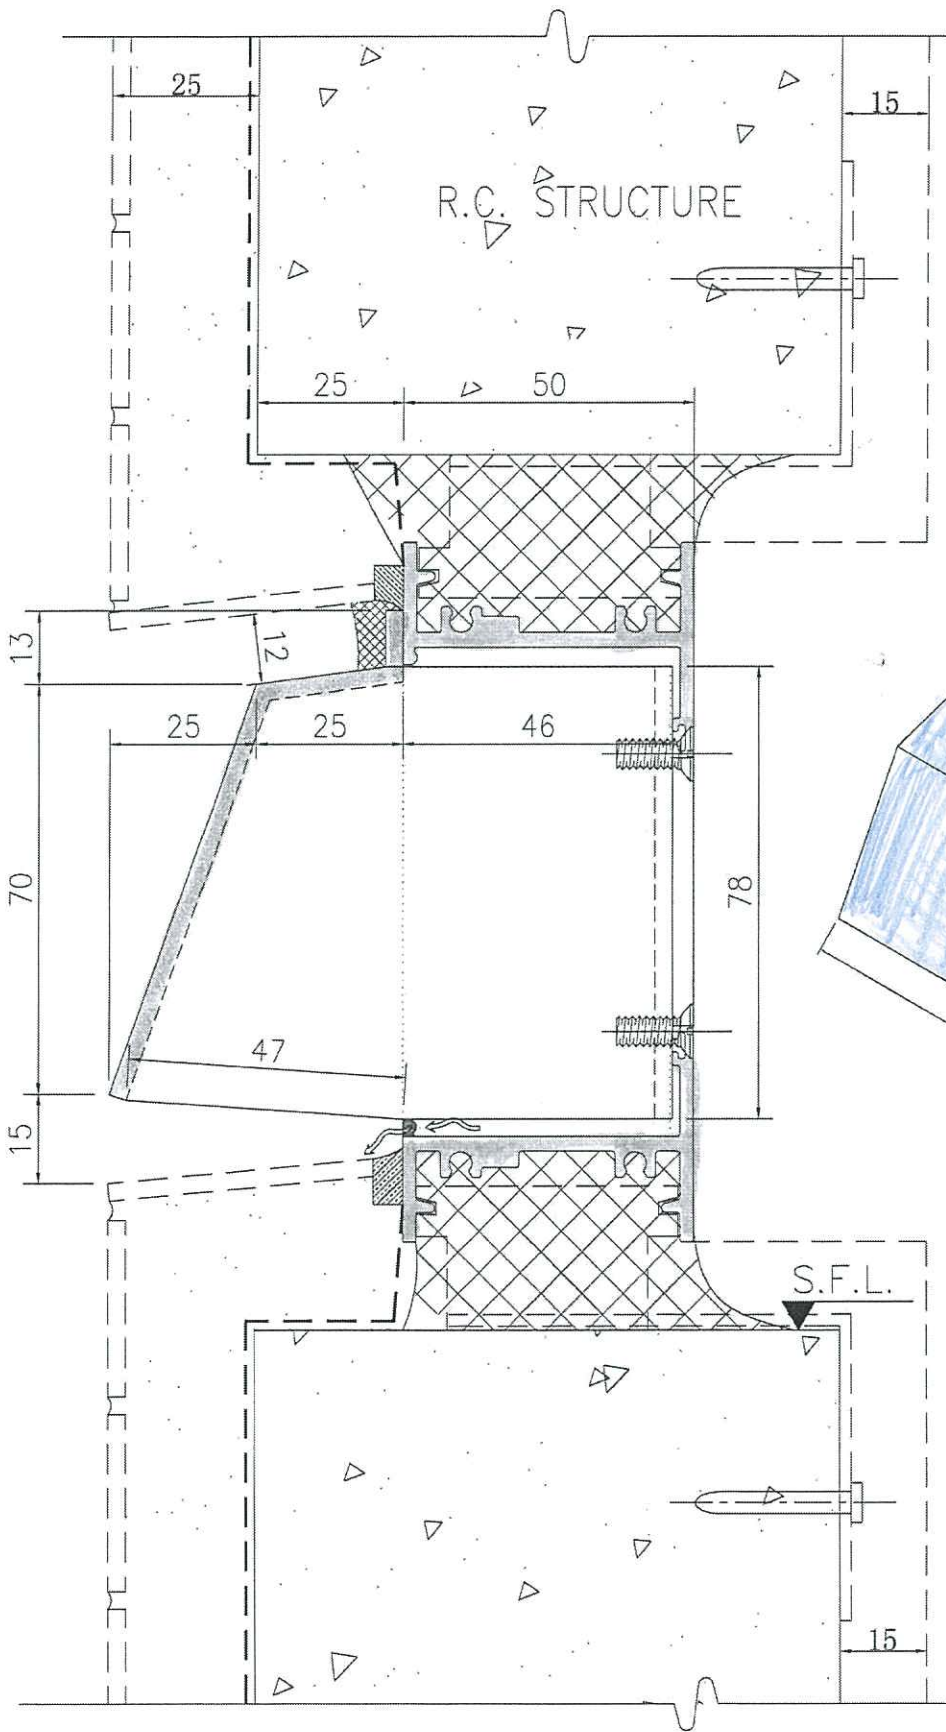

窗身  
封裝

- TL 22
- 24
- 24A
- 25
- 21
- 26
- 21
- 44.

plan

