

工程指示 / 要求簡箋(E.I.)

工程指示編號：EI / 1541 / 20

修改版次：C

工程編號：J - 837

工程名稱：觀塘裕民坊

工程項目：後裝窗 T2,28/F 防火窗改 ACCESS PANEL

收件人：生統 / 永林

發件人：Eric Liu

日期：17/04/2020

要求提供 / 確認 事項：

- | | | |
|------------------------------------|-------------------------------------|-------------------------------|
| <input type="checkbox"/> 初步鋁料 B.M. | <input type="checkbox"/> 加工拆圖，然後生產 | <input type="checkbox"/> 尺寸表 |
| <input type="checkbox"/> 正式鋁料 B.M. | <input type="checkbox"/> 技術上資料 / 指示 | <input type="checkbox"/> 報價 |
| <input type="checkbox"/> 配件 B.M. | <input type="checkbox"/> 樣辦或貨品說明書 | <input type="checkbox"/> 分判合約 |
| <input type="checkbox"/> 其他：_____ | | |

內容：

請按加工圖生產後裝窗送地盤安裝(T2,28/F)

按則師 comment 修改，防火窗改做 access panel

C 版: 提供加工圖，請盡快安排生產

謝謝！

請在 2020 / 04 / 25 前完成上列要求。

附：1 頁圖登，2 頁加工圖

以上項目為：

- 原合約工程包 原合約工程加 / 減賬 新工程報價

原因：-

分發東莞各部門：

- () 生產技術總監 連附件 (/) 技術部 連附件 永林 () 生產部 連附件 () 機械設計部 連附件
 () 採購部 連附件 (/) 生產統籌部 連附件 梅
 () 質檢部 連附件 () 會計部 連附件 () 報關組 連附件 () 其他 楊榮輝 連附件

分發香港各部門：

- () 行政部 連附件 () 會計部 連附件 () 統籌部 連附件 (/) 工程部地盤科文 連附件 炳哥，有哥
 () 採購部 連附件 () QS 部 連附件 () 維修部 連附件 () 其他 _____ 連附件

傳遞編號：


HK 0614 / 20


發件人簽署：

項目經理簽署：

圖則登記表
DRAWING REGISTER

接收日期 Receiving Date (適用於客戶圖則)											
工程名稱 Project Title: 觀塘裕民坊	年										
T2座防火窗改后裝窗(28F)	月										
工程編號 Project No: J-837	日										
分發予 Distributed To											
		年	20	20							
		月	2	4							
		日	26	17							
圖則編號 Drg. No.	圖則名稱 Drawing Title	修訂編號 Revision No.									
T2W-9A	50後裝窗	1	-	A							
837-FYA10	多點鎖放樣圖	2	-	A							
837-WB4	50窗節點示意圖	3	-	-							
YB-LJ1	鋁角拆圖	4	-	-							

 美特鋁質有限公司 MIDI Aluminium Fabricator Ltd.	工程號	J837	拆圖	邱紅	2020.02.25
	地盤	觀塘裕民坊	復核	謝永林	-
名稱	50後裝窗	顏色	EC-DG-S332054 (3塗)	批准	Jason

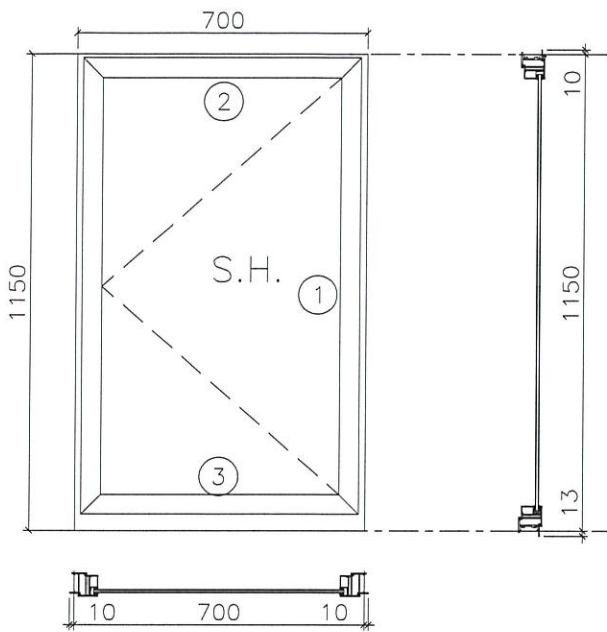

依據E11541B修改

OUTSIDE

- 注：
- (1) 玻璃線橫碰企。
 - (2) 生窗底料需開長方形去水孔。
 - (3) 窗玉搭位6mm
 - (4) 滴水線比窗玉每頭長1mm。
 - (5) S.H窗採用東城多點鎖，
S.H窗需裝窗拈1隻/玉。
 - (6) SH窗需裝3組扣碼。
 - (7) SH窗用東城產2021A扇撐定
窗玉裝不銹鋼加力巴特制款。
 - (8) 框橫料兩端需切1X2mm切口打膠

序號	料號	名稱	出苟	長度 (mm)	支/幅	加工說明	加工細則				
1	X846370	邊企料		1173.0	2		頂留	10	mm		
2	X846390	生頂橫(獨立生窗)	避位	682	1		底留	13	mm		
3	X846400	生底橫	避位	674	1		企料底部開避位		mm		
							底橫料防水巴鋸去		mm		
							水線孔在企料-----	頂	底		
							安裝扣碼	TC903			
							多點鎖芯型號:	東城2035B 鎖盒			
							手柄型號:	2017-MD			
							限位撐型號:				
							T窗最大的開度:				
							窗玉搭位數:	6mm			
							窗款	寬度	高度	隻/幅	撐長
							SHL	680.0	1128.0	1	18"
							大圖版次	本圖版	A		
								日期	2020.04.17		
		窗玉用料					窗号	寬度 (W)	高度 (H)	幅数	樓層數
							T2W-9A	700	1150.0	1	28F
1	X846540	窗玉企	45°斜口	1128.0	2						
2	X846540	窗玉橫	45°斜口	680.0	2						
3	X846550	窗玉玻璃線企	直口	1064.0	2						
4	X846550	窗玉玻璃線橫	直口	584.0	2		圖號	T2W-9A			

