



工程指示 / 要求簡箋(E.I.)

工程指示編號：EI / 1543 / 20

修改版次：A

工程編號：J - 837

工程名稱：觀塘裕民坊

工程項目：幕牆 室內企身收口鋁板(T1-T5)(大貨)(孖企位)

收件人：生統 / 永林

發件人：Eric Liu

日期：18/03/2020

要求提供 / 確認 事項：

- |                                    |                                     |                               |
|------------------------------------|-------------------------------------|-------------------------------|
| <input type="checkbox"/> 初步鋁料 B.M. | <input type="checkbox"/> 加工拆圖，然後生產  | <input type="checkbox"/> 尺寸表  |
| <input type="checkbox"/> 正式鋁料 B.M. | <input type="checkbox"/> 技術上資料 / 指示 | <input type="checkbox"/> 報價   |
| <input type="checkbox"/> 配件 B.M.   | <input type="checkbox"/> 樣辦或貨品說明書   | <input type="checkbox"/> 分判合約 |
| <input type="checkbox"/> 其他：_____  |                                     |                               |

內容：

請按加工圖生產鋁板收口送地盤安裝(T1-T5)

A 版: 按現場覆尺數，因已裝頂 U 槽，需改為 2170 方便安裝

謝謝！

請在 2020 / 03 / 28 前完成上列要求。

附：3 頁加工圖

以上項目為：

- 原合約工程包                       原合約工程加 / 減賬                       新工程報價

原因：-

分發東莞各部門：

- ( ) 生產技術總監  連附件    (  ) 技術部  連附件 永林    ( ) 生產部     連附件    ( ) 機械設計部  連附件  
 ( ) 採購部     連附件    (  ) 生產統籌部  連附件 梅  
 ( ) 質檢部     連附件    ( ) 會計部     連附件    ( ) 報關組     連附件    ( ) 其他 楊榮輝  連附件

分發香港各部門：

- ( ) 行政部  連附件    ( ) 會計部  連附件    ( ) 統籌部  連附件    (  ) 工程部地盤科文  連附件 趙明  
 ( ) 採購部  連附件    ( ) QS 部  連附件    ( ) 維修部  連附件    ( ) 其他 \_\_\_\_\_  連附件

傳遞編號：

HK 0370 / 20

發件人簽署：  
Eric Liu

項目經理簽署：  
PPZ




美特鋁質 有限公司  
MIDI Aluminium Fabricator

工程號 J-837 地盤 樓塘裕民坊



物料編號	總層	每層	總數量	使用位置	樓層
API-H02	34	1	34	T1CW D-1	10~26F,28~49F
API-H02	35	1	35	T1CW C-1	10~26F,28~50F
API-H02	35	1	35	T1CW H-2	10~26F,28~50F
API-H02	39	1	39	T2CWC-2	10~26F,28~55F
API-H02	39	1	39	T2CWB-2	10~26F,28~55F
API-H02	37	1	37	T3CWB-2	10~26F,28~52F
API-H02	35	1	35	T5CWM-2	10~26F,28~50F
API-H02	35	1	35	T5CW C-1	10~26F,28~50F
			合計:	289	

頂

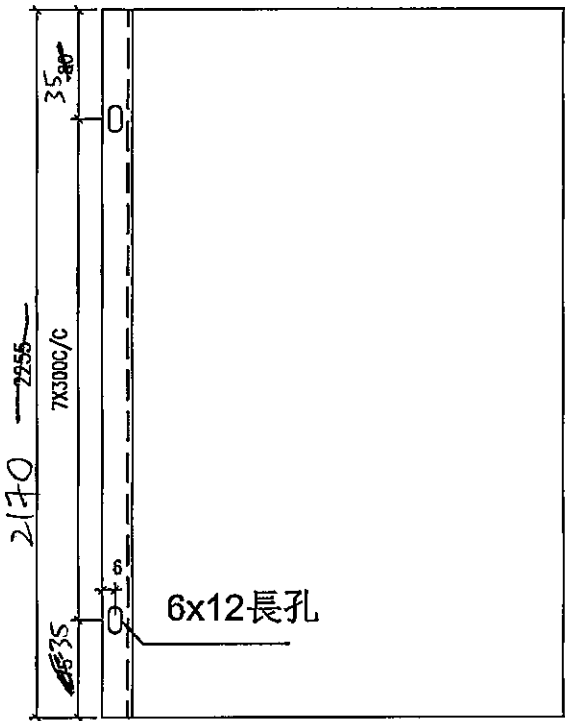

地盤安裝

底

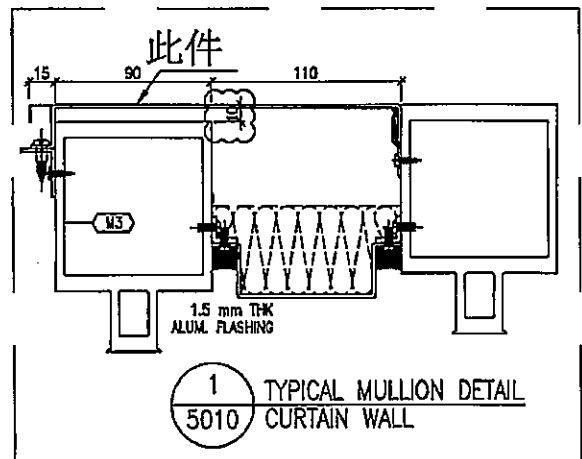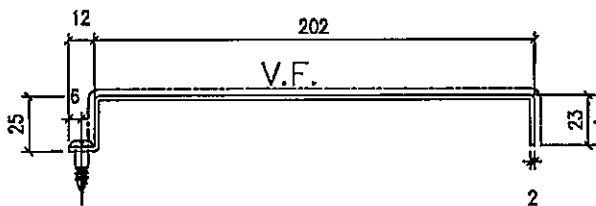

名稱	室內窗拆置	制圖	鞠章芳	2019.09.06	修改		
材料	2mm矸	復核	謝永林	2019.09.12	日期		
顏色	UCT803649 FXL-3	批准	Jason		圖號	API-H02	




美特鋁質 有限公司  
MIDI Aluminium Fabricator Ltd.


工程號 J-837 地盤 觀塘裕民坊

物料編號	總層	每層	總數量	使用位置	樓層
API-H02R	35	1	35	T1CW G-1	10~26F,28~50F
API-H02R	39	1	39	T2CWC-2	10~26F,28~55F
API-H02R	39	1	39	T2CWA-1	10~26F,28~55F
API-H02R	39	1	39	T2CWM-2	10~26F,28~55F
API-H02R	37	1	37	T3CW E-1	10~26F,28~52F
API-H02R	37	1	37	T3CWA-1	10~26F,28~52F
API-H02R	35	1	35	T5CW N-1	10~26F,28~50F
API-H02R	35	1	35	T5CW L-1	10~26F,28~50F
API-H02R	35	1	35	T5CW H-2	10~26F,28~50F
API-H02R	10	1	10	T5CW C-1	10-21F
			合計 :	341	


頂

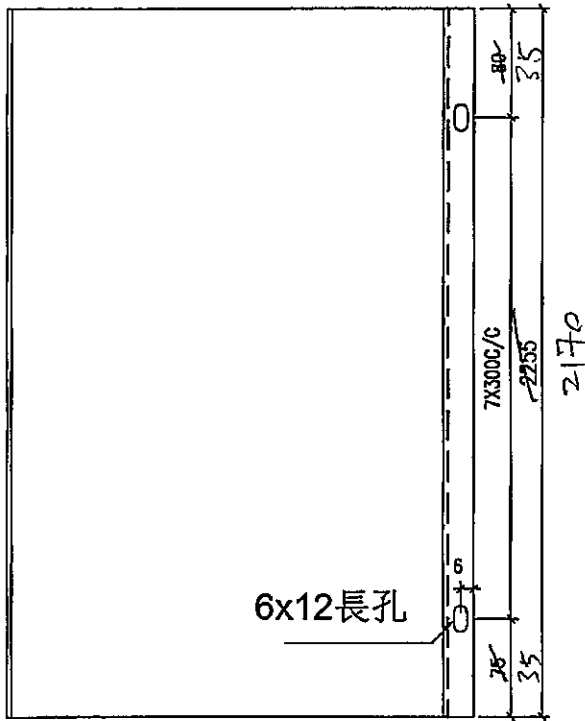

底

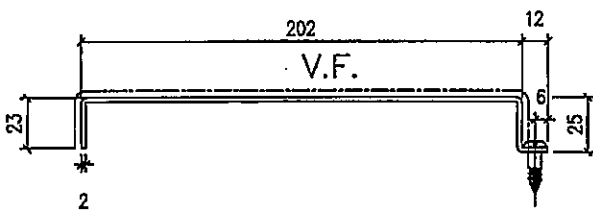

地盤安裝

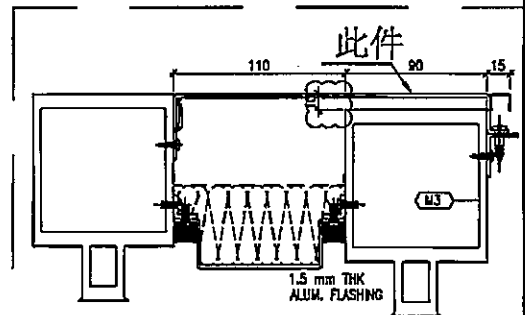

1 TYPICAL MULLION DETAIL  
5010 CURTAIN WALL


名稱	室內窗裝置	制圖	鞠章芳	2019.09.06	修改		
材料	2mm 鋁	復核	謝永林	2019.09.12	日期		
顏色	UCT803649 FXL-3	批准	Jason		圖號	API-H02R	





美特鋁質有限公司  
MIDI Aluminium Fabricator Ltd.

工程號 J-837 地盤 觀塘裕民坊

物料編號	總層	每層	總數量	使用位置	樓層
API-H02a	35	1	35	T1CW G-1	10~26F,28~50F
API-H02a	34	1	34	T1CW D-1	10~26F,28~49F
API-H02a	35	1	35	T1CW C-1	10~26F,28~50F
API-H02a	35	1	35	T1CW H-2	10~26F,28~50F
API-H02a	39	2	78	T2CW C-2	10~26F,28~55F
API-H02a	39	1	39	T2CW B-2	10~26F,28~55F
API-H02a	39	1	39	T2CW A-1	10~26F,28~55F
API-H02a	39	1	39	T2CW M-2	10~26F,28~55F
API-H02a	37	1	37	T3CW E-1	10~26F,28~52F
API-H02a	37	1	37	T3CW B-2	10~26F,28~52F
API-H02a	37	1	37	T3CW A-1	10~26F,28~52F
API-H02a	35	1	35	T5CW N-1	10~26F,28~50F
API-H02a	35	1	35	T5CW M-2	10~26F,28~50F
API-H02a	35	1	35	T5CW L-1	10~26F,28~50F
API-H02a	35	1	35	T5CW H-2	10~26F,28~50F
API-H02a	35	1	35	T5CW C-1	10~26F,28~50F
API-H02a	10	1	10	T5CW C-1	10-21F
		合計:	630		

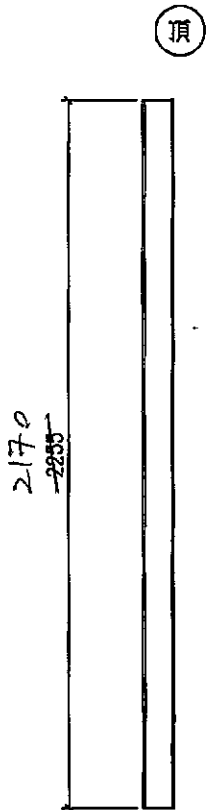

地盤安裝

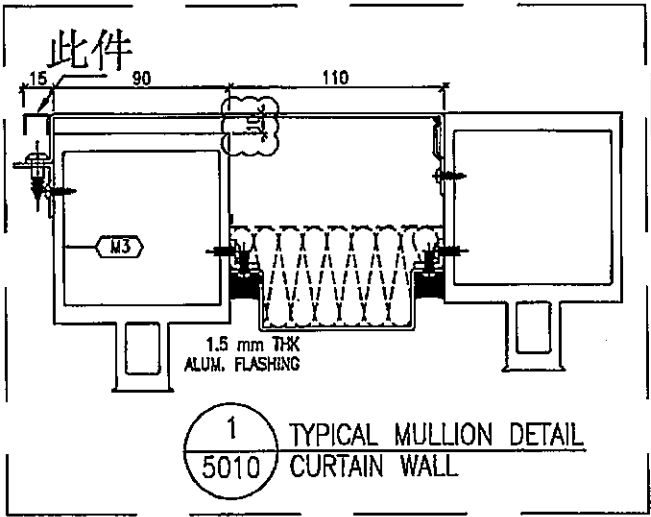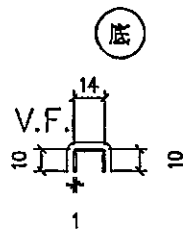

1 TYPICAL MULLION DETAIL  
5010 CURTAIN WALL

名稱	室內山牆圖	制圖	鞠草芳	2019.09.06	修改		
材料	1mm鋁	復核	謝永林	2019.09.12	日期		
顏色	UCT803649 FXL-3	批准	Jason		圖號	API-H02a	