



工程指示 / 要求簡箋(E.I.)

工程指示編號：EI / 1543 / 20

修改版次：B

工程編號：J - 837

工程名稱：觀塘裕民坊

工程項目：幕牆 室內企身收口鋁板(T1-T5)(大貨)(孖企位)

收件人：生統 / 永林

發件人：Eric Liu

日期：19/03/2020

要求提供 / 確認 事項：

- | | | |
|------------------------------------|-------------------------------------|-------------------------------|
| <input type="checkbox"/> 初步鋁料 B.M. | <input type="checkbox"/> 加工拆圖，然後生產 | <input type="checkbox"/> 尺寸表 |
| <input type="checkbox"/> 正式鋁料 B.M. | <input type="checkbox"/> 技術上資料 / 指示 | <input type="checkbox"/> 報價 |
| <input type="checkbox"/> 配件 B.M. | <input type="checkbox"/> 樣辦或貨品說明書 | <input type="checkbox"/> 分判合約 |
| <input type="checkbox"/> 其他：_____ | | |

內容：

請按加工圖生產鋁板收口送地盤安裝(T1-T5)

B 版: 為配合地盤安裝期，A 版改短只需介走一邊 85 長，不需重新對孔，加快出貨
按此版加工圖為準

謝謝！

地盤已量：A 2170mm 高度

請在 2020 / 03 / 28 前完成上列要求。

附：2 頁加工圖

以上項目為：

- 原合約工程包 原合約工程加 / 減賬 新工程報價

原因：-

分發東莞各部門：

- 生產技術總監 連附件 技術部 連附件 永林 生產部 連附件 機械設計部 連附件
 採購部 連附件 生產統籌部 連附件 梅
 質檢部 連附件 會計部 連附件 報關組 連附件 其他 楊榮輝 連附件

分發香港各部門：

- 行政部 連附件 會計部 連附件 統籌部 連附件 工程部地盤科文 連附件 火四哥
 採購部 連附件 QS 部 連附件 維修部 連附件 其他 _____ 連附件

傳遞編號：


HK0380 / 20


發件人簽署：

項目經理簽署：



(Handwritten signatures)

EG-DWG3

 美特鋁質 有限公司 MIDI Aluminium Fabricator				物料編號	總層	每層	總數量	使用位置	樓層
工程號	J-837	地盤	觀塘裕民坊	API-H02	34	1	34	T1CWD-1	10~26F, 28~49F
				API-H02	35	1	35	T1CWC-1	10~26F, 28~50F
				API-H02	35	1	35	T1CWH-2	10~26F, 28~50F
				API-H02	39	1	39	T2CWC-2	10~26F, 28~55F
				API-H02	39	1	39	T2CWB-2	10~26F, 28~55F
				API-H02	37	1	37	T3CWB-2	10~26F, 28~52F
				API-H02	35	1	35	T5CWM-2	10~26F, 28~50F
				API-H02	35	1	35	T5CWC-1	10~26F, 28~50F
						合計:	289		

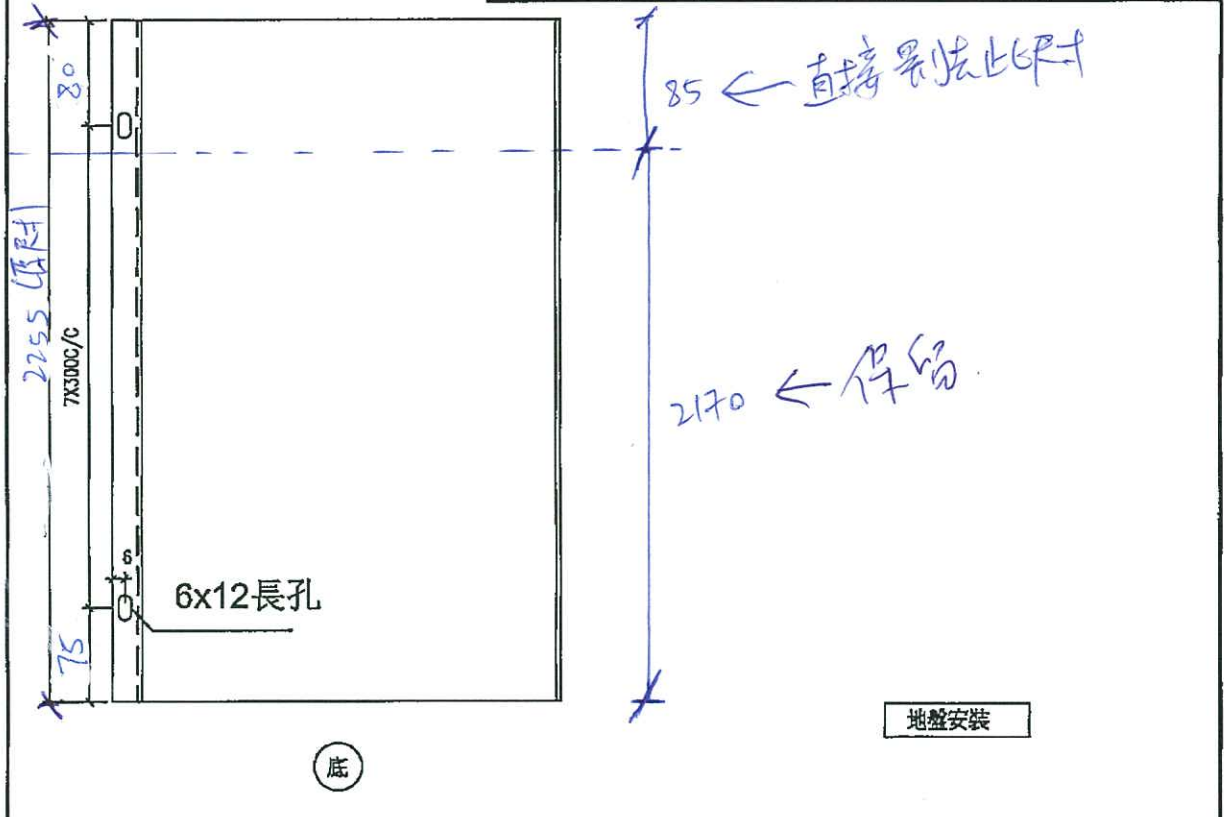

地盤安裝

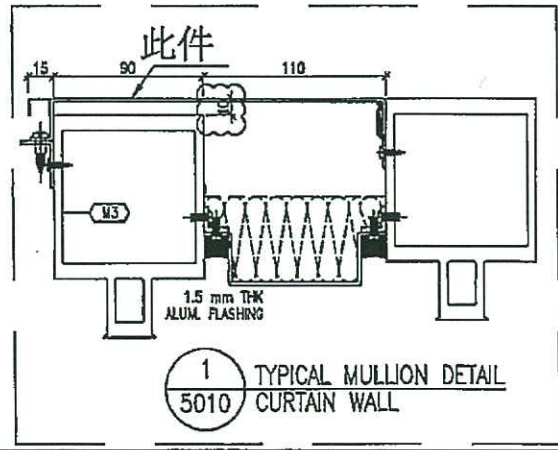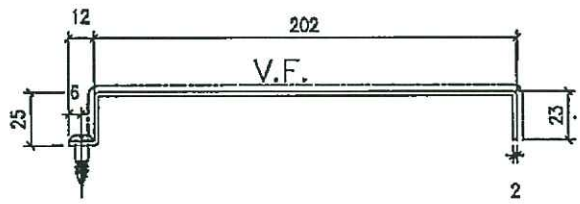

名稱	室內窗拆圖	制圖	鞠章芳	2019.09.06	修改		
材料	2mm 鋁	復核	謝永林	2019.09.12	日期		
顏色	UCT803649 FXL-3	批准	Jason		圖號	API-H02	


EG-DWG3



美特鋁質 有限公司
MIDI Aluminium Fabricator Ltd.



工程號 J-837 地盤 觀塘裕民坊

物料編號	總層	每層	總數量	使用位置	樓層
API-H02R	35	1	35	T1CW G-1	10~26F,28~50F
API-H02R	39	1	39	T2CWC-2	10~26F,28~55F
API-H02R	39	1	39	T2CWA-1	10~26F,28~55F
API-H02R	39	1	39	T2CWM-2	10~26F,28~55F
API-H02R	37	1	37	T3CWE-1	10~26F,28~52F
API-H02R	37	1	37	T3CWA-1	10~26F,28~52F
API-H02R	35	1	35	T5CWN-1	10~26F,28~50F
API-H02R	35	1	35	T5CWL-1	10~26F,28~50F
API-H02R	35	1	35	T5CWH-2	10~26F,28~50F
API-H02R	10	1	10	T5CWC-1	10-21F
合計:			341		

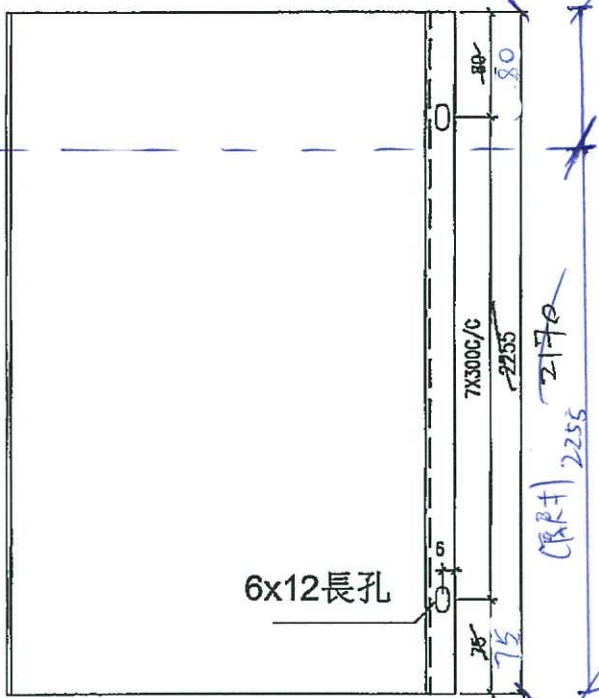

85 ← 直接開拔此尺寸
2170 ← 保留
CRRT 2255

地盤安裝

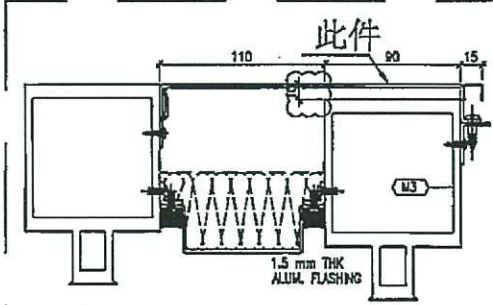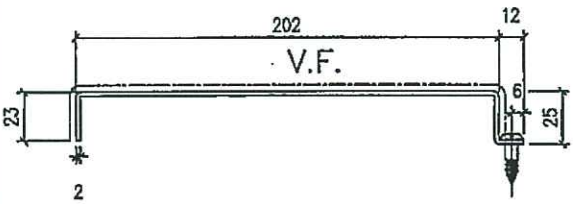

1 TYPICAL MULLION DETAIL
5010 CURTAIN WALL

名稱	室內拆置	制圖	鞠章芳	2019.09.06	修改		
材料	2mm版	復核	謝永林	2019.09.12	日期		
顏色	UCT803649 FXL-3	批准	Jason		圖號	API-H02R	