



工程指示 / 要求簡箋(E.I.)

工程指示編號：EI / 1584 / 20

修改版次：A

工程編號：J - 837

工程名稱：觀塘裕民坊

工程項目：幕牆 趟門室內企身收口(120 短款)

收件人：生統 / 永林

發件人：Eric Liu

日期：08/05/2020

要求提供 / 確認 事項：

- | | | |
|------------------------------------|-------------------------------------|-------------------------------|
| <input type="checkbox"/> 初步鋁料 B.M. | <input type="checkbox"/> 加工拆圖，然後生產 | <input type="checkbox"/> 尺寸表 |
| <input type="checkbox"/> 正式鋁料 B.M. | <input type="checkbox"/> 技術上資料 / 指示 | <input type="checkbox"/> 報價 |
| <input type="checkbox"/> 配件 B.M. | <input type="checkbox"/> 樣辦或貨品說明書 | <input type="checkbox"/> 分判合約 |
| <input type="checkbox"/> 其他：_____ | | |

內容：

請按加工圖生產室內企身收口送地盤安裝(T1-T5)

A 版: T1G, T5C 不是飛天趟位置，高度應為 2475，此版修改

謝謝！

請在 2020 / 05 / 15 前完成上列要求。

附：3 頁加工圖，2 頁位置圖

以上項目為：

- 原合約工程包 原合約工程加 / 減賬 新工程報價

原因：-

分發東莞各部門：

- () 生產技術總監 連附件 () 技術部 連附件 永林 () 生產部 連附件 () 機械設計部 連附件
 () 採購部 連附件 () 生產統籌部 連附件 梅
 () 質檢部 連附件 () 會計部 連附件 () 報關組 連附件 () 其他 楊榮輝 連附件

分發香港各部門：

- () 行政部 連附件 () 會計部 連附件 () 統籌部 連附件 () 工程部地盤科文 連附件 炳奇
 () 採購部 連附件 () QS 部 連附件 () 維修部 連附件 () 其他 _____ 連附件

傳遞編號：


HK 0796 / 20

發件人簽署：


項目經理簽署：

數據尺寸見后頁

工程號 J-837 地盤 觀塘裕民坊

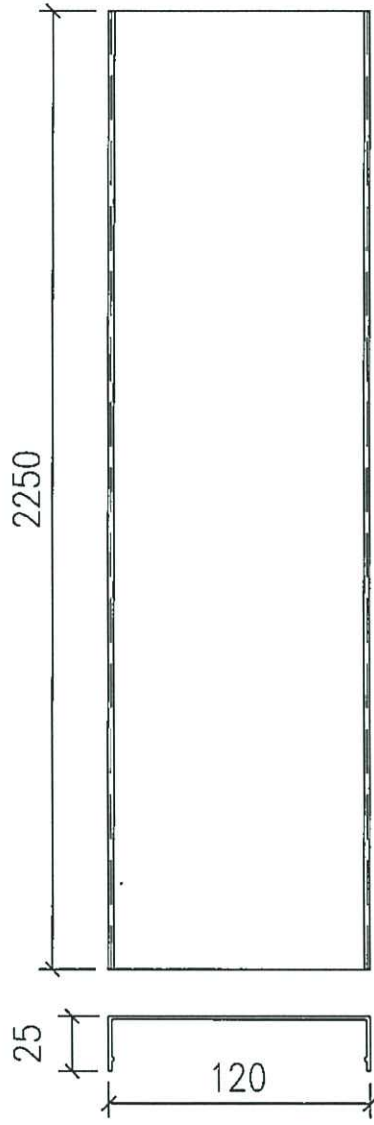

地盤安裝

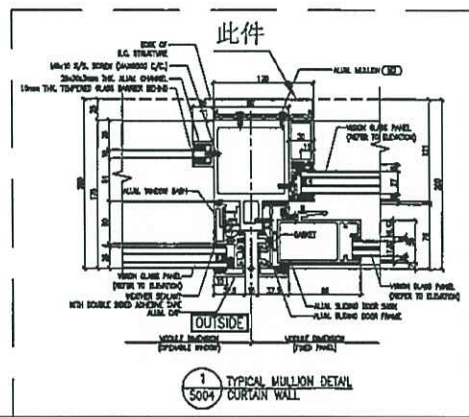

名稱	趟門位室內收口蓋	制圖	鞠章芳	2020.3.06	修改		
材料	X85603	復核	謝永林	2020.3.09	日期		
顏色	EC-DG-S332054	批准	Jason		圖號	SM-603-a	



美特鋁質 有限公司
MIDI Aluminium Fabricator Ltd.

工程號 J-837 地盤 觀塘裕民坊

物料編號	層數	每層數	總數	使用位置	樓層
SM-603-a	37	1	37	T1CW-G-1	7,9~26F,28~50F
	37	1	37	T1CW-F-2	7,9~26F,28~50F
	37	1	37	T1CW-E-1	7,9~26F,28~50F
	37	2	74	T1CW-D-1	7,9~26F,28~50F
	36	1	36	T1CW-D-1	7,9~26F,28~49F
	37	1	37	T1CW-B-2	7,9~26F,28~50F
	37	1	37	T1CW-B-1	7,9~26F,28~50F
	37	1	37	T1CW-L-2	7,9~26F,28~50F
	37	1	37	T1CW-L-1	7,9~26F,28~50F
	37	1	37	T1CW-J-1	7,9~26F,28~50F
	36	1	36	T1CW-A-3	7,9~26F,28~49F
	37	1	37	T1CW-A-2	7,9~26F,28~50F
	37	2	74	T1CW-C-1	7,9~26F,28~50F
	37	1	37	T1CW-M-2	7,9~26F,28~50F
	37	1	37	T1CW-M-1	7,9~26F,28~50F
	37	1	37	T1CW-K-2	7,9~26F,28~50F
	37	2	74	T1CW-H-2	7,9~26F,28~50F
	合計:			738	
SM-603-a	40	2	80	T2CW-H-1	7,9~26F,28~53F
	40	2	80	T2CW-G-2	7,9~26F,28~53F
	41	1	41	T2CW-F-2	7,9~26F,28~55F
	41	1	41	T2CW-F-1	7,9~26F,28~55F
	41	1	41	T2CW-E-2	7,9~26F,28~55F
	41	1	41	T2CW-E-1	7,9~26F,28~55F
	41	1	41	T2CW-D-1	7,9~26F,28~55F
	41	1	41	T2CW-C-1	7,9~26F,28~55F
	41	2	82	T2CW-B-2	7,9~26F,28~55F
	41	2	82	T2CW-A-1	7,9~26F,28~55F
	41	1	41	T2CW-M-2	7,9~26F,28~55F
	41	1	41	T2CW-M-1	7,9~26F,28~55F
	41	2	82	T2CW-L-2	7,9~26F,28~55F
	41	2	82	T2CW-K-1	7,9~26F,28~55F
	41	2	82	T2CW-J-1	7,9~26F,28~55F
合計:			898		


物料編號	層數	每層數	總數	使用位置	樓層	
SM-603-a	39	1	39	T3CW-F-1	7,9~26F,28~52F	
	22	1	22	T3CW-F-1	29~52F	
	39	1	39	T3CW-E-1	7,9~26F,28~52F	
	15	1	15	T3CW-E-1	37~52F	
	39	1	39	T3CW-M-2	7,9~26F,28~52F	
	20	1	20	T3CW-M-1	31~52F	
	39	1	39	T3CW-L-2	7,9~26F,28~52F	
	39	1	39	T3CW-L-1	7,9~26F,28~52F	
	38	1	38	T3CW-K-2	7,9~26F,28~51F	
	38	1	38	T3CW-K-1	7,9~26F,28~51F	
	38	1	38	T3CW-J-2	7,9~26F,28~51F	
	38	1	38	T3CW-J-1	7,9~26F,28~51F	
	39	1	39	T3CW-H-2	7,9~26F,28~52F	
	39	1	39	T3CW-H-1	7,9~26F,28~52F	
	39	1	39	T3CW-C-2	7,9~26F,28~52F	
	39	1	39	T3CW-C-1	7,9~26F,28~52F	
	39	2	78	T3CW-B-2	7,9~26F,28~52F	
	39	2	78	T3CW-A-1	7,9~26F,28~52F	
	38	2	76	T3CW-D-1	7,9~26F,28~51F	
	38	2	76	T3CW-G-1	7,9~26F,28~51F	
	合計:			868		
	SM-603-a	37	1	37	T5CW-N-1	7,9~26F,28~50F
		37	1	37	T5CW-M-2	7,9~26F,28~50F
		37	1	37	T5CW-L-1	7,9~26F,28~50F
37		1	37	T5CW-JK-1	7,9~26F,28~50F	
37		1	37	T5CW-H-2	7,9~26F,28~50F	
37		1	37	T5CW-H-1	7,9~26F,28~50F	
37		1	37	T5CW-G-2	7,9~26F,28~50F	
37		1	37	T5CW-G-1	7,9~26F,28~50F	
38		1	38	T5CW-F-2	7,9~26F,28~51F	
38		1	38	T5CW-F-1	7,9~26F,28~51F	
38		1	38	T5CW-E-2	7,9~26F,28~51F	
38		1	38	T5CW-E-1	7,9~26F,28~51F	
38		1	38	T5CW-D-2	7,9~26F,28~51F	
38		1	38	T5CW-D-1	7,9~26F,28~51F	
12		1	12	T5CW-C-1	7,9~21F	
37		1	37	T5CW-C-1	7,9~26F,28~50F	
37		1	37	T5CW-A-3	7,9~26F,28~50F	
26	1	26	T5CW-A-3	22~26F,28~51F		
合計:			636			

名稱	趟門位室內收口蓋	制圖	鞠章芳	2020.3.06	修改		
材料	X85603	復核	謝永林	2020.3.09	日期		
顏色	EC-DG-S332054	批准	Jason		圖號	SM-603-a-1	

新增


 美特鋁質 有限公司 MIDI Aluminium Fabricator Ltd.			
工程號	J-837	地盤	觀塘裕民坊

數據尺寸見后頁

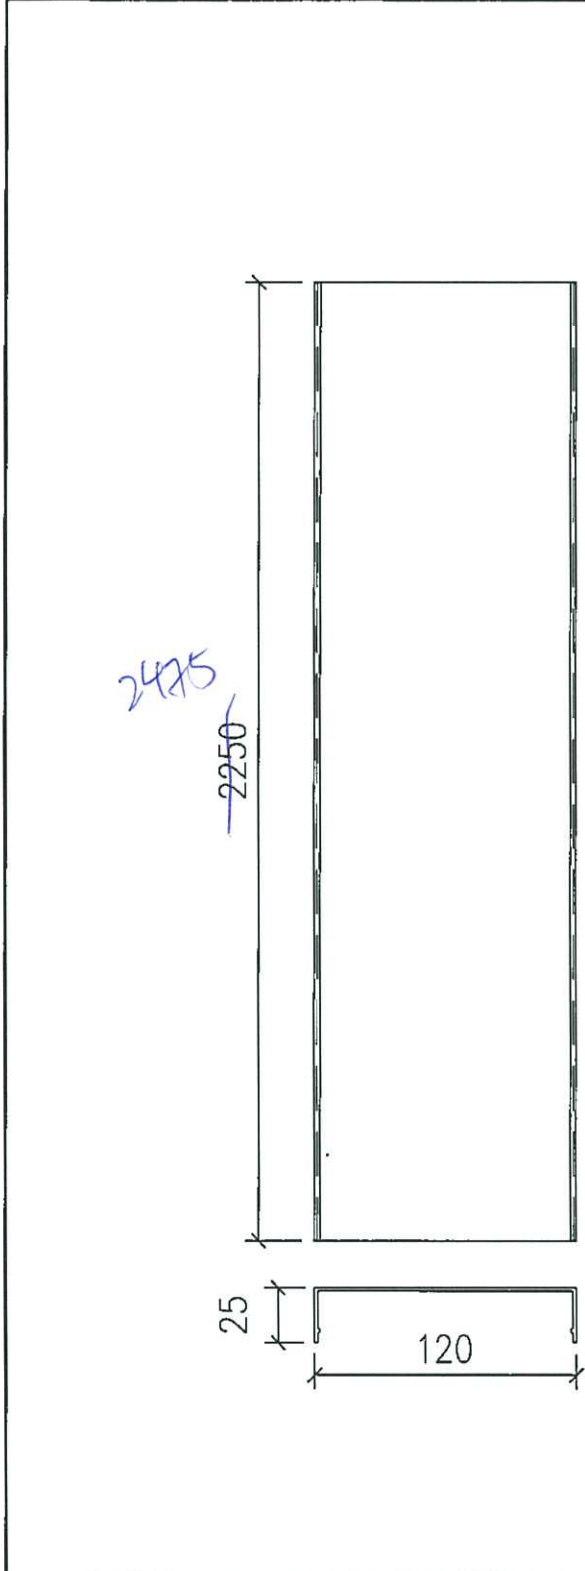


TIG = 78件
T5C = 25件

地盤安裝

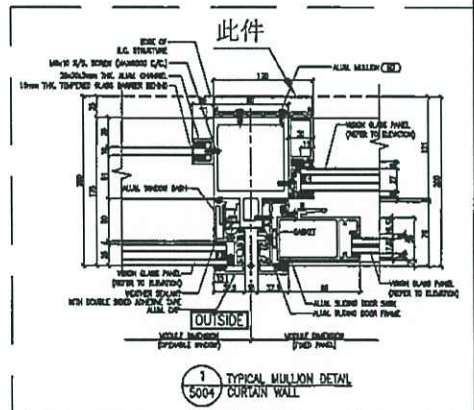

名稱	趟門位室內收口蓋	制圖	鞠章芳	2020.3.06	修改		
材料	X85603	復核	謝永林	2020.3.09	日期		
顏色	EC-DG-S332054	批准	Jason		圖號	SM-603-aTIGT5C	

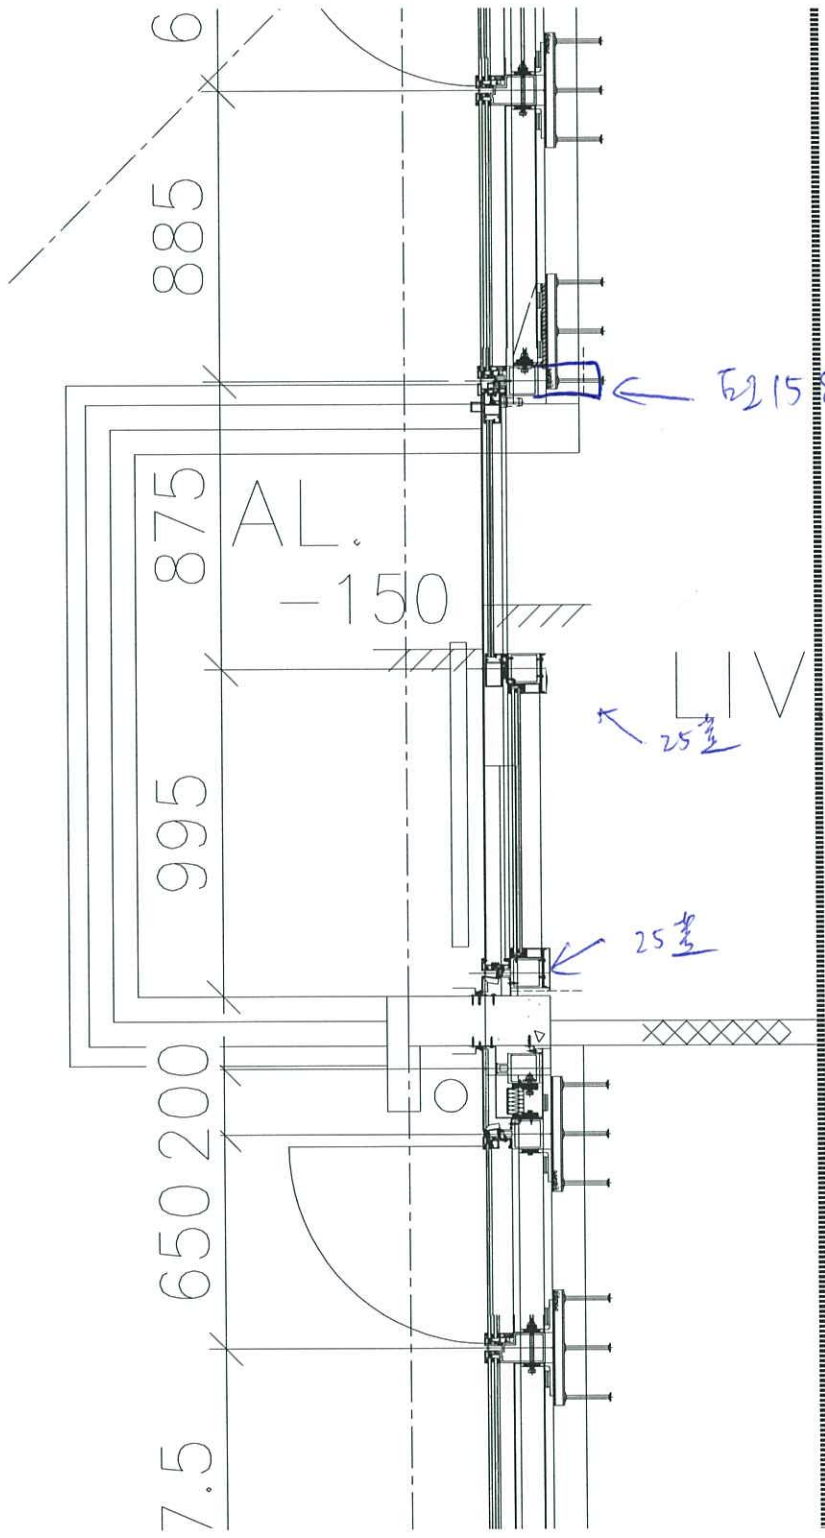

T5 C
High zone

