

工程指示 / 要求簡箋(E.I.)

工程指示編號：EI / 1592 / 20

修改版次：C

工程編號：J - 837

工程名稱：觀塘裕民坊

工程項目：特式層 後裝門窗(T1-T5)

收件人：生統 / 永林

發件人：Eric Liu

日期：16/04/2020

要求提供 / 確認 事項：

- |                                    |                                     |                               |
|------------------------------------|-------------------------------------|-------------------------------|
| <input type="checkbox"/> 初步鋁料 B.M. | <input type="checkbox"/> 加工拆圖，然後生產  | <input type="checkbox"/> 尺寸表  |
| <input type="checkbox"/> 正式鋁料 B.M. | <input type="checkbox"/> 技術上資料 / 指示 | <input type="checkbox"/> 報價   |
| <input type="checkbox"/> 配件 B.M.   | <input type="checkbox"/> 樣辦或貨品說明書   | <input type="checkbox"/> 分判合約 |
| <input type="checkbox"/> 其他：_____  |                                     |                               |

內容：

請按加工圖生產特式層後裝門窗送地盤安裝(T1-T5)

C 版: T3W-52D-LIV，TH 窗用 10 寸限位撐，限開 300

謝謝！

請在 2020/ 04 / 20 前完成上列要求。

附：1 頁加工圖

以上項目為：

- 原合約工程包                       原合約工程加 / 減賬                       新工程報價

原因：-

分發東莞各部門：

- ( ) 生產技術總監  連附件     技術部  連附件    ( ) 生產部  連附件    ( ) 機械設計部  連附件  
 ( ) 採購部  連附件    ( ) 生產統籌部  連附件  
 ( ) 質檢部  連附件    ( ) 會計部  連附件    ( ) 報關組  連附件    ( ) 其他 楊榮輝  連附件

分發香港各部門：

- ( ) 行政部  連附件    ( ) 會計部  連附件    ( ) 統籌部  連附件    ( ) 工程部地盤科文  連附件  
 ( ) 採購部  連附件    ( ) QS 部  連附件    ( ) 維修部  連附件    ( ) 其他 \_\_\_\_\_  連附件



傳遞編號：

HK 0601 /20

發件人簽署：

項目經理簽署：

 美特鋁質有限公司 MIDI Aluminium Fabricator Ltd.	工程號	J837	拆圖	陳俊賢	2020.03.27
	地盤	觀塘裕民坊	復核	謝永林	2020.04.03
名稱	50後裝窗特式層	顏色	EC-DG-S332054 (3塗)	批准	

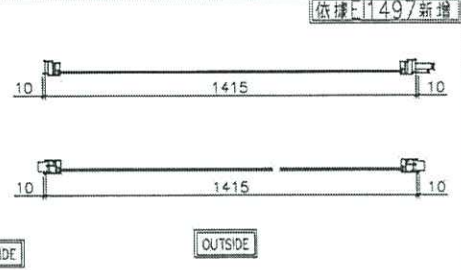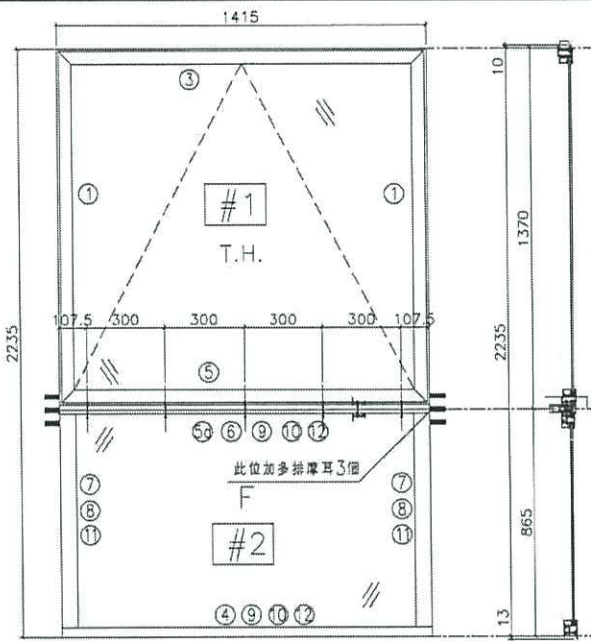

- 注：
- (1) 玻璃線橫碰企。
  - (2) 生窗底料需開長方形去水孔。
  - (3) 窗玉搭位6mm
  - (4) 滴水線比窗玉每頭長1mm。
  - (5) 框橫料兩端需切1X2mm切口打膠
  - (6) 反拍線橫碰企。
  - (7) 生夾橫位置出苟組裝窗框。
  - (8) T窗限開300。

序號	料號	名稱	出苟	長度 (mm)	支/幅	加工說明	加工細則				
							頂留	底留	企料底部開避位	底橫料防水巴鋸去	
1	X846370	邊企料		1365.0	2		頂留	10	mm		
2	X846370	邊企料		863.0	2		底留	13	mm		
3	X846390	生頂橫	避位	1397	1		企料底部開避位		mm		
4	X846400	生底橫	避位	1389	1		底橫料防水巴鋸去		mm		
5	X846060	上生夾橫	出苟	1399	1		水線孔在企料-----	頂	底		
5a	X846060	下生夾橫	出苟	1399.0	1		安裝扣碼	TC903			
6	X848890	橫夾通	避位	1435.0	1	W-T10	多點鎖芯型號:	東城2035B 鎖盒			
7	X846070	反拍線企	直口	816.0	2		手柄型號:	2017-MD			
8	X845451	反拍線企撐膠鋅角	直口	816.0	2		限位撐型號:	10吋東城限位撐			
9	X846070	反拍線橫	直口	1331.0	2		T窗最大的開度:				
10	X845451	反拍線橫撐膠鋅角	直口	1331.0	2		窗玉搭位數:				
11	X846550	視窗玻璃線企	直口	764	2						
12	X846550	視窗玻璃線橫	直口	1299.0	2						
							窗玉	寬度	高度	隻/幅	撐長
							T.H	1395.0	1335.0	1	28"
							大圖版次	本圖版			
								日期			
							窗号	寬度 (W)	高度 (H)	幅數	樓層數
							T3W-52D-LIV	1415	2235.0	1	52F
序號	料號	名稱	出苟	長度 (mm)	支/幅	加工說明					
1	X846540	窗玉企	45°斜口	1335.0	2						
2	X846540	窗玉橫	45°斜口	1395.0	2						
3	X846550	窗玉玻璃線企	直口	1271.0	2						
4	X846550	窗玉玻璃線橫	直口	1299.0	2						
							圖號	T3W-52D-LIV			