

工程指示 / 要求簡箋(E.I.)

工程指示編號：EI / 160 / 20

修改版次：-

工程編號：J - 837

工程名稱：觀塘裕民坊

工程項目：幕牆 T2,53H 趟門用橫料

收件人：生統 / 永林

發件人：Eric Liu

日期：17/03/2020

要求提供 / 確認 事項：

- | | | |
|------------------------------------|-------------------------------------|-------------------------------|
| <input type="checkbox"/> 初步鋁料 B.M. | <input type="checkbox"/> 加工拆圖，然後生產 | <input type="checkbox"/> 尺寸表 |
| <input type="checkbox"/> 正式鋁料 B.M. | <input type="checkbox"/> 技術上資料 / 指示 | <input type="checkbox"/> 報價 |
| <input type="checkbox"/> 配件 B.M. | <input type="checkbox"/> 樣辦或貨品說明書 | <input type="checkbox"/> 分判合約 |
| <input type="checkbox"/> 其他：_____ | | |

內容：

請按加工圖生產橫料送地盤安裝
因拆圖有誤，企料長至趟門頂橫梗框底，阻裝玻璃
需現場介企料及換橫料
謝謝！

請在 2020 / 03 / 21 前完成上列要求。

附：1 頁加工圖，2 頁 + 1 頁

以上項目為：

- 原合約工程包 原合約工程加 / 減賬 新工程報價

原因：-

分發東莞各部門：

- () 生產技術總監 連附件 () 技術部 連附件 永林 () 生產部 連附件 () 機械設計部 連附件
 () 採購部 連附件 () 生產統籌部 連附件 梅
 () 質檢部 連附件 () 會計部 連附件 () 報關組 連附件 () 其他 楊榮輝 連附件

分發香港各部門：


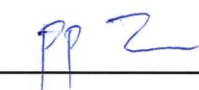
- () 行政部 連附件 () 會計部 連附件 () 統籌部 連附件 () 工程部地盤科文 連附件 炳哥、祥哥
 () 採購部 連附件 () QS 部 連附件 () 維修部 連附件 () 其他 _____ 連附件

傳遞編號：

HK 0368 / 20

發件人簽署：

項目經理簽署：




美特肥仔EriK

6 分鐘前



AL TRANSOM DETAIL
IN WALL

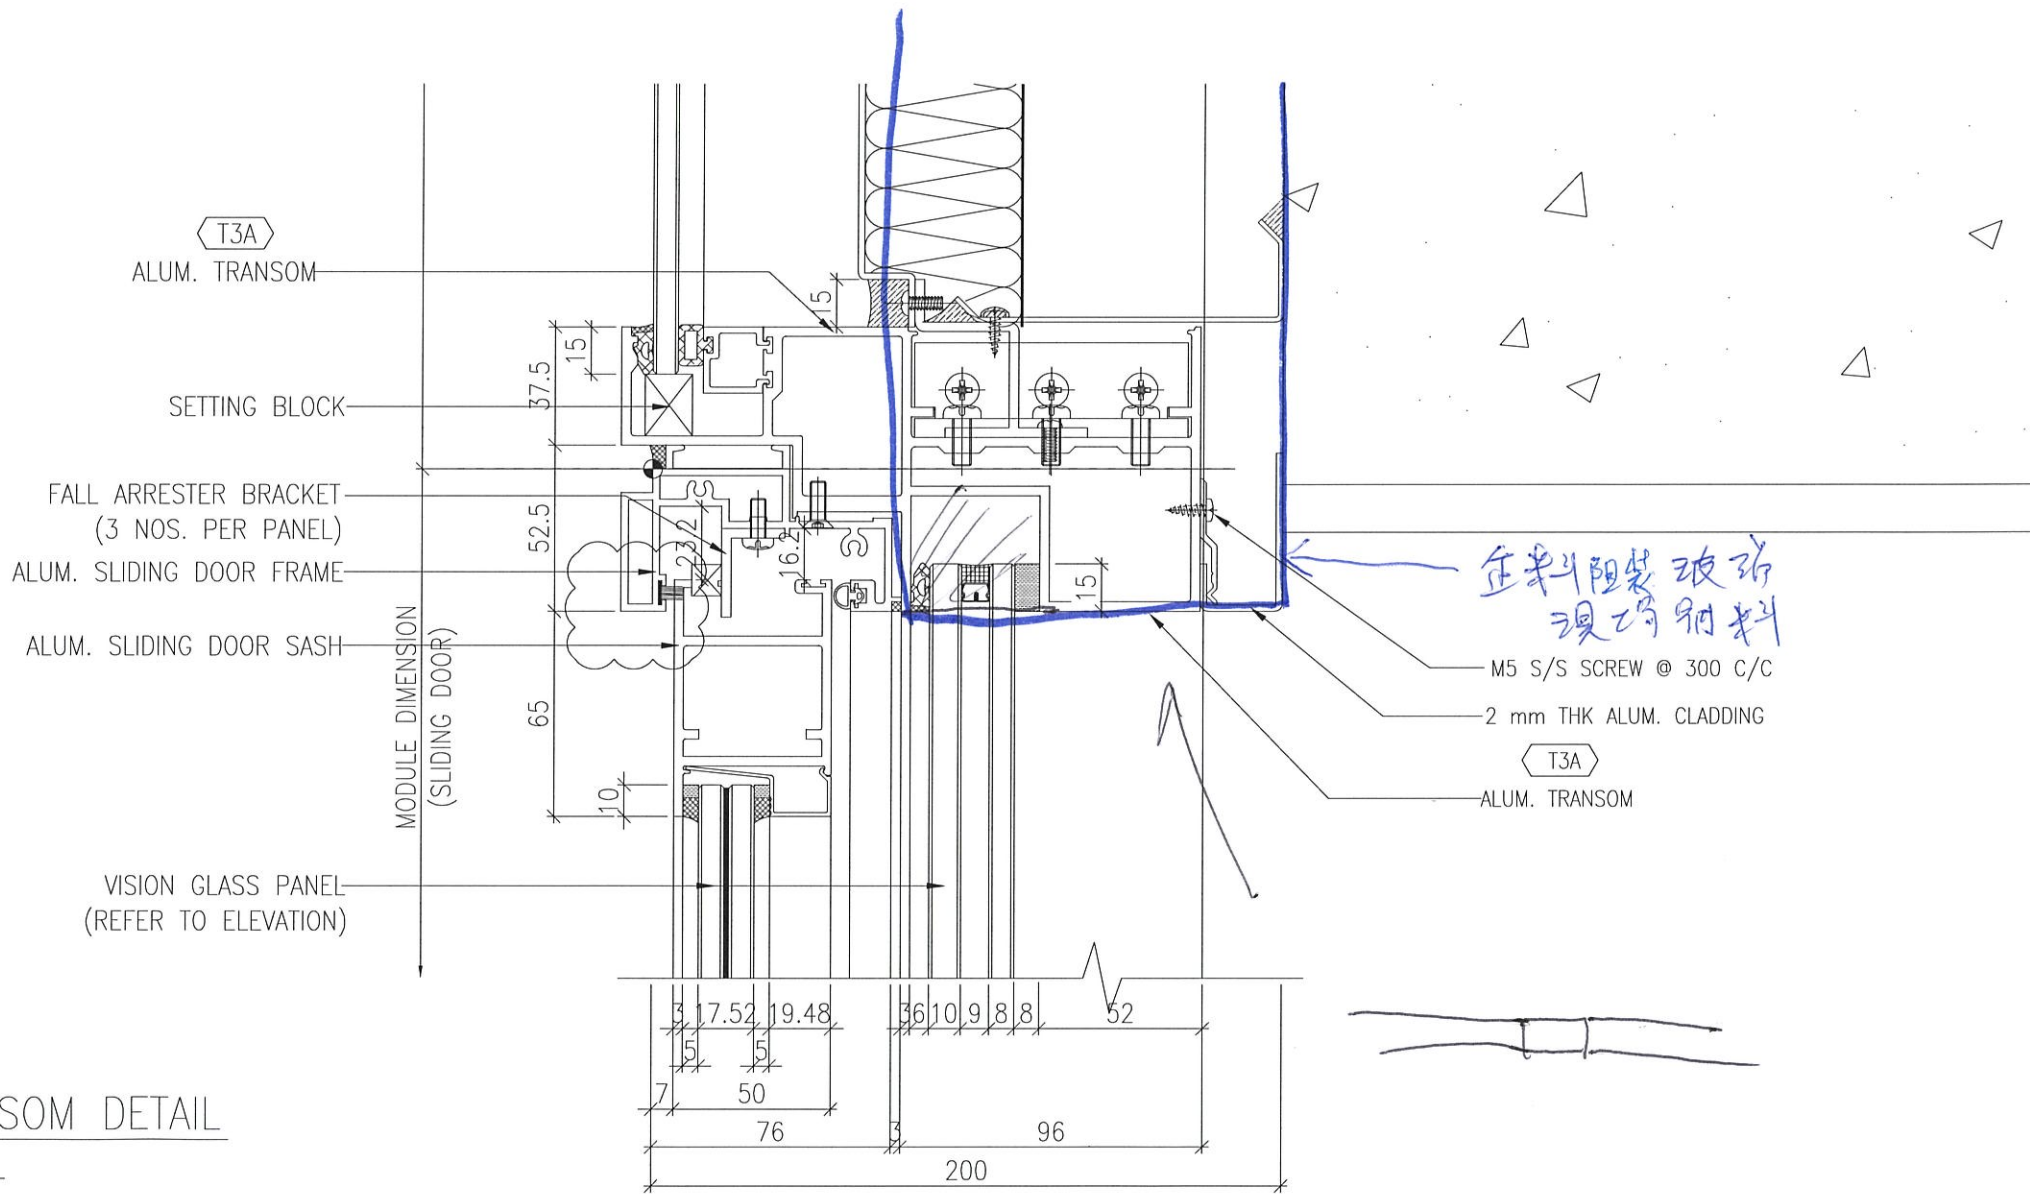


R/F S.F.L.
+178.00

55/F S.F.L.
+174.7

53/F S.F.L.

HEIGHT) 23 x 3150 (FLOOR HEIGHT)

900 305 870 1380 900 305 870 1380 870 1380 715 30

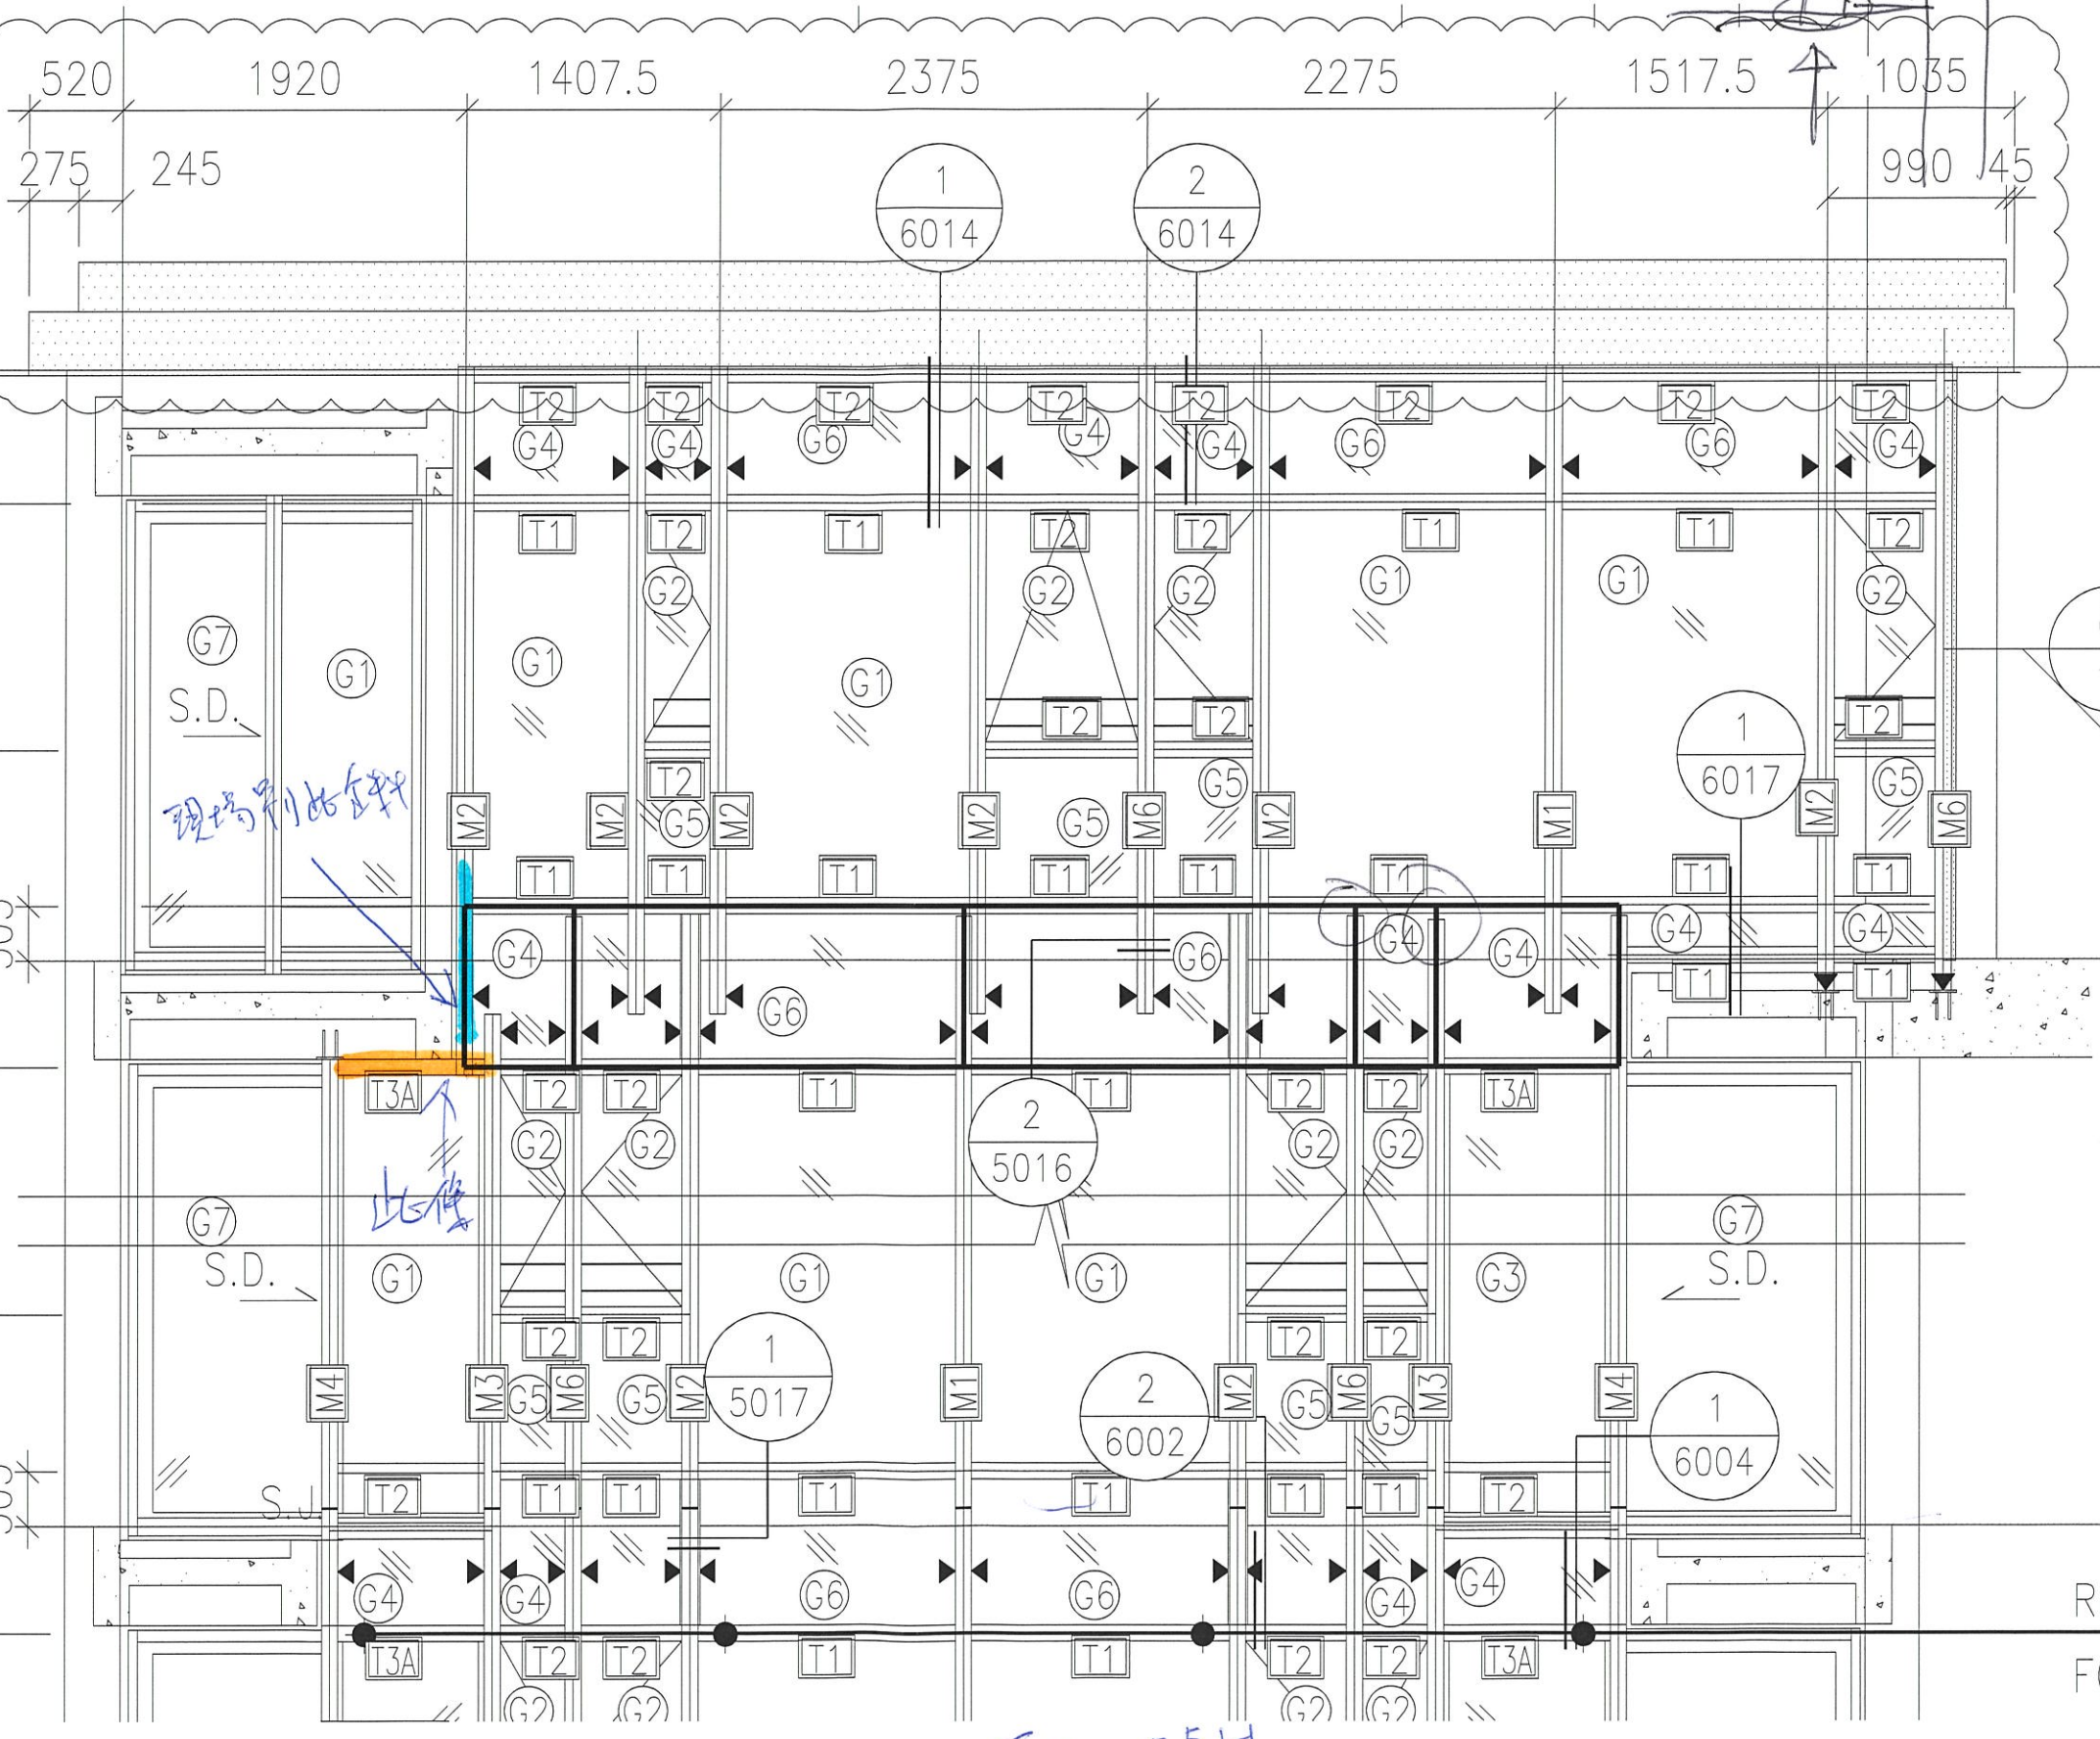

RESTRAINT SOCKETS
FOR 31F, 38F, 45F