

工程指示 / 要求簡箋(E.I.)

工程指示編號：EI / 1609 / 20

修改版次：A

工程編號：J - 837

工程名稱：觀塘裕民坊

工程項目：後裝窗 T2W-A-2 窗 封百葉背板

收件人：生統 / 永林

發件人：Eric Liu

日期：23/03/2020

要求提供 / 確認 事項：

- | | | |
|------------------------------------|-------------------------------------|-------------------------------|
| <input type="checkbox"/> 初步鋁料 B.M. | <input type="checkbox"/> 加工拆圖，然後生產 | <input type="checkbox"/> 尺寸表 |
| <input type="checkbox"/> 正式鋁料 B.M. | <input type="checkbox"/> 技術上資料 / 指示 | <input type="checkbox"/> 報價 |
| <input type="checkbox"/> 配件 B.M. | <input type="checkbox"/> 樣辦或貨品說明書 | <input type="checkbox"/> 分判合約 |
| <input type="checkbox"/> 其他：_____ | | |

內容：

請按加工圖生產背板送地盤安裝

T2W-A-2 封百葉用 (有百葉無 plenum box)

A 版: 改做 MILL 料板，不用噴色

謝謝！

請在 2020 / 03 / 26 前完成上列要求。

附：1 頁加工圖

以上項目為：

- 原合約工程包 原合約工程加 / 減賬 新工程報價

原因：-_____

分發東莞各部門：

- () 生產技術總監 連附件 () 技術部 連附件 永林 () 生產部 連附件 () 機械設計部 連附件
 () 採購部 連附件 () 生產統籌部 連附件 梅
 () 質檢部 連附件 () 會計部 連附件 () 報關組 連附件 () 其他 楊榮輝 連附件

分發香港各部門：


- () 行政部 連附件 () 會計部 連附件 () 統籌部 連附件 () 工程部地盤科文 連附件 何晴/何育
 () 採購部 連附件 () QS 部 連附件 () 維修部 連附件 () 其他 _____ 連附件


傳遞編號：

HK 0399 / 20

發件人簽署：

項目經理簽署：

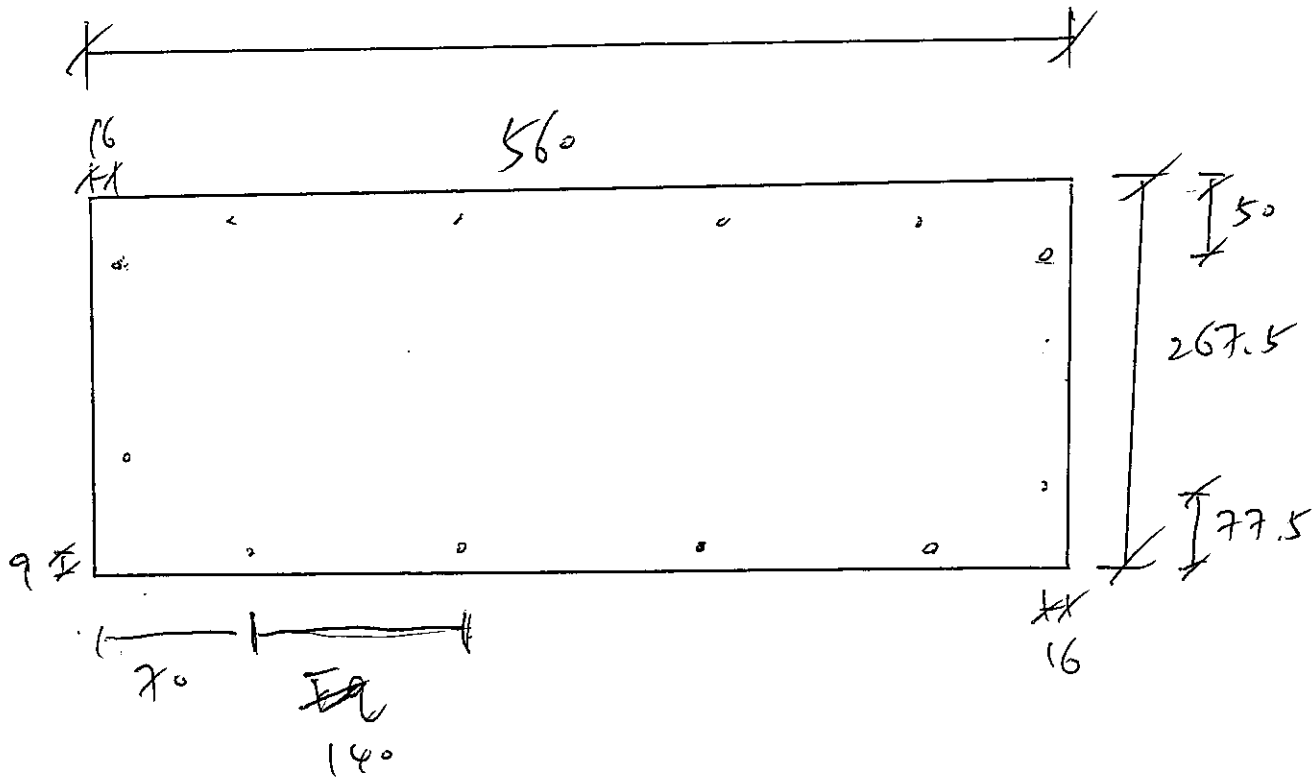

右 L 1609A
HK 0389

2mm 厚 M911料

~~2mm 厚~~
~~UCT 203609FKL-3~~

T2W-A-2 富用

封閉單位

45个

圖號 = T2W-A-2-BP