

工程指示 / 要求簡箋(E.I.)

工程指示編號：EI / 1614 / 20

修改版次：B

工程編號：J - 837

工程名稱：觀塘裕民坊

工程項目：幕牆 吊趟路軌用封篤片

收件人：生統 / 永林

發件人：Eric Liu

日期：21/04/2020

要求提供 / 確認 事項：

- | | | |
|------------------------------------|-------------------------------------|-------------------------------|
| <input type="checkbox"/> 初步鋁料 B.M. | <input type="checkbox"/> 加工拆圖，然後生產 | <input type="checkbox"/> 尺寸表 |
| <input type="checkbox"/> 正式鋁料 B.M. | <input type="checkbox"/> 技術上資料 / 指示 | <input type="checkbox"/> 報價 |
| <input type="checkbox"/> 配件 B.M. | <input type="checkbox"/> 樣辦或貨品說明書 | <input type="checkbox"/> 分判合約 |
| <input type="checkbox"/> 其他：_____ | | |

內容：

請按加工圖生產吊趟路軌用封篤片供廠加工用

B 版：留意封篤改為向內用

謝謝！

請在 2020 / 04 / 30 前完成上列要求。

附：1 頁加工圖

以上項目為：

- 原合約工程包 原合約工程加 / 減賬 新工程報價

原因：-

分發東莞各部門：

- () 生產技術總監 連附件 () 技術部 連附件 永林 () 生產部 連附件 () 機械設計部 連附件
 () 採購部 連附件 () 生產統籌部 連附件 梅
 () 質檢部 連附件 () 會計部 連附件 () 報關組 連附件 () 其他 楊榮輝 連附件

分發香港各部門：

- () 行政部 連附件 () 會計部 連附件 () 統籌部 連附件 () 工程部地盤科文 連附件 1503/1921
 () 採購部 連附件 () QS 部 連附件 () 維修部 連附件 () 其他 _____ 連附件



傳遞編號：

HK 9648 / 20

發件人簽署：

項目經理簽署：

平越路軌用封片

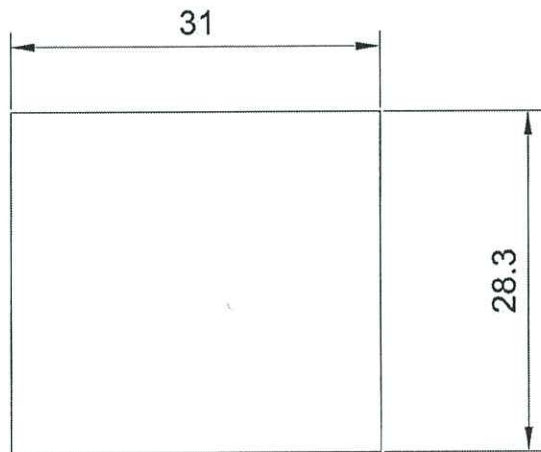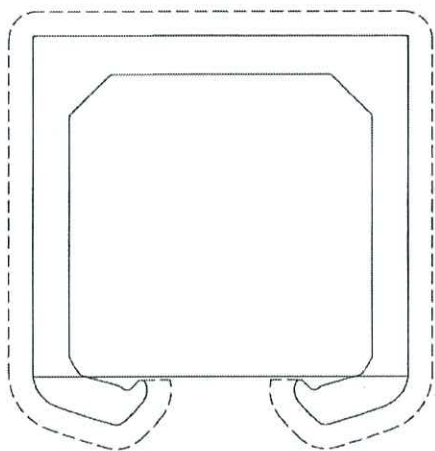

16/F數量 = 31 * 2 = 62件

第一批數量 150件

優先生產第一批數量

顏色: 靚塘高撞金 (單面噴塗) (靚白, 可以1塗)

圖號 = 837-ACED-01

~~(有面向外用)~~

數量 = 2010件 (1944量用 + 66後備)

1mm鋁板

(有面向內用)