

工程指示 / 要求簡箋(E.I.)

工程指示編號：EI / 1619 / 20

修改版次：A

工程編號：J - 837

工程名稱：觀塘裕民坊

工程項目：幕牆 鋁料返噴(FD 門玻璃線+雙生窗中企)

收件人：生統 / 永林

發件人：Eric Liu

日期：26/03/2020

要求提供 / 確認 事項：

- | | | |
|------------------------------------|-------------------------------------|-------------------------------|
| <input type="checkbox"/> 初步鋁料 B.M. | <input type="checkbox"/> 加工拆圖，然後生產 | <input type="checkbox"/> 尺寸表 |
| <input type="checkbox"/> 正式鋁料 B.M. | <input type="checkbox"/> 技術上資料 / 指示 | <input type="checkbox"/> 報價 |
| <input type="checkbox"/> 配件 B.M. | <input type="checkbox"/> 樣辦或貨品說明書 | <input type="checkbox"/> 分判合約 |
| <input type="checkbox"/> 其他：_____ | | |

內容：

按廠提供數據，請送 115 支 X85663 (MILL 料)送榮陽廠返噴 (窗棧線)
A 版: 1) 因 EI1592 急要，雙生窗中企 X84609，2 支，改送紫東返噴 (窗棧線 = UCT803649 FXL-3)
2) X85663 照送榮陽返噴 (窗棧線 EC-DG-5332054)
謝謝！

請在 2020 / 03 / 28 前完成上列要求。

附：1 頁

以上項目為：

- 原合約工程包 原合約工程加 / 減賬 新工程報價

原因：-

分發東莞各部門：

- () 生產技術總監 連附件 () 技術部 連附件 永林 () 生產部 連附件 () 機械設計部 連附件
() 採購部 連附件 () 生產統籌部 連附件 梅
() 質檢部 連附件 () 會計部 連附件 () 報關組 連附件 () 其他 楊榮輝 連附件

分發香港各部門：

- () 行政部 連附件 () 會計部 連附件 () 統籌部 連附件 () 工程部地盤科文 連附件
() 採購部 連附件 () QS 部 連附件 () 維修部 連附件 () 其他 _____ 連附件

傳遞編號：

HK 0439 / 20

發件人簽署：

項目經理簽署：

Y-PQ

這嚟 (榮陽)

(2)

J-837 SD, FD門鋁料模圖

模號:
 名稱: ~~FD門框頂~~
 合金狀態: ~~6063-T6~~
 重量: ~~2.100 KG/M~~
 V.F.: ~~302 mm~~

模號: X846010
 名稱: 生頂橫 (FD門)
 合金狀態: 6063-T5
 重量: 1.028 KG/M
 V.F.: 163 mm

模號: X846670
 名稱: FD門框底
 合金狀態: 6063-T6
 重量: 1.925 KG/M
 V.F.: 247.2 mm

模號: X846130
 名稱: FD門框企料
 合金狀態: 6063-T6
 重量: 1.577 KG/M
 V.F.: 179 mm

模號: X846580
 名稱: FD門玉
 合金狀態: 6063-T6
 重量: 1.466 KG/M
 V.F.: 220 mm

模號: X85663
 名稱: 玻璃線
 合金狀態: 6063-T6
 重量: 0.247 KG/M
 V.F.: 37 mm

模號: X845351
 名稱: FD門拉巴
 合金狀態: 6063-T6
 重量: 0.128 KG/M
 V.F.: 24.63 mm

X84989 (用于3mm鋁板)	
837-Z字料 (用于2mm鋁板)	
模號: 名稱: Z字料 合金狀態: 6063-T5 重量: 0.194 KG/M V.F.: 0 mm	

模號: 榮陽PE0E10026
 名稱: 50*50*4鋁角
 合金狀態: 6063-T6
 重量: 1.037 KG/M
 V.F.: 0 mm

模號: 榮陽ME0001961
 名稱: 50*50*3鋁角
 合金狀態: 6063-T6
 重量: 0.788 KG/M
 V.F.: 0 mm

模號: 榮陽PE0E10013
 名稱: 25*25*3鋁角
 合金狀態: 6063-T6
 重量: 0.381 KG/M
 V.F.: 0 mm

模號: 榮陽BE0000706
 名稱: 50*50*5鋁角
 合金狀態: 6063-T6
 重量: 1.287 KG/M
 V.F.: 0 mm

模號: 榮陽PZY0023SS
 名稱: 35*3鋁巴
 合金狀態: 6063-T6
 重量: 0.284 KG/M
 V.F.: 0 mm

模號: X85653
 名稱: FD門框企料 (雙開)
 合金狀態: 6063-T6
 重量: 2.221 KG/M
 V.F.: 271 mm

模號: X848390
 名稱: 夾通
 合金狀態: 6063-T6
 重量: 4.054 KG/M
 V.F.: 166 mm

新增

模號: X846090 (特定)
 名稱: FD門企工 (雙開)
 合金狀態: 6063-T6
 重量: 1.490 KG/M
 V.F.: 260 mm


模號: X846060
 名稱: 生夾企
 合金狀態: 6063-T6
 重量: 0.703 KG/M
 V.F.: 128 mm

模號: X846050
 名稱: 夾夾企
 合金狀態: 6063-T6
 重量: 0.709 KG/M
 V.F.: 59 mm

模號: X85657
 名稱: 拉巴
 合金狀態: 6063-T6
 重量: 0.118 KG/M
 V.F.: 19 mm

check 75/76 (緊東返嚟)

J-837後裝窗鋁料模圖

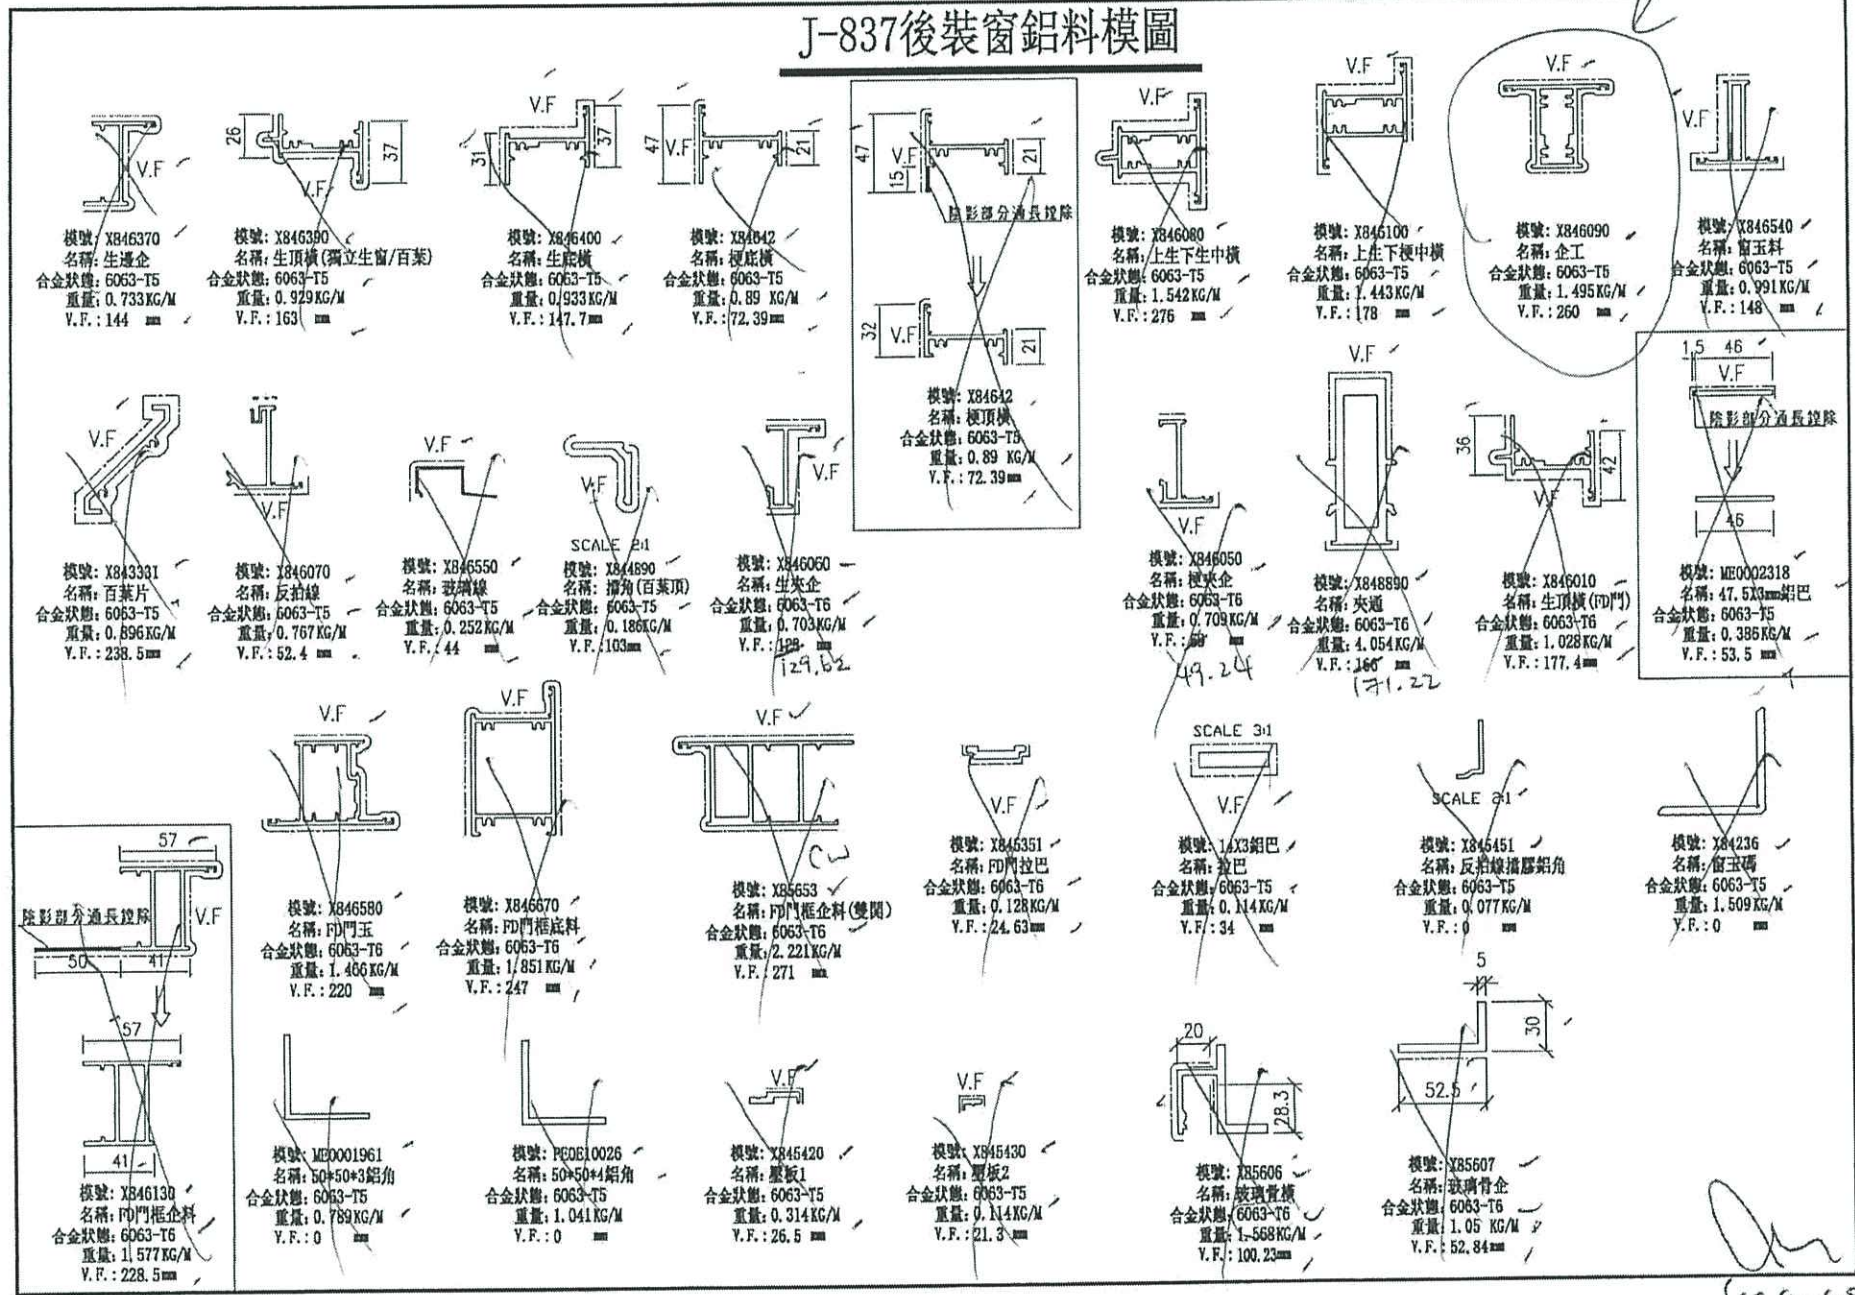

14/11/19