



工程指示 / 要求簡箋(E.I.)

工程指示編號：EI / 1645 / 20

修改版次：B

工程編號：J - 837

工程名稱：觀塘裕民坊

工程項目：幕牆 隔音窗玉用 pomute 板 (大貨)(T1F,T5N)

收件人：生統 / 永林

發件人：Eric Liu

日期：28/04/2020

要求提供 / 確認 事項：

- |                                    |                                     |                               |
|------------------------------------|-------------------------------------|-------------------------------|
| <input type="checkbox"/> 初步鋁料 B.M. | <input type="checkbox"/> 加工拆圖，然後生產  | <input type="checkbox"/> 尺寸表  |
| <input type="checkbox"/> 正式鋁料 B.M. | <input type="checkbox"/> 技術上資料 / 指示 | <input type="checkbox"/> 報價   |
| <input type="checkbox"/> 配件 B.M.   | <input type="checkbox"/> 樣辦或貨品說明書   | <input type="checkbox"/> 分判合約 |
| <input type="checkbox"/> 其他：_____  |                                     |                               |

內容：

請按加工圖生產隔音窗玉用 pomute 板

1) T1F: 2 隻，T5N: 2 隻

2) 供應商提供原材料，送廠摺板及噴色

B 版: 提供修改加工圖，放行生產

謝謝！

請在 2020 / 05 / 05 前完成上列要求。

附：1 頁圖登，18 頁加工圖

以上項目為:

- 原合約工程包                       原合約工程加 / 減賬                       新工程報價

原因：-

分發東莞各部門：

- ( ) 生產技術總監  連附件     技術部  連附件    永林    ( ) 生產部     連附件    ( ) 機械設計部  連附件  
 ( ) 採購部     連附件     生產統籌部  連附件    梅  
 ( ) 質檢部     連附件    ( ) 會計部     連附件    ( ) 報關組     連附件    ( ) 其他 楊榮輝  連附件

分發香港各部門：

- ( ) 行政部  連附件    ( ) 會計部  連附件    ( ) 統籌部  連附件    ( ) 工程部地盤科文  連附件  
 ( ) 採購部  連附件    ( ) QS 部  連附件    ( ) 維修部  連附件    ( ) 其他 \_\_\_\_\_  連附件

傳遞編號：

HK 0736 / 20

發件人簽署：

項目經理簽署：

圖則登記表  
DRAWING REGISTER

工程名稱 Project Title: <b>觀塘裕民坊</b>	年	接收日期 Receiving Date (適用於客戶圖則)										
框架式幕牆 (隔音窗鋁板拆圖)		月										
工程編號 Project No: <b>J-837</b>			日									

分發予 Distributed To	年	發出日期 Issued Date										
		月	20	20								
			日	03	04							




圖則編號 Drg. No.	圖則名稱 Drawing Title	修訂編號 Revision No.										
F-JL01	鋁板組裝示意	1	-	A								
L-BY01	鋁板拆圖	2	-	-								
L-BY02	鋁板拆圖	3	-	-								
L-BY03	鋁板拆圖	4	-	-								
L-BY04	鋁板拆圖	5	-	-								
L-BY01a	鋁板拆圖	6	-	A								
L-BY02a	鋁板拆圖	7	-	A								
L-BY03a	鋁板拆圖	8	-	A								
L-BY04a	鋁板拆圖	9	-	A								
L-BY01b	鋁板拆圖	10	-	A								
L-BY02b	鋁板拆圖	11	-	A								
L-BY03b	鋁板拆圖	12	-	A								
L-BY04b	鋁板拆圖	13	-	A								
F-JR01	鋁板組裝示意	14	-	A								
R-BY01	鋁板拆圖	15	-	-								
R-BY02	鋁板拆圖	16	-	-								
R-BY03	鋁板拆圖	17	-	-								
R-BY04	鋁板拆圖	18	-	-								
R-BY01a	鋁板拆圖	19	-	A								
R-BY02a	鋁板拆圖	20	-	A								
R-BY03a	鋁板拆圖	21	-	A								
R-BY04a	鋁板拆圖	22	-	A								
R-BY01b	鋁板拆圖	23	-	A								
R-BY02b	鋁板拆圖	24	-	A								
R-BY03b	鋁板拆圖	25	-	A								
R-BY04b	鋁板拆圖	26	-	A								



美特鋁質有限公司  
MIDI Aluminium Fabricator Ltd.

圖號	數量
F-JL01	74

工程號	J-837	地盤	觀塘裕民坊
-----	-------	----	-------



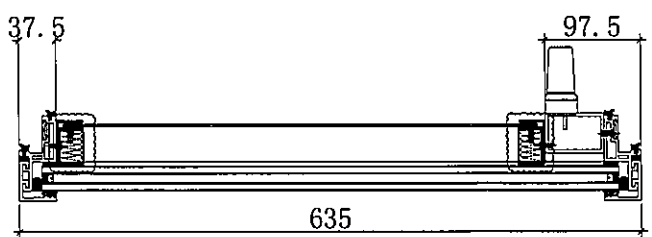
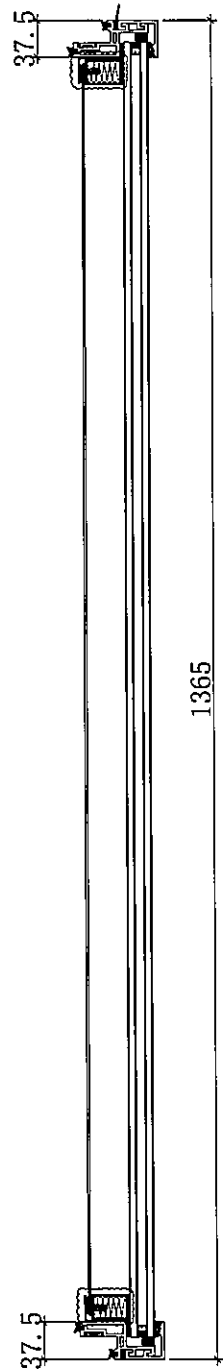
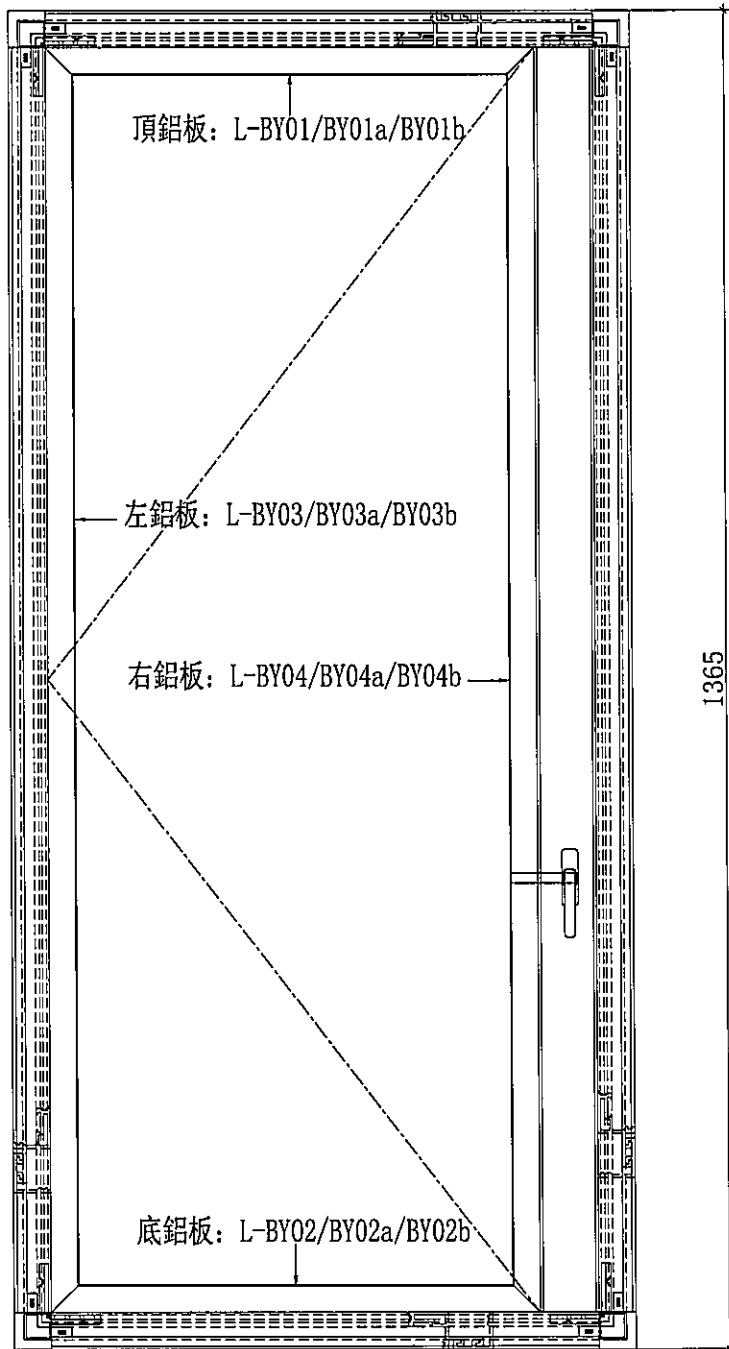


名稱	鋁折件組裝示意	制圖	邱紅	2020.03.23	修改	A		
材料	-	復核	謝永林		日期	2020.4.24		
顏色	UCT803649FXL-3(香檳金)	批准	Jason		圖號	F-JL01		



美特鋁質 有限公司  
MIDI Aluminium Fabricator Ltd.

工程號 J-837 地盤 觀塘裕民坊

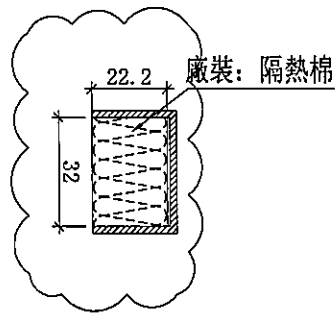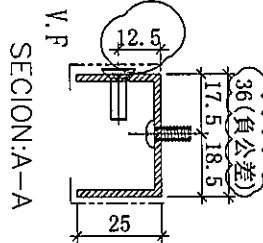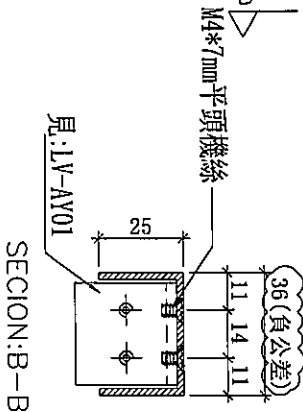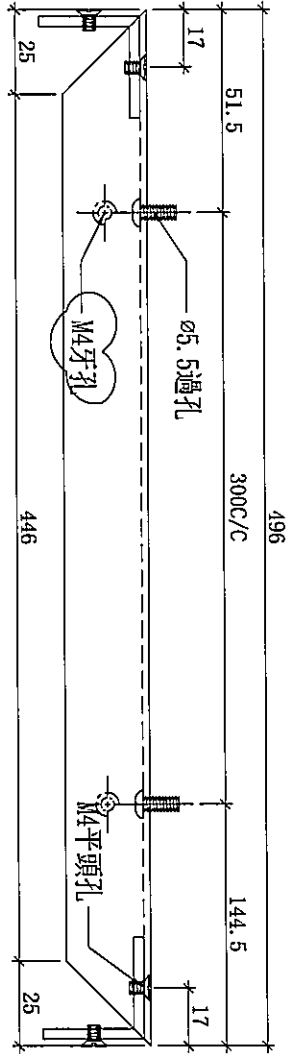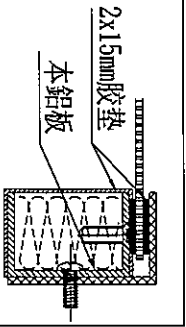


使用位置	數量
F-JL01	74

名稱	鋁板拆圖	制圖	邱紅	2020.03.23	修改	A
材料	2mm鋁板	復核	謝永林		日期	2020.4.24
顏色	UCT803649FXL-3(香檳金)	批准	Jason		圖號	L-BY01a



美特鋁質有限公司  
MIDI Aluminium Fabricator Ltd.

工程號 J-837 地盤 觀塘裕民坊

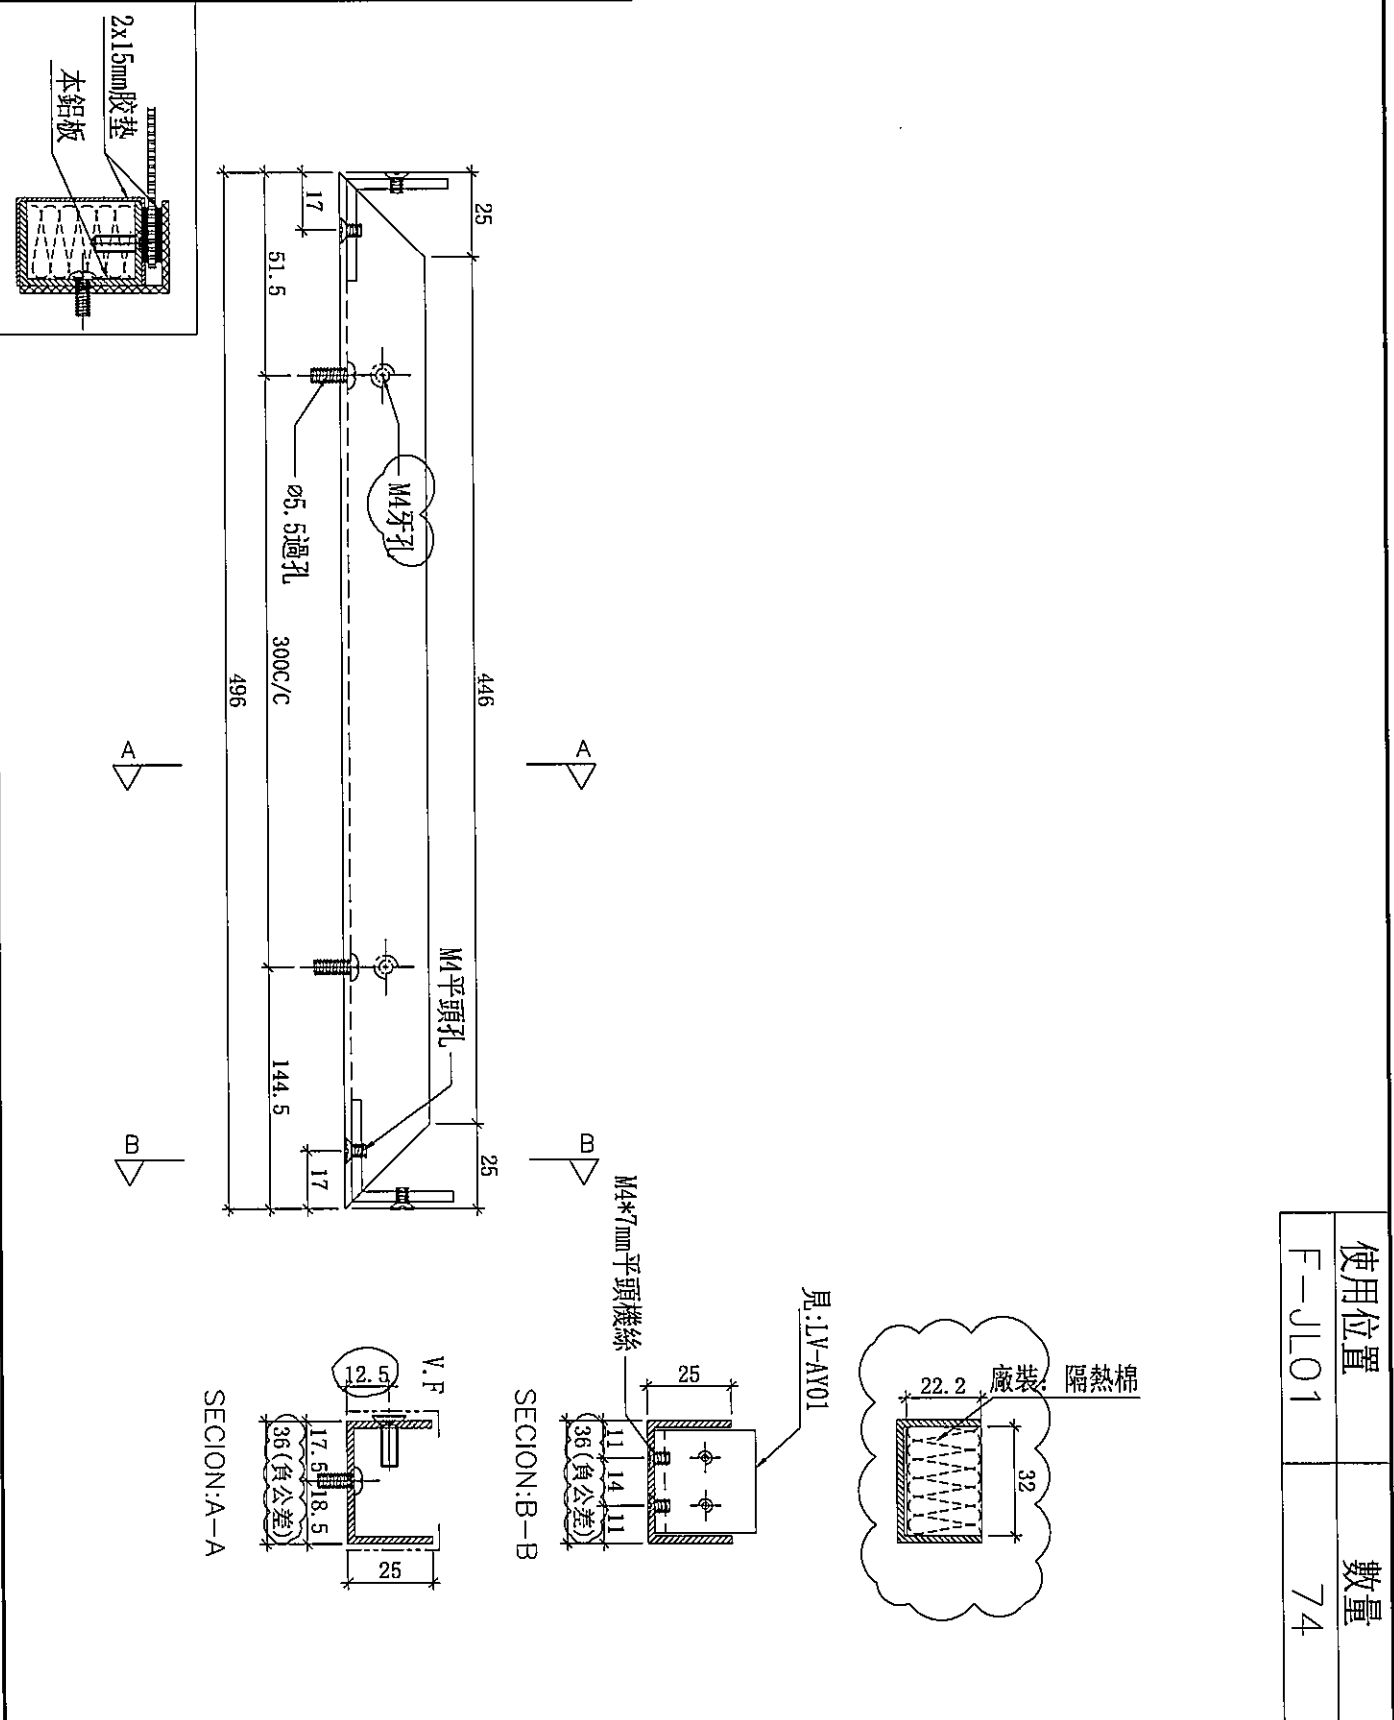

使用位置	數量
F-JL01	74

名稱	鋁板拆圖	制圖	邱紅	2020.03.23	修改	A
材料	2mm鋁板	復核	謝永林		日期	2020.4.24
顏色	UCT803649FXL-3(香檳金)	批准	Jason		圖號	L-BY02a



美特鋁質 有限公司  
MIDI Aluminium Fabricator Ltd.

使用位置

數量

F-JL01



74

工程號


J-837

地盤



觀塘裕民坊

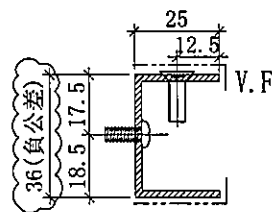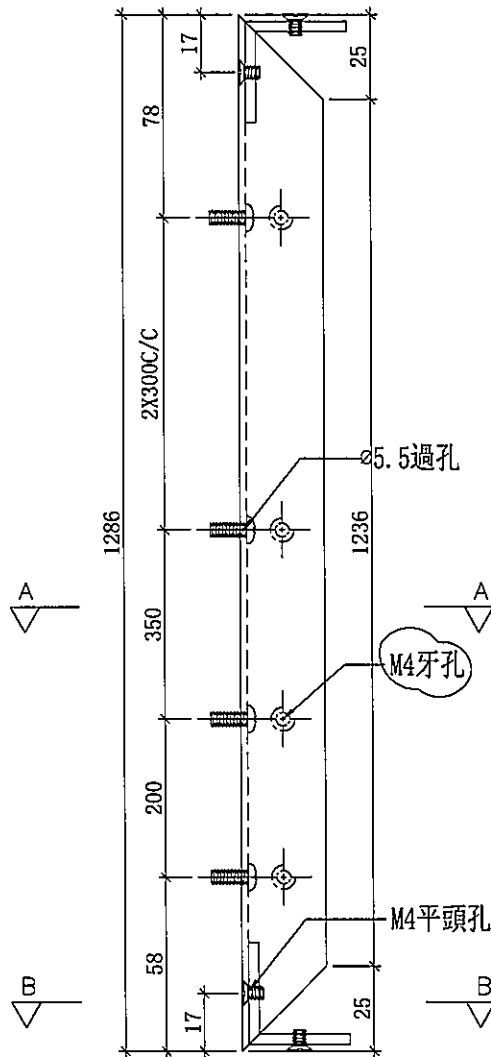

SECTION: A-A

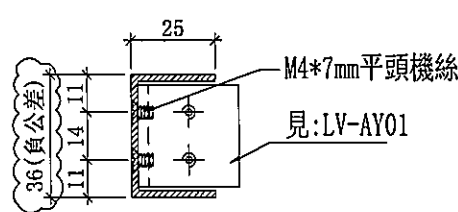

SECTION: B-B

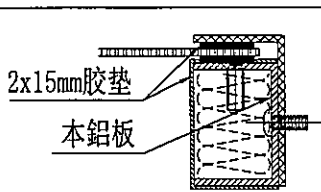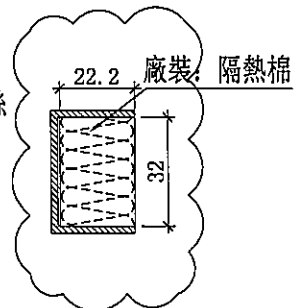

名稱	鋁板拆圖	制圖	邱紅	2020.03.23	修改	A		
材料	2mm鋁板	復核	謝永林		日期	2020.4.24		
顏色	UCT803649FXL-3(香檳金)	批准	Jason		圖號	L-BY03a		



美特鋁質 有限公司  
MIDI Aluminium Fabricator Ltd.

使用位置

數量

F-JL01


74

工程號

J-837


地盤

觀塘裕民坊

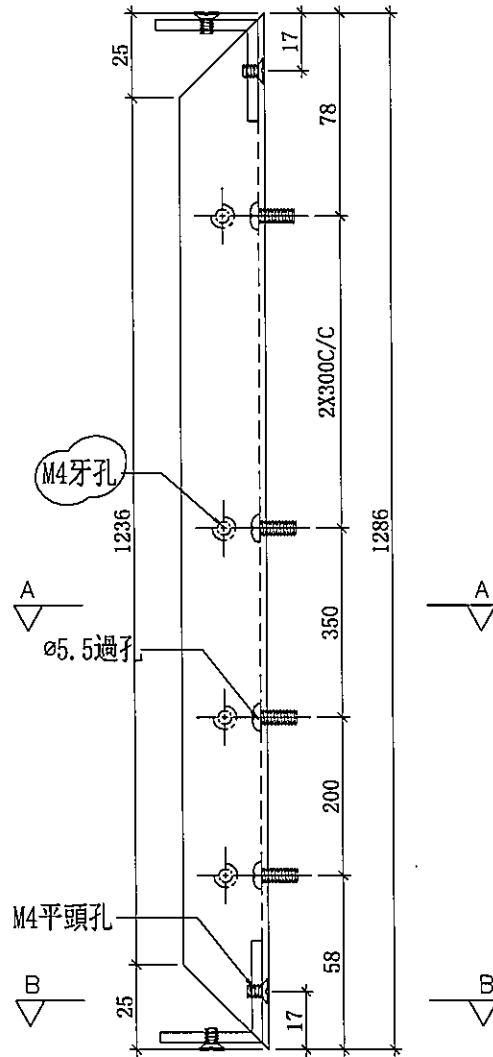


M4\*7mm平頭機絲

見:LV-AY01

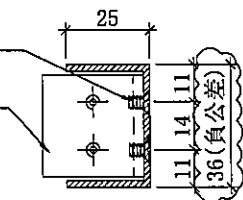

SECTION: B-B

V. F

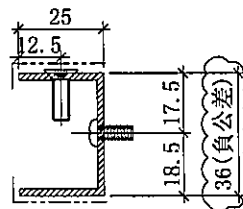

SECTION: A-A


廠裝: 隔熱棉

22.2

32

2x15mm膠墊

本鋁板


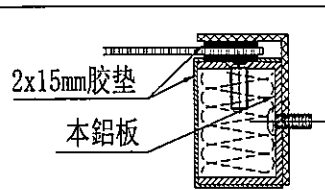


名稱	鋁板拆圖	制圖	邱紅	2020.03.23	修改	A	
材料	2mm鋁板	復核	謝永林		日期	2020.4.24	
顏色	UCT803649FXL-3(香檳金)	批准	Jason		圖號	L-BY04a	



美特鋁質 有限公司  
MIDI Aluminium Fabricator Ltd.

工程號	J-837	地盤	觀塘裕民坊
-----	-------	----	-------

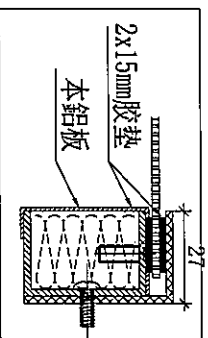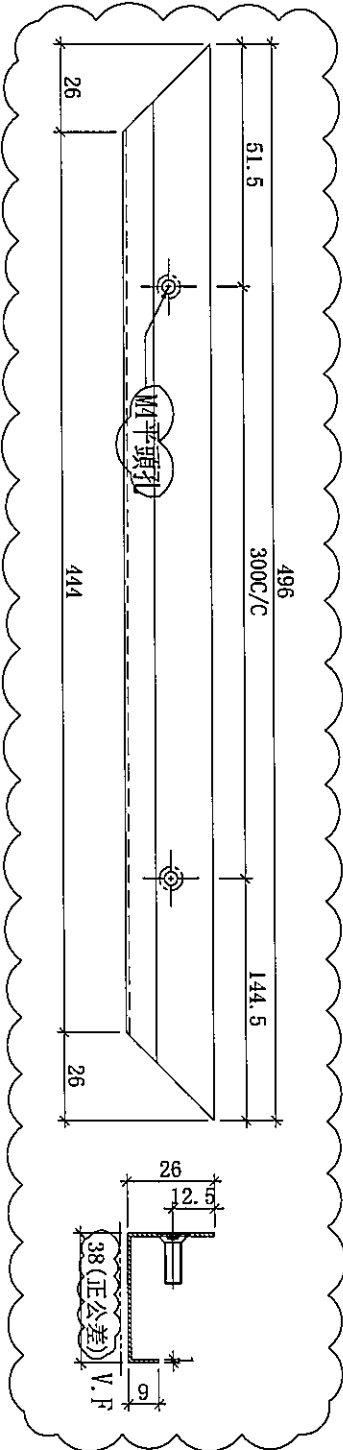

使用位置	數量
F-JL01	74



名稱	pomute板拆圖	制圖	邱紅	2020.03.23	修改	A
材料	1mm pomute板	復核	謝永林		日期	2020.4.24
顏色	UCT803649FXL-3(香檳金)	批准	Jason		圖號	L-BY01b





美特鋁質 有限公司  
MIDI Aluminium Fabricator Ltd.

工程號	J-837	地盤	觀塘裕民坊
-----	-------	----	-------

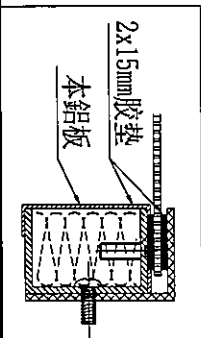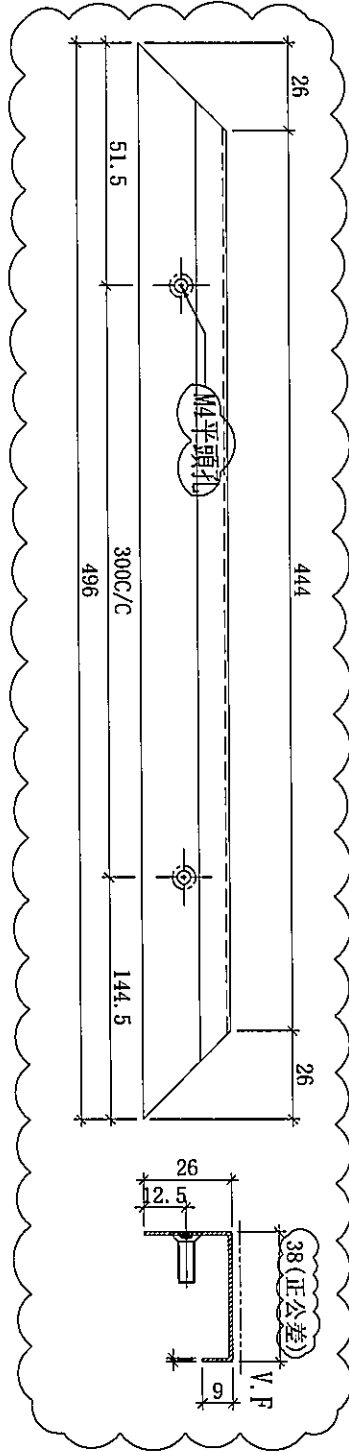

使用位置	數量
F-JL01	74

名稱	pomute板拆圖	制圖	邱紅	2020.03.23	修改	A	
材料	1mm pomute板	復核	謝永林		日期	2020.4.24	
顏色	UCT803649FXL-3(香檳金)	批准	Jason		圖號	L-BY02b	



美特鋁質 有限公司  
MIDI Aluminium Fabricator Ltd.

使用位置

數量

F-JL01



74

工程號

J-837

地盤

觀塘裕民坊

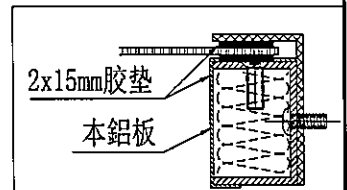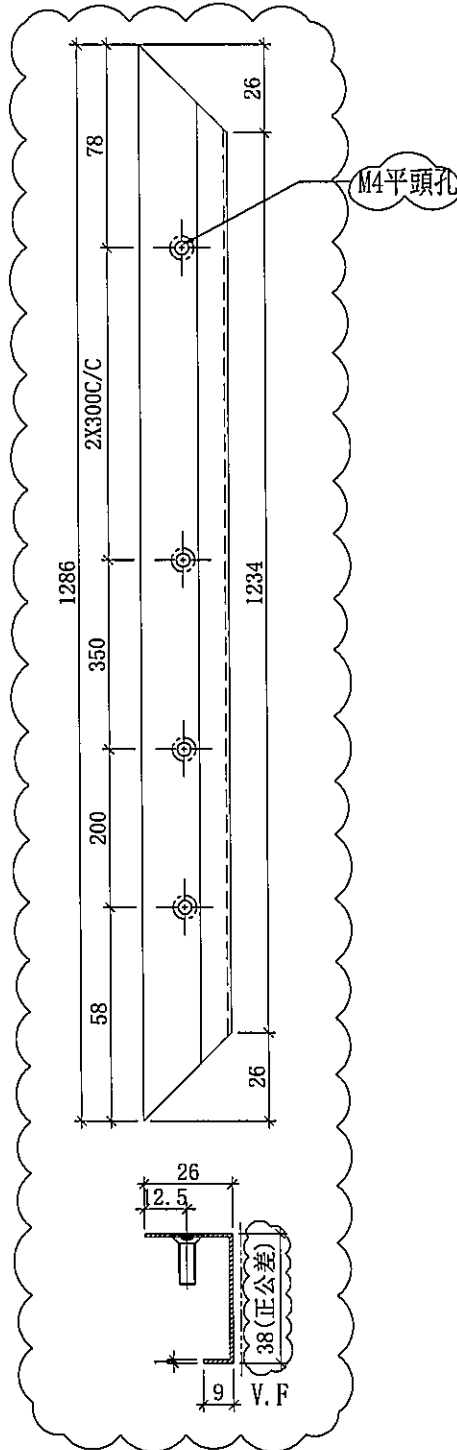

名稱	pomute板拆圖	制圖	邱紅	2020.03.23	修改	A	
材料	Imm pomute板	復核	謝永林		日期	2020.4.24	
顏色	UCT803649FXL-3(香檳金)	批准	Jason		圖號	L-BY03b	



美特鋁質 有限公司  
MIDI Aluminium Fabricator Ltd.

使用位置

數量

F-JL01



74

工程號

J-837

地盤

觀塘裕民坊

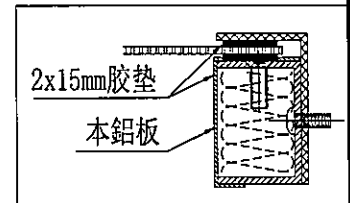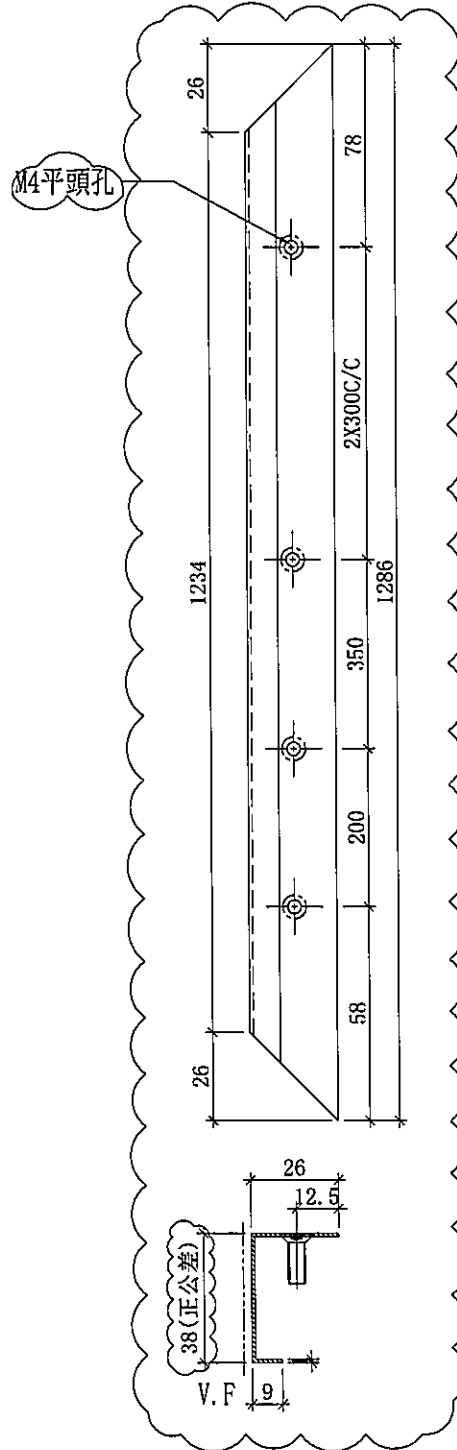




名稱	pomute板拆圖	制圖	邱紅	2020.03.23	修改	A	
材料	1mm pomute板	復核	謝永林		日期	2020.4.24	
顏色	UCT803649FXL-3(香檳金)	批准	Jason		圖號	L-BY04b	



美特鋁質 有限公司  
MIDI Aluminium Fabricator Ltd.

圖號	數量
F-JR01	74

工程號	J-837	地盤	觀塘裕民坊
-----	-------	----	-------



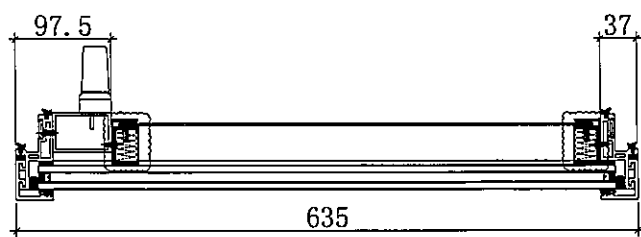
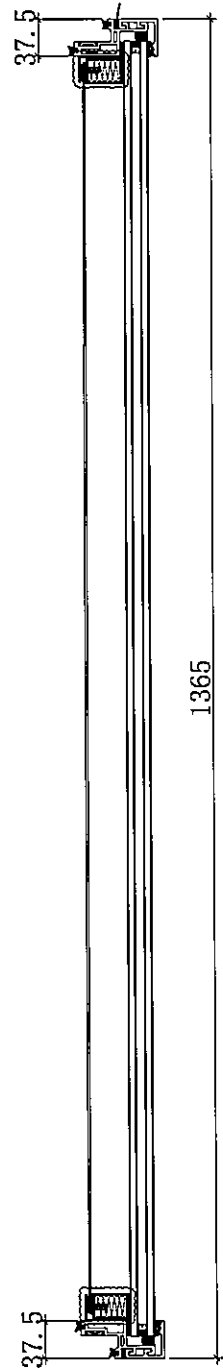
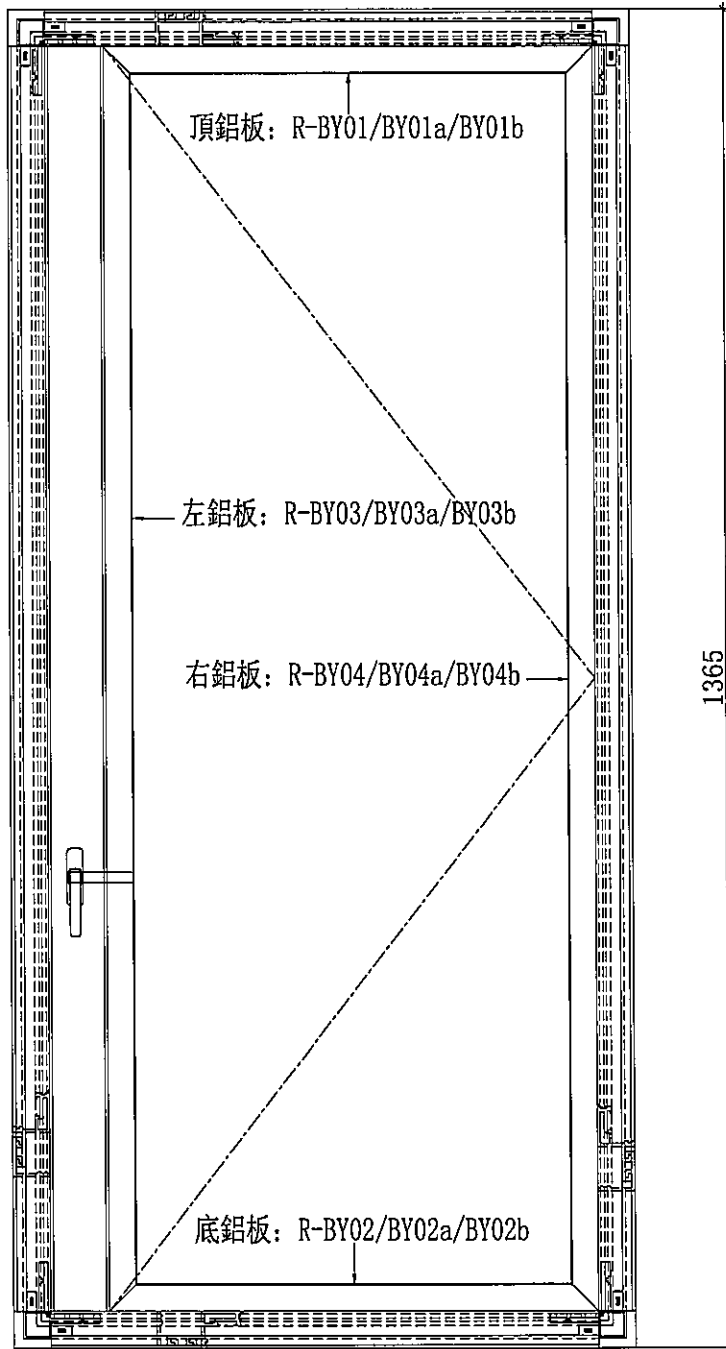


名稱	鋁折件組裝示意	制圖	邱紅	2020.03.23	修改	A	
材料	-	復核	謝永林		日期	2020.4.24	
顏色	UCT803649FXL-3(香檳金)	批准	Jason		圖號	F-JR01	



美特鋁質 有限公司  
MIDI Aluminium Fabricator Ltd.

工程號 J-837 地盤 觀塘裕民坊

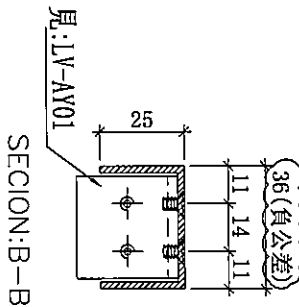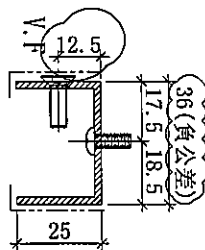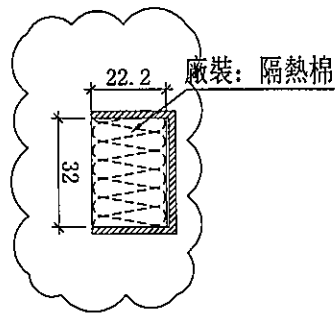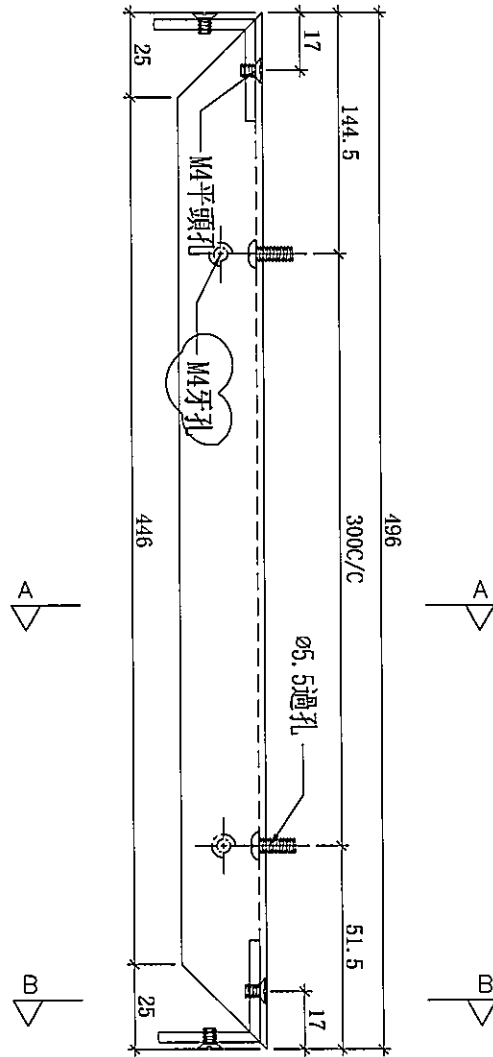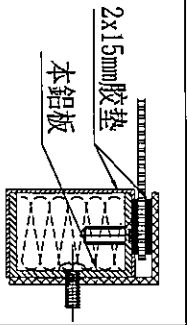

使用位置	數量
F-JR01	74

名稱	鋁板拆圖	制圖	邱紅	2020.03.23	修改	A
材料	2mm 鋁板	復核	謝永林		日期	2020.4.24
顏色	UCT803649FXL-3 (香檳金)	批准	Jason		圖號	R-BY01a







美特鋁質 有限公司  
MIDI Aluminium Fabricator Ltd.

工程號

J-837

地盤

觀塘裕民坊

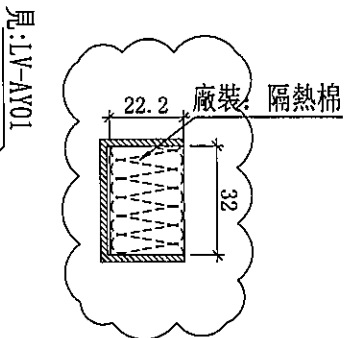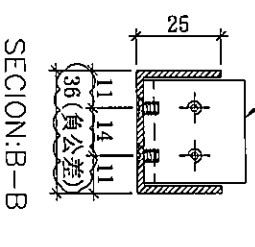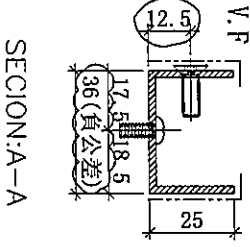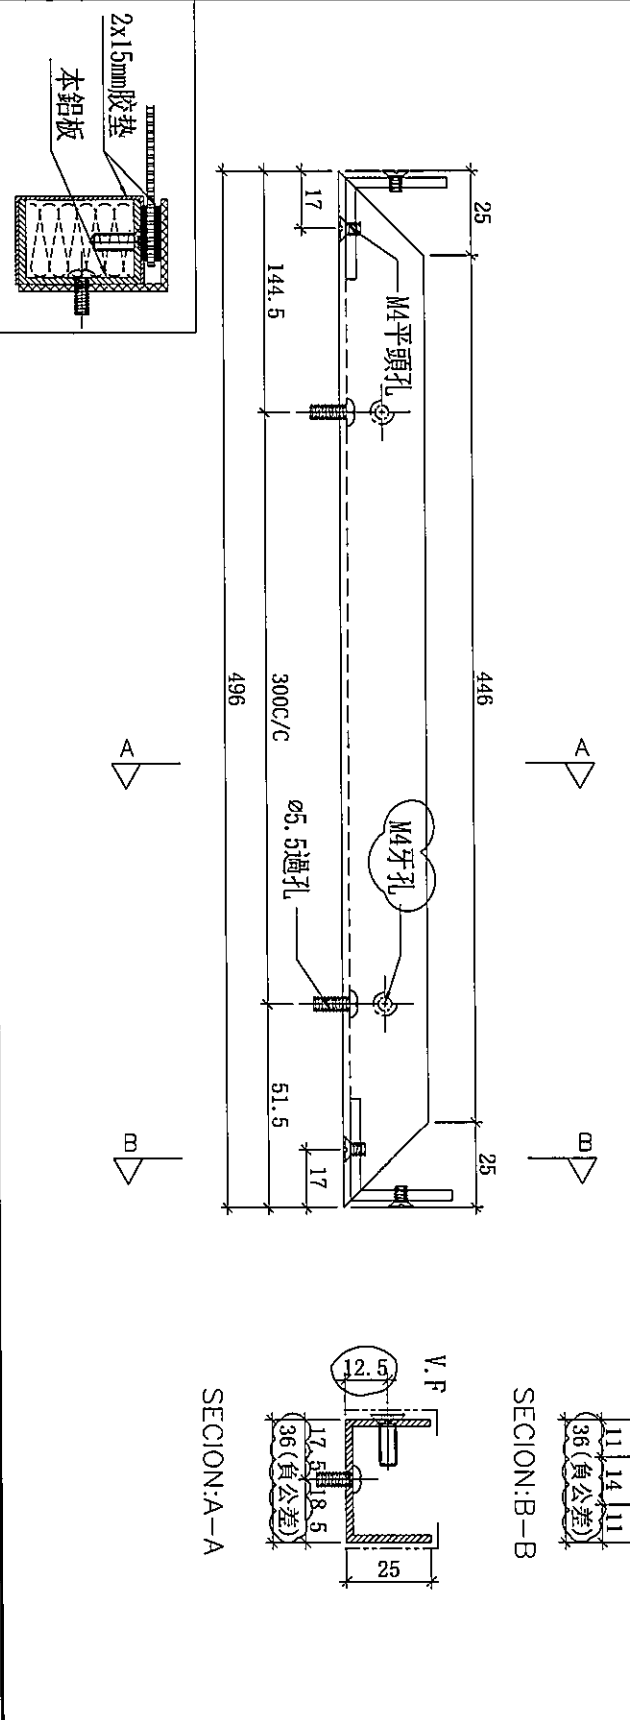

使用位置	數量
F-JR01	74

名稱	鋁板拆圖	制圖	邱紅	2020.03.23	修改	A
材料	2mm鋁板	復核	謝永林		日期	2020.4.24
顏色	UCT803649FXL-3(香檳金)	批準	Jason		圖號	R-BY02a



美特鋁質有限公司  
MIDI Aluminium Fabricator Ltd.

使用位置

數量

F-JR01



74

工程號


J-837

地盤



觀塘裕民坊

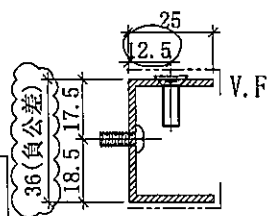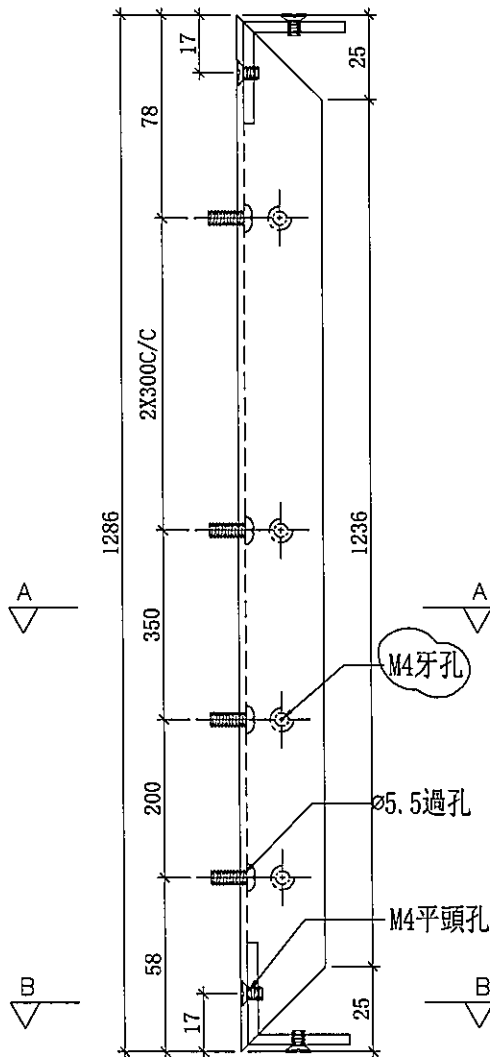

SECTION: A-A

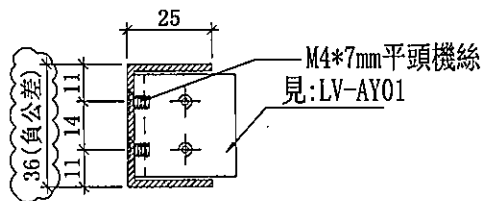

SECTION: B-B

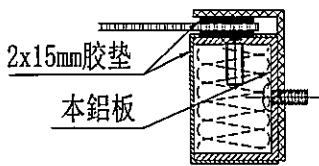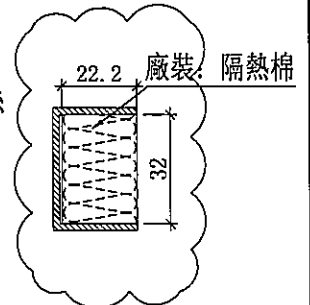

名稱	鋁板拆圖	制圖	邱紅	2020.03.23	修改	A	
材料	2mm鋁板	復核	謝永林		日期	2020.4.24	
顏色	UCT803649FXL-3(香檳金)	批准	Jason		圖號	R-BY03a	



美特鋁質 有限公司  
MIDI Aluminium Fabricator Ltd.

使用位置

數量

F-JR01


74

工程號


J-837

地盤


觀塘裕民坊

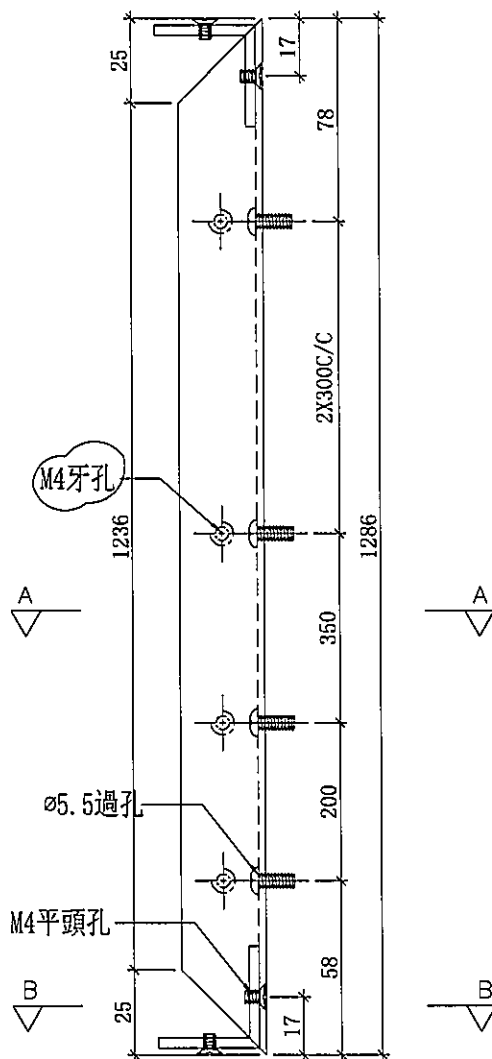

M4\*7mm平頭機絲  
見:LV-AY01

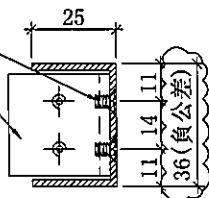


SECTION: B-B

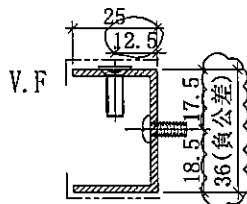


SECTION: A-A

廠裝: 隔熱棉 22.2

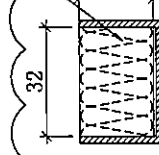

2x15mm膠墊

本鋁板

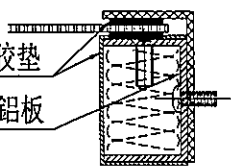



名稱	鋁板拆圖	制圖	邱紅	2020.03.23	修改	A	
材料	2mm鋁板	復核	謝永林		日期	2020.4.24	
顏色	UCT803649FXL-3(香檳金)	批準	Jason		圖號	R-BY04a	





美特鋁質 有限公司  
MIDI Aluminium Fabricator Ltd.

工程號	J-837	地盤	觀塘裕民坊
-----	-------	----	-------

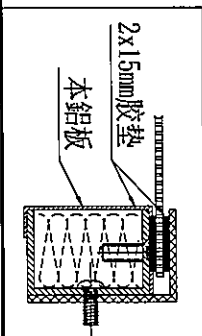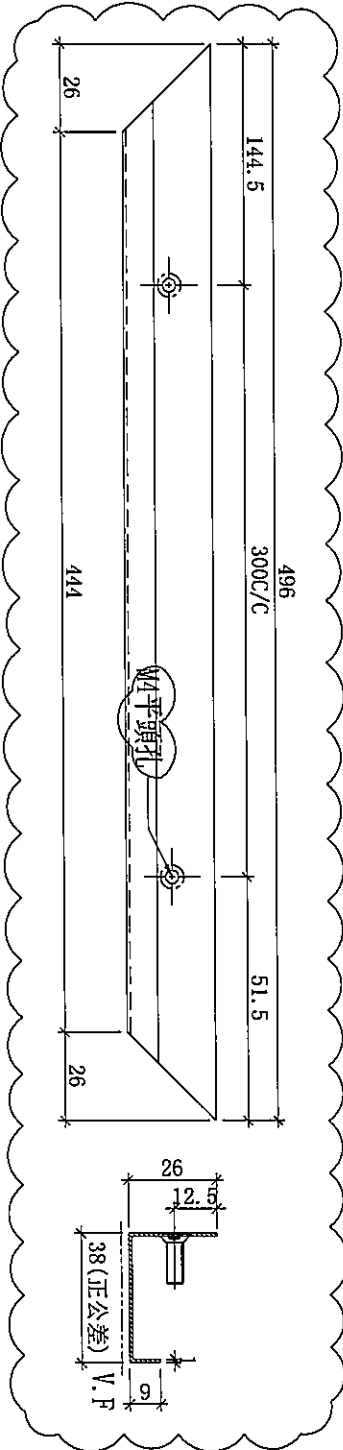



使用位置	數量
F-JR01	74

名稱	pomute板拆圖	制圖	邱紅	2020.03.23	修改	A
材料	1mm pomute板	復核	謝永林		日期	2020.4.24
顏色	UCT803649FXL-3(香檳金)	批准	Jason		圖號	R-BY01b



美特鋁質 有限公司  
MIDI Aluminium Fabricator Ltd.

工程號	J-837	地盤	觀塘裕民坊
-----	-------	----	-------

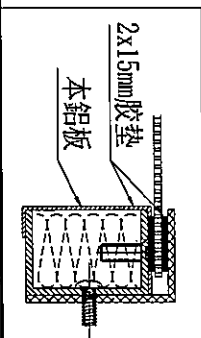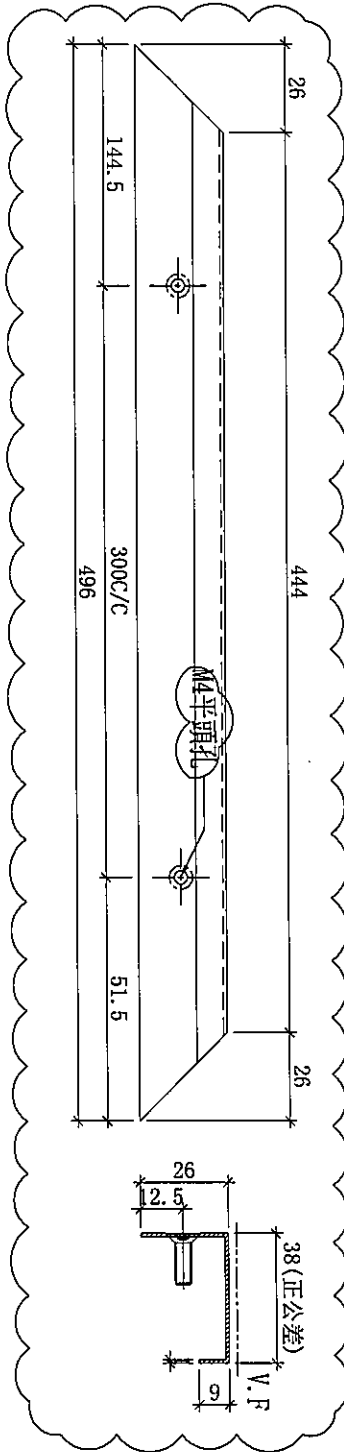

使用位置	數量
F-JR01	74

名稱	pomute板拆圖	制圖	邱紅	2020.03.23	修改	A
材料	1mm pomute板	復核	謝永林		日期	2020.4.24
顏色	UCT803649FXL-3(香檳金)	批准	Jason		圖號	R-BY02b



美特鋁質 有限公司  
MIDI Aluminium Fabricator Ltd.

使用位置

數量

F-JR01



74

工程號

J-837

地盤

觀塘裕民坊

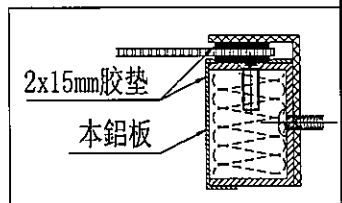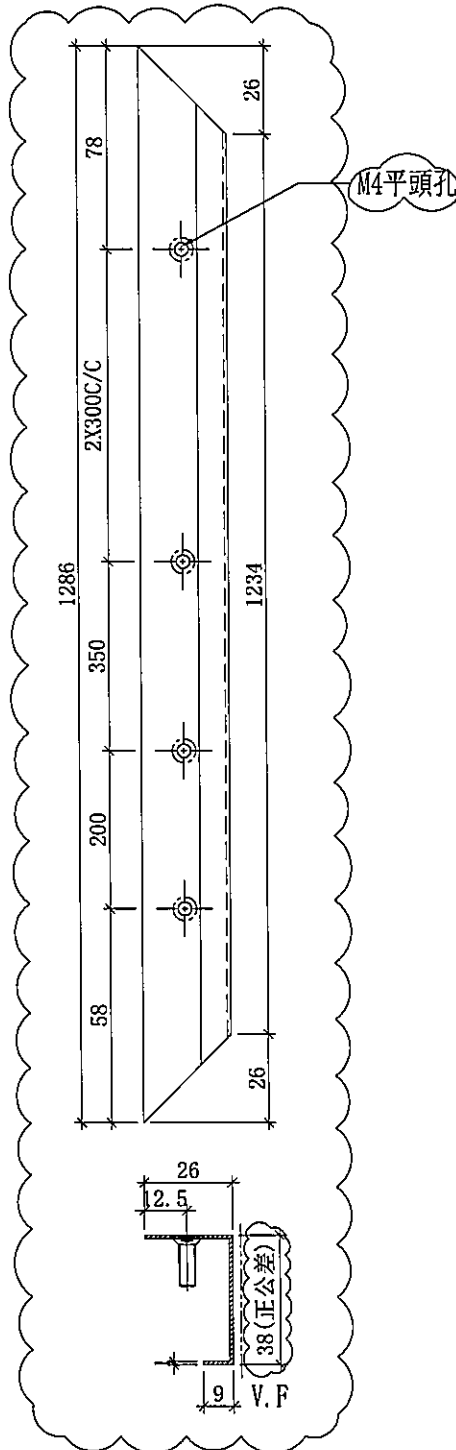

名稱	pomute板拆圖	制圖	邱紅	2020.03.23	修改	A	
材料	1mm pomute板	復核	謝永林		日期	2020.4.24	
顏色	UCT803649FXL-3(香檳金)	批准	Jason		圖號	R-BY03b	



美特鋁質 有限公司  
MIDI Aluminium Fabricator Ltd.

使用位置

數量

F-JR01



74

工程號

J-837

地盤

觀塘裕民坊

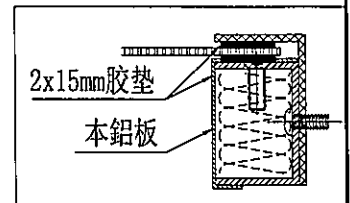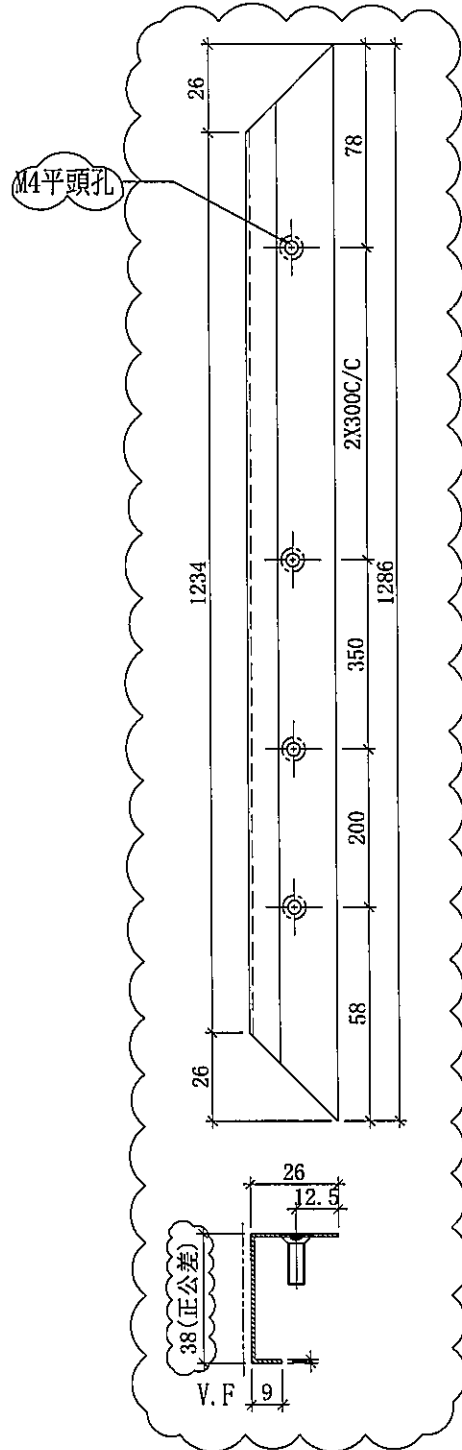

名稱	pomute板拆圖	制圖	邱紅	2020.03.23	修改	A	
材料	1mm pomute板	復核	謝泳林		日期	2020.4.24	
顏色	UCT803649FXL-3(香檳金)	批准	Jason		圖號	R-BY04b	