



工程指示 / 要求簡箋(E.I.)

工程指示編號：EI / 1645 / 20

修改版次：C

工程編號：J - 837

工程名稱：觀塘裕民坊

工程項目：幕牆 隔音窗玉用 pomute 板 (大貨)(T1F,T5N)

收件人：生統 / 永林

發件人：Eric Liu

日期：12/05/2020

此為舊單  
2020-5-13

要求提供 /  確認 事項：

- |                                    |                                     |                               |
|------------------------------------|-------------------------------------|-------------------------------|
| <input type="checkbox"/> 初步鋁料 B.M. | <input type="checkbox"/> 加工拆圖，然後生產  | <input type="checkbox"/> 尺寸表  |
| <input type="checkbox"/> 正式鋁料 B.M. | <input type="checkbox"/> 技術上資料 / 指示 | <input type="checkbox"/> 報價   |
| <input type="checkbox"/> 配件 B.M.   | <input type="checkbox"/> 樣辦或貨品說明書   | <input type="checkbox"/> 分判合約 |
| <input type="checkbox"/> 其他：_____  |                                     |                               |

內容：

請按加工圖生產隔音窗玉用 pomute 板

1) T1F: 2 隻，T5N: 2 隻

2) 供應商提供原材料，送廠摺板及噴色

C 版: 因應將來維修用途，2mm 鋁角需要一開二供拆除膠板用

廠通知鋁角已開，開料用刀片厚度 6mm，請按加工圖一開二鋁角

謝謝！

請在 2020 / 05 / 15 前完成上列要求。

先做 16 件用量，15 號送廠隔音窗到地盤

附：8 頁加工圖

以上項目為：

- 原合約工程包                       原合約工程加 / 減賬                       新工程報價

原因：-

分發東莞各部門：

- ( ) 生產技術總監  連附件    ( ) 技術部  連附件    永林    ( ) 生產部  連附件    ( ) 機械設計部  連附件  
 ( ) 採購部  連附件    ( ) 生產統籌部  連附件    梅  
 ( ) 質檢部  連附件    ( ) 會計部  連附件    ( ) 報關組  連附件    ( ) 其他 楊榮輝  連附件

分發香港各部門：

- ( ) 行政部  連附件    ( ) 會計部  連附件    ( ) 統籌部  連附件    ( ) 工程部地盤科文  連附件  
 ( ) 採購部  連附件    ( ) QS 部  連附件    ( ) 維修部  連附件    ( ) 其他 \_\_\_\_\_  連附件

傳遞編號：

HK 0819 / 20

發件人簽署：

項目經理簽署：

2  
PP2





美特鋁質 有限公司  
MIDI Aluminium Fabricator Ltd.

工程號

J-837


地盤

觀塘裕民坊

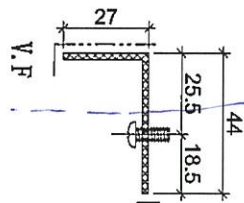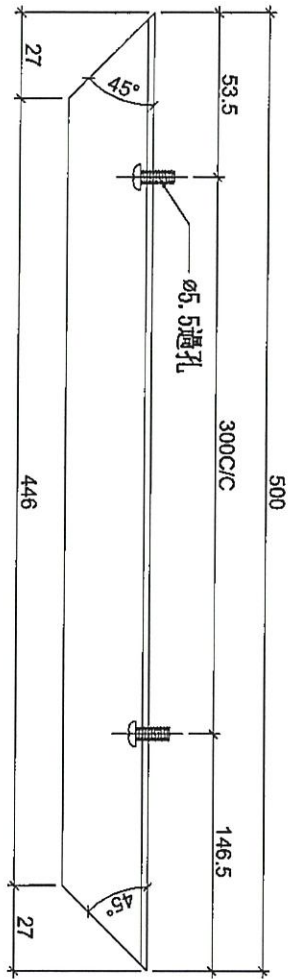

二期

片厚

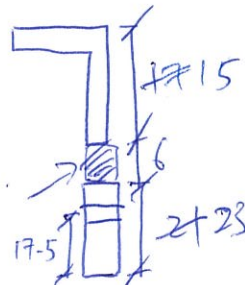



使用位置	數量
F-JL01	74

名稱	鋁板拆圖	制圖	邱紅	2020.03.23	修改		
材料	2mm鋁板	復核	謝永林		日期		
顏色	UCT803649FXL-3(香檳金)	批准	Jason		圖號	L-BY01	




美特鋁質 有限公司  
MIDI Aluminium Fabricator Ltd.

工程號 J-837 地盤 觀塘裕民坊

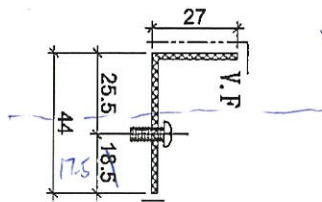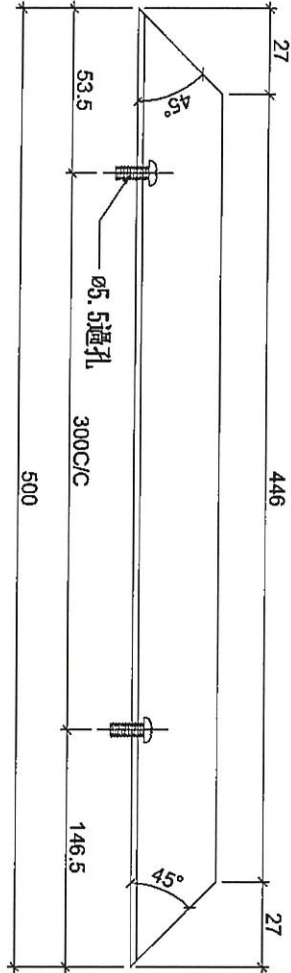

刀片厚

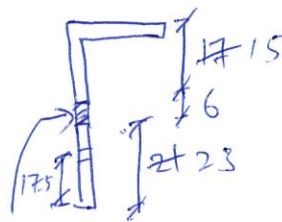

使用位置	
F-JL01	
數量	74

名稱	鋁板拆圖	制圖	邱紅	2020.03.23	修改		
材料	2mm鋁板	復核	謝永林		日期		
顏色	UCT803649FXL-3(香檳金)	批准	Jason		圖號	L-BY02	



美特鋁質有限公司  
MIDI Aluminium Fabricator Ltd.

使用位置

數量

F-JL01



74

工程號

J-837

地盤

觀塘裕民坊

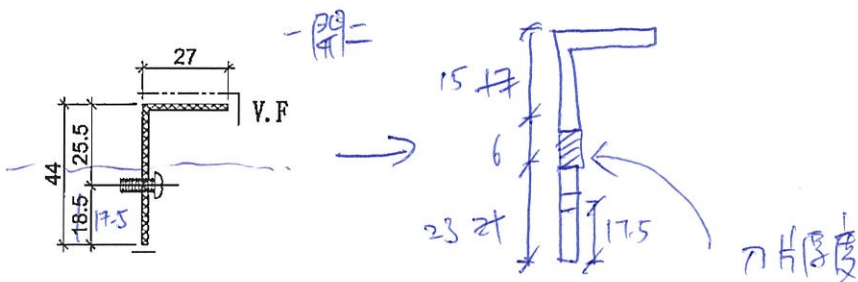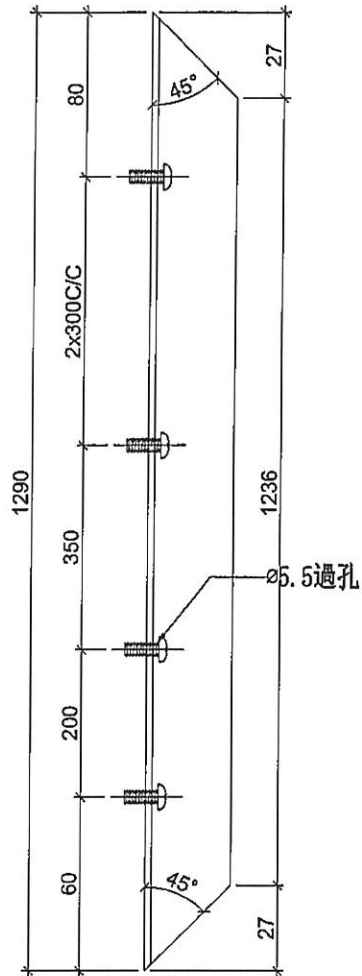

名稱	鋁板拆圖	制圖	邱紅	2020.03.23	修改		
材料	2mm鋁板	復核	謝永林		日期		
顏色	UCT803649FXL-3(香檳金)	批准	Jason		圖號	L-BY03	



美特鋁質 有限公司  
MIDI Aluminium Fabricator Ltd.

使用位置

數量

F-JL01




74

工程號

J-837

地盤

觀塘裕民坊

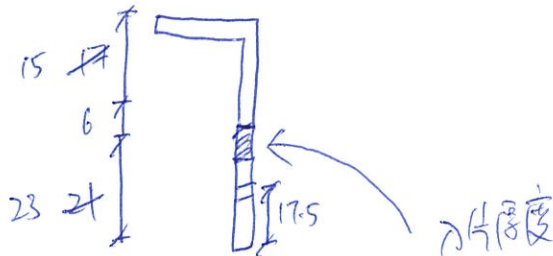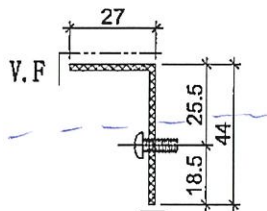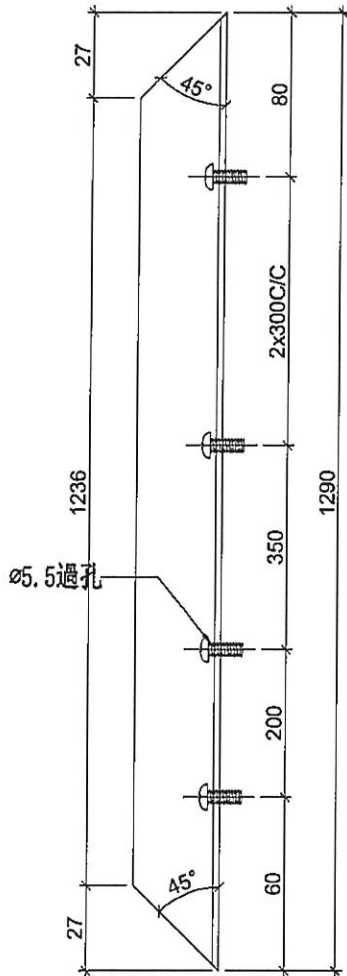

名稱	鋁板拆圖	制圖	邱紅	2020.03.23	修改		
材料	2mm鋁板	復核	謝永林		日期		
顏色	UCT803649FXL-3(香檳金)	批准	Jason		圖號	L-BY04	





美特鋁質 有限公司  
MIDI Aluminium Fabricator Ltd.

工程號

J-837

地盤

觀塘裕民坊

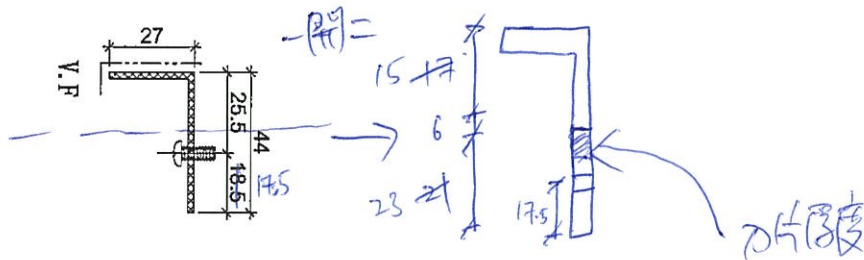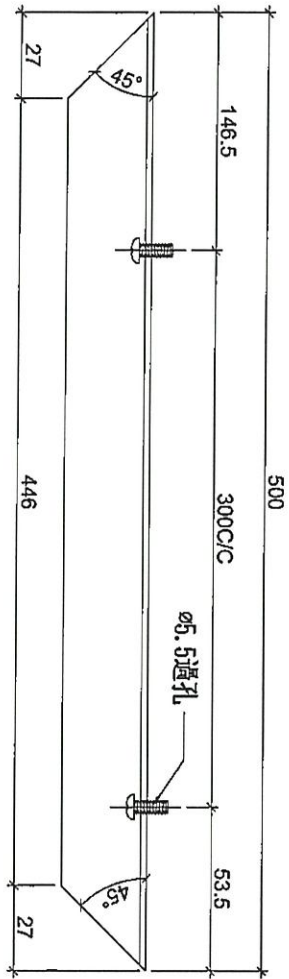

使用位置	數量
F-JR01	74

名稱	鋁板拆圖	制圖	邱紅	2020.03.23	修改		
材料	2mm鋁板	復核	謝永林		日期		
顏色	UCT803649FXL-3(香檳金)	批准	Jason		圖號	R-BY01	





美特鋁質有限公司  
MIDI Aluminium Fabricator Ltd.

工程號

J-837

地盤

觀塘裕民坊

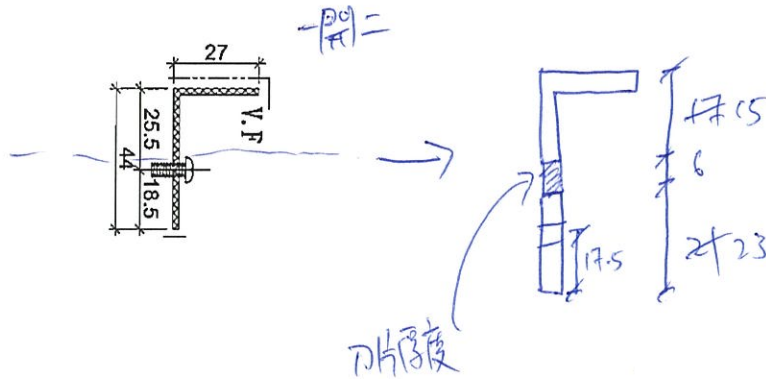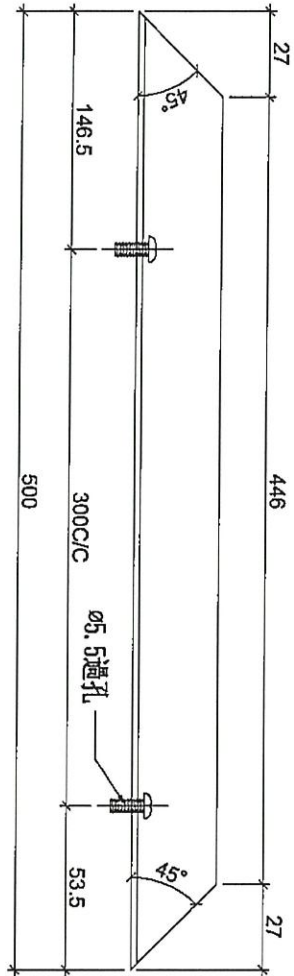

使用位置	數量
F-JR01	74

名稱	鋁板拆圖	制圖	邱紅	2020.03.23	修改		
材料	2mm鋁板	復核	謝永林		日期		
顏色	UCT803649FXL-3(香檳金)	批准	Jason		圖號	R-BY02	



美特鋁質有限公司  
MIDI Aluminium Fabricator Ltd.

使用位置

數量

F-JR01



74

工程號

J-837

地盤

觀塘裕民坊

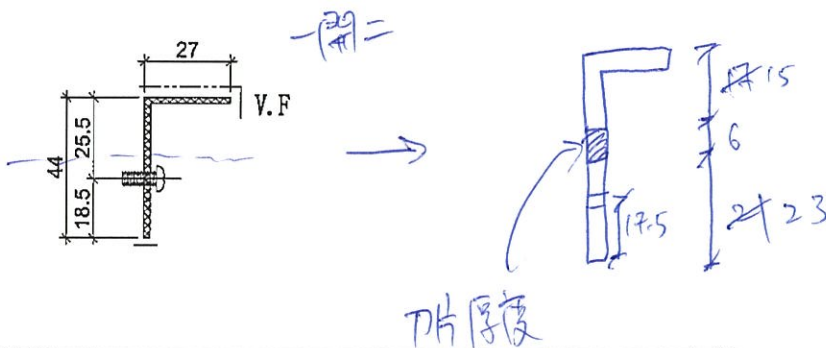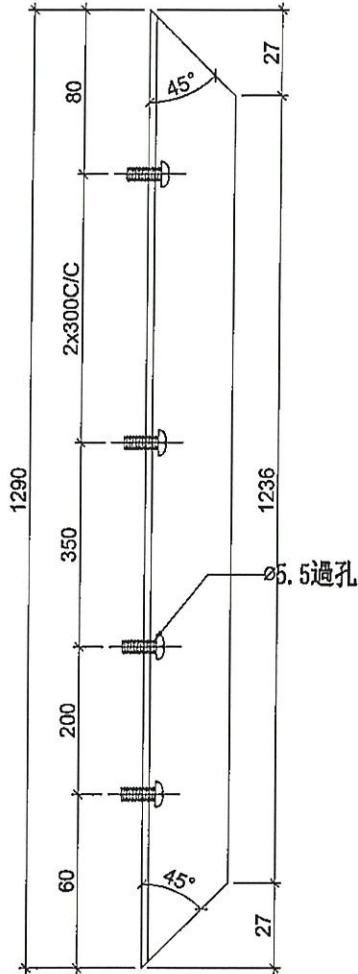

名稱	鋁板拆圖	制圖	邱紅	2020.03.23	修改			
材料	2mm鋁板	復核	謝永林		日期			
顏色	UCT803649FXL-3(香檳金)	批准	Jason		圖號	R-BY03		



美特鋁質有限公司  
MIDI Aluminium Fabricator Ltd.

使用位置

數量

F-JR01



74

工程號

J-837

地盤

觀塘裕民坊

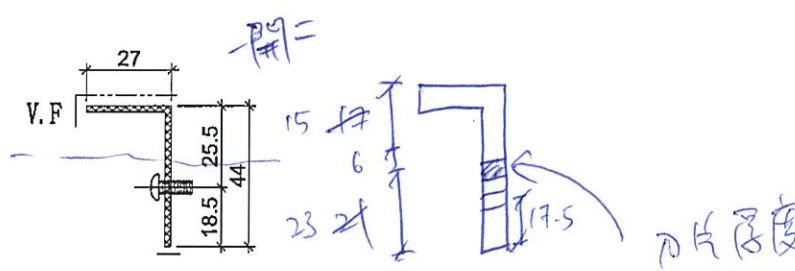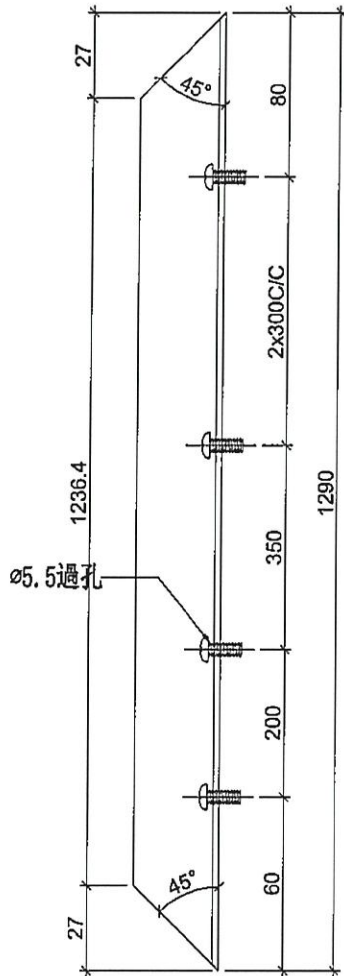

名稱	鋁板拆圖	制圖	邱紅	2020.03.23	修改		
材料	2mm鋁板	復核	謝永林		日期		
顏色	UCT803649FXL-3(香檳金)	批准	Jason		圖號	R-BY04	