

工程指示 / 要求簡箋(E.I.)

工程指示編號：EI / 1645 / 20

修改版次：C

工程編號：J - 837

工程名稱：觀塘裕民坊

工程項目：幕牆 隔音窗玉用 pomute 板 (大貨)(T1F,T5N)

收件人：生統 / 永林

發件人：Eric Liu

日期：12/05/2020

要求提供 / 確認 事項：

- | | | |
|------------------------------------|-------------------------------------|-------------------------------|
| <input type="checkbox"/> 初步鋁料 B.M. | <input type="checkbox"/> 加工拆圖，然後生產 | <input type="checkbox"/> 尺寸表 |
| <input type="checkbox"/> 正式鋁料 B.M. | <input type="checkbox"/> 技術上資料 / 指示 | <input type="checkbox"/> 報價 |
| <input type="checkbox"/> 配件 B.M. | <input type="checkbox"/> 樣辦或貨品說明書 | <input type="checkbox"/> 分判合約 |
| <input type="checkbox"/> 其他：_____ | | |

內容：

請按加工圖生產隔音窗玉用 pomute 板

1) T1F: 2 隻，T5N: 2 隻

2) 供應商提供原材料，送廠摺板及噴色

C 版: 因應將來維修用途，2mm 鋁角需要一開二供拆除膠板用

廠通知鋁角已開，開料用刀片厚度 6mm，請按加工圖一開二鋁角

謝謝！

請在 2020 / 05 / 15 前完成上列要求。

先做 16 件用量，15 號全套隔音窗系列到地盤

附：8 頁加工圖

以上項目為：

- 原合約工程包 原合約工程加 / 減賬 新工程報價

原因：-

分發東莞各部門：

- () 生產技術總監 連附件 () 技術部 連附件 () 永林 連附件 () 生產部 連附件 () 機械設計部 連附件
 () 採購部 連附件 () 生產統籌部 連附件 () 梅 連附件
 () 質檢部 連附件 () 會計部 連附件 () 報關組 連附件 () 其他 楊榮輝 連附件

分發香港各部門：

- () 行政部 連附件 () 會計部 連附件 () 統籌部 連附件 () 工程部地盤科文 連附件
 () 採購部 連附件 () QS 部 連附件 () 維修部 連附件 () 其他 _____ 連附件

傳遞編號：

HK 0819 / 20



發件人簽署：

項目經理簽署：




美特鋁質有限公司
MIDI Aluminium Fabricator Ltd.

工程號 J-837 地盤 觀塘裕民坊

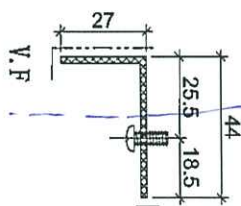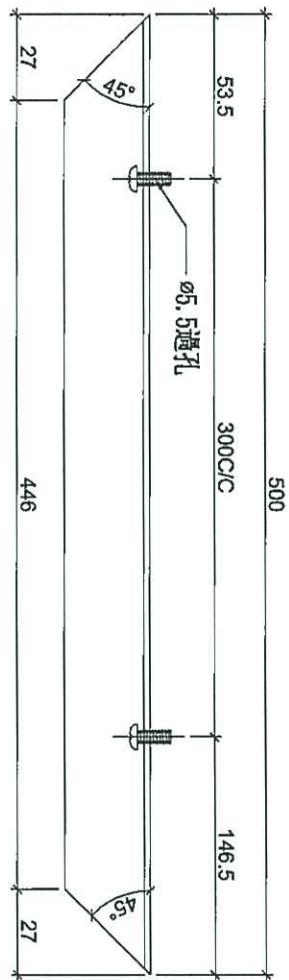

二期

附圖

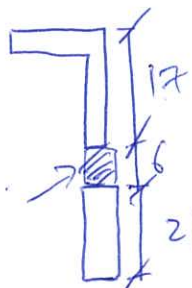

孔位不作



使用位置	數量
F-JL01	74

名稱	鋁板拆圖	制圖	邱紅	2020.03.23	修改		
材料	2mm鋁板	復核	謝永林		日期		
顏色	UCT803649FXL-3(香檳金)	批准	Jason		圖號	L-BY01	




美特鋁質有限公司
MIDI Aluminium Fabricator Ltd.

工程號 J-837 地盤 觀塘裕民坊

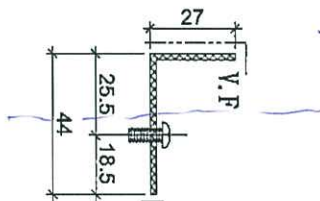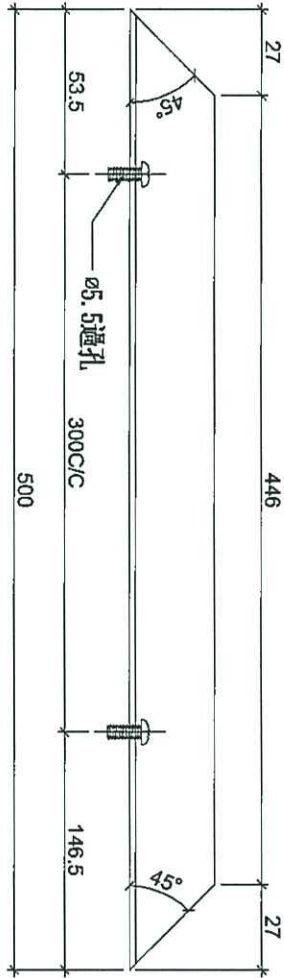

片厚度

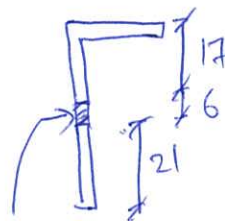

孔位不修改

使用位置	數量
F-JL01	74

名稱	鋁板拆圖	制圖	邱紅	2020.03.23	修改		
材料	2mm鋁板	復核	謝永林		日期		
顏色	UCT803649FXL-3(香檳金)	批准	Jason		圖號	L-BY02	



美特鋁質有限公司
MIDI Aluminium Fabricator Ltd.

使用位置

數量

F-JL01




74

工程號

J-837

地盤

觀塘裕民坊

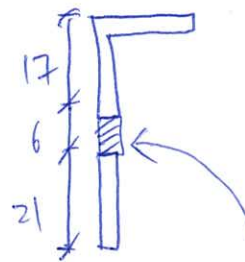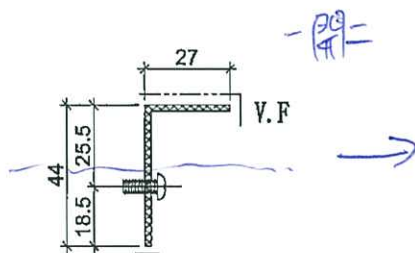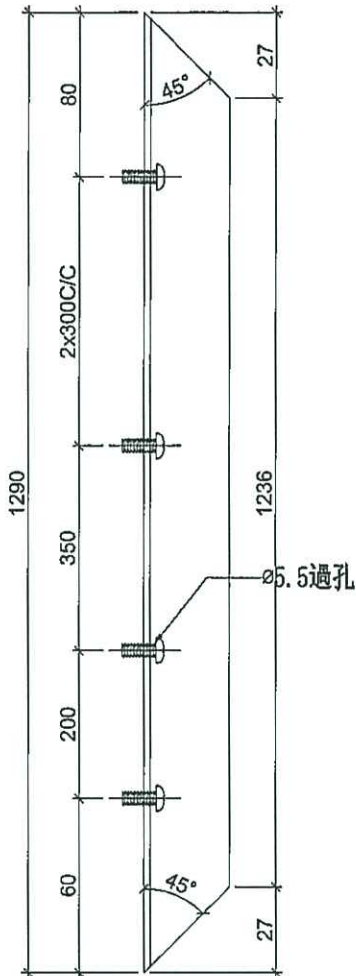

刀片厚度

孔位不修改

名稱	鋁板拆圖	制圖	邱紅	2020.03.23	修改			
材料	2mm鋁板	復核	謝永林		日期			
顏色	UCT803649FXL-3(香檳金)	批准	Jason		圖號	L-BY03		



美特鋁質 有限公司
MIDI Aluminium Fabricator Ltd.

使用位置

數量

F-JL01




74

工程號

J-837

地盤

觀塘裕民坊

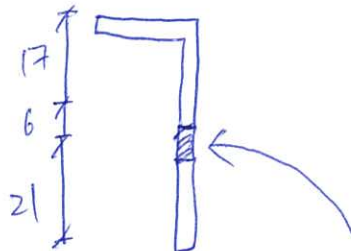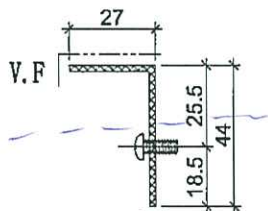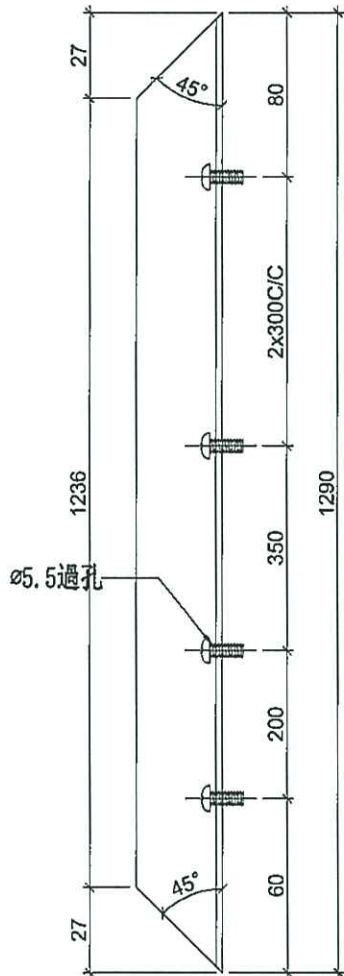

孔位不作改



孔位不作改

名稱	鋁板拆圖	制圖	邱紅	2020.03.23	修改			
材料	2mm鋁板	復核	謝永林		日期			
顏色	UCT803649FXL-3(香檳金)	批准	Jason		圖號	L-BY04		



美特鋁質 有限公司
MIDI Aluminium Fabricator Ltd.

工程號 J-837 地盤 觀塘裕民坊

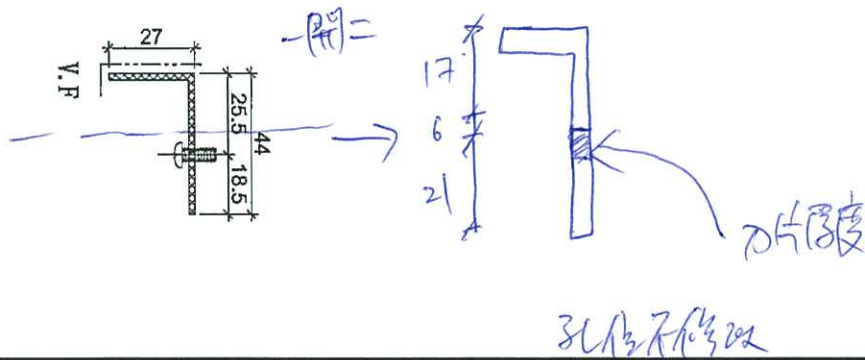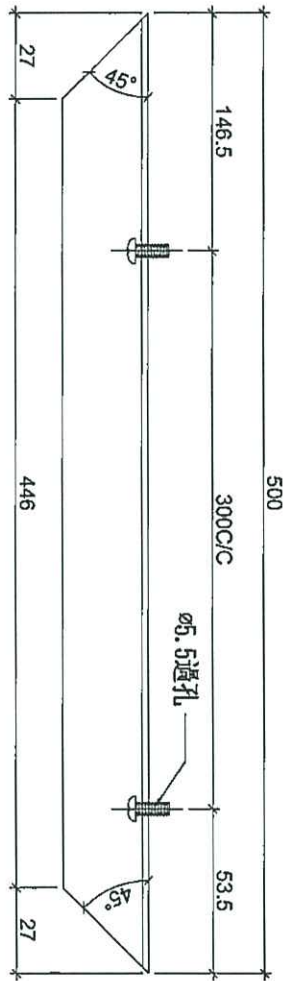



使用位置	數量
F-JR01	74

名稱	鋁板拆圖	制圖	邱紅	2020.03.23	修改		
材料	2mm鋁板	復核	謝永林		日期		
顏色	UCT803649FXL-3(香檳金)	批准	Jason		圖號	R-BY01	



美特鋁質有限公司
MIDI Aluminium Fabricator Ltd.

工程號 J-837 地盤 觀塘裕民坊

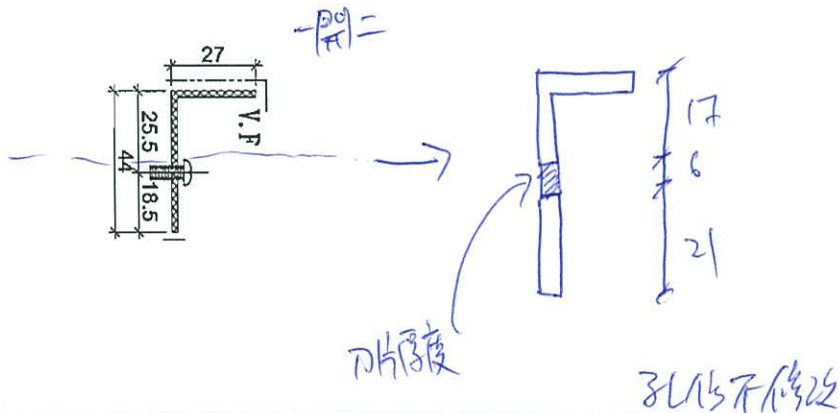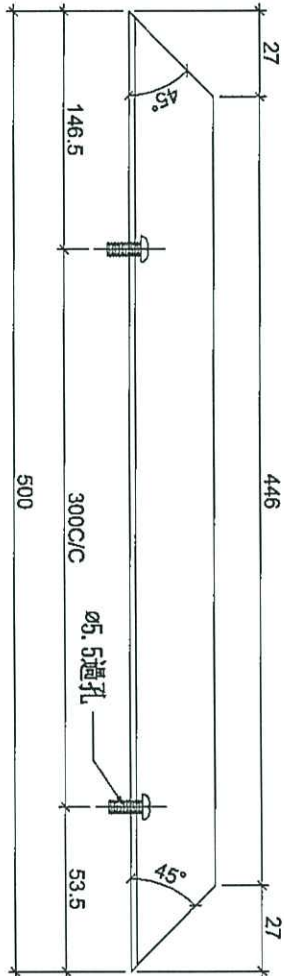

使用位置	數量
F-JR01	74

名稱	鋁板拆圖	制圖	邱紅	2020.03.23	修改		
材料	2mm鋁板	復核	謝永林		日期		
顏色	UCT803649FXL-3(香檳金)	批准	Jason		圖號	R-BY02	



美特鋁質有限公司
MIDI Aluminium Fabricator Ltd.

使用位置

數量

F-JR01



74

工程號


J-837

地盤

觀塘裕民坊

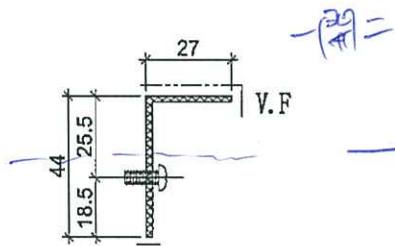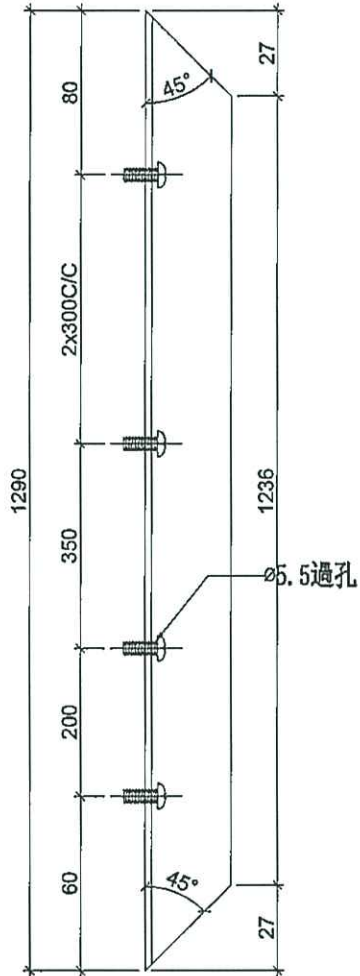

一開二

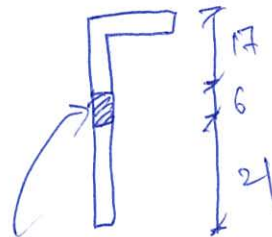

片厚度

子L位不修改

名稱	鋁板拆圖	制圖	邱紅	2020.03.23	修改		
材料	2mm鋁板	復核	謝永林		日期		
顏色	UCT803649FXL-3(香檳金)	批准	Jason		圖號	R-BY03	



美特鋁質有限公司
MIDI Aluminium Fabricator Ltd.

使用位置

數量

F-JR01



74

工程號

J-837

地盤

觀塘裕民坊

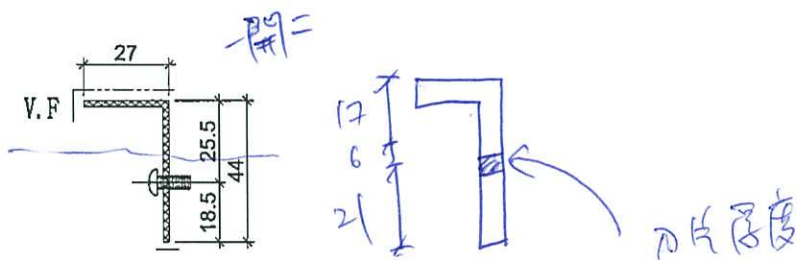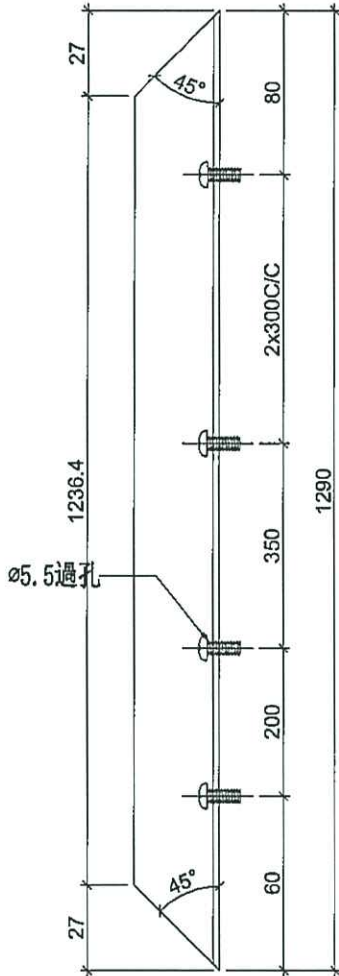

名稱	鋁板拆圖	制圖	邱紅	2020.03.23	修改		
材料	2mm鋁板	復核	謝永林		日期		
顏色	UCT803649FXL-3(香檳金)	批准	Jason		圖號	R-BY04	