



工程指示 / 要求簡箋(E.I.)

工程指示編號：EI / 1645 / 20

修改版次：D

工程編號：J - 837

工程名稱：觀塘裕民坊

工程項目：幕牆 隔音窗玉用 pomute 板 (大貨)(T1F,T5N)

收件人：生統 / 永林

發件人：Eric Liu

日期：25/05/2020

要求提供 / 確認 事項：

- | | | |
|------------------------------------|-------------------------------------|-------------------------------|
| <input type="checkbox"/> 初步鋁料 B.M. | <input type="checkbox"/> 加工拆圖，然後生產 | <input type="checkbox"/> 尺寸表 |
| <input type="checkbox"/> 正式鋁料 B.M. | <input type="checkbox"/> 技術上資料 / 指示 | <input type="checkbox"/> 報價 |
| <input type="checkbox"/> 配件 B.M. | <input type="checkbox"/> 樣辦或貨品說明書 | <input type="checkbox"/> 分判合約 |
| <input type="checkbox"/> 其他：_____ | | |

內容：

請按加工圖生產隔音窗玉用 pomute 板

1) T1F: 2 隻，T5N: 2 隻

2) 供應商提供原材料，送廠摺板及噴色

D 版: 1) 按廠實際安裝情況，頂底橫 pomute 折件需要改為直碰才可安裝 (16F 用量另議)

2) 碰玻璃位置 pomute，加黑色防水膠遮 pomute 用

謝謝！

請在 2020 / 05 / 27 前完成上列要求。

大貨致橫磁色

附：2 頁圖登，10 頁加工圖

以上項目為：

原合約工程包 原合約工程加 / 減賬 新工程報價

原因：-

分發東莞各部門：

() 生產技術總監 連附件 () 技術部 連附件 永林 () 生產部 連附件 () 機械設計部 連附件
 () 採購部 連附件 () 生產統籌部 連附件 梅
 () 質檢部 連附件 () 會計部 連附件 () 報關組 連附件 () 其他 楊榮輝 連附件

分發香港各部門：

() 行政部 連附件 () 會計部 連附件 () 統籌部 連附件 () 工程部地盤科文 連附件
 () 採購部 連附件 () QS 部 連附件 () 維修部 連附件 () 其他 _____ 連附件

傳遞編號：

發件人簽署：

HK 0924 / 20

項目經理簽署：

圖則登記表
DRAWING REGISTER

工程名稱 Project Title: 觀塘裕民坊
框架式幕牆 (隔音窗鋁板拆圖)
工程編號 Project No: J-837

年 月 日	接收日期 Receiving Date (適用於客戶圖則)									

分發予 Distributed To

年 月 日	發出日期 Issued Date									
	20	20	20							
	03	04	05							
	24	24	23							

圖則編號 Drg. No.	圖則名稱 Drawing Title
F-JL01	鋁板組裝示意
L-BY01	鋁板拆圖
L-BY02	鋁板拆圖
L-BY03	鋁板拆圖
L-BY04	鋁板拆圖
L-BY01a	鋁板拆圖
L-BY02a	鋁板拆圖
L-BY03a	鋁板拆圖
L-BY04a	鋁板拆圖
L-BY01b	pomute板拆圖
L-BY02b	pomute板拆圖
L-BY03b	pomute板拆圖
L-BY04b	pomute板拆圖
F-JR01	鋁板組裝示意
R-BY01	鋁板拆圖
R-BY02	鋁板拆圖
R-BY03	鋁板拆圖
R-BY04	鋁板拆圖
R-BY01a	鋁板拆圖
R-BY02a	鋁板拆圖
R-BY03a	鋁板拆圖
R-BY04a	鋁板拆圖
R-BY01b	pomute板拆圖
R-BY02b	pomute板拆圖
R-BY03b	pomute板拆圖

	修訂編號 Revision No.									
1	-	A	B							
2	-	-	-							
3	-	-	-							
4	-	-	-							
5	-	-	-							
6	-	A	-							
7	-	A	-							
8	-	A	-							
9	-	A	-							
10	-	A	B							
11	-	A	B							
12	-	A	B							
13	-	A	B							
14	-	A	B							
15	-	-	-							
16	-	-	-							
17	-	-	-							
18	-	-	-							
19	-	A	-							
20	-	A	-							
21	-	A	-							
22	-	A	-							
23	-	A	B							
24	-	A	B							
25	-	A	B							

圖則登記表
DRAWING REGISTER

工程名稱 Project Title: 觀塘裕民坊 框架式幕牆 (隔音窗鋁板拆圖)
工程編號 Project No: J-837

年
月
日

接收日期 Receiving Date (適用於客戶圖則)

分發予 Distributed To

年
月
日

發出日期 Issued Date

20	20	20							
03	04	05							
24	24	23							

圖則編號 Drg. No.	圖則名稱 Drawing Title
R-BY04b	pomute板拆圖

26

修訂編號
Revision No.

-	A	B							





美特鋁質 有限公司
MIDI Aluminium Fabricator Ltd.

圖號	數量
F-JL01	74

原EI1645
16樓樣板
21#

工程號	J-837	地盤	觀塘裕民坊
-----	-------	----	-------

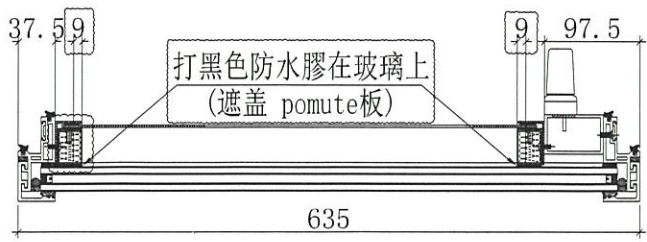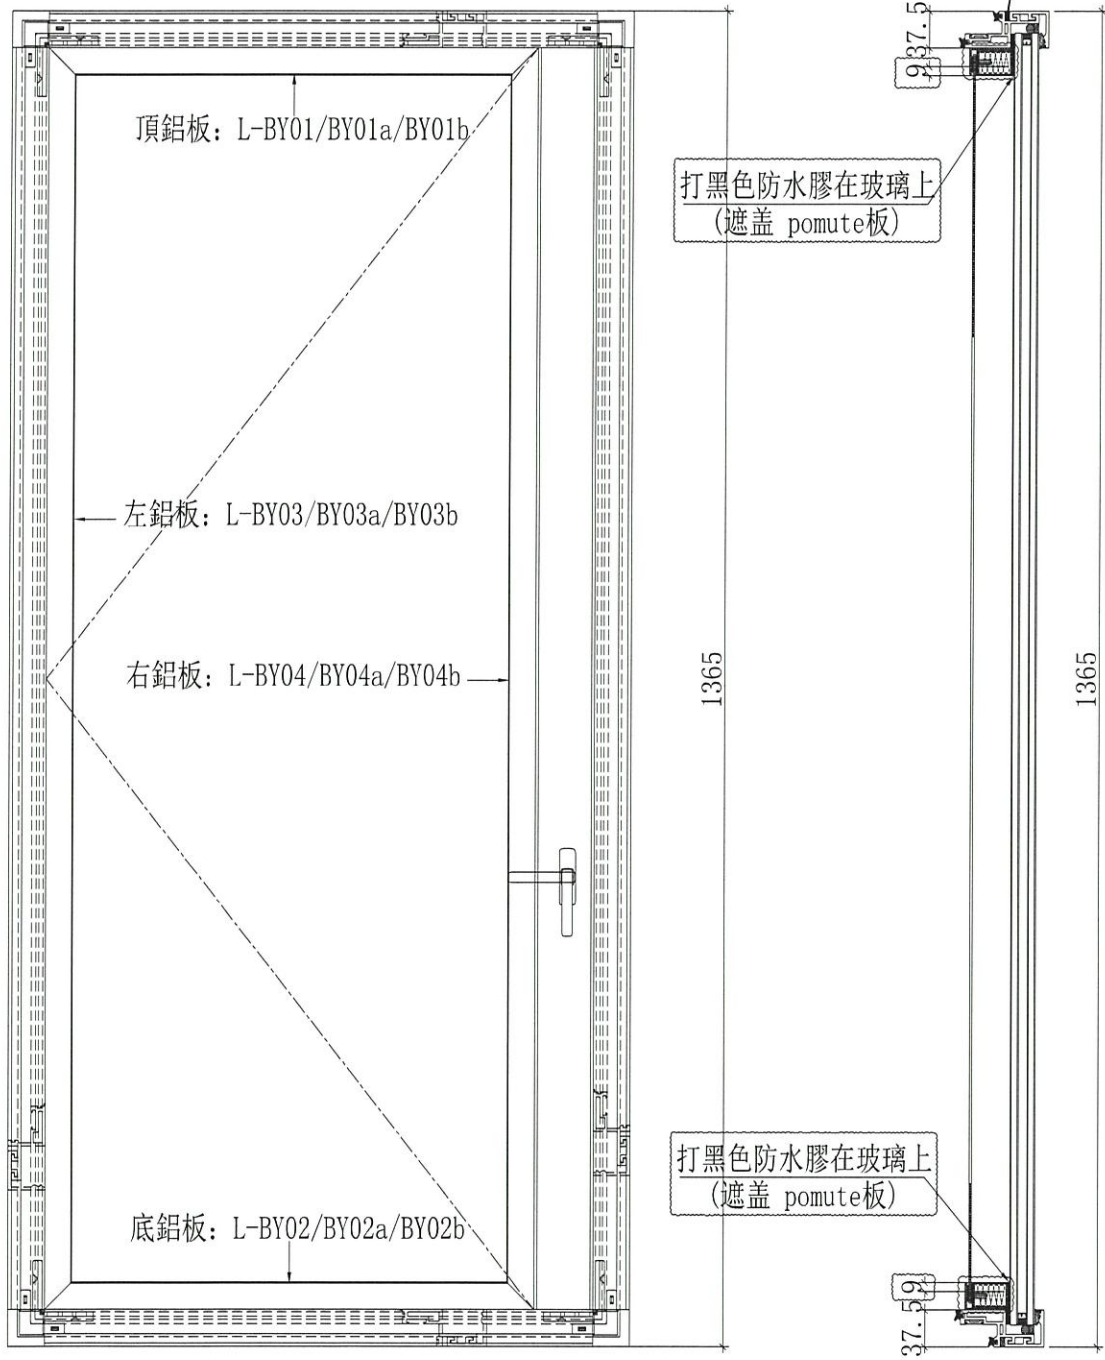


名稱	鋁折件組裝示意	制圖	邱紅	2020.03.23	修改	A	B
材料	-	復核	謝永林		日期	2020.4.24	2020.5.23
顏色	UCT803649FXL-3(香檳金)	批准	Jason		圖號	F-JL01	



美特鋁質 有限公司
MIDI Aluminium Fabricator Ltd.


工程號 J-837 地盤 觀塘裕民坊

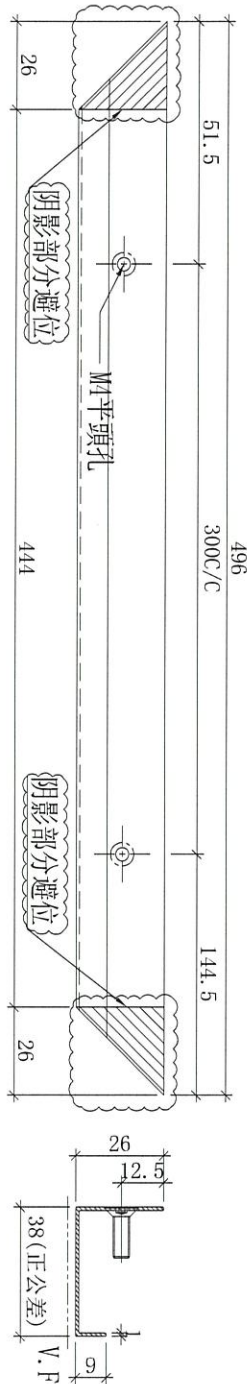

Handwritten: 原E11645 16樓樣板 更改2件

Handwritten: 原E11645 16樓樣板 更改2件

使用位置	數量
F-JL01	74

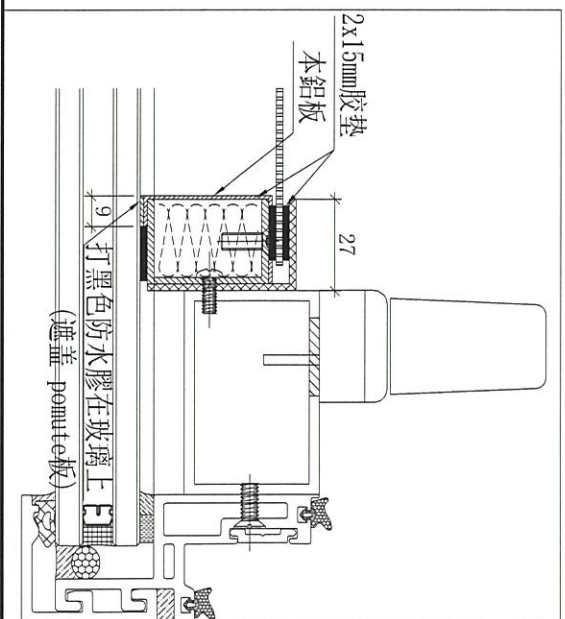


名稱	pomute板拆圖	制圖	邱紅	2020.03.23	修改	A	B
材料	1mm pomute板	復核	謝永林		日期	2020.4.24	2020.5.23
顏色	UCT803649FXL-3(香檳金)	批准	Jason		圖號	L-BY01b	



美特鋁質 有限公司
MIDI Aluminium Fabricator Ltd.


工程號 J-837 地盤 觀塘裕民坊

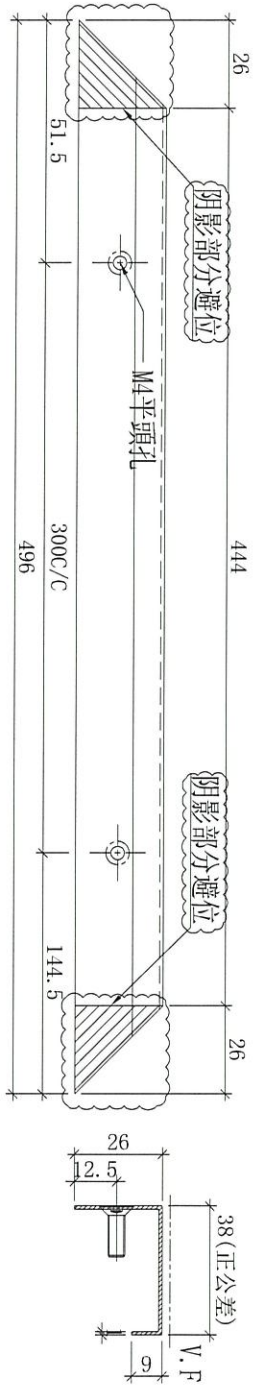

大管再修改樓樓破上

原E11645
16樓樣板
宋做 2件

使用位置	數量
F-JL01	74

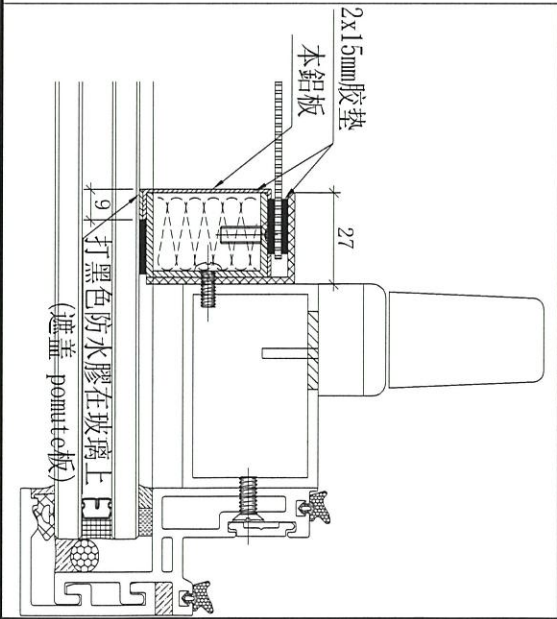

名稱	材料	顏色	制圖	復核	批準	日期	修改	A	B
pomute板拆圖	1mm pomute板	UCT803649FXL-3(香檳金)	邱紅	謝永林	Jason	2020.03.23	2020.4.24	2020.5.23	L-BY02b



美特鋁質有限公司
MIDI Aluminium Fabricator Ltd.

使用位置

數量

F-JL01


74

工程號



J-837

地盤

觀塘裕民坊

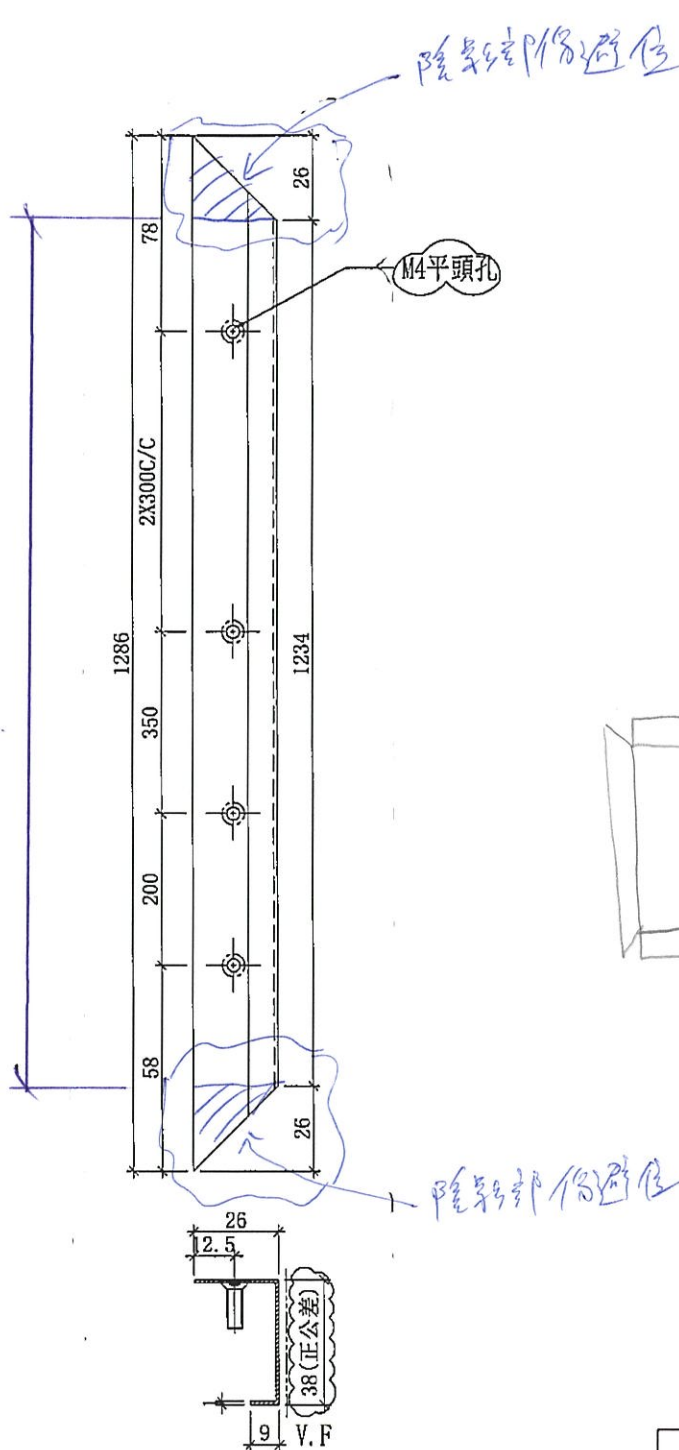

尖 21件
做16件數量
大管再修改
找磁石

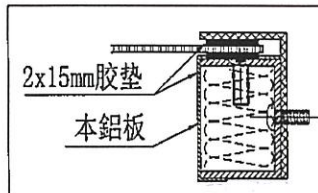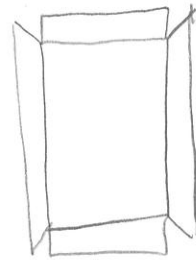

名稱	pomute板拆圖	制圖	邱紅	2020.03.23	修改	A	B
材料	1mm pomute板	復核	謝永林		日期	2020.4.24	2020.5.25
顏色	UCT803649FXL-3(香檳金)	批准	Jason		圖號	L-BY03b	



美特鋁質有限公司
MIDI Aluminium Fabricator Ltd.

使用位置

數量

F-JL01

74




工程號

J-837

地盤

觀塘裕民坊

先抽2件
俾k16件數多用
大堂再修改做控磁盤

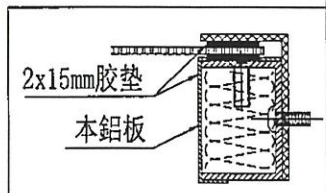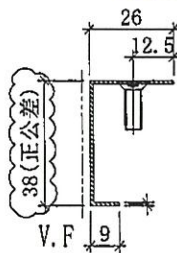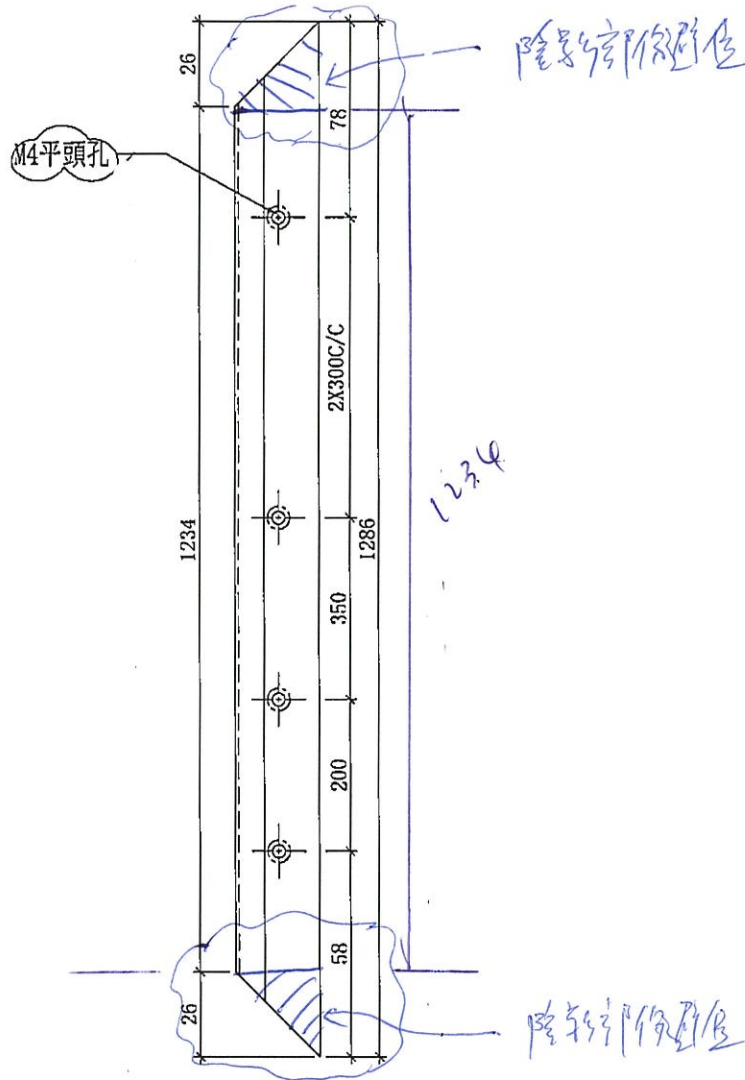

名稱	pomute板拆圖	制圖	邱紅	2020.03.23	修改	A	B
材料	1mm pomute板	復核	謝永林		日期	2020.4.24	2020.5.25
顏色	UCT803649FXL-3(香檳金)	批準	Jason		圖號	L-BY04b	




美特鋁質 有限公司
MIDI Aluminium Fabricator Ltd.

圖號	數量
F-JR01	74

工程號	J-837	地盤	觀塘裕民坊
-----	-------	----	-------

原EI1645
16樓樣板
2件


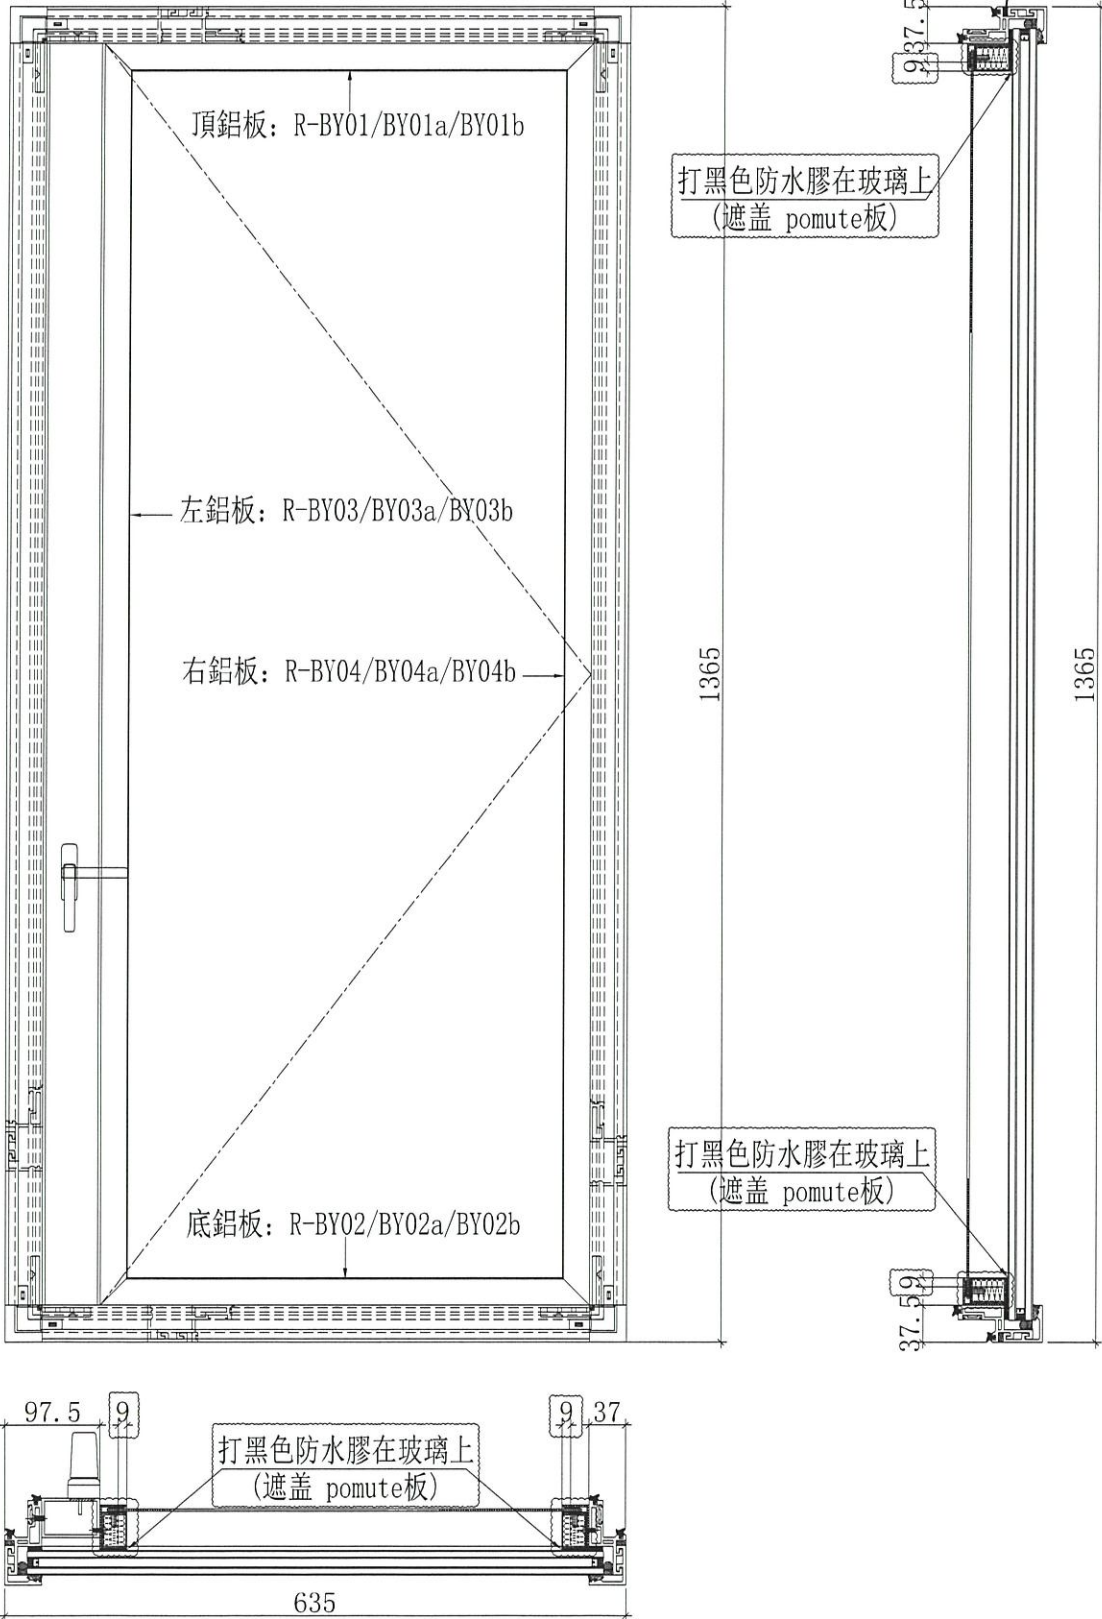


名稱	鋁折件組裝示意	制圖	邱紅	2020.03.23	修改	A	B
材料	-	復核	謝永林		日期	2020.4.24	2020.5.23
顏色	UCT803649FXL-3(香檳金)	批準	Jason		圖號	F-JR01	



美特鋁質 有限公司
MIDI Aluminium Fabricator Ltd.

工程號 J-837 地盤 觀塘裕民坊

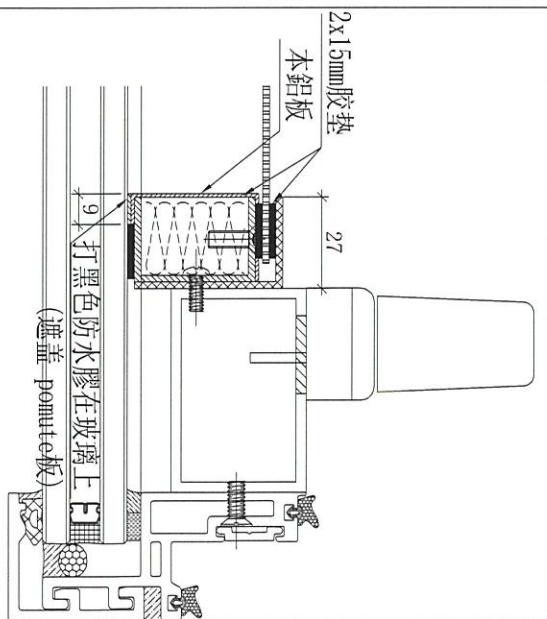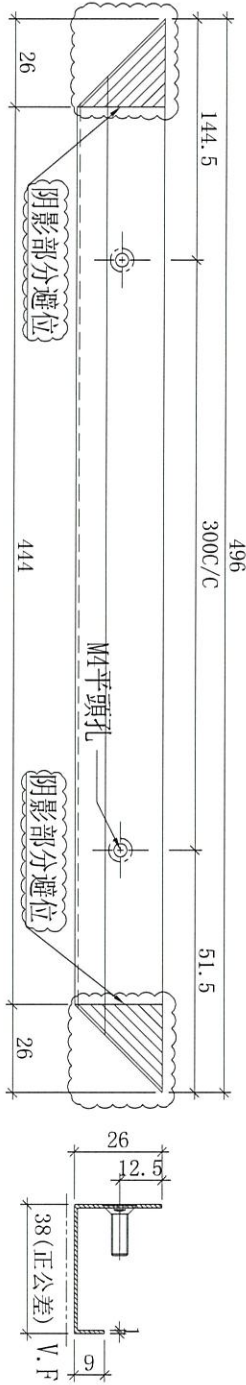

使用位置	數量
F-JR01	74


原E11645
16樓樣板
先做2件
大貨到後修改數量

名稱	pomute板拆圖	制圖	邱紅	2020.03.23	修改	A	B
材料	1mm pomute板	復核	謝永林		日期	2020.4.24	2020.5.23
顏色	UCT803649FXL-3(香檳金)	批準	Jason		圖號	R-BY01b	




美特鋁質 有限公司
MIDI Aluminium Fabricator Ltd.

工程號 J-837 地盤 觀塘裕民坊

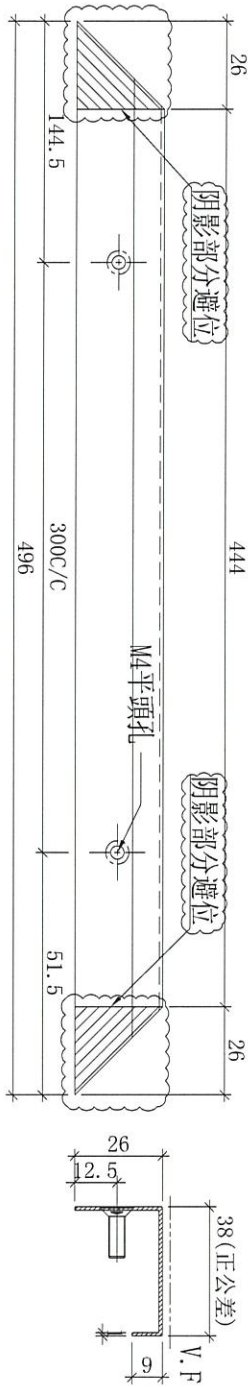

原EI 1545
16樓樣板
先做21件
74
樓層修改
樓層修改

使用位置	F-JR01	數量	74
------	--------	----	----

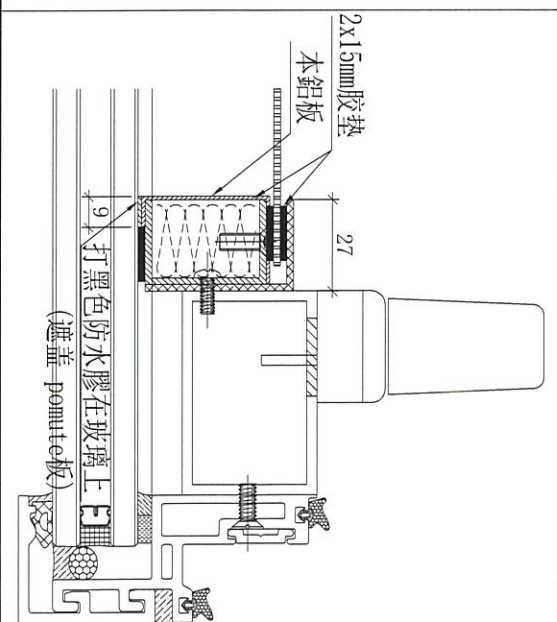

名稱	pomute板拆圖	制圖	邱紅	2020.03.23	修改	A	B
材料	1mm pomute板	復核	謝永林		日期	2020.4.24	2020.5.23
顏色	UCT803649FXL-3(香檳金)	批准	Jason		圖號	R-BY02b	



美特鋁質有限公司
MIDI Aluminium Fabricator Ltd.

使用位置

數量

F-JR01

74

工程號

J-837




地盤

觀塘裕民坊

先抽21#

做16F 數目用

大層再修改做樓梯

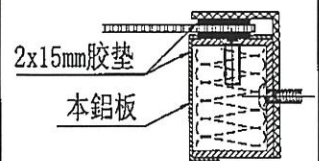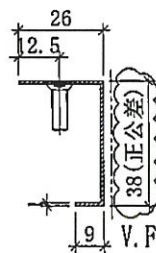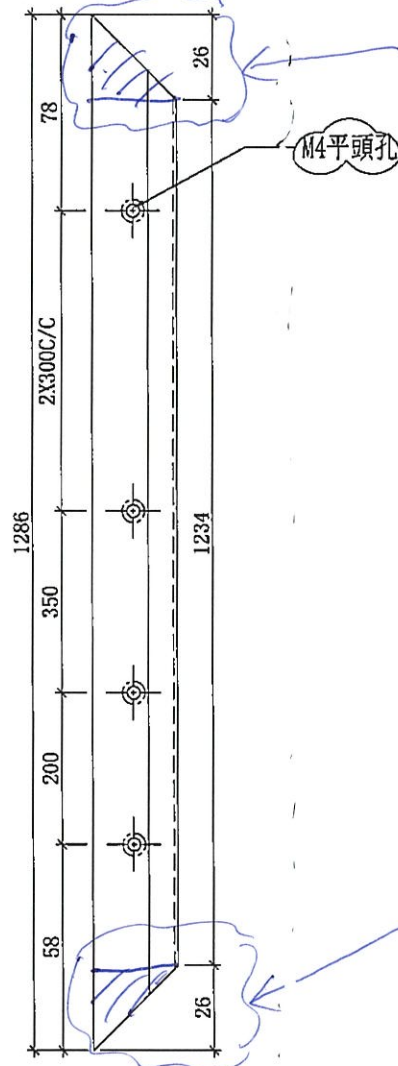

名稱	pomute板拆圖	制圖	邱紅	2020.03.23	修改	A	B
材料	1mm pomute板	復核	謝永林		日期	2020.4.24	2020.5.25
顏色	UCT803649FXL-3(香檳金)	批准	Jason		圖號	R-BY03b	



美特鋁質 有限公司
MIDI Aluminium Fabricator Ltd.

使用位置

數量

F-JR01

74


工程號

J-837



地盤

觀塘裕民坊

先抄 2 件
做 16 件 鐵管 用
大管 再修 改 鐵 管 不 宜 在
隱 形 部 份 避 位

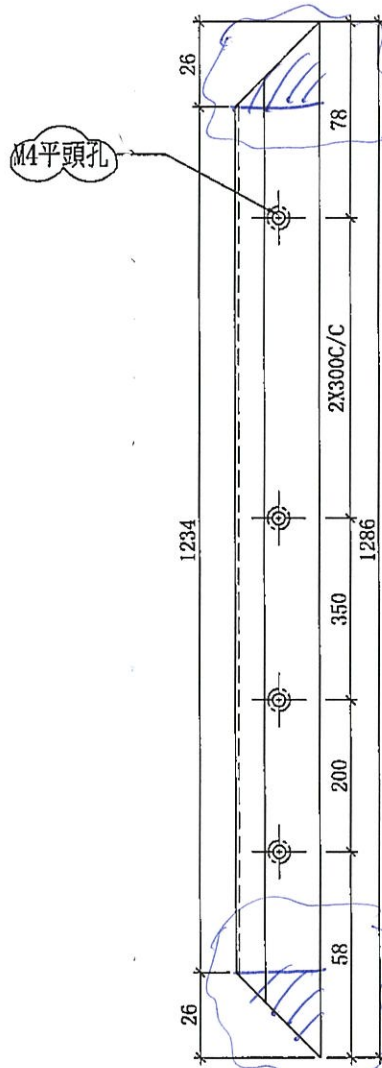

隱形部份避位

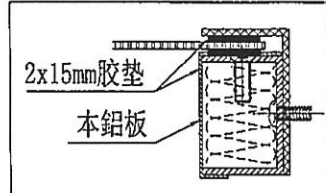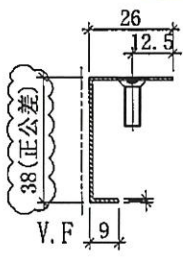

名稱	pomute板拆圖	制圖	邱紅	2020.03.23	修改	A	B
材料	1mm pomute板	復核	謝永林		日期	2020.4.24	2020-5-25
顏色	UCT803649FXL-3(香檳金)	批準	Jason		圖號	R-BY04b	