

工程指示 / 要求簡箋(E.I.)

工程指示編號：EI / 1645 / 20

修改版次：E

工程編號：J - 837

工程名稱：觀塘裕民坊

工程項目：幕牆 隔音窗玉用 pomute 板 (大貨)(T1F,T5N)

收件人：生統 / 永林

發件人：Eric Liu

日期：05/06/2020

要求提供 / 確認 事項：

- | | | |
|------------------------------------|-------------------------------------|-------------------------------|
| <input type="checkbox"/> 初步鋁料 B.M. | <input type="checkbox"/> 加工拆圖，然後生產 | <input type="checkbox"/> 尺寸表 |
| <input type="checkbox"/> 正式鋁料 B.M. | <input type="checkbox"/> 技術上資料 / 指示 | <input type="checkbox"/> 報價 |
| <input type="checkbox"/> 配件 B.M. | <input type="checkbox"/> 樣辦或貨品說明書 | <input type="checkbox"/> 分判合約 |
| <input type="checkbox"/> 其他：_____ | | |

內容：

請按加工圖生產隔音窗玉用 pomute 板

1) T1F: 2 隻，T5N: 2 隻

2) 供應商提供原材料，送廠摺板及噴色

E 版: 1) 窗玉 pomute 板改為直碰，不做 45 度角，橫碰企

2) 放行大貨生產

謝謝！

先生產 8 層 數字供已送地盤當玉安裝
其餘在廠連組裝，連完工出貨

請在 2020 / 06 / 15 前完成上列要求。

附：10 頁加工圖

以上項目為：

- 原合約工程包 原合約工程加 / 減賬 新工程報價

原因：-

分發東莞各部門：

- () 生產技術總監 連附件 () 技術部 連附件 () 永林 連附件 () 生產部 連附件 () 機械設計部 連附件
 () 採購部 連附件 () 生產統籌部 連附件 () 梅 連附件
 () 質檢部 連附件 () 會計部 連附件 () 報關組 連附件 () 其他 楊榮輝 連附件

分發香港各部門：


- () 行政部 連附件 () 會計部 連附件 () 統籌部 連附件 () 工程部地盤科文 連附件 炳哥
 () 採購部 連附件 () QS 部 連附件 () 維修部 連附件 () 其他 _____ 連附件

傳遞編號：

HK 1062 / 20

發件人簽署：

項目經理簽署：

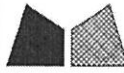


美特鋁質有限公司
MIDI Aluminium Fabricator Ltd.


圖號	數量
F-JL01	74

原EI1645
先做16樓樣板2件

工程號	J-837	地盤	觀塘裕民坊
-----	-------	----	-------



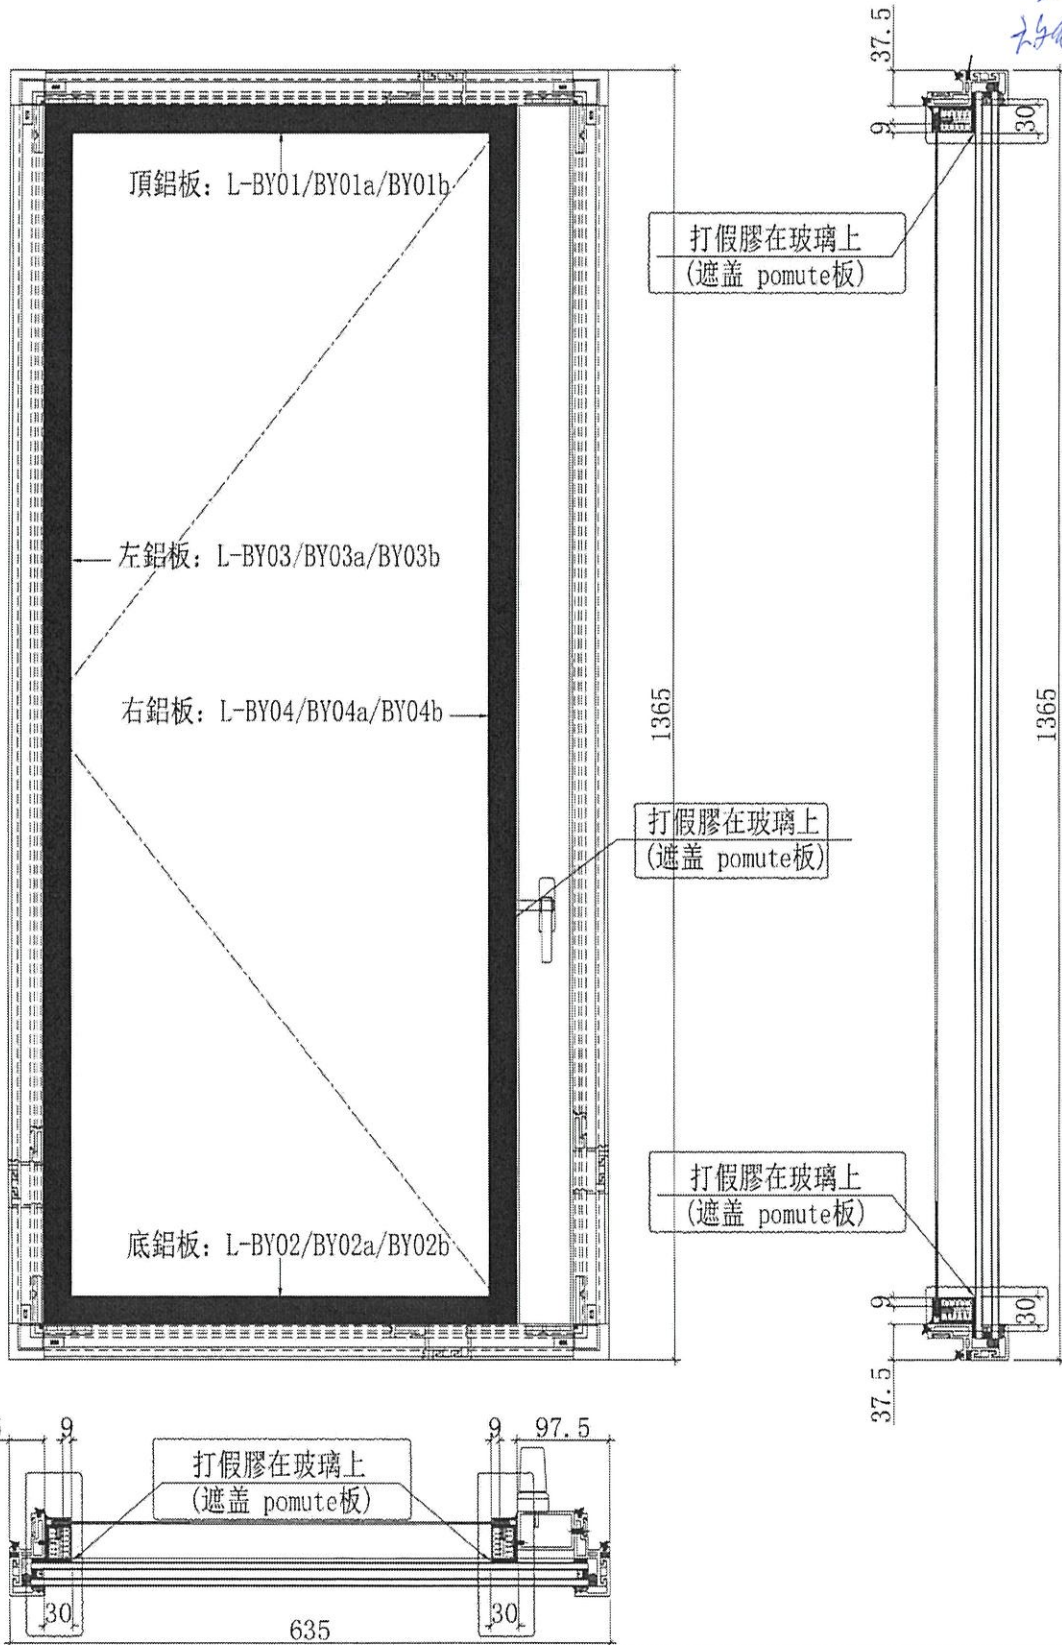


名稱	鋁折件組裝示意	制圖	邱紅	2020.03.23	修改	A	B	C
材料	-	復核	謝永林		日期	2020.4.24	2020.5.23	2020.5.27
顏色	UCT803649FXL-3(香檳金)	批准	Jason		圖號	F-JL01		

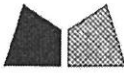

美特鋁質有限公司
MIDI Aluminium Fabricator Ltd.


工程號 J-837 地盤 觀塘裕民坊

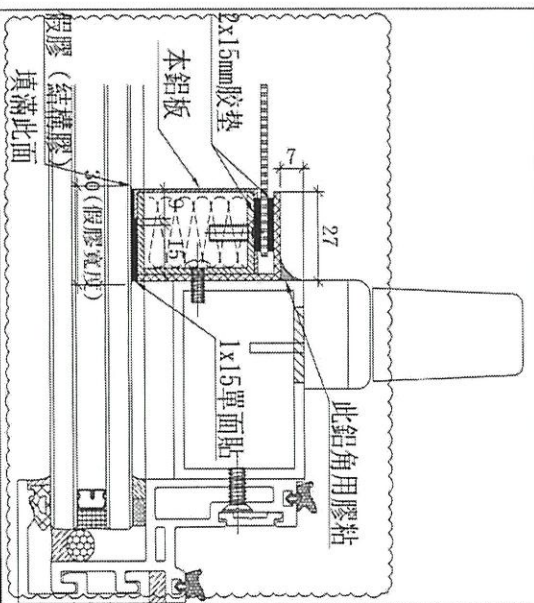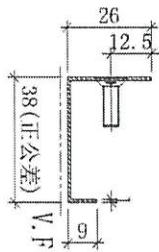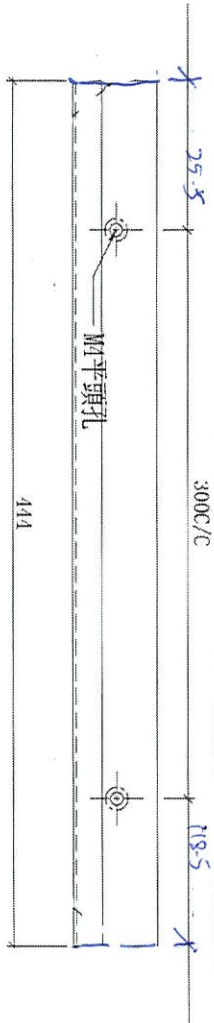

使用位置	數量
F-JL01	74




原E111645
先做16樣板2件
補15件

名稱	pomute板拆圖	制圖	邱紅	2020.03.23	修改	A	B	C
材料	1mm pomute板	復核	謝永林		日期	2020.4.24	2020.5.23	2020.5.27
顏色	UCT803649FXL-3(香檳金)	批準	Jason		圖號	L-BY01b		

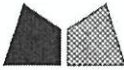

美特鋁質 有限公司
MIDI Aluminium Fabricator Ltd.

工程號 J-837 地盤 觀塘裕民坊

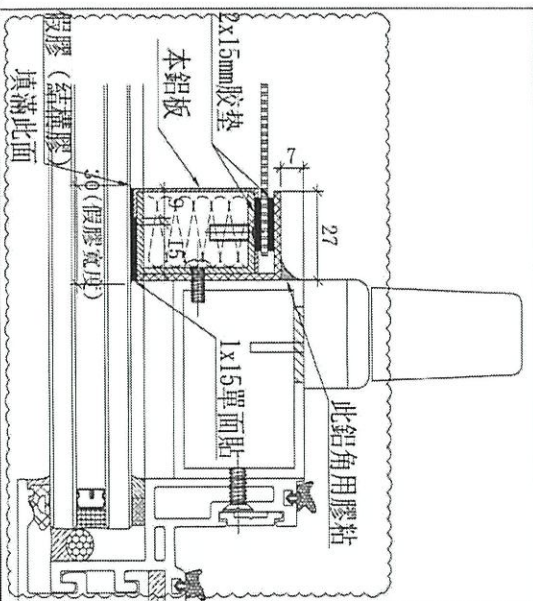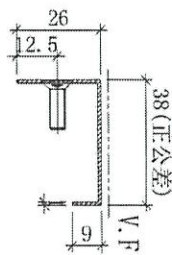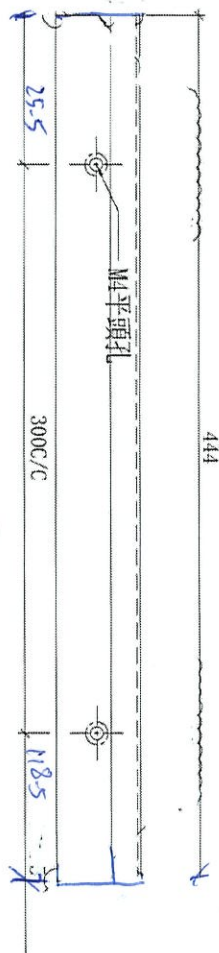

使用位置	數量
F-JL01	74

原E11645
先做16樓樣板2件
KH/RS/2020

名稱	pomute板拆圖	制圖	邱紅	2020.03.23	修改	A	B	C
材料	1mm pomute板	復核	謝永林		日期	2020.4.24	2020.5.23	2020.5.27
顏色	UCT803649FXL-3(香檳金)	批準	Jason		圖號	L-BY02b		



美特鋁質有限公司
MIDI Aluminium Fabricator Ltd.

使用位置

數量

F-JL01


74

工程號



J-837

地盤

觀塘裕民坊

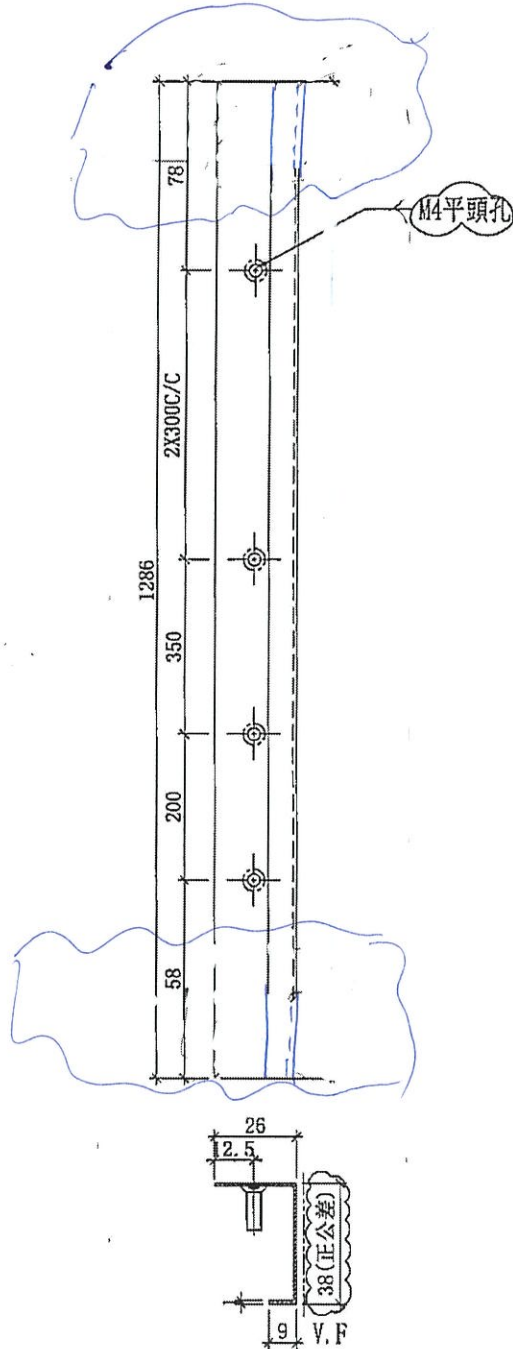

~~尖 2 呎~~
~~做 16 呎 散裝~~
~~大 隻 再 修 改 他~~
~~樣 確 定~~
 放 行 大 隻

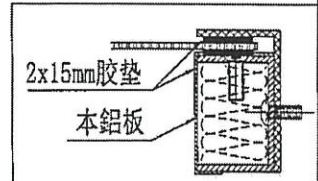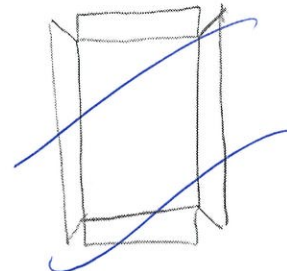


名稱	pomute板拆圖	制圖	邱紅	2020.03.23	修改	A	B	
材料	1mm pomute板	復核	謝永林		日期	2020.4.24	2020.5.25	
顏色	UCT803649FXL-3(香檳金)	批准	Jason		圖號	L-BY03b		

美特鋁質有限公司
MIDI Aluminium Fabricator Ltd.


使用位置	數量
F-JL01	74

工程號	J-837	地盤	觀塘裕民坊
-----	-------	----	-------

先抽2件
做16件數多用
大隻再修改做控磁盒

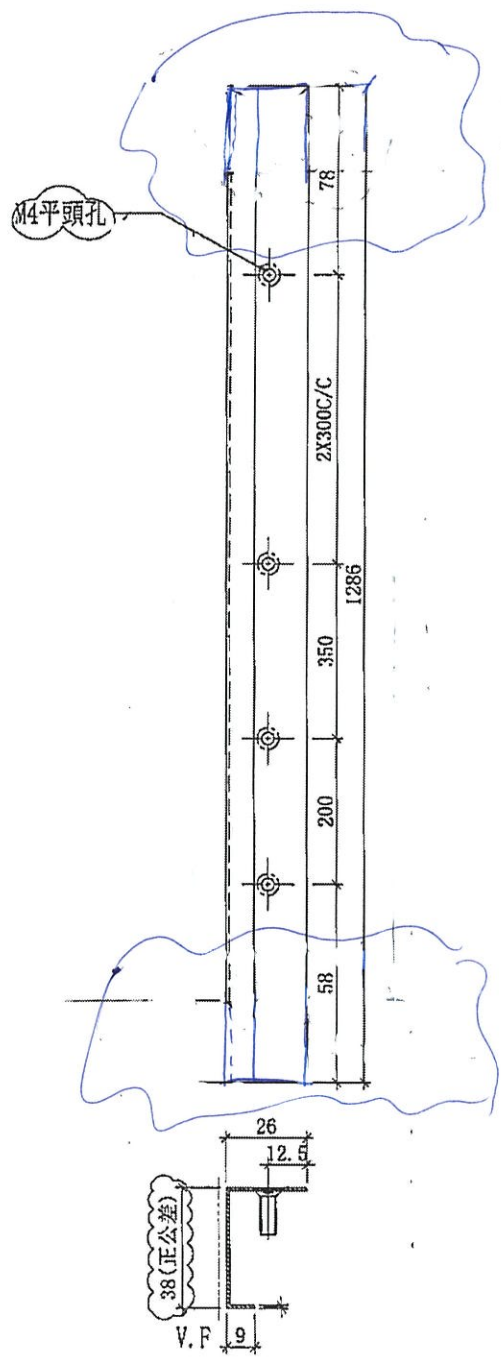

放行抽管

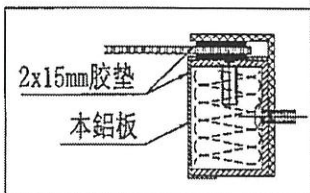

名稱	pomute板拆圖	制圖	邱紅	2020.03.23	修改	A	B
材料	1mm pomute板	復核	謝永林		日期	2020.4.24	2020.5.25
顏色	UCT803649FXL-3(香檳金)	批准	Jason		圖號	L-BY04b	



美特鋁質有限公司
MIDI Aluminium Fabricator Ltd.

圖號

數量

F-JR01

74


工程號

J-837


地盤

觀塘裕民坊

原EI1645
先做16樓樣板2件



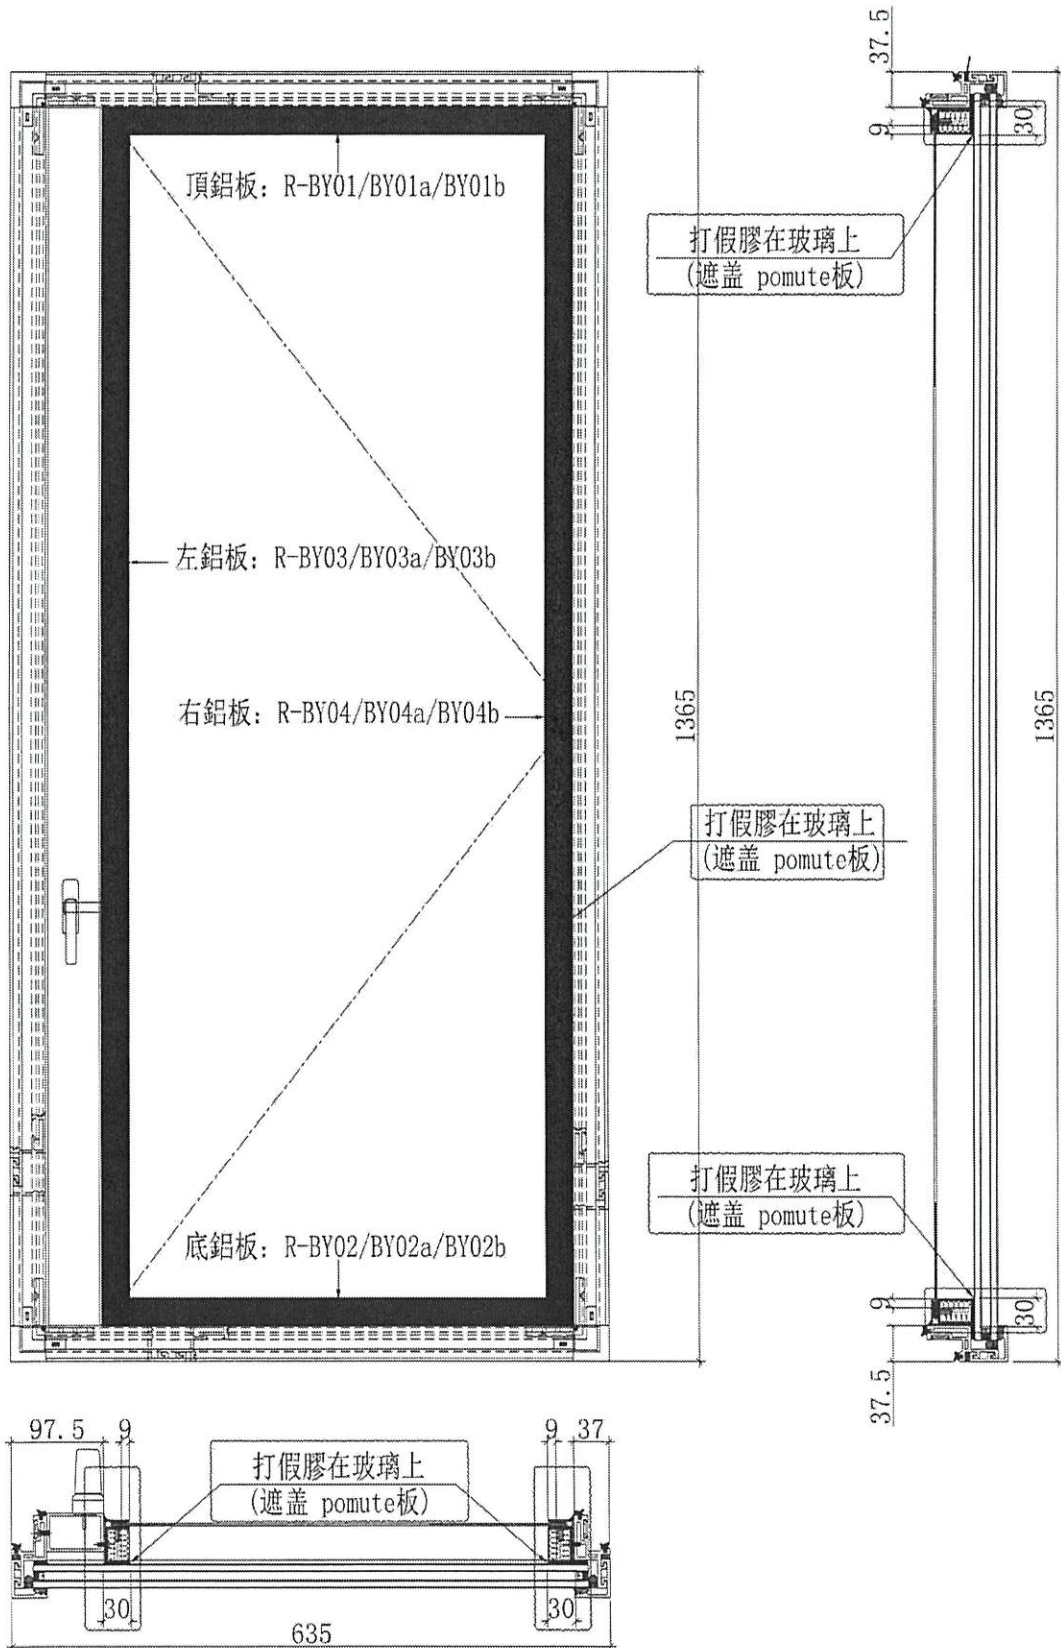


名稱	鋁折件組裝示意	制圖	邱紅	2020.03.23	修改	A	B	C
材料	-	復核	謝永林		日期	2020.4.24	2020.5.23	2020.5.27
顏色	UCT803649FXL-3(香檳金)	批准	Jason		圖號	F-JR01		

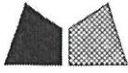

美特鋁質有限公司
MIDI Aluminium Fabricator Ltd.

工程號 J-837 地盤 觀塘裕民坊

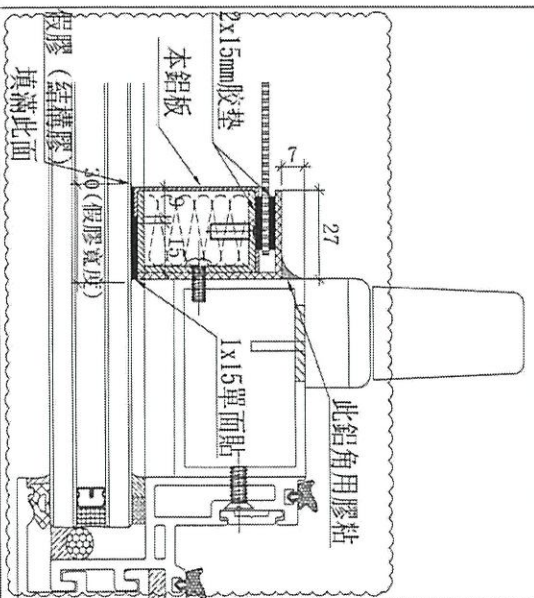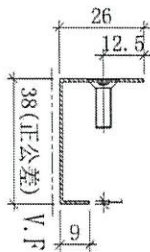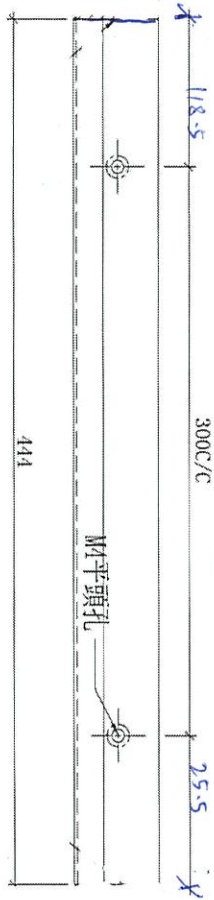

放行

原E11645
先做16樓樣板2件




使用位置	數量
F-JR01	74

名稱	pomute板拆圖	制圖	邱紅	2020.03.23	修改	A	B	C
材料	1mm pomute板	復核	謝永林		日期	2020.4.24	2020.5.23	2020.5.27
顏色	UCT803649FXL-3(香檳金)	批准	Jason		圖號	R-BY01b		



美特鋁質有限公司
MIDI Aluminium Fabricator Ltd.

工程號	J-837	地盤	觀塘裕民坊
-----	-------	----	-------

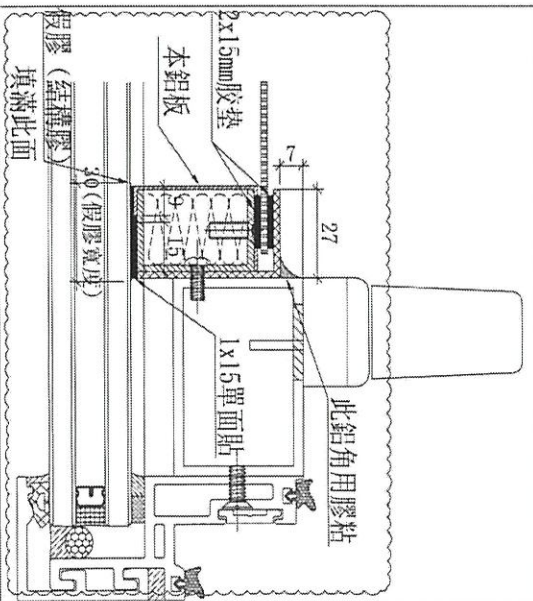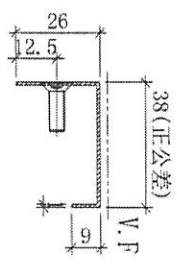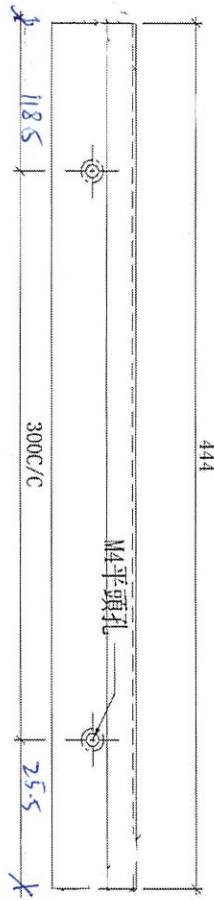

放行

原E11645
先做16樓樣板2件

使用位置	數量
F-JR01	74

名稱	pomute板拆圖	制圖	邱紅	2020.03.23	修改	A	B	C
材料	1mm pomute板	復核	謝永林		日期	2020.4.24	2020.5.23	2020.5.27
顏色	UCT803649FXL-3 (香檳金)	批准	Jason		圖號	R-BY02b		



美特鋁質有限公司
MIDI Aluminium Fabricator Ltd.

工程號 J-837 地盤 觀塘裕民坊

使用位置



數量

F-JR01

74

~~先抽2件~~
~~做16下散多用~~
~~大台再修改做控油盤~~

放行大盤

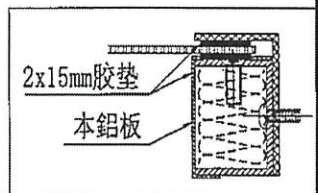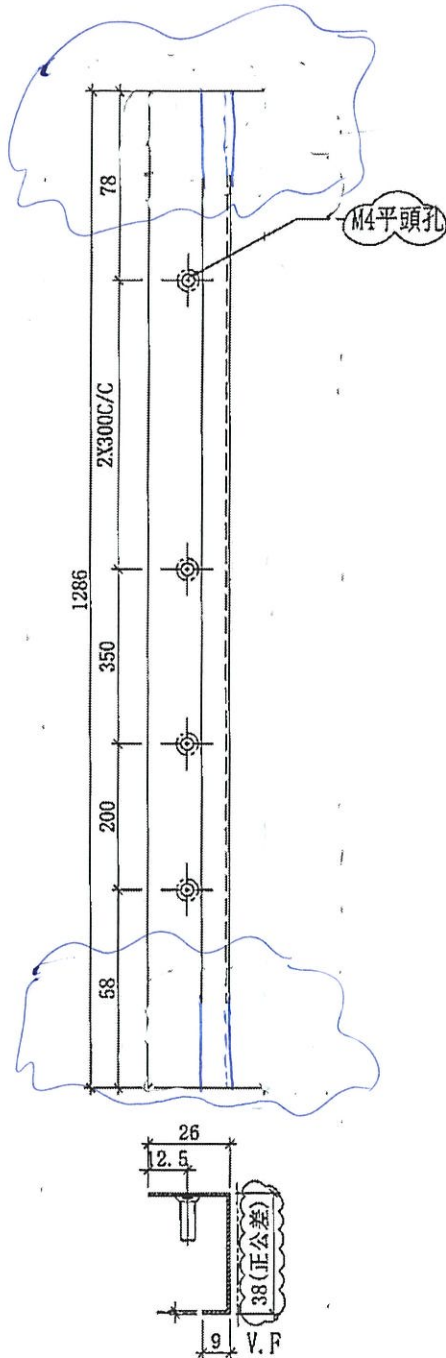

名稱	pomute板拆圖	制圖	邱紅	2020.03.23	修改	A	B
材料	1mm pomute板	復核	謝永林		日期	2020.4.24	2020.5.25
顏色	UCT803649FXL-3(香檳金)	批准	Jason		圖號	R-BY03b	



美特鋁質有限公司
MIDI Aluminium Fabricator Ltd.

工程號 J-837 地盤 觀塘裕民坊

使用位置




數量

F-JR01

74

~~共抄21件~~
做16件數管伸
大管巨伸改做轉不空

放行大貨

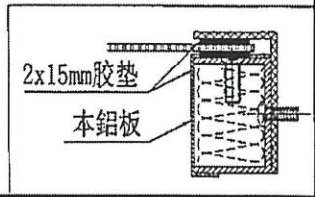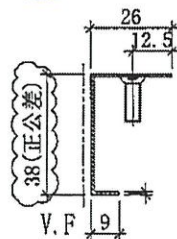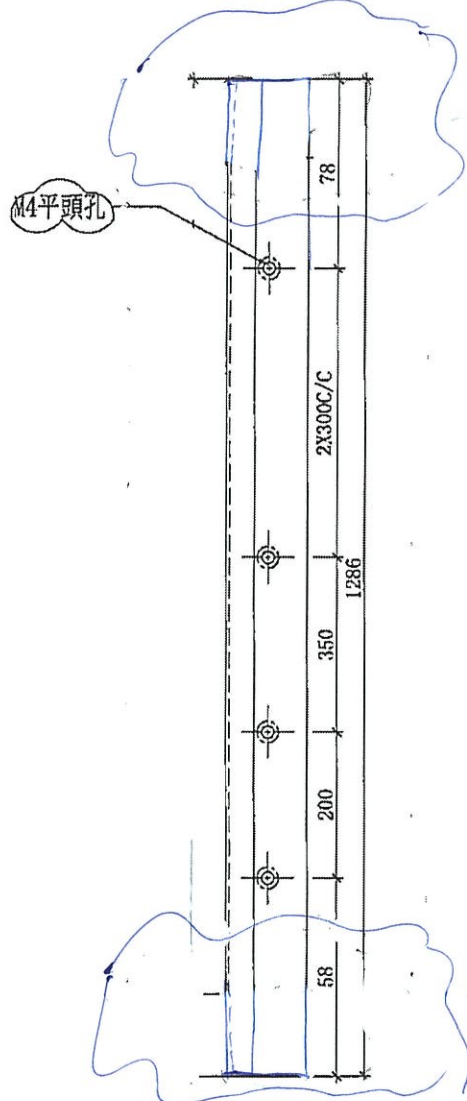

名稱	pomute板拆圖	制圖	邱紅	2020.03.23	修改	A	B	
材料	1mm pomute板	復核	謝永林		日期	2020.4.24	2020-5-28	
顏色	UCT803649FXL-3(香檳金)	批准	Jason		圖號	R-BY04b		