

工程指示 / 要求簡箋(E.I.)

工程指示編號：EI / 1645 / 20

修改版次：G

工程編號：J - 837

工程名稱：觀塘裕民坊

工程項目：幕牆 隔音窗玉用 pomute 板 (大貨)(T1F,T5N)

收件人：生統 / 永林

發件人：Eric Liu

日期：29/06/2020

要求提供 / 確認 事項：

- |                                    |                                     |                               |
|------------------------------------|-------------------------------------|-------------------------------|
| <input type="checkbox"/> 初步鋁料 B.M. | <input type="checkbox"/> 加工拆圖，然後生產  | <input type="checkbox"/> 尺寸表  |
| <input type="checkbox"/> 正式鋁料 B.M. | <input type="checkbox"/> 技術上資料 / 指示 | <input type="checkbox"/> 報價   |
| <input type="checkbox"/> 配件 B.M.   | <input type="checkbox"/> 樣辦或貨品說明書   | <input type="checkbox"/> 分判合約 |
| <input type="checkbox"/> 其他：_____  |                                     |                               |

內容：

請按加工圖生產隔音窗玉用 pomute 板

1) T1F: 2 隻，T5N: 2 隻

2) 供應商提供原材料，送廠摺板及噴色

G 版: 1) 按廠提供安裝情況，企身 pomute 直接切去頭尾各 26mm

POMUTE 未加工數量，請直接按長度 1234 生產

謝謝！

請在 2020 / 07 / 04 前完成上列要求。

附：4 頁加工圖

以上項目為：

- 原合約工程包                       原合約工程加 / 減賬                       新工程報價

原因：-

分發東莞各部門：

- ( ) 生產技術總監  連附件   ( ) 技術部  連附件 永林   ( ) 生產部  連附件   ( ) 機械設計部  連附件  
 ( ) 採購部  連附件   ( ) 生產統籌部  連附件 梅  
 ( ) 質檢部  連附件   ( ) 會計部  連附件   ( ) 報關組  連附件   ( ) 其他 楊榮輝  連附件

分發香港各部門：

- ( ) 行政部  連附件   ( ) 會計部  連附件   ( ) 統籌部  連附件   ( ) 工程部地盤科文  連附件  
 ( ) 採購部  連附件   ( ) QS 部  連附件   ( ) 維修部  連附件   ( ) 其他 \_\_\_\_\_  連附件


傳遞編號：

HK 1267 / 20

發件人簽署：

項目經理簽署：

Eric Liu  
PPZ

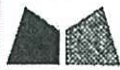

美特鋁質有限公司  
MIDI Aluminium Fabricator Ltd.


工程號 J-837 地盤 觀塘裕民坊

使用位置

數量

F-JL01

74


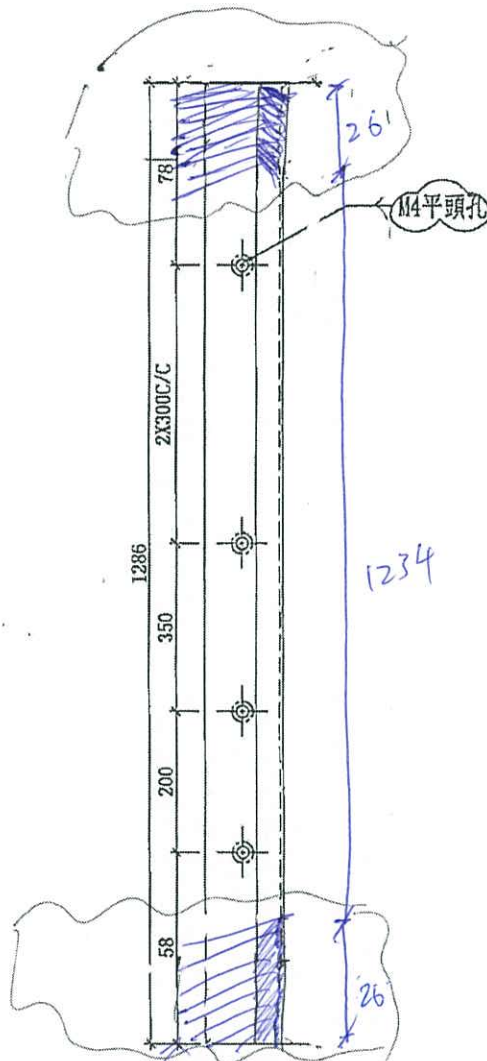


尖 21#


做16#軟管

大管再修改的  
螺絲釘

補行大隻

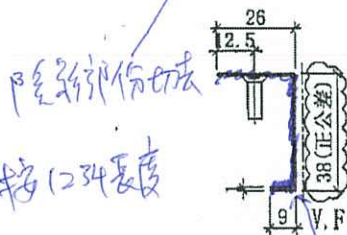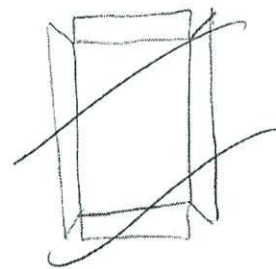

隱形部份避位

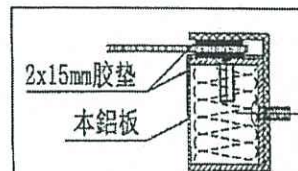

名稱	pomute板拆圖	制圖	邱紅	2020.03.23	修改	A	B
材料	1mm pomute板	復核	謝永林		日期	2020.4.24	2020.3.25
顏色	UCT803649FXL-3(香檳金)	批准	Jason		圖號	L-BY03b	




美特鋁質 有限公司  
MIDI Aluminium Fabricator Ltd.

工程號 J-837 地盤 觀塘裕民坊



使用位置	數量
F-JL01	74

~~先轉2件~~  
~~係16件數多用~~  
大堂再修改做捲珠直

放行收

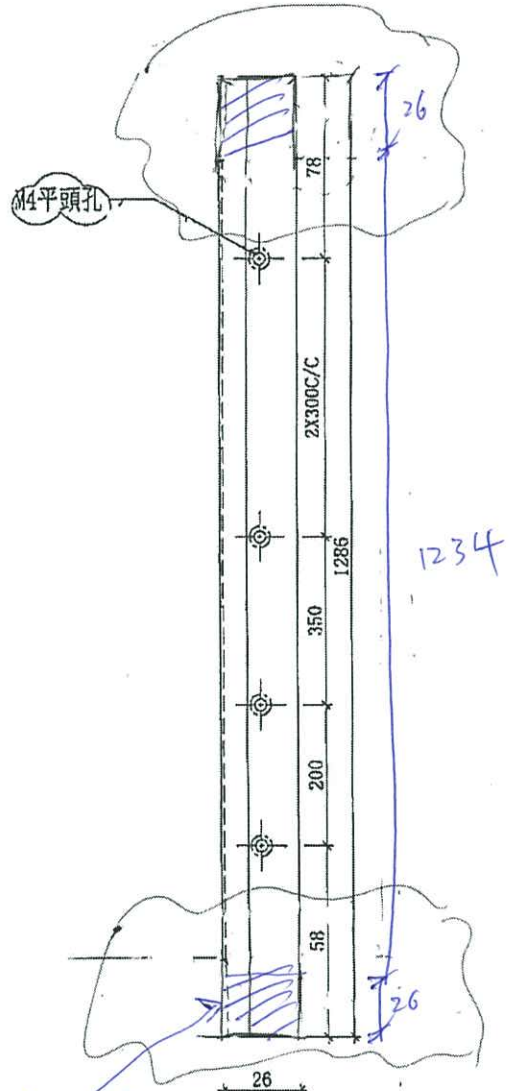

未加工數量  
按1234長度生產

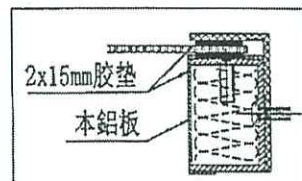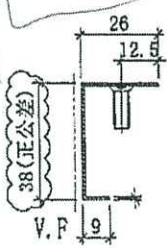

名稱	pomute板拆圖	制圖	邱紅	2020.03.23	修改	A	B
材料	1mm pomute板	復核	謝永林		日期	2020.4.24	2020.5.25
顏色	UCT803649FXL-3(香檳金)	批准	Jason		圖號	L-BY04b	



美特鋁質有限公司  
MIDI Aluminium Fabricator Ltd.

工程號 J-837 地盤 觀塘裕民坊

使用位置


數量

F-JR01

74

先拆2件  
做16下數目  
大管再修改做格


放行大管

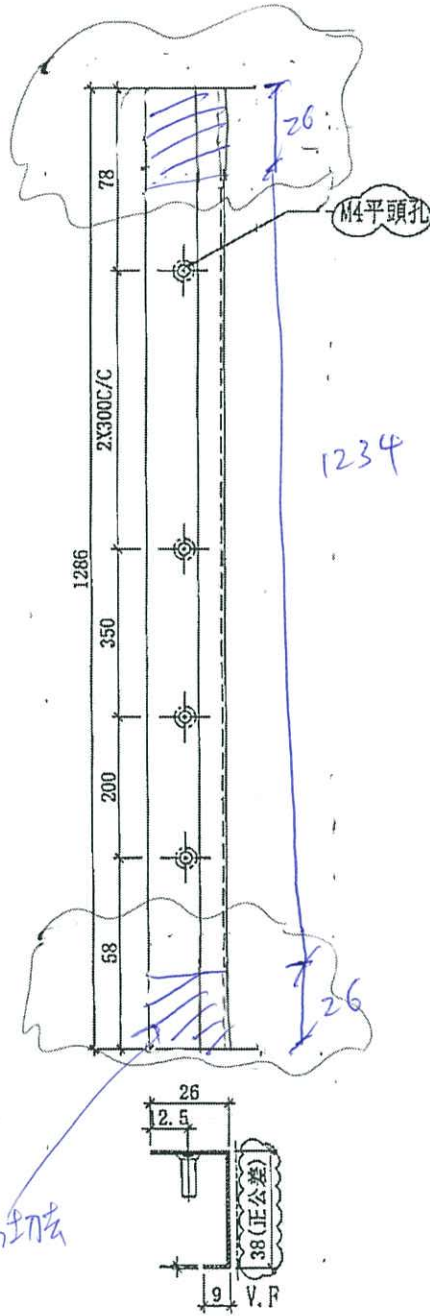


1234

隱形部份切去

去加工數量  
按1234長度

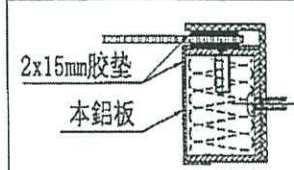

名稱	pomute板拆圖	制圖	邱紅	2020.03.23	修改	A	B	
材料	1mm pomute板	復核	謝永林		日期	2020.4.24	2020.5.25	
顏色	UCT803649FXL-3(香檳金)	批准	Jason		圖號	R-BY03b		

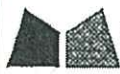

美特鋁質有限公司  
MIDI Aluminium Fabricator Ltd.

工程號 J-837 地盤 觀塘裕民坊

使用位置



數量

F-JR01


74

~~完抄21件~~  
做16件或善用  
大管巨牌改裝不空套

改行大貨

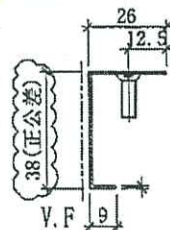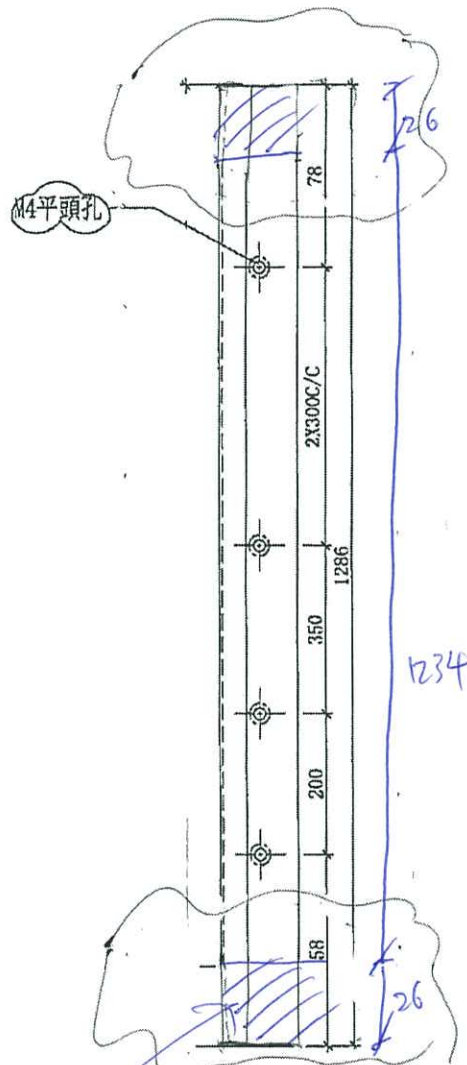

隱形式切法  
拆2按1234長度生產

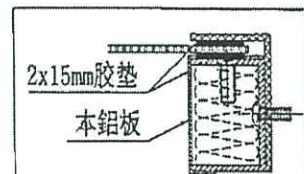

名稱	pomute板拆圖	制圖	邱紅	2020.03.23	修改	A	B
材料	1mm pomute板	復核	謝永林		日期	2020.4.24	2020-5-25
顏色	UCT803649FXL-3(香檳金)	批准	Jason		圖號	R-BY04b	