



工程指示 / 要求簡箋(E.I.)

工程指示編號：EI /1646/ 20

修改版次：H

工程編號：J - 837

工程名稱：觀塘裕民坊

工程項目：幕牆 隔音窗玉 (大貨)(T1F,T5N)

收件人：生統 / 永林

發件人：Eric Liu

日期：²⁸~~26~~/05/2020

要求提供 / 確認 事項：

- | | | |
|------------------------------------|-------------------------------------|-------------------------------|
| <input type="checkbox"/> 初步鋁料 B.M. | <input type="checkbox"/> 加工拆圖，然後生產 | <input type="checkbox"/> 尺寸表 |
| <input type="checkbox"/> 正式鋁料 B.M. | <input type="checkbox"/> 技術上資料 / 指示 | <input type="checkbox"/> 報價 |
| <input type="checkbox"/> 配件 B.M. | <input type="checkbox"/> 樣辦或貨品說明書 | <input type="checkbox"/> 分判合約 |
| <input type="checkbox"/> 其他：_____ | | |

內容：

請按加工圖生產窗玉

1) T1F: 2 隻，T5N: 2 隻

H 版: 1) 按廠要求，因應廠安裝情況，假膠做 30mm 寬

2) 除 16/F 窗玉外，生窗玉優先出 8 層，不需裝隔音框

謝謝！

請在 2020 / 05 / 29 前完成上列要求。

附：7 頁加工圖

以上項目為：

- 原合約工程包 原合約工程加 / 減賬 新工程報價

原因：-

分發東莞各部門：

- () 生產技術總監 連附件 () 技術部 連附件 永林 () 生產部 連附件 () 機械設計部 連附件
 () 採購部 連附件 () 生產統籌部 連附件 梅
 () 質檢部 連附件 () 會計部 連附件 () 報關組 連附件 () 其他 楊榮輝 連附件

分發香港各部門：

- () 行政部 連附件 () 會計部 連附件 () 統籌部 連附件 () 工程部地盤科文 連附件
 () 採購部 連附件 () QS 部 連附件 () 維修部 連附件 () 其他 _____ 連附件

傳遞編號：

HK 0973 / 20

發件人簽署：

項目經理簽署：




美特鋁質 有限公司
MIDI Aluminium Fabricator Ltd.

工程號 J-837 地盤 觀塘裕民坊

圖號	數量
F-JL01	74

原EI1645
先做16樓樣板2件


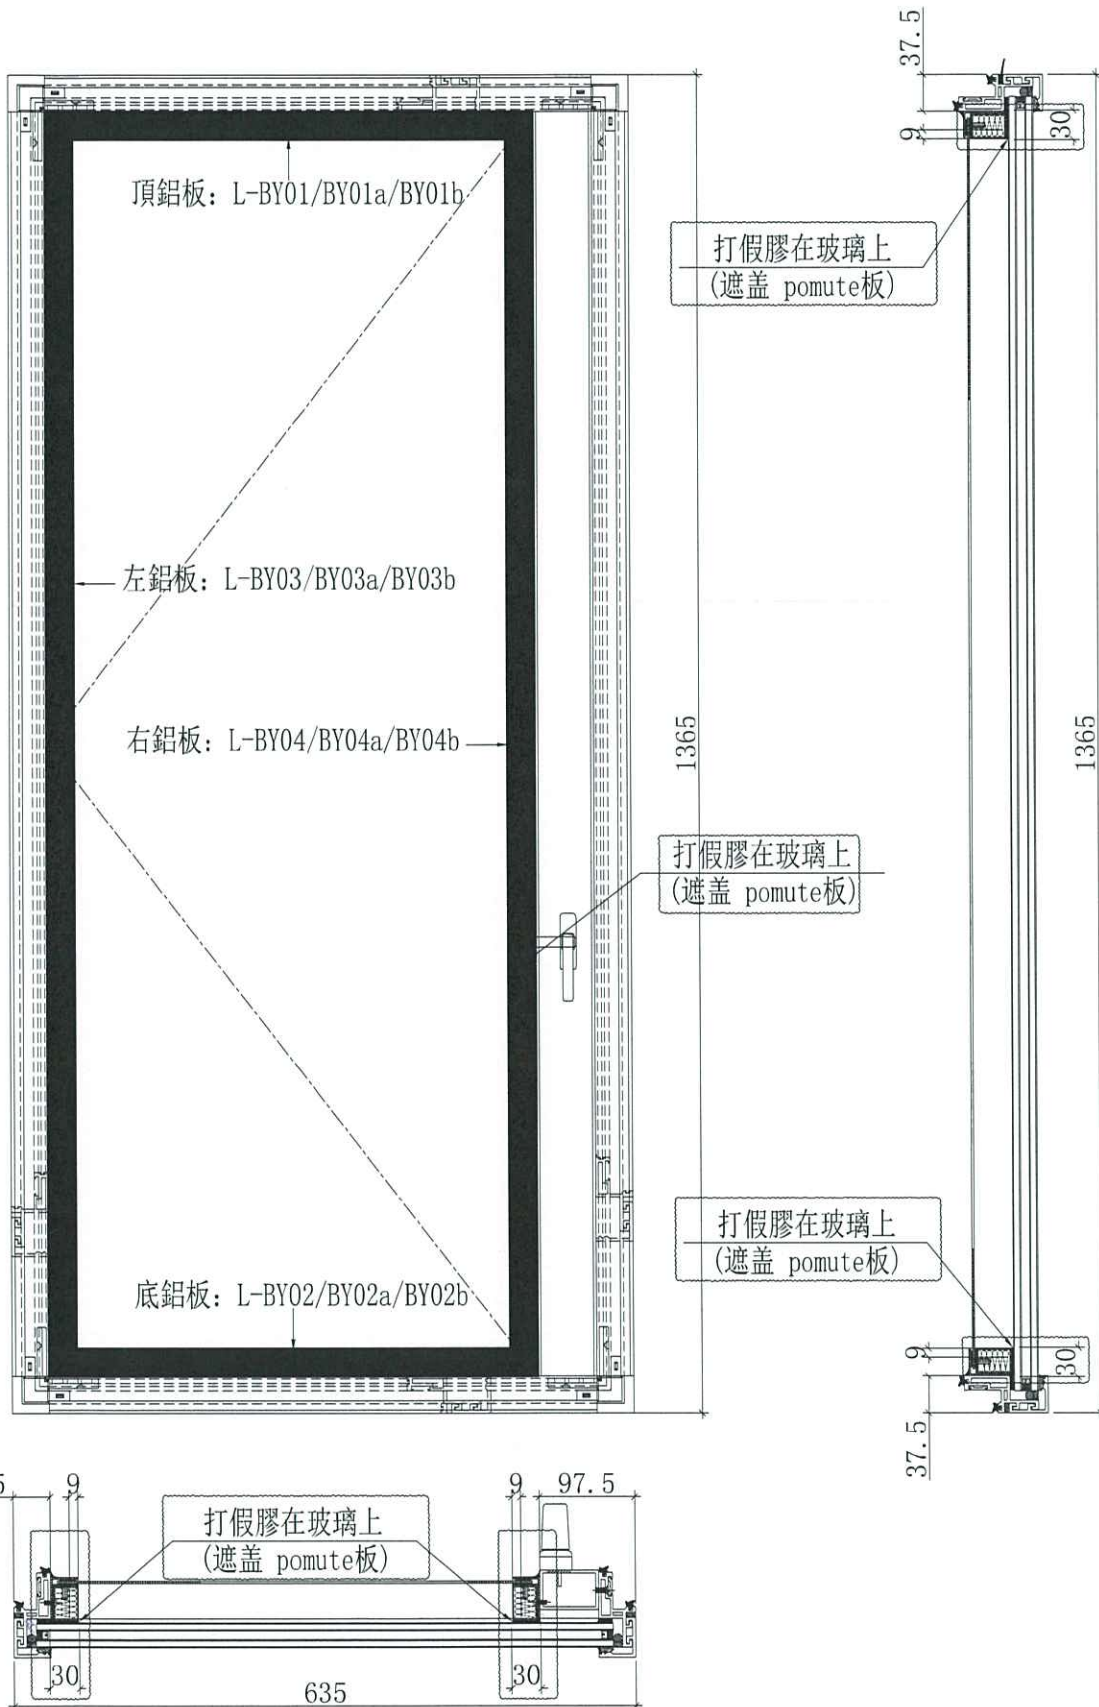


名稱	鋁折件組裝示意	制圖	邱紅	2020.03.23	修改	A	B	C
材料	-	復核	謝永林		日期	2020.4.24	2020.5.23	2020.5.27
顏色	UCT803649FXL-3(香檳金)	批準	Jason		圖號	F-JL01		



美特鋁質 有限公司
MIDI Aluminium Fabricator Ltd.

工程號	J-837	地盤	觀塘裕民坊
-----	-------	----	-------

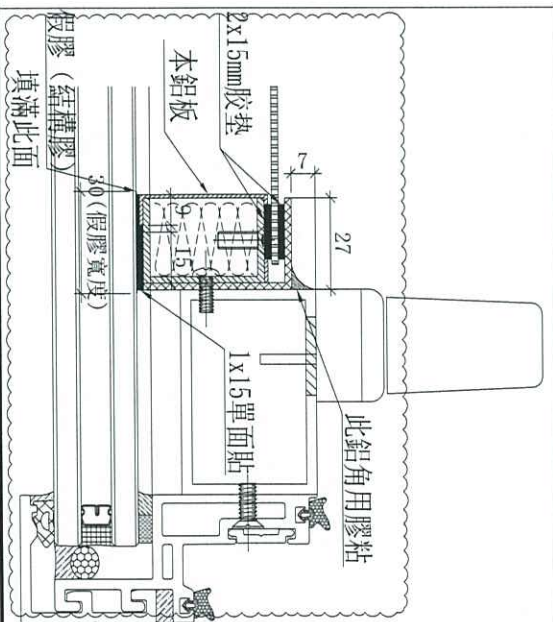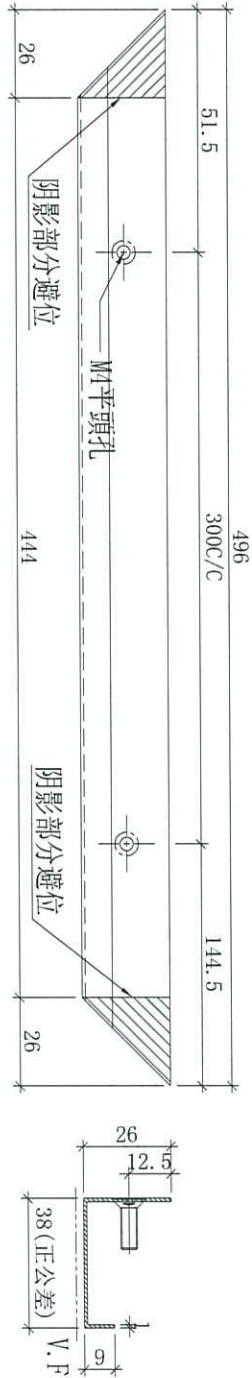

原FI1645
先做16樓樣板2件



使用位置	數量
F-JL01	74

名稱	pomute板拆圖	制圖	邱紅	2020.03.23	修改	A	B	C
材料	1mm pomute板	復核	謝永林		日期	2020.4.24	2020.5.23	2020.5.27
顏色	UCT803649FXL-3(香檳金)	批準	Jason		圖號	L-BY01b		



美特鋁質 有限公司
MIDI Aluminium Fabricator Ltd.

工程號	J-837	地盤	觀塘裕民坊
-----	-------	----	-------

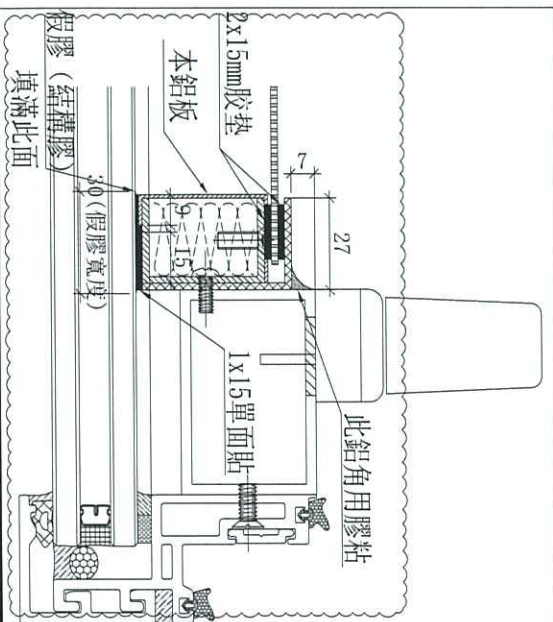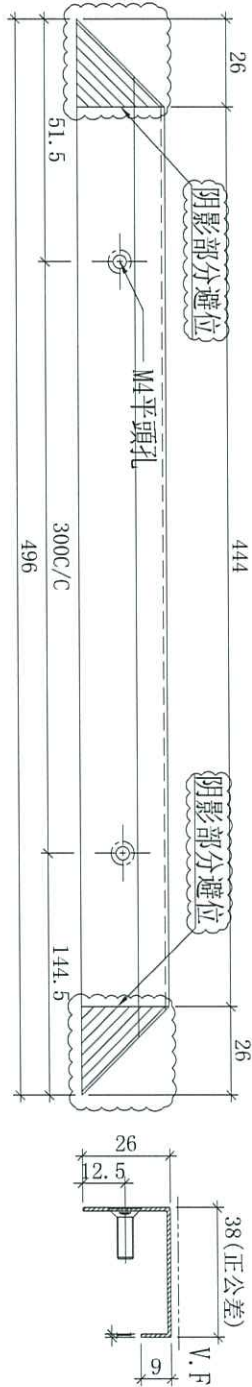

使用位置	數量
F-JL01	74

原FI1645
先做16樓樣板2件

名稱	pomute板拆圖	制圖	邱紅	2020.03.23	修改	A	B	C
材料	1mm pomute板	復核	謝永林		日期	2020.4.24	2020.5.23	2020.5.27
顏色	UCT803649FXL-3(香檳金)	批準	Jason		圖號	L-BY02b		




美特鋁質有限公司
MIDI Aluminium Fabricator Ltd.

工程號 J-837 地盤 觀塘裕民坊

圖號	數量
F-JR01	74

原E11645
先做16樓樣板2件


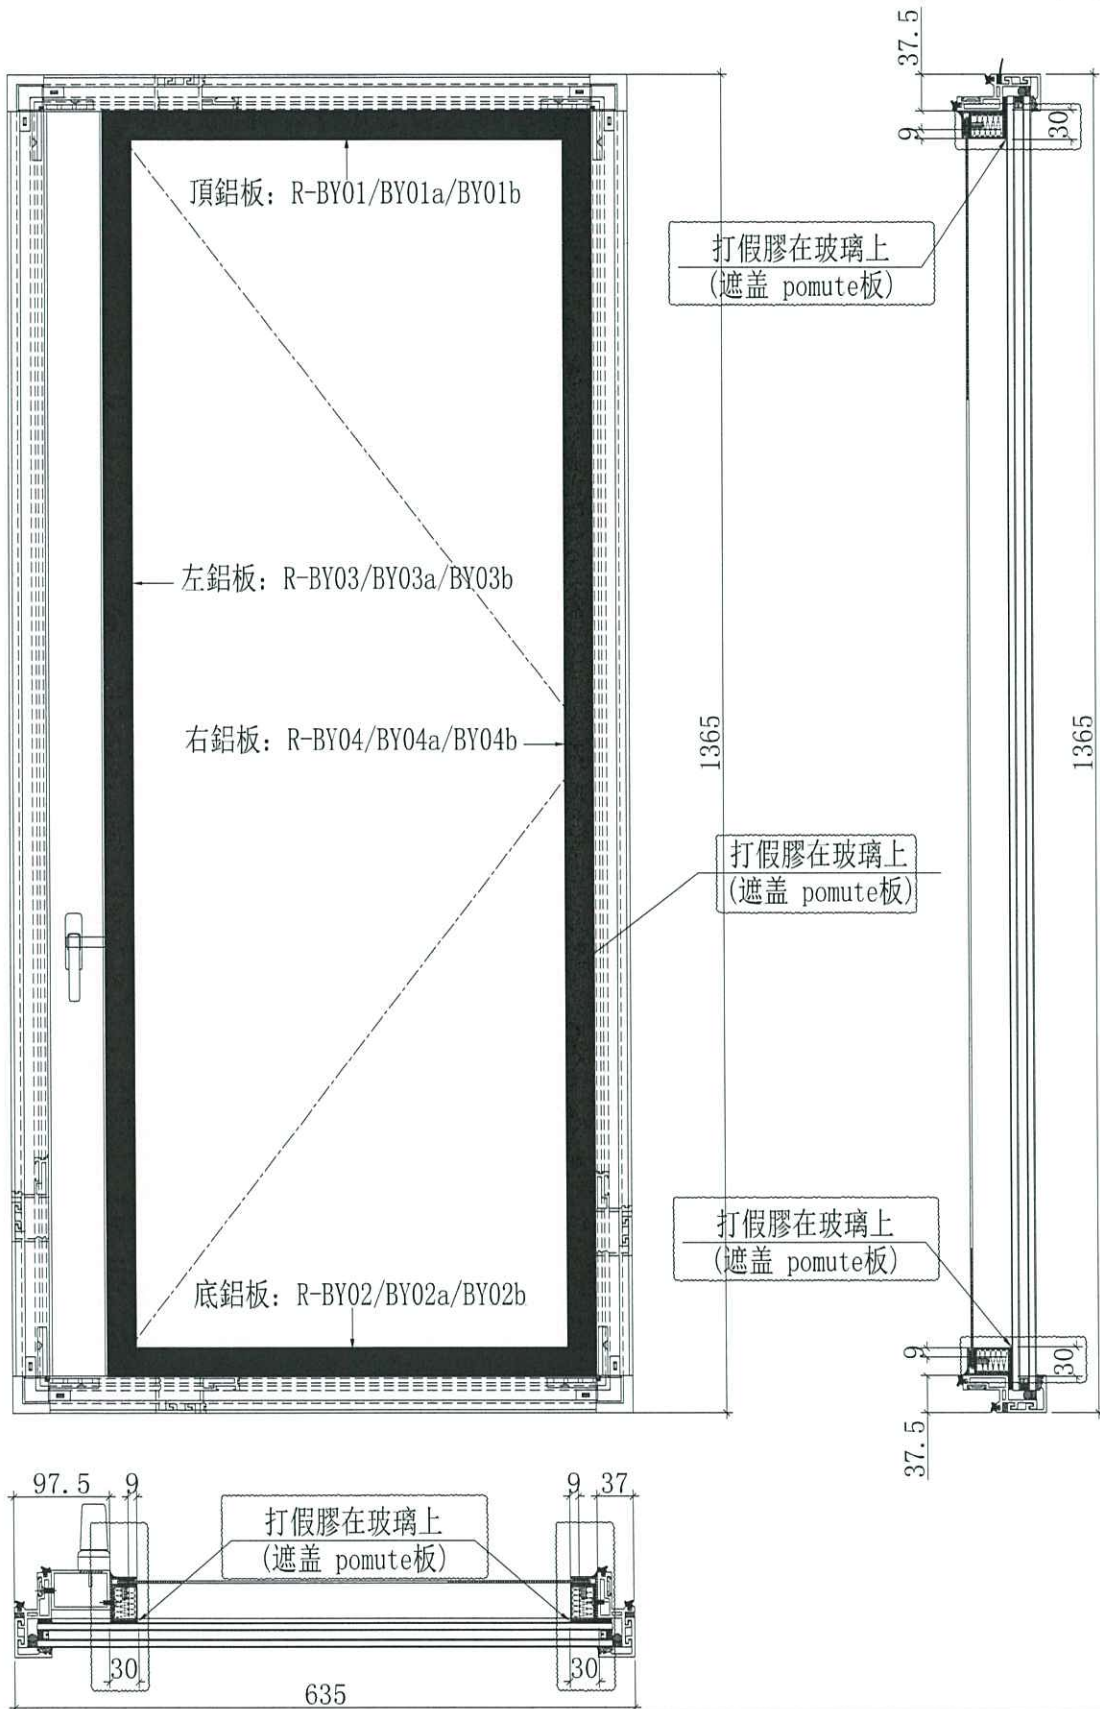


名稱	鋁折件組裝示意	制圖	邱紅	2020.03.23	修改	A	B	C
材料	-	復核	謝永林		日期	2020.4.24	2020.5.23	2020.5.27
顏色	UCT803649FXL-3(香檳金)	批準	Jason		圖號	F-JR01		



美特鋁質 有限公司
MIDI Aluminium Fabricator Ltd.

工程號	J-837	地盤	觀塘裕民坊
-----	-------	----	-------

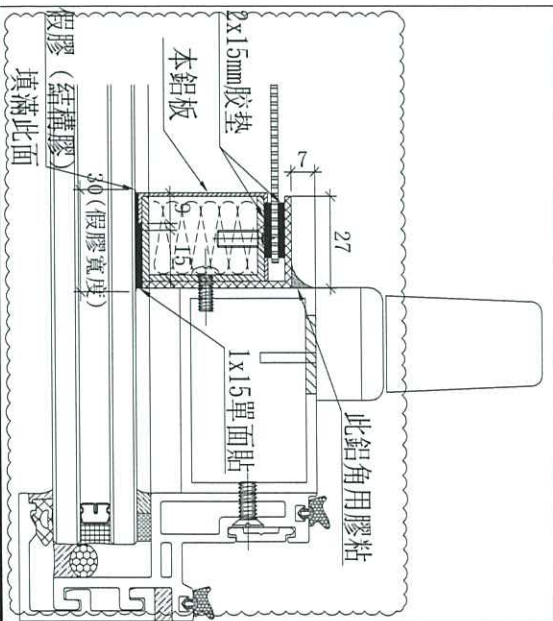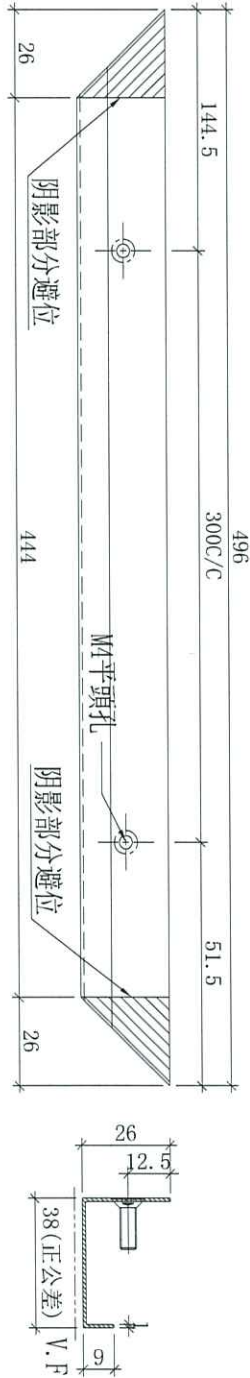

原E11645
先做16樓樣板2件

使用位置	數量
F-JR01	74

名稱	pomute板拆圖	制圖	邱紅	2020.03.23	修改	A	B	C
材料	1mm pomute板	復核	謝永林		日期	2020.4.24	2020.5.23	2020.5.27
顏色	UCT803649FXL-3(香檳金)	批準	Jason		圖號	R-BY01b		





美特鋁質 有限公司
MIDI Aluminium Fabricator Ltd.

工程號

J-837

地盤

觀塘裕民坊

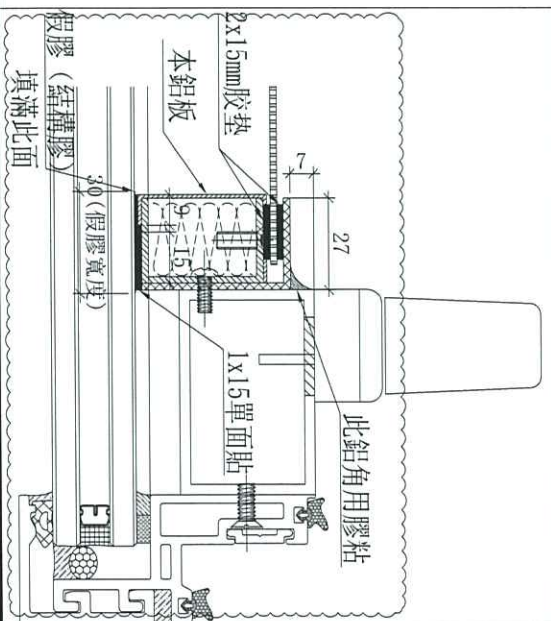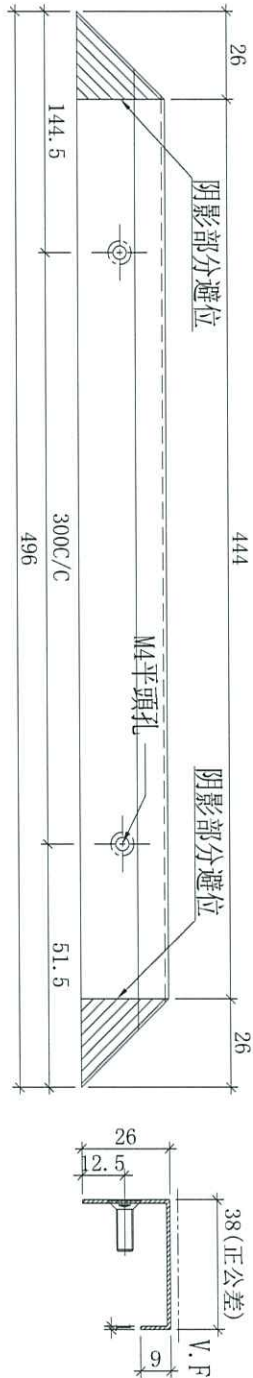

原E11645
先做16樓樣板2件

使用位置	數量
F-JR01	74

名稱	pomute板拆圖	制圖	邱紅	2020.03.23	修改	A	B	C
材料	1mm pomute板	復核	謝永林		日期	2020.4.24	2020.5.23	2020.5.27
顏色	UCT803649FXL-3(香檳金)	批準	Jason		圖號	R-BY02b		