

工程指示 / 要求簡箋(E.I.)

工程指示編號：EI / 1663 / 20

修改版次：-

工程編號：J - 837

工程名稱：觀塘裕民坊

工程項目：幕牆 室外企身收口鋁板(T5C 水喉位, 22-49/F)

收件人：生統/ 永林

發件人：Eric Liu

日期：03/04/2020

要求提供 / 確認 事項：

- () 初步鋁料 B.M.
- () 加工拆圖，然後生產
- () 尺寸表
- () 正式鋁料 B.M.
- () 技術上資料 / 指示
- () 報價
- () 配件 B.M.
- () 樣辦或貨品說明書
- () 分判合約
- () 其他：_____

內容：

請按加工圖生產企身收口鋁板，送地盤安裝

因拆圖拆漏，現補回 T5C 水喉位, 22-49/F 數量

謝謝！

請在 2020/ 04 / 11 前完成上列要求。

附：2 頁加工圖

以上項目為：

- 原合約工程包
- 原合約工程加 / 減賬
- 新工程報價

原因：-

分發東莞各部門：

- () 生產技術總監 連附件
- () 技術部 連附件
- () 生產部 連附件
- () 機械設計部 連附件
- () 採購部 連附件
- () 生產統籌部 連附件
- () 質檢部 連附件
- () 會計部 連附件
- () 報關組 連附件
- () 其他 楊榮輝 連附件

分發其他分判：

- () 王禮秋 連附件

分發香港各部門：

- () 行政部 連附件
- () 會計部 連附件
- () 統籌部 連附件
- () 工程部地盤科文 連附件
- () 採購部 連附件
- () QS 部 連附件
- () 維修部 連附件
- () 其他 _____ 連附件

傳遞編號：

HK 0519 / 19

發件人簽署：

項目經理簽署：

(Handwritten signatures)





美特鋁質 有限公司
MIDI Aluminium Fabricator Ltd.

工程號 J-837 地盤 觀塘裕民坊

依據EI/0282 G版修改

物料編號	總層	每層	總數量	使用位置	樓層	備註
APB-H02	35	1	35	T1CW D-1	10~26F,27~49F	
APB-H02	35	1	35	T1CW C-1	10~26F,27~49F	
APB-H02	35	1	35	T1CW H-2	10~26F,27~49F	
APB-H02	39	1	39	T2CWC-2	10~26F,27~53F	
APB-H02	39	1	39	T2CWB-2	10~26F,27~53F	
APB-H02	37	1	37	T3CW B-2	10~26F,27~51F	
APB-H02	35	1	35	T5CW M-2	10~26F,27~49F	
APB-H02	35	1	35	T5CW C-1	10~26F,27~49F	增加數量
合計			285		27~49F	

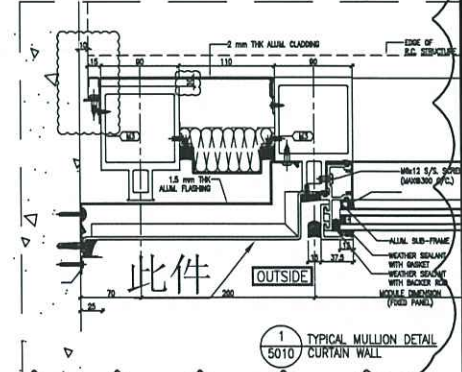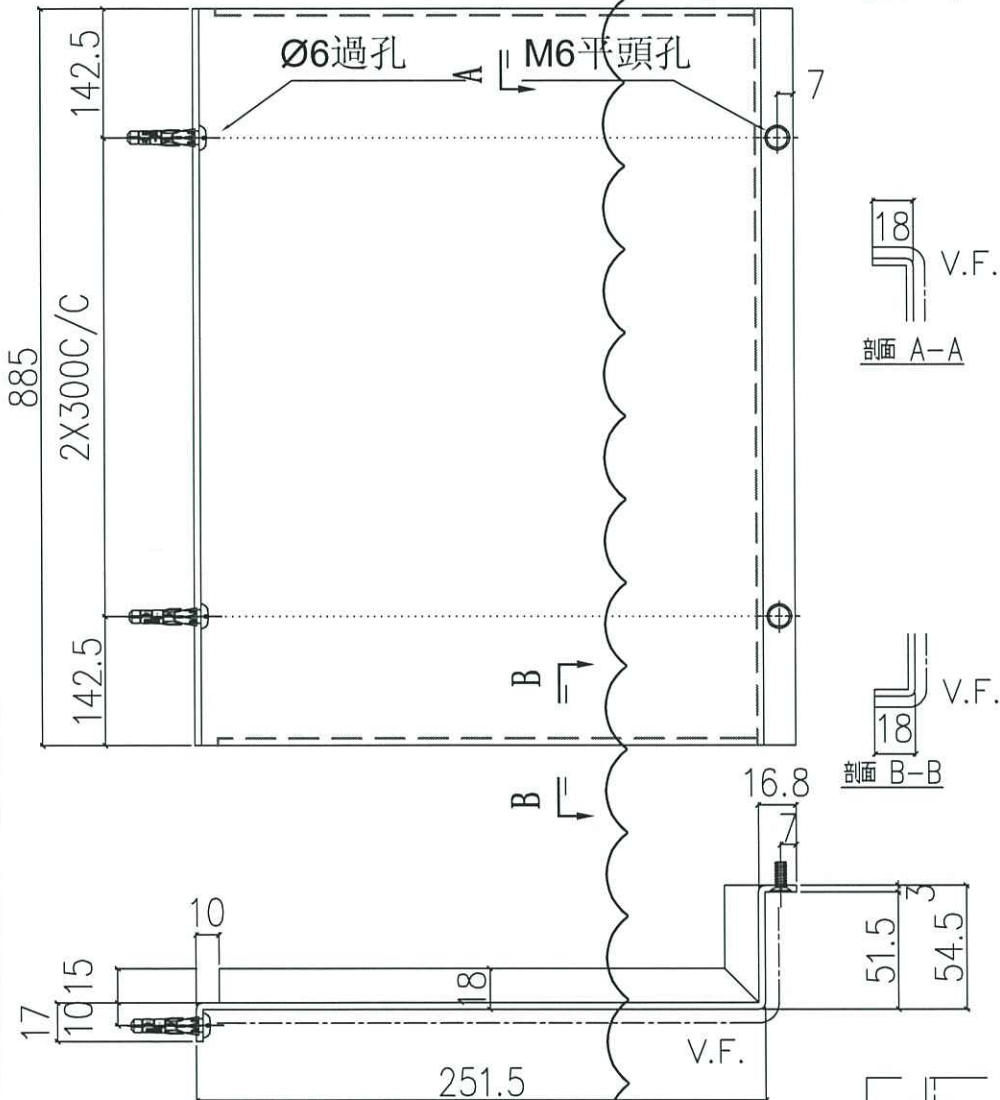

名稱	室外收口件拆圖	制圖	鞠章芳	2019.4.15	修改	A	B
材料	3mm鋁	復核	謝永林	2019.4.20	日期	2019.10.17	2020.04.02
顏色	UCT803649 FXL-3	批准			圖號	APB-H02	




美特鋁質 有限公司
MIDI Aluminium Fabricator Ltd.

工程號 J-837 地盤 觀塘裕民坊

依據EI/0282 G版修改

物料編號	總層	每層	總數量	使用位置	樓層	備註
APB-H02a	34	1	34	T1CW D-1	10-26F,28-49F	
APB-H02a	34	1	34	T1CW C-1	10-26F,28-49F	
APB-H02a	34	1	34	T1CW H-2	10-26F,28-49F	
APB-H02a	38	1	38	T2CWC-2	10-26F,28-53F	
APB-H02a	38	1	38	T2CWB-2	10-26F,28-53F	
APB-H02a	36	1	36	T3CW B-2	10-26F,28-51F	
APB-H02a	34	1	34	T5CW M-2	10-26F,28-49F	
APB-H02a	34	1	34	T5CW C-1	10-26F,28-49F	增加數量
合計			342		32-49/F	

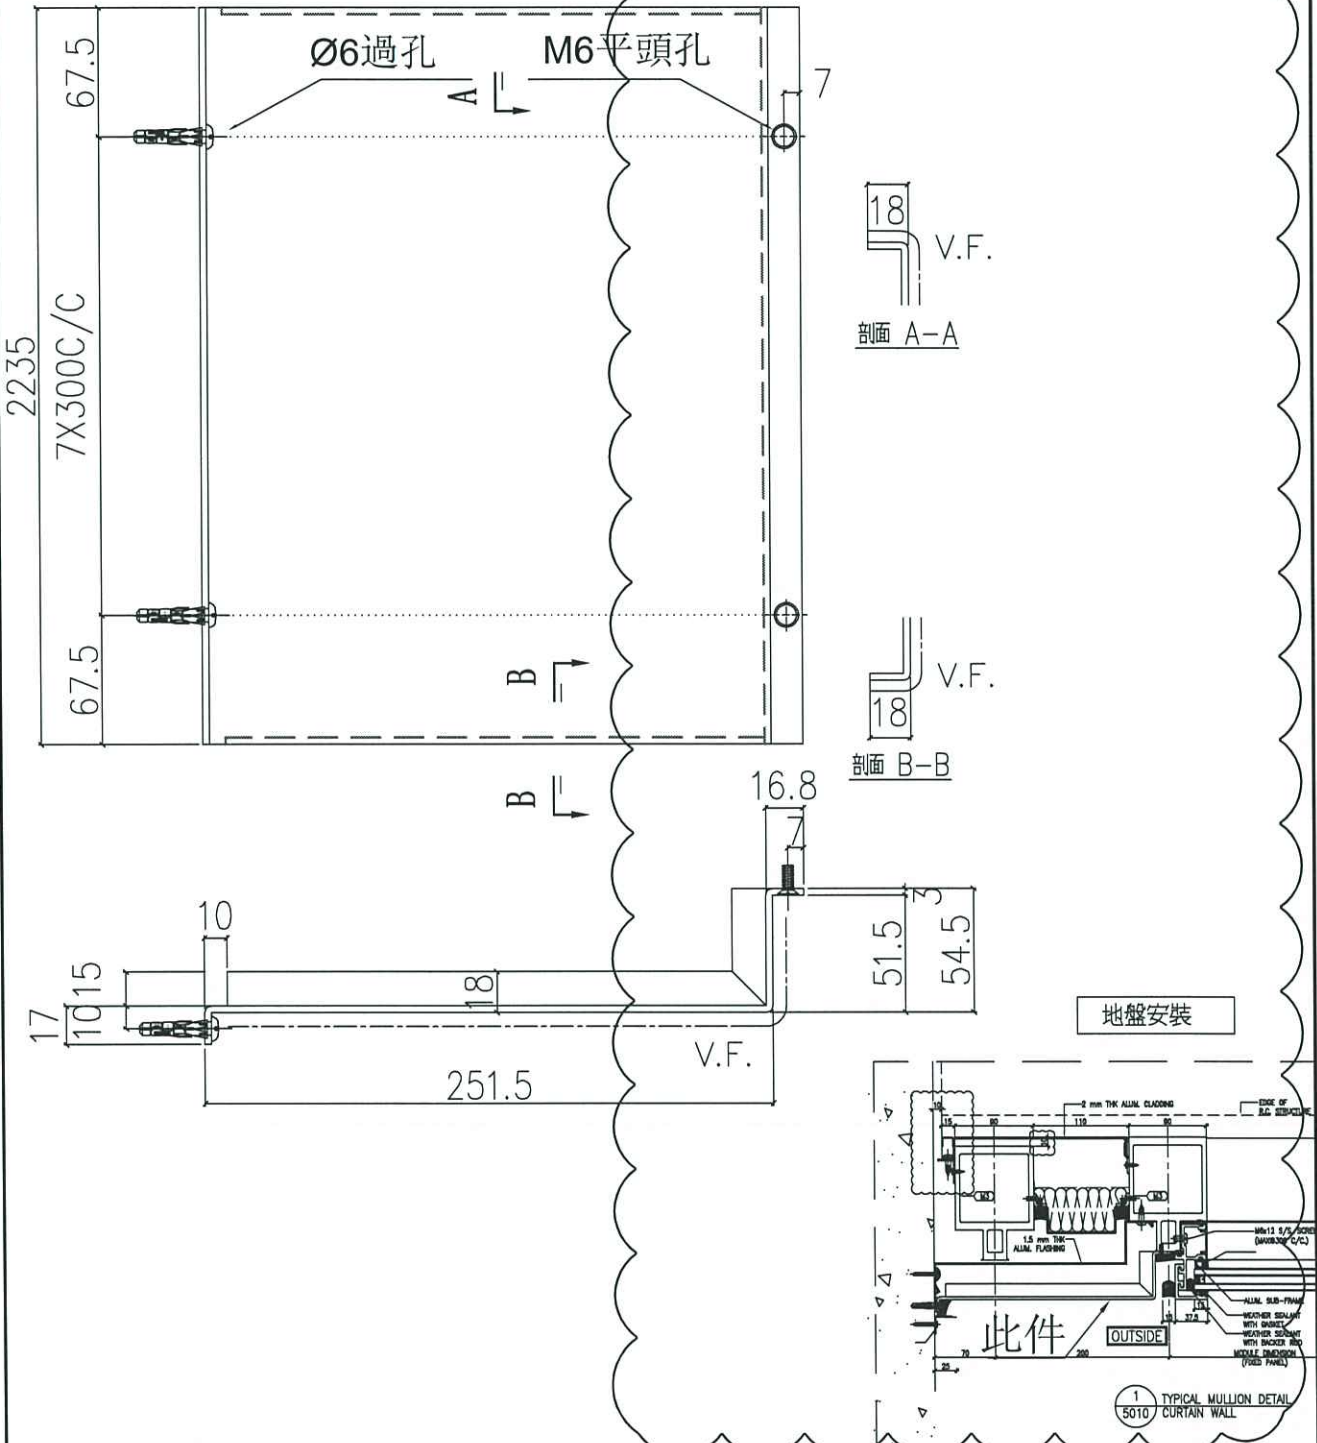

名稱	室外收口件拆圖	制圖	鞠章芳	2019.4.15	修改	A	B	
材料	3mm鋁	復核	謝永林	2019.4.20	日期	2019.10.17	2020.04.02	
顏色	UCT803649 FXL-3	批准			圖號	APB-H02a		