



工程指示 / 要求簡箋(E.I.)

工程指示編號：EI / 1668 / 20 修改版次：-
 工程編號 : J - 837 工程名稱 : 觀塘裕民坊
 工程項目 : 幕牆 窗玉(改款拉巴)
 收件人 : 生統 / 永林 發件人 : Eric Liu 日期 : 06/04/2020

要求提供 / 確認 事項：

- | | | |
|------------------------------------|-------------------------------------|-------------------------------|
| <input type="checkbox"/> 初步鋁料 B.M. | <input type="checkbox"/> 加工拆圖，然後生產 | <input type="checkbox"/> 尺寸表 |
| <input type="checkbox"/> 正式鋁料 B.M. | <input type="checkbox"/> 技術上資料 / 指示 | <input type="checkbox"/> 報價 |
| <input type="checkbox"/> 配件 B.M. | <input type="checkbox"/> 樣辦或貨品說明書 | <input type="checkbox"/> 分判合約 |
| <input type="checkbox"/> 其他：_____ | | |

內容：

請按加工圖加工 20 支拉巴送地盤試裝
按湛哥提供建議，現時拉巴修拉手孔太邊緣，容易斷裂，現提供修正方案
先送左右各 10 支到地盤試裝，請優先處理
永林: 請按此修改加工圖
謝謝！

請在 2020/ 04 / 08 前完成上列要求。

附： 2 頁

以上項目為：

- 原合約工程包 原合約工程加 / 減賬 新工程報價

原因：-

分發東莞各部門：

- 生產技術總監 連附件 技術部 連附件 永林 生產部 連附件 機械設計部 連附件
 採購部 連附件 生產統籌部 連附件 永林
 質檢部 連附件 會計部 連附件 報關組 連附件 其他 楊榮輝 連附件

分發香港各部門：

- 行政部 連附件 會計部 連附件 統籌部 連附件 工程部地盤科文 連附件 有子/1/19
 採購部 連附件 QS 部 連附件 維修部 連附件 其他 _____ 連附件

傳遞編號：

HK 0528 / 20

發件人簽署：
Eric Liu

項目經理簽署：
PPZ







美特鋁質 有限公司
MIDI Aluminium Fabricator Ltd.

工程號 J-837 地盤 觀塘裕民坊

| 物料編號 | 數量 | 使用位置 |
|--------|------|---|
| UN-LB1 | 3478 | MW-DL1, UN-DL1, MW-DL2, UN-DL2, UN-DL16, HD-DL1, HDW-DL2, HD-DL2, HD-DL25 |

| 物料編號 | 數量 | 使用位置 |
|---------|------|--|
| UN-LB1R | 3831 | MW-DR1, UN-DR1, MW-DR2, UN-DR2, UN-DR16, MW-DR10, UN-DR10, UN-DR25, UN-DR33, UN-DR1Z, HD-DR1, HDW-DR2, HD-DR2, HD-DR10, HDW-DR20 |

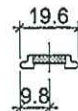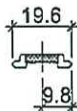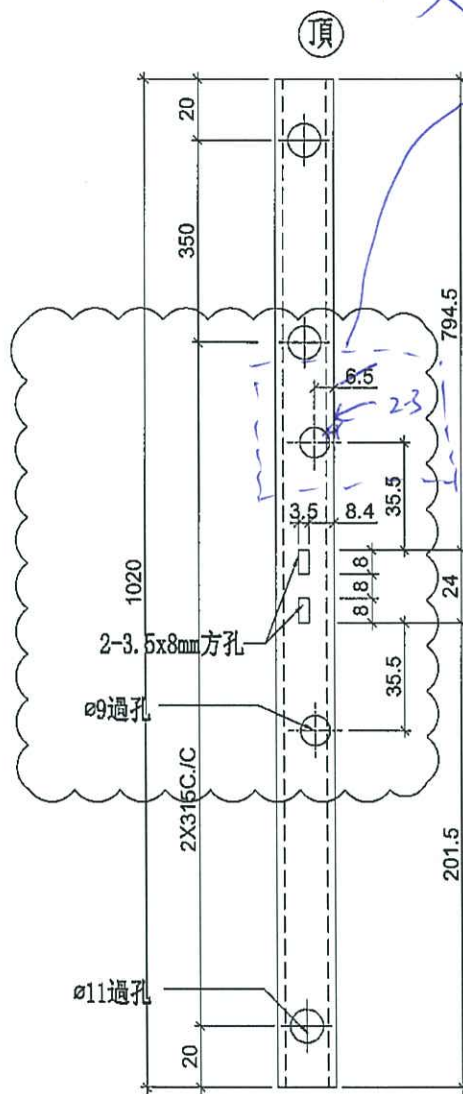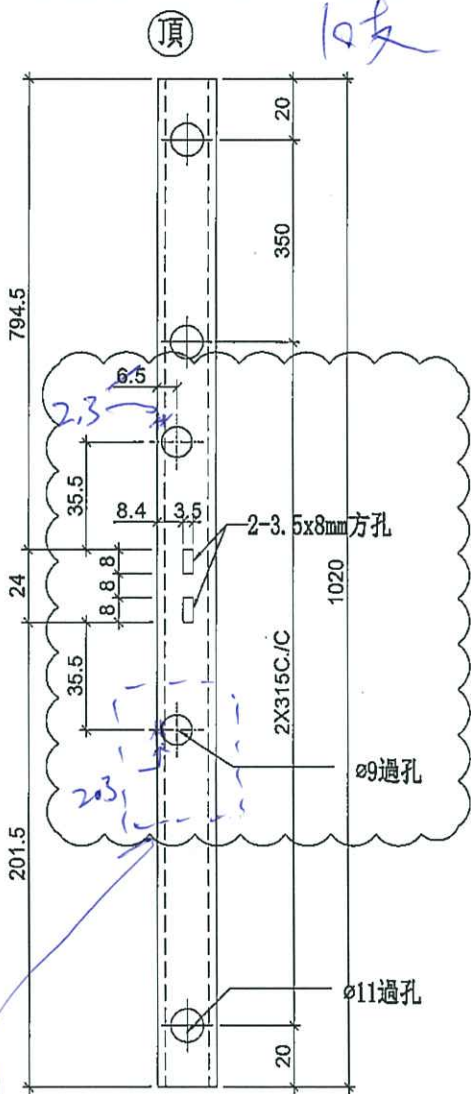


工廠用

工廠用

| | | | | | | | |
|----|--------------------|----|-------|------------|----|------------|------------|
| 名稱 | 拉巴加工圖 | 制圖 | 邱紅 | 2019.09.17 | 修改 | A | B |
| 材料 | X85598 | 復核 | 謝永林 | - | 日期 | 2019.11.19 | 2019.12.25 |
| 顏色 | EC-DG-S332054 (3塗) | 批準 | Jason | | 圖號 | UN-LB1 | |

J-837
拉巴

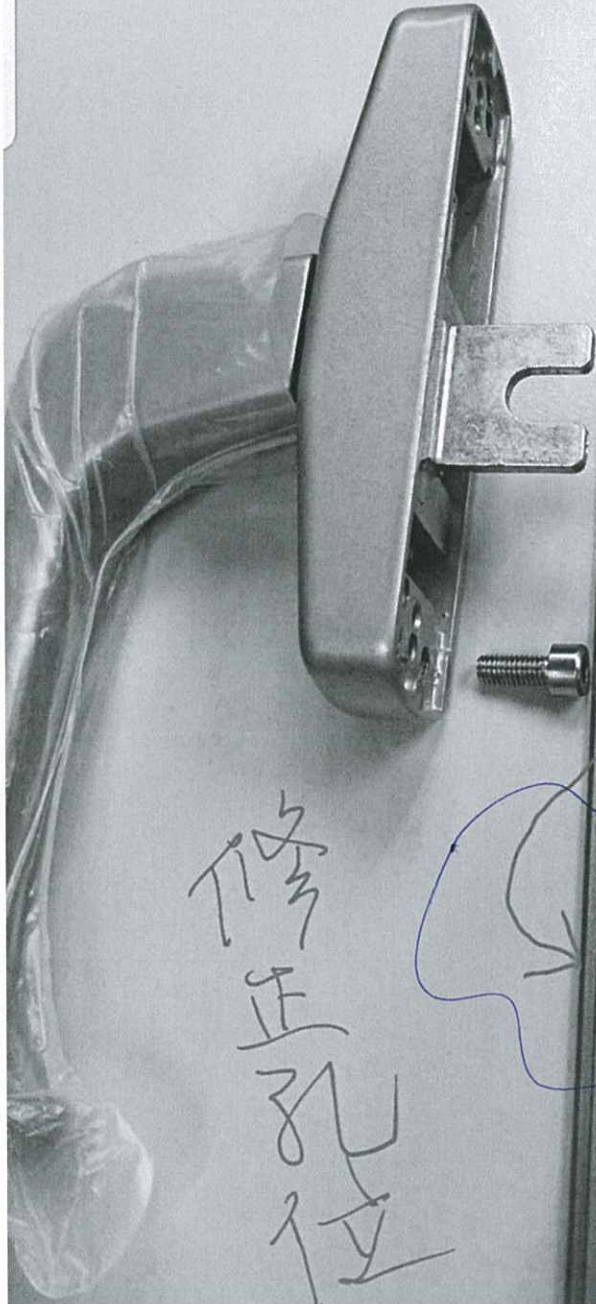

X

X

X

$\phi 9$

1.8

$\phi 9$

2.3

按此修改