

工程指示 / 要求簡箋(E.I.)

工程指示編號：EI/1674/20

修改版次：-

工程編號：J - 837

工程名稱：觀塘裕民坊

工程項目：幕牆 生窗玉(T1-T5)(7-50/F)(修改維修窗位置)

收件人：生統/永林/王良

發件人：Eric Liu

日期：08/04/2020

要求提供 / 確認 事項：

- |                                    |                                     |                               |
|------------------------------------|-------------------------------------|-------------------------------|
| <input type="checkbox"/> 初步鋁料 B.M. | <input type="checkbox"/> 加工拆圖，然後生產  | <input type="checkbox"/> 尺寸表  |
| <input type="checkbox"/> 正式鋁料 B.M. | <input type="checkbox"/> 技術上資料 / 指示 | <input type="checkbox"/> 報價   |
| <input type="checkbox"/> 配件 B.M.   | <input type="checkbox"/> 樣辦或貨品說明書   | <input type="checkbox"/> 分判合約 |
| <input type="checkbox"/> 其他：_____  |                                     |                               |

內容：

因 ei1163 已到 J 版，無法登記，EI1674 為 EI1163 修改版

請按加工圖生產生窗玉送地盤安裝

請留意：因大圖有誤，T1F,50F 生窗應是 MW 窗，T2H2 生窗應是普通窗，此版修改為不阻出貨，已包裝及已出貨數量配送普通窗拉手到地盤更換

謝謝

請在 2020/ 04/ 17 前完成上列要求。

附：4 頁圖登，7 頁加工圖，2 頁位置圖

以上項目為：

- 原合約工程包                       原合約工程加 / 減賬                       新工程報價

原因：-

分發東莞各部門：

- ( ) 生產技術總監  連附件    ( ) 技術部  連附件 *永林*    ( ) 生產部  連附件    ( ) 機械設計部  連附件  
 ( ) 採購部  連附件    ( ) 生產統籌部  連附件 *林*  
 ( ) 質檢部  連附件    ( ) 會計部  連附件    ( ) 報關組  連附件    ( ) 其他 楊榮輝  連附件

分發香港各部門：

- ( ) 行政部  連附件    ( ) 會計部  連附件    ( ) 統籌部  連附件    ( ) 工程部地盤科文  連附件 *火向哥*  
 ( ) 採購部  連附件    ( ) QS 部  連附件    ( ) 維修部  連附件    ( ) 其他 \_\_\_\_\_  連附件

傳遞編號：

HK 0547 /20

發件人簽署：  
*Eric Liu*

項目經理簽署：  
*PP*

圖則登記表  
DRAWING REGISTER

工程名稱 Project Title: <b>觀塘裕民坊 (T1~T5座) 大貨</b> <b>框架式幕牆 (窗玉拆圖)</b>
工程編號 Project No: <b>J-837</b>

接收日期 Receiving Date (適用於客戶圖則)

年									
月									
日									

分發予 Distributed To


發出日期 Issued Date

年	19	19	19	19	20	20	20			
月	9	11	11	12	1	3	4			
日	21	21	29	24	3	6	1			

圖則編號 Drg. No.	圖則名稱 Drawing Title
837-DL1	多點鎖放樣圖
837-DR1	多點鎖放樣圖
837-MWL1	多點鎖放樣圖
837-MWR1	多點鎖放樣圖
837-BH1	多點鎖放樣圖
837-BH2	多點鎖放樣圖
837-BH77	多點鎖放樣圖
837-BH15	多點鎖放樣圖
837-BH99	多點鎖放樣圖
MW-DL1	生窗玉組裝圖
UN-DL1	生窗玉組裝圖
UN-DL1a	生窗玉組裝圖 (數據表)
UN-DL1-1	生玉料(8+8)加工圖
UN-DL1-2	生玉料(8+8)加工圖
UN-DL1-3	生玉料(8+8)加工圖
UN-DL1-4	生玉料(8+8)加工圖
MW-DL2	生窗玉組裝圖
UN-DL2	生窗玉組裝圖
UN-DL2-1	生玉料(8+8)加工圖
UN-DL2-2	生玉料(8+8)加工圖
UN-DL2-3	生玉料(8+8)加工圖
UN-DL2-4	生玉料(8+8)加工圖
UN-DL16	生窗玉組裝圖
UN-DL16-1	生玉料(8+8)加工圖
UN-DL16-2	生玉料(8+8)加工圖

修訂編號 Revision No.									
1	-	A	-	B	-	-	-		
2	-	A	-	B	-	-	-		
15	-	A	-	B	C	-	-		
16	-	A	-	B	-	-	-		
17	-	A	-	B	-	-	C		
18	-	A	-	B	-	-	C		
19	-	A	-	B	-	-	-		
20	-	A	-	B	-	-	-		
21	-	A	-	B	C	-	-		
22	-	A	-	B	-	-	-		
23	-	A	-	B	-	-	-		
24	-	A	-	B	-	-	-		
25	-	A	-	B	-	-	-		

圖則登記表  
DRAWING REGISTER

工程名稱 Project Title: <b>觀塘裕民坊 (T1~T5座) 大貨</b> <b>框架式幕牆 (窗玉拆圖)</b>
工程編號 Project No: <b>J-837</b>

接收日期 Receiving Date (適用於客戶圖則)

年									
月									
日									

分發予 Distributed To


發出日期 Issued Date

年	19	19	19	19	20	20	20		
月	9	11	11	12	1	3	4		
日	21	21	29	24	3	6	1		

圖則編號 Drg. No.	圖則名稱 Drawing Title
UN-DL16-3	生玉料(8+8)加工圖
UN-DL16-4	生玉料(8+8)加工圖
MW-DR1	生窗玉組裝圖
UN-DR1	生窗玉組裝圖
UN-DR1a	生窗玉組裝圖 (數據表)
UN-DR1-1	生玉料(8+8)加工圖
UN-DR1-2	生玉料(8+8)加工圖
UN-DR1-3	生玉料(8+8)加工圖
UN-DR1-4	生玉料(8+8)加工圖
MW-DR2	生窗玉組裝圖
MW-DR2a	生窗玉組裝圖 (數據表)
UN-DR2	生窗玉組裝圖
UN-DR2-1	生玉料(8+8)加工圖
UN-DR2-2	生玉料(8+8)加工圖
UN-DR2-3	生玉料(8+8)加工圖
UN-DR2-4	生玉料(8+8)加工圖
UN-DR16	生窗玉組裝圖
UN-DR16-1	生玉料(8+8)加工圖
UN-DR16-2	生玉料(8+8)加工圖
UN-DR16-3	生玉料(8+8)加工圖
UN-DR16-4	生玉料(8+8)加工圖
MW-DR10	生窗玉組裝圖
UN-DR10	生窗玉組裝圖
UN-DR10-1	生玉料(8+8)加工圖
UN-DR10-2	生玉料(8+8)加工圖

修訂編號 Revision No.									
26	-	A	-	B	C	-	-		
27	-	A	-	B	-	-	-		
28	-	A	-	B	-	-	-		
29	-	A	-	B	-	-	-		
30	-	A	-	B	-	-	-		
31	-	A	-	B	-	-	-		
32	-	A	-	B	-	-	-		
33	-	A	-	B	-	-	-		
34	-	A	-	B	C	-	-		
35	-	A	-	B	-	-	C		
36	-	A	-	B	-	-	C		
37	-	A	-	B	-	-	C		
38	-	A	-	B	-	-	-		
39	-	A	-	B	-	-	-		
40	-	A	-	B	-	-	-		
41	-	A	-	B	C	-	-		
42	-	A	-	B	-	-	-		
43	-	A	-	B	-	-	-		
44	-	A	-	B	-	-	-		
45	-	A	-	B	-	-	-		
46	-	A	-	B	C	-	-		
47	-	A	-	B	-	-	C		
48	-	A	-	B	-	-	C		
49	-	A	-	B	-	-	-		
50	-	A	-	B	-	-	-		

圖則登記表  
DRAWING REGISTER

工程名稱 Project Title: <b>觀塘裕民坊 (T1~T5座) 大貨</b> <b>框架式幕牆 (窗玉拆圖)</b>
工程編號 Project No: <b>J-837</b>

接收日期 Receiving Date (適用於客戶圖則)

年									
月									
日									

分發予 Distributed To


發出日期 Issued Date

年	19	19	19	19	20	20	20		
月	9	11	11	12	1	3	4		
日	21	21	29	24	3	6	1		

圖則編號 Drg. No.	圖則名稱 Drawing Title
KY-DB12	墊巴加工圖
KY-DB12R	墊巴加工圖
KY-DB14	墊巴加工圖
KY-DB14R	墊巴加工圖
KY-DB16	墊巴加工圖
KY-DB16R	墊巴加工圖
KY-DB28	墊巴加工圖
J837-CW-2101T	安裝位置圖
J837-CW-2102T	安裝位置圖
J837-CW-2103T	安裝位置圖
J837-CW-2104T	安裝位置圖
J837-CW-2105T	安裝位置圖
J837-CW-2106T	安裝位置圖
J837-CW-2107T	安裝位置圖
J837-CW-2108T	安裝位置圖
J837-CW-2109T	安裝位置圖
J837-CW-2110T	安裝位置圖
J837-CW-2111T	安裝位置圖
J837-CW-2112T	安裝位置圖
J837-CW-2113T	安裝位置圖
J837-CW-2201T	安裝位置圖
J837-CW-2202T	安裝位置圖
J837-CW-2203T	安裝位置圖
J837-CW-2204T	安裝位置圖
J837-CW-2205T	安裝位置圖

修訂編號 Revision No.									
151	-	A	-	-	-	-	-		
152	-	A	-	-	-	-	-		
153	-	A	-	-	-	-	-		
154	-	A	-	-	-	-	-		
155	-	A	-	-	-	-	-		
156	-	A	-	-	-	-	-		
157	-	A	-	-	-	-	-		
158	-	-	-	-	-	-	-		
159	-	-	-	-	-	-	-		
160	-	-	-	-	-	-	A		
161	-	-	-	-	-	-	-		
162	-	-	-	-	-	-	-		
圖則登記表  
DRAWING REGISTER

工程名稱 Project Title: <b>觀塘裕民坊 (T1~T5座) 大貨</b> <b>框架式幕牆 (窗玉拆圖)</b>
工程編號 Project No: <b>J-837</b>

接收日期 Receiving Date (適用於客戶圖則)

年									
月									
日									


分發予 Distributed To


發出日期 Issued Date

年	19	19	19	19	20	20	20		
月	9	11	11	12	1	3	4		
日	21	21	29	24	3	6	1		




圖則編號 Drg. No.	圖則名稱 Drawing Title
J837-CW-2206T	安裝位置圖
J837-CW-2207T	安裝位置圖
J837-CW-2208T	安裝位置圖
J837-CW-2209T	安裝位置圖
J837-CW-2210T	安裝位置圖
J837-CW-2211T	安裝位置圖
J837-CW-2212T	安裝位置圖
J837-CW-2213T	安裝位置圖
J837-CW-2301T	安裝位置圖
J837-CW-2302T	安裝位置圖
J837-CW-2303T	安裝位置圖
J837-CW-2304T	安裝位置圖
J837-CW-2305T	安裝位置圖
J837-CW-2306T	安裝位置圖
J837-CW-2307T	安裝位置圖
J837-CW-2308T	安裝位置圖
J837-CW-2309T	安裝位置圖
J837-CW-2310T	安裝位置圖
J837-CW-2311T	安裝位置圖
J837-CW-2312T	安裝位置圖
J837-CW-2501T	安裝位置圖
J837-CW-2502T	安裝位置圖
J837-CW-2503T	安裝位置圖
J837-CW-2504T	安裝位置圖
J837-CW-2505T	安裝位置圖

修訂編號 Revision No.									
176	-	-	-	-	-	-	-		
177	-	-	-	-	-	-	-		
178	-	-	-	-	-	-	-		
179	-	-	-	-	-	-	-		
180	-	-	-	-	-	-	-		
181	-	-	-	-	-	-	-		
182	-	-	-	-	-	-	-		
183	-	-	-	-	-	-	A		
184	-	-	-	-	-	-	-		
185	-	-	-	-	-	-	-		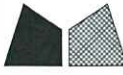
美特鋁質 有限公司  
MIDI Aluminium Fabricator Ltd.


工程號 J-837 地盤 觀塘裕民坊

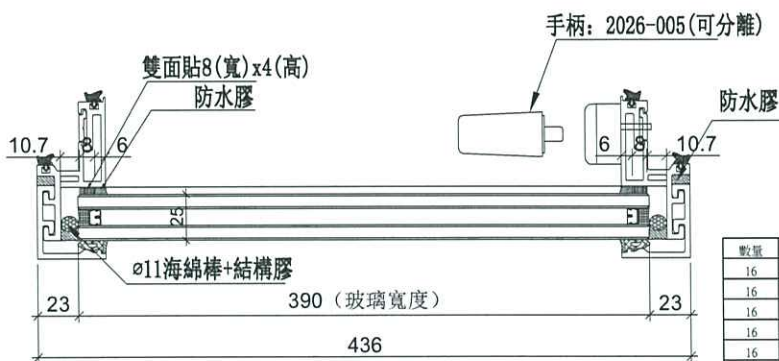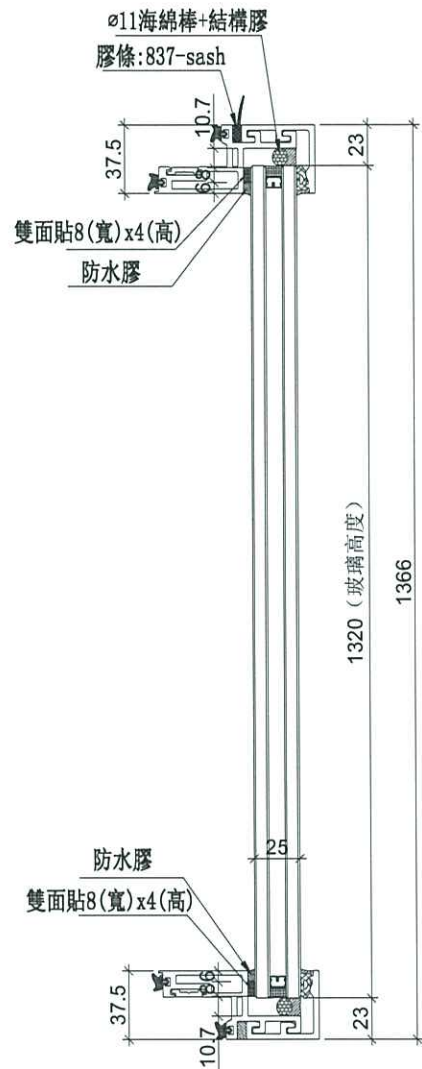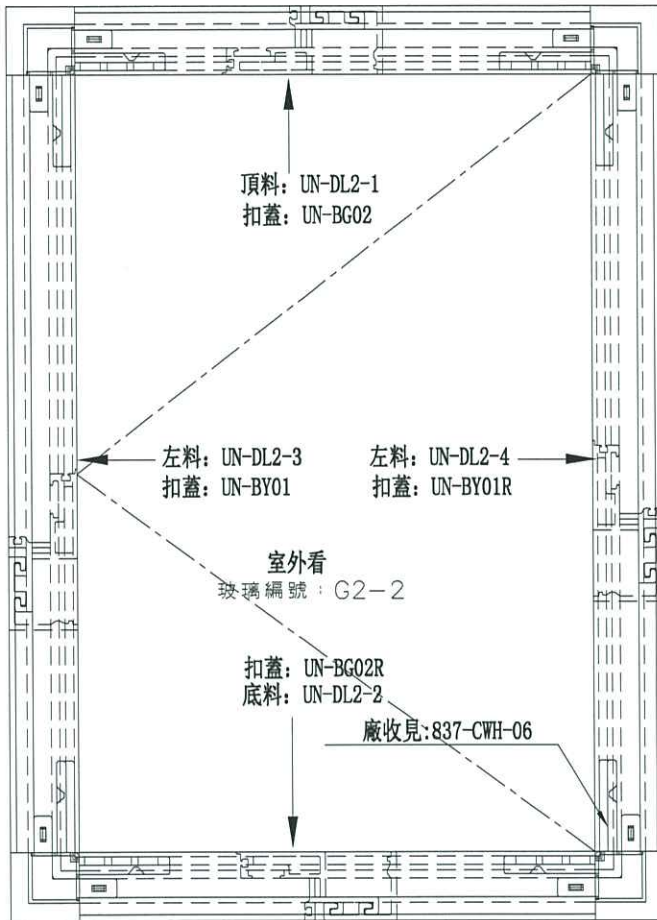

依據EI/1649修改




數量	位置	標層	備註	數量	位置	標層	備註
16	T1CW-H-1	7F.9F-26F		21	T1CW-H-1	28F-50F	
16	T1CW-G-2	7F.9F-26F		21	T1CW-G-2	28F-50F	
16	T1CW-E-2	7F.9F-26F		21	T1CW-E-2	28F-50F	
16	T1CW-A-1	7F.9F-26F		21	T1CW-A-1	28F-50F	
16	T1CW-B-3	7F.9F-26F		21	T1CW-B-3	28F-50F	
16	T2CW-B-1	7F.9F-26F		25	T2CW-B-1	28F-55F	
16	T2CW-A-2	7F.9F-26F		25	T2CW-A-2	28F-55F	
16	T2CW-M-2	7F.9F-26F		25	T2CW-M-2	28F-55F	
0	T2CW-H-2	7F.9F-26F	取消	0	T2CW-H-2	28F-55F	取消
16	T3CW-B-1	7F.9F-26F		23	T3CW-B-1	28F-52F	
16	T3CW-A-2	7F.9F-26F		23	T3CW-A-2	28F-52F	
16	T3CW-F-2	7F.9F-26F		23	T3CW-F-2	28F-52F	
16	T5CW-A-2	7F.9F-26F		22	T5CW-A-2	28F-51F	
16	T5CW-M-2	7F.9F-26F		21	T5CW-M-2	28F-50F	
16	T5CW-M-1	7F.9F-26F		21	T5CW-M-1	28F-50F	
16	T5CW-L-2	7F.9F-26F		21	T5CW-L-2	28F-50F	
16	T5CW-H-3	7F.9F-26F		21	T5CW-H-3	28F-50F	
256	合計			355	合計		

名稱	生窗玉組裝圖	制圖	邱紅	2019.11.15	修改	A	B	C
材料	-	復核	謝永林	-	日期	2019.11.19	2019.12.23	2020.04.01
顏色	EC-DG-S332054 (3塗)	批准	Jason		圖號	MW-DL2		

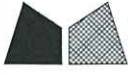

美特鋁質有限公司  
MIDI Aluminium Fabricator Ltd.

工程號 J-837 地盤 觀塘裕民坊

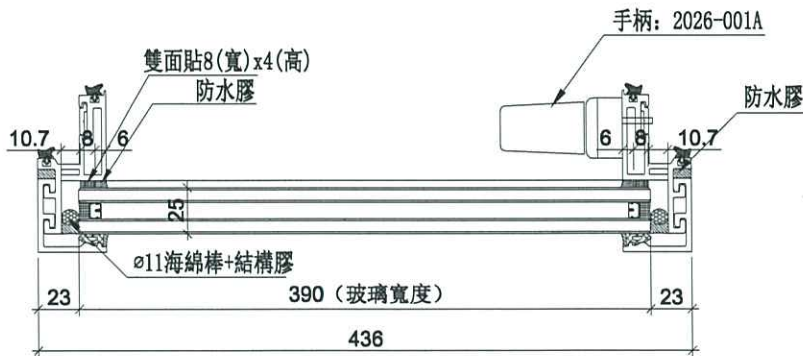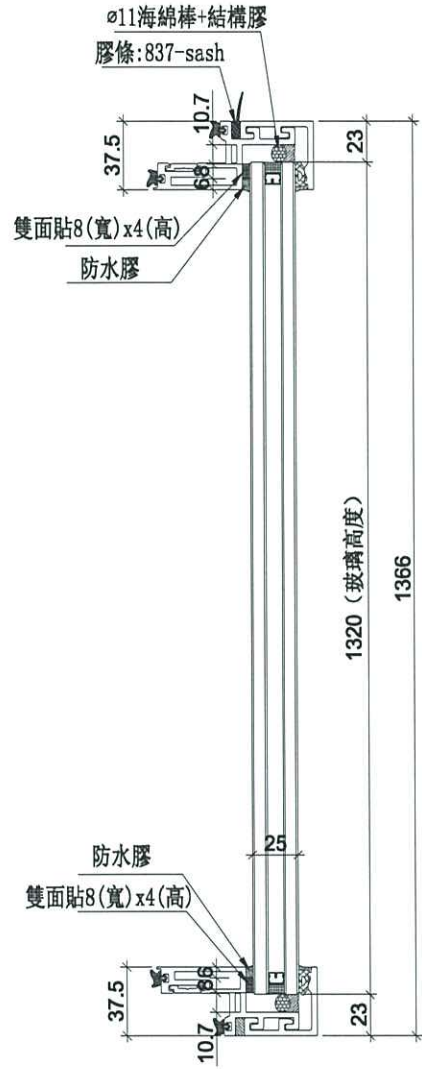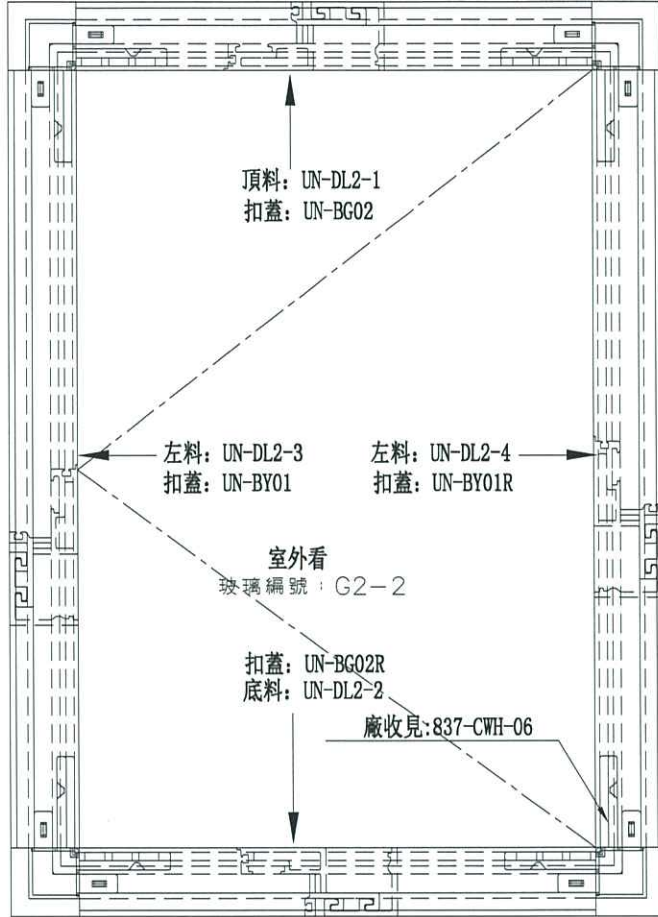

依據EI/1649修改



數量	位置	樓層	備註	數量	位置	樓層	備註
16	T1CW-M-1	7F,9F-26F		21	T1CW-M-1	28F-50F	
16	T2CW-F-1	7F,9F-26F		25	T2CW-F-1	28F-55F	
16	T3CW-K-1	7F,9F-26F		22	T3CW-K-1	28F-51F	
16	T3CW-J-2	7F,9F-26F		22	T3CW-J-2	28F-51F	
16	T3CW-J-1	7F,9F-26F		22	T3CW-J-1	28F-51F	
16	T5CW-G-1	7F,9F-26F		1	T3CW-J-1	52F	
16	T5CW-E-1	7F,9F-26F		21	T5CW-G-1	28F-50F	
16	T2CW-H-2	7F,9F-26F	新增	22	T5CW-E-1	28F-51F	
128	合計			25	T2CW-H-1	28F-55F	新增
				181	合計		

名稱	生窗玉組裝圖	制圖	邱紅	2019.11.15	修改	A	B	C
材料	-	復核	謝永林	-	日期	2019.11.19	2019.12.23	2020.04.01
顏色	EC-DG-S332054 (3塗)	批准	Jason		圖號	UN-DL2		




美特鋁質 有限公司  
MIDI Aluminium Fabricator Ltd.

工程號 J-837 地盤 觀塘裕民坊

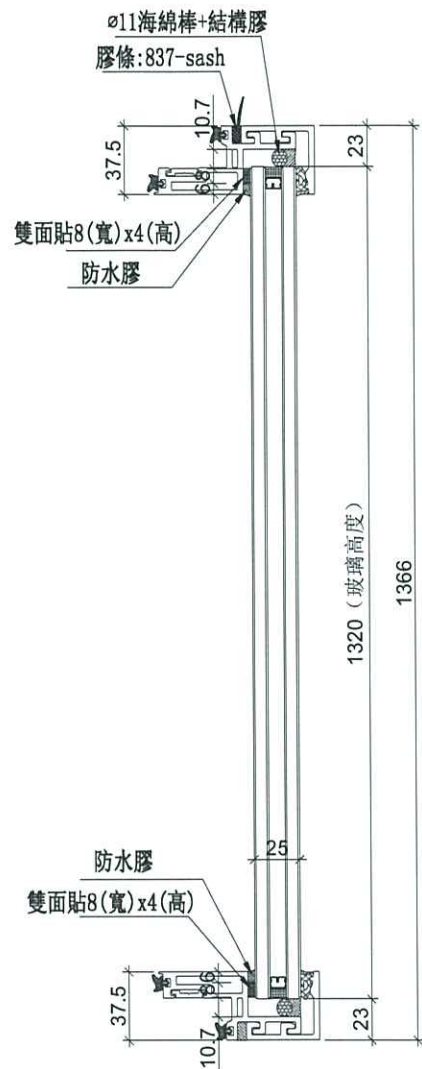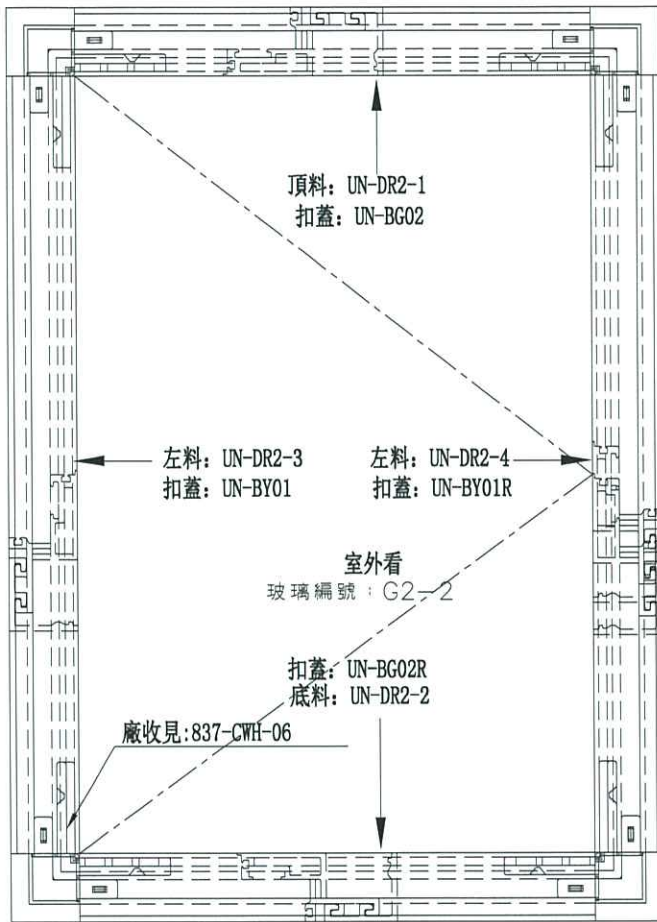

手柄: 2026-005(可分離)

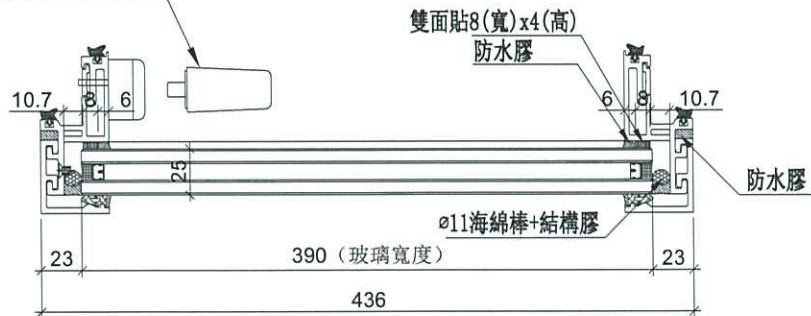

依據EI/1649修改

名稱	生窗玉組裝圖	制圖	邱紅	2019.11.15	修改	A	B	C
材料	-	復核	謝永林	-	日期	2019.11.19	2019.12.23	2020.04.01
顏色	EC-DG-S332054 (3塗)	批准	Jason		圖號	MW-DR2		



美特鋁質 有限公司  
MIDI Aluminium Fabricator Ltd.

工程號 J-837 地盤 觀塘裕民坊

依據EI/1649修改

數量	位置	樓層	備註
16	T1CW-H-1	7F,9F~26F	
16	T1CW-G-2	7F,9F~26F	
16	T1CW-E-2	7F,9F~26F	
16	T1CW-A-1	7F,9F~26F	
16	T1CW-B-3	7F,9F~26F	
16	T2CW-B-1	7F,9F~26F	
16	T2CW-A-2	7F,9F~26F	
16	T2CW-M-3	7F,9F~26F	
0	T2CW-H-2	7F,9F~26F	取消
16	T3CW-B-1	7F,9F~26F	
16	T3CW-A-2	7F,9F~26F	
16	T3CW-F-2	7F,9F~26F	
16	T5CW-A-2	7F,9F~26F	
16	T5CW-N-1	7F,9F~26F	
16	T5CW-M-1	7F,9F~26F	
16	T5CW-L-2	7F,9F~26F	
16	T5CW-L-1	7F,9F~26F	
16	T5CW-H-3	7F,9F~26F	
10	T5CW-C-1	10F~21F	
282	合計		



數量	位置	樓層	備註
21	T1CW-H-1	28F~50F	
21	T1CW-G-2	28F~50F	
21	T1CW-E-2	28F~50F	
21	T1CW-A-1	28F~50F	
21	T1CW-B-3	28F~50F	
25	T2CW-B-1	28F~55F	
25	T2CW-A-2	28F~55F	
25	T2CW-M-3	28F~55F	
0	T2CW-H-2	28F~55F	取消
23	T3CW-B-1	28F~52F	
23	T3CW-A-2	28F~52F	
23	T3CW-F-2	28F~52F	
22	T5CW-A-2	28F~51F	
21	T5CW-N-1	28F~50F	
21	T5CW-M-1	28F~50F	
21	T5CW-L-2	28F~50F	
21	T5CW-L-1	28F~50F	
21	T5CW-H-3	28F~50F	
376	合計		

名稱	生窗玉組裝圖	制圖	邱紅	2019.11.15	修改	A	B	C
材料	-	復核	謝永林	-	日期	2019.11.19	2019.12.23	2020.04.01
顏色	EC-DG-S332054 (3塗)	批准	Jason		圖號	MW-DR2a		



美特鋁質有限公司  
MIDI Aluminium Fabricator Ltd.

工程號 J-837 地盤 觀塘裕民坊

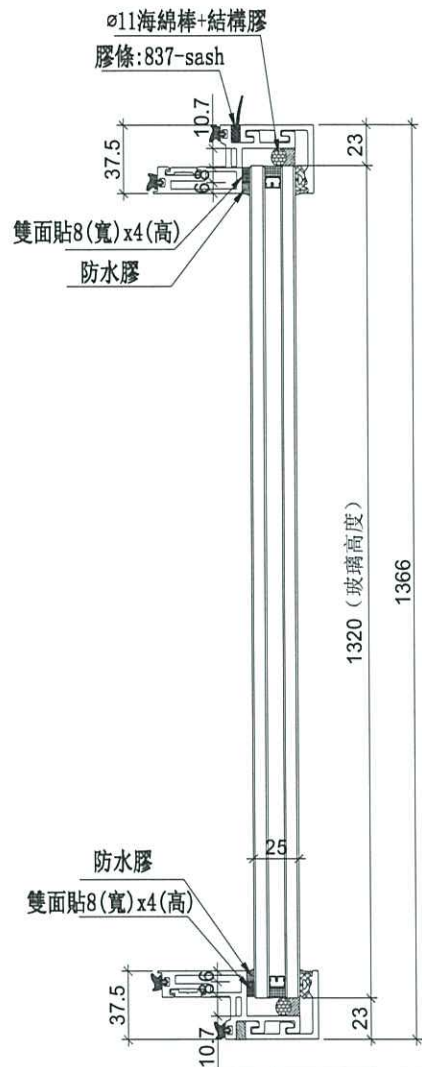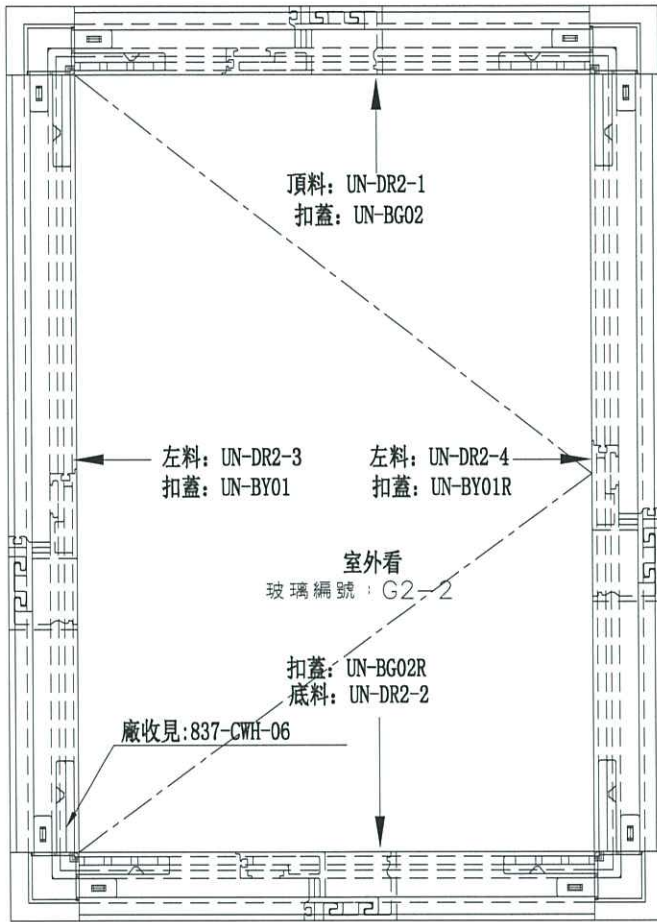

手柄: 2026-001A



依據EI/1649修改

數量	位置	樓層	備註
16	T1CW-L-2	7F,9F-26F	
16	T2CW-G-2	7F,9F-26F	
16	T2CW-E-2	7F,9F-26F	
16	T2CW-N-1	7F,9F-26F	
16	T2CW-J-1	7F,9F-26F	
16	T3CW-L-2	7F,9F-26F	
16	T3CW-C-2	7F,9F-26F	
16	T5CW-F-2	7F,9F-26F	
16	T5CW-D-2	7F,9F-26F	
2	T5CW-C-1	7F,9F	
16	T2CW-H-2	7F,9F-26F	新增
162	合計		



數量	位置	樓層	備註
21	T1CW-L-2	28F-50F	
1	T2CW-H-1	55F	
24	T2CW-G-2	28F-53F	
25	T2CW-E-2	28F-55F	
25	T2CW-N-1	28F-55F	
25	T2CW-J-1	28F-55F	
23	T3CW-L-2	28F-52F	
1	T3CW-J-1	52F	
23	T3CW-C-2	28F-52F	
22	T5CW-F-2	28F-51F	
22	T5CW-D-2	28F-51F	
25	T2CW-H-2	28F-55F	新增
237	合計		

名稱	生窗玉組裝圖	制圖	邱紅	2019.11.15	修改	A	B	C
材料	-	復核	謝永林	-	日期	2019.11.19	2019.12.23	2020.04.01
顏色	EC-DG-S332054 (3塗)	批准	Jason		圖號	UN-DR2		



美特鋁質 有限公司  
MIDI Aluminium Fabricator Ltd.

工程號 J-837 地盤 觀塘裕民坊

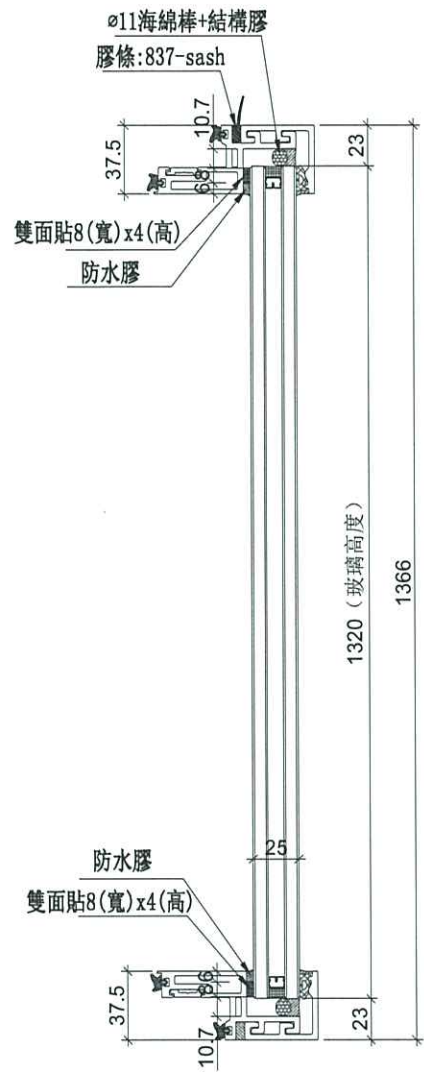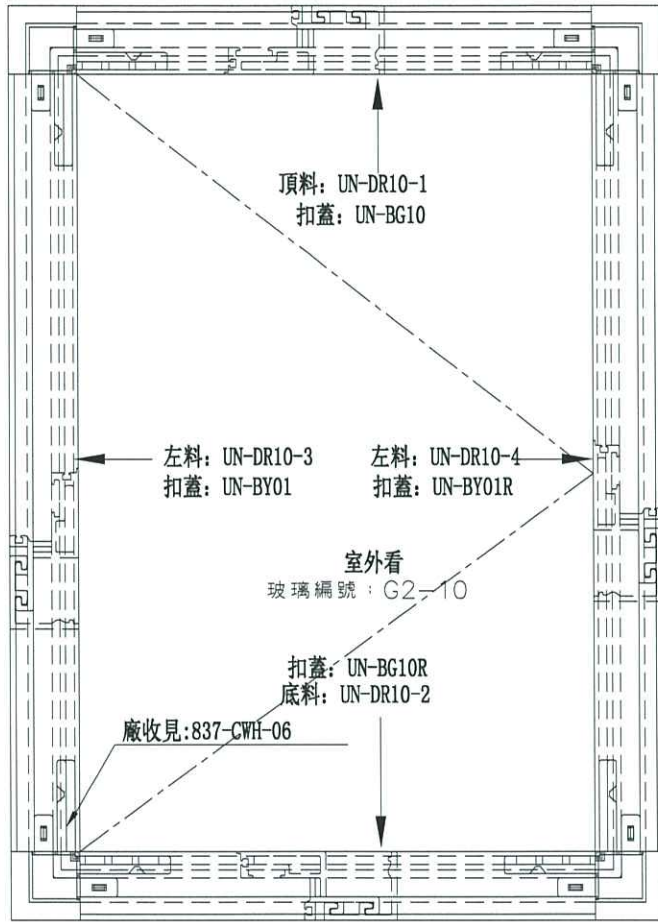

手柄: 2026-005(可分離)



依據EI/1649修改



數量	位置	樓層
16	T1CW-F-2	7F, 9F~26F

新增1幅

數量	位置	樓層
21	T1CW-F-2	28F~50F

名稱	生窗玉組裝圖	制圖	邱紅	2019. 11. 15	修改	A	B	C
材料	-	復核	謝永林	-	日期	2019.11.19	2019.12.23	2020.04.01
顏色	EC-DG-S332054 (3塗)	批準	Jason		圖號	MW-DR10		



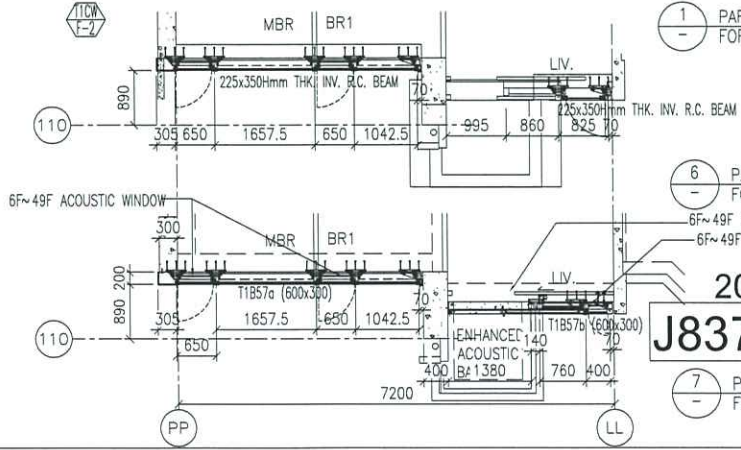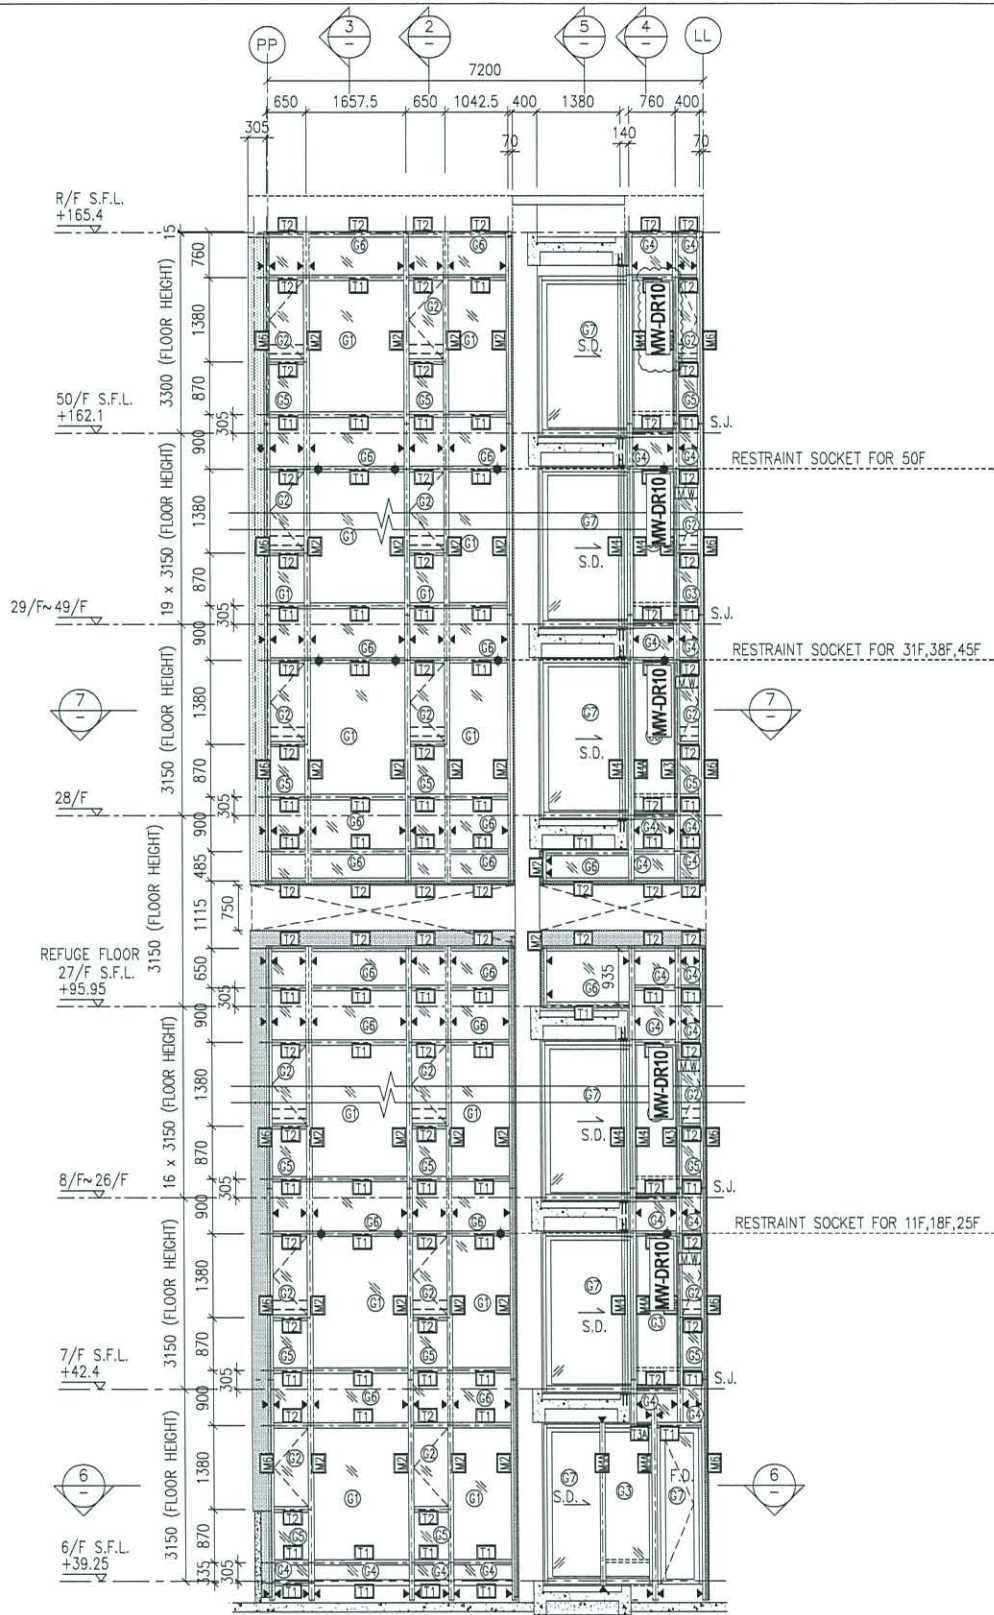


1 PART ELEVATION FOR CURTAIN WALL

6 PART PLAN FOR CURTAIN WALL  
6F~49F ENHANCED ACOUSTIC BAL.  
6F~49F M.W.


7 PART PLAN FOR CURTAIN WALL

2020.04.01 A版

J837-CW-2103T

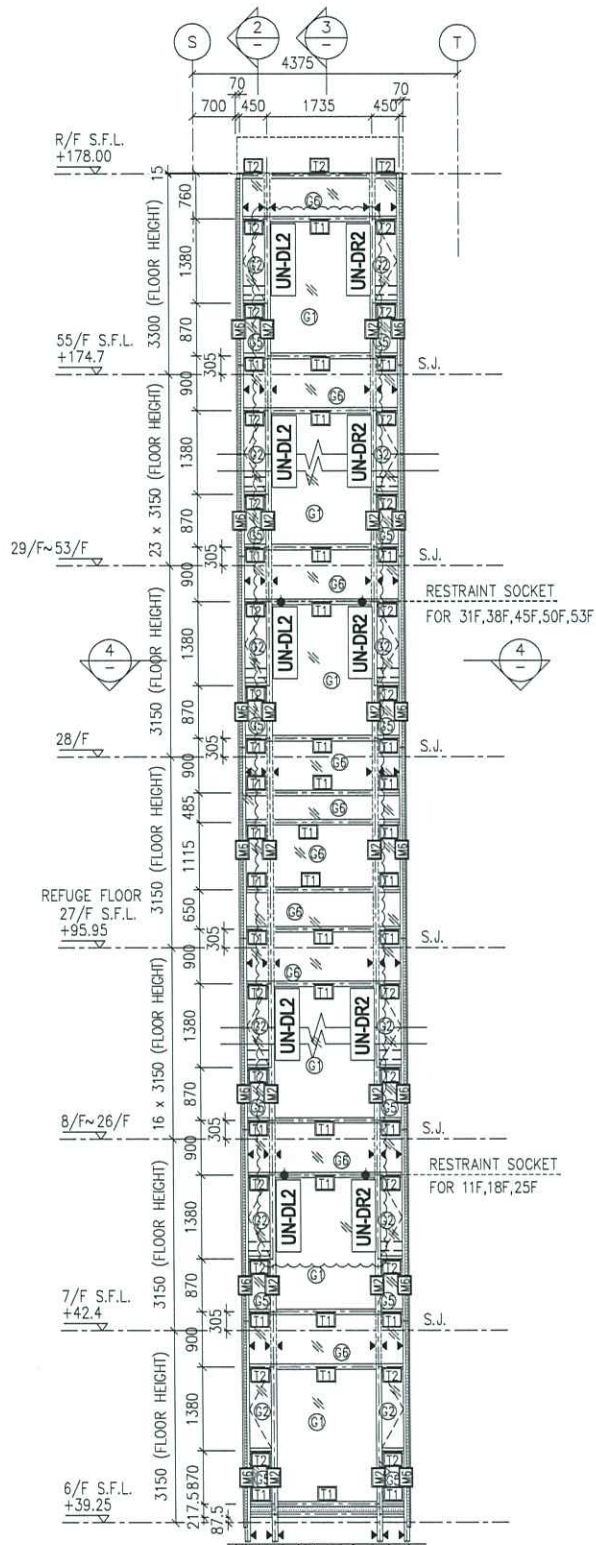

1  
-  
PART ELEVATION  
FOR CURTAIN WALL

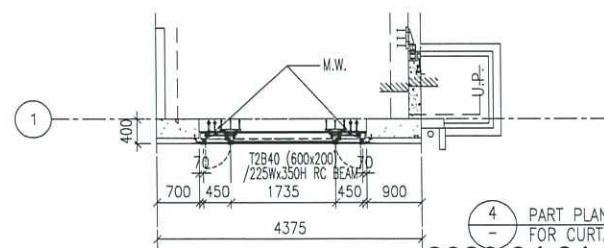

4  
-  
PART PLAN  
FOR CURTAIN WALL

2020.04.01 A版

J837-CW-2213T