

工程指示 / 要求簡箋(E.I.)

工程指示編號：EI / 169 / 20

修改版次：-

工程編號：J - 837

工程名稱：觀塘裕民坊

工程項目：Glass Cladding 室外企身飾線封篤(T1-T5)

收件人：生統 / 永林

發件人：Eric Liu

日期：16/04/2020

要求提供 / 確認 事項：

- () 初步鋁料 B.M. () 加工拆圖，然後生產 () 尺寸表
- () 正式鋁料 B.M. () 技術上資料 / 指示 () 報價
- () 配件 B.M. () 樣辦或貨品說明書 () 分判合約
- () 其他：_____

內容：

請按加工圖生產封篤片送地盤安裝

Glass cladding 室外企身飾線最頂一件用，鵝頭鋁板不能遮收口位置

地盤請留意：修平頭自鑽在鋁板摺腳，現場螺絲頭補色油

謝謝！

請在 2020 / 04 / 24 前完成上列要求。

附：3 頁加工圖，2 頁參考樣，4 頁位置圖

以上項目為：

- 原合約工程包 原合約工程加 / 減賬 新工程報價

原因：-

分發東莞各部門：

- () 生產技術總監 連附件 () 技術部 連附件 () 永林 () 生產部 連附件 () 機械設計部 連附件
- () 採購部 連附件 () 生產統籌部 連附件 () 梅
- () 質檢部 連附件 () 會計部 連附件 () 報關組 連附件 () 其他 楊榮輝 連附件

分發香港各部門：

- () 行政部 連附件 () 會計部 連附件 () 統籌部 連附件 () 工程部地盤科文 連附件 炳奇/新
- () 採購部 連附件 () QS 部 連附件 () 維修部 連附件 () 其他 _____ 連附件


傳遞編號：

HK 0603 / 20

發件人簽署：

項目經理簽署：

Eric Liu
ppz

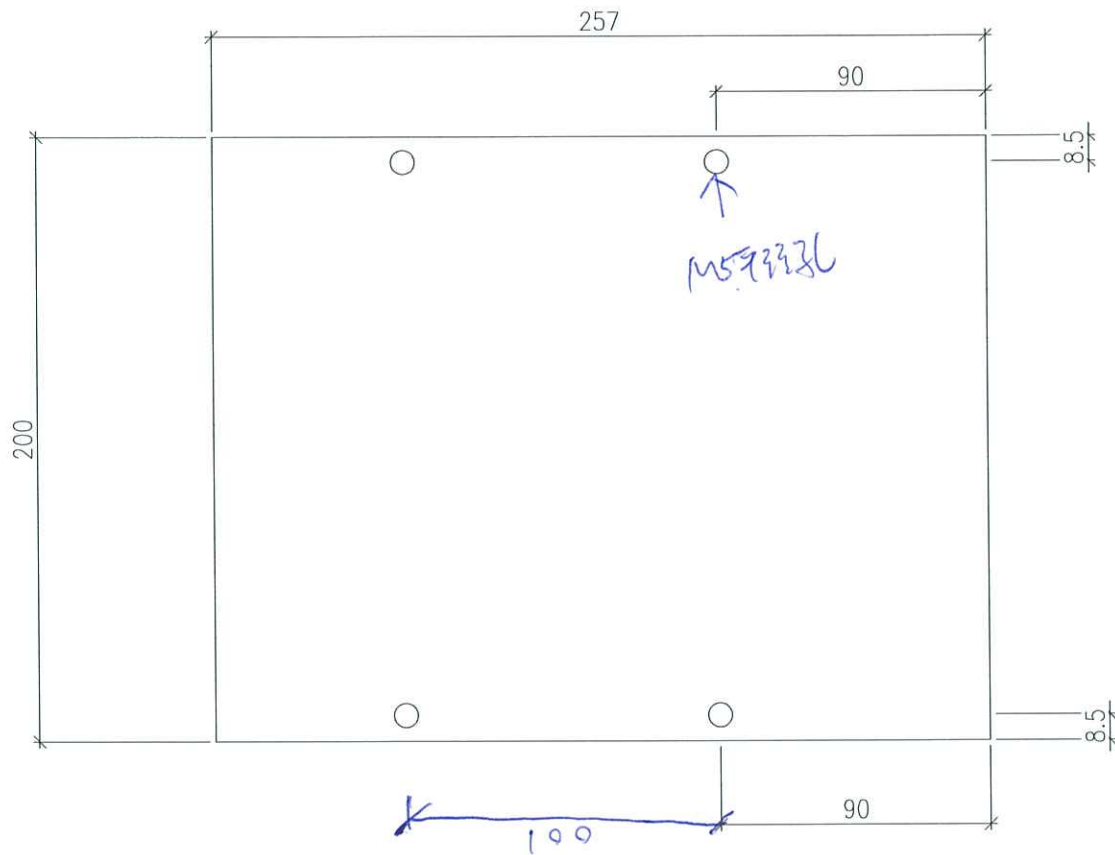

材料: 2mm厚铝板


颜色: UCT803649FXL-3

四边刀口要补边

9量用 + 3修偏

数量 = 12 件

图号 = 837-GC6D-01

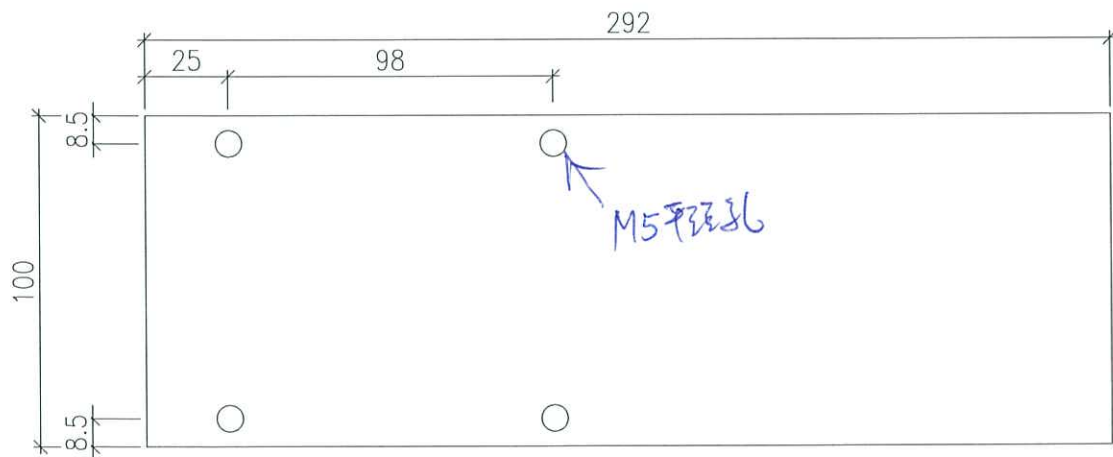


材料: 2mm厚鋁板


顏色 = UCT803649 FYL-3

四邊刀口要補油
14隻用 + 6隻備

數量 = 20件

圖號 = 837-GCED-02

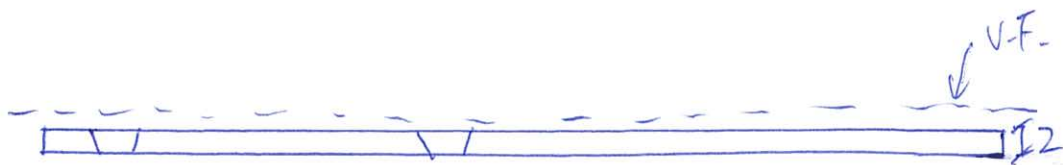

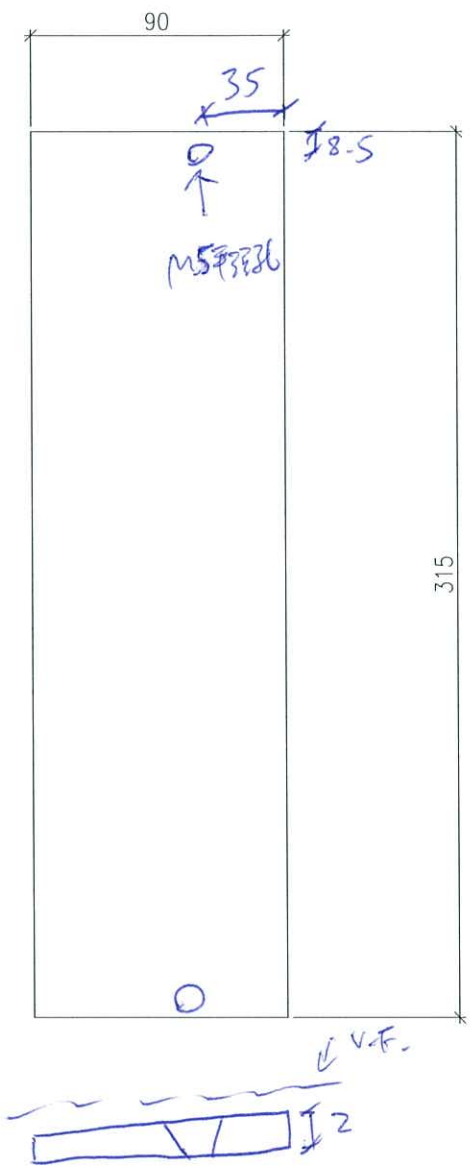


材料 = 2mm厚铝板
 颜色 = VCT803649FYL-3
 四边加要补油

数量 = 2件


图号 = 837-GCED-03

参考用

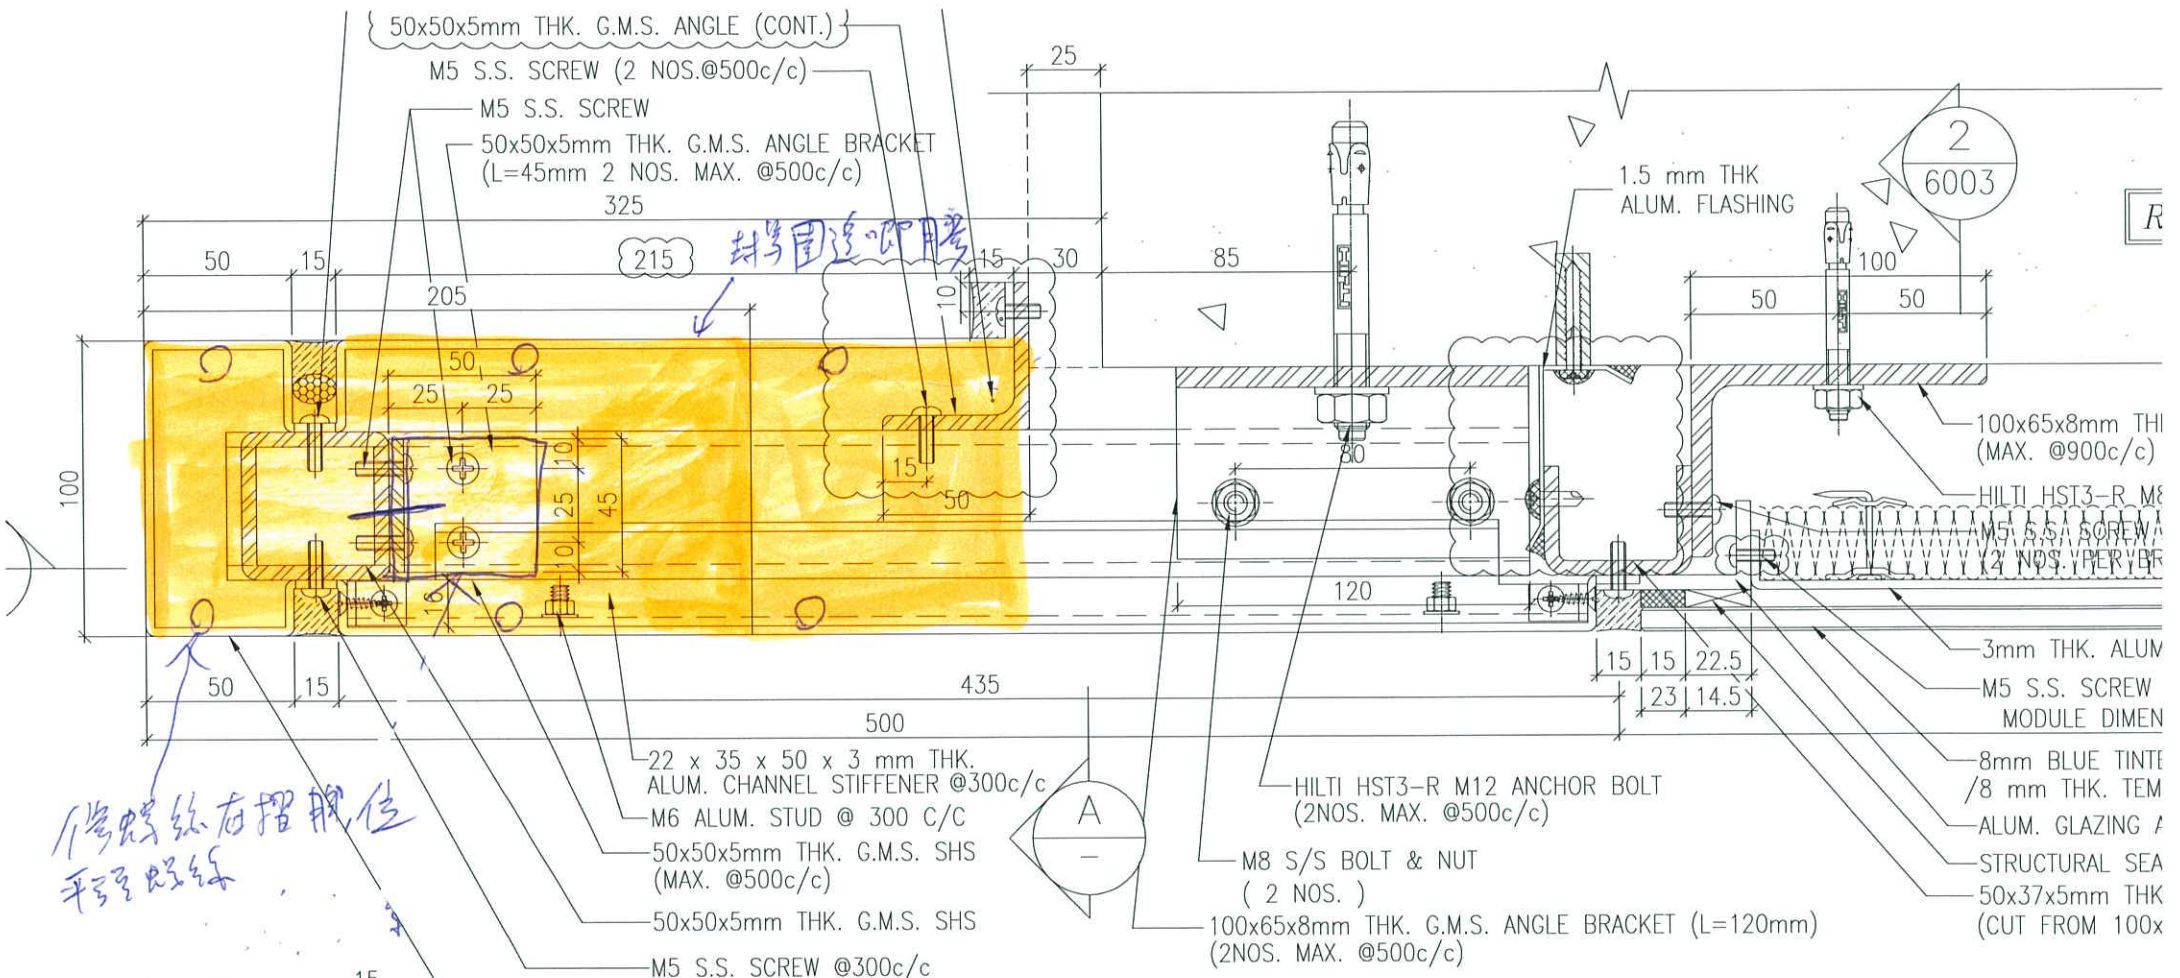



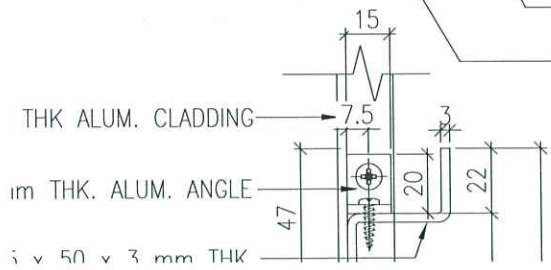

3 TYPICAL MULLION DETAIL
5003 GLASS CLADDING

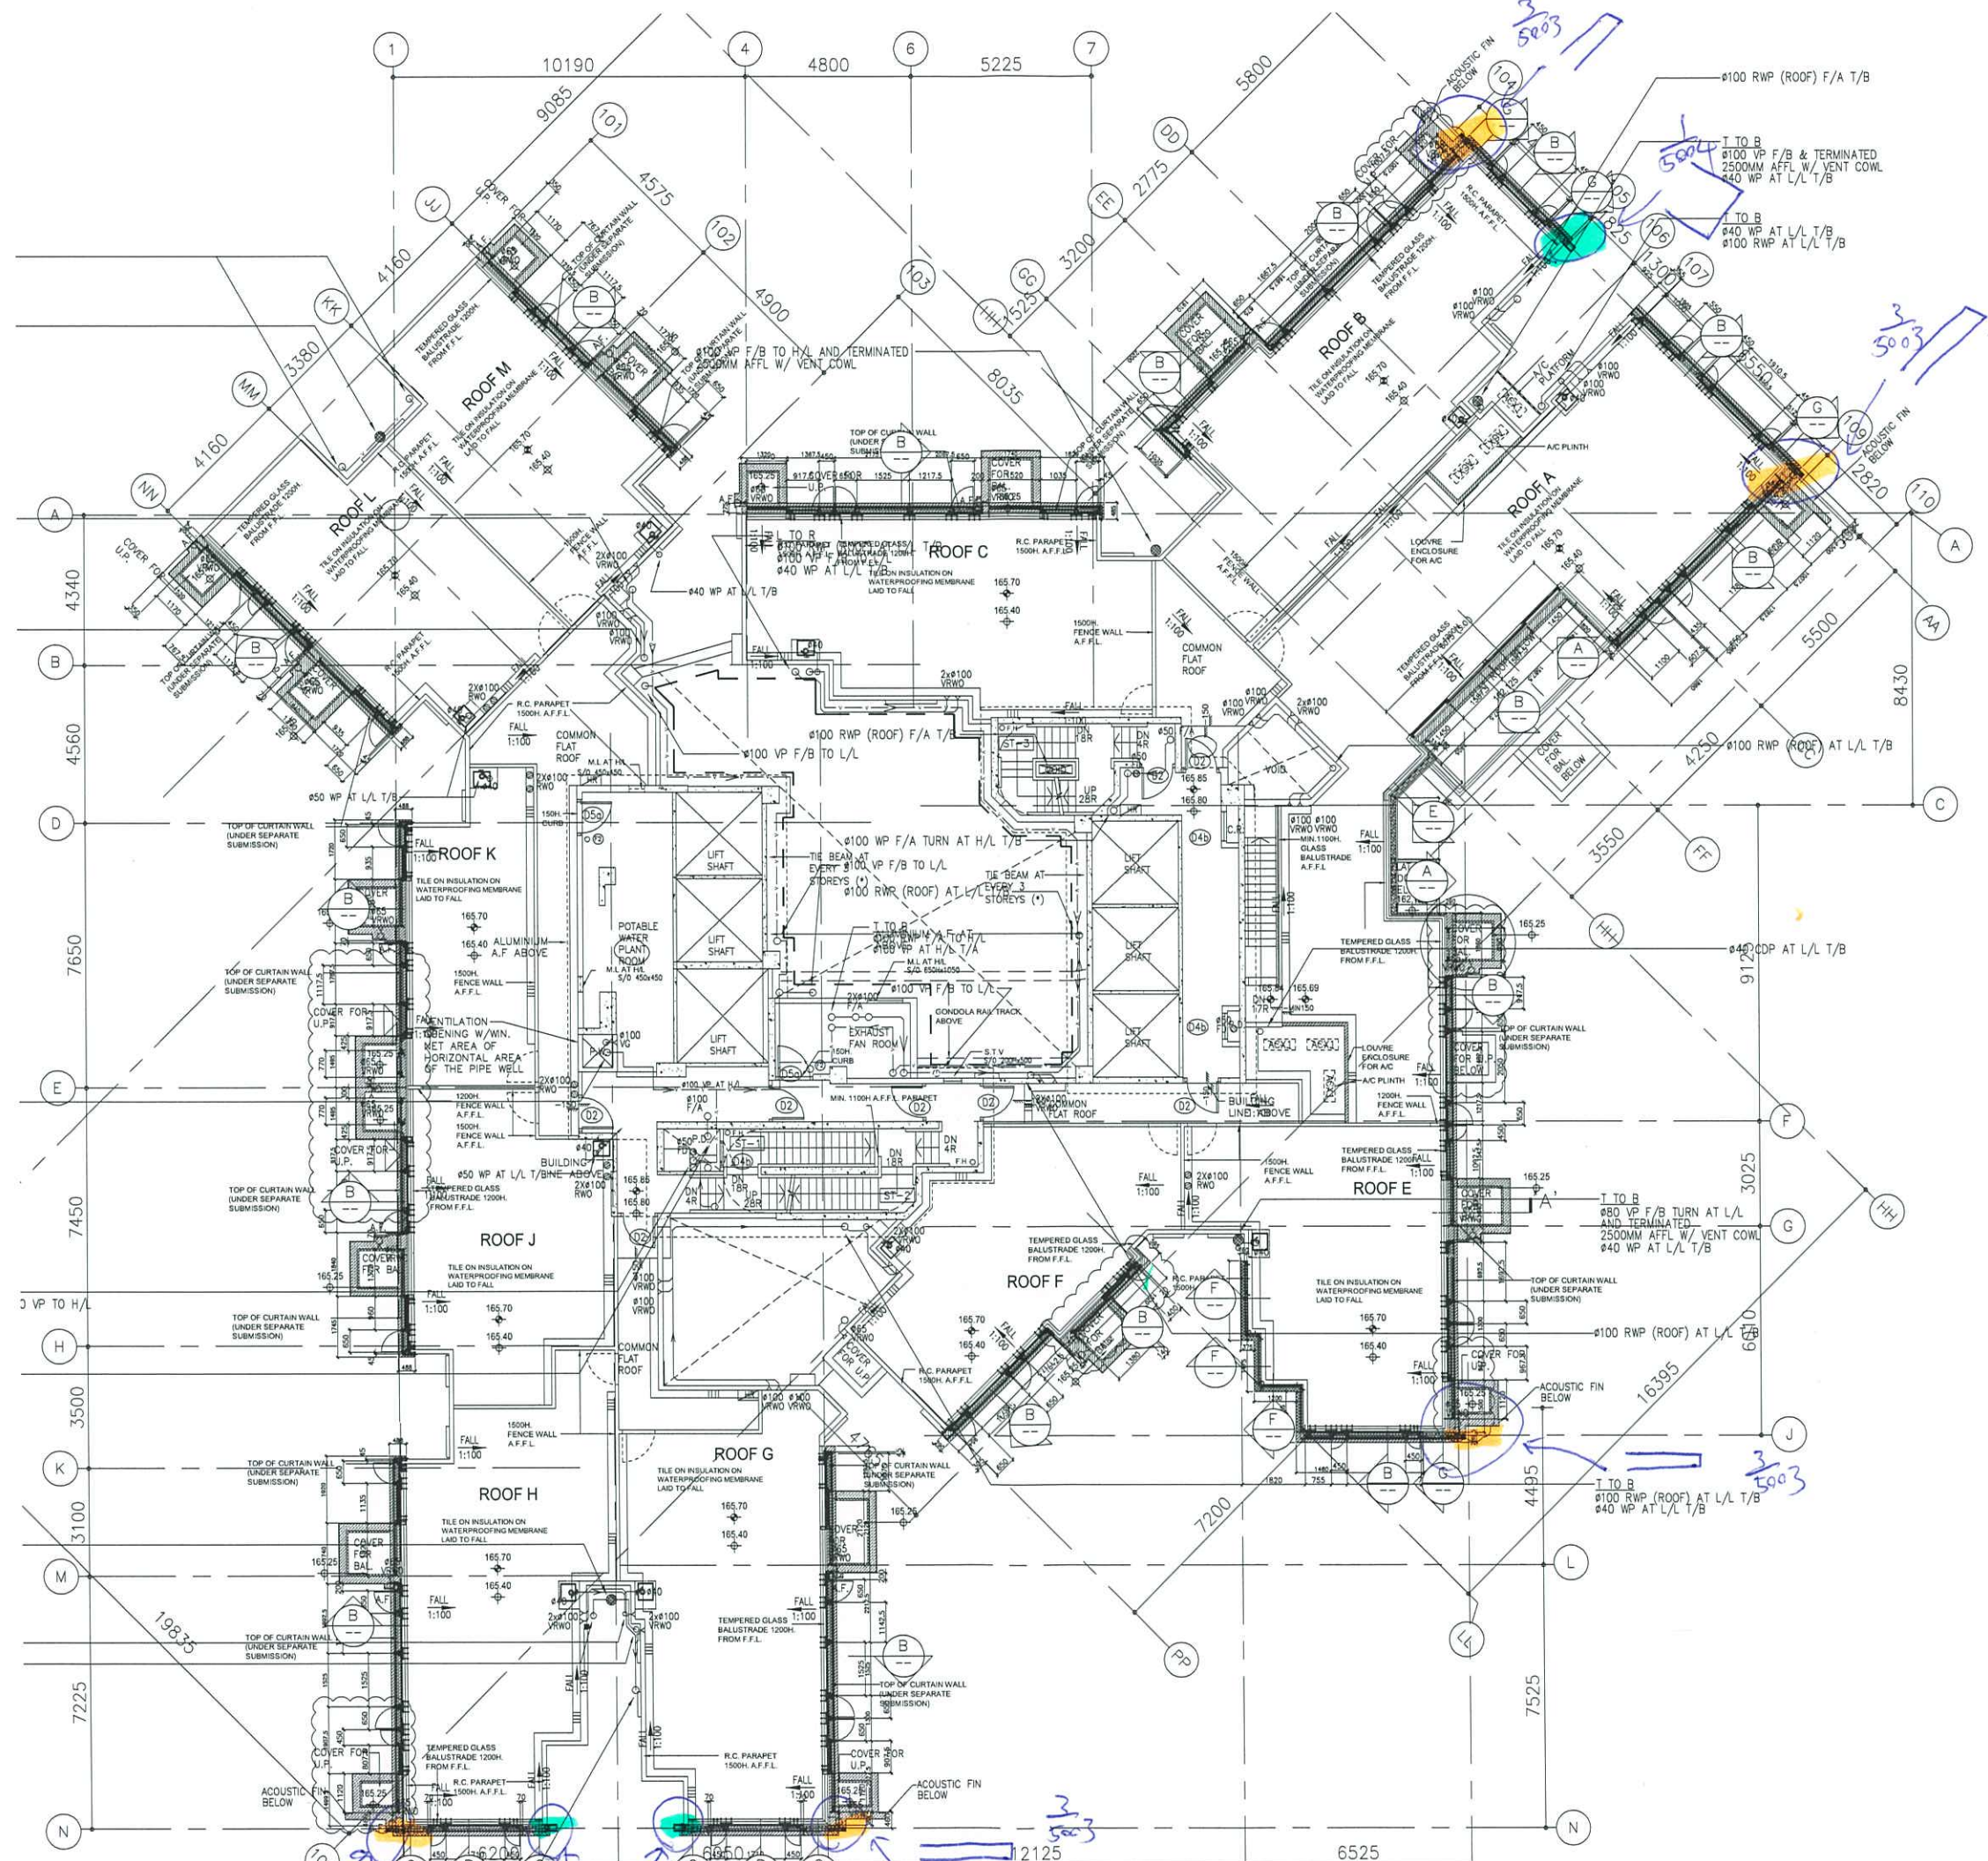

T1 - ROOF LAYOUT

Handwritten blue note:
 3/5003
 T to B
 #100 RWP (ROOF) AT L/L T/B
 #40 WP AT L/L T/B

Handwritten blue note:
 3/5003

Handwritten blue note:
 5004

Handwritten blue note:
 3/5003

2125

Handwritten blue note:
 3/5003

T to B
 #100 RWP (ROOF) AT L/L T/B
 #40 WP AT L/L T/B

T to B
 #100 RWP (ROOF) AT L/L T/B
 #40 WP AT L/L T/B

T to B
 #100 RWP (ROOF) AT L/L T/B
 #40 WP AT L/L T/B

T to B
 #100 RWP (ROOF) AT L/L T/B
 #40 WP AT L/L T/B


T to B
 #100 RWP (ROOF) AT L/L T/B
 #40 WP AT L/L T/B

T to B
 #100 RWP (ROOF) AT L/L T/B
 #40 WP AT L/L T/B
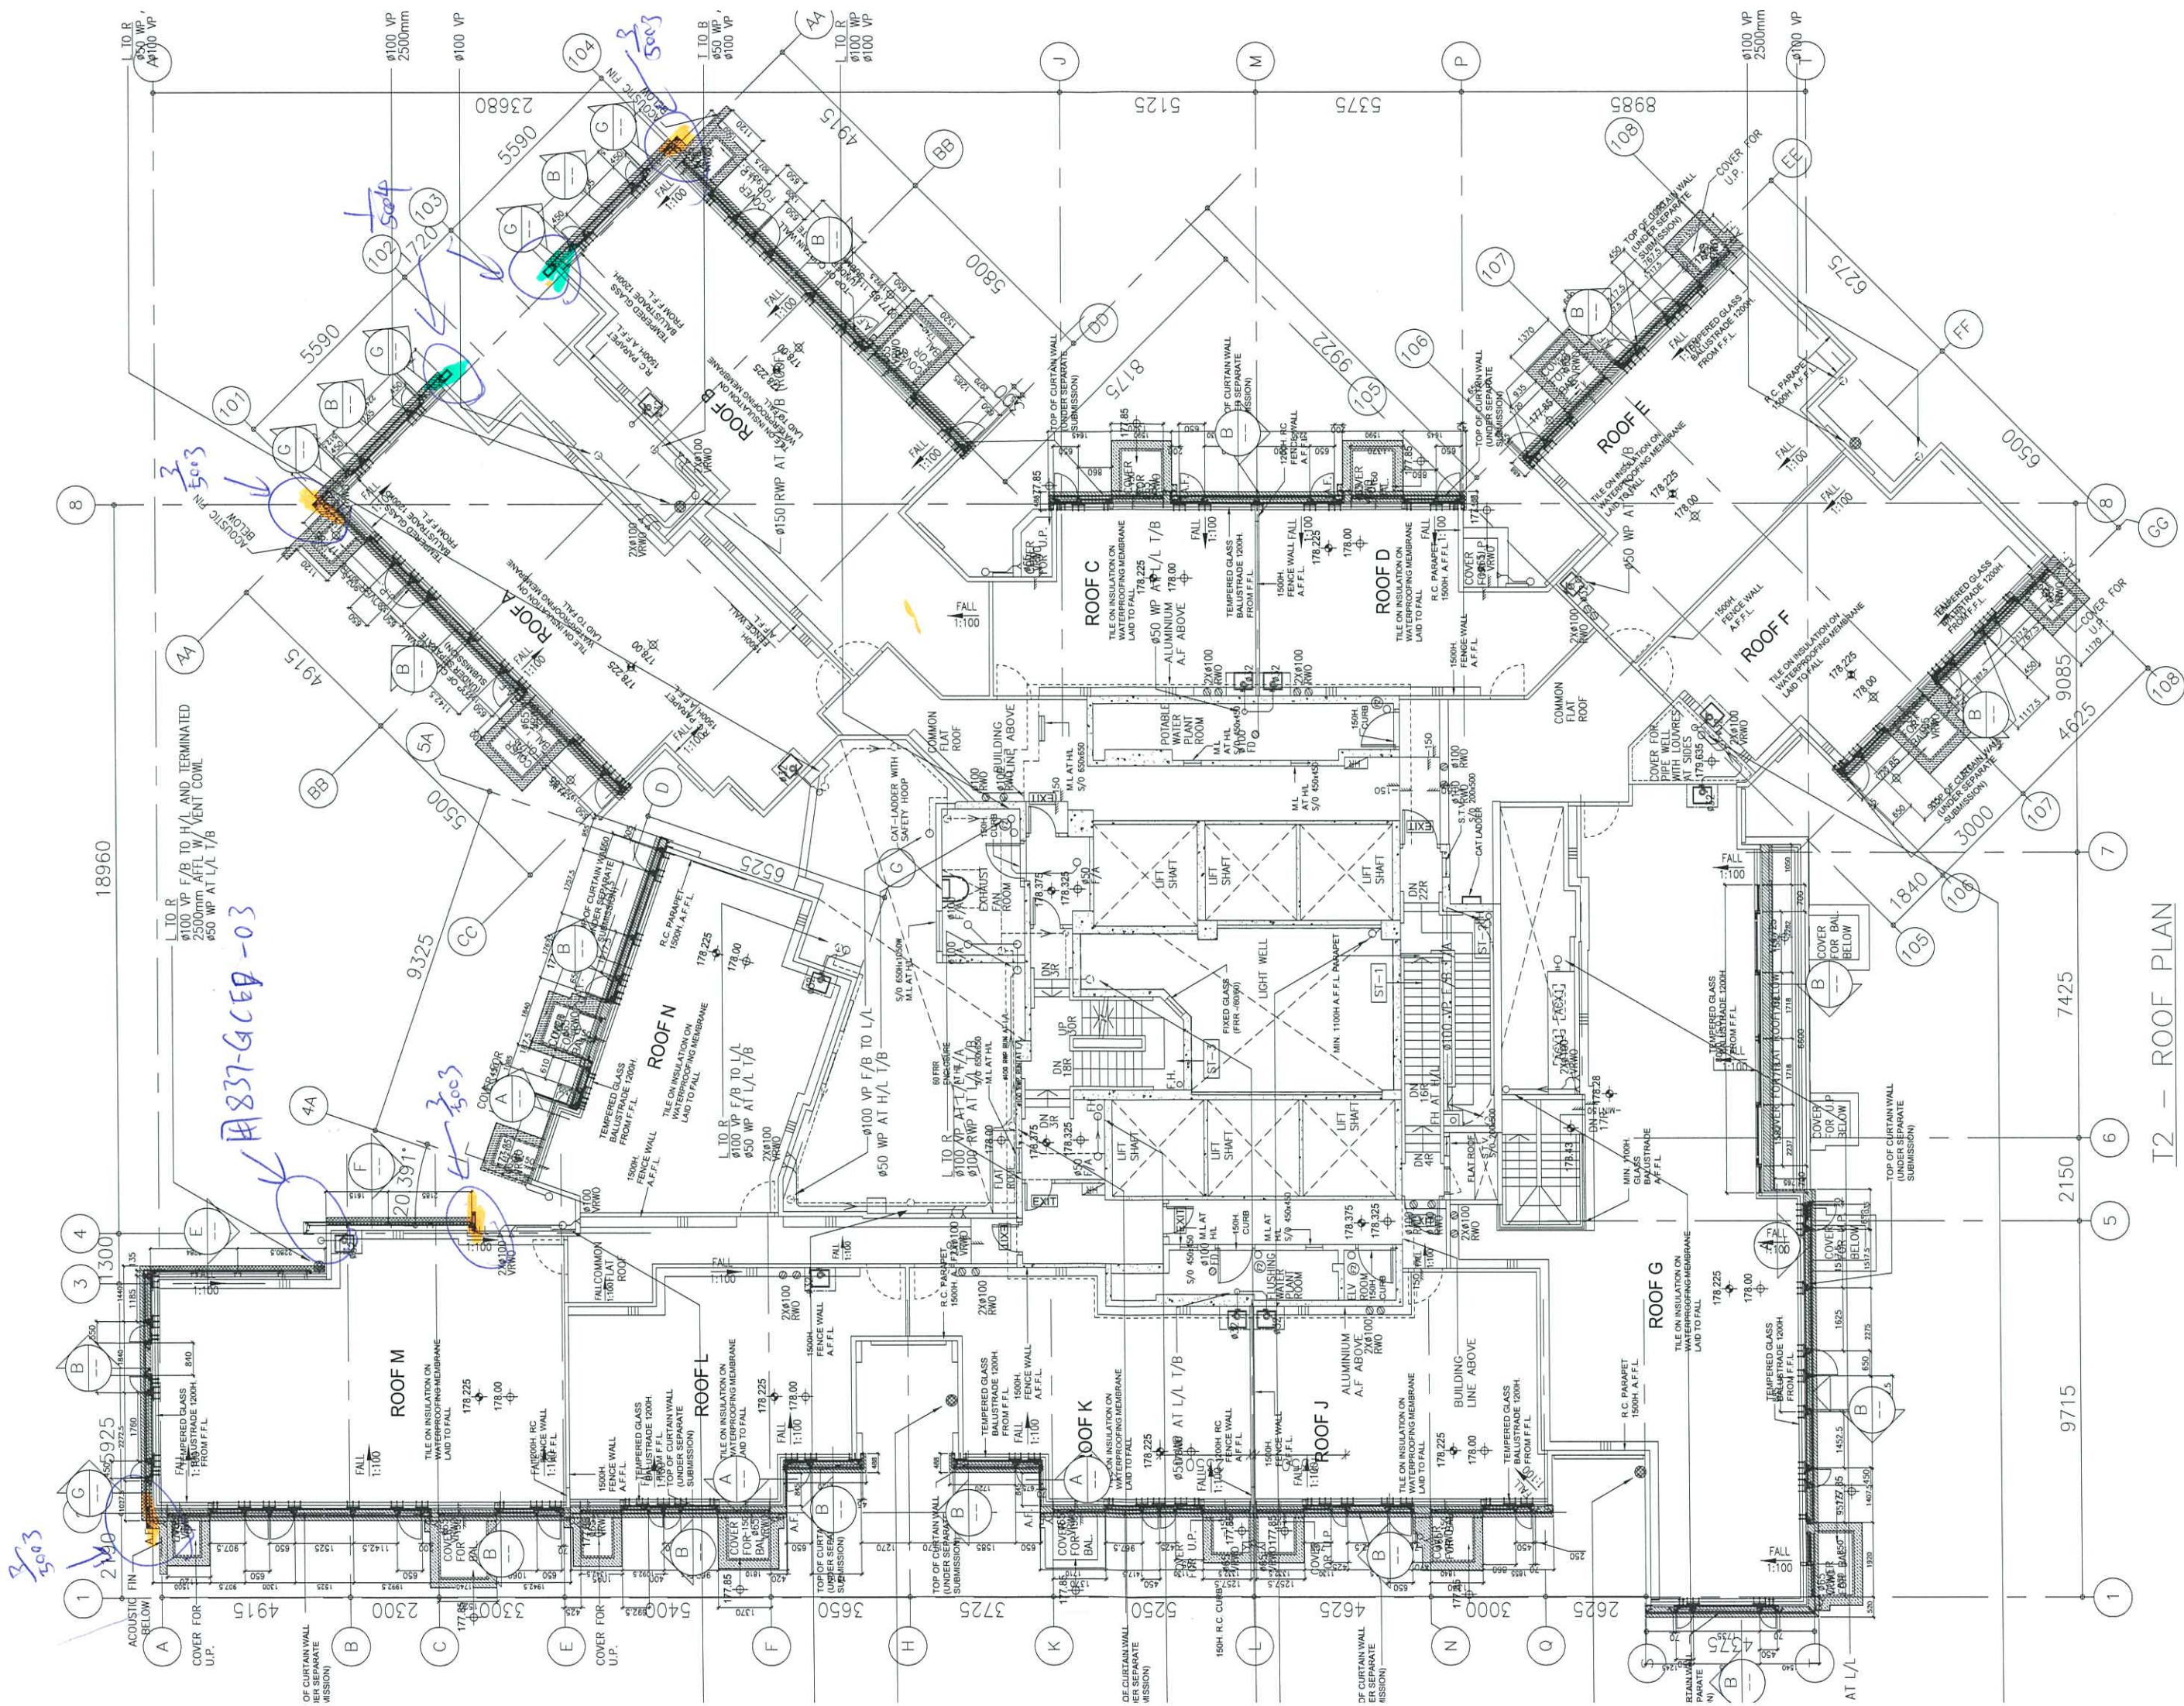

T2 - ROOF PLAN

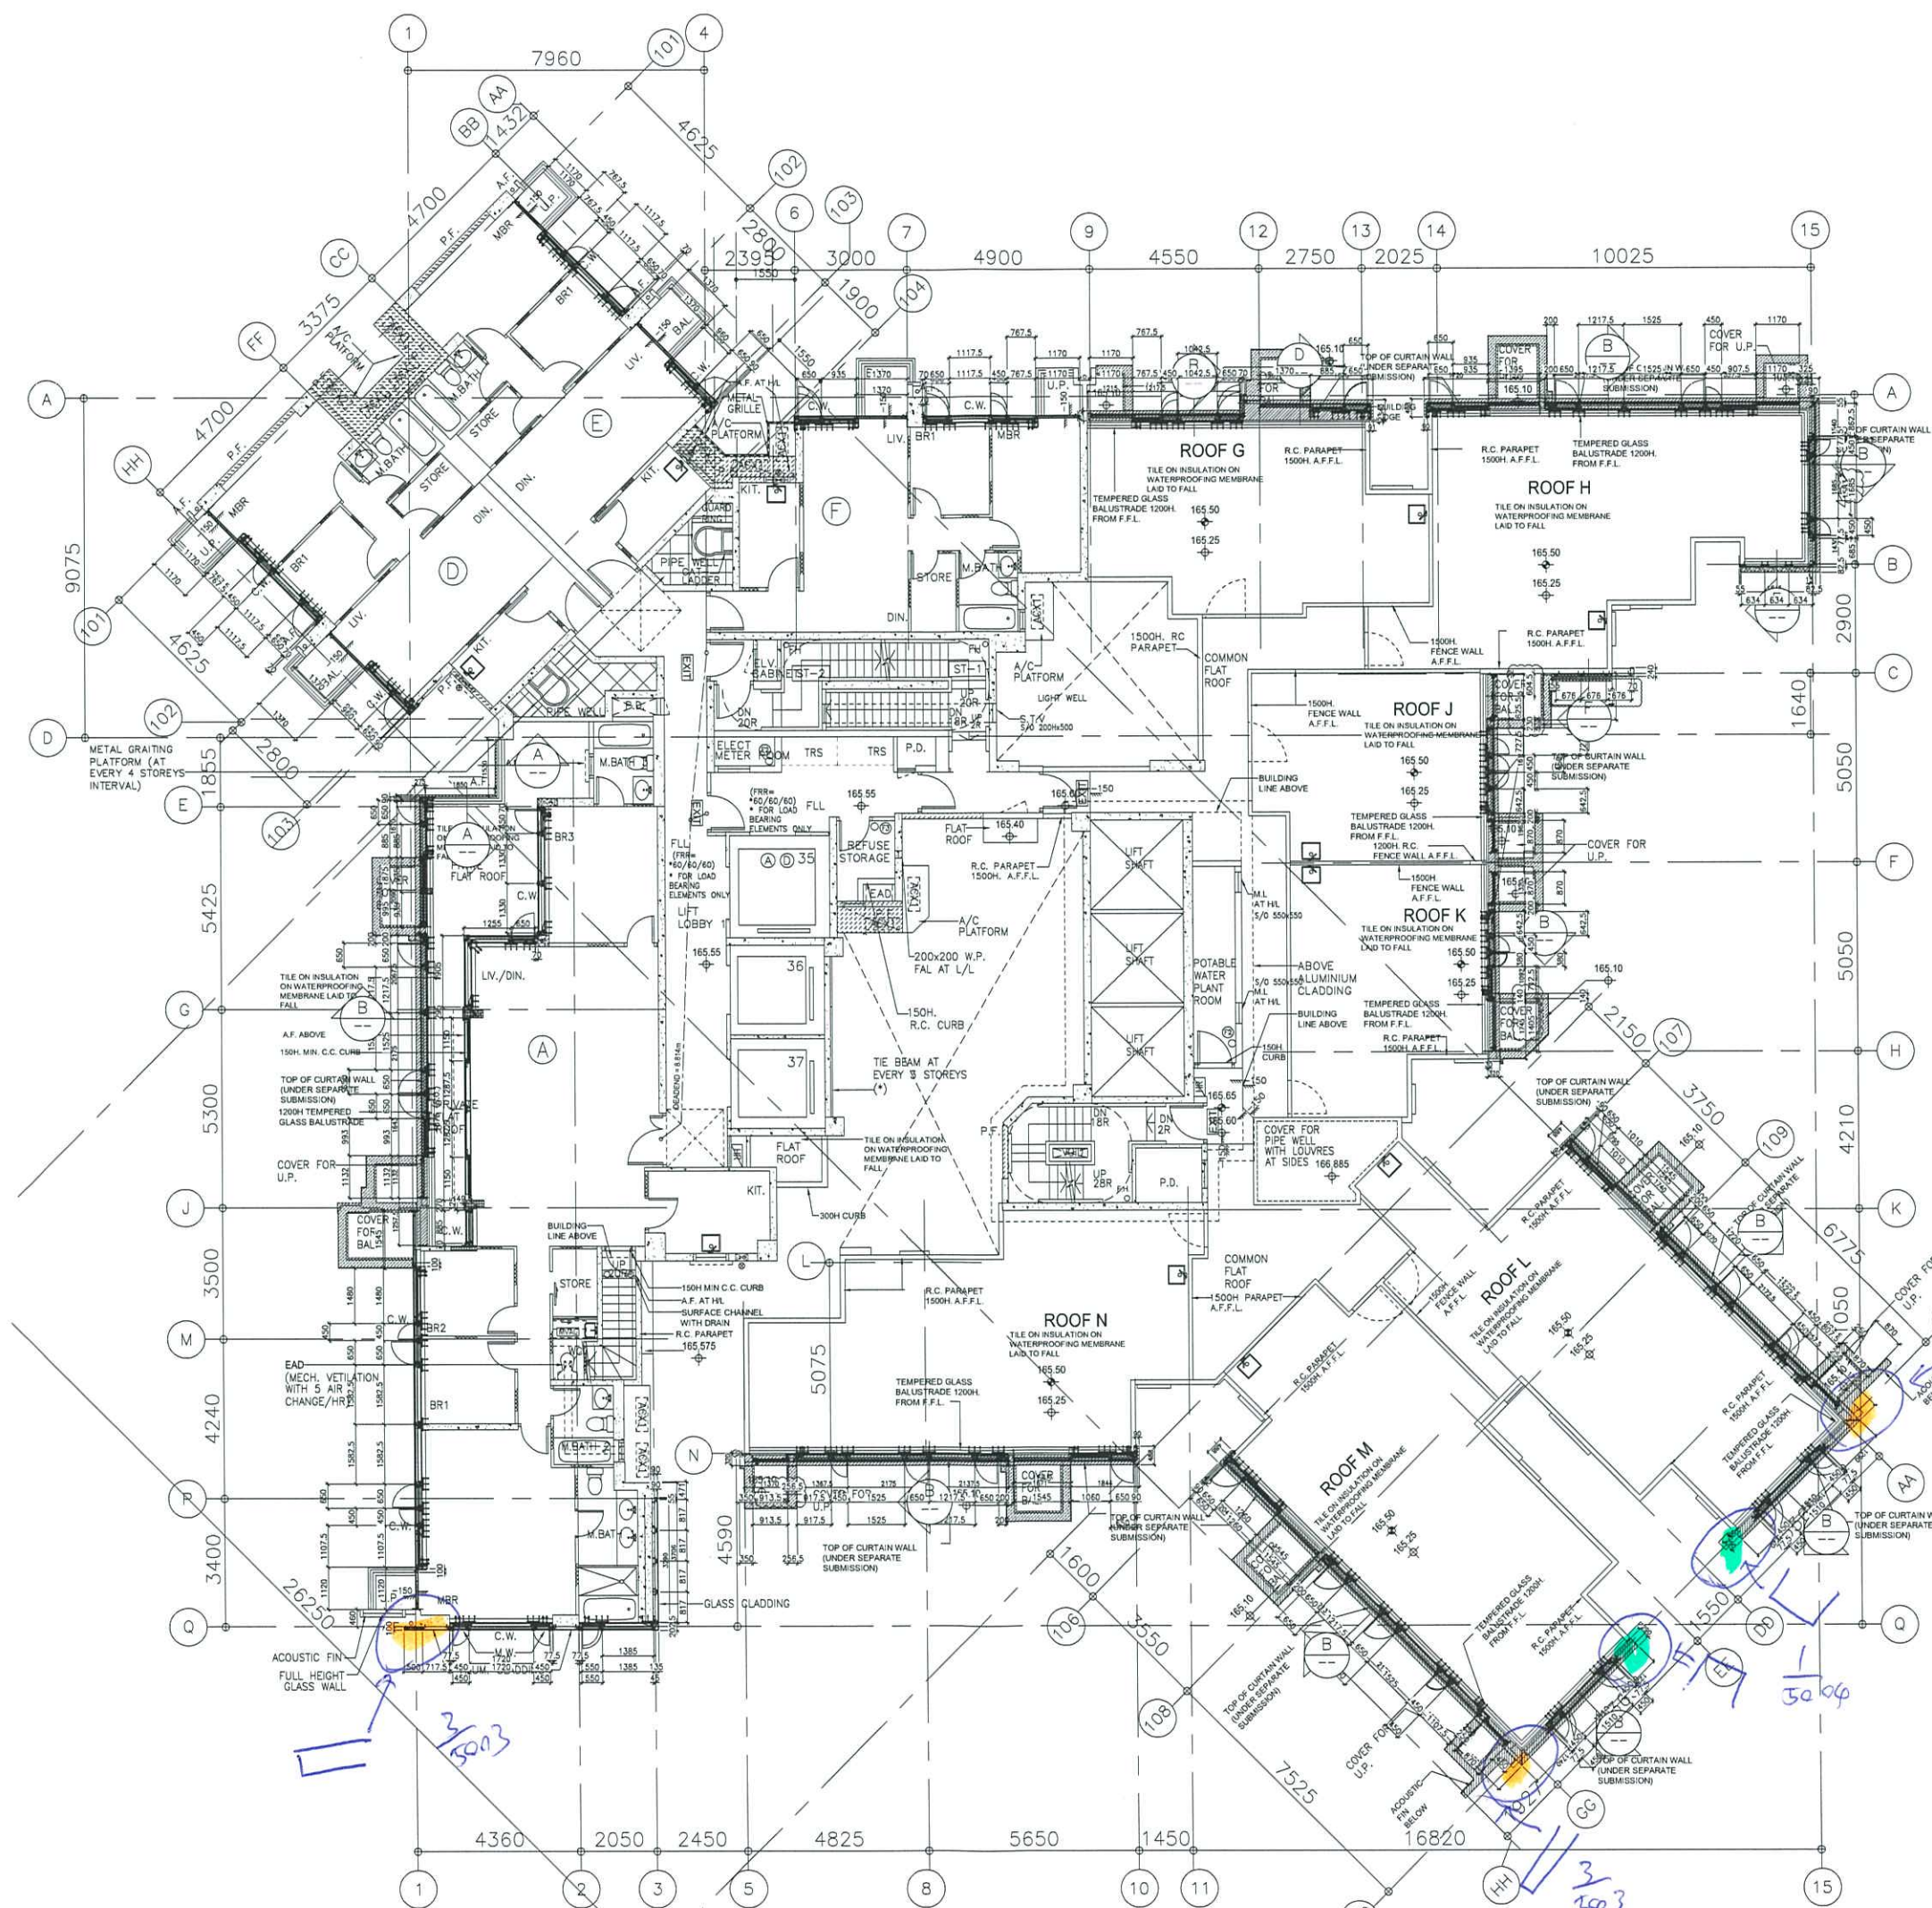

T5 - 51/F PLAN

3/503

3/503

3/504

3/503