

工程指示 / 要求簡箋(E.I.)

工程指示編號：EI / 1694 / 20

修改版次：A

工程編號：J - 837

工程名稱：觀塘裕民坊

工程項目：幕牆 吸音柱(T5M,N)(大貨)

收件人：生統 / 永林

發件人：Eric Liu

日期：08/05/2020

□要求提供 / □確認 事項：

- ( ) 初步鋁料 B.M.
- ( ) 加工拆圖，然後生產
- ( ) 尺寸表
- ( ) 正式鋁料 B.M.
- ( ) 技術上資料 / 指示
- ( ) 報價
- ( ) 配件 B.M.
- ( ) 樣辦或貨品說明書
- ( ) 分判合約
- ( ) 其他：\_\_\_\_\_

內容：

請按加工圖生產吸音柱送地盤安裝(T5M,N)(大貨)

先做 16 樓一層數量送地盤安裝

A 版: 因 pomute 不能焊接做 Z 形封篤，改為封篤片散出，黏在 2mm 鋁板封篤面上 (地盤做)

15 號前優先到 16 樓一層數量到地盤

謝謝！

請在 2020 / 05 / 15 前完成上列要求。

附：4 頁加工圖

以上項目為：

- 原合約工程包
- 原合約工程加 / 減賬
- 新工程報價

原因：-

分發東莞各部門：

- ( ) 生產技術總監  連附件
- ( / ) 技術部  連附件 永林
- ( ) 生產部  連附件
- ( ) 機械設計部  連附件
- ( ) 採購部  連附件
- ( / ) 生產統籌部  連附件 梅
- ( ) 質檢部  連附件
- ( ) 會計部  連附件
- ( ) 報關組  連附件
- ( ) 其他 楊榮輝  連附件

分發香港各部門：

- ( ) 行政部  連附件
- ( ) 會計部  連附件
- ( ) 統籌部  連附件
- ( / ) 工程部地盤科文  連附件 火阿奇
- ( ) 採購部  連附件
- ( ) QS 部  連附件
- ( ) 維修部  連附件
- ( ) 其他 \_\_\_\_\_  連附件

傳遞編號：

HK 0794 / 20

發件人簽署：

項目經理簽署：

EG-DWG3





美特鋁質有限公司  
MIDI Aluminium Fabricator Ltd.

工程號 J-837 地盤 觀塘裕民坊

T5M用

T5-M 頂吸音柱 組裝示意圖

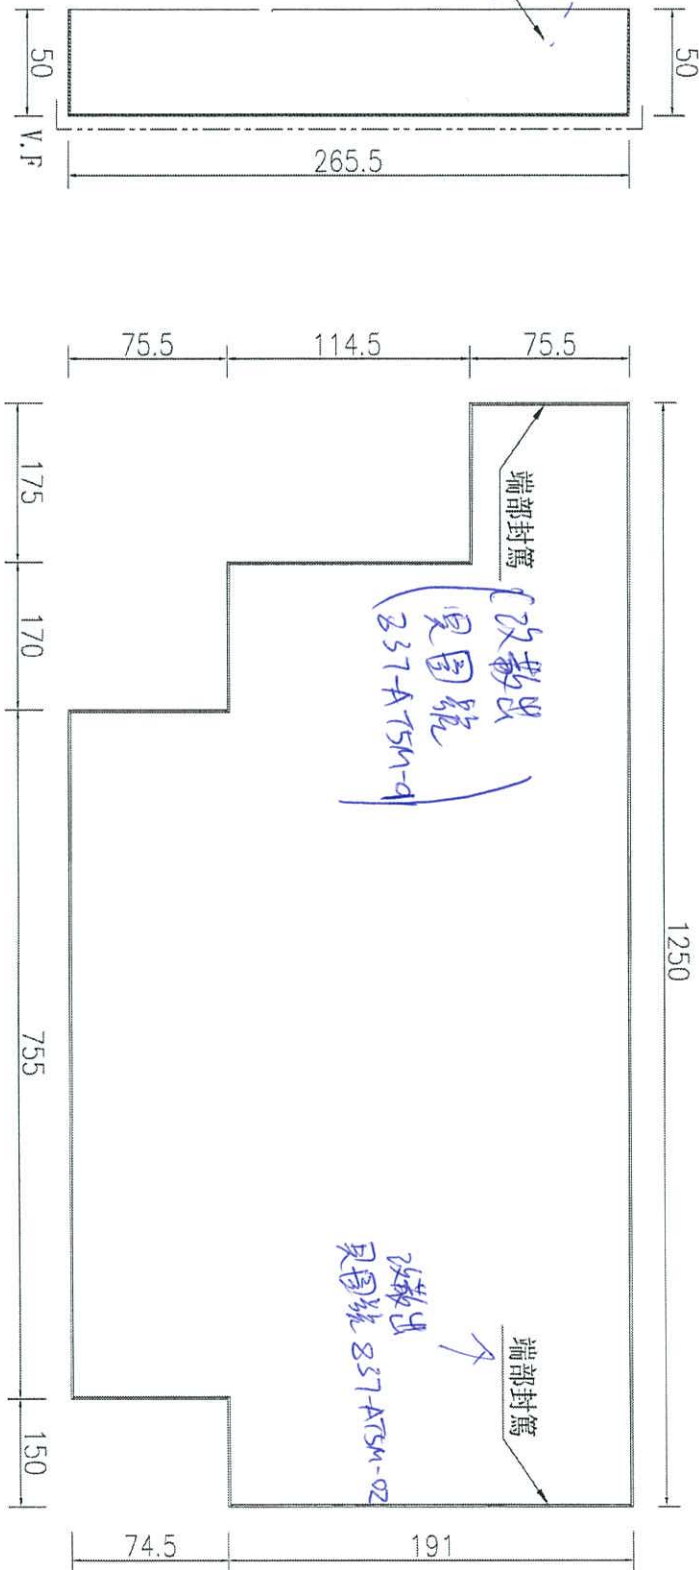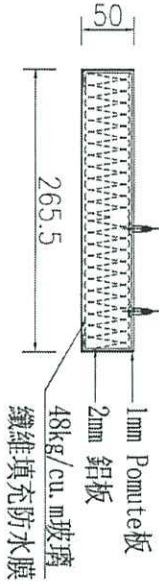

數量	38
備註	

名稱	pomute板拆圖	制圖	吳禕瑜	2020.04.07	修改	
材料	1mm pomute板	復核			日期	
顏色	UCT803649FXL-2(香檳金)	批准			圖號	DT-LB13





美特鋁質有限公司  
MIDI Aluminium Fabricator Ltd.

T5M用

正身

工程號 J-837 地盤 觀塘裕民坊

T5-M 頂吸音柱 組裝示意圖

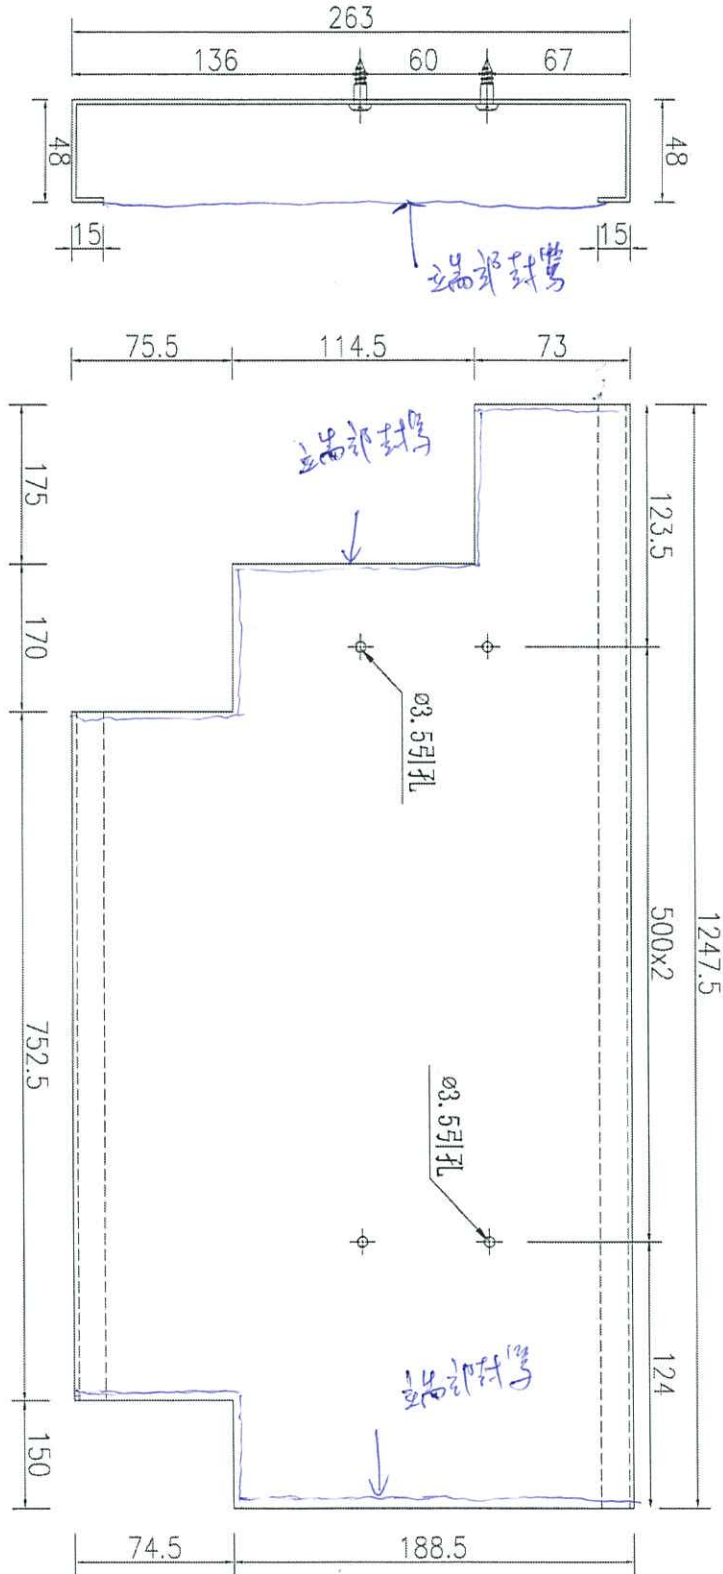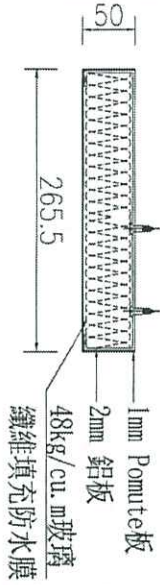

數量	38
備註	



名稱	鋁板拆圖	制圖	吳禕瑜	2020.04.07	修改	
材料	2mm鋁板	復核			日期	
顏色	MILL	批准			圖號	DT-LB14



美特鋁質有限公司  
MIDI Aluminium Fabricator Ltd.

工程號 J-837 地盤 觀塘裕民坊

T5-M 頂吸音柱 組裝示意圖

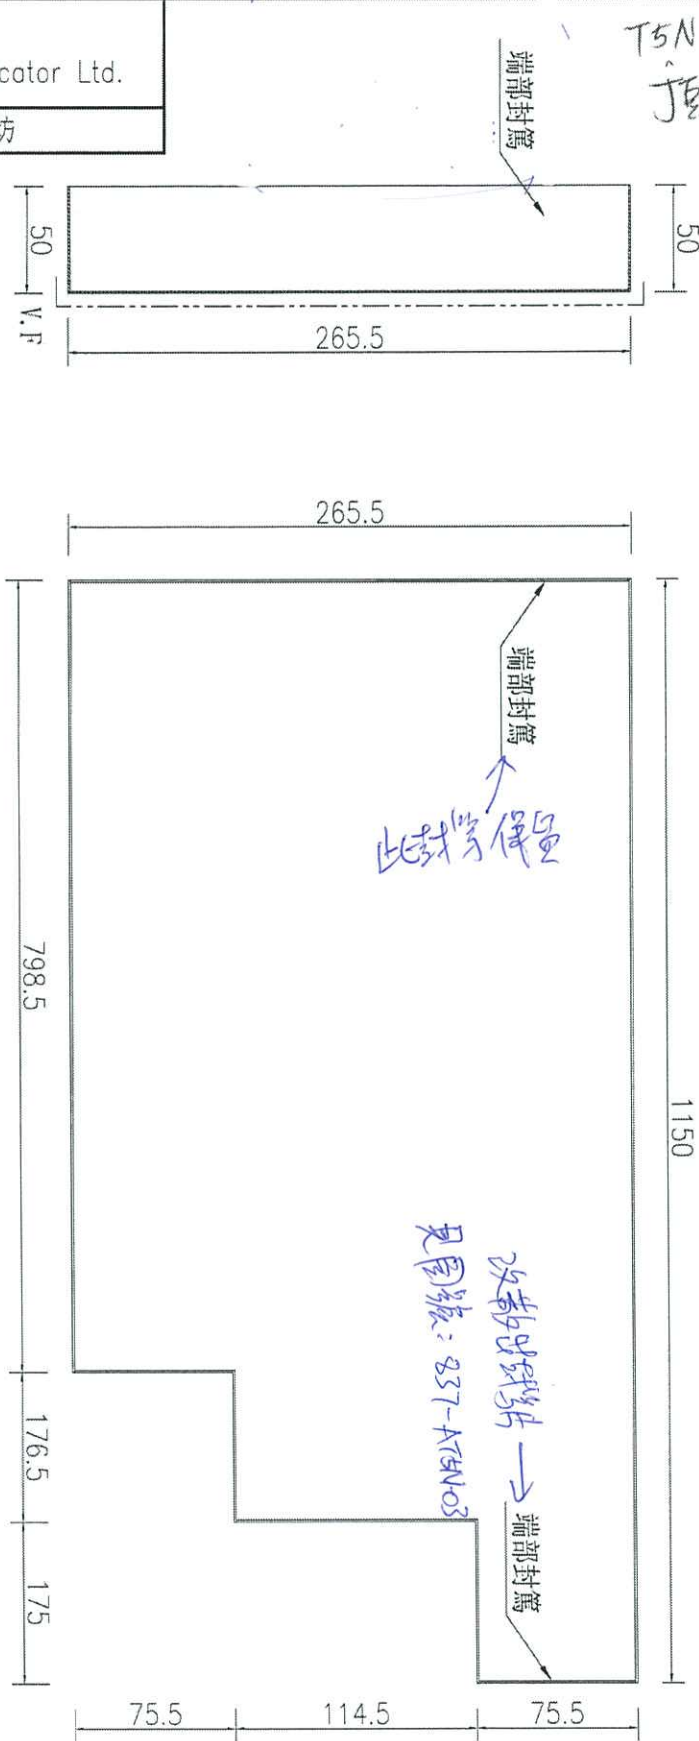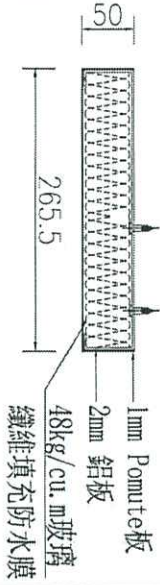

數量	38
備註	

名稱	pomute板拆圖	制圖	吳禕瑜	2020.04.07	修改	
材料	1mm pomute板	復核			日期	
顏色	UCT803649FXL-2(香檳金)	批准			圖號	DT-LB17





美特鋁質 有限公司  
MIDI Aluminium Fabricator Ltd.

T5N用  
J型捲



工程號 J-837 地盤 觀塘裕民坊

T5-M 頂吸音柱 組裝示意圖

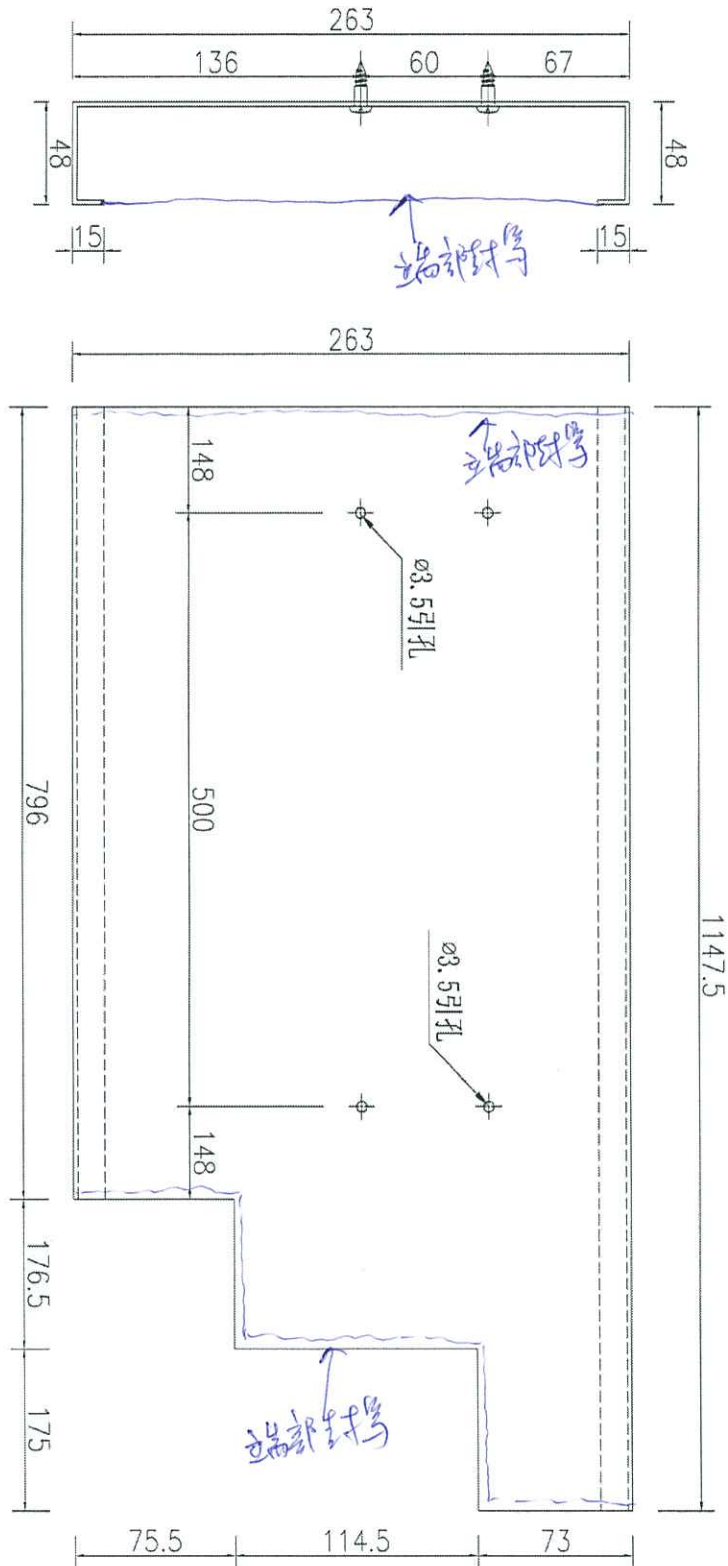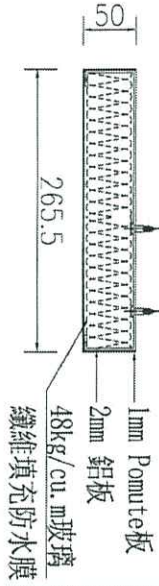

數量	38
備註	

名稱	鋁板拆圖	制圖	吳禕瑜	2020.04.07	修改	
材料	2mm鋁板	復核			日期	
顏色	MILL	批准			圖號	DT-LB18

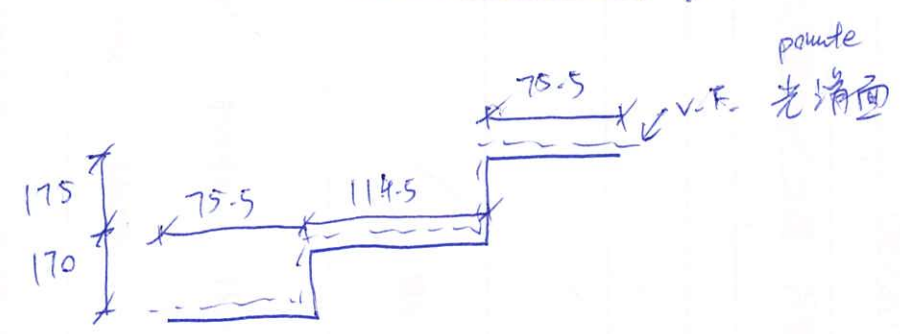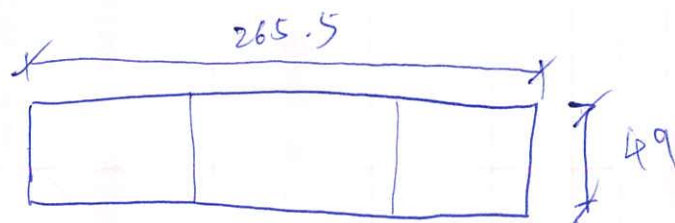

DT-LB13用封字片


T5M用

1mm厚 plate 板

规格: VCT803649FXL-2

数量 38件

图号: 837-AT6M-01

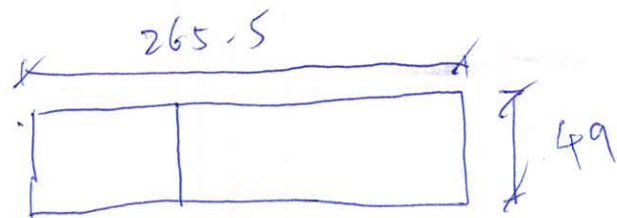

DTLB13 用封字片


T5M 用


1mm厚 pcvete板

规格: UCT803649FXL-2


数量 = 387件

图号 = 831-A75M-02

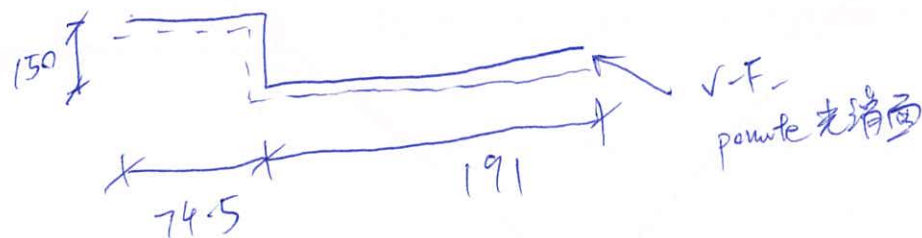

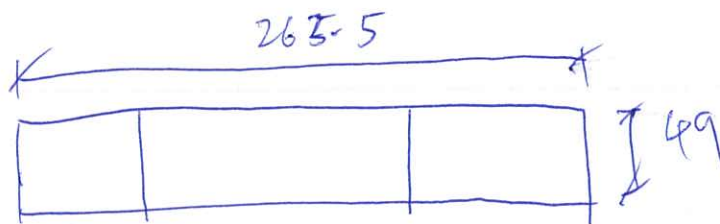

DT-LB17 用封字片

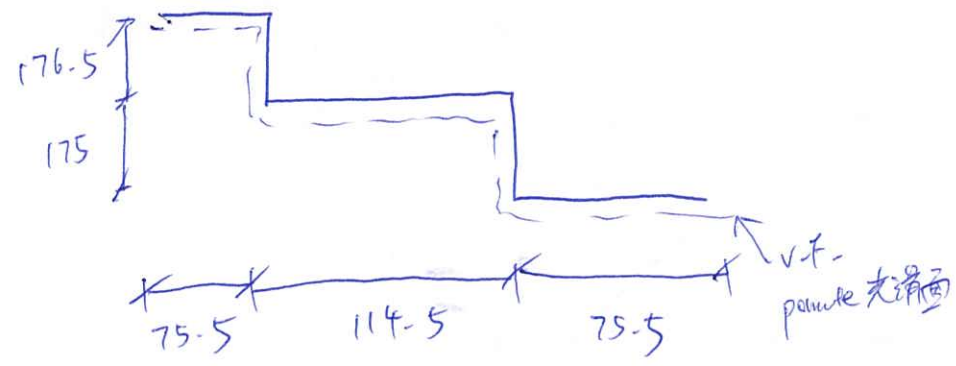

75N用

1mm厚 pamide 板

料号: VCT 803649 FXL-2

数量: 38件

图号: 2837-A75N-03