



工程指示 / 要求簡箋(E.I.)

工程指示編號：EI / 1695 / 20

修改版次：-

工程編號：J - 837

工程名稱：觀塘裕民坊

工程項目：後裝門 鋁料 BM(加訂門玉料)

收件人：Maggie/ 生統 / 永林

發件人：Eric Liu

日期：17/04/2020

要求提供 / 確認 事項：

- () 初步鋁料 B.M. () 加工拆圖，然後生產 () 尺寸表
- () 正式鋁料 B.M. () 技術上資料 / 指示 () 報價
- () 配件 B.M. () 樣辦或貨品說明書 () 分判合約
- () 其他：_____

內容：

請按 BM 訂購鋁料送廠加工用
 因廠現時不夠料生產後裝 FD 門玉，按最低訂量訂購
 謝謝！

請在 2020 / 04 / 30 前完成上列要求。

附：1 頁 BM，1 頁

以上項目為：

- 原合約工程包 原合約工程加 / 減賬 新工程報價

原因：-

分發東莞各部門：

- () 生產技術總監 連附件 (✓) 技術部 連附件 永林 () 生產部 連附件 () 機械設計部 連附件
- () 採購部 連附件 (✓) 生產統籌部 連附件 梅
- () 質檢部 連附件 () 會計部 連附件 () 報關組 連附件 () 其他 楊榮輝 連附件

分發香港各部門：

- () 行政部 連附件 () 會計部 連附件 () 統籌部 連附件 () 工程部地盤科文 連附件
- (✓) 採購部 連附件 () QS 部 連附件 () 維修部 連附件 () 其他 _____ 連附件

傳遞編號：

HK 9612 / 20


發件人簽署：

項目經理簽署：

 美特鋁質有限公司 MIDI Aluminium Fabricator Ltd.		工程號: J-837	計算: 陳俊賢	日期: 2018.10.11	送呈: 胡哥									
		地盤名稱: 觀塘裕民坊	核對: 謝永林	日期: 2018.10.16	副本:									
廠用鋁型材B.M.表		項目類別: 後裝門窗	批准:	日期:	此BM依據EI/9626/18(B版)施工圖 計算									
BM編號: J837-WI-M02-F-AP01		A/C Code:	有顏色鋁料(Kg): 272.09	無顏色鋁料(Kg): 0.00	V.F總(米 ²): 40.83									
序號	修改標示	物料編號	鋁料名稱	顏色	合金狀態	長度	數量 (支)			重量(Kgs)		V.F.(米 ²)		備注
						(mm)	實用	後備	總數	Kg/M	總重量	米 ² /米	Total_V.F.	
1		X846580	FD門玉料	EC-DG-S332054 (3塗)	6063-T6	5800	30	2	32	1.466	272.090	0.220	40.832	
2								合計:	32		272.09		40.83	

check 75/76

J-837後裝窗鋁料模圖

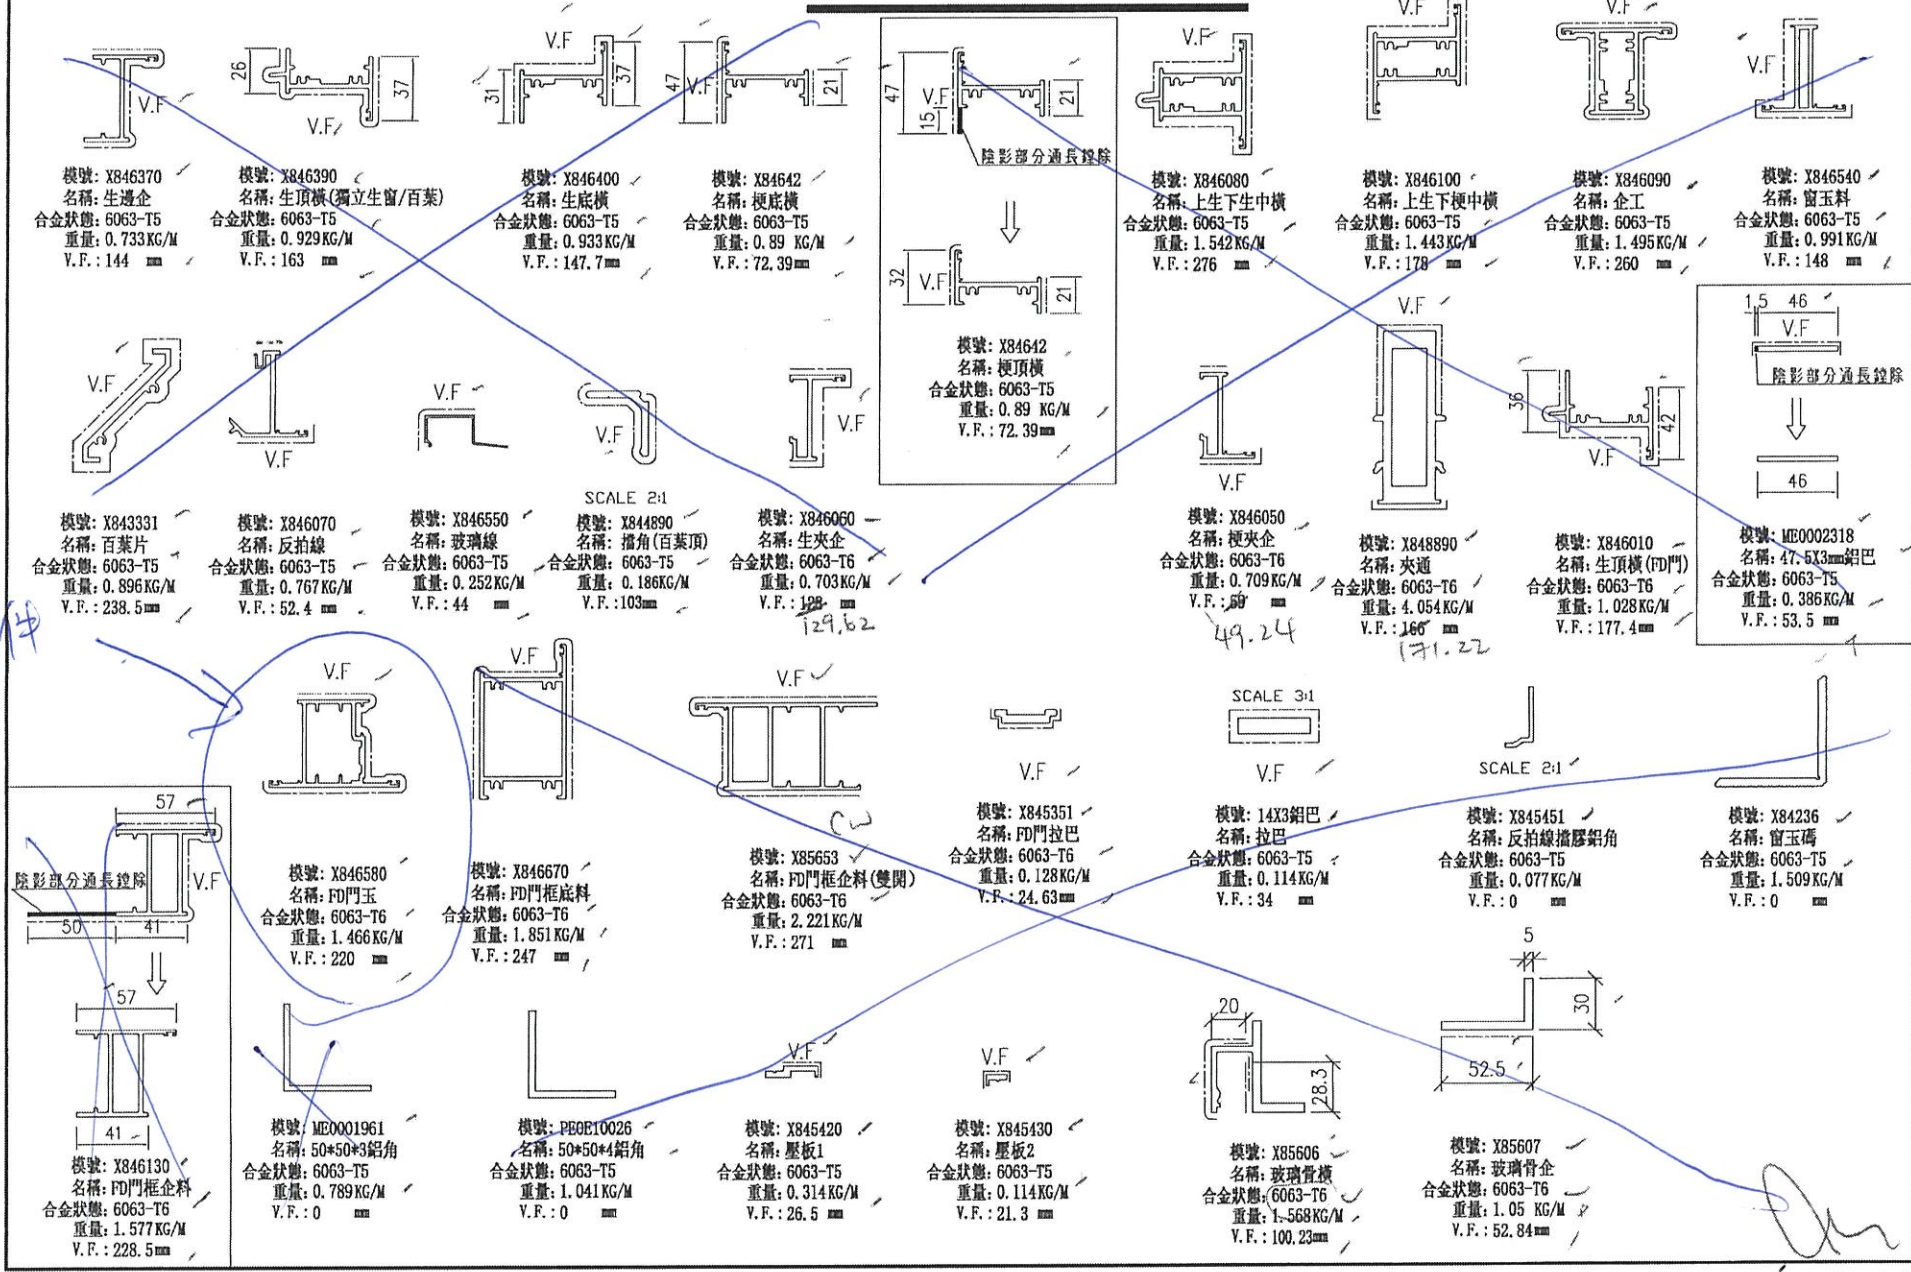


模號: X846370
名稱: 生邊企
合金狀態: 6063-T5
重量: 0.733KG/M
V.F.: 144 mm

模號: X846390
名稱: 生頂橫(獨立生窗/百葉)
合金狀態: 6063-T5
重量: 0.929KG/M
V.F.: 163 mm

模號: X846400
名稱: 生底橫
合金狀態: 6063-T5
重量: 0.933KG/M
V.F.: 147.7mm

模號: X84642
名稱: 梗底橫
合金狀態: 6063-T5
重量: 0.89 KG/M
V.F.: 72.39mm

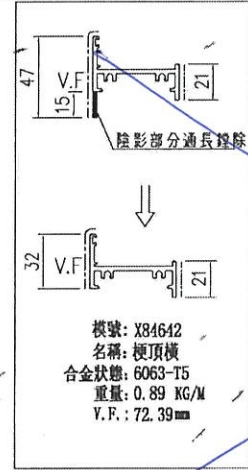

模號: X846080
名稱: 上生下生中橫
合金狀態: 6063-T5
重量: 1.542KG/M
V.F.: 276 mm

模號: X846100
名稱: 上生下梗中橫
合金狀態: 6063-T5
重量: 1.443KG/M
V.F.: 178 mm

模號: X846090
名稱: 企工
合金狀態: 6063-T5
重量: 1.495KG/M
V.F.: 260 mm

模號: X846540
名稱: 窗玉料
合金狀態: 6063-T5
重量: 0.991KG/M
V.F.: 148 mm

模號: X843331
名稱: 百葉片
合金狀態: 6063-T5
重量: 0.896KG/M
V.F.: 238.5mm

模號: X846070
名稱: 反拍線
合金狀態: 6063-T5
重量: 0.767KG/M
V.F.: 52.4 mm

模號: X846550
名稱: 玻璃線
合金狀態: 6063-T5
重量: 0.252KG/M
V.F.: 44 mm

SCALE 2:1
模號: X844890
名稱: 擋角(百葉頂)
合金狀態: 6063-T5
重量: 0.186KG/M
V.F.: 103mm


模號: X846060
名稱: 生夾企
合金狀態: 6063-T6
重量: 0.703KG/M
V.F.: 129.62 mm

模號: X846050
名稱: 梗夾企
合金狀態: 6063-T6
重量: 0.709KG/M
V.F.: 59 mm

模號: X848890
名稱: 夾通
合金狀態: 6063-T6
重量: 4.054KG/M
V.F.: 166 mm

模號: X846010
名稱: 生頂橫(FD門)
合金狀態: 6063-T6
重量: 1.028KG/M
V.F.: 177.4mm

模號: ME0002318
名稱: 47-5X3mm鋁巴
合金狀態: 6063-T5
重量: 0.386KG/M
V.F.: 53.5 mm

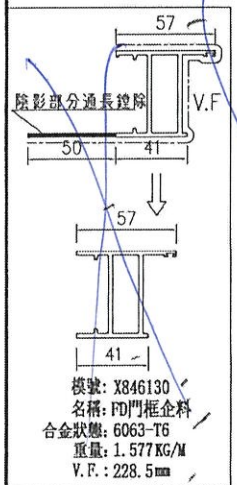

模號: X846580
名稱: FD門玉
合金狀態: 6063-T6
重量: 1.466KG/M
V.F.: 220 mm

模號: X846670
名稱: FD門框底料
合金狀態: 6063-T6
重量: 1.851KG/M
V.F.: 247 mm

模號: X85653
名稱: FD門框企料(雙開)
合金狀態: 6063-T6
重量: 2.221KG/M
V.F.: 271 mm

模號: X845351
名稱: FD門拉巴
合金狀態: 6063-T6
重量: 0.128KG/M
V.F.: 24.63mm

模號: 14X3鋁巴
名稱: 拉巴
合金狀態: 6063-T5
重量: 0.114KG/M
V.F.: 34 mm

模號: X845451
名稱: 反拍線擋膠鋁角
合金狀態: 6063-T5
重量: 0.077KG/M
V.F.: 0 mm

模號: X84236
名稱: 窗玉碼
合金狀態: 6063-T5
重量: 1.509KG/M
V.F.: 0 mm

模號: ME0001961
名稱: 50*50*3鋁角
合金狀態: 6063-T5
重量: 0.789KG/M
V.F.: 0 mm

模號: PE0E10026
名稱: 50*50*4鋁角
合金狀態: 6063-T5
重量: 1.041KG/M
V.F.: 0 mm

模號: X845420
名稱: 壓板1
合金狀態: 6063-T5
重量: 0.314KG/M
V.F.: 26.5 mm

模號: X845430
名稱: 壓板2
合金狀態: 6063-T5
重量: 0.114KG/M
V.F.: 21.3 mm

模號: X85606
名稱: 玻璃骨橫
合金狀態: 6063-T6
重量: 1.568KG/M
V.F.: 100.23mm

模號: X85607
名稱: 玻璃骨企
合金狀態: 6063-T6
重量: 1.05 KG/M
V.F.: 52.84mm

14/11/19