

工程指示 / 要求簡箋(E.I.)

工程指示編號：EI / 1697 / 20

修改版次：A

工程編號：J - 837

工程名稱：觀塘裕民坊

工程項目：幕牆 隔音門用鋁板+POMUTE 板(T5M,N,J)(大貨)

收件人：生統 / 永林

發件人：Eric Liu

日期：23/04/2020

要求提供 / 確認 事項：

- | | | |
|------------------------------------|-------------------------------------|-------------------------------|
| <input type="checkbox"/> 初步鋁料 B.M. | <input type="checkbox"/> 加工拆圖，然後生產 | <input type="checkbox"/> 尺寸表 |
| <input type="checkbox"/> 正式鋁料 B.M. | <input type="checkbox"/> 技術上資料 / 指示 | <input type="checkbox"/> 報價 |
| <input type="checkbox"/> 配件 B.M. | <input type="checkbox"/> 樣辦或貨品說明書 | <input type="checkbox"/> 分判合約 |
| <input type="checkbox"/> 其他：_____ | | |

內容：

請按加工圖生產隔音門用鋁板+POMUTE 板送地盤安裝(T5M,N,J)(大貨)

先做 16 樓一層數量送地盤安裝

A 版：因有修改，pomute 板暫停加工(已問廠未摺)

謝謝！

請在 2020 / 04 / 27 前完成上列要求。

附：- 2至加工圖

以上項目為：

原合約工程包 原合約工程加 / 減賬 新工程報價

原因：-

分發東莞各部門：

() 生產技術總監 連附件 () 技術部 連附件 永林 () 生產部 連附件 () 機械設計部 連附件
 () 採購部 連附件 () 生產統籌部 連附件 梅
 () 質檢部 連附件 () 會計部 連附件 () 報關組 連附件 () 其他 楊榮輝 連附件

分發香港各部門：


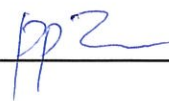
() 行政部 連附件 () 會計部 連附件 () 統籌部 連附件 () 工程部地盤科文 連附件
 () 採購部 連附件 () QS 部 連附件 () 維修部 連附件 () 其他 _____ 連附件

傳遞編號：

HK 0683 / 20

發件人簽署：

項目經理簽署：




美特鋁質有限公司
MIDI Aluminium Fabricator Ltd.

做16層樓1層數量




工程號 J-837 地盤 觀塘裕民坊

注：先做二副樣板組裝后，再生產大件。

| 序號 | 物料編號 | 數量 | 長度L | 長度L1 | A | N | B |
|----|-----------|-----|-----|------|----|-----|-----|
| 1 | DT-LB05-1 | 78 | 540 | 494 | 70 | 300 | 170 |
| 2 | DT-LB05-2 | 78 | 592 | 546 | 96 | 300 | 196 |
| 3 | DT-LB05-3 | 156 | 384 | 338 | 42 | 200 | 142 |

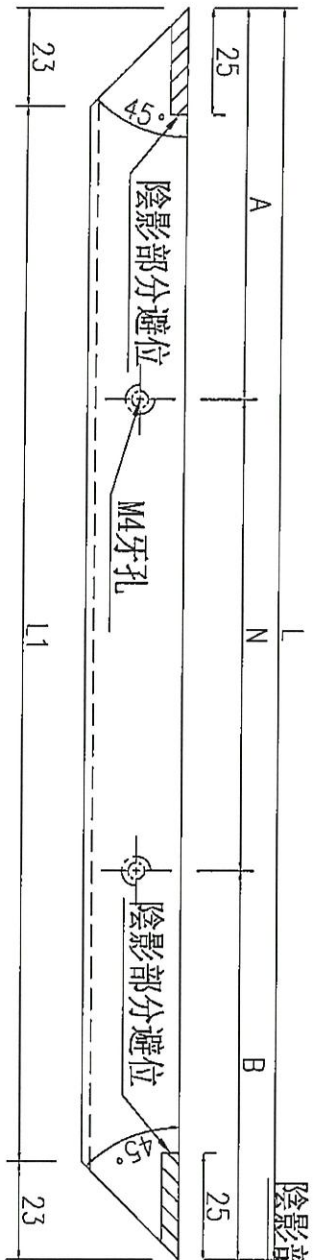

暫停

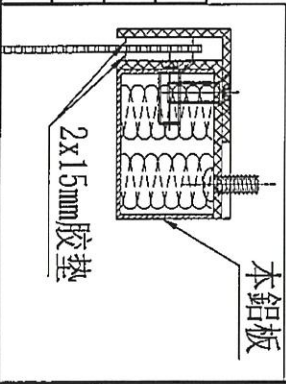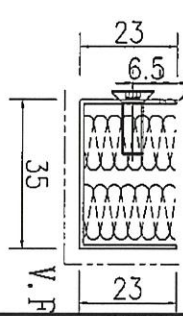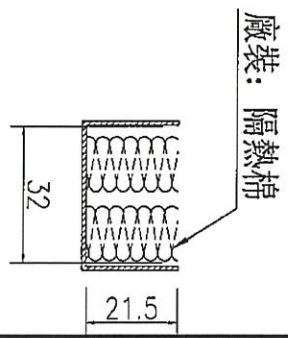

| | | | | | | | |
|----|---------------------|----|-----|------------|----|---------|--|
| 名稱 | pomute板拆圖 | 制圖 | 吳禱瑜 | 2020.04.07 | 修改 | | |
| 材料 | 1mm pomute板 | 復核 | | | 日期 | | |
| 顏色 | UCT803649FXL-2(香檳金) | 批准 | | | 圖號 | DT-LB05 | |



美特鋁質有限公司
MIDI Aluminium Fabricator Ltd.

工程號 J-837 地盤 觀塘裕民坊

序號

物料編號

數量


1

DT-LB06

312


注：先做一副樣板組裝后，再生產大件。

做16塊 僅數量

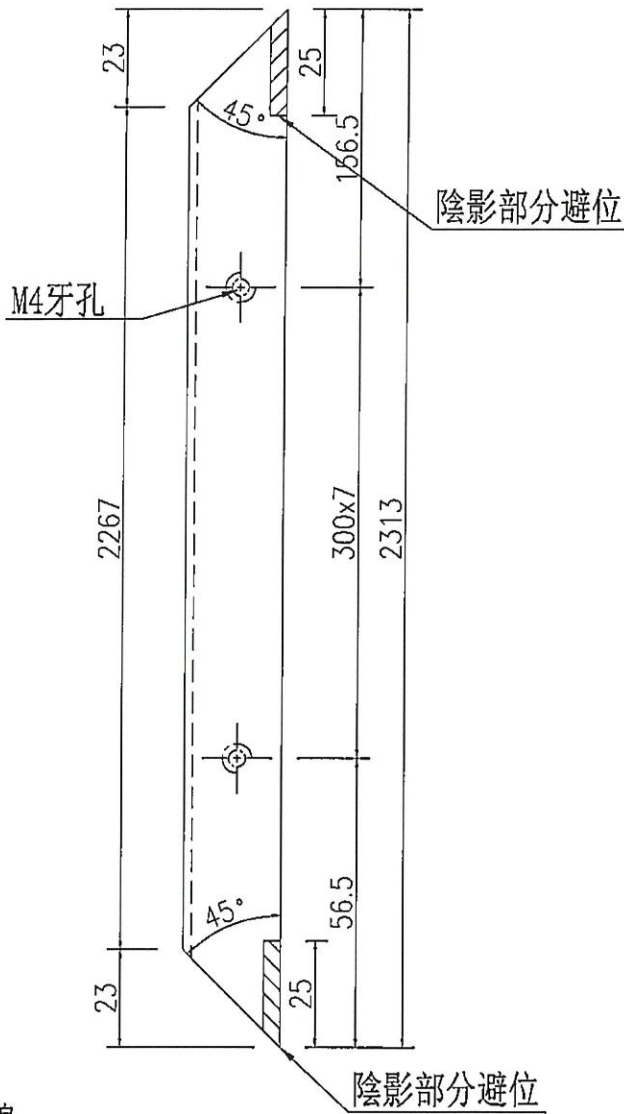


暫停

廠裝：隔熱棉

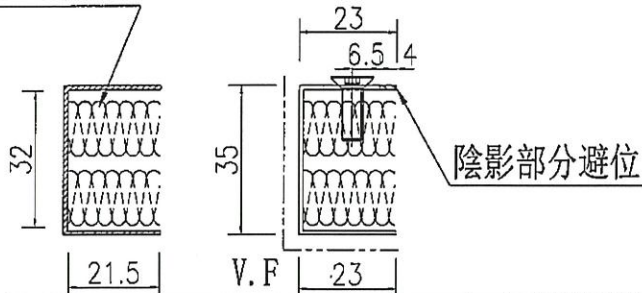

2x15mm膠墊

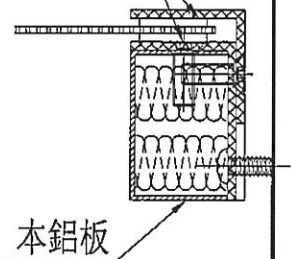

| | | | | | | | |
|----|---------------------|----|-----|------------|----|---------|--|
| 名稱 | pomute板拆圖 | 制圖 | 吳禕瑜 | 2020.04.07 | 修改 | | |
| 材料 | 1mm pomute板 | 復核 | | | 日期 | | |
| 顏色 | UCT803649FXL-2(香槟金) | 批准 | | | 圖號 | DT-LB06 | |