



工程指示 / 要求簡箋(E.I.)

工程指示編號：EI / 1697 / 20

修改版次：F

工程編號：J - 837

工程名稱：觀塘裕民坊

工程項目：幕牆 隔音門用鋁板+POMUTE 板(T5M,N,J)(大貨)

收件人：生統 / 永林

發件人：Eric Liu

日期：27/06/2020

要求提供 / 確認 事項：

- | | | |
|------------------------------------|-------------------------------------|-------------------------------|
| <input type="checkbox"/> 初步鋁料 B.M. | <input type="checkbox"/> 加工拆圖，然後生產 | <input type="checkbox"/> 尺寸表 |
| <input type="checkbox"/> 正式鋁料 B.M. | <input type="checkbox"/> 技術上資料 / 指示 | <input type="checkbox"/> 報價 |
| <input type="checkbox"/> 配件 B.M. | <input type="checkbox"/> 樣辦或貨品說明書 | <input type="checkbox"/> 分判合約 |
| <input type="checkbox"/> 其他：_____ | | |

內容：

請按加工圖生產隔音門用鋁板+POMUTE 板送地盤安裝(T5M,N,J)(大貨)

先做 16 樓一層數量送地盤安裝

F 版：按現場覆尺數修改拆圖，放行大貨生產

謝謝！

請在 2020 / 07 / 07 前完成上列要求。

附：1 頁圖登，7 頁加工圖

以上項目為：

- 原合約工程包 原合約工程加 / 減賬 新工程報價

原因：-

分發東莞各部門：

- () 生產技術總監 連附件 () 技術部 連附件 永林 () 生產部 連附件 () 機械設計部 連附件
 () 採購部 連附件 () 生產統籌部 連附件 梅
 () 質檢部 連附件 () 會計部 連附件 () 報關組 連附件 () 其他 楊榮輝 連附件

分發香港各部門：



- () 行政部 連附件 () 會計部 連附件 () 統籌部 連附件 () 工程部地盤科文 連附件
 () 採購部 連附件 () QS 部 連附件 () 維修部 連附件 () 其他 _____ 連附件

傳遞編號：

HK 1261 / 20

發件人簽署：




項目經理簽署：



注：先做一副樣板組裝后，再生產大件。

工程號 J837 地盤 觀塘裕民坊

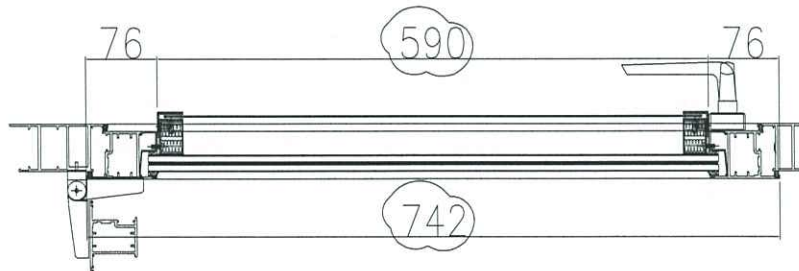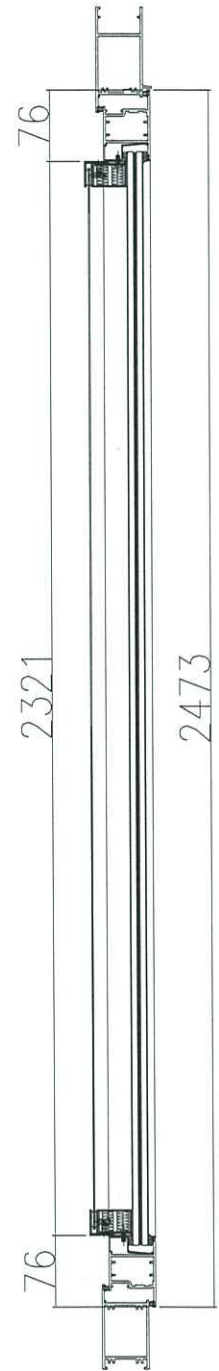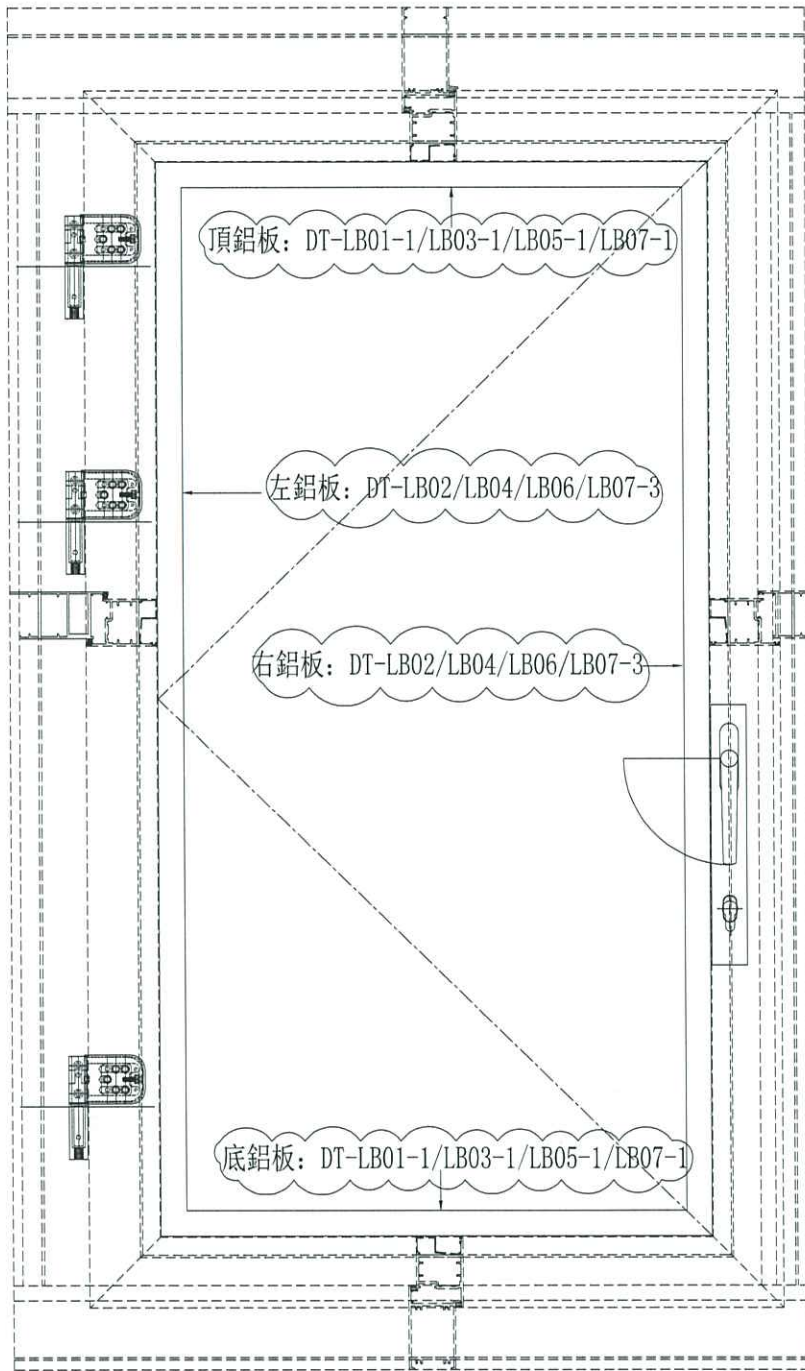


T5-N

| | | | | | | | |
|----|---------------------|----|-----|------------|----|-----------|-----------|
| 名稱 | 鋁折件組裝示意 | 制圖 | 吳禕瑜 | 2020.04.06 | 修改 | A | B |
| 材料 | — | 復核 | | | 日期 | 2020.4.25 | 2020.6.22 |
| 顏色 | UCT803649FXL-2(香檳金) | 批准 | | | 圖號 | DT-S01 | |



注：先做一副樣板組裝后，再生產大件。

工程號 J837 地盤 觀塘裕民坊

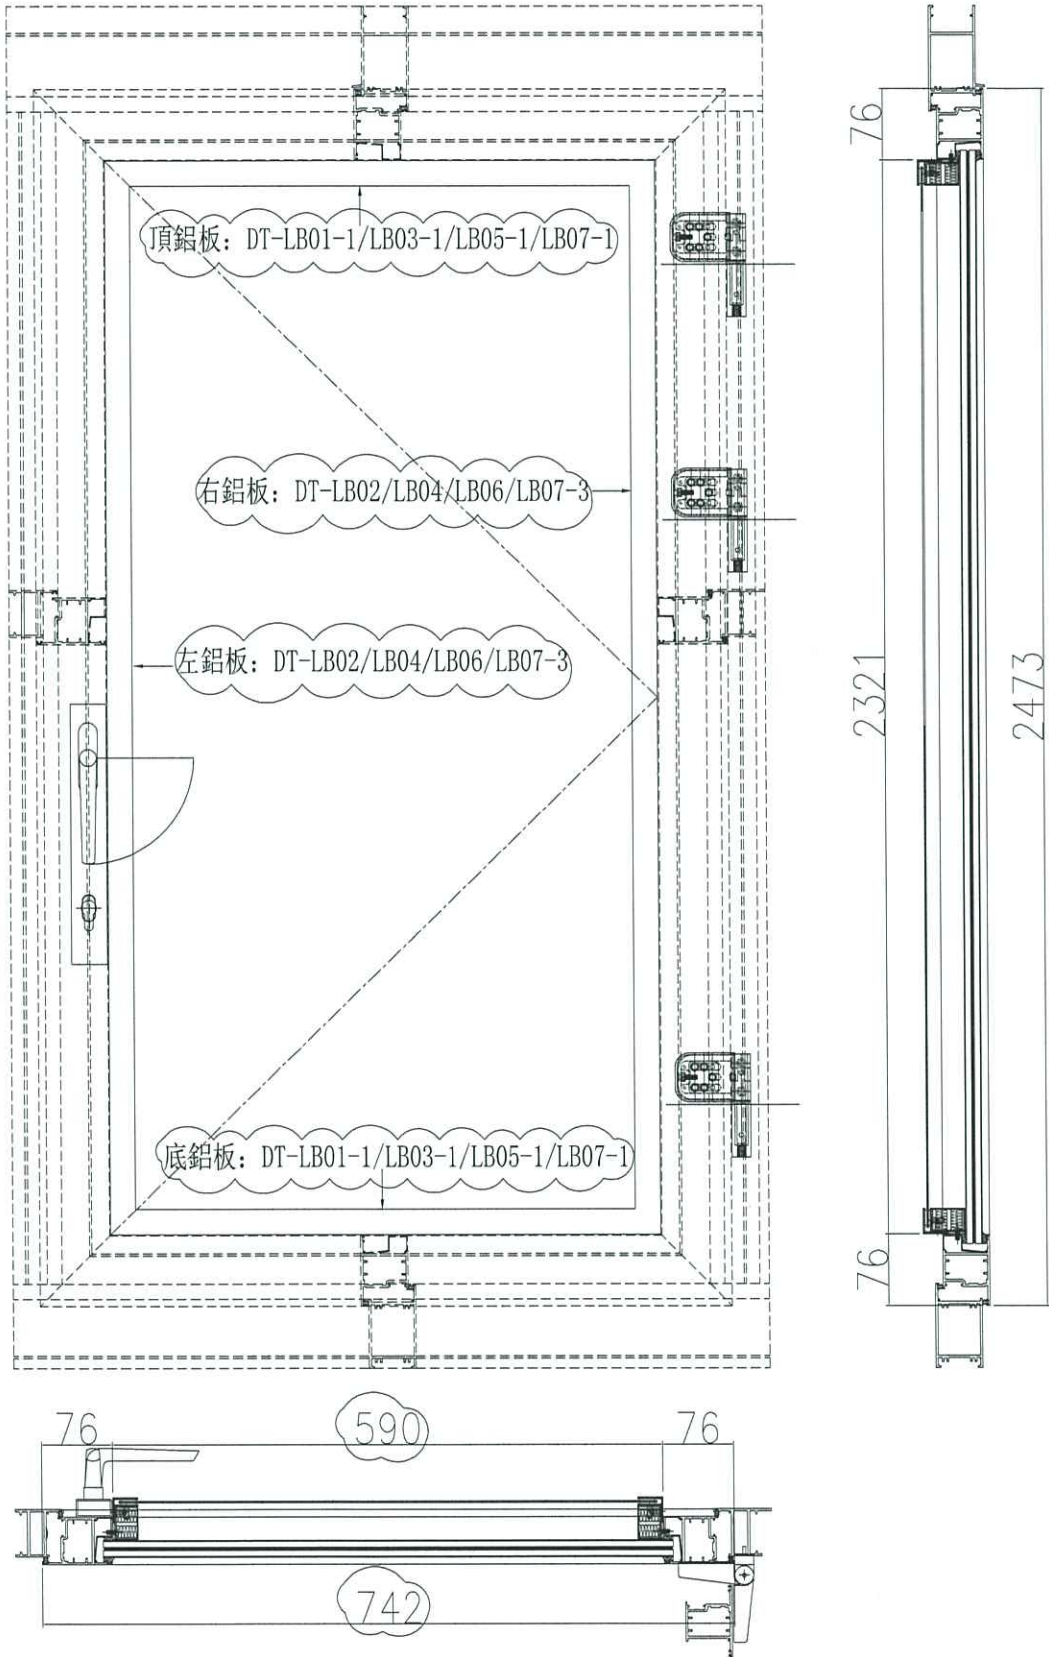


T5-M

| | | | | | | | |
|----|---------------------|----|-----|------------|----|-----------|-----------|
| 名稱 | 鋁折件組裝示意 | 制圖 | 吳禕瑜 | 2020.04.06 | 修改 | A | B |
| 材料 | — | 復核 | | | 日期 | 2020.4.25 | 2020.6.22 |
| 顏色 | UCT803649FXL-2(香檳金) | 批准 | | | 圖號 | DT-S02 | |



注：先做一副樣板組裝后，再生產大件。

工程號 J837 地盤 觀塘裕民坊



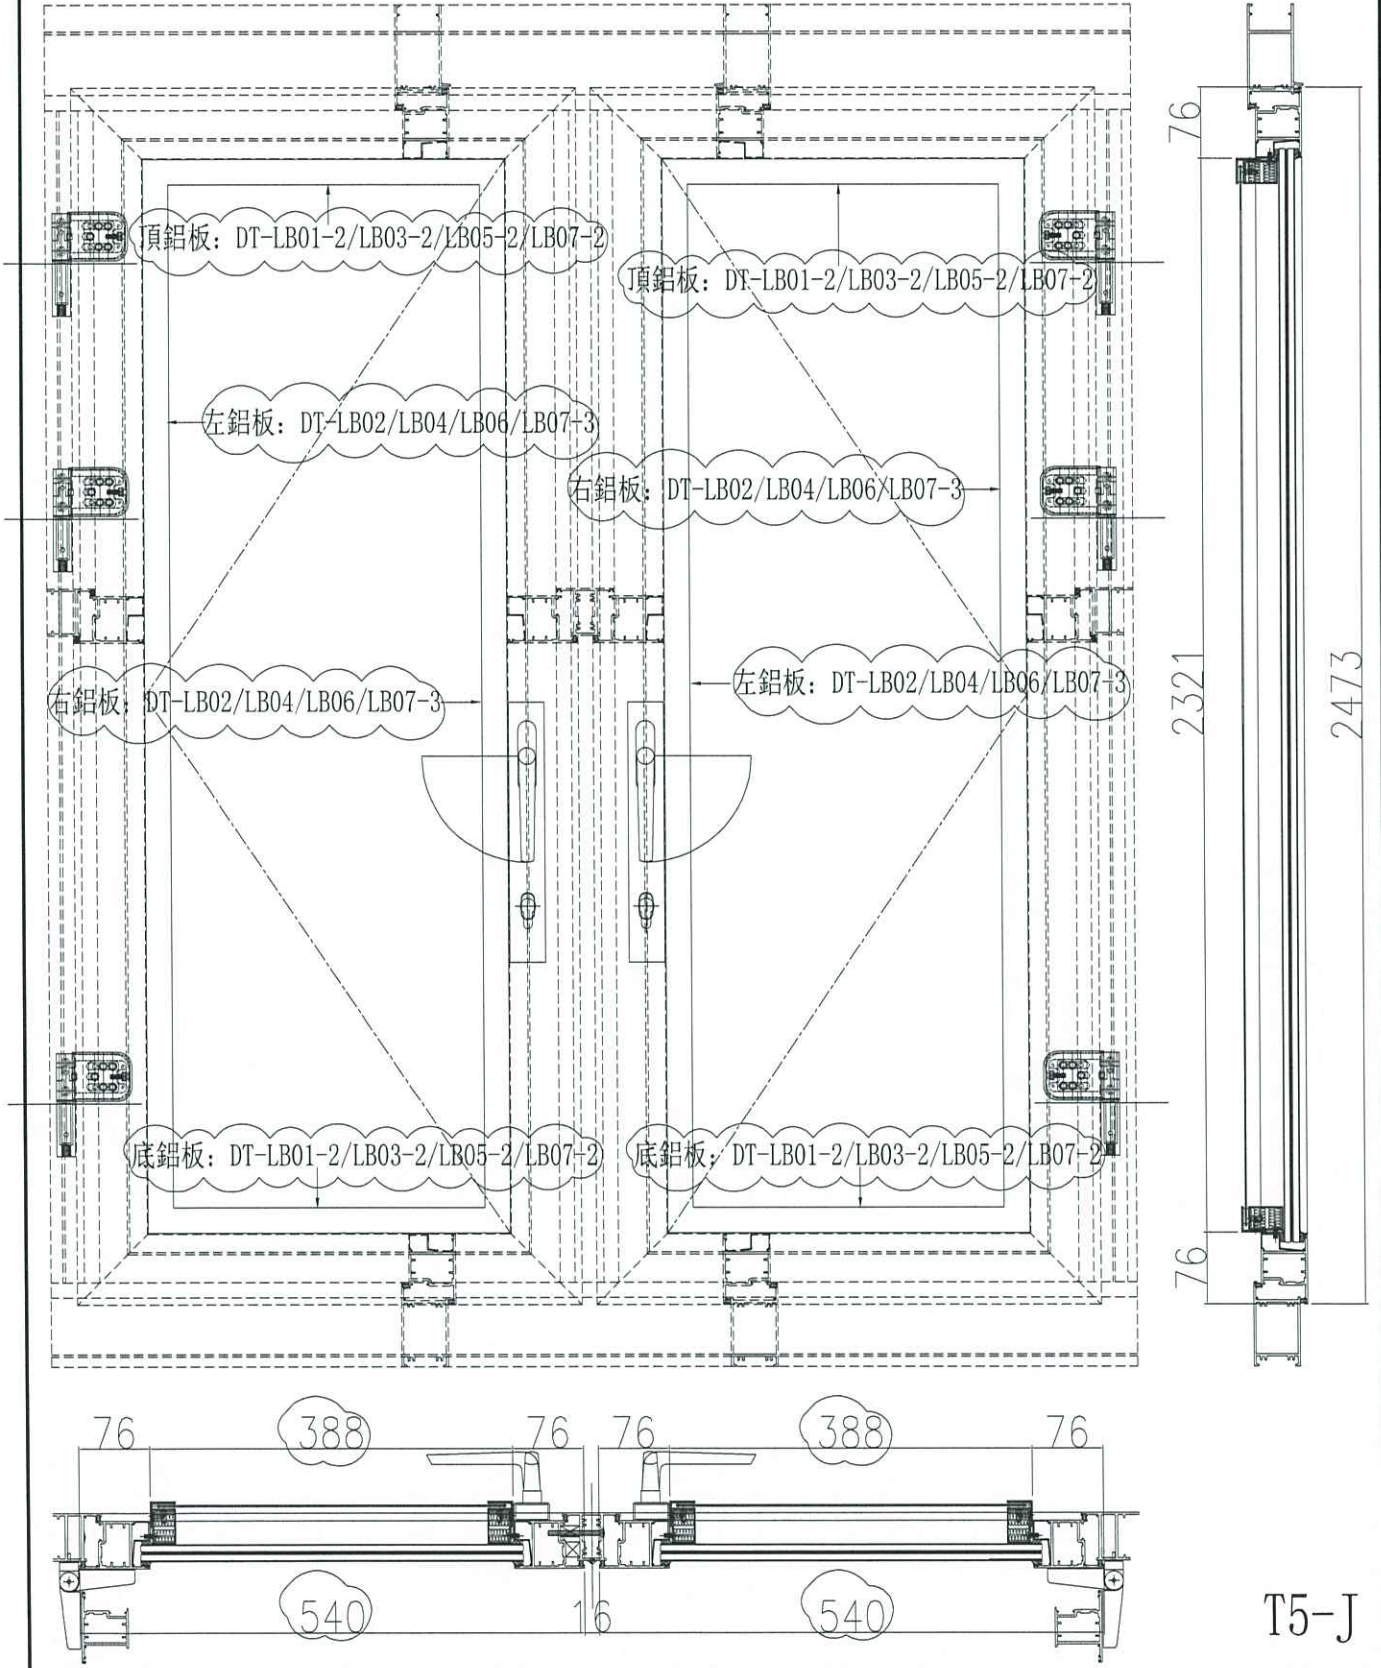


| | | | | | | | |
|----|---------------------|----|-----|------------|----|-----------|-----------|
| 名稱 | 鋁折件組裝示意 | 制圖 | 吳禱瑜 | 2020.04.06 | 修改 | A | B |
| 材料 | — | 復核 | | | 日期 | 2020.4.25 | 2020.6.22 |
| 顏色 | UCT803649FXL-2(香檳金) | 批准 | | | 圖號 | DT-S03 | |



工程號 J-837 地盤 觀塘裕民坊

| 序號 | 物料編號 | 數量 | 長度L | 長度L1 | A | N | B |
|----|-----------|-----|-----|------|-----|---|-----|
| 1 | DT-LB01-1 | 156 | 590 | 536 | 145 | X | 145 |
| 2 | DT-LB01-2 | 156 | 388 | 334 | 94 | X | 94 |

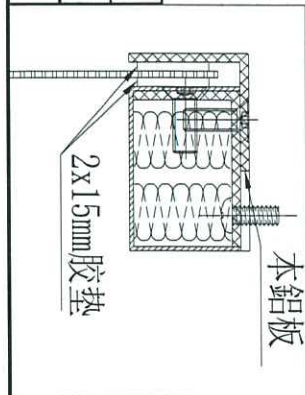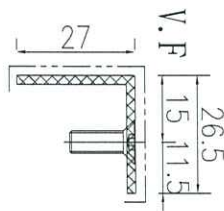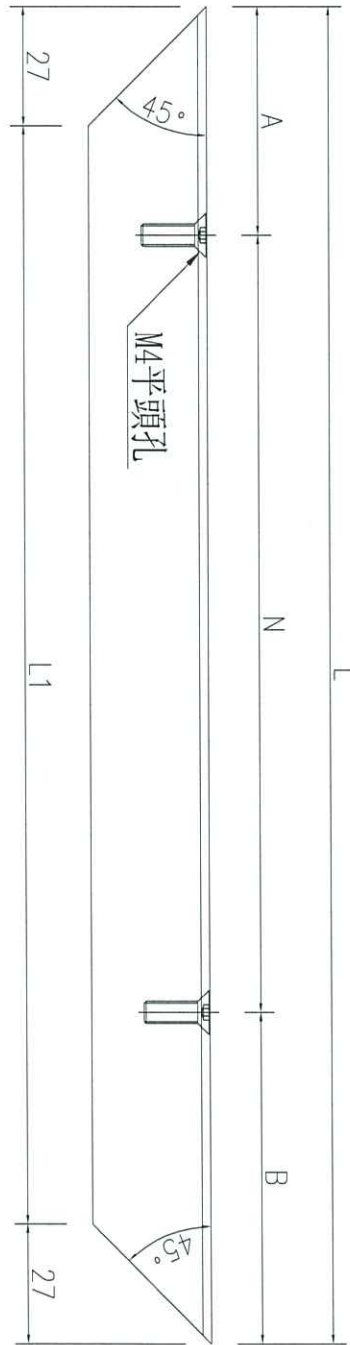

注：先做一副樣板組裝后，再生產大件。




| | | | | | | | |
|----|---------------------|----|-----|------------|----|-----------|--|
| 名稱 | 鋁板拆圖 | 制圖 | 吳禕瑜 | 2020.04.07 | 修改 | A | |
| 材料 | 2mm鋁板 | 復核 | | | 日期 | 2020.6.22 | |
| 顏色 | UCT803649FXL-2(香檳金) | 批准 | | | 圖號 | DT-LB01 | |



工程號 J-837 地盤 觀塘裕民坊

| 序號 | 物料編號 | 數量 | 長度L | 長度L1 | A | N | B | C | M | D |
|----|-----------|-----|-----|------|-----|-----|---|---|-----|----|
| 1 | DT-LB03-1 | 156 | 586 | 538 | 143 | 300 | x | 1 | 143 | 93 |
| 2 | DT-LB03-2 | 156 | 384 | 336 | 92 | 200 | x | 1 | 92 | 42 |


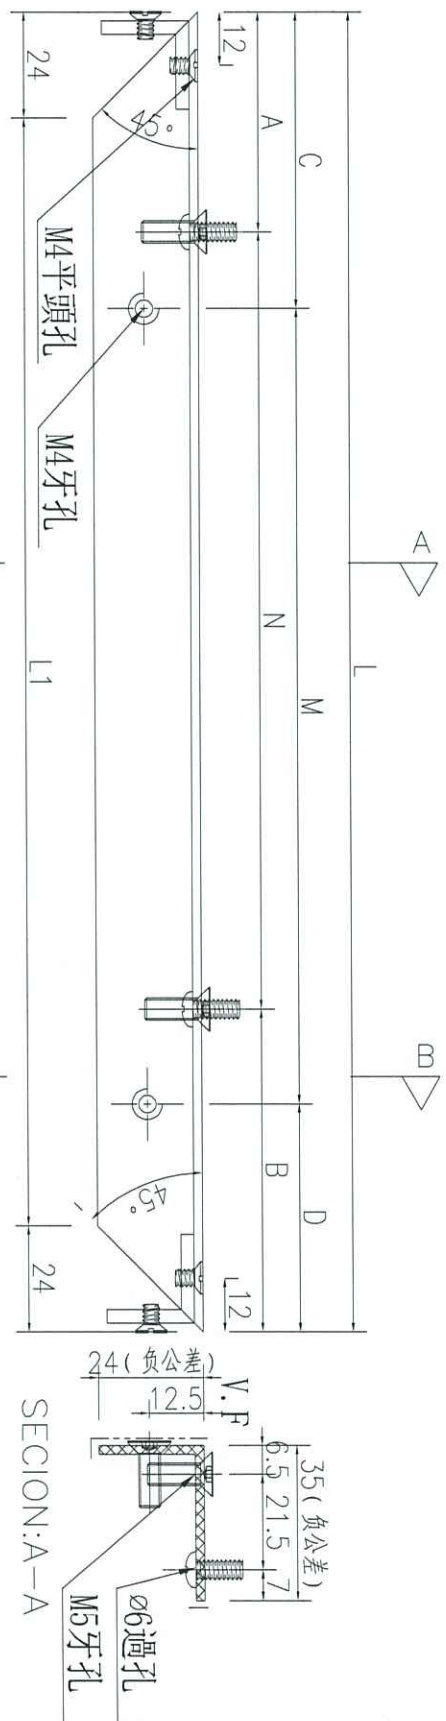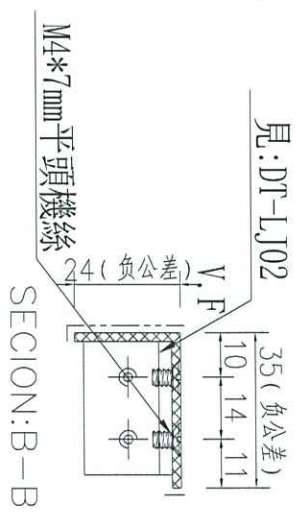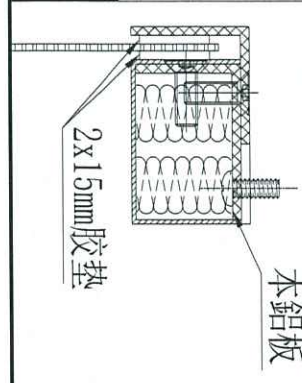

注: 先做一副樣板組裝后, 再生產大件。


| | | | | | | | |
|----|---------------------|----|-----|------------|----|-----------|-----------|
| 名稱 | 鋁板拆圖 | 制圖 | 吳禕瑜 | 2020.04.07 | 修改 | A | B |
| 材料 | 2mm 鋁板 | 復核 | | | 日期 | 2020.4.25 | 2020.6.22 |
| 顏色 | UCT803649FXL-2(香檳金) | 批准 | | | 圖號 | DT-LB03 | |






美特鋁質 有限公司
MIDI Aluminium Fabricator Ltd.

工程號 J-837 地盤 觀塘裕民坊

| 序號 | 物料編號 | 數量 | 長度L | 長度L1 | A | N | B |
|----|-----------|-----|-----|------|----|-----|-----|
| 1 | DT-LB05-1 | 156 | 586 | 536 | 93 | 300 | 193 |
| 2 | DT-LB05-2 | 156 | 384 | 334 | 42 | 200 | 142 |

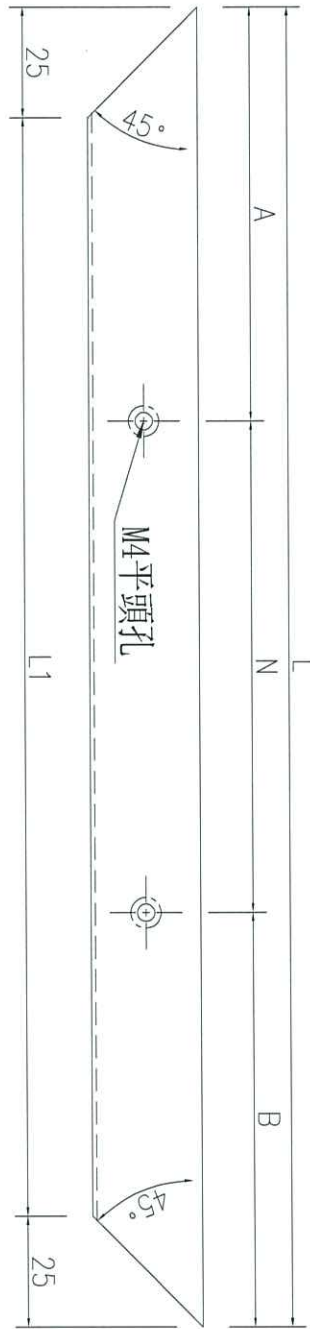

注：先做一副樣板組裝后，再生產大件。

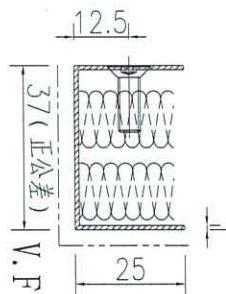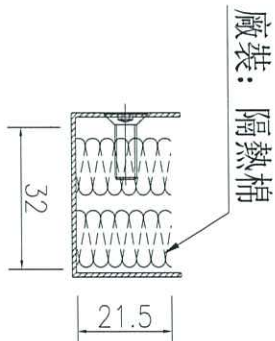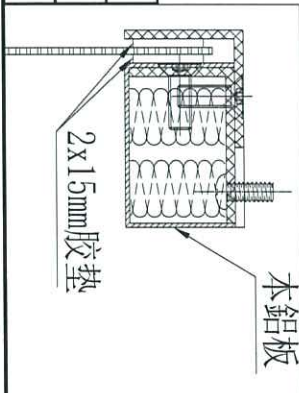




| | | | | | | | |
|----|---------------------|----|-----|------------|----|-----------|-----------|
| 名稱 | pomute板拆圖 | 制圖 | 吳禕瑜 | 2020.04.07 | 修改 | A | B |
| 材料 | 1mm pomute板 | 復核 | | | 日期 | 2020.4.25 | 2020.6.22 |
| 顏色 | UCT803649FXL-2(香檳金) | 批准 | | | 圖號 | DT-LB05 | |



美特鋁質 有限公司
MIDI Aluminium Fabricator Ltd.

工程號 J-837 地盤 觀塘裕民坊

| 序號 | 物料編號 | 數量 | 長度L | A | N | B |
|----|-----------|-----|------|-------|---|-------|
| 1 | DT-LB07-1 | 156 | 586 | 143 | X | 143 |
| 2 | DT-LB07-2 | 156 | 384 | 92 | X | 92 |
| 3 | DT-LB07-3 | 312 | 2317 | 108.5 | X | 108.5 |

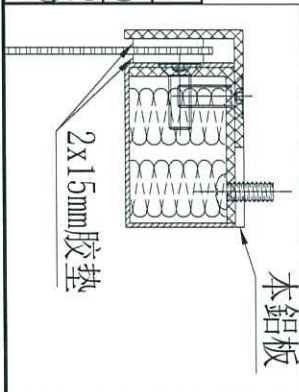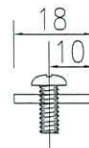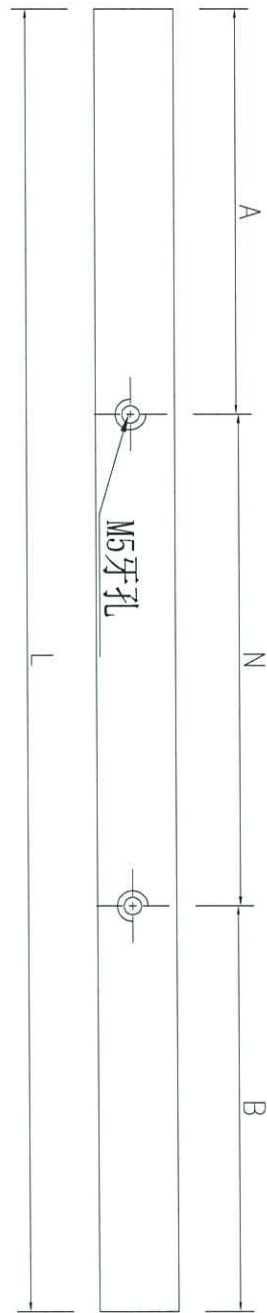

| | | | | | | | |
|----|-------|----|-----|------------|----|-----------|--|
| 名稱 | 鋁板拆圖 | 制圖 | 吳禕瑜 | 2020.04.07 | 修改 | A | |
| 材料 | 2mm鋁板 | 復核 | | | 日期 | 2020.6.22 | |
| 顏色 | MILL | 批准 | | | 圖號 | DT-LB07 | |

Wing 216
217

J837

2020.6.16

按現場覆尺

請修改 FD 隔音門加紅圈尺寸

謝謝.




EG-DWG3



美特鋁質 有限公司
MIDI Aluminium Fabricator Ltd.

工程號 J837 地盤 觀塘裕民坊

注：先做一副樣板組裝后，再生產大伴。
做16樓1區

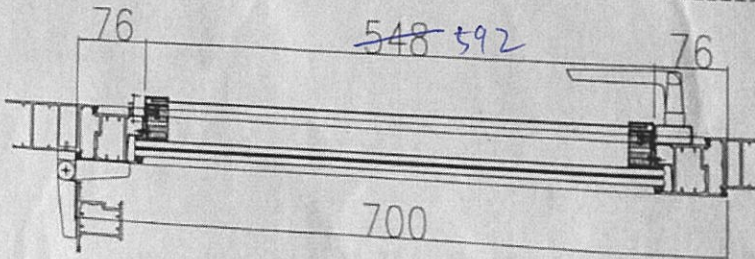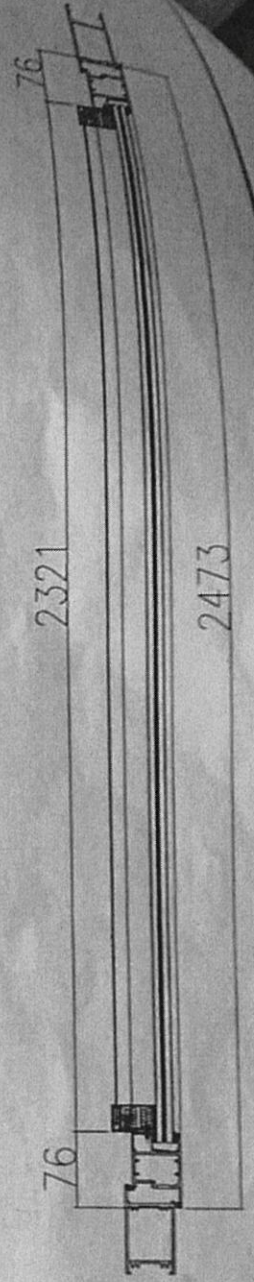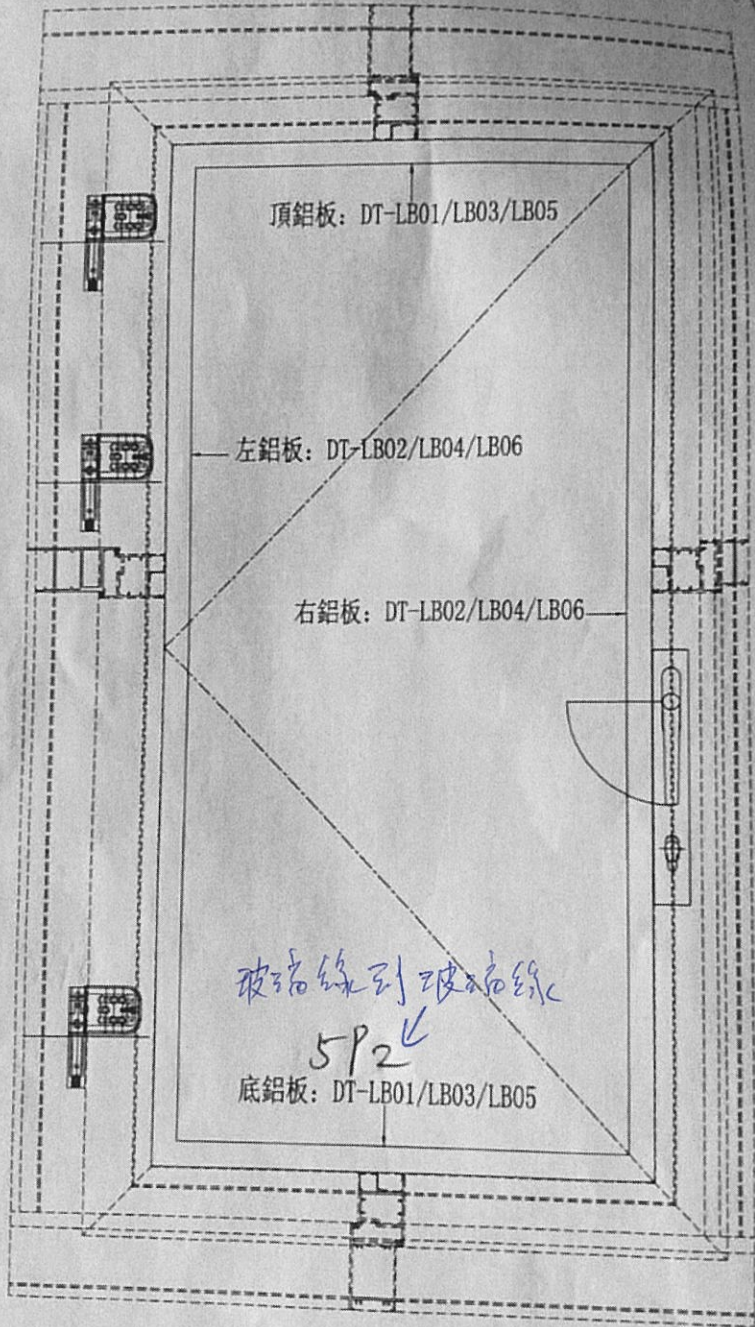

T5-N



| | | | | | |
|----|---------|----|-----|------------|----|
| 名稱 | 鋁折件組裝示意 | 制圖 | 吳禕瑜 | 2020.04.06 | 修改 |
| 材料 | | 復核 | | | |
| 顏色 | | | | | |

EQ-DWG3

美特鋁業有限公司
MIDI Aluminium Fabricator Ltd.

工程號 UB37 地點 麗澤和民坊

注：先做一副樣板組裝好，再生產大件。
做此樣板1份

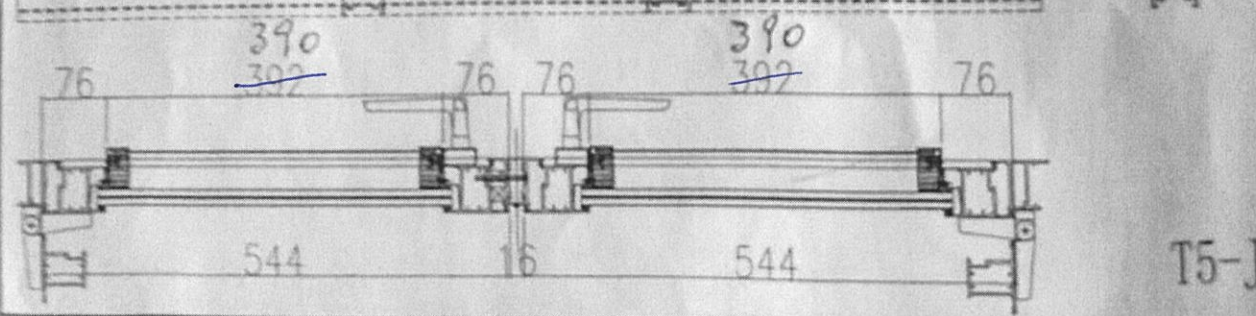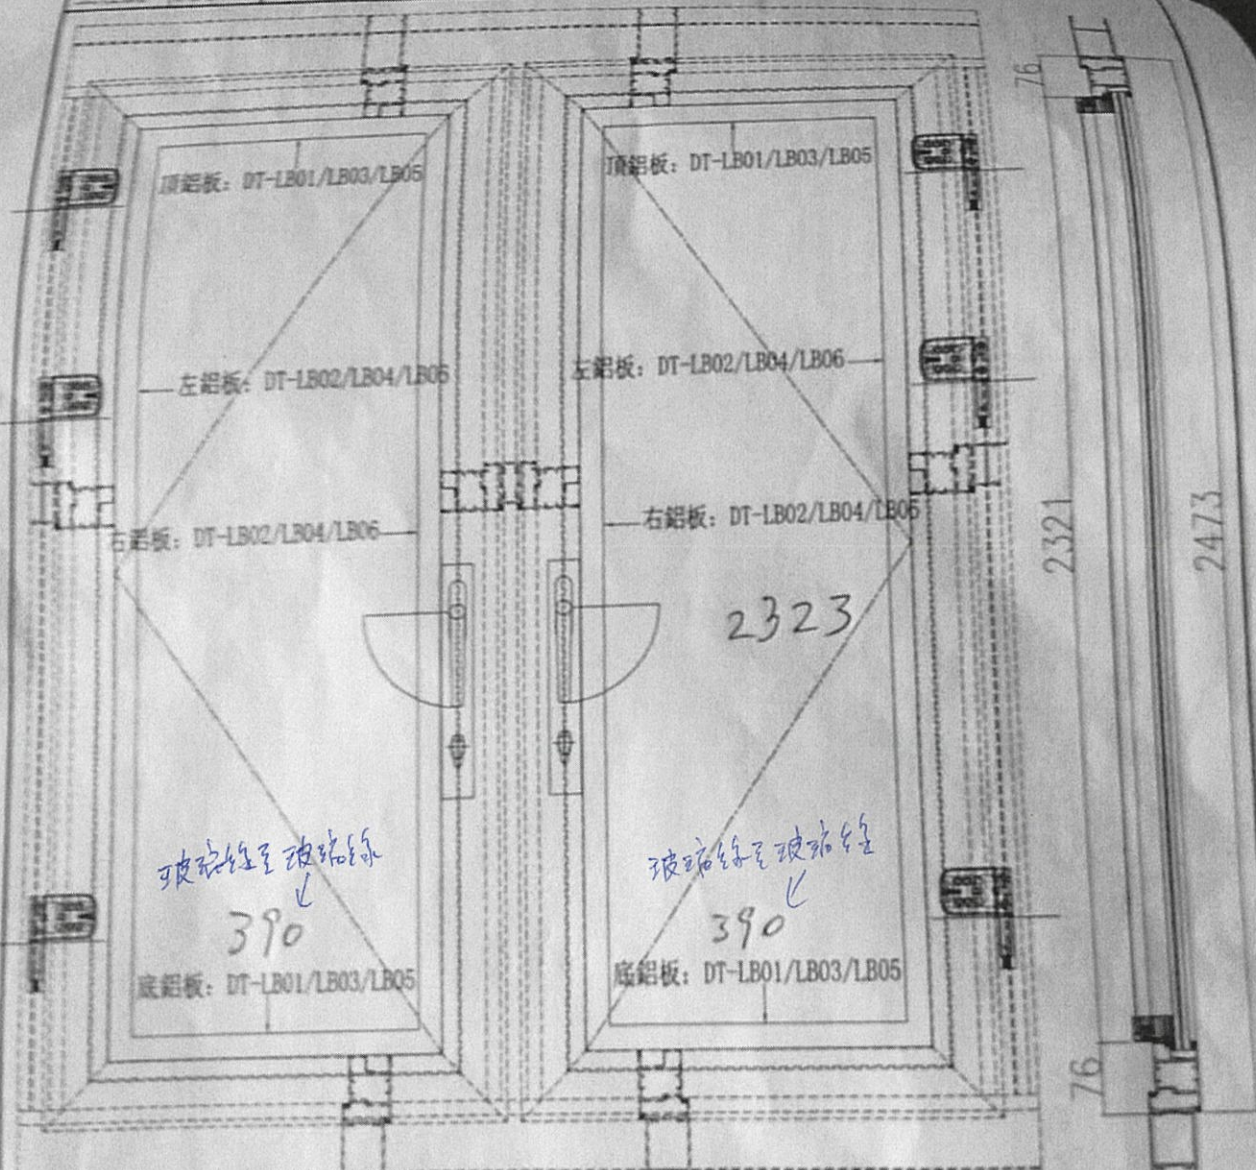

| | | | | | |
|----|---------------------|----|-----|------------|-----------|
| 名稱 | 鋁折件組裝示意 | 制圖 | 吳錦瑜 | 2020.04.06 | 修改 |
| 材料 | - | 覆核 | | | 日期 |
| 顏色 | UCT803649FXL-2(香槟金) | 批准 | | | 圖號 DT-S03 |