

工程指示 / 要求簡箋(E.I.)

工程指示編號：EI / 1753 / 20

修改版次：B

工程編號：J - 837

工程名稱：觀塘裕民坊

工程項目：幕牆 隔音吊趟用配件(地盤用)

epoxy

收件人：林哥 / 永林/ 楊榮輝

發件人：Eric Liu

日期：12/05/2020

要求提供 / 確認 事項：

- () 初步鋁料 B.M.
- () 加工拆圖，然後生產
- () 尺寸表
- () 正式鋁料 B.M.
- () 技術上資料 / 指示
- () 報價
- () 配件 B.M.
- () 樣辦或貨品說明書
- () 分判合約
- () 其他：_____

內容：

請按 BM 訂購配件送地盤，隔音吊趟及吸音柱用

B 版：新增#5，固定基仔位置 guide pin 用 epoxy，先訂 3 支送地盤試用

謝謝！

請在 2020 / 05 / 15 前完成上列要求。

不用螺絲修 guide pin, 如 guide pin

能固定 不易撞開

附：1 頁 BM

以上項目為：

- 原合約工程包
- 原合約工程加 / 減賬
- 新工程報價

訂大單

原因：-

分發東莞各部門：

- () 生產技術總監 連附件 () 技術部 連附件 永林 () 生產部 連附件 () 機械設計部 連附件
- () 採購部 連附件 () 生產統籌部 連附件 梅
- () 質檢部 連附件 () 會計部 連附件 () 報關組 連附件 () 其他 楊榮輝 連附件

分發香港各部門：

- () 行政部 連附件 () 會計部 連附件 () 統籌部 連附件 () 工程部地盤科文 連附件
- () 採購部 連附件 () QS 部 連附件 () 維修部 連附件 () 其他 _____ 連附件

水西/有哥


傳遞編號：

HK 0818 / 20

發件人簽署：

項目經理簽署：

吊道底

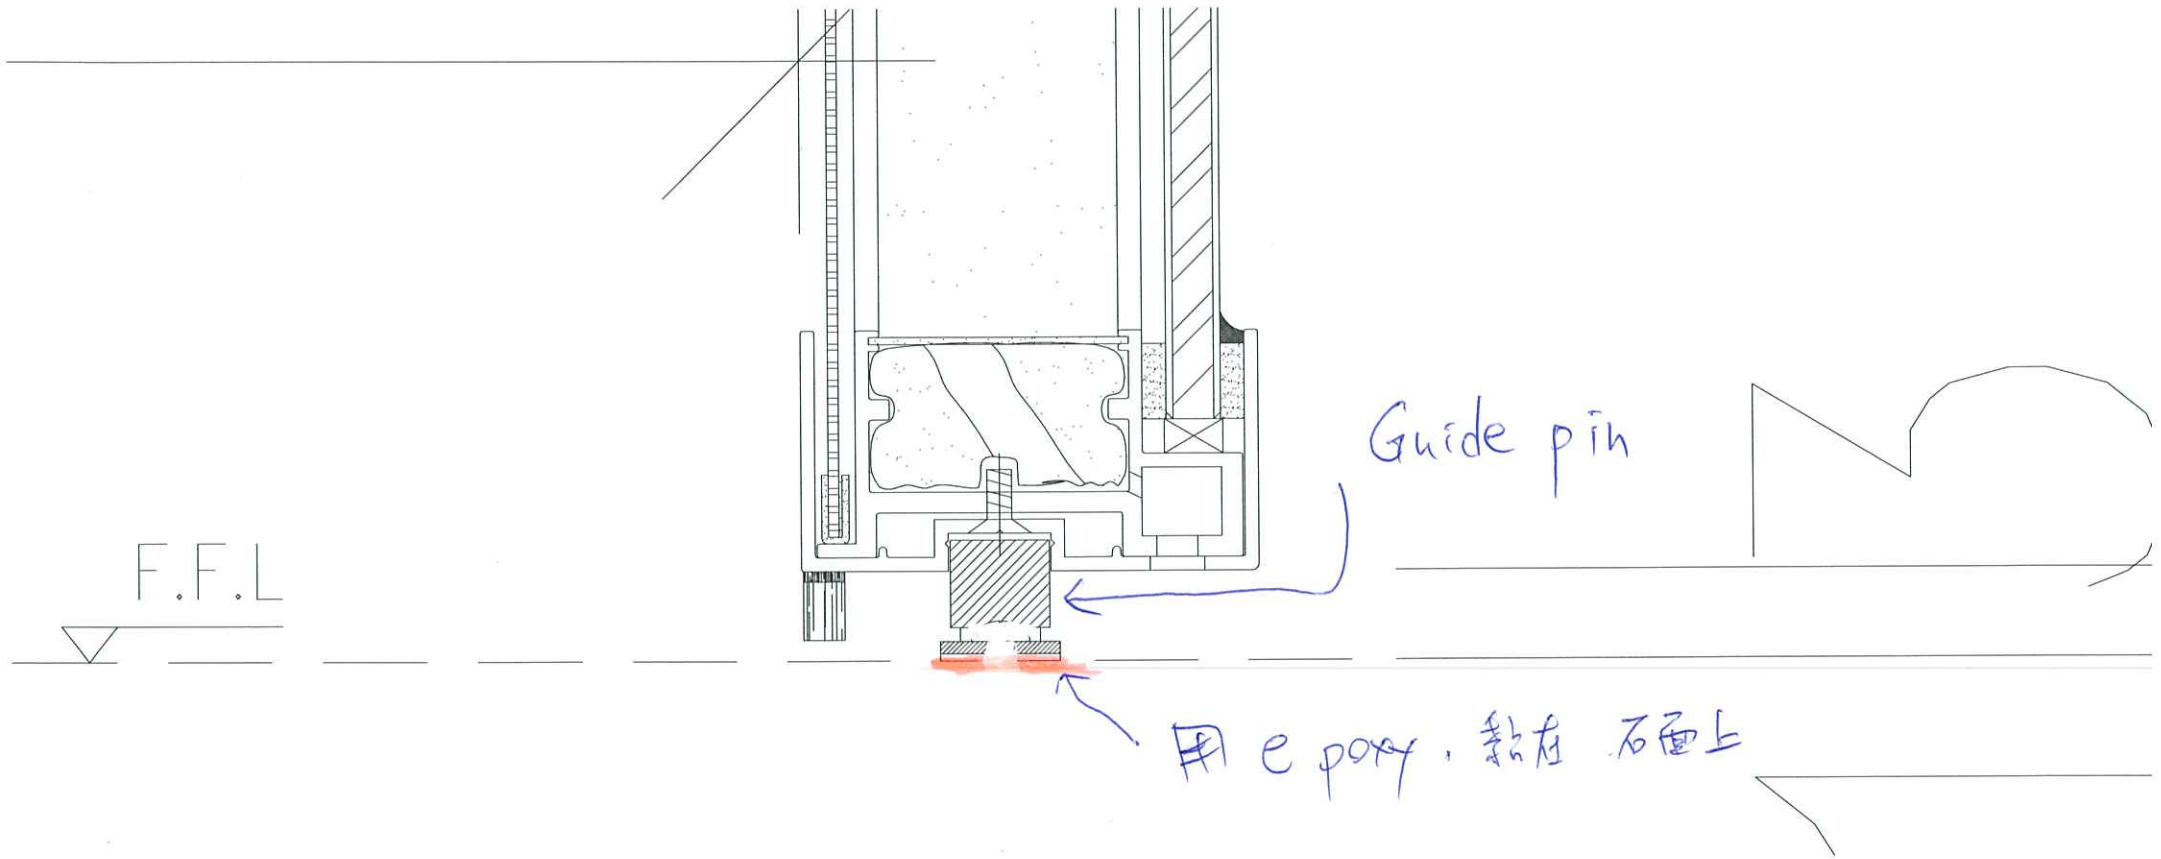

C F I