

工程指示 / 要求簡箋(E.I.)

工程指示編號：EI / (81) / 20

修改版次：-

工程編號：J - 837

工程名稱：觀塘裕民坊

工程項目：幕牆 隔音門拉手用鋁通

收件人：生統 / 永林

發件人：Eric Liu

日期：16/05/2020

要求提供 / 確認 事項：

- | | | |
|------------------------------------|-------------------------------------|-------------------------------|
| <input type="checkbox"/> 初步鋁料 B.M. | <input type="checkbox"/> 加工拆圖，然後生產 | <input type="checkbox"/> 尺寸表 |
| <input type="checkbox"/> 正式鋁料 B.M. | <input type="checkbox"/> 技術上資料 / 指示 | <input type="checkbox"/> 報價 |
| <input type="checkbox"/> 配件 B.M. | <input type="checkbox"/> 樣辦或貨品說明書 | <input type="checkbox"/> 分判合約 |
| <input type="checkbox"/> 其他：_____ | | |

內容：

請按加工圖生產鋁通送地盤安裝

隔音門用鋁通，優先生產 16/F 數量送地盤安裝

謝謝！

鋁料 EI 1644

請在 2020 / 05 / 20 前完成上列要求。

附： 1 頁圖登，3 頁加工圖

以上項目為：

- 原合約工程包 原合約工程加 / 減賬 新工程報價

原因：-

分發東莞各部門：

- () 生產技術總監 連附件 () 技術部 連附件 永林 () 生產部 連附件 () 機械設計部 連附件
 () 採購部 連附件 () 生產統籌部 連附件 梅
 () 質檢部 連附件 () 會計部 連附件 () 報關組 連附件 () 其他 楊榮輝 連附件

分發香港各部門：

- () 行政部 連附件 () 會計部 連附件 () 統籌部 連附件 () 工程部地盤科文 連附件 如哥/有哥
 () 採購部 連附件 () QS 部 連附件 () 維修部 連附件 () 其他 _____ 連附件

傳遞編號：

HK 0845 / 20

發件人簽署：

Eric Liu

項目經理簽署：



PPZ



美特鋁質 有限公司
MIDI Aluminium Fabricator Ltd.


数量	备注
39	

工程號	J-837	地盤	觀塘
-----	-------	----	----

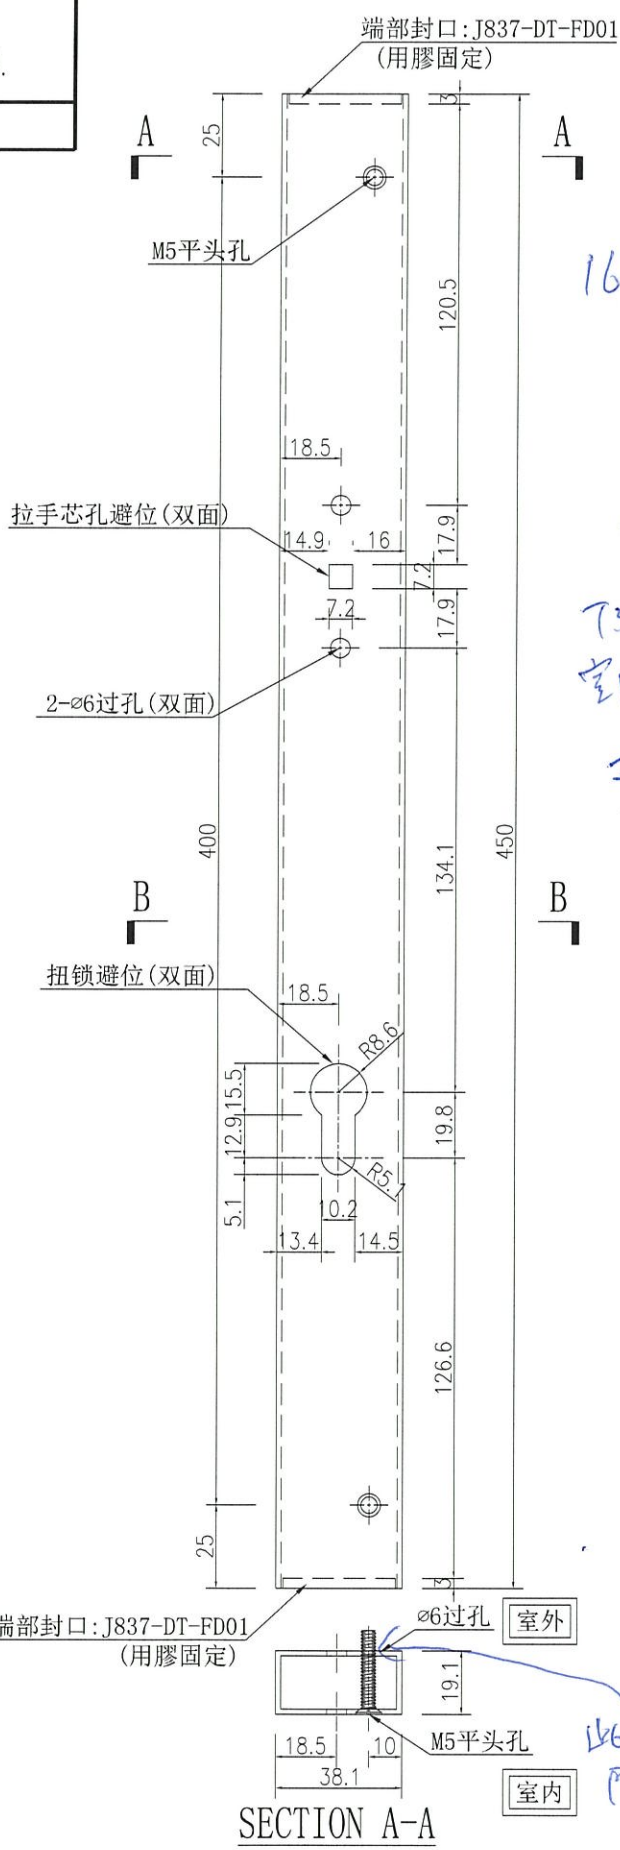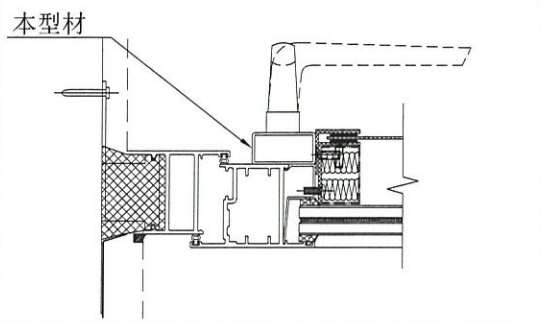


16/F用1支

75JK
室內看左門
FSM

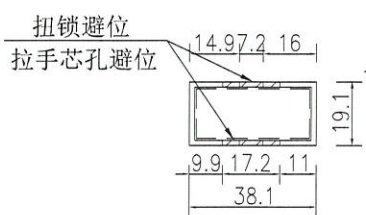

SECTION B-B

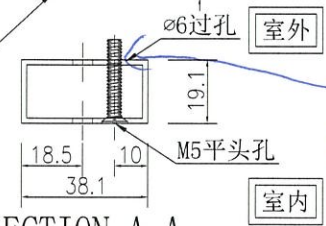

SECTION A-A

此玻璃修
門框

名稱	鋁通加工圖	制圖	吳禕瑜	2020.5.15	修改		
材料	T10000061	復核			日期		
顏色	EC-DG-S332054(3塗)	批准			圖號	J837-DT-LT01	





美特铝质 有限公司
MIDI Aluminium Fabricator Ltd.

数量	备注
39	

工程號	J-837	地盤	觀塘
-----	-------	----	----

本型材

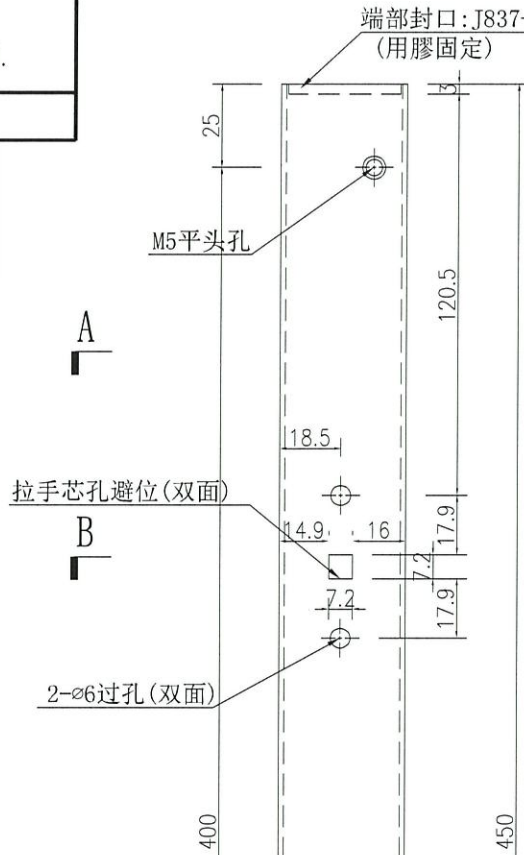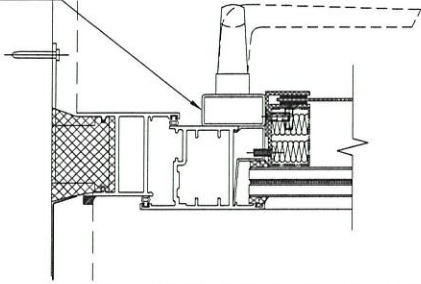

16件用支


A TSM

B




此为纹饰铝扣

拉手芯孔避位

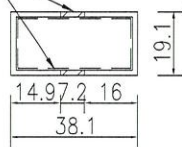

SECTION B-B

端部封口: J837-DT-FD01 (用膠固定)

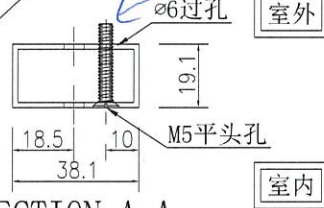

SECTION A-A

名稱	铝通加工圖	制圖	吳禕瑜	2020.5.15	修改		
材料	T10000061	復核			日期		
顏色	EC-DG-S332054(3塗)	批准			圖號	J837-DT-LT03	