

工程指示 / 要求簡箋(E.I.)

工程指示編號：EI / 1825 / 20

修改版次：B

工程編號：J - 837

工程名稱：觀塘裕民坊

工程項目：幕牆 隔音吊趟 (6-20/F)

收件人：生統/永林/小羅

發件人：Eric Liu

VIP 單
2020.5.23
日期：25/05/2020

要求提供 / 確認 事項：

- | | | |
|------------------------------------|-------------------------------------|-------------------------------|
| <input type="checkbox"/> 初步鋁料 B.M. | <input type="checkbox"/> 加工拆圖，然後生產 | <input type="checkbox"/> 尺寸表 |
| <input type="checkbox"/> 正式鋁料 B.M. | <input type="checkbox"/> 技術上資料 / 指示 | <input type="checkbox"/> 報價 |
| <input type="checkbox"/> 配件 B.M. | <input type="checkbox"/> 樣辦或貨品說明書 | <input type="checkbox"/> 分判合約 |
| <input type="checkbox"/> 其他：_____ | | |

內容：

請按加工圖生產吊趟送地盤安裝

1) 請留意 EI0708A 吊趟保護方案

2) 此批為 6-20/F 隔音吊趟，隔音膠板、pomute 及棉在 5 月 20 號到貨

3) 廠裝吊趟轆、隔音膠板及玻璃出貨

B 版:加工圖尺寸標示有誤，此版修改

謝謝

請在 2020/ 06/ 05 前完成上列要求。

附：1 頁加工圖

以上項目為：

原合約工程包 原合約工程加 / 減賬 新工程報價

原因：-

分發東莞各部門：

() 生產技術總監 連附件 () 技術部 連附件 () 生產部 連附件 () 機械設計部 連附件
 () 採購部 連附件 () 生產統籌部 連附件
 () 質檢部 連附件 () 會計部 連附件 () 報關組 連附件 () 其他 楊榮輝 連附件

分發香港各部門：

() 行政部 連附件 () 會計部 連附件 () 統籌部 連附件 () 工程部地盤科文 連附件
 () 採購部 連附件 () QS 部 連附件 () 維修部 連附件 () 其他 _____ 連附件

傳遞編號：

HK 0925 /20


發件人簽署：

項目經理簽署：



美特鋁質 有限公司
MIDI Aluminium Fabricator Ltd.

工程號 J-837 地盤 觀塘裕民坊

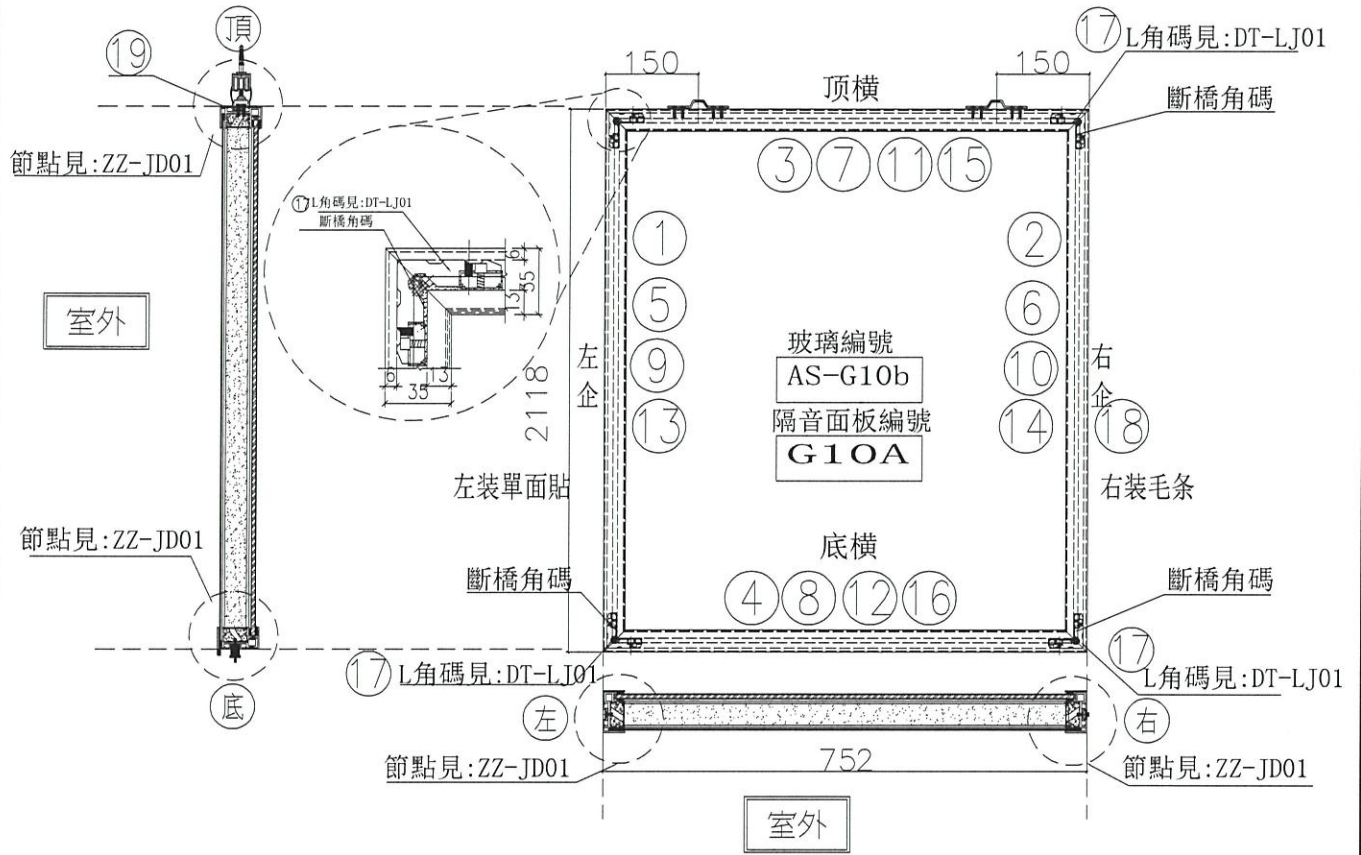

序號	樞號	名稱	序號	長度	數量	物料編號	序號					
1	X85666	吊趟內框左企	直口	2112.0	1	DT-AL02-01	頂留					mm
2	X85666	吊趟內框右企	直口	2112.0	1	DT-AL02-01	底留					mm
3	X85666	吊趟內框頂橫	直口	746.0	1	DT-AL04-02	企料底部開避位					mm
4	X85666	吊趟內框底橫	直口	746.0	1	DT-AL06-02	底橫料防水巴錫去					mm
5	X85665	吊趟外框左企	直口	2118.0	1	DT-AL01-01	安裝扣碼					
6	X85665	吊趟外框右企	直口	2118.0	1	DT-AL01-01	安裝扣碼					
7	X85665	吊趟外框頂橫	直口	752.0	1	DT-AL03-02	多點鎖芯型號:					
8	X85665	吊趟外框底橫	直口	752.0	1	DT-AL05-02	手柄型號:					
9		隔音板用U槽	直口	2082.0	1	DT-UC01-01	限位撐型號:					
10		隔音板用U槽	直口	2082.0	1	DT-UC01-02	T窗最大的開度:					
11		隔音板用U槽	直口	737.0	1	DT-UC02-03	窗玉搭位數:					
12		隔音板用U槽	直口	737.0	1	DT-UC02-04						
13		POMUTE(隔音內插板)	直口	2050.0	1	DT-CB01-01	門玉款		寬度(mm)	高度(mm)	雙幅	撐長
14		POMUTE(隔音內插板)	直口	2050.0	1	DT-CB01-02						
15		POMUTE(隔音內插板)	直口	685.0	1	DT-CB02-03						
16		POMUTE(隔音內插板)	直口	685.0	1	DT-CB02-04						
17	55X55X9角碼	L角碼加工圖	直口	11.5	4	DT-LJ01						
18		毛條槽	直口	2118.0	1	DT-MT01-01						
19	14X5鋁巴	(收吊輪)頂部墊巴	直口	98.0	2	DT-DB01						
							大圖版次		本圖版			
							日期					
							窗号	寬度(W)	高度(H)	數量	樓層	
							T3-M(SD-G10a)	752.0	2118.0	13	7F-31F	7-201F
							圖號	T3-M(SD-G10a)				

名稱	吊趟門玉組裝圖	制圖	吳禕瑜	2020.04.21	修改	A		
材料		復核			日期	2020.5.21		
顏色		批准			圖號	T3-M(SD-G10a)		