



工程指示 / 要求簡箋(E.I.)

工程指示編號：EI / 1825 / 20

修改版次：G

工程編號：J - 837

工程名稱：觀塘裕民坊

工程項目：幕牆 隔音吊趟 (6-20/F)

收件人：生統/永林/小羅

發件人：Eric Liu

日期：20/07/2020

要求提供 / 確認 事項：

- | | | |
|------------------------------------|-------------------------------------|-------------------------------|
| <input type="checkbox"/> 初步鋁料 B.M. | <input type="checkbox"/> 加工拆圖，然後生產 | <input type="checkbox"/> 尺寸表 |
| <input type="checkbox"/> 正式鋁料 B.M. | <input type="checkbox"/> 技術上資料 / 指示 | <input type="checkbox"/> 報價 |
| <input type="checkbox"/> 配件 B.M. | <input type="checkbox"/> 樣辦或貨品說明書 | <input type="checkbox"/> 分判合約 |
| <input type="checkbox"/> 其他：_____ | | |

內容：

請按加工圖生產吊趟送地盤安裝

1) 請留意 EI0708A 吊趟保護方案

2) 此批為 6-20/F 隔音吊趟，隔音膠板、pomute 及棉在 5 月 20 號到貨

3) 廠裝吊趟轆、隔音膠板及玻璃出貨

G 版: 所有吊趟企身位置，膠條改用 EI2015 9X20 毛條，大貨按此修改
已生產數量，請在廠更換此毛條

謝謝

請在 2020/ 07/ 25 前完成上列要求。

附：1 頁

以上項目為：

- 原合約工程包 原合約工程加 / 減賬 新工程報價

原因：-

分發東莞各部門：

- () 生產技術總監 連附件 () 技術部 連附件 *永林* () 生產部 連附件 () 機械設計部 連附件
 () 採購部 連附件 () 生產統籌部 連附件 *永林*
 () 質檢部 連附件 () 會計部 連附件 () 報關組 連附件 () 其他 楊榮輝 連附件

分發香港各部門：


- () 行政部 連附件 () 會計部 連附件 () 統籌部 連附件 () 工程部地盤科文 連附件
 () 採購部 連附件 () QS 部 連附件 () 維修部 連附件 () 其他 _____ 連附件

傳遞編號：

HK 1478 /20

發件人簽署：
Eric Liu

項目經理簽署：
PPZ

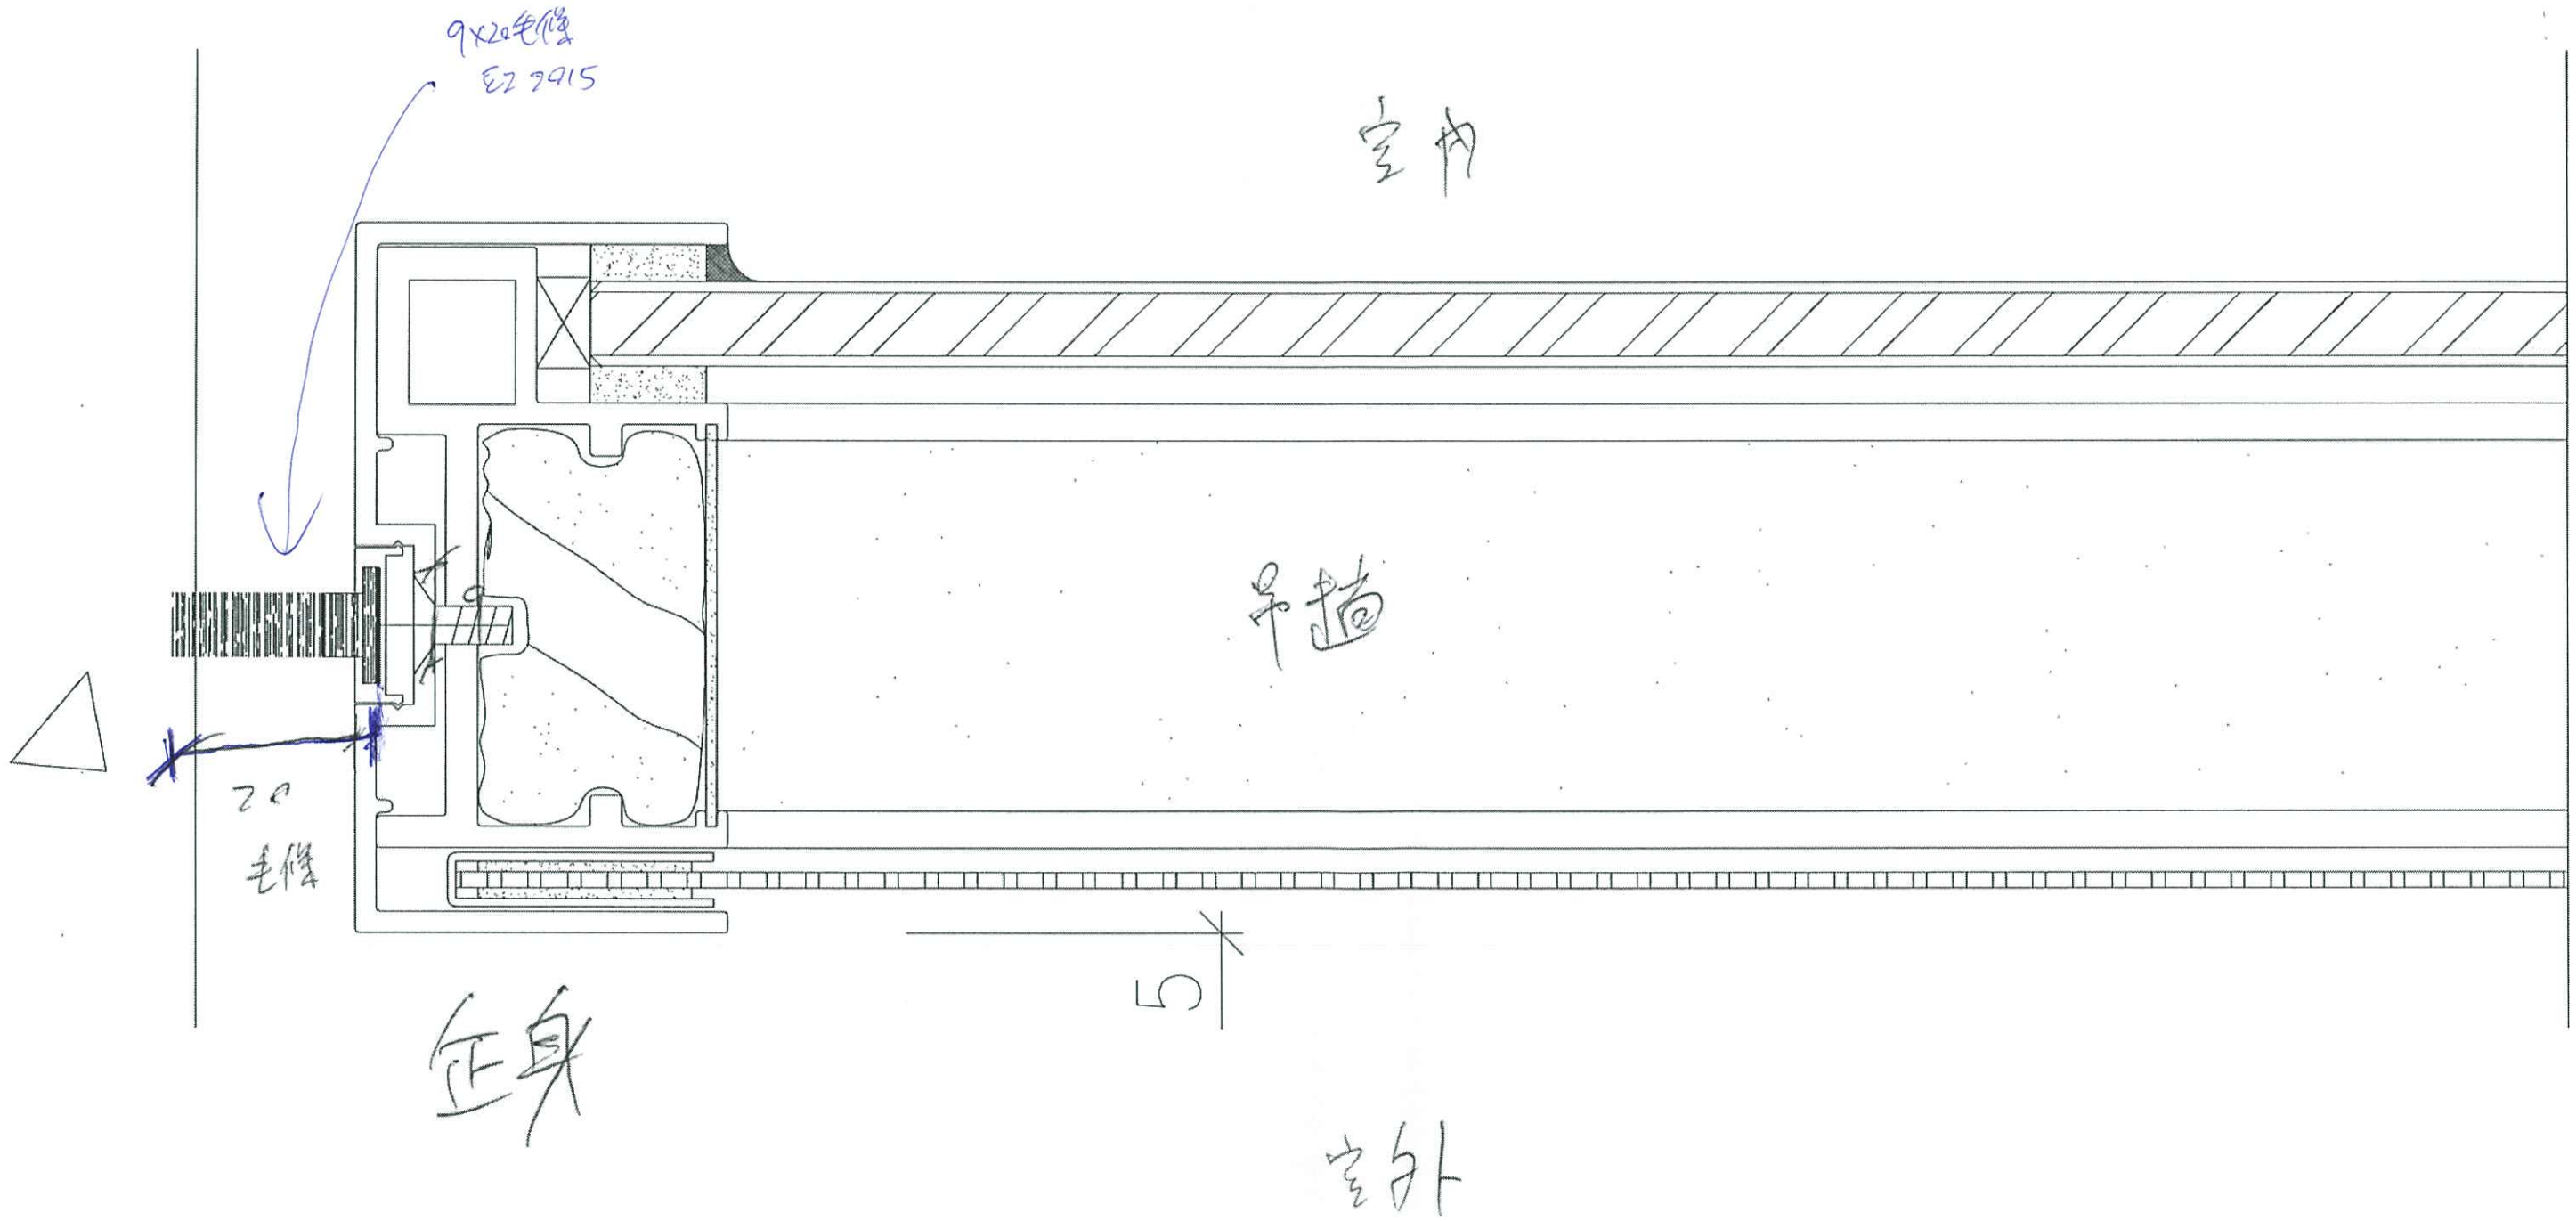

9x20毛條
E2 9915

室内

吊樁

20
毛條

企身

5

室外