



工程指示 / 要求簡箋(E.I.)

工程指示編號：EI / 1833 / 20

修改版次：A

工程編號：J - 837

工程名稱：觀塘裕民坊

工程項目：幕牆 吊趟毛條位置改用膠條樣板(廠內樣板)

收件人：生統 / 永林

發件人：Eric Liu

日期：27/05/2020

要求提供 / 確認 事項：

- |                                    |                                     |                               |
|------------------------------------|-------------------------------------|-------------------------------|
| <input type="checkbox"/> 初步鋁料 B.M. | <input type="checkbox"/> 加工拆圖，然後生產  | <input type="checkbox"/> 尺寸表  |
| <input type="checkbox"/> 正式鋁料 B.M. | <input type="checkbox"/> 技術上資料 / 指示 | <input type="checkbox"/> 報價   |
| <input type="checkbox"/> 配件 B.M.   | <input type="checkbox"/> 樣辦或貨品說明書   | <input type="checkbox"/> 分判合約 |
| <input type="checkbox"/> 其他：_____  |                                     |                               |

內容：

請在廠做樣板，按附頁圖紙方案

因現場吊趟仍有漏光問題，先用此方案試做廠內樣板 1 件，完成後拍照傳上群組

A 版：確認此樣，大貨按此做法，單面貼+膠條，*稍後提供修改加工圖*

謝謝！

*29*

*10x5 單面貼 + 837 sash 膠條*

請在 2020 / 05 / 29 前完成上列要求。

附：7 頁

以上項目為：

- 原合約工程包                       原合約工程加 / 減賬                       新工程報價

原因：-

分發東莞各部門：

- ( ) 生產技術總監  連附件     技術部  連附件    永林    ( ) 生產部     連附件    ( ) 機械設計部  連附件  
 ( ) 採購部     連附件     生產統籌部  連附件    梅  
 ( ) 質檢部     連附件    ( ) 會計部     連附件    ( ) 報關組     連附件    ( ) 其他 楊榮輝  連附件

分發香港各部門：

- ( ) 行政部  連附件    ( ) 會計部  連附件    ( ) 統籌部  連附件    ( ) 工程部地盤科文  連附件  
 ( ) 採購部  連附件    ( ) QS 部  連附件    ( ) 維修部  連附件    ( ) 其他 \_\_\_\_\_  連附件

傳遞編號：

HK0969 / 20

發件人簽署：

*[Signature]*

項目經理簽署：

*[Signature]*


837-sash ~~零件~~ <sup>零件</sup>

10x5 單面點


底明膠固定

x85665

35

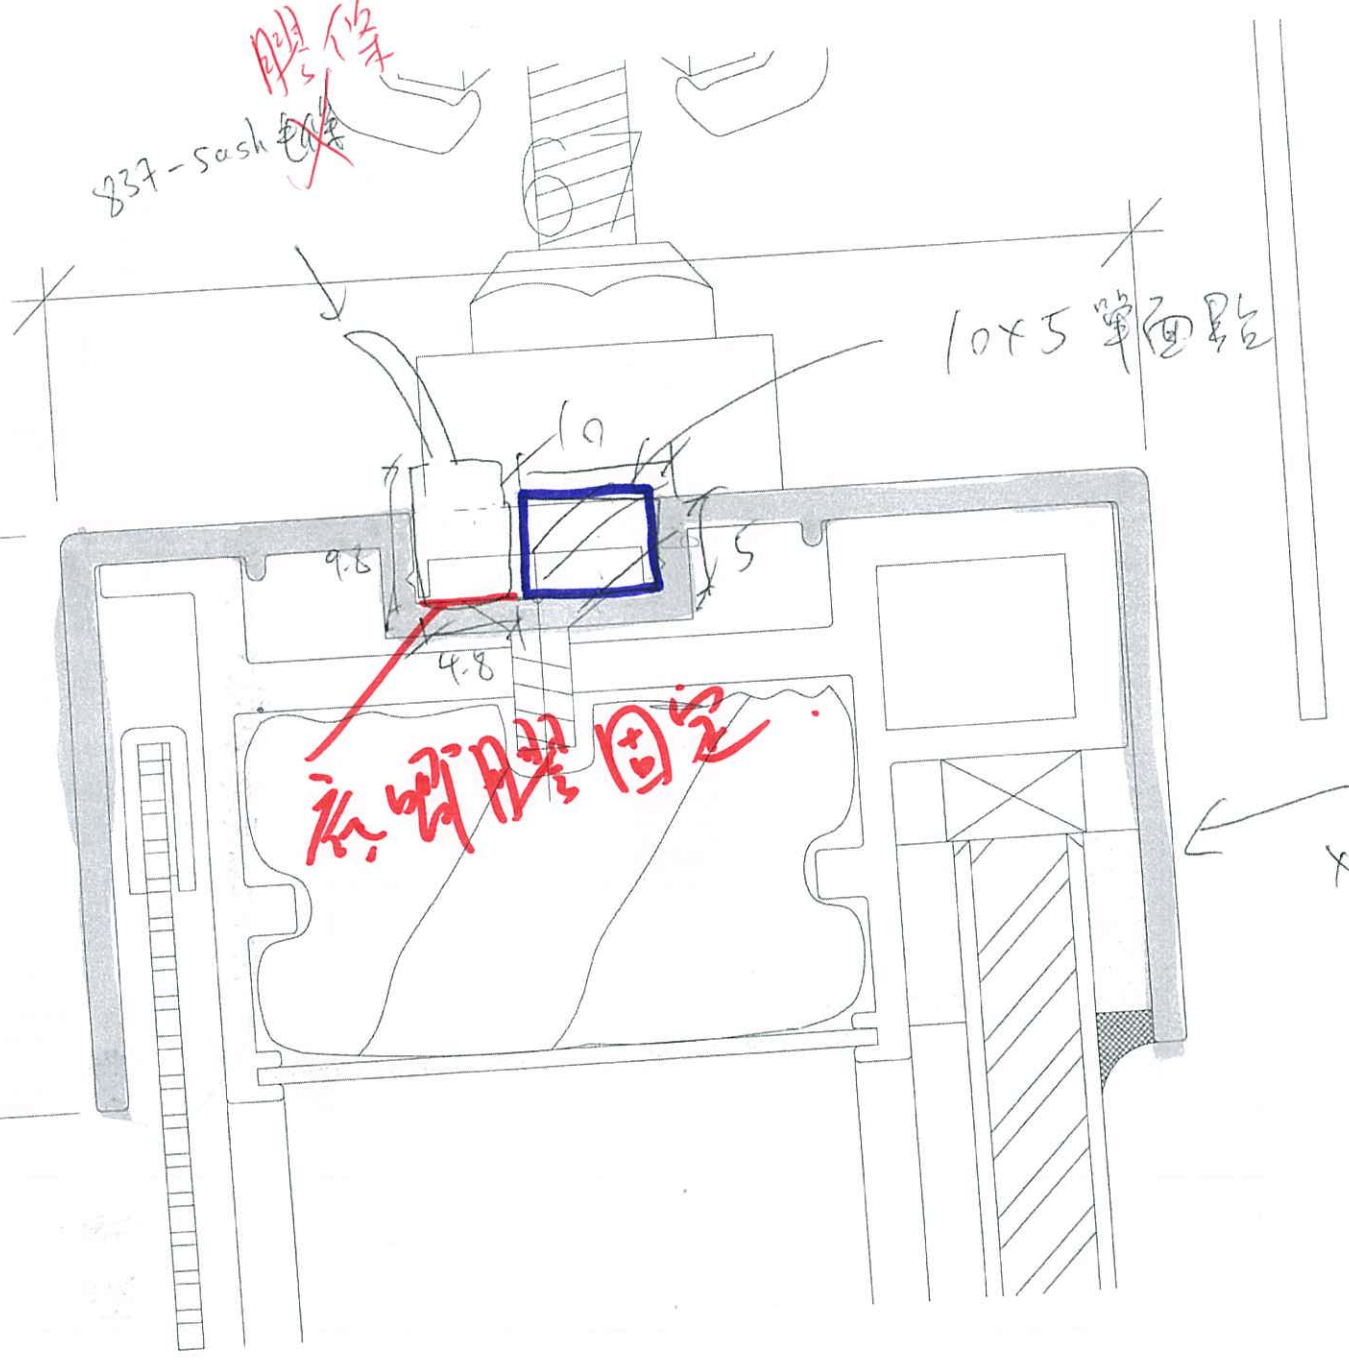

T=2033  
1-11K1945

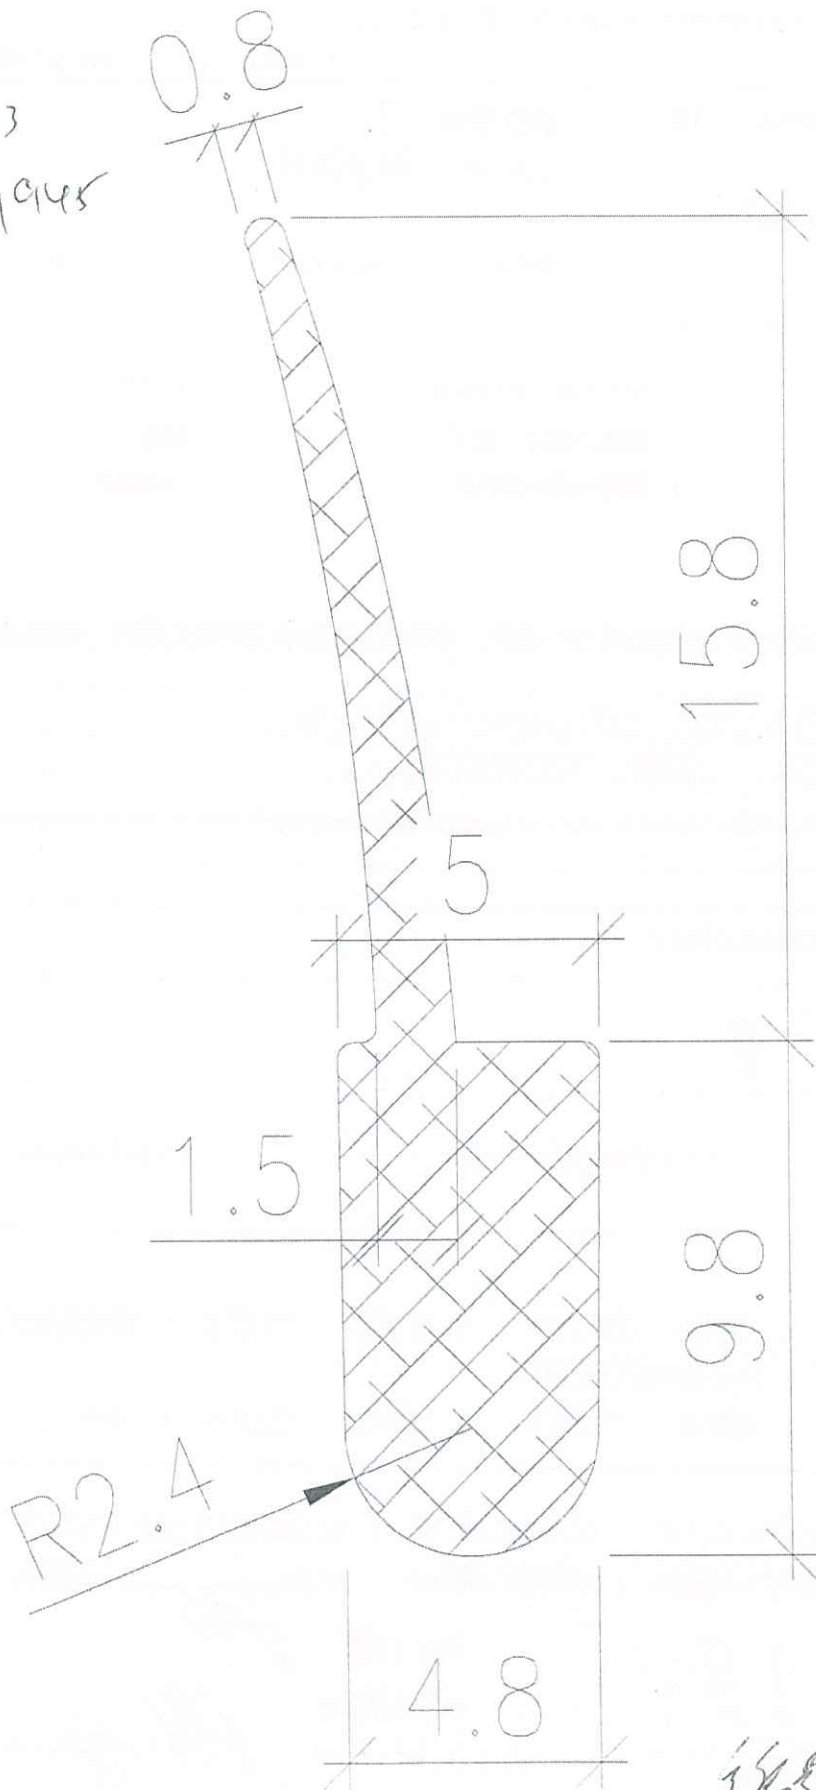

材質 Rubber  
硬度 45  
窗頂用。

編號: 837-sash

約 5000 元





