

工程指示 / 要求簡箋(E.I.)

工程指示編號：EI / 1851 / 20

修改版次：-

工程編號：J - 837

工程名稱：觀塘裕民坊

工程項目：幕牆 隔音門用拉手(拉手芯加長)

收件人：Maggie/ 楊榮輝 / 生統

發件人：Eric Liu

日期：25/05/2020

要求提供 / 確認 事項：

- | | | |
|------------------------------------|-------------------------------------|-------------------------------|
| <input type="checkbox"/> 初步鋁料 B.M. | <input type="checkbox"/> 加工拆圖，然後生產 | <input type="checkbox"/> 尺寸表 |
| <input type="checkbox"/> 正式鋁料 B.M. | <input type="checkbox"/> 技術上資料 / 指示 | <input type="checkbox"/> 報價 |
| <input type="checkbox"/> 配件 B.M. | <input type="checkbox"/> 樣辦或貨品說明書 | <input type="checkbox"/> 分判合約 |
| <input type="checkbox"/> 其他：_____ | | |

內容：

因隔音門需加鋁通在拉手位置以防撞手，
請按附頁圖尺寸，訂購 2017-MD 加長拉手芯款拉手
謝謝。

(TSM, N, JIC 用)

請在 2020/06/06 前完成上列要求。

附： 1 頁 BM，1 頁

以上項目為：

- 原合約工程包 原合約工程加 / 減賬 新工程報價

原因：-

分發東莞各部門：

- () 生產技術總監 連附件 () 技術部 連附件 永林 () 生產部 連附件 () 機械設計部 連附件
 () 採購部 連附件 () 生產統籌部 連附件 梅
 () 質檢部 連附件 () 會計部 連附件 () 報關組 連附件 () 其他 楊榮輝 小羅 連附件

分發香港各部門：

- () 行政部 連附件 () 會計部 連附件 () 統籌部 連附件 () 工程部地盤科文 連附件 炳哥 / 民 / 豪
 () 採購部 連附件 () QS 部 連附件 () 維修部 連附件 () 其他 _____ 連附件


傳遞編號：

HK 0932 / 20



發件人簽署：

項目經理簽署：

(Handwritten signatures)

 美特鋁質有限公司 MIDI Aluminium Fabricator Ltd.	J-837	計算:	日期:	送呈: Jason哥
	觀塘裕民坊	核對:	日期:	副本:
地盤用配件B.M.表	幕牆 - 大樓	批准:	日期:	
BM編號:	隔音門			此B.M依據 計算

序號	修改標示	配件圖號	物料編號	配件名稱	顏色/材質	實用	後備	總數	單位	備注
1			2017-MD	拉手(芯長83mm)	香檳金色	156	14	170	枚	隔音門用拉手
2										
3										
4										
5										

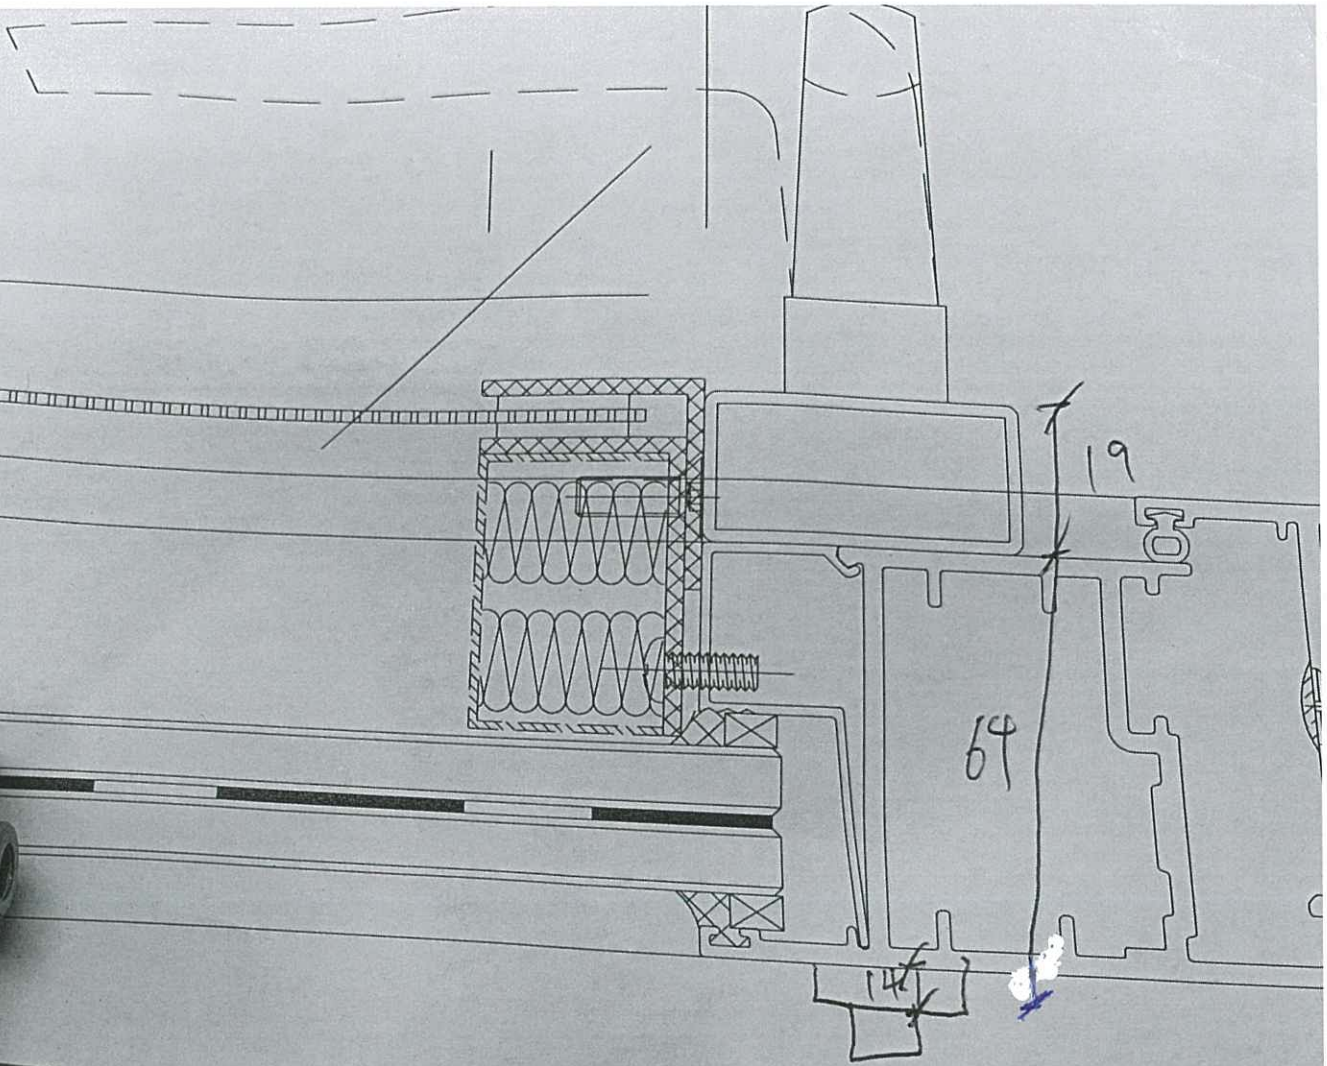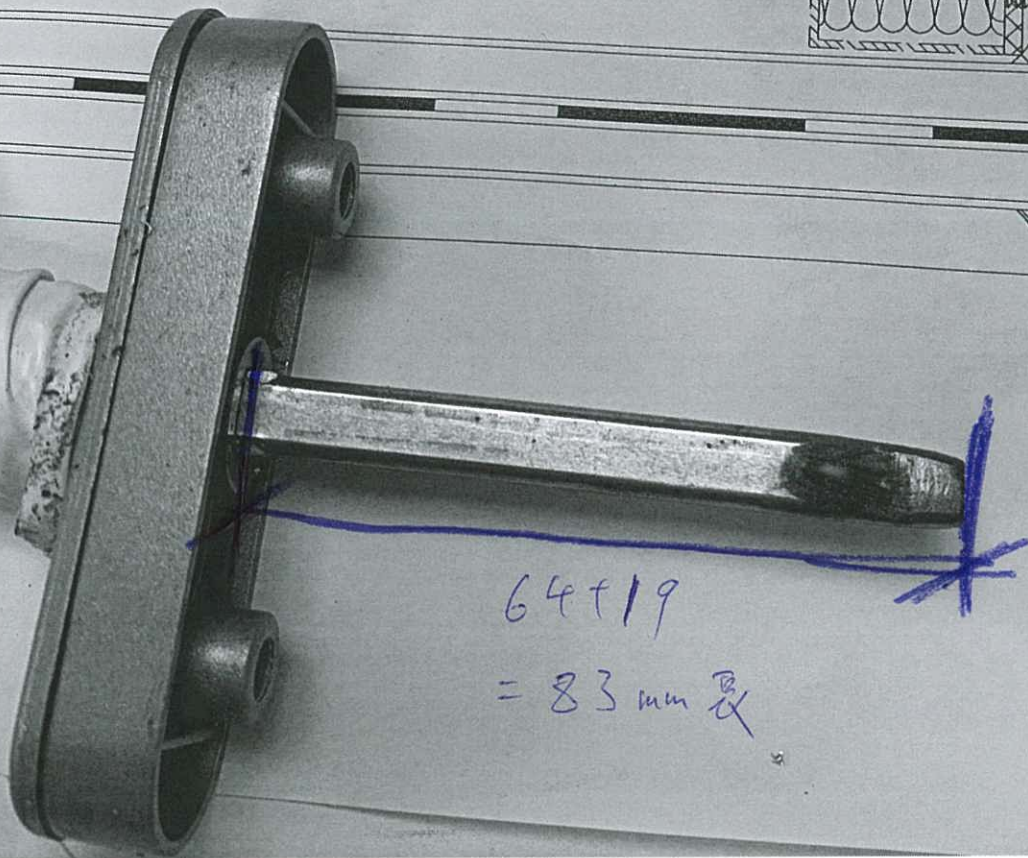

$64 + 19$
 $= 83 \text{ mm}$ 長

2017-100# 拉手

J837



