

工程指示 / 要求簡箋(E.I.)

工程指示編號：EI / 1858 / 20 修改版次：-
 工程編號 : J - 837 工程名稱 : 觀塘裕民坊
 工程項目 : 幕牆 FD 門轉 SD 門(T5B,7-9/F)
 收件人 : 永林 / 生統 發件人 : Eric Liu 日期 : 26/05/2020

要求提供 / 確認 事項：

- | | | |
|------------------------------------|-------------------------------------|-------------------------------|
| <input type="checkbox"/> 初步鋁料 B.M. | <input type="checkbox"/> 加工拆圖，然後生產 | <input type="checkbox"/> 尺寸表 |
| <input type="checkbox"/> 正式鋁料 B.M. | <input type="checkbox"/> 技術上資料 / 指示 | <input type="checkbox"/> 報價 |
| <input type="checkbox"/> 配件 B.M. | <input type="checkbox"/> 樣辦或貨品說明書 | <input type="checkbox"/> 分判合約 |

內容：

請按大圖提供加工圖，T5B,7-9/F 大圖有誤，FD 門需改為 SD 門
現附上 6 樓修改此樣拆圖作參考，
請優先計算所需鋁料 BM，以查有否倉存料，是否需要訂料
鋁料 BM 包括所有企橫料，門框、門玉，所有配套料，特急 優先處理
謝謝！

請在 2020 / 05 / 27 前完成上列要求。

附： 1 頁+EI1823,EI1824

以上項目為:

- 原合約工程包 原合約工程加 / 減賬 新工程報價

原因：-

分發東莞各部門：

- () 生產技術總監 連附件 () 技術部 連附件 () 生產部 連附件 () 機械設計部 連附件
 () 採購部 連附件 () 生產統籌部 連附件
 () 質檢部 連附件 () 會計部 連附件 () 報關組 連附件 () 其他 楊榮輝 連附件

分發其他分判：

- () 王禮秋 連附件

分發香港各部門：


- () 行政部 連附件 () 會計部 連附件 () 統籌部 連附件 () 工程部地盤科文 連附件
 () 採購部 連附件 () QS 部 連附件 () 維修部 連附件 () 其他 _____ 連附件

傳遞編號：

HK 0943 / 20

發件人簽署：

項目經理簽署：

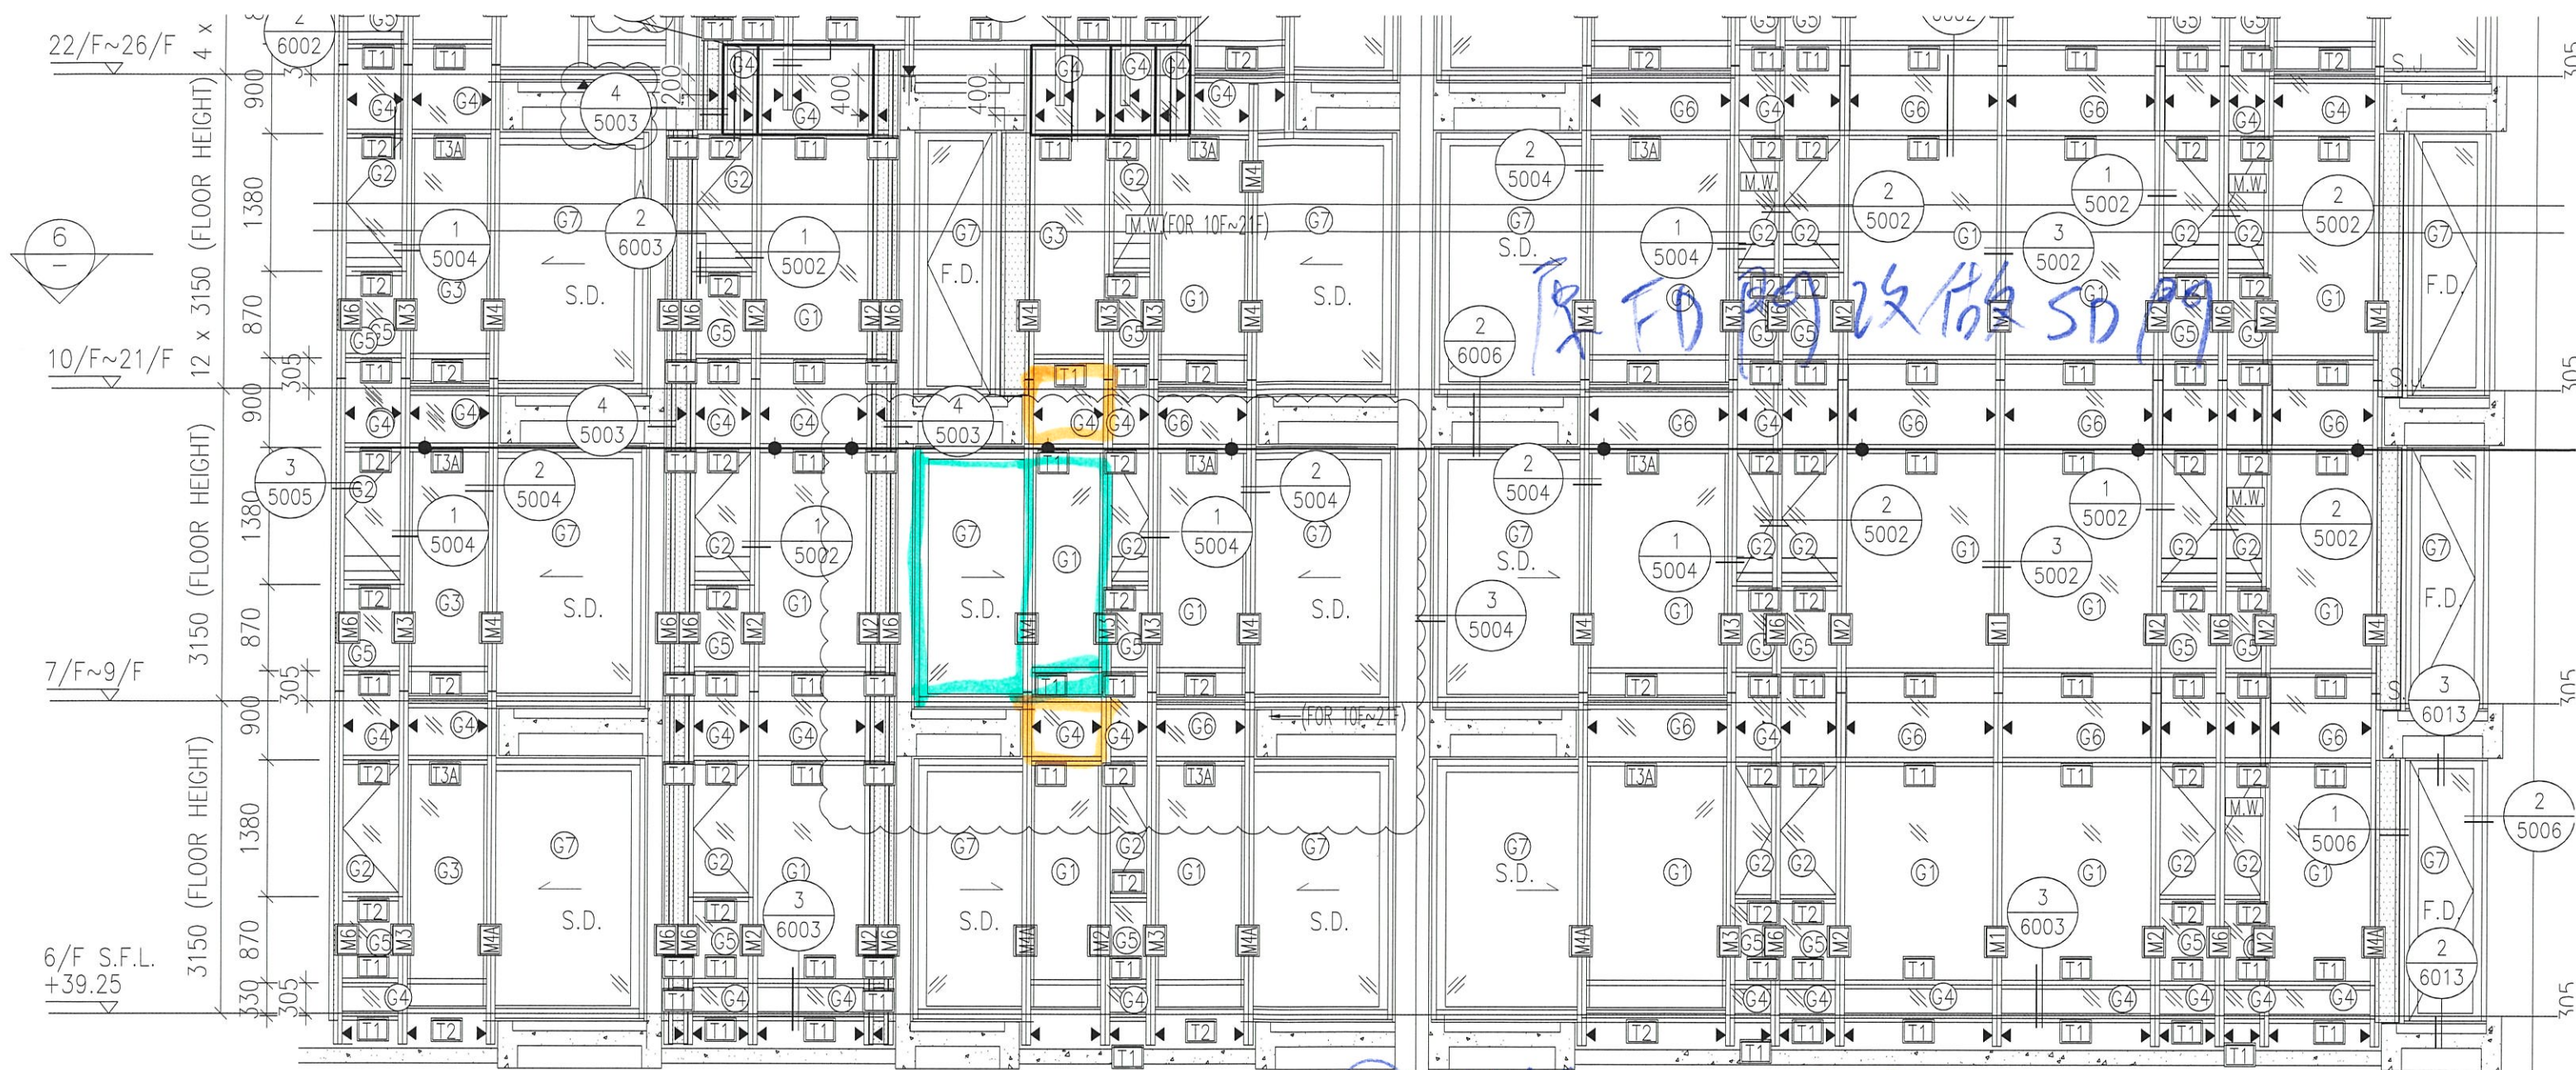

原FD門改做SD門

1 PART ELEVATION FOR CURTAIN WALL

1 門框門窗 7-9/F

2 窗框

3 窗台

4 玻璃

6 PART PLAN FOR CURTAIN WALL

