

工程指示 / 要求簡箋(E.I.)

工程指示編號：EI/1867/20

修改版次：-

工程編號：J - 837

工程名稱：觀塘裕民坊

工程項目：Glass Cladding 27/F Drencher 位置用防水片(企身加批蕩網)(T1E,T2M)

收件人：生統 / 永林

發件人：Eric Liu

日期：27/05/2020

要求提供 / 確認 事項：

- | | | |
|------------------------------------|-------------------------------------|-------------------------------|
| <input type="checkbox"/> 初步鋁料 B.M. | <input type="checkbox"/> 加工拆圖，然後生產 | <input type="checkbox"/> 尺寸表 |
| <input type="checkbox"/> 正式鋁料 B.M. | <input type="checkbox"/> 技術上資料 / 指示 | <input type="checkbox"/> 報價 |
| <input type="checkbox"/> 配件 B.M. | <input type="checkbox"/> 樣辦或貨品說明書 | <input type="checkbox"/> 分判合約 |
| <input type="checkbox"/> 其他：_____ | | |

內容：

請按加工圖生產防水片送地盤安裝用 (T1E, T2M)

Glass cladding 27/F Drencher 位置用企身防水片(加批蕩網)

前 EI1610 未有出

謝謝！

請在 2020 / 06 / 01 前完成上列要求。

附：1 頁加工圖，3 頁

以上項目為：

- 原合約工程包 原合約工程加 / 減賬 新工程報價

原因：-

分發東莞各部門：

- () 生產技術總監 連附件 () 技術部 連附件 永林 () 生產部 連附件 () 機械設計部 連附件
 () 採購部 連附件 () 生產統籌部 連附件 梅
 () 質檢部 連附件 () 會計部 連附件 () 報關組 連附件 () 其他 楊榮輝 連附件

分發香港各部門：


- () 行政部 連附件 () 會計部 連附件 () 統籌部 連附件 () 工程部地盤科文 連附件 烟哥/永林
 () 採購部 連附件 () QS 部 連附件 () 維修部 連附件 () 其他 _____ 連附件

傳遞編號：

HK 0967/20

發件人簽署：

項目經理簽署：

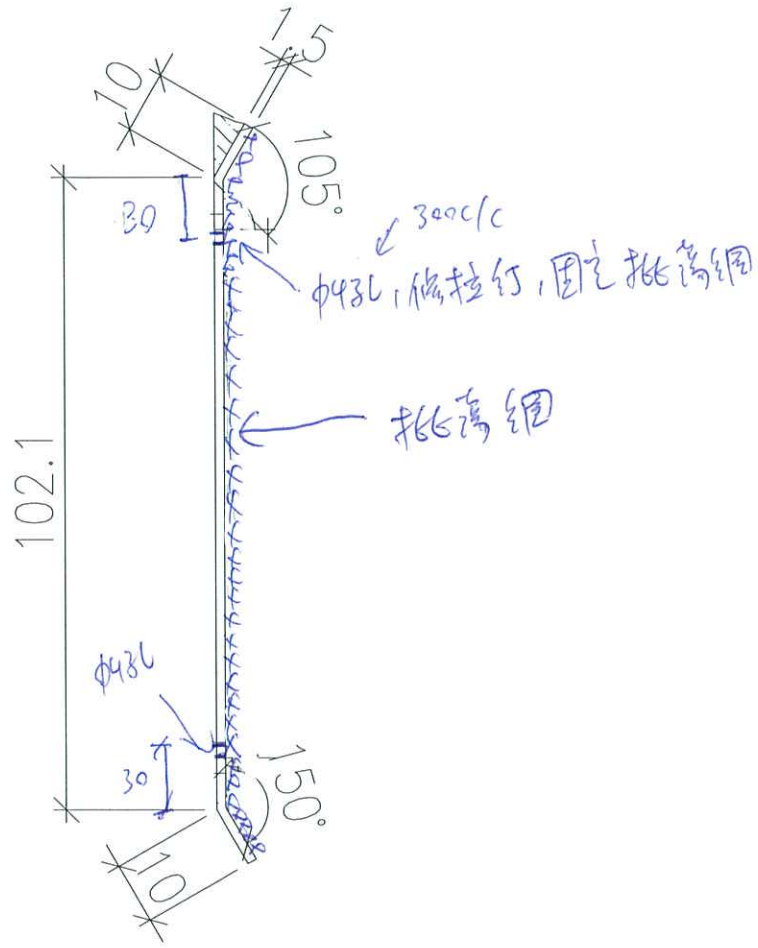

TIB (BATH) 左右
 T2M (KIT) 左右
 T2M (BATH) 左右


$L=1100$

數量 = 6件


1.5mm 鋸板

M11 螺絲

圖號 = 837-27 Drench-F01

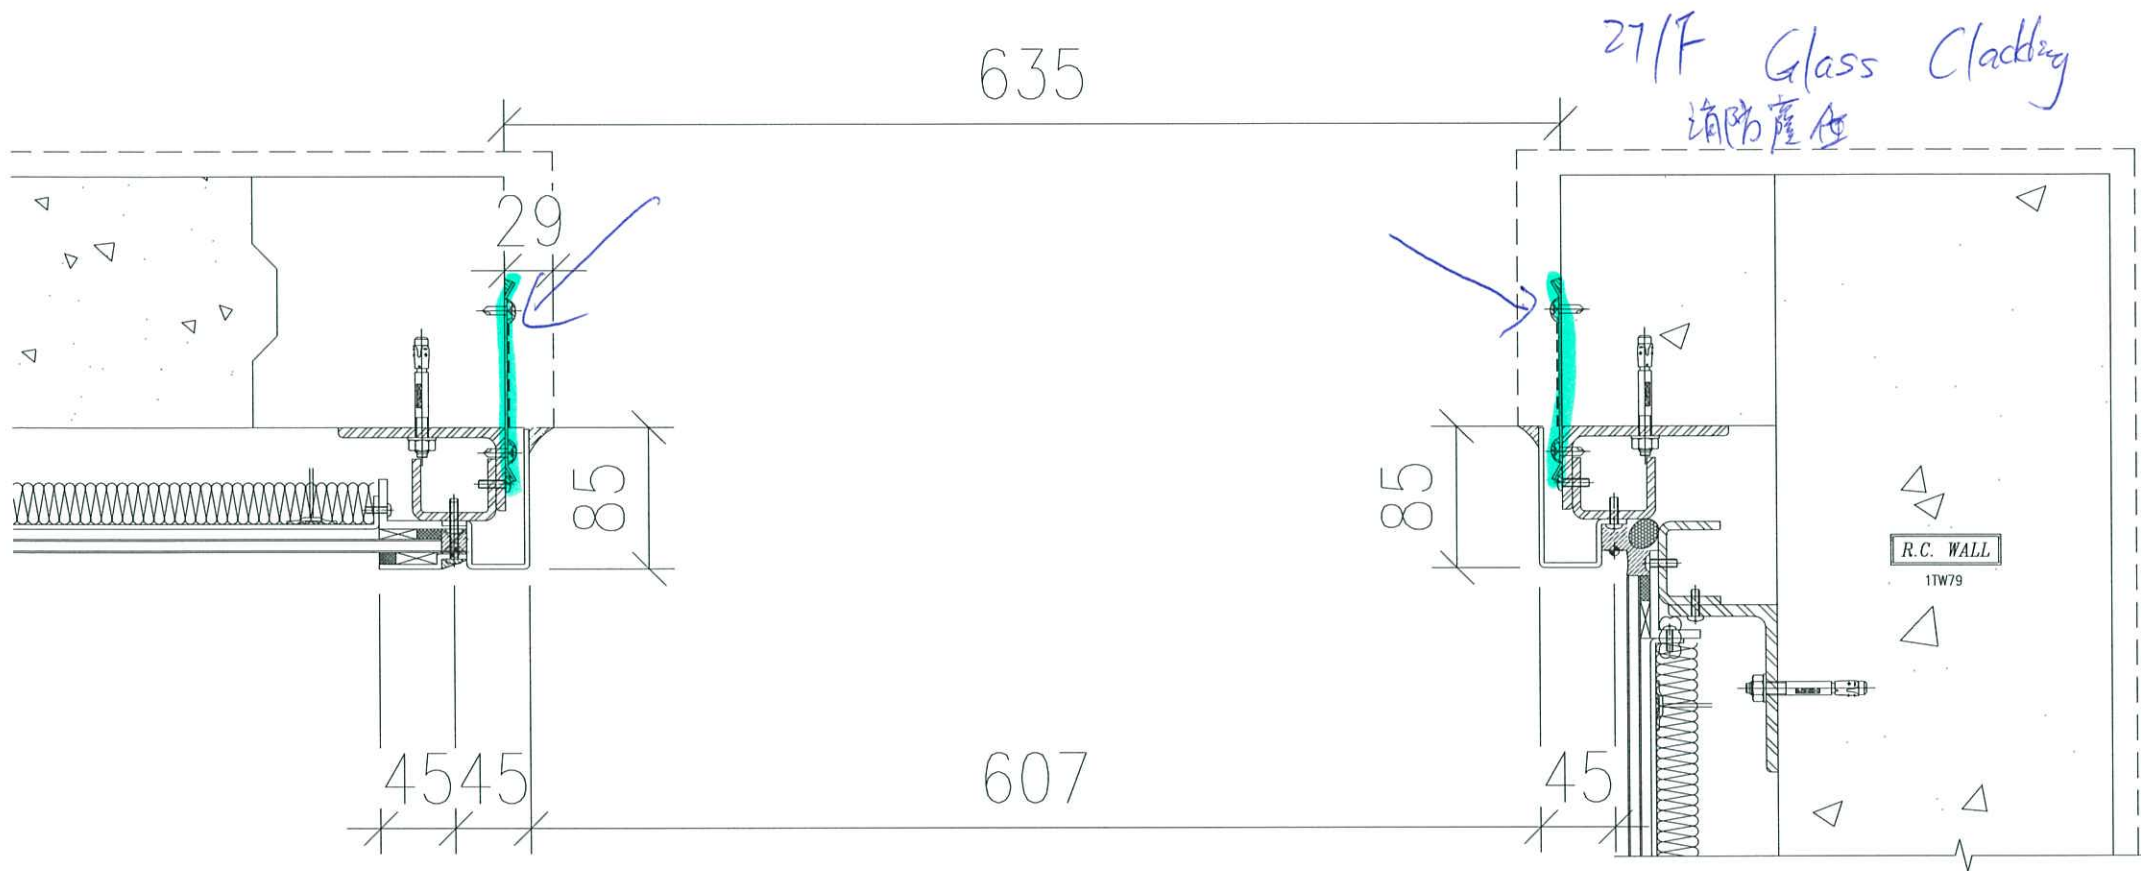


T1 - E (BATH)

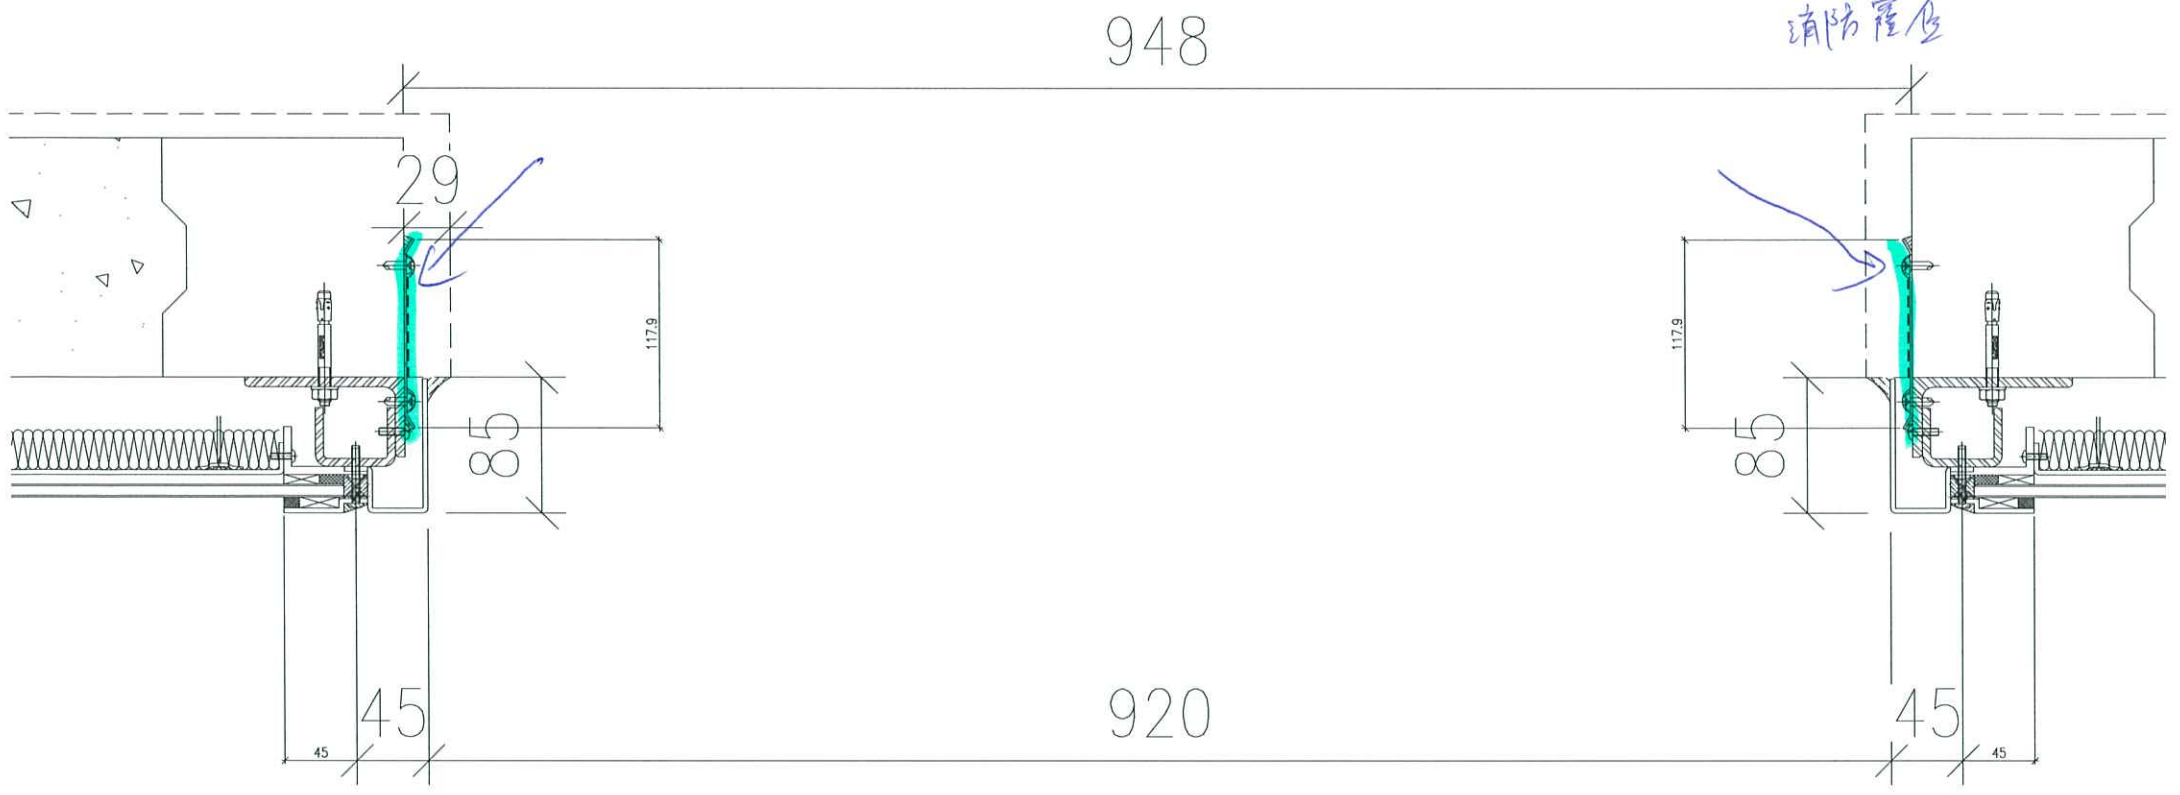

T2-M (KIT)

638

27/F Glass Cladding
消防露位

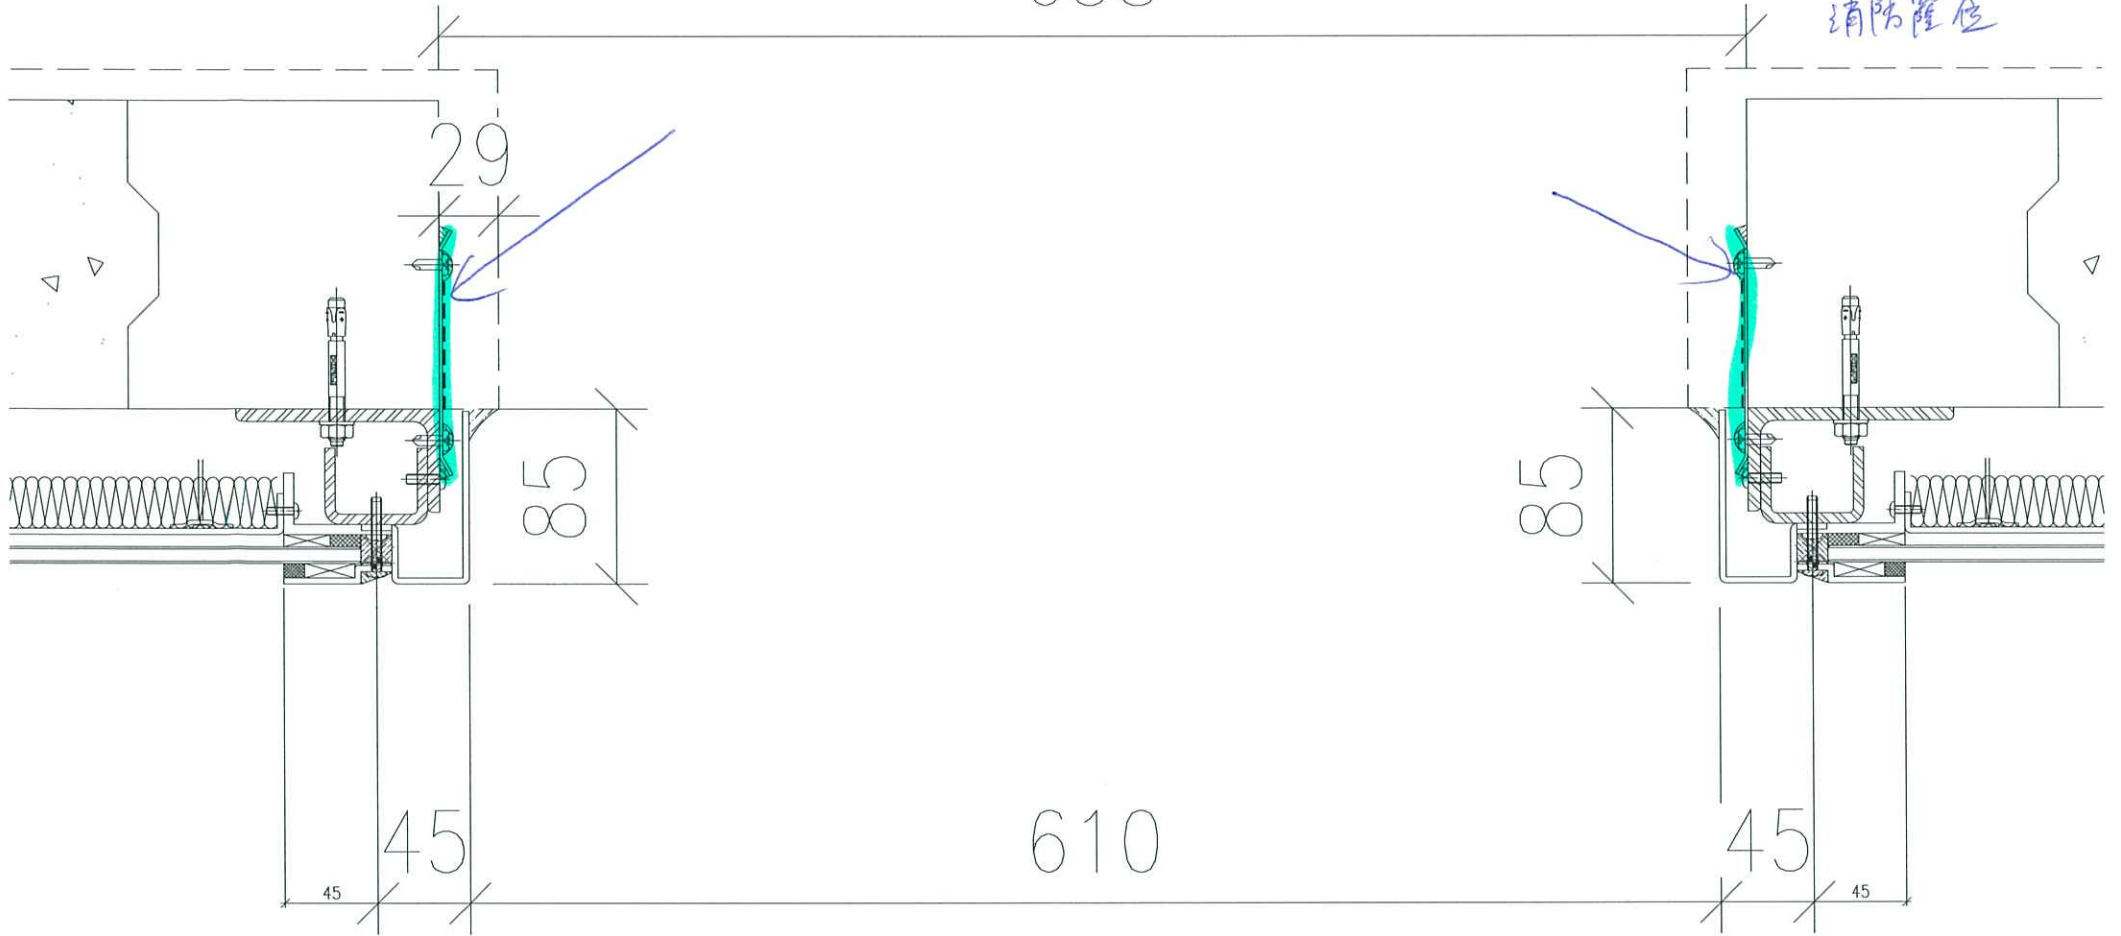

T2-M (BATH)