

工程指示 / 要求簡箋(E.I.)

工程指示編號：EI / 1874 / 20

修改版次：-

工程編號：J - 837

工程名稱：觀塘裕民坊

工程項目：幕牆 T5,B 單位玻璃 BM(6-9/F)

收件人：Maggie / 生統 / 永林

發件人：Eric Liu

日期：29/05/2020

要求提供 /  確認 事項：

- |                                    |                                     |                               |
|------------------------------------|-------------------------------------|-------------------------------|
| <input type="checkbox"/> 初步鋁料 B.M. | <input type="checkbox"/> 加工拆圖，然後生產  | <input type="checkbox"/> 尺寸表  |
| <input type="checkbox"/> 正式鋁料 B.M. | <input type="checkbox"/> 技術上資料 / 指示 | <input type="checkbox"/> 報價   |
| <input type="checkbox"/> 配件 B.M.   | <input type="checkbox"/> 樣辦或貨品說明書   | <input type="checkbox"/> 分判合約 |
| <input type="checkbox"/> 其他：_____  |                                     |                               |

內容：

請按 BM 訂購玻璃送地盤安裝(T5,B 單位,6-9/F)

因大圖有誤，T5B 單位 6-9/F 由 FD 門改 SD 門，需補訂玻璃

謝謝！

請在 2020 / 06 / 11 前完成上列要求。

附：1 頁 BM，1 頁圖登，3 頁加工圖，1 頁位置圖

以上項目為：

- 原合約工程包                       原合約工程加 / 減賬                       新工程報價

原因：-

分發東莞各部門：

- ( ) 生產技術總監  連附件    ( ) 技術部  連附件 永林    ( ) 生產部     連附件    ( ) 機械設計部  連附件  
 ( ) 採購部     連附件    ( ) 生產統籌部  連附件 梅  
 ( ) 質檢部     連附件    ( ) 會計部     連附件    ( ) 報關組     連附件    ( ) 其他 楊榮輝  連附件

分發香港各部門：

- ( ) 行政部  連附件    ( ) 會計部  連附件    ( ) 統籌部  連附件    ( ) 工程部地盤科文  連附件 King  
 ( ) 採購部  連附件    ( ) QS 部  連附件    ( ) 維修部  連附件    ( ) 其他 \_\_\_\_\_  連附件

傳遞編號：

HK0989 / 20

發件人簽署：

項目經理簽署：

 <b>美特鋁質</b> 有限公司 MIDI Aluminium Fabricator Ltd.		<b>工程號:</b> J837	<b>計算:</b> 利春媚	<b>日期:</b> 2020.05.28	<b>送呈:</b> 胡哥	<b>計算參考數值/所屬位置 分格</b>								
<b>地盤名稱:</b> 觀塘裕民坊		<b>核對:</b> 謝永林	<b>日期:</b> 2020.05.28	<b>副本:</b>										
<b>地盤用玻璃B.M.表</b>		<b>項目類別:</b> T5座B單位FD門改SD門	<b>批准:</b>	<b>A/C Code:</b>										
<b>BM編號:</b> J837-SL-M02-S-GP03		<b>修改版次:</b>	<b>總計玻璃面積 (平方米):</b> 17.16	此BM依據EI1858施工圖計算										
序號	修改內容	玻璃圖號	顏色與類型	厚度 (mm)	玻璃尺寸		數量 (塊)	總面積 (平方米)	使用位置	單位	樓層	分屬類型	分格寬度	分格高度
					寬度 (W mm)	高度 (H mm)								
1		G1-SD-5001	G1	27.00	672.5	2466.0	4	6.63	T5CW B-1	B	6F-9F	SD梗	792.5	2580.0
2		G4-SD-5001	G4	8.00	732.5	506.0	3	1.11	T5CW B-1	B	6F-9F	SD梗頂格	792.5	570.0
3		G7-SD-5001	G7	17.52	986.0	2386.0	4	9.41	T5CW B-1	B	6F-9F	SD推拉門	1170.0	2625.0
4						总计	11	17.16						
<b>加工注意事項/玻璃類型描述:</b>		1).本表中之清片玻璃是 信義 原片，藍片玻璃是藍欣原片												
		2).本表中所有玻璃對角線尺寸偏差要求不超過負2mm。												
		3).本表中所有玻璃成品均需做雙面保護，用透明靜電膠紙加四周一寸FK白膠紙做雙面加固保護處理。												
		4).本表中所有玻璃成品均需注明室內外及其玻璃編號/使用位置/樓層，以便識別。												
		(G1)10 mm THK. TEMPERED BLUE GLASS (OUTER)+ 9 mm AIR SPACE + 8 mm THK. CLEAR TEMPERED GLASS (INNER) --- (D18110173)												
		(G4)- 8 mm THK. HEAT STRENGTHENED BLUE TINTED GLASS ( SPANDREL GLASS ) --- (D18070395)												
(G7) 8 mm THK. HEAT STRENGTHENED BLUE TINTED GLASS (OUTER)+1.52PVB + 8 mm THK. HEAT STRENGTHENED CLEAR GLASS (INNER)--- (D18110174)														

**圖則登記表**  
DRAWING REGISTER

工程名稱 Project Title:	觀塘裕民坊 (T5座B單位)
	幕牆 FD改SD (玻璃加工圖/位置圖)
工程編號 Project No:	J-837

年  
月  
日

接收日期 Receiving Date (適用於客戶圖則)


分發予 Distributed To


年  
月  
日

發出日期 Issued Date

20									
05									
28									

圖則編號 Drg. No.	圖則名稱 Drawing Title
G1	玻璃加工圖
G4	玻璃加工圖
G7	玻璃加工圖
J-837-CW-2512(X)	玻璃位置圖


1  
2  
3  
4

修訂編號  
Revision No.

-									
-									
-									
-									

EG-DWG4


 美特鋁質有限公司 MIDI Aluminium Fabricator Ltd.	類別		物料號	
	制圖	陳俊樺	2019.3.17	圖號 G1
修改			復核	數量 見BOM表
日期			批准	位置

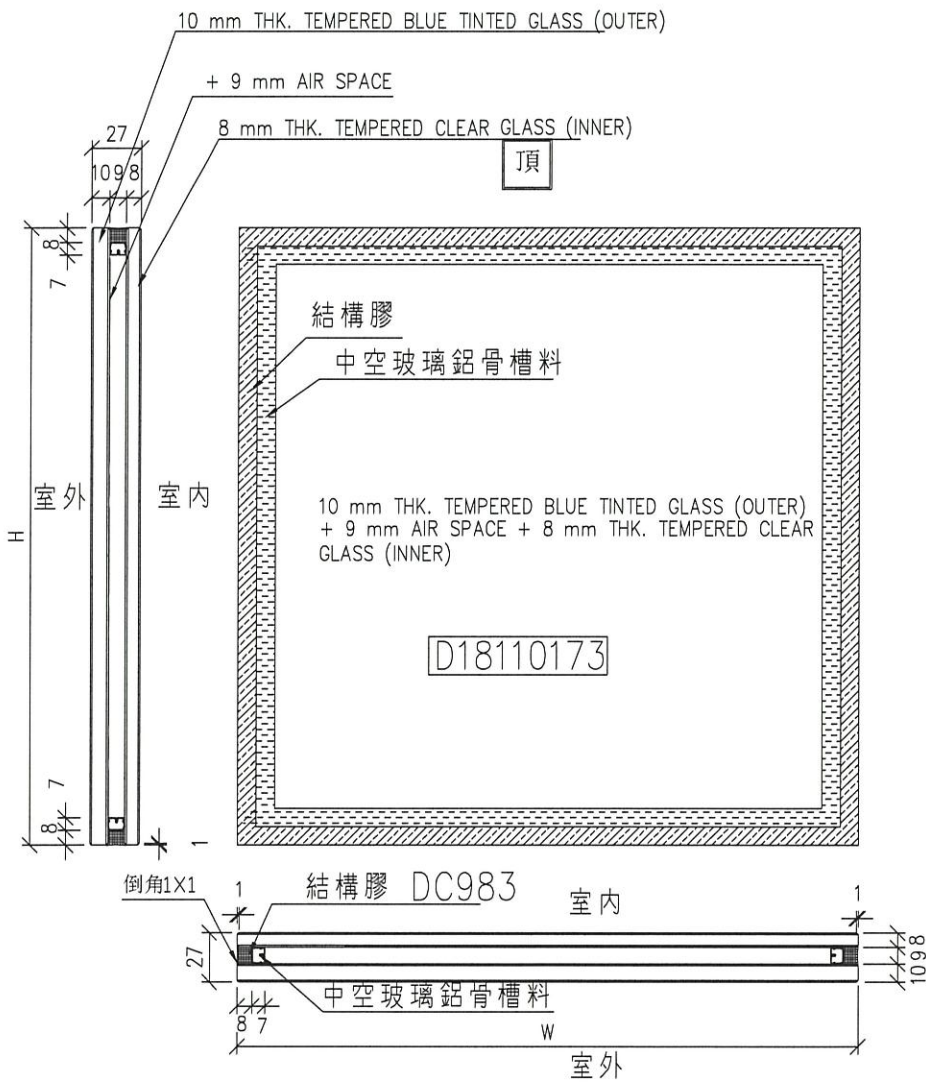

工程號	J-837	地盤	觀塘裕民坊	附 件	①
名稱	玻璃加工圖		採用		
材料			地盤		
顏色	10BLUE T+9A+8T中空玻璃		工廠		


EG-DWG4

 美特鋁質有限公司 MIDI Aluminium Fabricator Ltd.				類別		物料號	
				制圖	陳俊樺	2019.3.17	圖號 G4
修改				復核			數量 見BOM表
日期				批准			位置

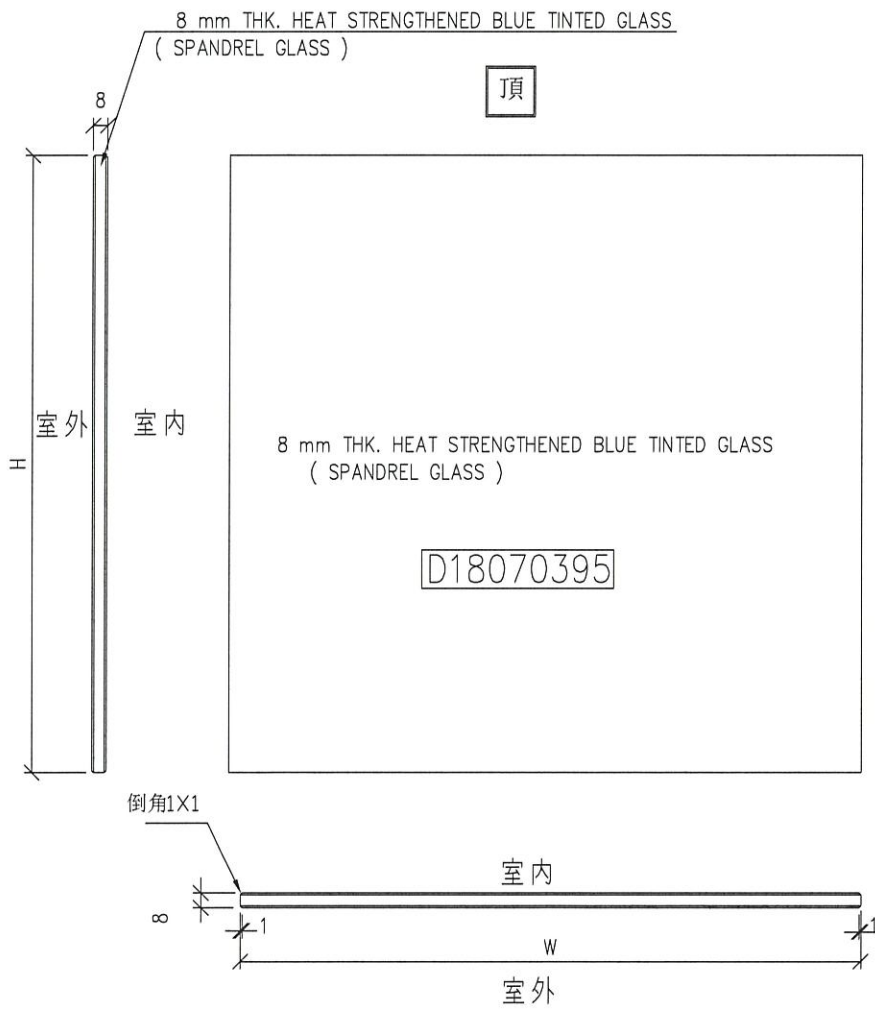


工程號	J-837	地盤	觀塘裕民坊	附 件	④
名稱	玻璃加工圖		採用		
材料	8 mm THK. HEAT STRENGTHENED BLUE		地盤		
顏色	TINTED GLASS ( SPANDREL GLASS )		工廠		

 美特鋁質有限公司 MIDI Aluminium Fabricator Ltd.				類別		物料號	
				制圖	陳俊樺	2019.3.17	圖號 G7
修改				復核			數量 見BOM表
日期				批准			位置

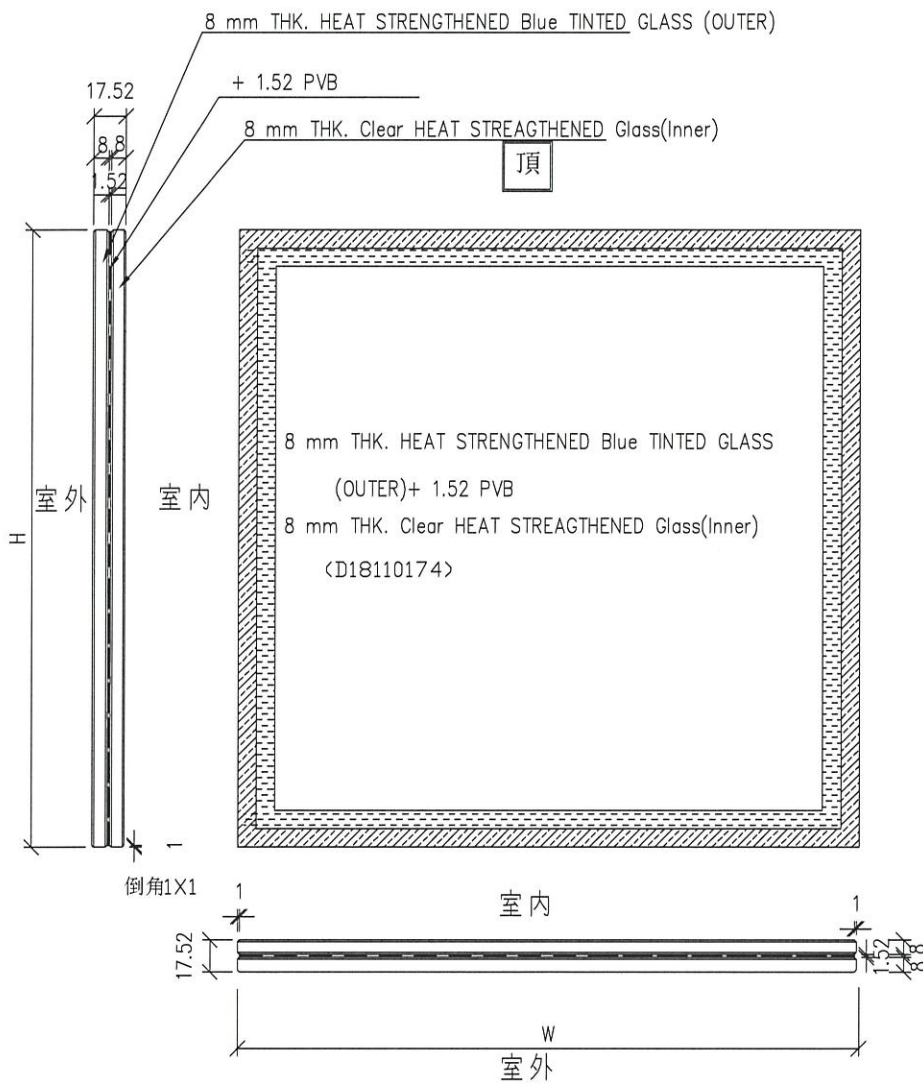

工程號	J-837	地盤	觀塘裕民坊	附 件	⑦
名稱	玻璃加工圖		採用		
材料			地盤		
顏色	見BOM表		工廠		

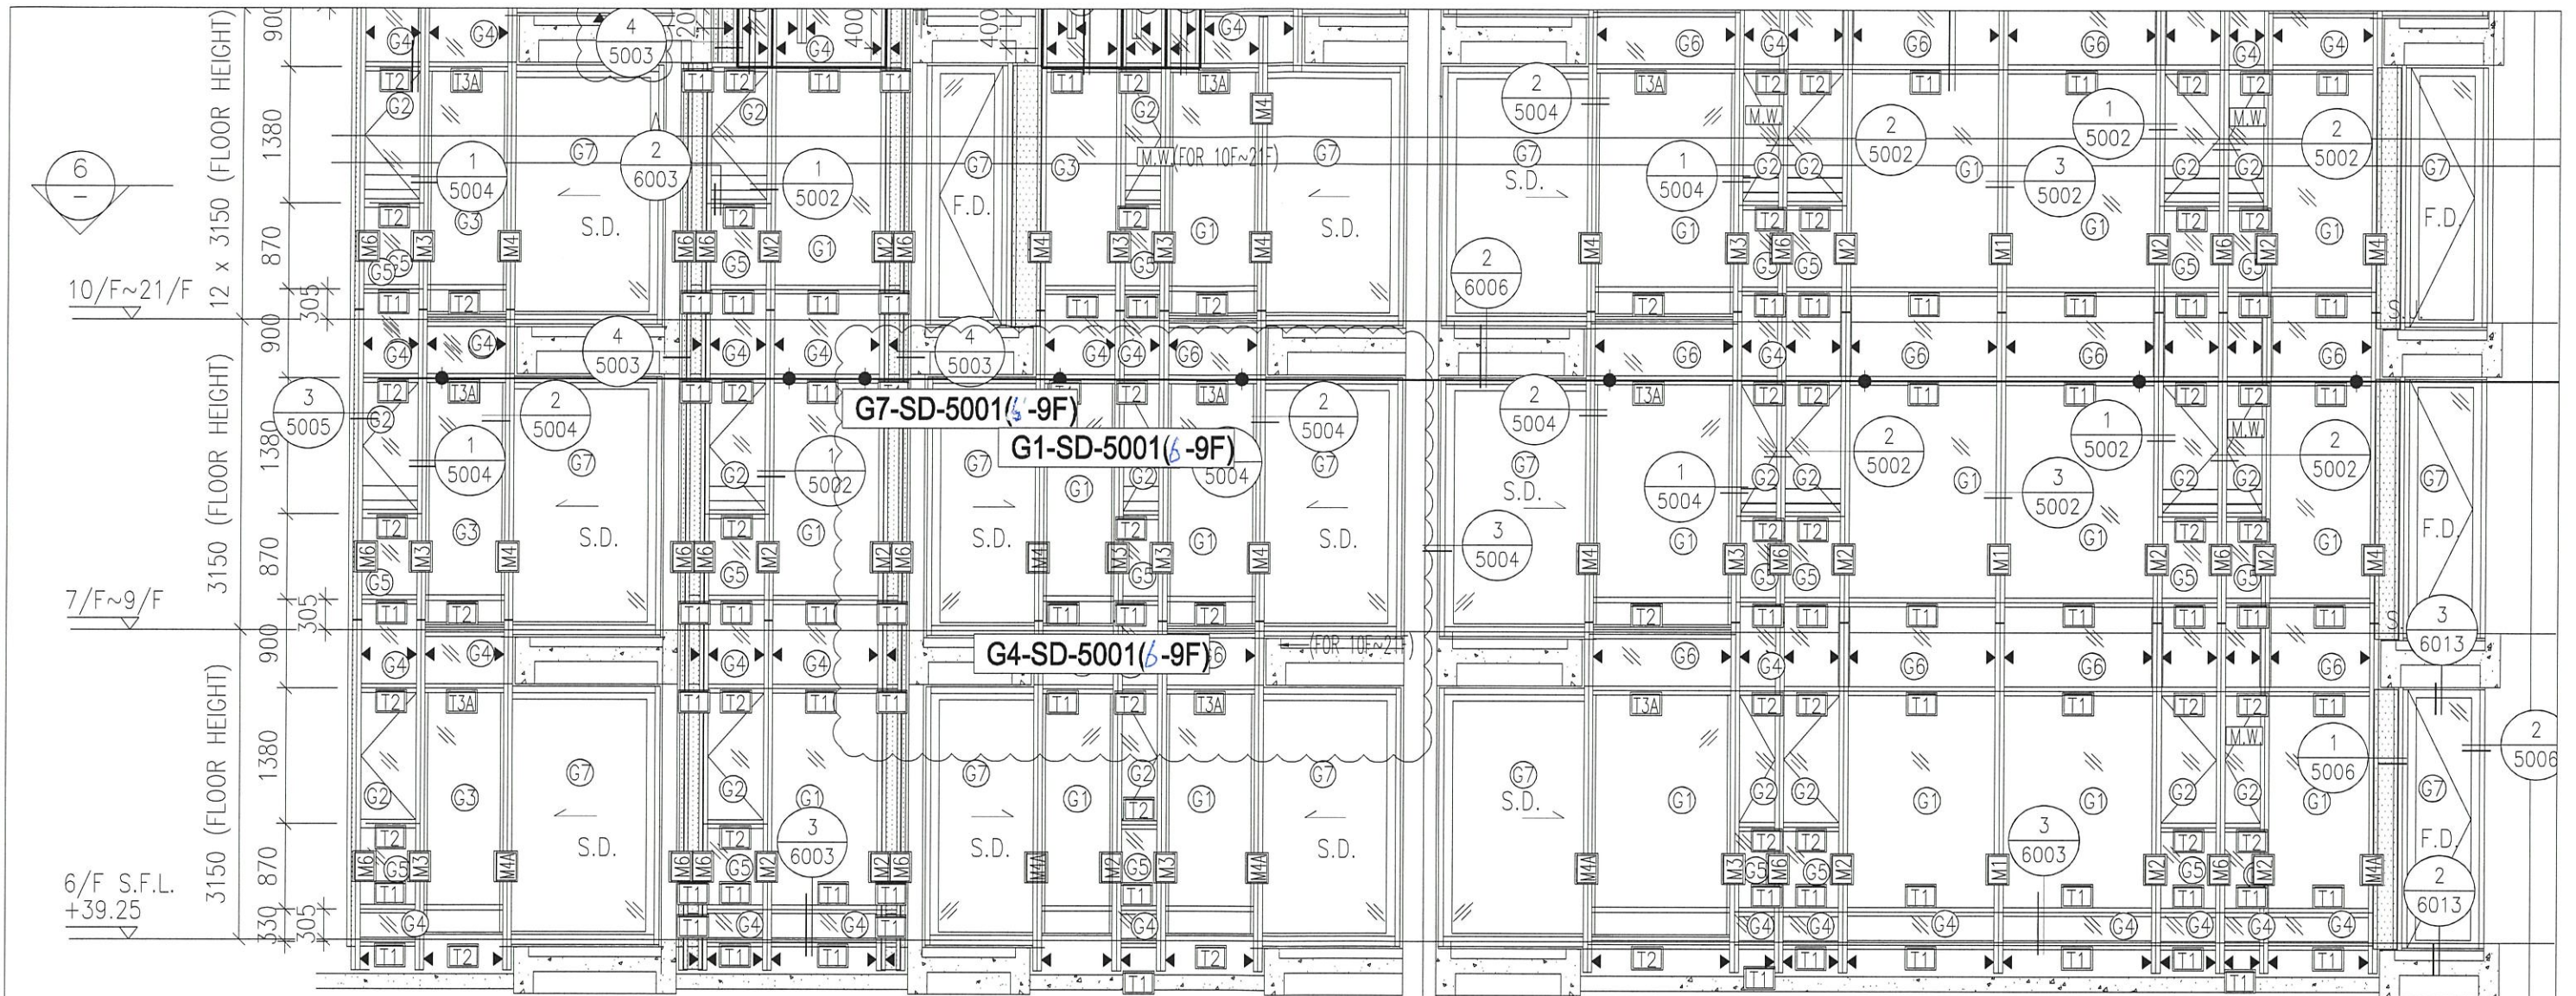

6  
-  
10/F~21/F

7/F~9/F

6/F S.F.L.  
+39.25


G7-SD-5001(4-9F)

G1-SD-5001(6-9F)

G4-SD-5001(6-9F)

1  
-  
PART ELEVATION  
FOR CURTAIN WALL

15CW  
A-3

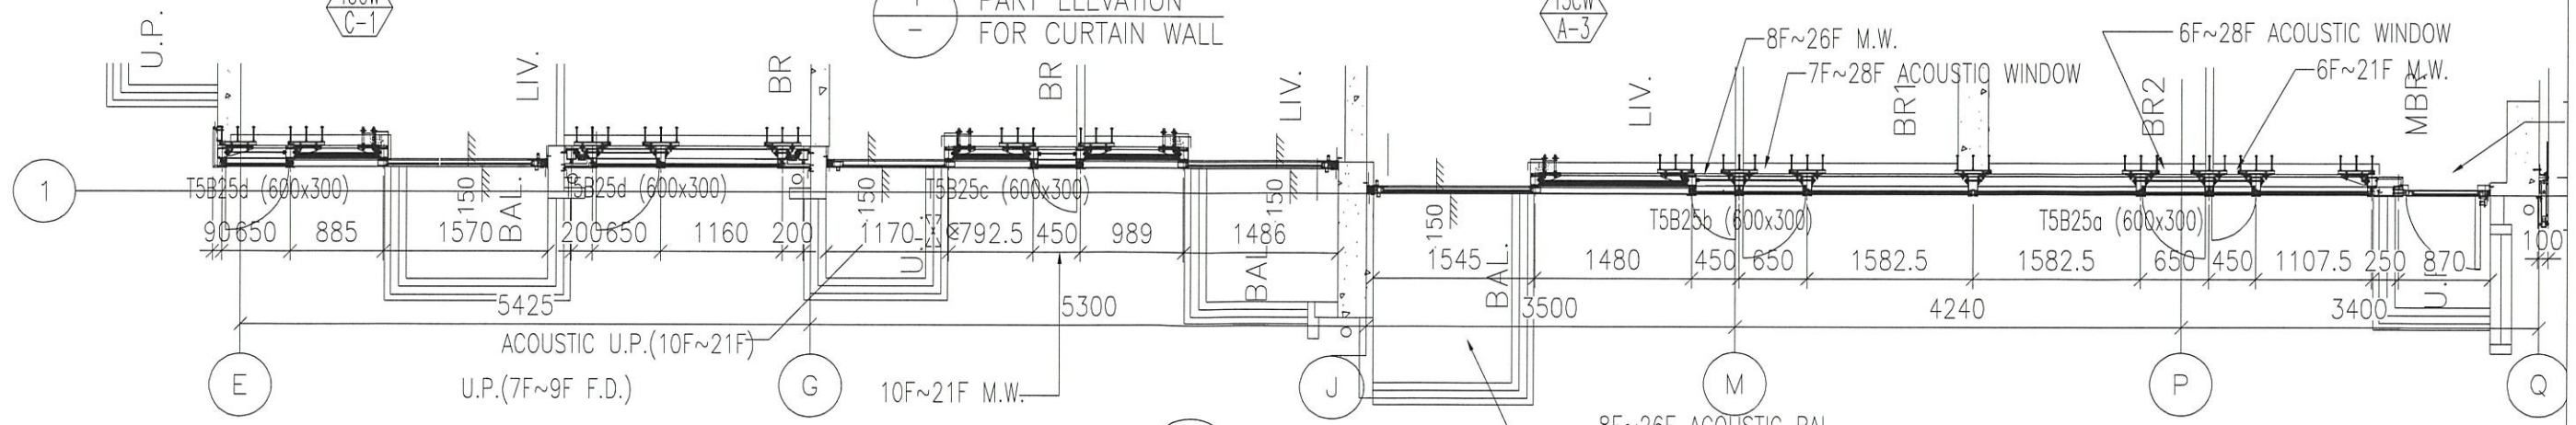

6  
-  
PART PLAN  
FOR CURTAIN WALL

LOW ZONE

圖號: 837-CW-2512(x)