

工程指示 / 要求簡箋(E.I.)

工程指示編號：EI / 1922 / 20 修改版次：-  
 工程編號：J - 837 工程名稱：觀塘裕民坊  
 工程項目：幕牆 6 樓後加底橫向碰 APEX 鋁板收口用鐵件(T1,3,5)  
 收件人：Maggie/生統/永林 發件人：Eric Liu 日期：04/06/2020

要求提供 /  確認 事項：

- |                                    |                                     |                               |
|------------------------------------|-------------------------------------|-------------------------------|
| <input type="checkbox"/> 初步鋁料 B.M. | <input type="checkbox"/> 加工拆圖，然後生產  | <input type="checkbox"/> 尺寸表  |
| <input type="checkbox"/> 正式鋁料 B.M. | <input type="checkbox"/> 技術上資料 / 指示 | <input type="checkbox"/> 報價   |
| <input type="checkbox"/> 配件 B.M.   | <input type="checkbox"/> 樣辦或貨品說明書   | <input type="checkbox"/> 分判合約 |
| <input type="checkbox"/> 其他：_____  |                                     |                               |

內容：

請按加工圖訂購鐵件送地盤安裝用(T1,3,5)

鐵件全部散出到地盤安裝

6 樓底碰 apex 位置改由 midi 做，已有 SI494

謝謝

請在 2020/ 06/ ~~17~~<sup>20</sup> 前完成上列要求。

附：3 頁 BM，1 頁圖登，23 頁加工圖，9 頁位置圖，6 頁大樣

以上項目為：

- 原合約工程包                       原合約工程加 / 減賬                       新工程報價

原因：-

分發東莞各部門：

- ( ) 生產技術總監  連附件    ( ) 技術部  連附件    ( ) 生產部  連附件    ( ) 機械設計部  連附件  
 ( ) 採購部  連附件    ( ) 生產統籌部  連附件  
 ( ) 質檢部  連附件    ( ) 會計部  連附件    ( ) 報關組  連附件    ( ) 其他 楊榮輝  連附件

分發香港各部門：

- ( ) 行政部  連附件    ( ) 會計部  連附件    ( ) 統籌部  連附件    ( ) 工程部地盤科文  連附件 炳哥  
 ( ) 採購部  連附件    ( ) QS 部  連附件    ( ) 維修部  連附件    ( ) 其他 \_\_\_\_\_  連附件

傳遞編號：

HK /20

發件人簽署：

Eric Liu

項目經理簽署：

[Signature]

S.I. - T494

Project: NK126514

Site Instructions

S.I. No.: E / USIL / YHL / 2020 / 05 / 22 / 0958.

( Parties / Company / Issued Person / Year / Month / Date / Time )

To (Contractor): CR, MIDI, Apex.

Location : GF - external works of Towers.

Instructions:

Confirm the design Intent of Curtain Wall (bottom part of GF), Transfer plate clearly. < Interface between C.W & T/P & Extra RC slab at A-Farea

< All relevant Information are shown in attachment >.

For your immediate action on site Drawing No. / Sketches No.

Reasons for this Instruction:

- 1) To avoid water ponding at transfer plate
2) Confirmed by PM

Issued By:

Acknowledge Receipt:

Handwritten signature of Issued By

Name, Title & Signature

Handwritten signature of Acknowledge Receipt

Name, Title & Signature


Total Pages: 1/12

Contractor's Copy

# CLADDING

18/5/20  
Detail

18-5-2020

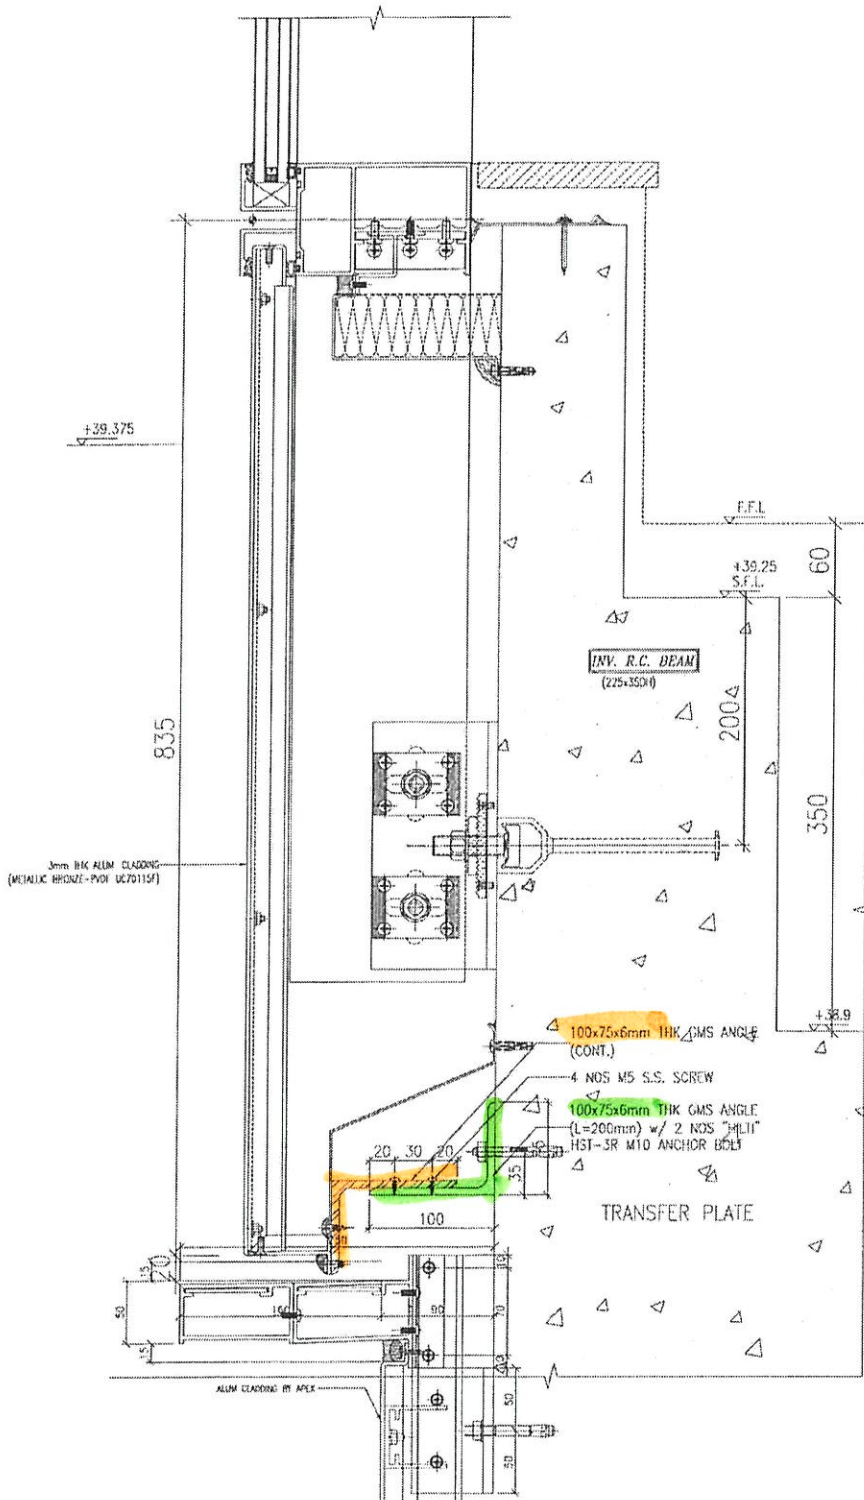


**A1**

200

(TS-6N, 6L only)

# CLADDING

18-5-2020

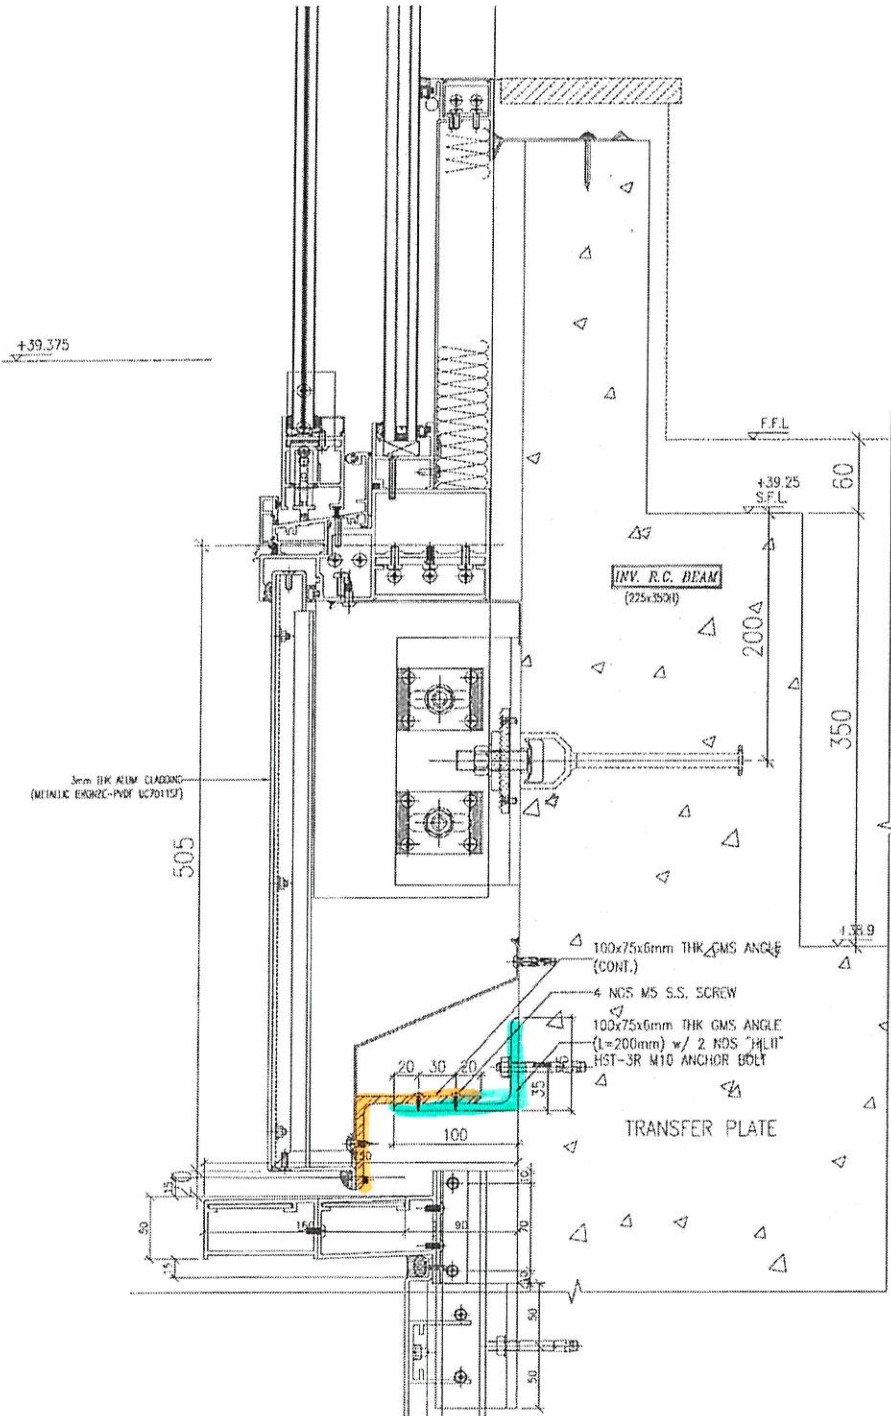


**A2**

— 200

(TS-6N, 6L only)

S.D.

# APEX FEATURE DOWN

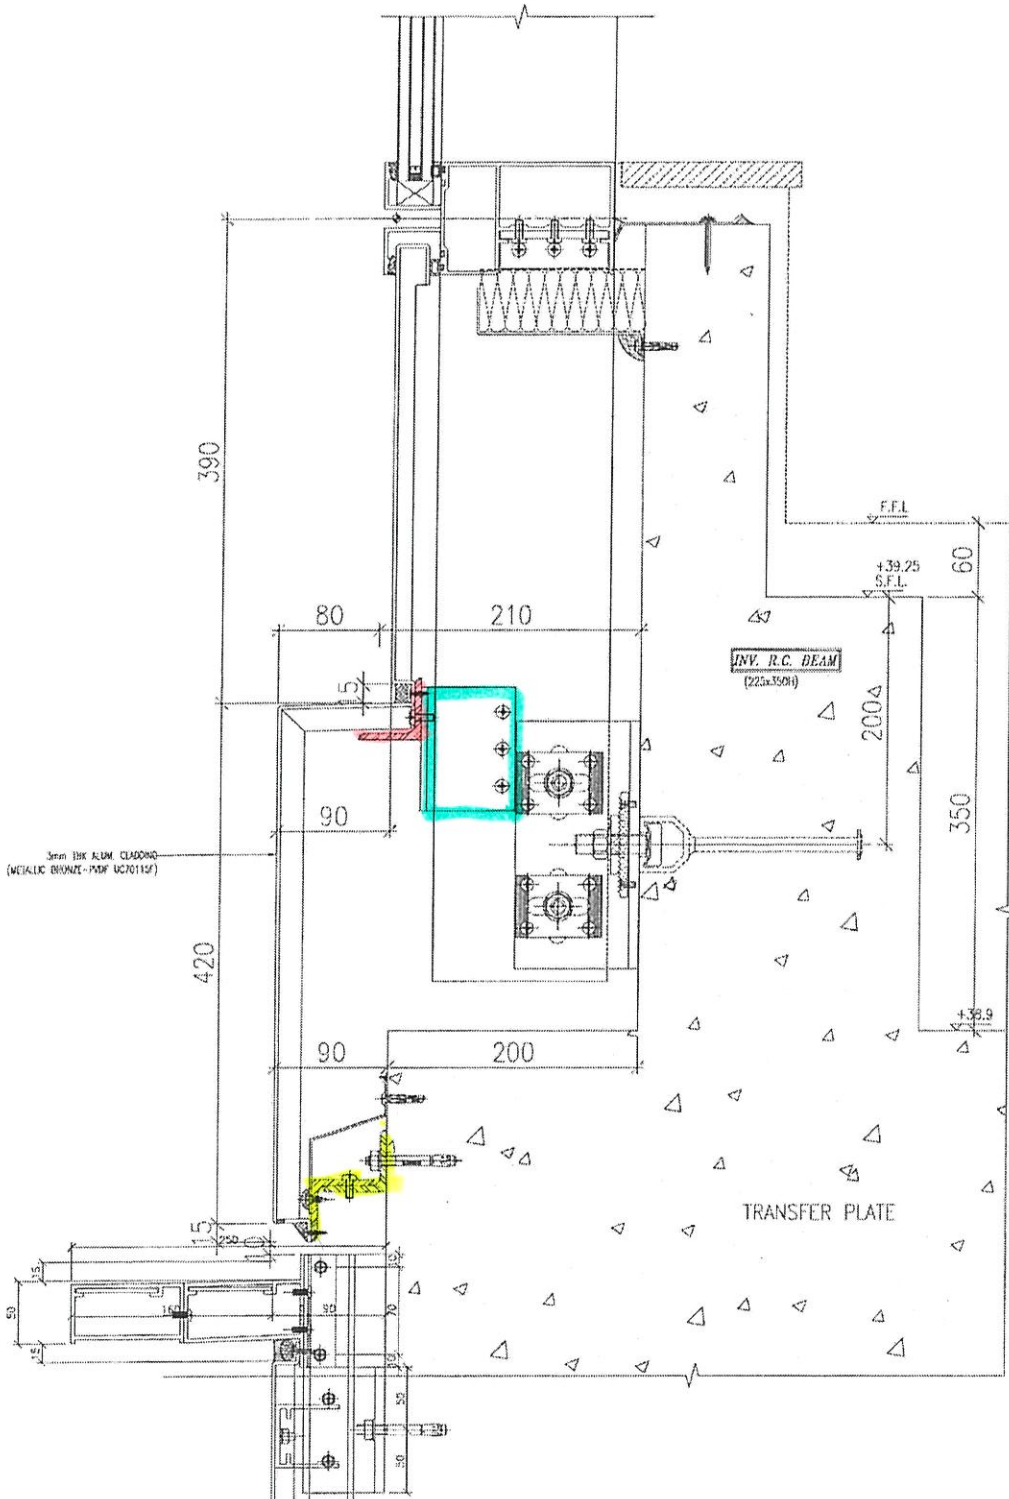


**B**

+ 0

(T1 and T3 only)

# APEX FEATURE DOWN

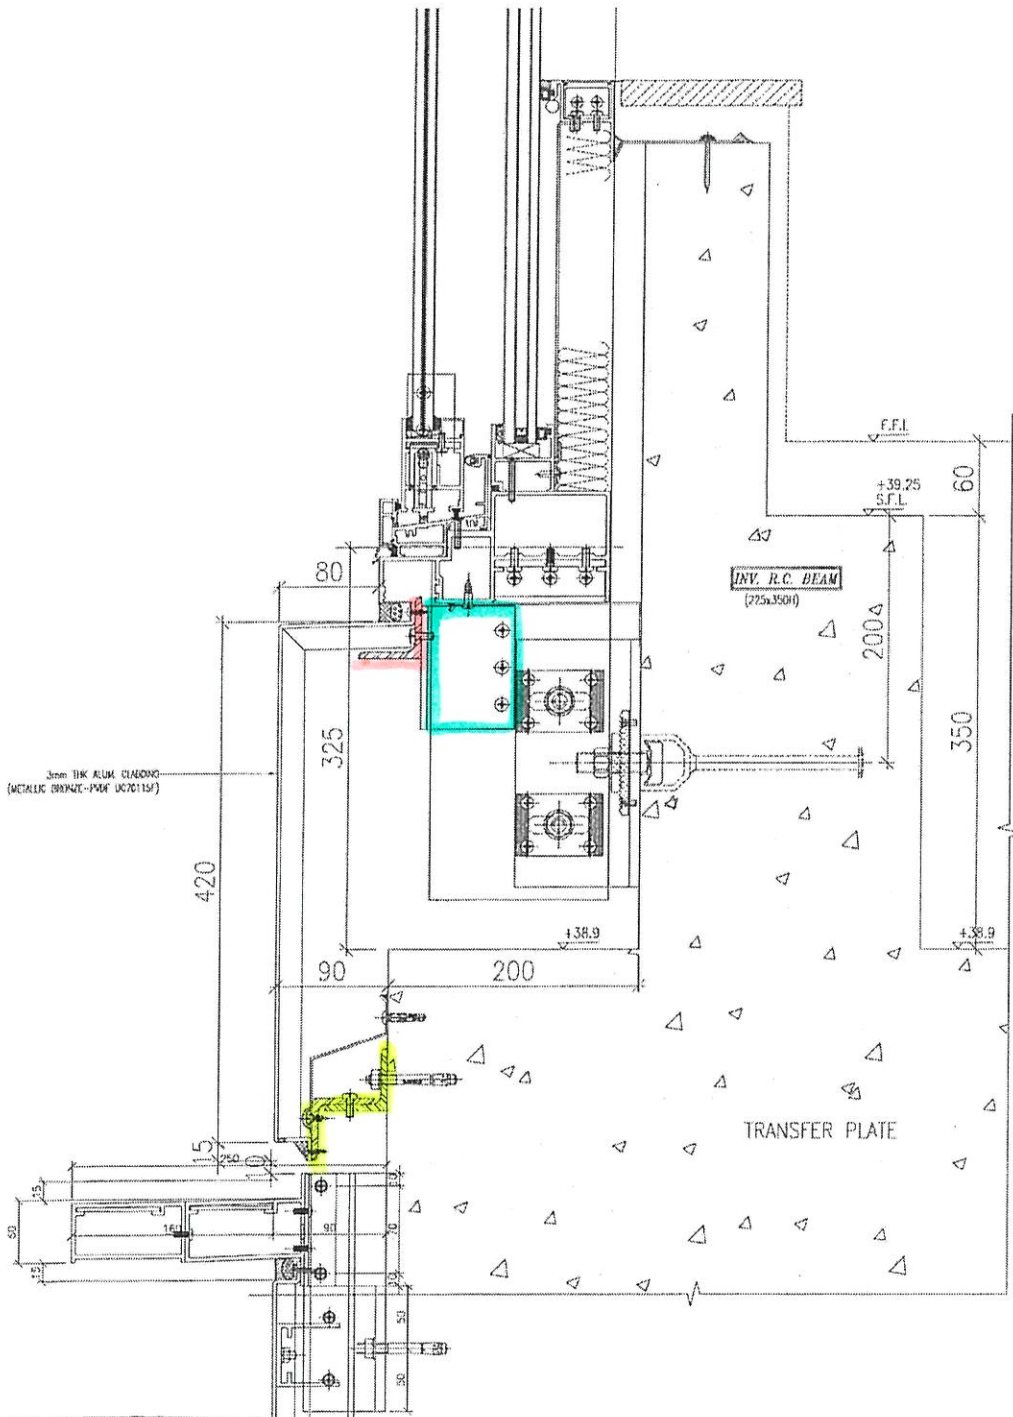


**B2**

+ 0

S.D.

(T1 and T3 only)


# APEX FEATURE DOWN

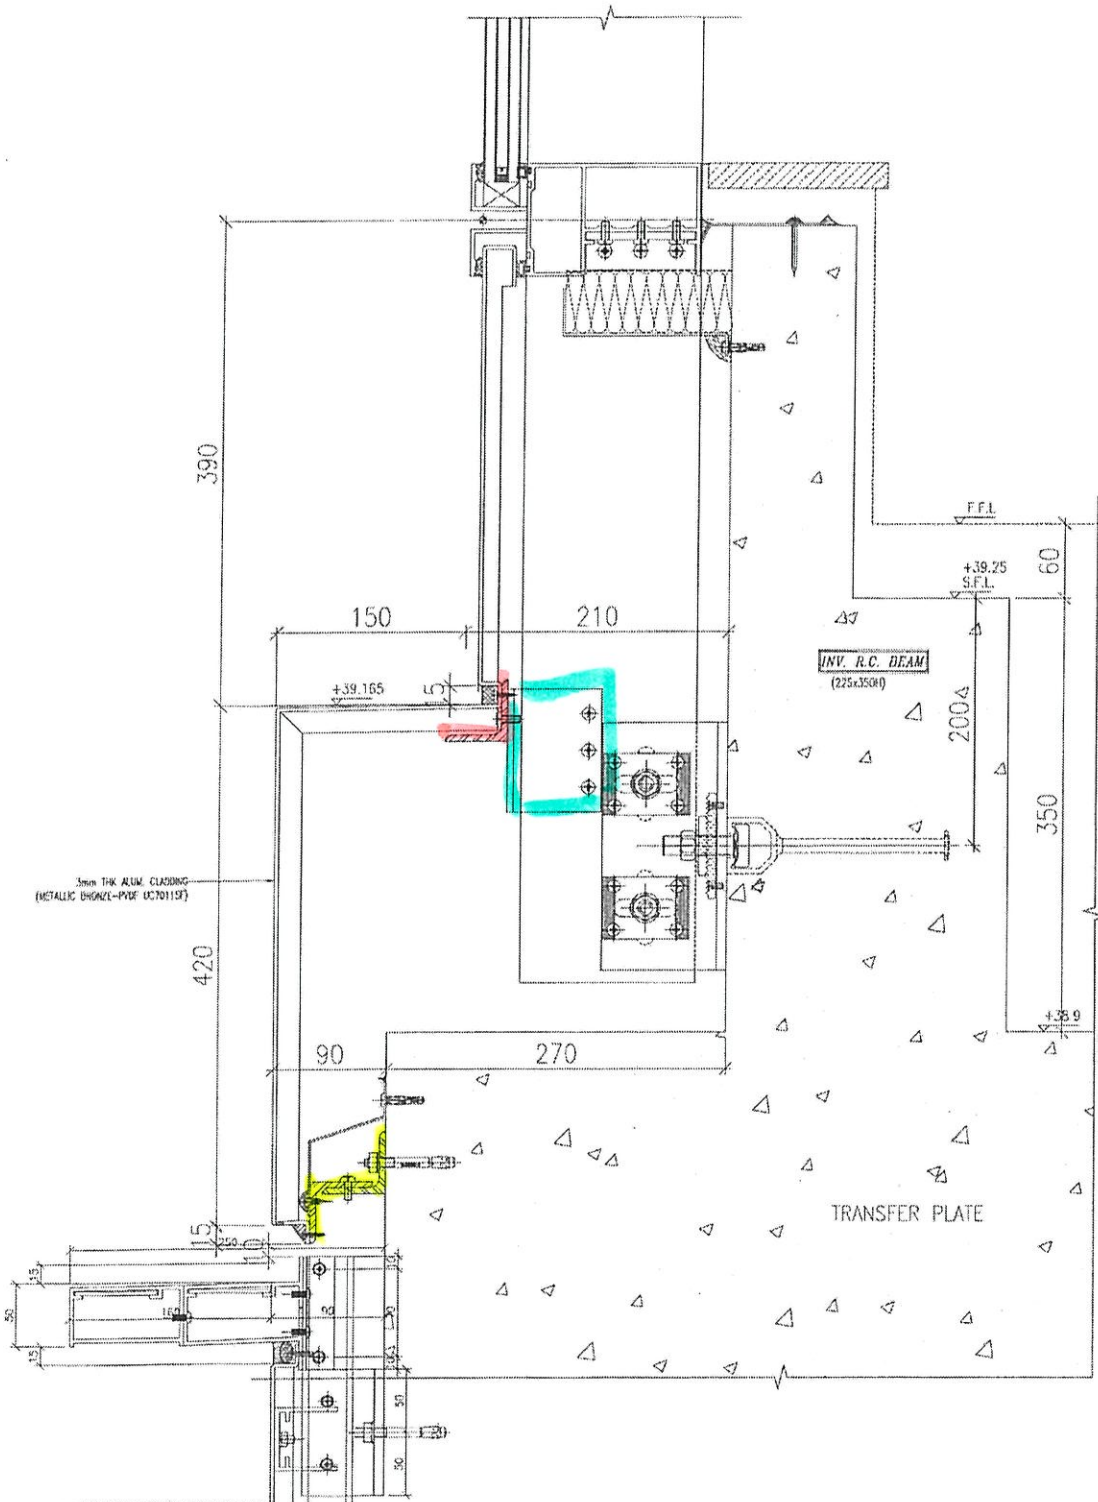

C

+ 70  
(T3-6D, 6G only)

# APEX FEATURE DOWN

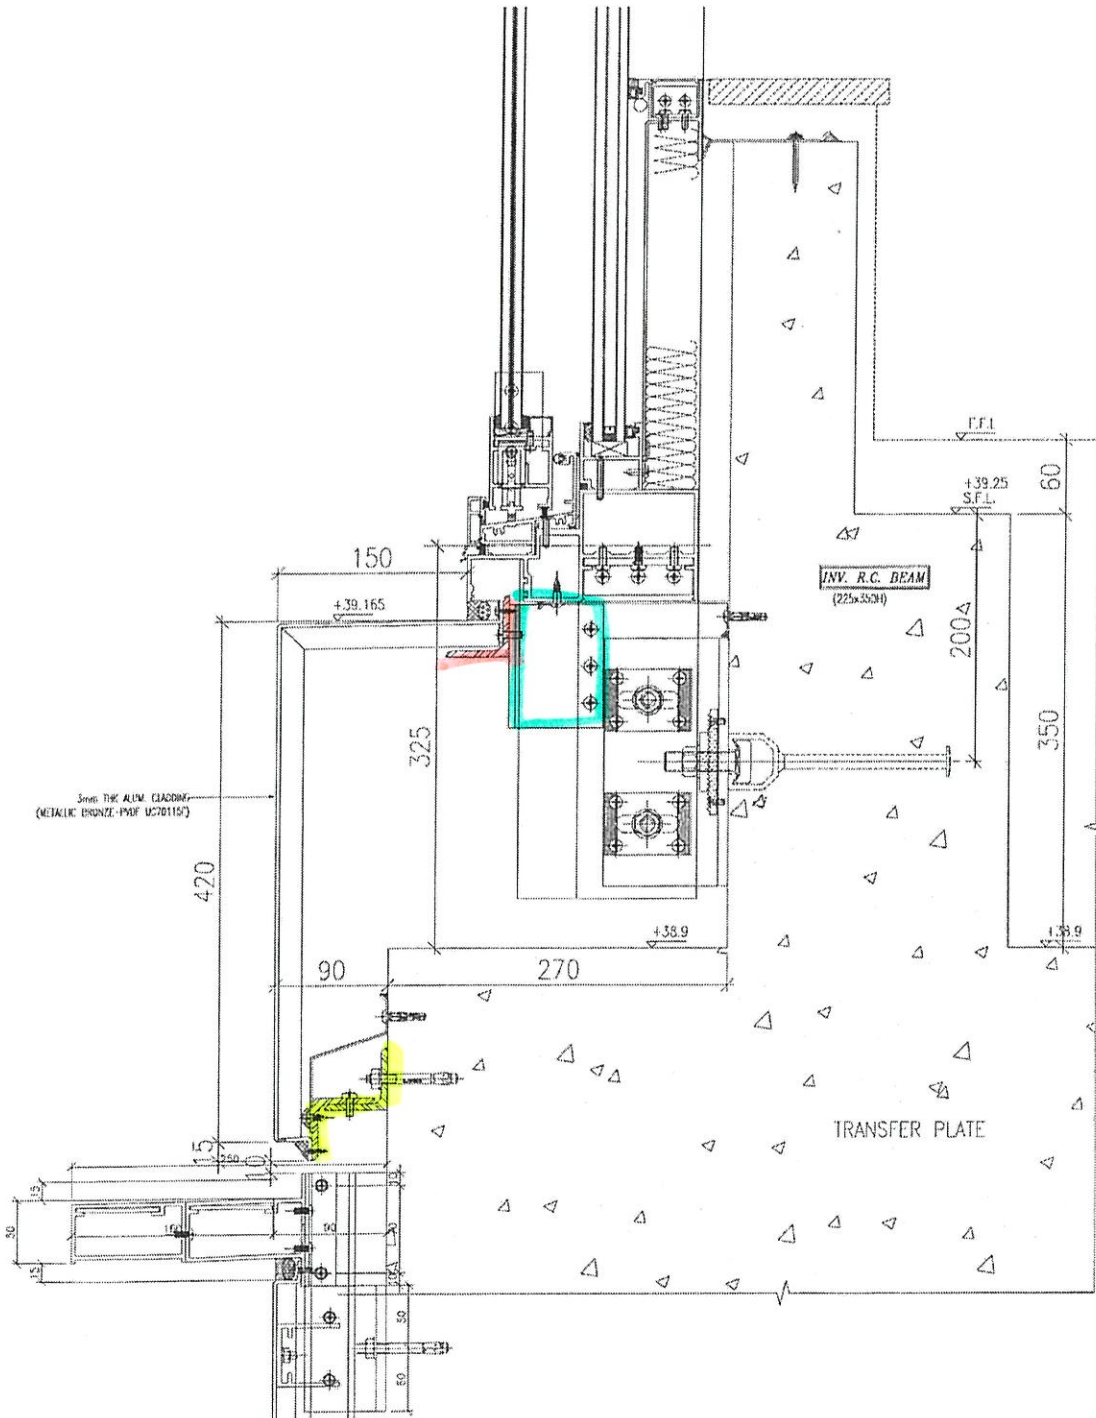


**C2**

+70  
(T3-6D.69 only)

S.D.



 美特鋁質有限公司 MIDI Aluminium Fabricator Ltd.		工程號：	J837	計算：	LHR	日期：	2020.06.03	送呈：				
		地盤名稱：	觀塘裕民坊	核對：	wsh	日期：	2020.06.04	副本：				
BM編號：		項目類別：	后加鋁板項目鐵件	批准：		日期：		總重量(kg):	595.7			
序號	修改標示	配件圖號	物料編號	配件名稱	顏色	實用	後備	總數	單位 件	單件重量	總重量	備註
										KG		
1		J837-MS2-01	GMS2-01	75*75*5鐵角	热浸锌	92	0	92	件	0.59	53.89	
2		J837-MS2-02	GMS2-02	5mm鐵折角	热浸锌	1	0	1	件	0.78	0.78	
3		J837-MS2-03	GMS2-03	5mm鐵折角	热浸锌	1	0	1	件	0.78	0.78	
4		J837-MS2-04	GMS2-04	50*50*5鐵角	热浸锌	7	0	7	件	1.75	12.25	
5		J837-MS2-05	GMS2-05	50*50*5鐵角	热浸锌	15	0	15	件	2.53	37.96	
6		J837-MS2-06	GMS2-06	50*50*5鐵角	热浸锌	6	0	6	件	5.95	35.68	
7		J837-MS2-07	GMS2-07	50*50*5鐵角	热浸锌	3	0	3	件	4.45	13.36	
8		J837-MS2-08	GMS2-08	50*50*5鐵角	热浸锌	1	0	1	件	4.57	4.57	
9		J837-MS2-09	GMS2-09	50*50*5鐵角	热浸锌	1	0	1	件	3.84	3.84	
10		J837-MS2-10	GMS2-10	50*50*5鐵角	热浸锌	1	0	1	件	5.58	5.58	
10		J837-MS2-10	GMS2-11	50*50*5鐵角	热浸锌	1	0	1	件	5.40	5.40	
10		J837-MS2-10	GMS2-12	50*50*5鐵角	热浸锌	1	0	1	件	5.33	5.33	
10		J837-MS2-10	GMS2-13	50*50*5鐵角	热浸锌	1	0	1	件	4.55	4.55	
10		J837-MS2-10	GMS2-14	50*50*5鐵角	热浸锌	3	0	3	件	3.54	10.61	
10		J837-MS2-10	GMS2-15	50*50*5鐵角	热浸锌	2	0	2	件	3.18	6.37	
10		J837-MS2-10	GMS2-16	50*50*5鐵角	热浸锌	2	0	2	件	2.99	5.98	
10		J837-MS2-10	GMS2-19	50*50*5鐵角	热浸锌	1	0	1	件	5.01	5.01	
11		J837-MS2-11	GMS2-17	50*50*5鐵角	热浸锌	1	0	1	件	2.42	2.42	
12		J837-MS2-12	GMS2-18	50*50*5鐵角	热浸锌	1	0	1	件	4.08	4.08	
13		J837-MS2-13	GMS3-01	50*50*5鐵角	热浸锌	8	0	8	件	1.75	14.00	
13		J837-MS2-13	GMS3-02	50*50*5鐵角	热浸锌	15	0	15	件	2.53	37.96	
13		J837-MS2-13	GMS3-03	50*50*5鐵角	热浸锌	6	0	6	件	5.95	35.68	
13		J837-MS2-13	GMS3-04	50*50*5鐵角	热浸锌	3	0	3	件	4.45	13.36	
13		J837-MS2-13	GMS3-05	50*50*5鐵角	热浸锌	1	0	1	件	4.32	4.32	
13		J837-MS2-13	GMS3-06	50*50*5鐵角	热浸锌	1	0	1	件	3.84	3.84	

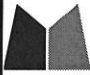 美特鋁質有限公司 MIDI Aluminium Fabricator Ltd.		工程號：	J837	計算：	LHR	日期：	2020.06.03	送呈：				
		地盤名稱：	觀塘裕民坊	核對：	wsh	日期：	2020.06.04	副本：				
BM編號：		項目類別：	后加鋁板項目鐵件	批准：		日期：		總重量(kg):	595.7			
序號	修改標示	配件圖號	物料編號	配件名稱	顏色	實用	後備	總數	單位 件	單件重量	總重量	備註
										KG		
13		J837-MS2-13	GMS3-07	50*50*5鐵角	热浸锌	1	0	1	件	3.41	3.41	
13		J837-MS2-13	GMS3-08	50*50*5鐵角	热浸锌	1	0	1	件	5.58	5.58	
13		J837-MS2-13	GMS3-09	50*50*5鐵角	热浸锌	1	0	1	件	5.40	5.40	
13		J837-MS2-13	GMS3-10	50*50*5鐵角	热浸锌	1	0	1	件	5.33	5.33	
13		J837-MS2-13	GMS3-11	50*50*5鐵角	热浸锌	1	0	1	件	4.55	4.55	
13		J837-MS2-13	GMS3-12	50*50*5鐵角	热浸锌	3	0	3	件	3.54	10.61	
13		J837-MS2-13	GMS3-13	50*50*5鐵角	热浸锌	2	0	2	件	3.18	6.37	
13		J837-MS2-13	GMS3-14	50*50*5鐵角	热浸锌	2	0	2	件	2.99	5.98	
13		J837-MS2-13	GMS3-15	50*50*5鐵角	热浸锌	1	0	1	件	5.01	5.01	
14		J837-MS2-14	GMS4-01	50*50*5鐵角	热浸锌	7	0	7	件	1.75	12.25	
14		J837-MS2-14	GMS4-02	50*50*5鐵角	热浸锌	15	0	15	件	2.53	37.96	
14		J837-MS2-14	GMS4-03	50*50*5鐵角	热浸锌	6	0	6	件	5.95	35.68	
14		J837-MS2-14	GMS4-04	50*50*5鐵角	热浸锌	3	0	3	件	4.45	13.36	
14		J837-MS2-14	GMS4-05	50*50*5鐵角	热浸锌	1	0	1	件	4.32	4.32	
14		J837-MS2-14	GMS4-06	50*50*5鐵角	热浸锌	1	0	1	件	3.84	3.84	
14		J837-MS2-14	GMS4-07	50*50*5鐵角	热浸锌	1	0	1	件	5.58	5.58	
14		J837-MS2-14	GMS4-08	50*50*5鐵角	热浸锌	1	0	1	件	5.40	5.40	
14		J837-MS2-14	GMS4-09	50*50*5鐵角	热浸锌	1	0	1	件	5.33	5.33	
14		J837-MS2-14	GMS4-10	50*50*5鐵角	热浸锌	1	0	1	件	4.55	4.55	
14		J837-MS2-14	GMS4-11	50*50*5鐵角	热浸锌	3	0	3	件	3.54	10.61	
14		J837-MS2-14	GMS4-12	50*50*5鐵角	热浸锌	2	0	2	件	3.18	6.37	
14		J837-MS2-14	GMS4-13	50*50*5鐵角	热浸锌	2	0	2	件	2.99	5.98	
14		J837-MS2-14	GMS4-16	50*50*5鐵角	热浸锌	1	0	1	件	5.01	5.01	
15		J837-MS2-15	GMS4-14	50*50*5鐵角	热浸锌	1	0	1	件	1.75	1.75	
16		J837-MS2-16	GMS4-15	50*50*5鐵角	热浸锌	1	0	1	件	3.41	3.41	

 美特鋁質有限公司 MIDI Aluminium Fabricator Ltd.		工程號：	J837	計算：	LHR	日期：	2020.06.03	送呈：				
		地盤名稱：	觀塘裕民坊	核對：	wsh	日期：	2020.06.04	副本：				
BM編號：		項目類別：	后加鋁板項目鐵件	批准：		日期：		總重量(kg):	595.7			
序號	修改標示	配件圖號	物料編號	配件名稱	顏色	實用	後備	總數	單位 件	單件重量	總重量	備註
										KG		
17		J837-MS2-17	GMS5-01	100*75*6鐵角	热浸鋅	31	0	31	件	1.64	50.84	
18		J837-MS2-18	GMS5-01A	100*75*6鐵角	热浸鋅	1	0	1	件	3.67	3.67	
18		J837-MS2-18	GMS5-02	100*75*6鐵角	热浸鋅	6	0	6	件	5.31	31.88	
18		J837-MS2-18	GMS5-03	100*75*6鐵角	热浸鋅	2	0	2	件	12.49	24.98	
18		J837-MS2-18	GMS5-04	100*75*6鐵角	热浸鋅	2	0	2	件	9.97	19.94	
18		J837-MS2-18	GMS5-05	100*75*6鐵角	热浸鋅	1	0	1	件	8.68	8.68	
18		J837-MS2-18	GMS5-06	100*75*6鐵角	热浸鋅	1	0	1	件	8.27	8.27	
18		J837-MS2-18	GMS5-07	100*75*6鐵角	热浸鋅	1	0	1	件	6.61	6.61	
							總計	267	件		595.7	



工程號


J-837

地盤

觀塘裕民坊


工廠用

地盤用

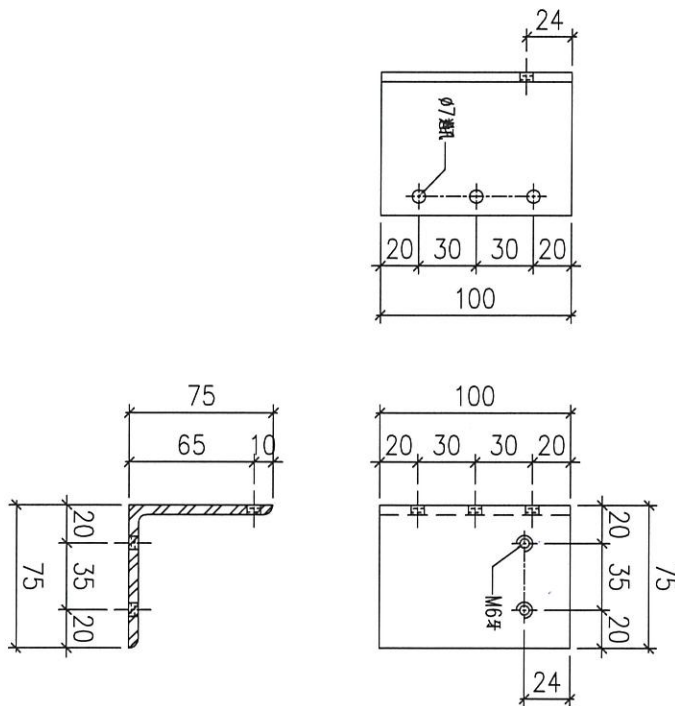




物料編號	GMS2-01
數量	92

名稱	鐵碼加工圖	制圖	LHR	2020.6.3	修改		
材料	75x75x5mm厚鐵角 (S275)	復核	-	-	日期		
顏色	熱浸鋅	批准			圖號	J837-MS2-01	

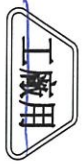

地盤用

TIB用  
轉角位

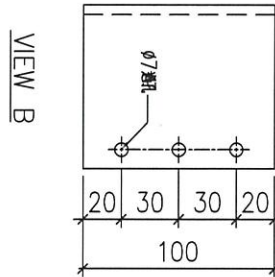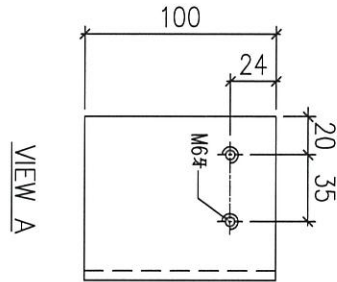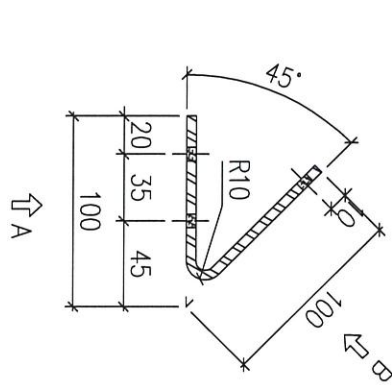

物料編號	GMS2-02
數量	1

名稱	鐵碼加工圖	制圖	LHR	2020.6.3	修改		
材料	5mm厚折彎鐵角 (S275)	復核	-	-	日期		
顏色	熱浸鋅	批准			圖號	J837-MS2-02	



工程號

J-837


地盤

觀塘裕民坊


工廠用

地盤


T1B 轉角位用

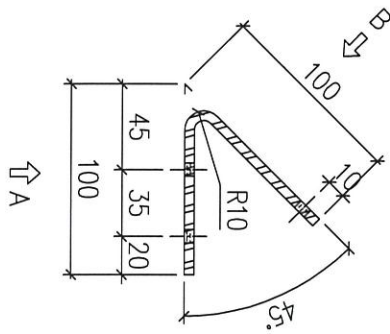

VIEW A

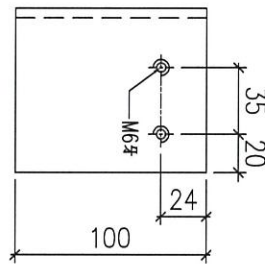

VIEW B

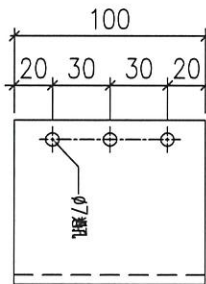

物料編號	GMS2-03
數量	1

名稱	鐵碼加工圖	制圖	LHR	2020.6.3	修改			
材料	5mm厚折彎鐵角 (S275)	復核	-	-	日期			
顏色	熱浸鋅	批准			圖號	J837-MS2-03		




工程號


J-837

地盤

觀塘裕民坊


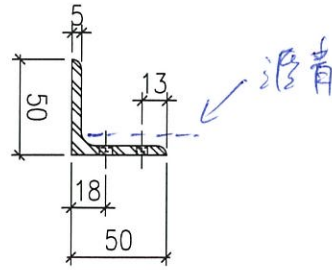


地盤用

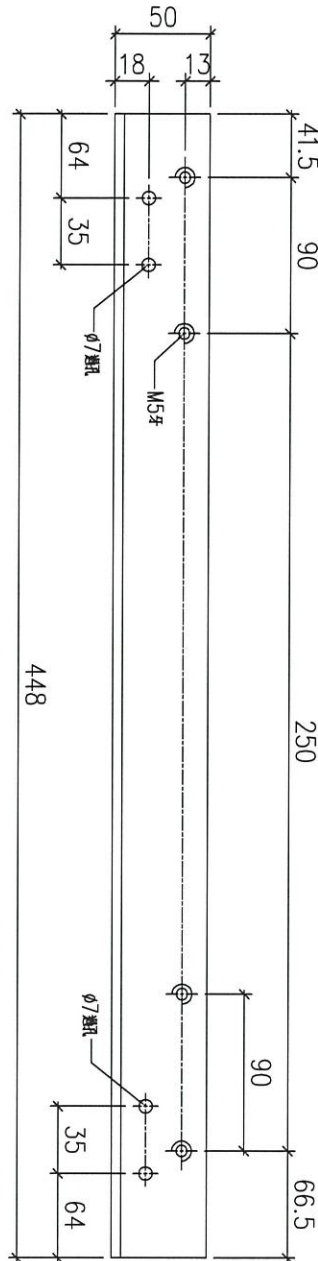


序號	物料編號	數量	使用位置	樓層
01	GMS2-04	2	T3CW-F-1	6F
02	GMS2-04	1	T3CW-E-1	6F
03	GMS2-04	2	T3CW-D-1	6F
04	GMS2-04	2	T3CW-G-1	6F
合計:		7		

名稱	鐵碼加工圖	制圖	LHR	2020.6.3	修改		
材料	50x50x5mm厚鐵角 (S275)	復核	-	-	日期		
顏色	熱浸鋅	批准			圖號	J837-MS2-04	

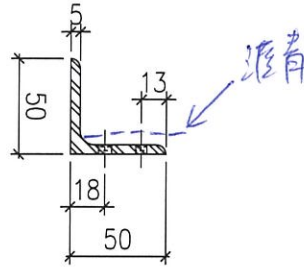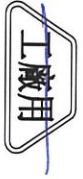

地盤用

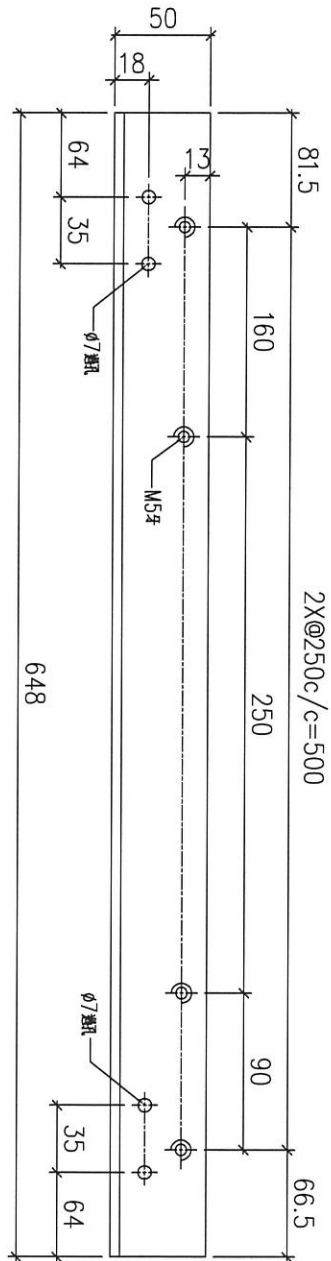

序號	物料編號	數量	使用位置	樓層
01	GMS2-05	2	TCW-G-1	6F
02	GMS2-05	2	TCW-F-1	6F
03	GMS2-05	3	TCW-E-1	6F
04	GMS2-05	4	TCW-B-2	6F
05	GMS2-05	4	TCW-A-1	6F
合計:				15

名稱	鐵碼加工圖	制圖	LHR	2020.6.3	修改	
材料	50x50x5mm 厚鐵角 (S275)	復核	-	-	日期	
顏色	熱浸鋅	批准			圖號	J837-MS2-05



美特鋁質 有限公司  
MIDI Aluminium Fabricator Ltd.

工程號


J-837

地盤

觀塘裕民坊

工廠用

地盤用

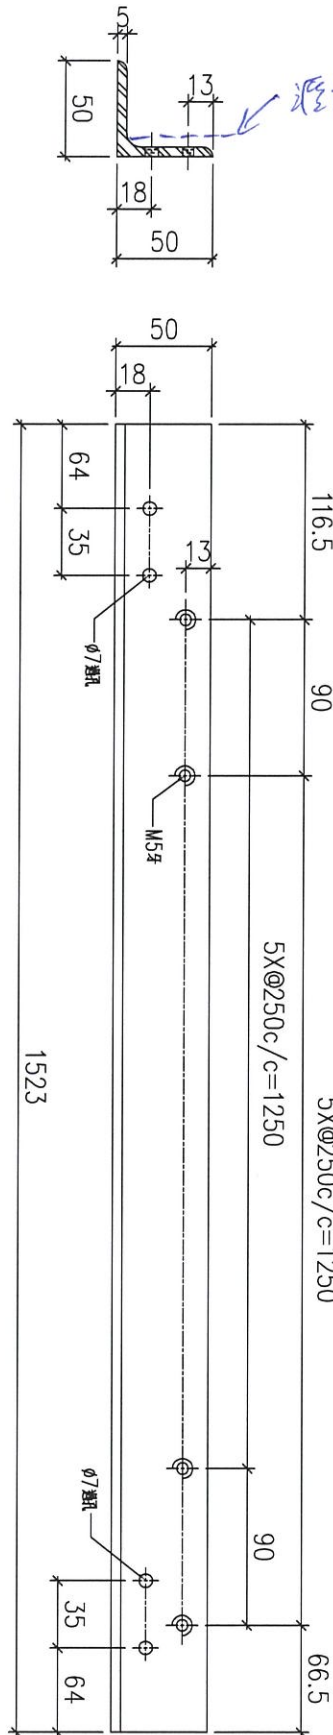

序號	物料編號	數量	使用位置	樓層
01	GMS2-06	1	TCW-G-1	6F
02	GMS2-06	2	TCW-F-1	6F
03	GMS2-06	1	TCW-E-1	6F
04	GMS2-06	1	TCW-B-2	6F
05	GMS2-06	1	TCW-A-1	6F
合計:		6		

名稱	鐵碼加工圖	制圖	LHR	2020.6.3	修改		
材料	50x50x5mm厚鐵角 (S275)	復核	-	-	日期		
顏色	熱浸鋅	批准			圖號	J837-MS2-06	



美特鋁質 有限公司  
MIDI Aluminium Fabricator Ltd.

工程號


J-837

地盤

觀塘裕民坊



地盤用

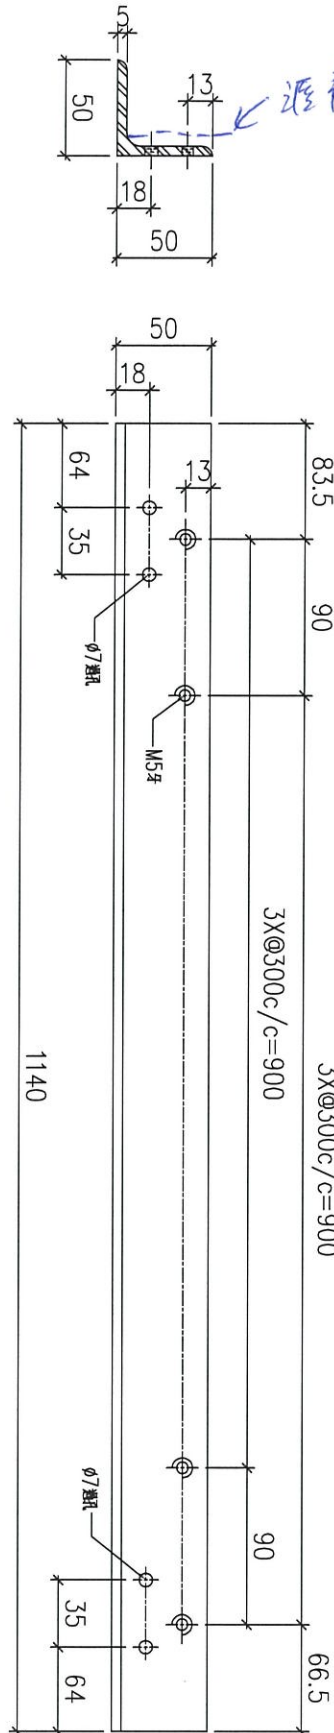

序號	物料編號	數量	使用位置	樓層
01	GMS2-07	1	T3CW-E-1	6F
02	GMS2-07	1	T3CW-B-2	6F
03	GMS2-07	1	T3CW-A-1	6F
合計:		3		

名稱	鐵碼加工圖	制圖	LHR	2020.6.3	修改		
材料	50x50x5mm 厚鐵角 (S275)	復核	-	-	日期		
顏色	熱浸鋅	批准			圖號	J837-MS2-07	





美特鋁質 有限公司  
MIDI Aluminium Fabricator Ltd.

工程號	J-837	地盤	觀塘裕民坊
-----	-------	----	-------

工廠用

地盤用

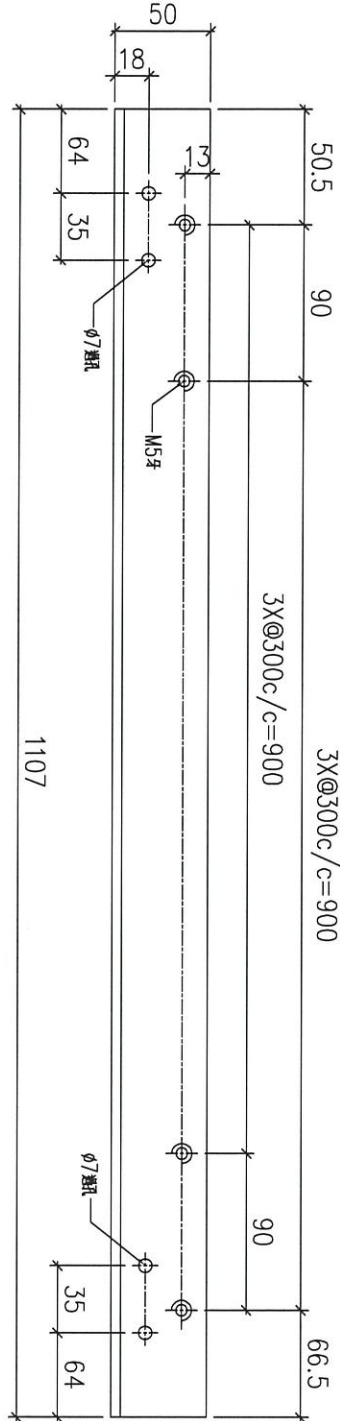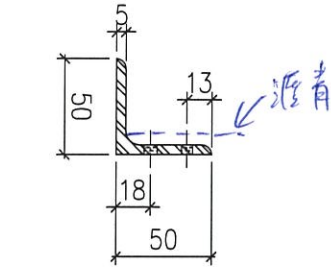

序號	物料編號	數量	使用位置	樓層
01	GMS2-08	1	T3CW-F-1	6F
合計:		1		

名稱	鐵碼加工圖	制圖	LHR	2020.6.3	修改		
材料	50x50x5mm 厚鐵角 (S275)	復核	-	-	日期		
顏色	熱浸鋅	批准			圖號	J837-MS2-08	



美特鋁質 有限公司  
MIDI Aluminium Fabricator Ltd.

工程號


J-837

地盤

觀塘裕民坊



地盤用 (Site Use)

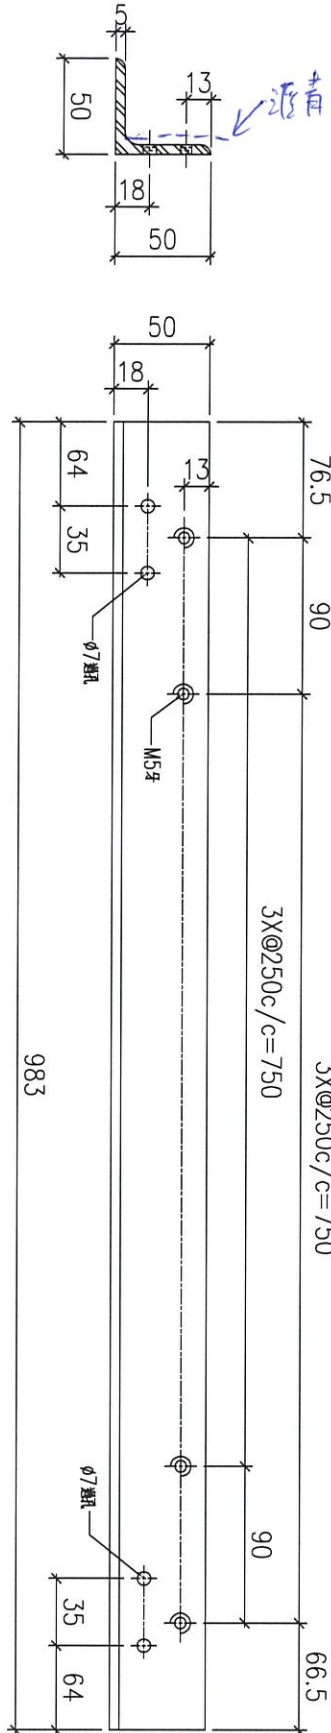


序號	物料編號	數量	使用位置	樓層
01	MS2-09	1	T3CW-E-1	6F
合計:		1		

名稱	鐵碼加工圖	制圖	LHR	2020.6.3	修改		
材料	50x50x5mm厚鐵角 (S275)	復核	-	-	日期		
顏色	熱浸鋅	批准			圖號	J837-MS2-09	




地盤用

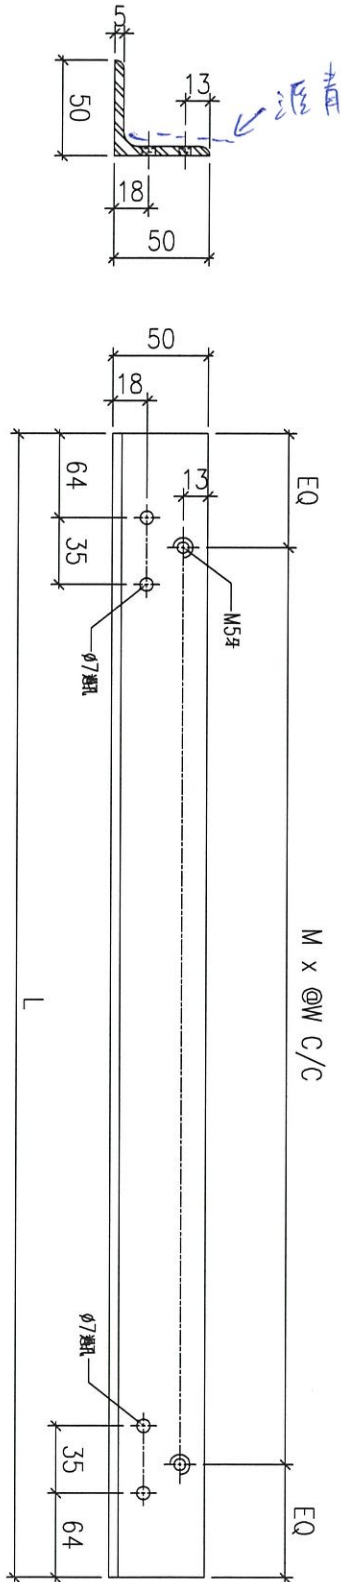


序號	物料編號	L(mm)	M	W	EQ	數量	使用位置	樓層
01	GMS2-10	1428	4	300	114	1	T1CW-B-1	6F
02	GMS2-11	1383	4	300	91.5	1	T3CW-B-2	6F
03	GMS2-12	1366	4	300	83	1	T3CW-F-1	6F
04	GMS2-13	1166	4	250	83	1	T3CW-E-1	6F
05	GMS2-14	906	3	250	78	1	T1CW-G-1	6F
06	GMS2-14	906	3	250	78	1	T3CW-B-2	6F
07	GMS2-14	906	3	250	78	1	T3CW-A-1	6F
08	GMS2-15	815	2	300	107.5	1	T3CW-D-1	6F
09	GMS2-15	815	2	300	107.5	1	T3CW-G-1	6F
10	GMS2-16	766	2	300	83	1	T3CW-D-1	6F
11	GMS2-16	766	2	300	83	1	T3CW-G-1	6F
12	GMS2-19	1283	4	275	91.5	1	T3CW-A-1	6F
合計:						12		

名稱	鐵碼加工圖	制圖	LHR	2020.6.3	修改	
材料	50x50x5mm厚鐵角 (S275)	復核	-	-	日期	
顏色	熱浸鋅	批准			圖號	J837-MS2-10

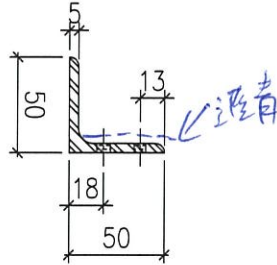

地盤用

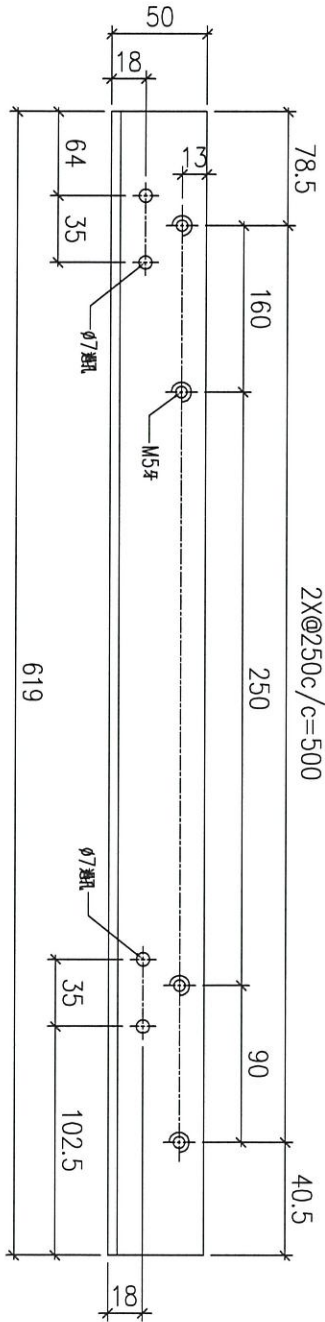


序號	物料編號	數量	使用位置	樓層
01	GMS2-17	1	T/CW-B-1	6F
合計:		1		

名稱	鐵碼加工圖	制圖	LHR	2020.6.3	修改		
材料	50x50x5mm 厚鐵角 (S275)	復核	-	-	日期		
顏色	熱浸鋅	批准			圖號	J837-MS2-11	

工廠用

地盤用


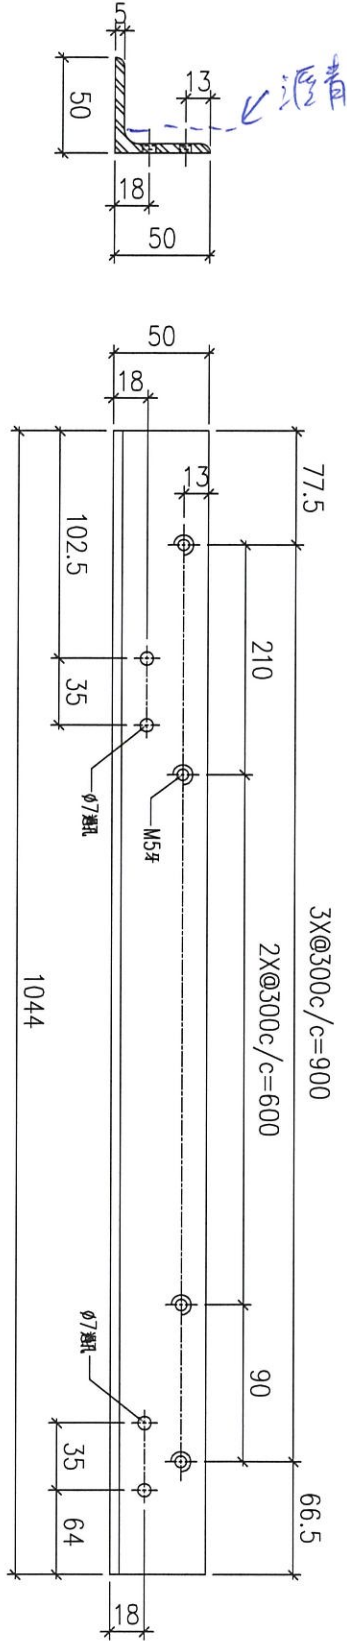


序號	物料編號	數量	使用位置	樓層
01	QMS2-18	1	TT/CW-B-1	6F
合計:		1		

名稱	鐵碼加工圖	制圖	LHR	2020.6.3	修改		
材料	50x50x5mm 厚鐵角 (S275)	復核	-	-	日期		
顏色	熱浸鋅	批准			圖號	J837-MS2-12	

工廠用



此處用

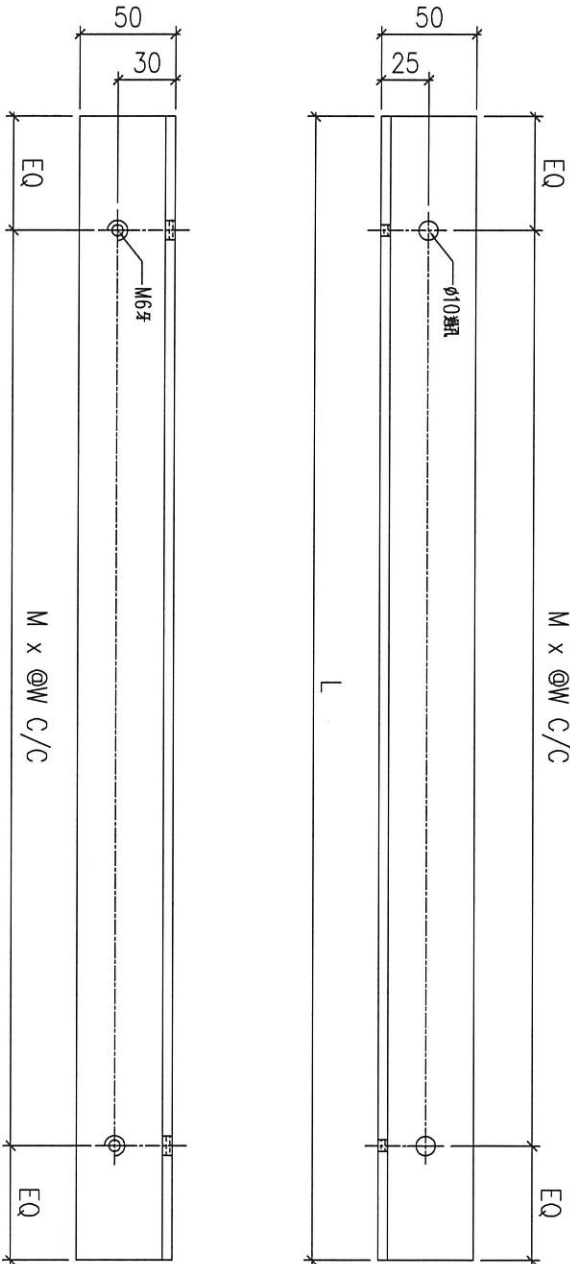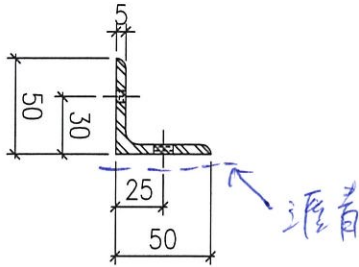

序號	物料編號	L(mm)	M	W	EQ	數量	使用位置	樓層
01	GMS3-01	448	1	300	74	1	T1CW-B-1	6F
02	GMS3-01	448	1	300	74	2	T3CW-F-1	6F
03	GMS3-01	448	1	300	74	1	T3CW-E-1	6F
04	GMS3-01	448	1	300	74	2	T3CW-D-1	6F
05	GMS3-01	448	1	300	74	2	T3CW-G-1	6F
06	GMS3-02	648	2	250	74	2	T1CW-G-1	6F
07	GMS3-02	648	2	250	74	2	T3CW-F-1	6F
08	GMS3-02	648	2	250	74	3	T3CW-E-1	6F
09	GMS3-02	648	2	250	74	4	T3CW-B-2	6F
10	GMS3-02	648	2	250	74	4	T3CW-A-1	6F
11	GMS3-03	1523	3	450	86.5	1	T1CW-G-1	6F
12	GMS3-03	1523	3	450	86.5	2	T3CW-F-1	6F
13	GMS3-03	1523	3	450	86.5	1	T3CW-E-1	6F
14	GMS3-03	1523	3	450	86.5	1	T3CW-B-2	6F
15	GMS3-03	1523	3	450	86.5	1	T3CW-A-1	6F
16	GMS3-04	1140	2	450	120	1	T3CW-E-1	6F

序號	物料編號	L(mm)	M	W	EQ	數量	使用位置	樓層
17	GMS3-04	1140	2	450	120	1	T3CW-B-2	6F
18	GMS3-04	1140	2	450	120	1	T3CW-A-1	6F
19	GMS3-05	1106	2	450	103	1	T3CW-F-1	6F
20	GMS3-06	983	2	400	91.5	1	T3CW-E-1	6F
21	GMS3-07	873	2	350	86.5	1	T1CW-B-1	6F
22	GMS3-08	1428	3	400	115	1	T1CW-B-1	6F
23	GMS3-09	1383	3	400	91.5	1	T3CW-B-2	6F
24	GMS3-10	1366	3	400	83	1	T3CW-F-1	6F
25	GMS3-11	1166	3	350	58	1	T3CW-E-1	6F
26	GMS3-12	906	2	400	53	1	T1CW-G-1	6F
27	GMS3-12	906	2	400	53	1	T3CW-B-2	6F
28	GMS3-12	906	2	400	53	1	T3CW-A-1	6F
29	GMS3-13	815	2	350	57.5	1	T3CW-D-1	6F
30	GMS3-13	815	2	350	57.5	1	T3CW-G-1	6F
31	GMS3-14	766	2	300	83	1	T3CW-D-1	6F
32	GMS3-14	766	2	300	83	1	T3CW-G-1	6F
33	GMS3-15	1283	3	350	116.5	1	T3CW-A-1	6F

名稱	鐵碼加工圖	制圖	LHR	2020.6.3	修改	
材料	50x50x5mm 厚鐵角 (S275)	復核	-	-	日期	
顏色	熱浸鋅	批准			圖號	J837-MS2-13

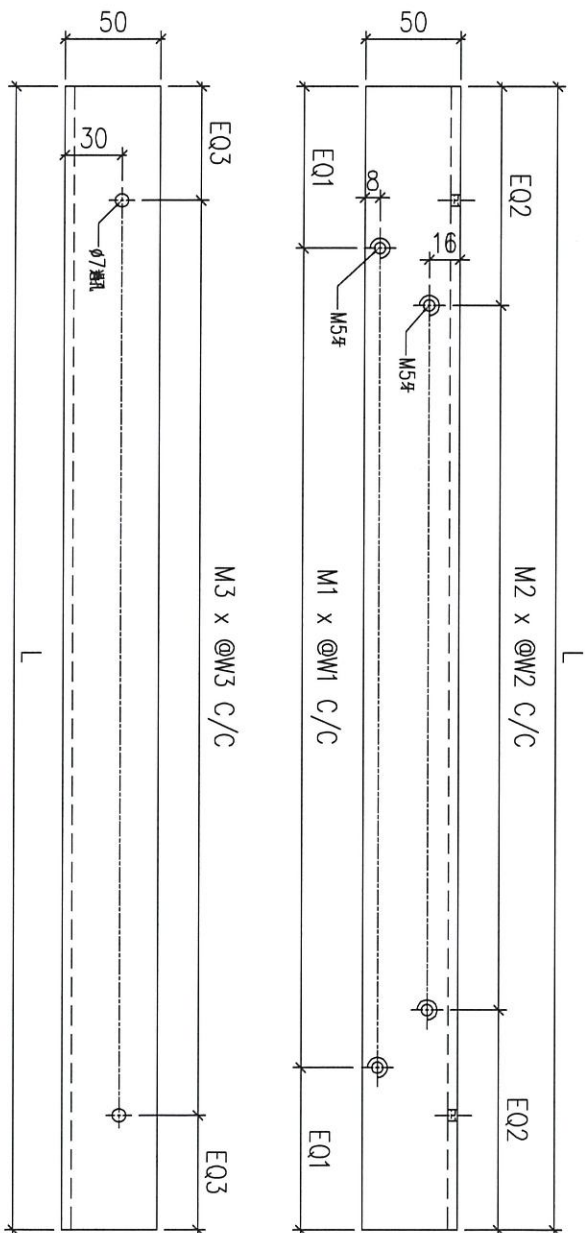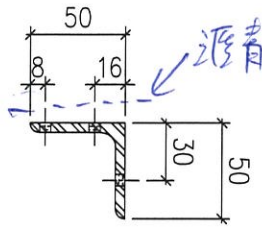

序號	物料編號	L(mm)	M1	M2	M3	W1	W2	W3	EQ1	EQ2	EQ3	數量	使用位置	樓層
01	GMS4-01	448	1	1	1	250	300	300	99	74	74	2	T3CW-F-1	6F
02	GMS4-01	448	1	1	1	250	300	300	99	74	74	1	T3CW-E-1	6F
03	GMS4-01	448	1	1	1	250	300	300	99	74	74	2	T3CW-D-1	6F
04	GMS4-01	448	1	1	1	250	300	300	99	74	74	2	T3CW-G-1	6F
05	GMS4-02	648	2	2	2	250	275	250	74	49	74	2	T3CW-G-1	6F
06	GMS4-02	648	2	2	2	250	275	250	74	49	74	2	T3CW-F-1	6F
07	GMS4-02	648	2	2	2	250	275	250	74	49	74	3	T3CW-E-1	6F
08	GMS4-02	648	2	2	2	250	275	250	74	49	74	4	T3CW-B-2	6F
09	GMS4-02	648	2	2	2	250	275	250	74	49	74	4	T3CW-A-1	6F
10	GMS4-03	1523	5	5	5	250	285	450	136.5	49	86.5	1	T3CW-G-1	6F
11	GMS4-03	1523	5	5	5	250	285	450	136.5	49	86.5	2	T3CW-F-1	6F
12	GMS4-03	1523	5	5	5	250	285	450	136.5	49	86.5	1	T3CW-E-1	6F
13	GMS4-03	1523	5	5	5	250	285	450	136.5	49	86.5	1	T3CW-B-2	6F
14	GMS4-03	1523	5	5	5	250	285	450	136.5	49	86.5	1	T3CW-A-1	6F
15	GMS4-04	1140	3	4	2	300	260	450	120	50	120	1	T3CW-E-1	6F

序號	物料編號	L(mm)	M1	M2	M3	W1	W2	W3	EQ1	EQ2	EQ3	數量	使用位置	樓層
16	GMS4-04	1140	3	4	2	300	260	450	120	50	120	1	T3CW-B-2	6F
17	GMS4-04	1140	3	4	2	300	260	450	120	50	120	1	T3CW-A-1	6F
18	GMS4-05	1106	3	4	2	300	250	450	103	53	103	1	T3CW-F-1	6F
19	GMS4-06	983	3	3	2	250	300	400	116.5	41.5	91.5	1	T3CW-E-1	6F
20	GMS4-07	1428	4	5	3	300	270	400	114	39	114	1	T3CW-B-1	6F
21	GMS4-08	1383	4	5	3	300	260	400	91.5	41.5	91.5	1	T3CW-B-2	6F
22	GMS4-09	1366	4	5	3	300	260	400	83	33	83	1	T3CW-F-1	6F
23	GMS4-10	1166	4	4	3	250	275	350	83	33	58	1	T3CW-E-1	6F
24	GMS4-11	906	3	3	2	250	270	400	78	48	53	1	T3CW-A-1	6F
25	GMS4-11	906	3	3	2	250	270	400	78	48	53	1	T3CW-B-2	6F
26	GMS4-11	906	3	3	2	250	270	400	78	48	53	1	T3CW-A-1	6F
27	GMS4-12	815	2	3	2	300	250	350	107.5	32.5	57.5	1	T3CW-D-1	6F
28	GMS4-12	815	2	3	2	300	250	350	107.5	32.5	57.5	1	T3CW-G-1	6F
29	GMS4-13	766	2	2	2	300	300	300	83	83	83	1	T3CW-D-1	6F
30	GMS4-13	766	2	2	2	300	300	300	83	83	83	1	T3CW-G-1	6F
31	GMS4-16	1283	4	4	3	275	300	350	91.5	41.5	116.5	1	T3CW-A-1	6F




名稱	鐵碼加工圖	制圖	LHR	2020.6.3	修改	
材料	50x50x5mm厚鐵角 (S275)	復核	-	-	日期	
顏色	熱浸鋅	批准			圖號	J837-MS2-14



工程號	J-837	地盤	觀塘裕民坊
-----	-------	----	-------

工廠用

批發用

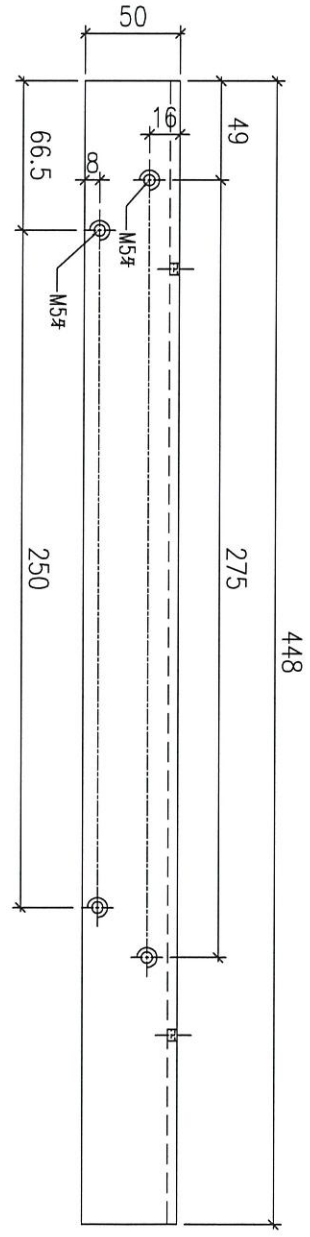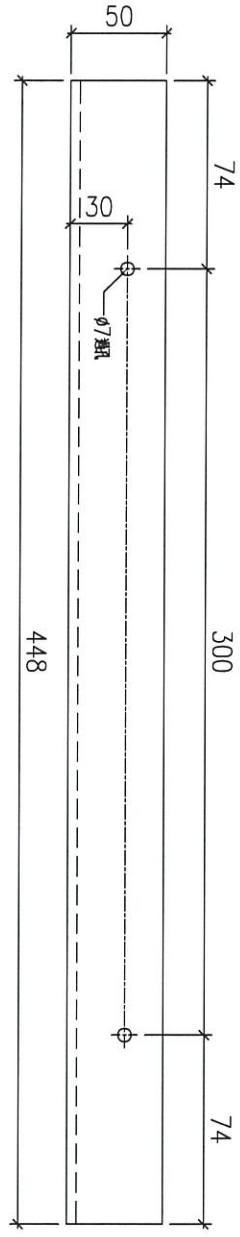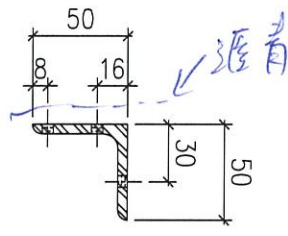

序號	物料編號	數量	使用位置	樓層
01	GMS4-14	1	TT/CW-B-1	6F

名稱	鐵碼加工圖	制圖	LHR	2020.6.3	修改			
材料	50x50x5mm 厚鐵角 (S275)	復核	-	-	日期			
顏色	熱浸鋅	批准			圖號	J837-MS2-15		



美特鋁質 有限公司  
MIDI Aluminium Fabricator Ltd.

工程號



J-837

地盤

觀塘裕民坊

工廠用

地盤用

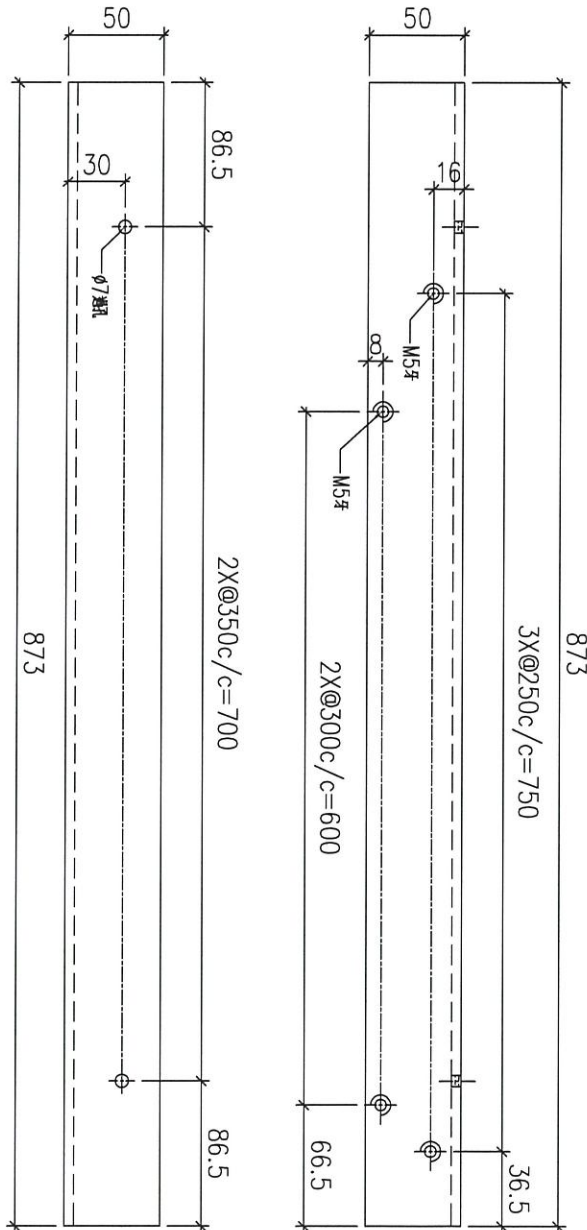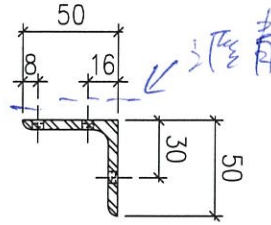



序號	物料編號	數量	使用位置	樓層
01	GMS4-15	1	TTCW-B-1	6F

名稱	鐵碼加工圖	制圖	LHR	2020.6.3	修改			
材料	50x50x5mm 厚鐵角 (S275)	復核	-	-	日期			
顏色	熱浸鋅	批准			圖號	J837-MS2-16		

工廠用

地盤用

A款

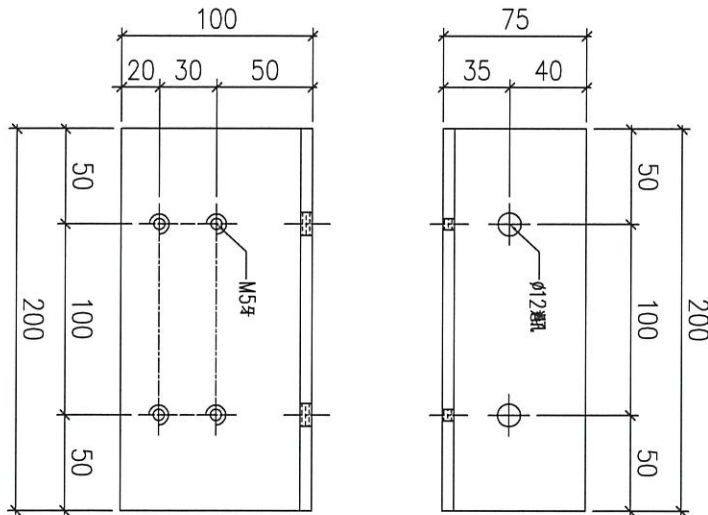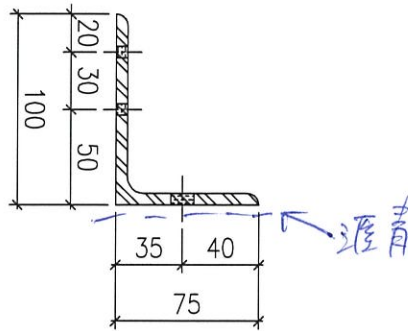

物料編號	GMS5-01
數量	31



名稱	鐵碼加工圖	制圖	LHR	2020.6.3	修改		
材料	100x75x6mm厚鐵角 (S275)	復核	-	-	日期		
顏色	熱浸鋅	批准			圖號	J837-MS2-17	



工程號	J-837	地盤	觀塘裕民坊
-----	-------	----	-------




地盤用  
A款

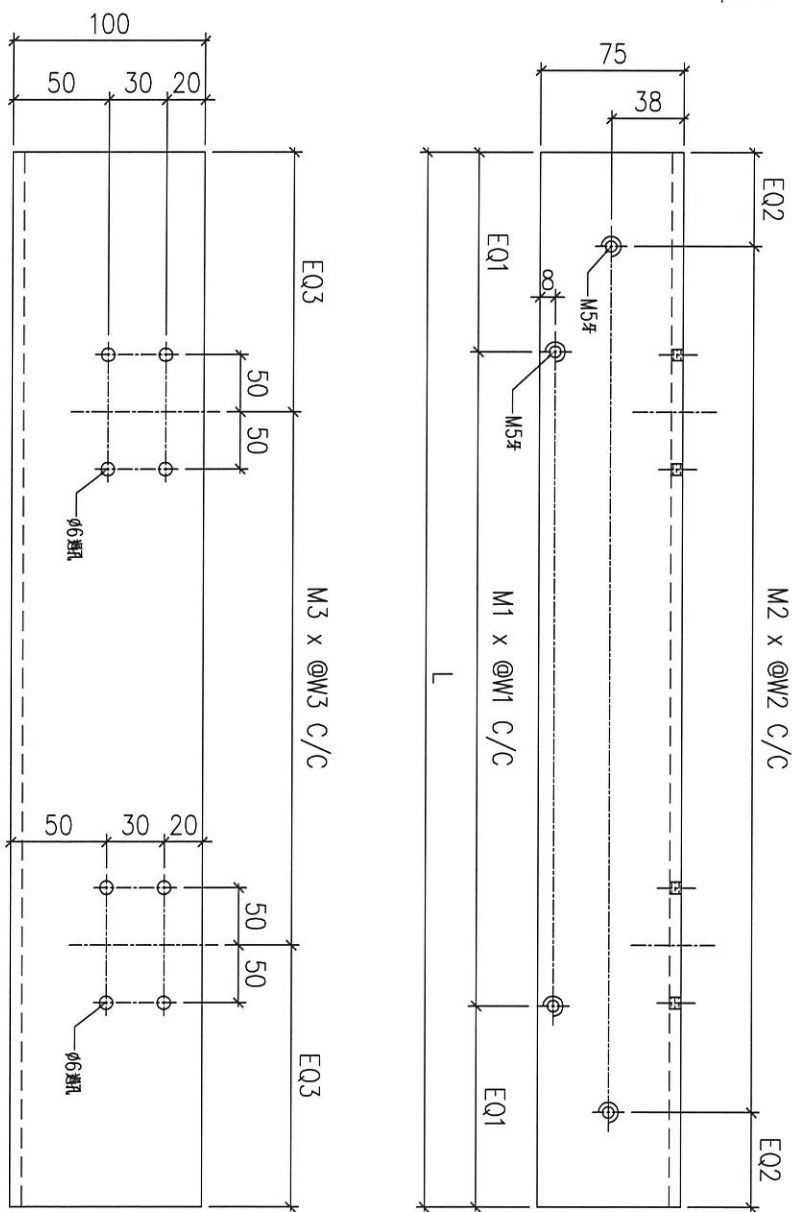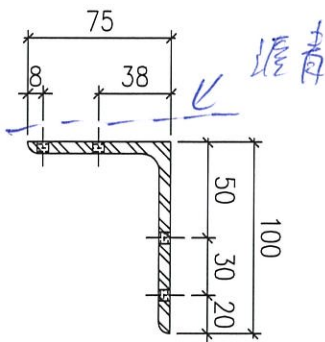


序號	物料編號	L(mm)	M1	M2	M3	W1	W2	W3	EQ1	EQ2	EQ3	數量	使用位置	樓層
01	GM5-01	448	1	1	1	250	300	300	99	74	224	1	T5CW-L-1	6F
02	GM5-02	648	2	2	1	250	275	400	74	49	124	3	T5CW-N-1	6F
03	GM5-02	648	2	2	1	250	275	400	74	49	124	3	T5CW-L-1	6F
04	GM5-03	1523	5	5	2	275	285	600	74	49	161.5	1	T5CW-N-1	6F
05	GM5-03	1523	5	5	2	275	285	600	74	49	161.5	1	T5CW-L-1	6F
06	GM5-04	1216	4	4	2	275	280	450	58	48	158	1	T5CW-N-1	6F
07	GM5-04	1216	4	4	2	275	280	450	58	48	158	1	T5CW-L-1	6F
08	GM5-05	1058	3	4	1	300	250	650	79	29	204	1	T5CW-N-1	6F
09	GM5-06	1008	3	3	1	300	300	600	54	54	204	1	T5CW-L-1	6F
10	GM5-07	806	2	3	1	300	250	500	103	28	153	1	T5CW-L-1	6F

名稱	鐵碼加工圖	制圖	LHR	2020.6.3	修改			
材料	100x75x6mm厚鐵角 (S275)	復核	-	-	日期			
顏色	熱浸鋅	批准			圖號	J837-MS2-18		



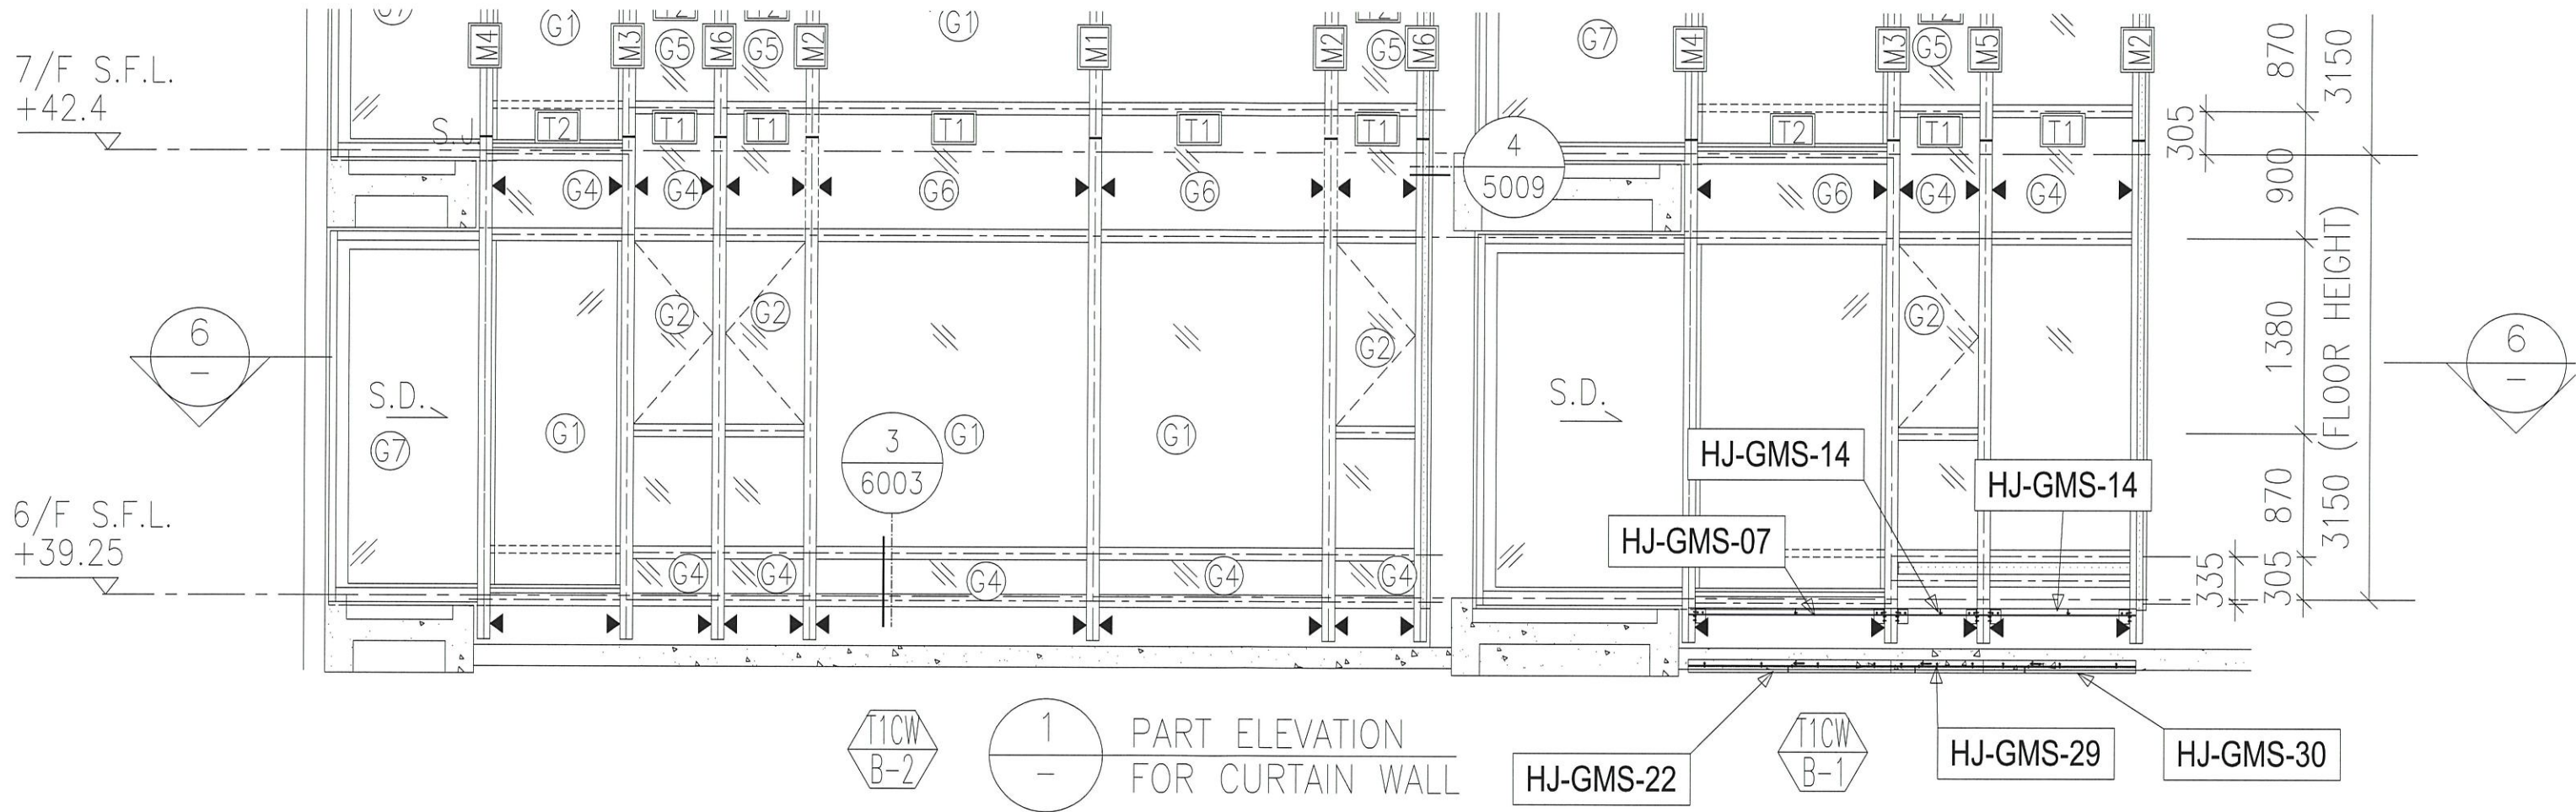

B&R



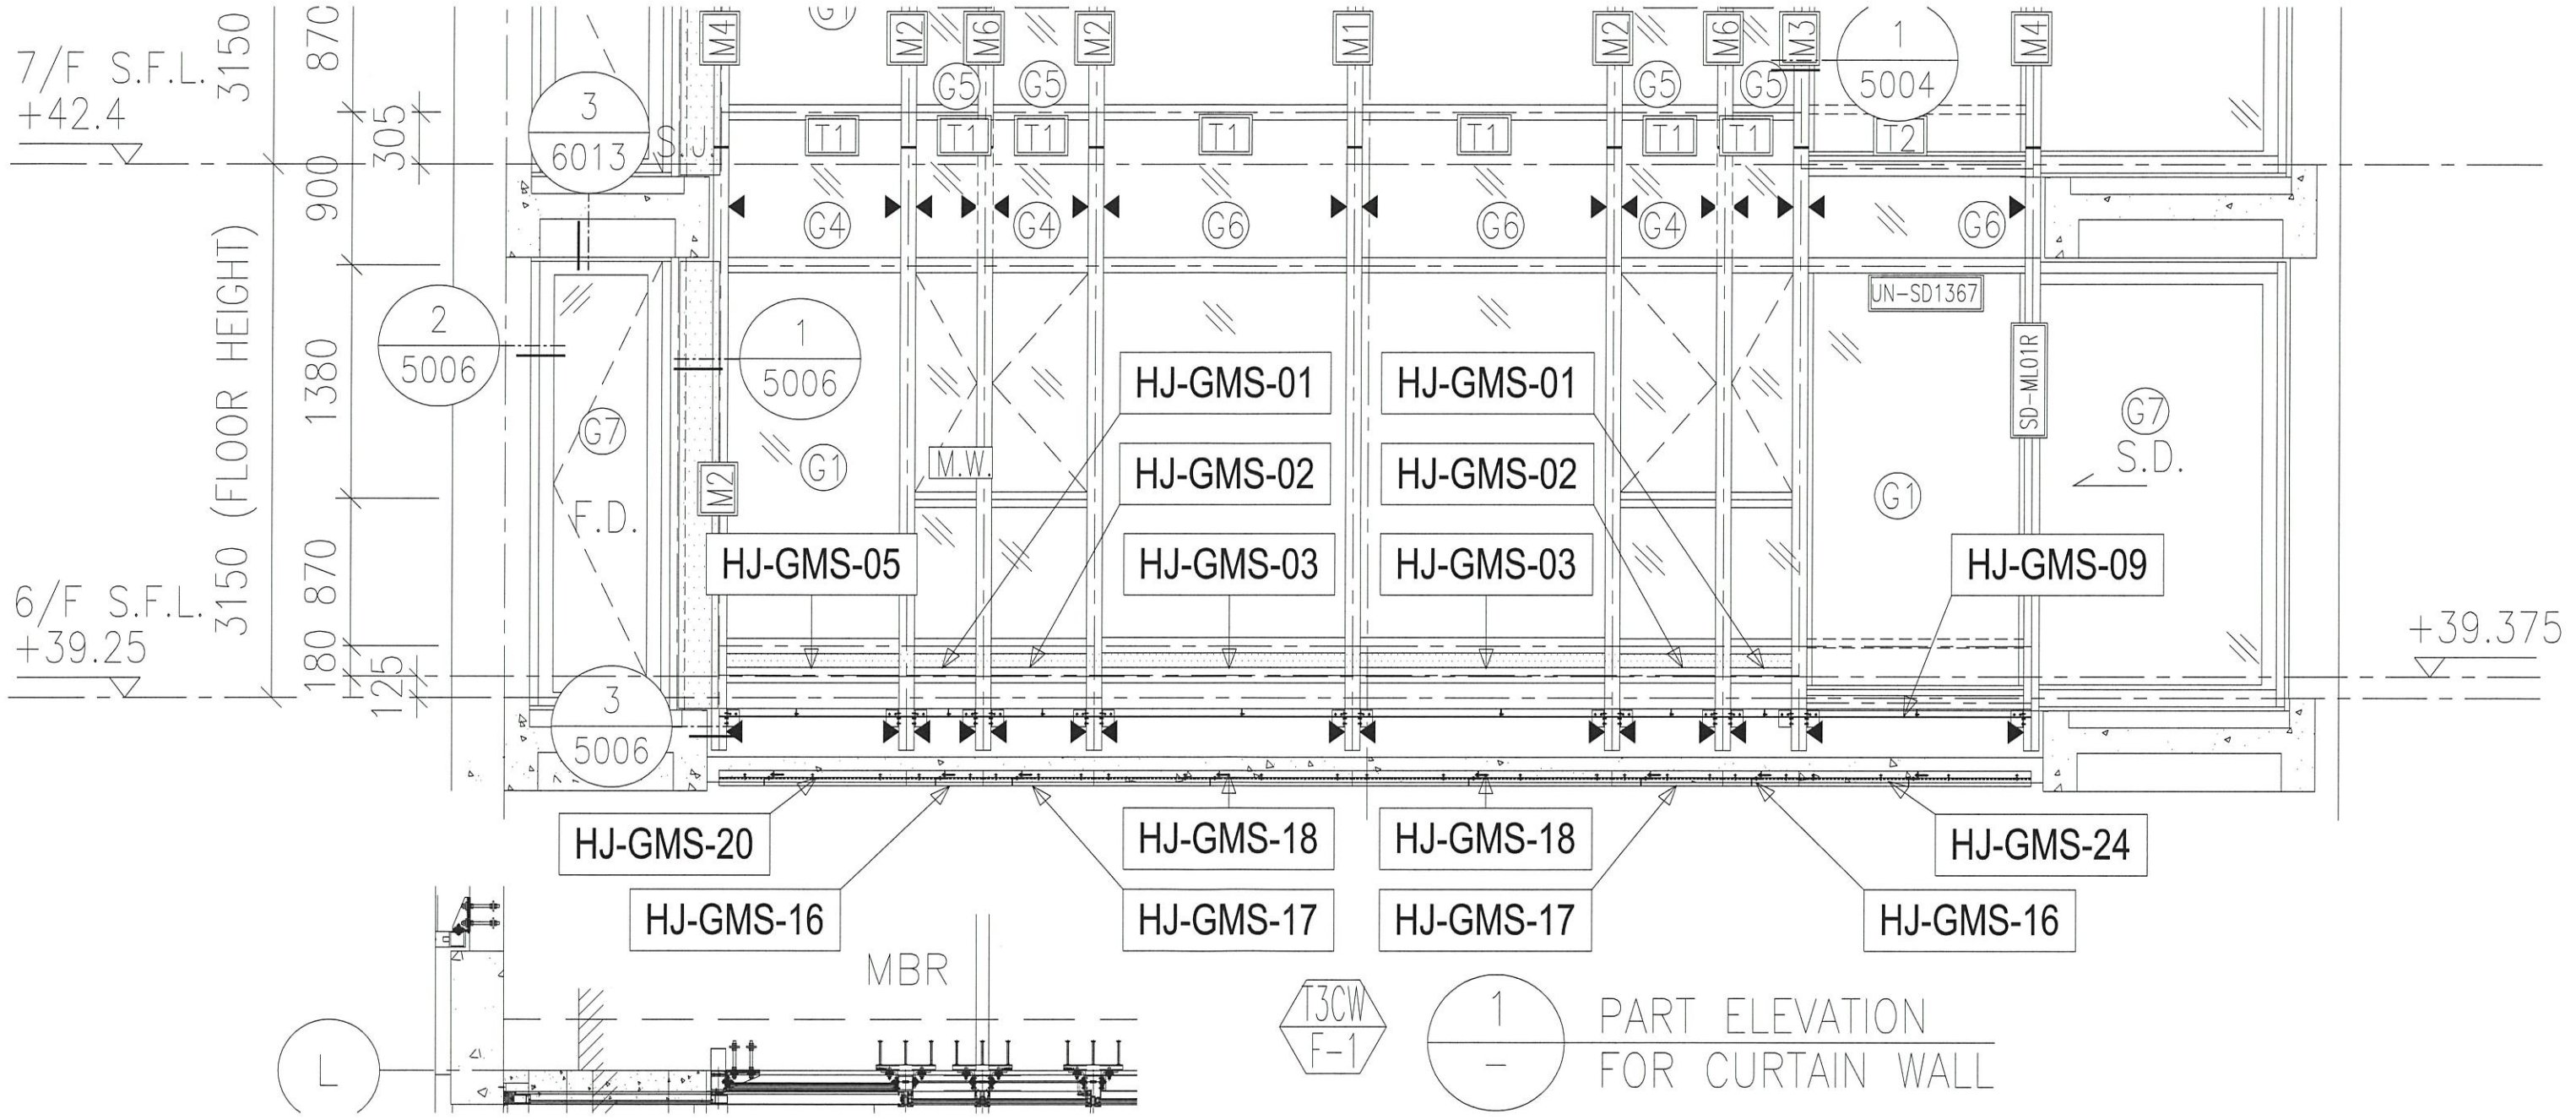


备注



7/F S.F.L.  
+42.4

6/F S.F.L.  
+39.25

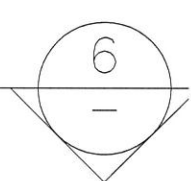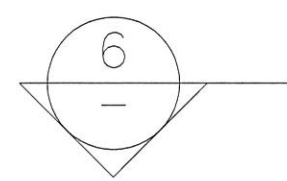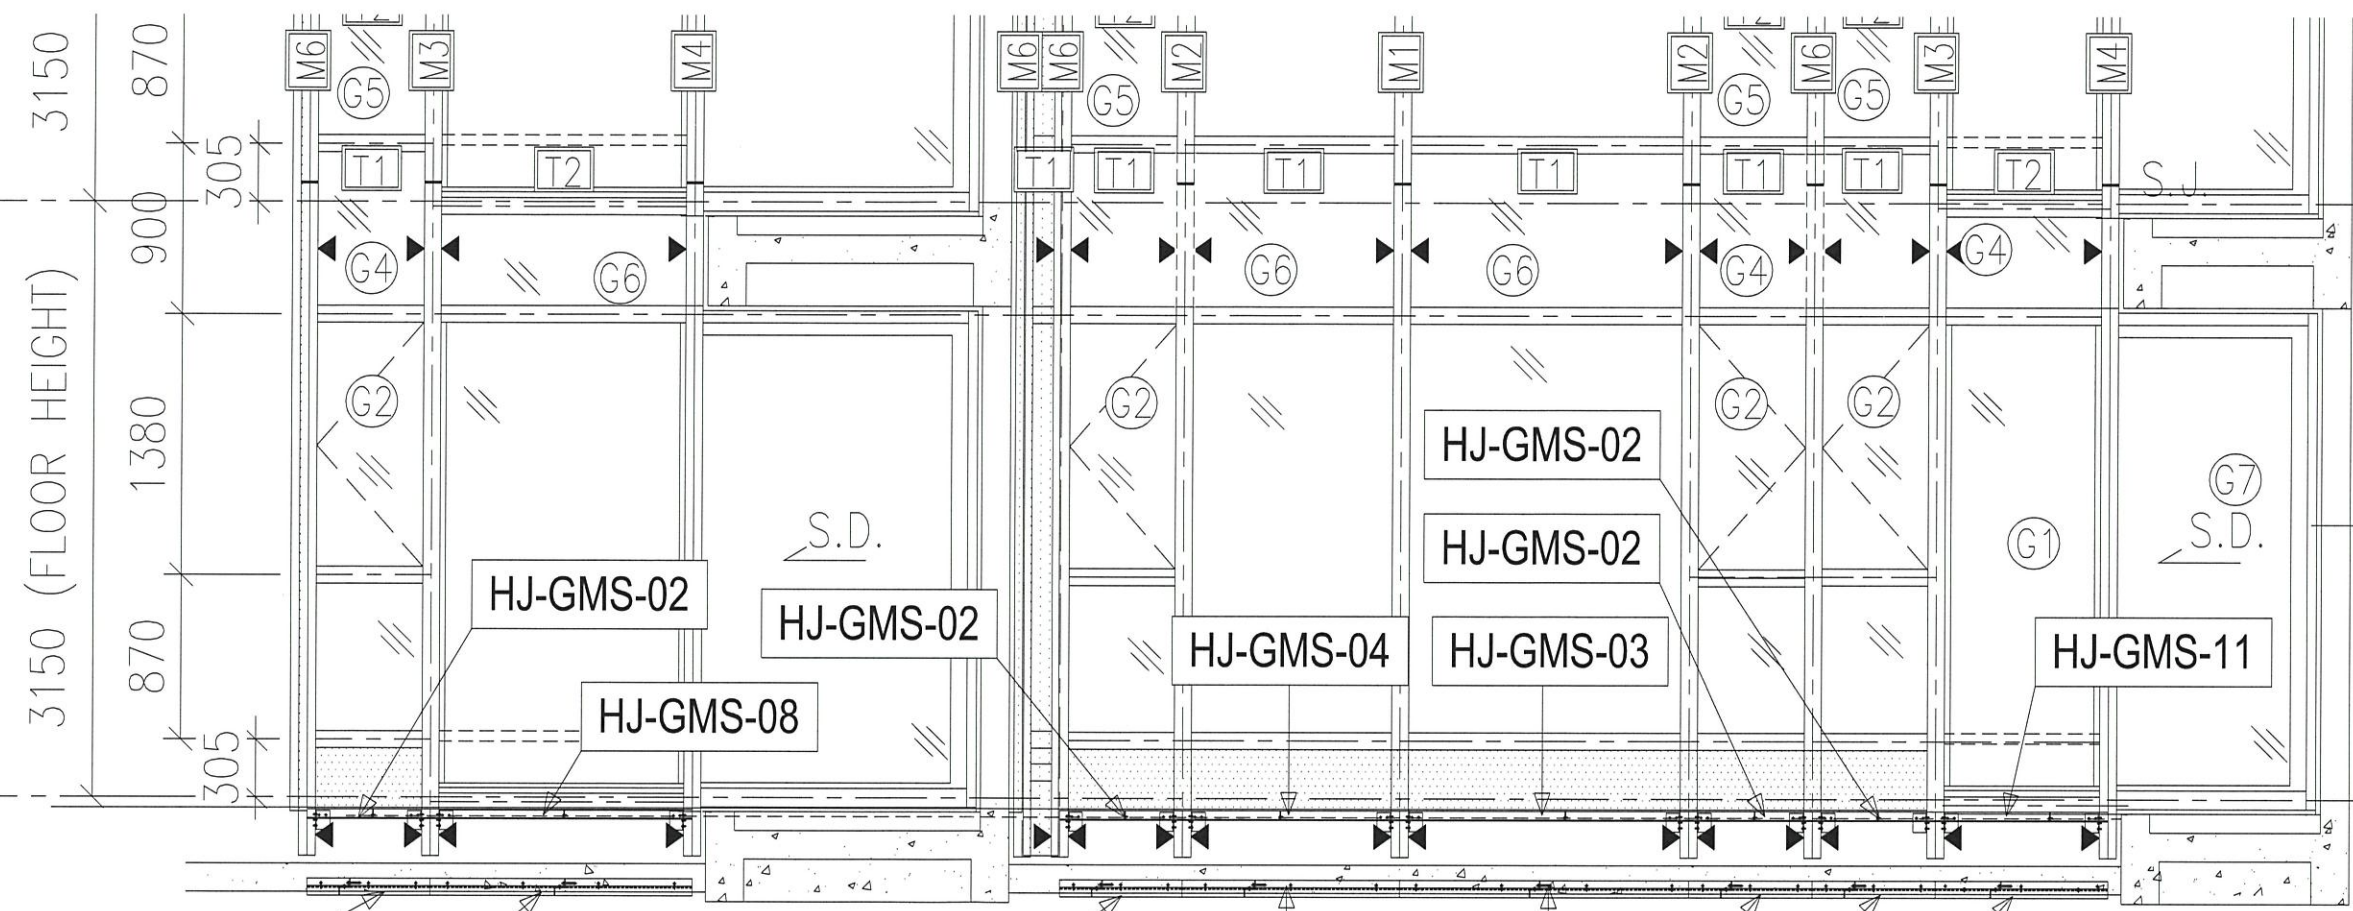

HJ-GMS-17

HJ-GMS-23

HJ-GMS-17


HJ-GMS-19

HJ-GMS-18

HJ-GMS-17


HJ-GMS-17

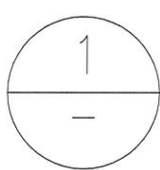

HJ-GMS-26




PART ELEVATION  
FOR CURTAIN WALL

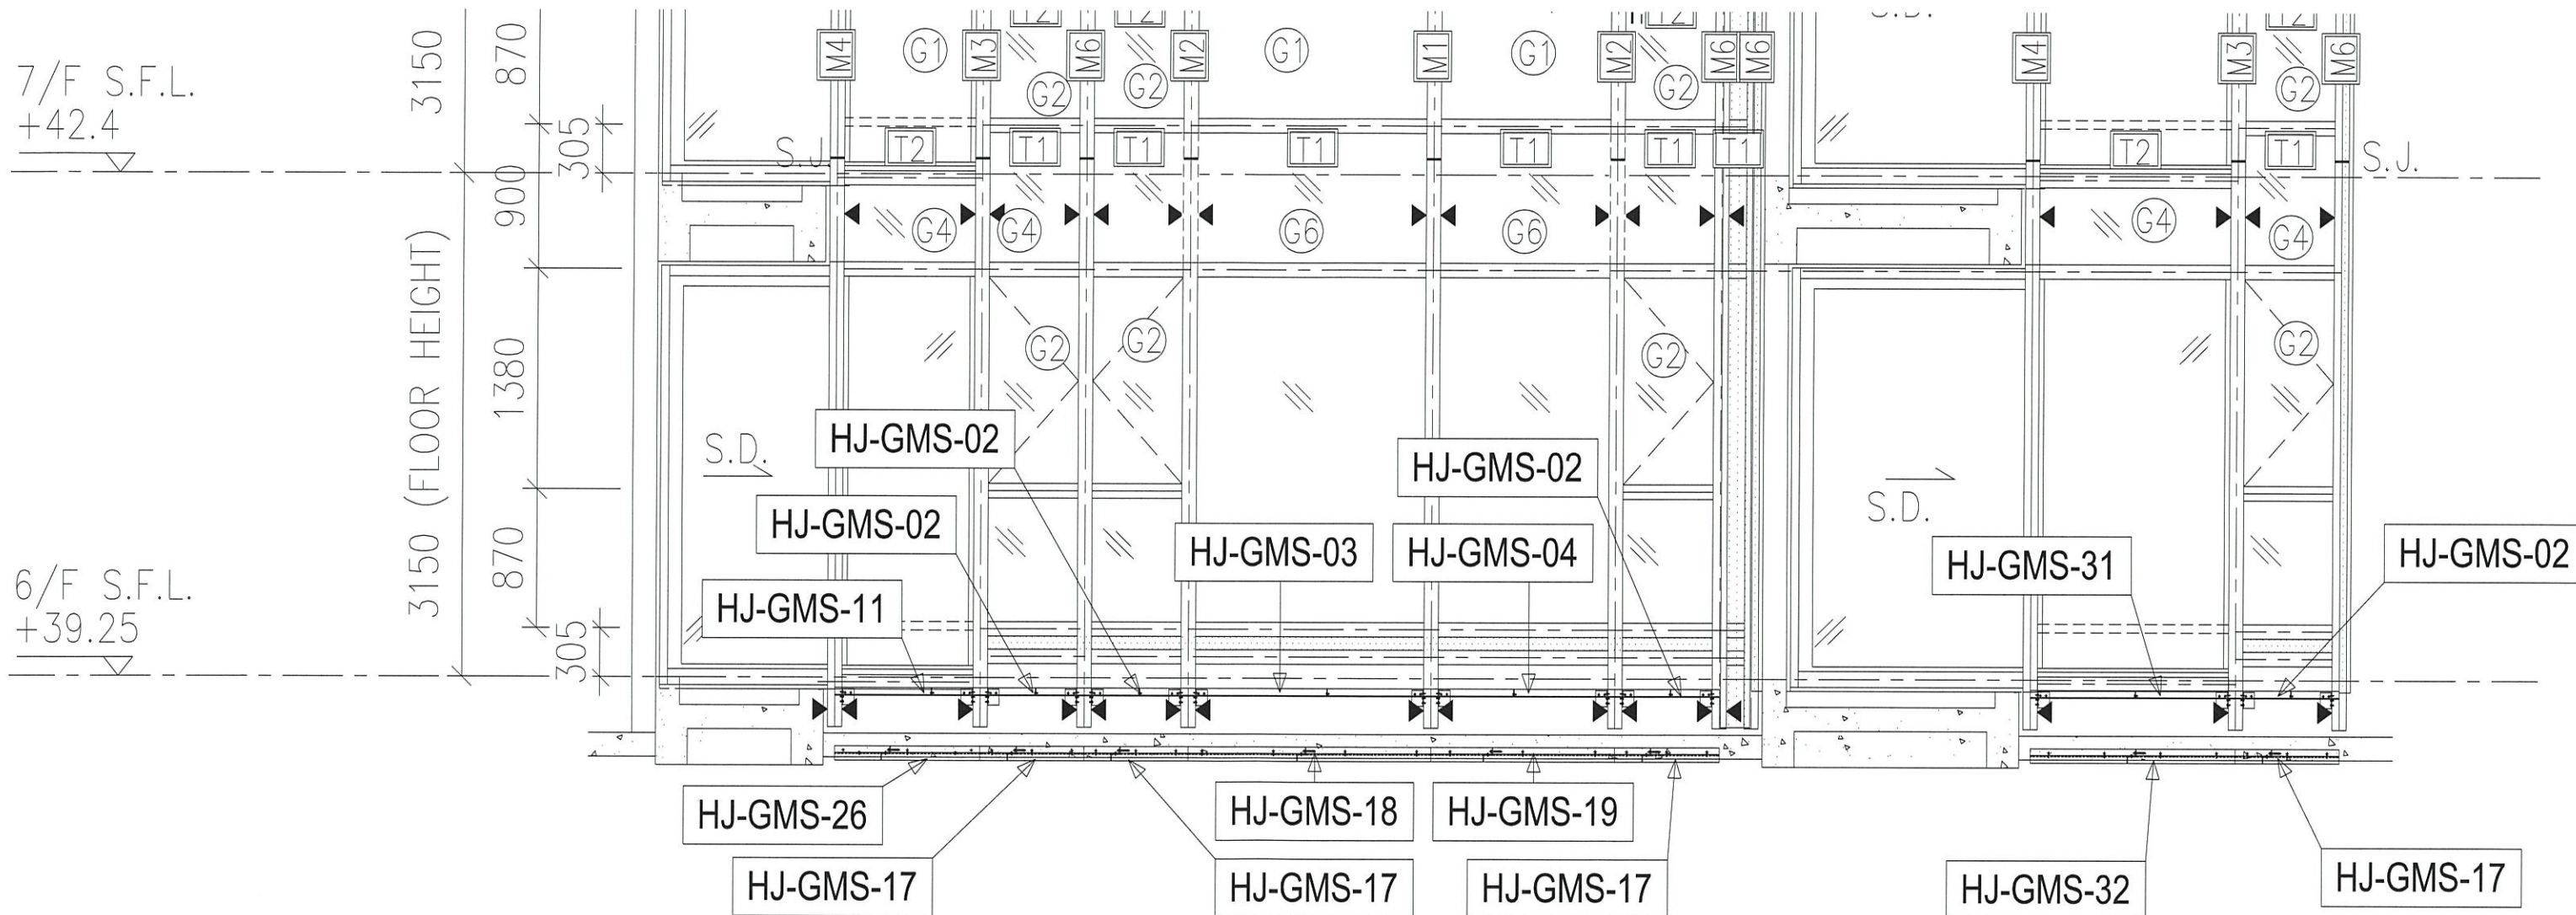B&X






 PART ELEVATION  
 FOR CURTAIN WALL

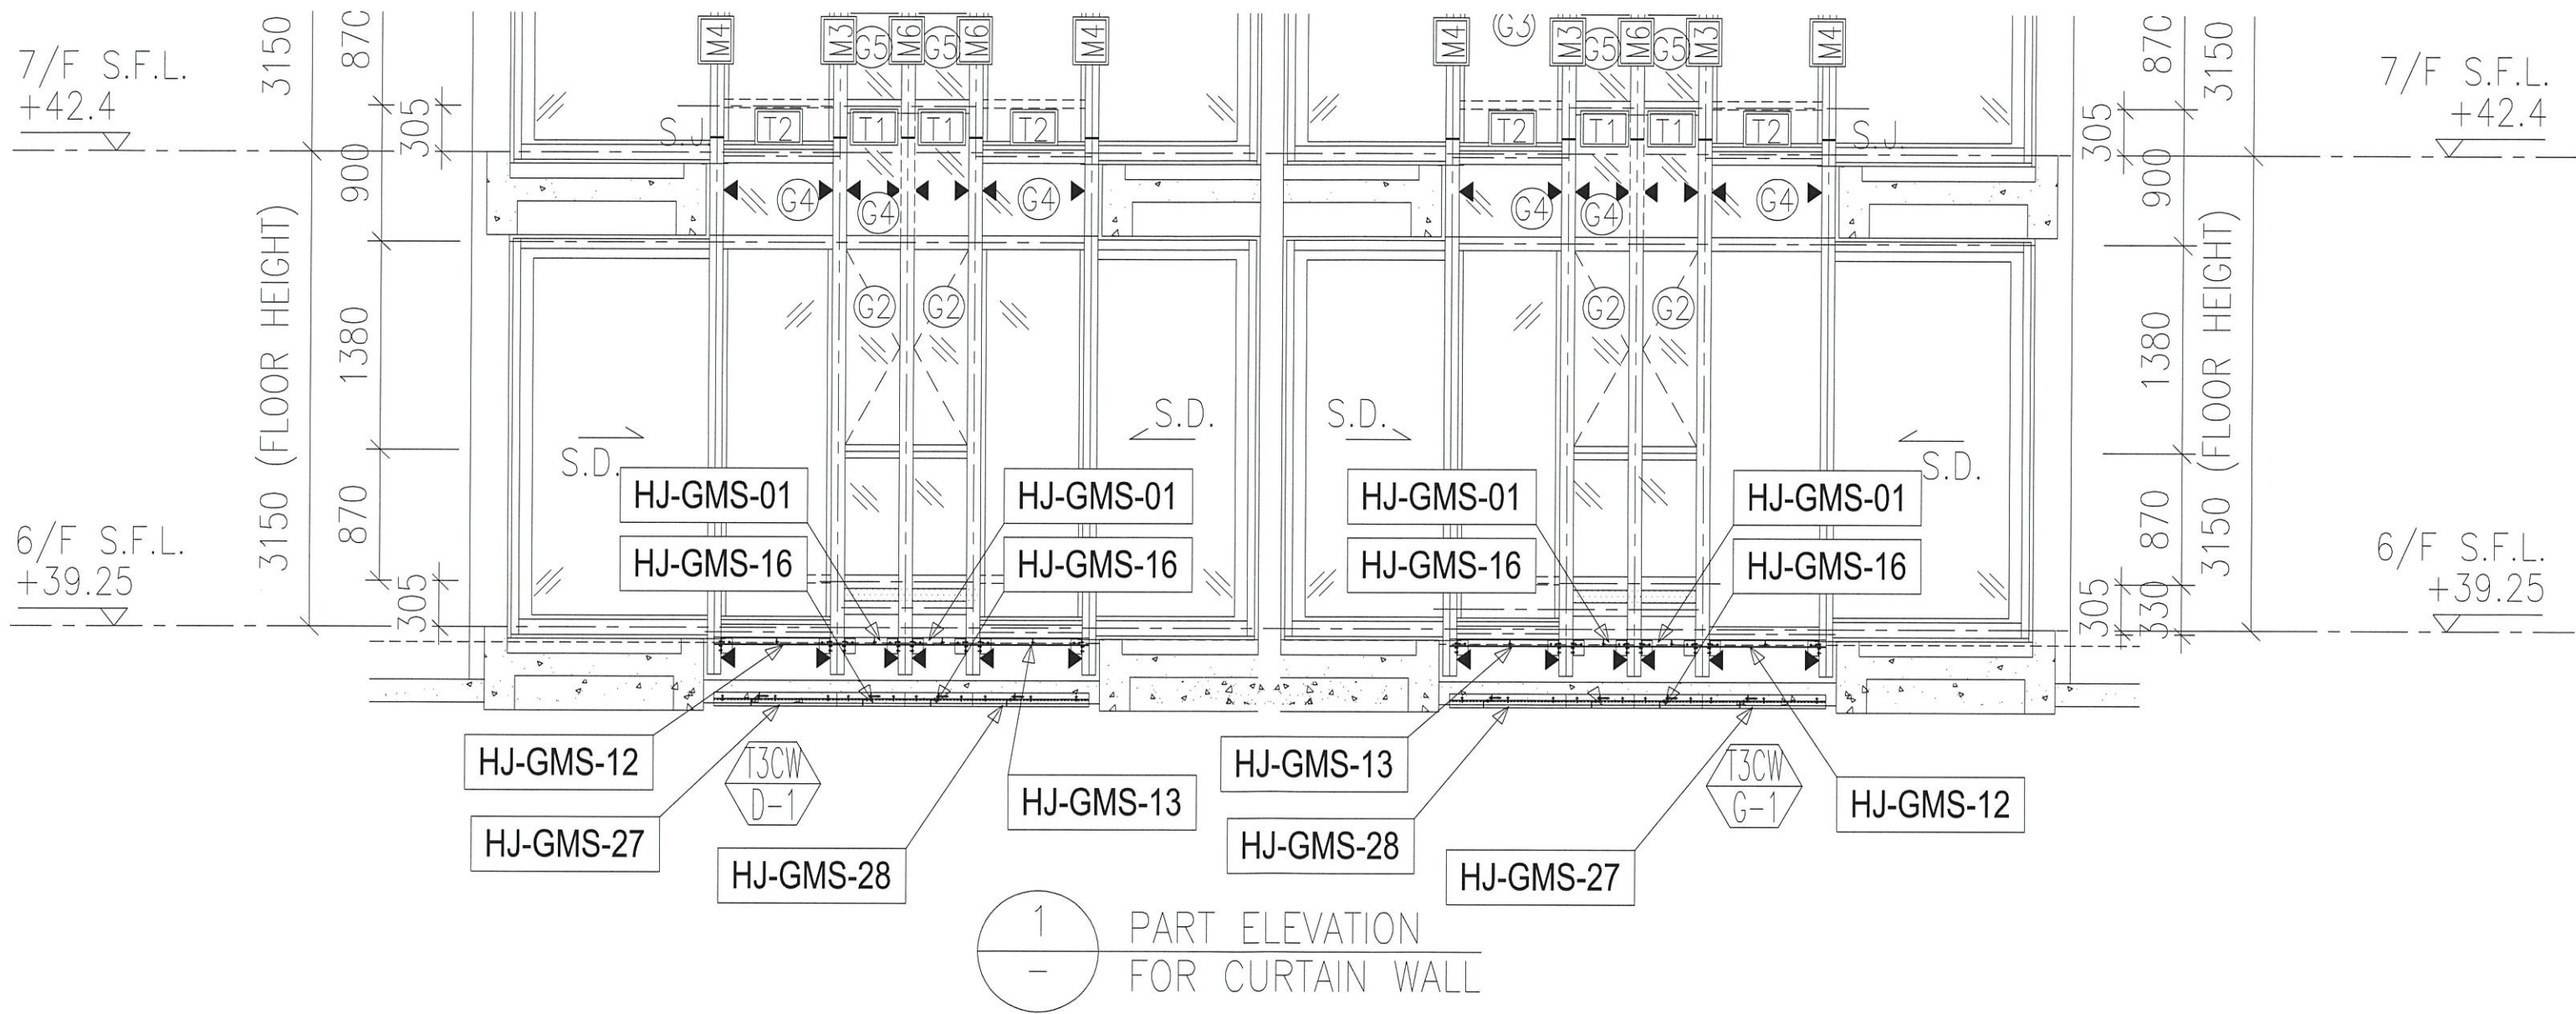B款



C 1

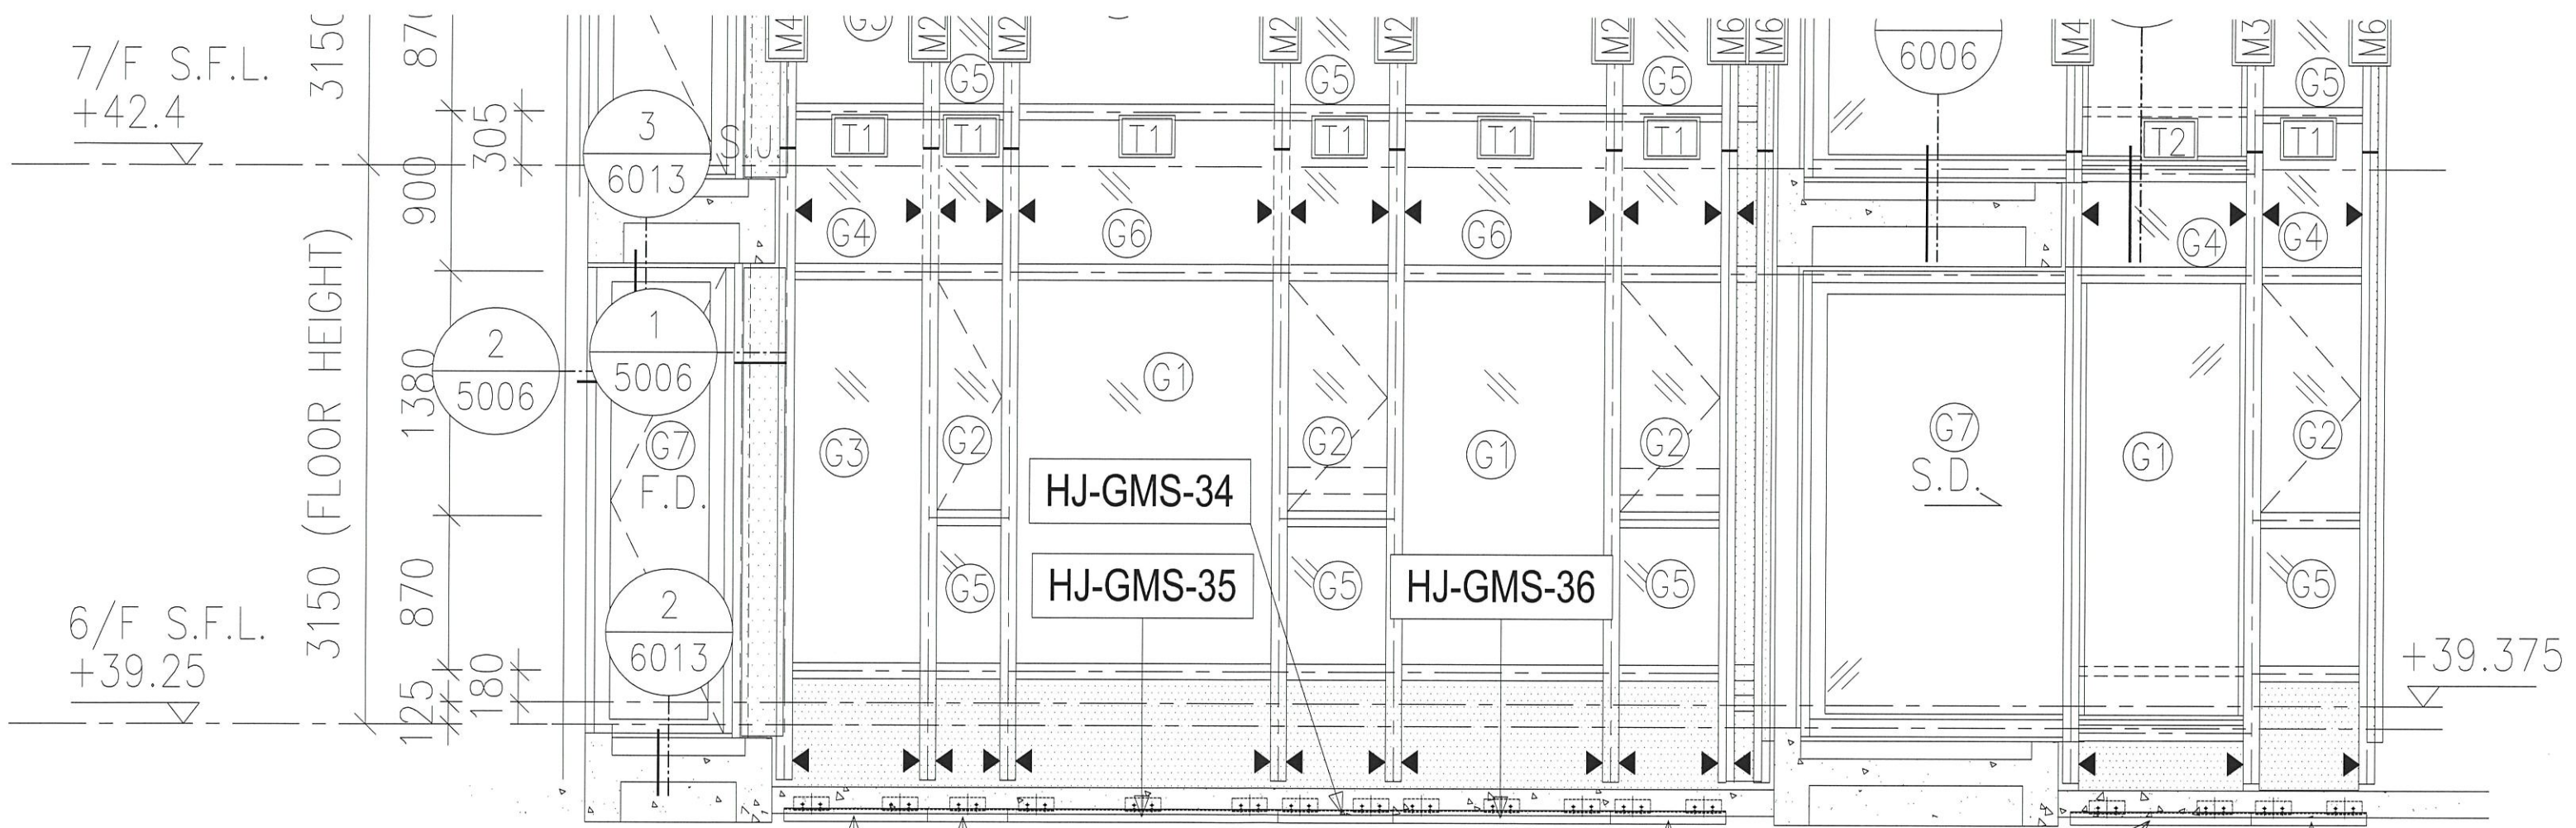



HJ-GMS-39  
HJ-GMS-33

1  
- PART ELEVATION FOR CURTAIN WALL

T5CW  
L-1

HJ-GMS-34

HJ-GMS-38

HJ-GMS-34

A款