



工程指示 / 要求簡箋(E.I.)

工程指示編號：EI / 1923 / 20

修改版次：-

工程編號：J - 837

工程名稱：觀塘裕民坊

工程項目：幕牆 隔音窗玉用鋁板+pomute 板 (8/F)(T1F,T5N)

收件人：生統 / 永林

發件人：Eric Liu

日期：05/06/2020

要求提供 /  確認 事項：

- |                                    |                                     |                               |
|------------------------------------|-------------------------------------|-------------------------------|
| <input type="checkbox"/> 初步鋁料 B.M. | <input type="checkbox"/> 加工拆圖，然後生產  | <input type="checkbox"/> 尺寸表  |
| <input type="checkbox"/> 正式鋁料 B.M. | <input type="checkbox"/> 技術上資料 / 指示 | <input type="checkbox"/> 報價   |
| <input type="checkbox"/> 配件 B.M.   | <input type="checkbox"/> 樣辦或貨品說明書   | <input type="checkbox"/> 分判合約 |
| <input type="checkbox"/> 其他：_____  |                                     |                               |

內容：

請按加工圖生產隔音窗玉用 pomute 板

廠連窗玉組裝出貨

8F 樣板層隔音窗玉為樣板窗玉(MILL 鋁板)，此 EI 重新生產正式隔音窗玉

1) T1F: 2 隻，T5N: 2 隻

2) 供應商提供原材料，送廠摺板及噴色

謝謝！

朱終大等抽取使用，中產再補圖大等數量

請在 2020 / 06 / 15 前完成上列要求。

附：18 頁加工圖

以上項目為：

- 原合約工程包                       原合約工程加 / 減賬                       新工程報價

原因：-

分發東莞各部門：

- ( ) 生產技術總監  連附件    ( ) 技術部  連附件    ( ) 永林    ( ) 生產部     連附件    ( ) 機械設計部  連附件  
 ( ) 採購部     連附件    ( ) 生產統籌部  連附件    ( ) 梅  
 ( ) 質檢部     連附件    ( ) 會計部     連附件    ( ) 報關組     連附件    ( ) 其他 楊榮輝  連附件

分發香港各部門：

- ( ) 行政部  連附件    ( ) 會計部  連附件    ( ) 統籌部  連附件    ( ) 工程部地盤科文  連附件  
 ( ) 採購部  連附件    ( ) QS 部  連附件    ( ) 維修部  連附件    ( ) 其他 \_\_\_\_\_  連附件

傳遞編號：

HK 1057 / 20

發件人簽署：

項目經理簽署：




美特鋁質有限公司  
MIDI Aluminium Fabricator Ltd.

圖號	數量
F-JL01	74

原E11645  
先做16樓樣板2件




工程號	J-837	地盤	觀塘裕民坊
-----	-------	----	-------

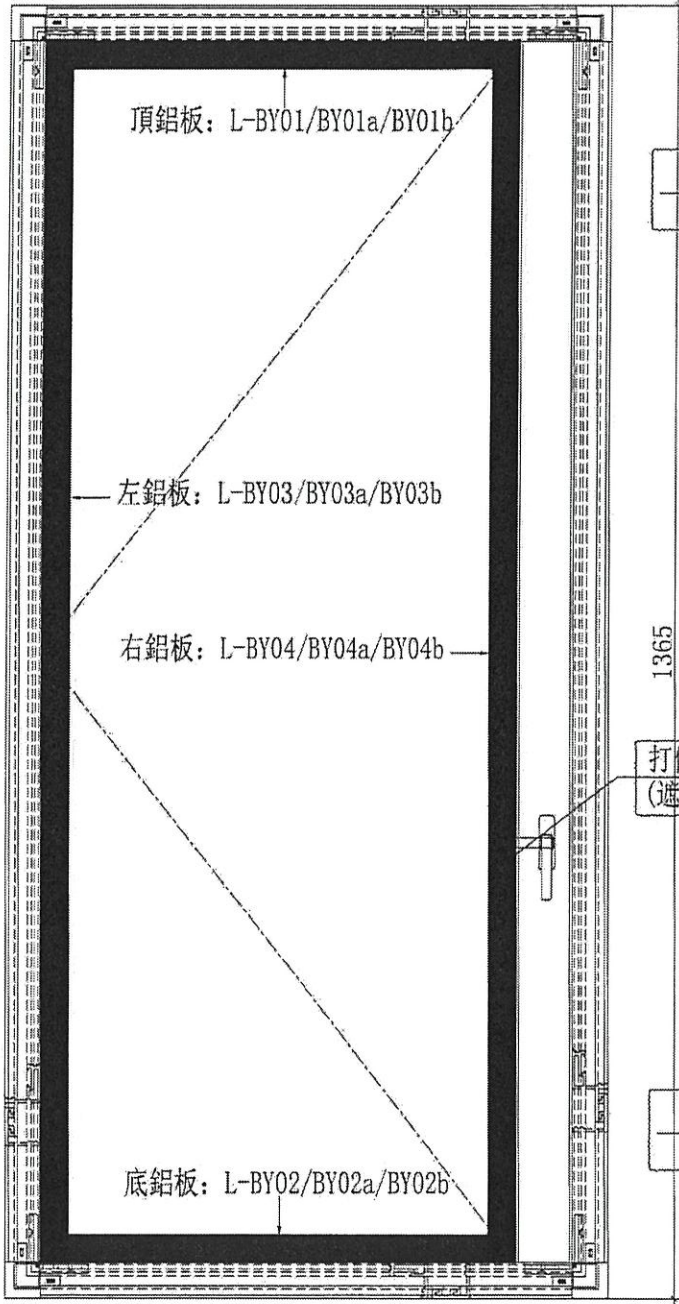

打假膠在玻璃上  
(遮盖 pomute板)

打假膠在玻璃上  
(遮盖 pomute板)

打假膠在玻璃上  
(遮盖 pomute板)

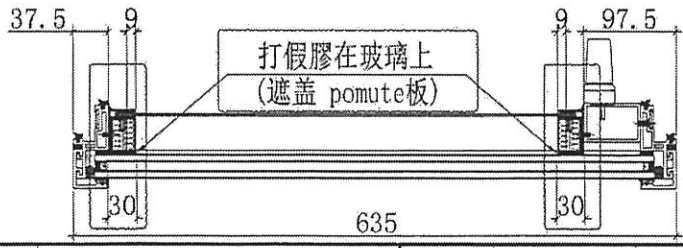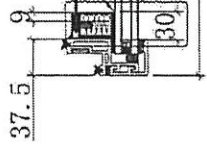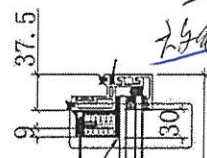







2件  
8/14

名稱	鋁折件組裝示意	制圖	邱紅	2020.03.23	修改	A	B	C
材料	-	復核	謝永林		日期	2020.4.24	2020.5.23	2020.5.27
顏色	UCT803649FXL-3(香檳金)	批准	Jason		圖號	F-JL01		



美特鋁質 有限公司  
MIDI Aluminium Fabricator Ltd.

工程號 J-837 地盤 觀塘裕民坊

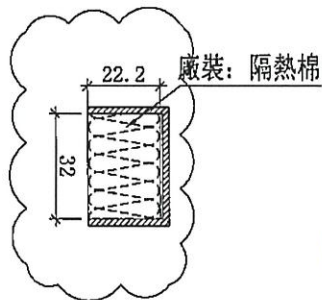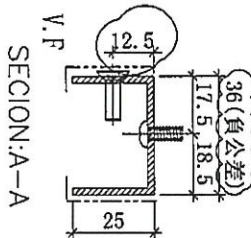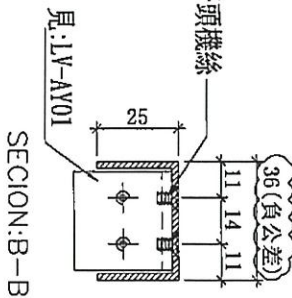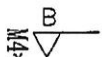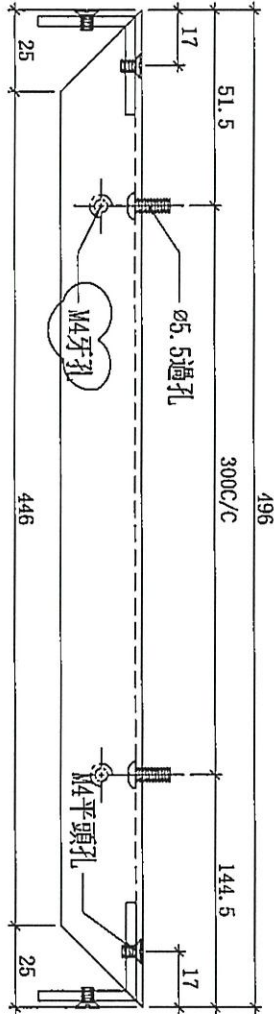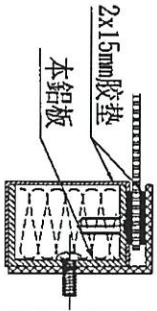

使用位置	數量
F-JL01	74



2/19

名稱	鋁板拆圖	制圖	邱紅	2020.03.23	修改	A
材料	2mm鋁板	復核	謝永林		日期	2020.4.24
顏色	UCT803649FXL-3(香檳金)	批準	Jason		圖號	L-BY01a






美特鋁質有限公司  
MIDI Aluminium Fabricator Ltd.

工程號 J-837 地盤 觀塘裕民坊

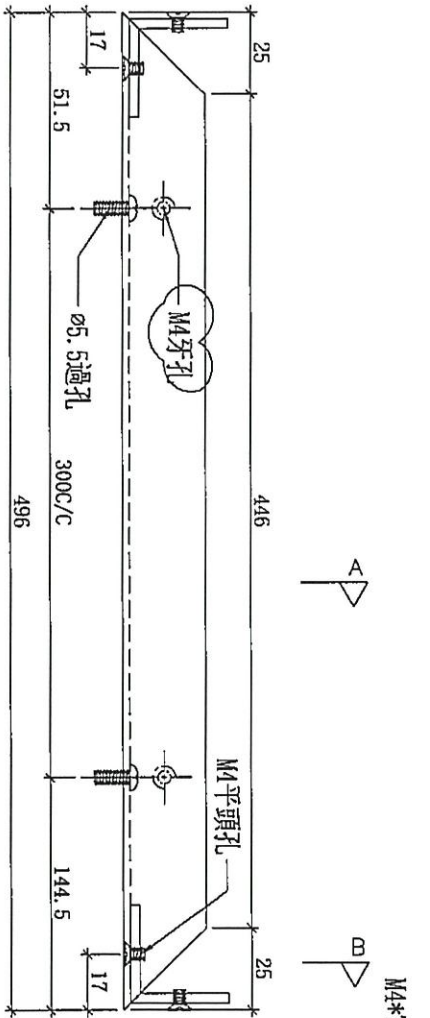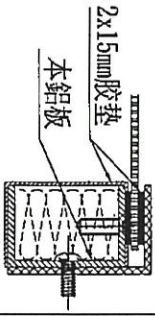

A  
B

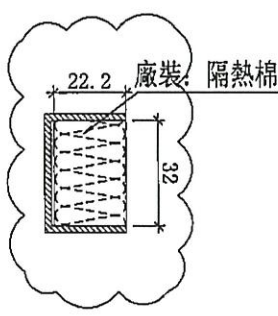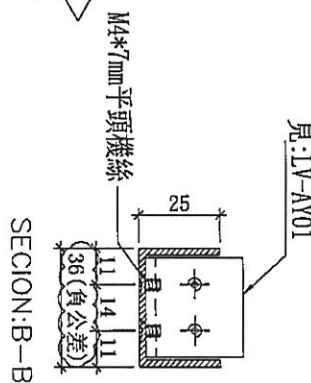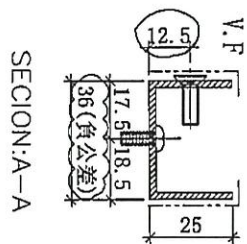

使用位置	數量
F-JL01	74

2019

名稱	鋁板拆圖	制圖	邱紅	2020.03.23	修改	A
材料	2mm鋁板	復核	謝泳林		日期	2020.4.24
顏色	UCT803649FXL-3(香檳金)	批準	Jason		圖號	L-BY02a



美特鋁質 有限公司  
MIDI Aluminium Fabricator Ltd.

使用位置

數量

F-JL01

74






工程號

J-837

地盤

觀塘裕民坊

214

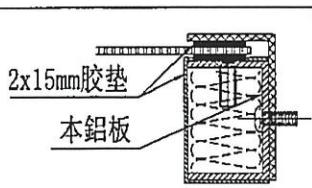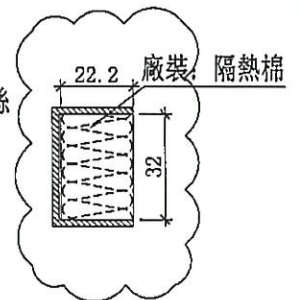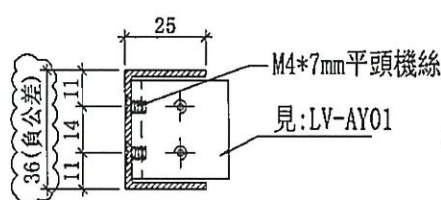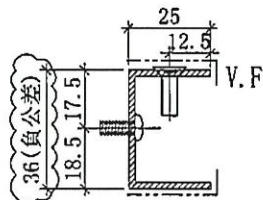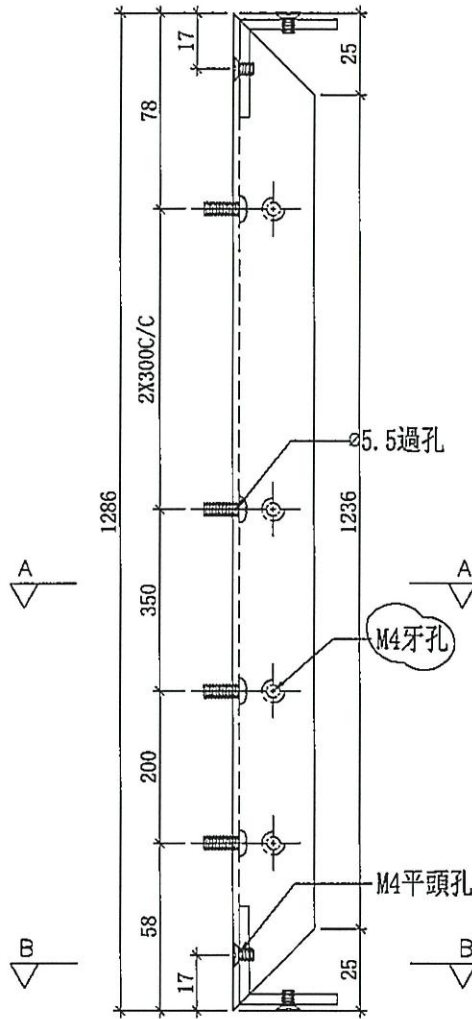

SECTION:A-A

SECTION:B-B

名稱	鋁板拆圖	制圖	邱紅	2020.03.23	修改	A	
材料	2mm鋁板	復核	謝永林		日期	2020.4.24	
顏色	UCT803649FXL-3(香檳金)	批准	Jason		圖號	L-BY03a	



美特鋁質有限公司  
MIDI Aluminium Fabricator Ltd.

使用位置

數量

F-JL01

74





工程號

J-837


地盤

觀塘裕民坊

21件

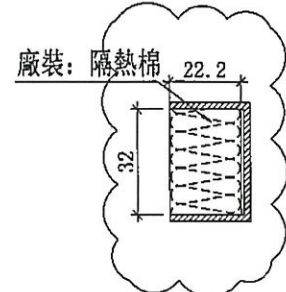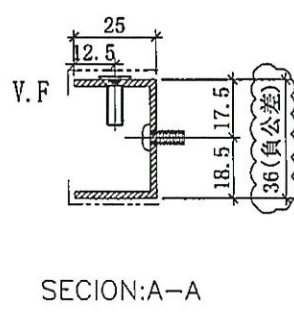
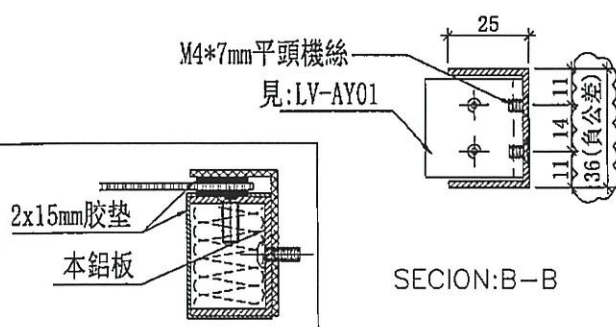
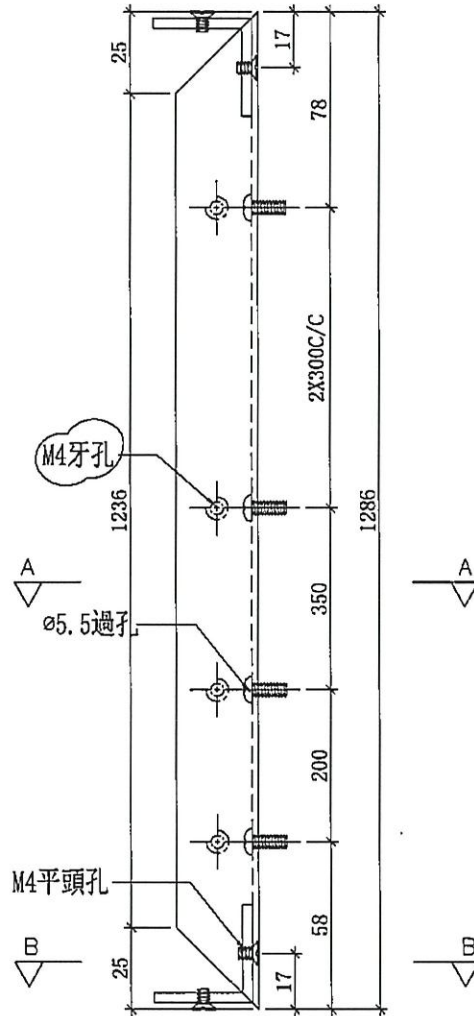


名稱	鋁板拆圖	制圖	邱紅	2020.03.23	修改	A	
材料	2mm鋁板	復核	謝永林		日期	2020.4.24	
顏色	UCT803649FXL-3(香檳金)	批准	Jason		圖號	L-BY04a	

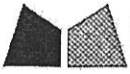

美特鋁質有限公司  
MIDI Aluminium Fabricator Ltd.

工程號 J-837 地盤 觀塘裕民坊

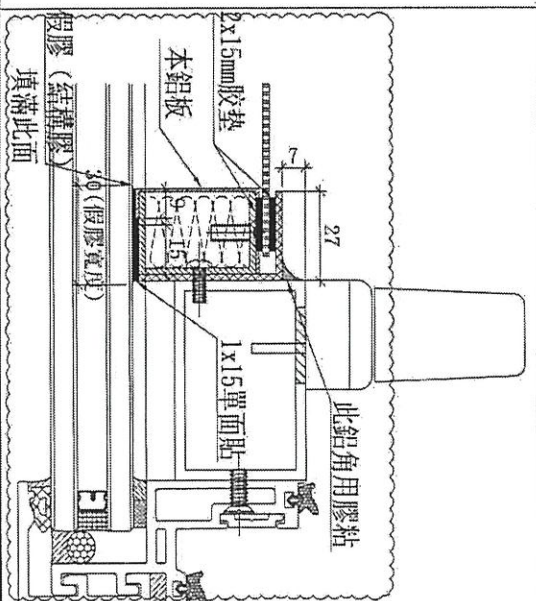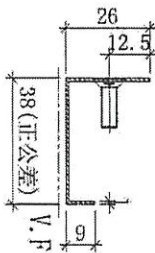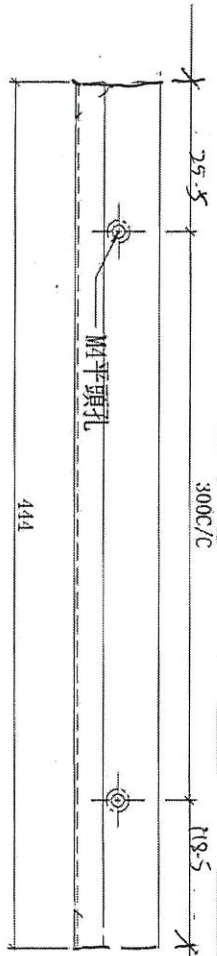

21件, 8件用  
2020.5.24

原E11645  
先做16樓樣板2件




使用位置	數量
F-JL01	24

名稱	pomute板拆圖	制圖	邱紅	2020.03.23	修改	A	B	C
材料	1mm pomute板	復核	謝永林		日期	2020.4.24	2020.5.23	2020.5.27
顏色	UCT803649FXL-3(香檳金)	批准	Jason		圖號	L-BY01b		



美特鋁質 有限公司  
MIDI Aluminium Fabricator Ltd.

工程號 J-837 地盤 觀塘裕民坊

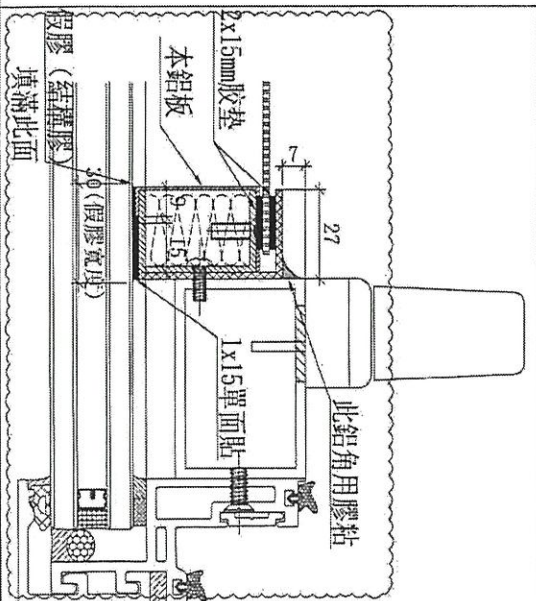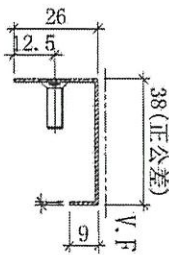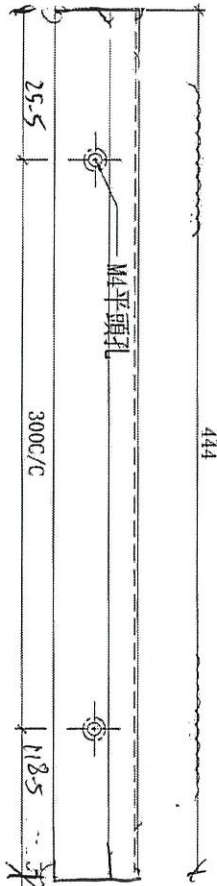

使用位置	數量
F-1L01	74 22

原E11645  
先做16樓樣板2件  
2020.5.27  
21件, 81件

名稱	pomute板拆圖	制圖	邱紅	2020.03.23	修改	A	B	C
材料	1mm pomute板	復核	謝永林		日期	2020.4.24	2020.5.23	2020.5.27
顏色	UCT803649FXL-3(香檳金)	批准	Jason		圖號	L-BY02b		



美特鋁質有限公司  
MIDI Aluminium Fabricator Ltd.

工程號 J-837 地盤 觀塘裕民坊

使用位置

F-JL01

數量

74

2件, 8/F用





笑 2件

做16件教安用

大生再修改的

撞碰左

拍行大隻

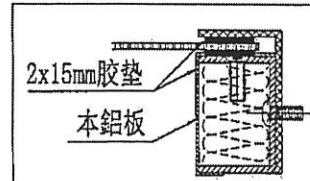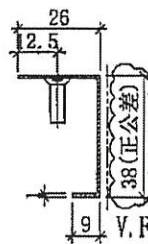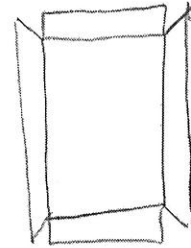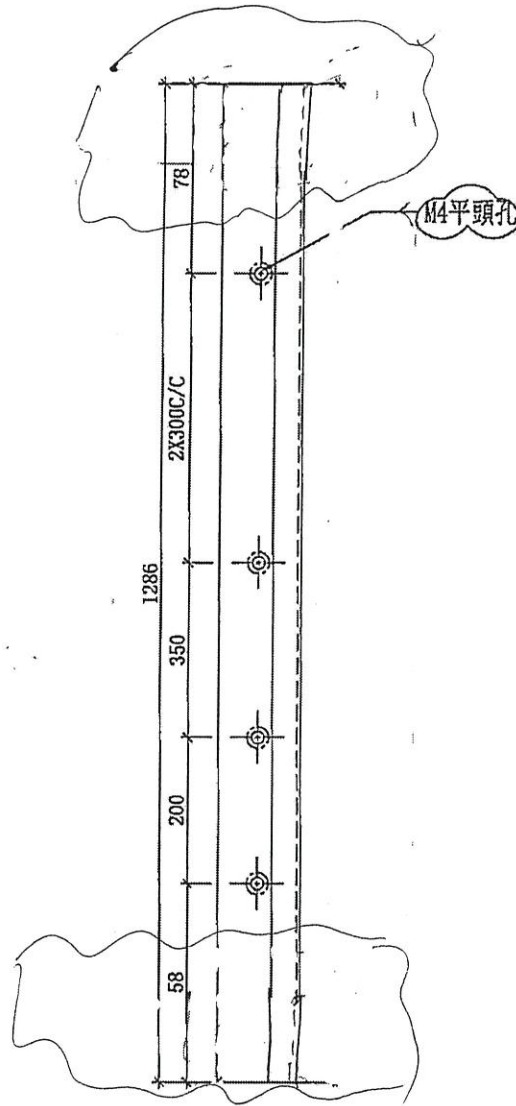

名稱	pomute板拆圖	制圖	邱紅	2020.03.23	修改	A	B	
材料	1mm pomute板	復核	謝永林		日期	2020.4.24	2020.5.25	
顏色	UCT803649FXL-3(香檳金)	批准	Jason		圖號	L-BY03b		



美特鋁質有限公司  
MIDI Aluminium Fabricator Ltd.

工程號

J-837

地盤

觀塘裕民坊

使用位置

F-JL01



數量

~~74~~


先抽2件  
做16件數量用  
大隻再修改做控磁盒

放行批

2件, 8作用

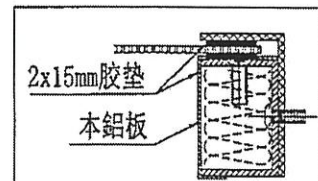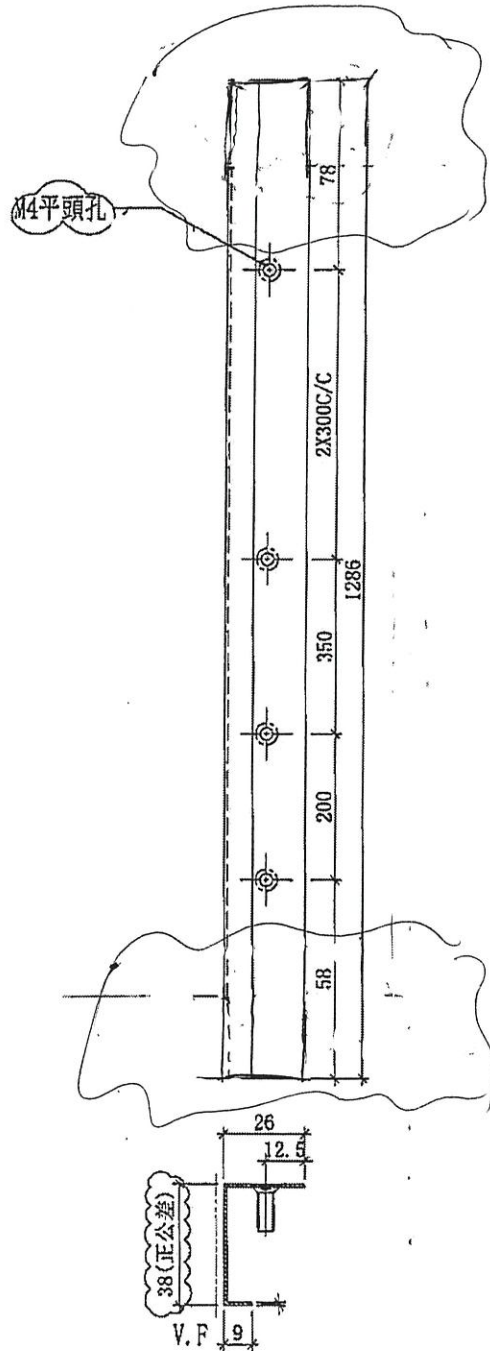

名稱	pomute板拆圖	制圖	邱紅	2020.03.23	修改	A	B	
材料	1mm pomute板	復核	謝永林		日期	2020.4.24	2020.5.25	
顏色	UCT803649FXL-3(香檳金)	批准	Jason		圖號	L-BY04b		

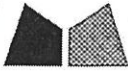


美特鋁質 有限公司  
MIDI Aluminium Fabricator Ltd.

圖號	數量
F-JR01	74

原ET1645  
先做16樓樣板2件

工程號	J-837	地盤	觀塘裕民坊
-----	-------	----	-------





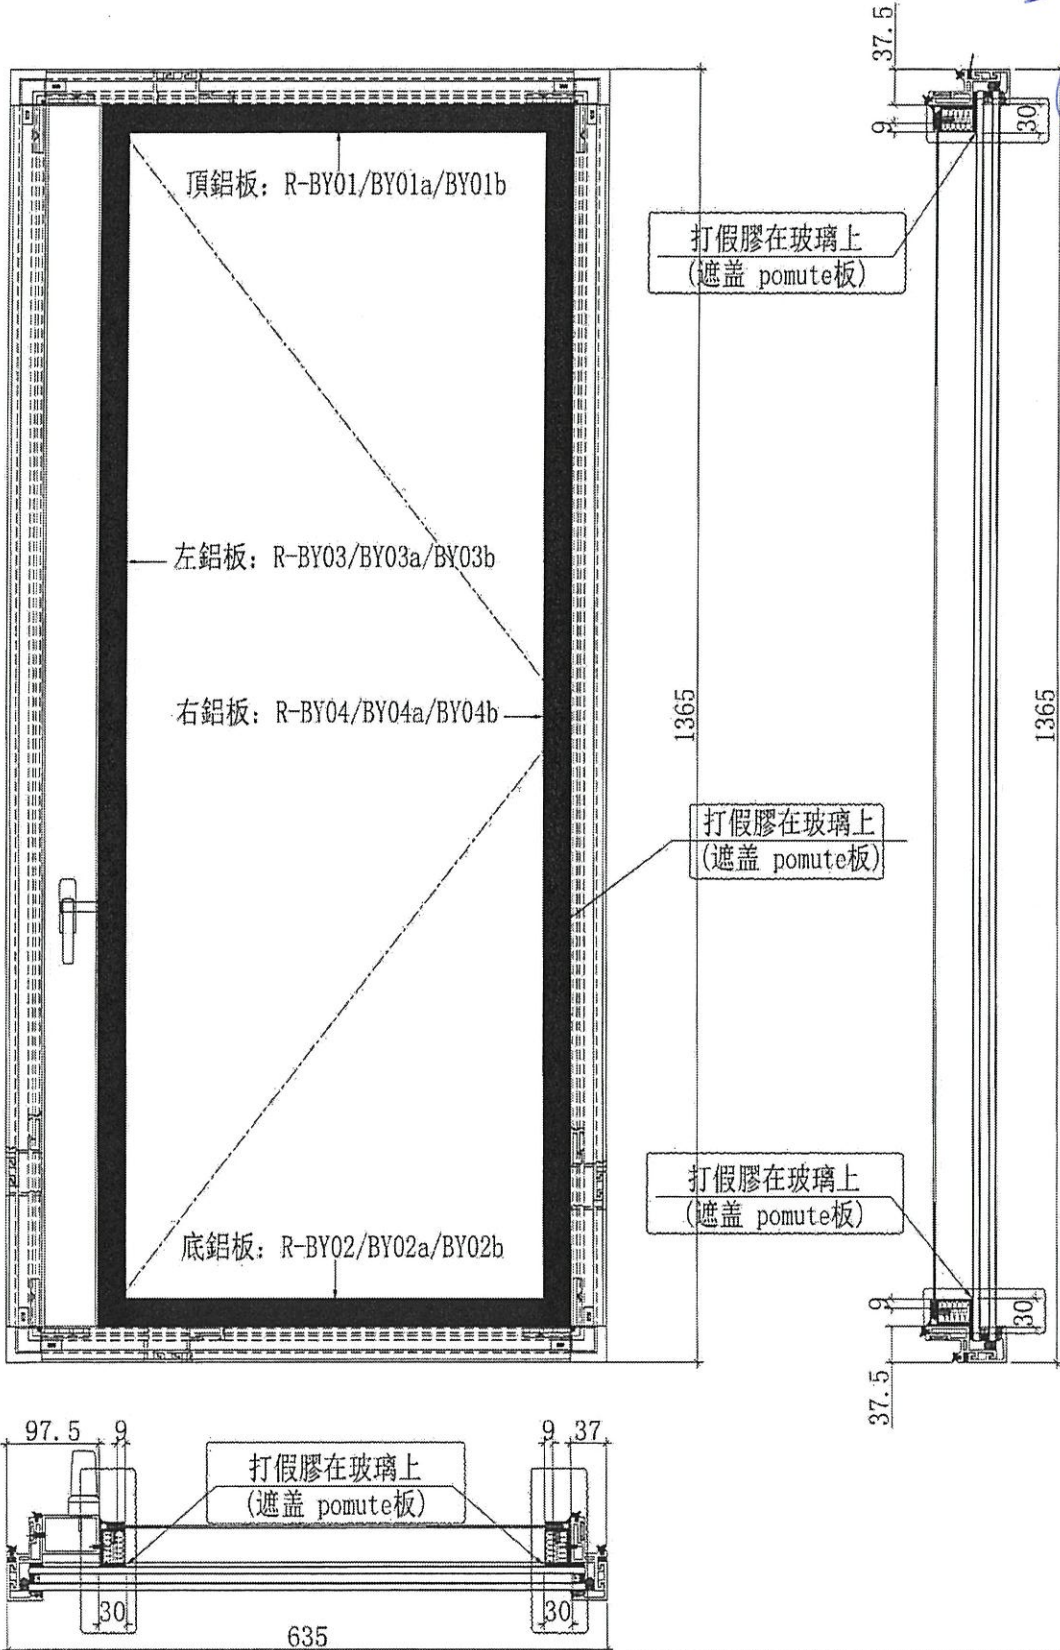


名稱	鋁折件組裝示意	制圖	邱紅	2020.03.23	修改	A	B	C
材料	-	復核	謝永林		日期	2020.4.24	2020.5.23	2020.5.27
顏色	UCT803649FXL-3(香檳金)	批准	Jason		圖號	F-JR01		



美特鋁質有限公司  
MIDI Aluminium Fabricator Ltd.

工程號 J-837 地盤 觀塘裕民坊

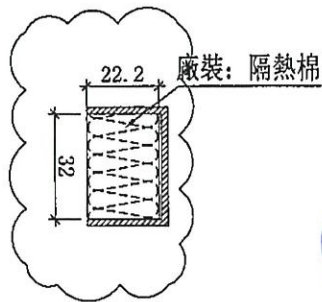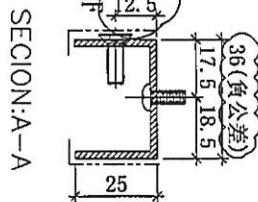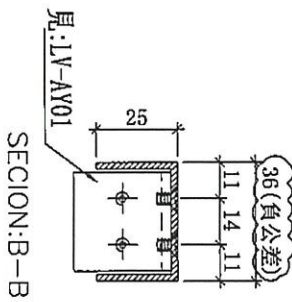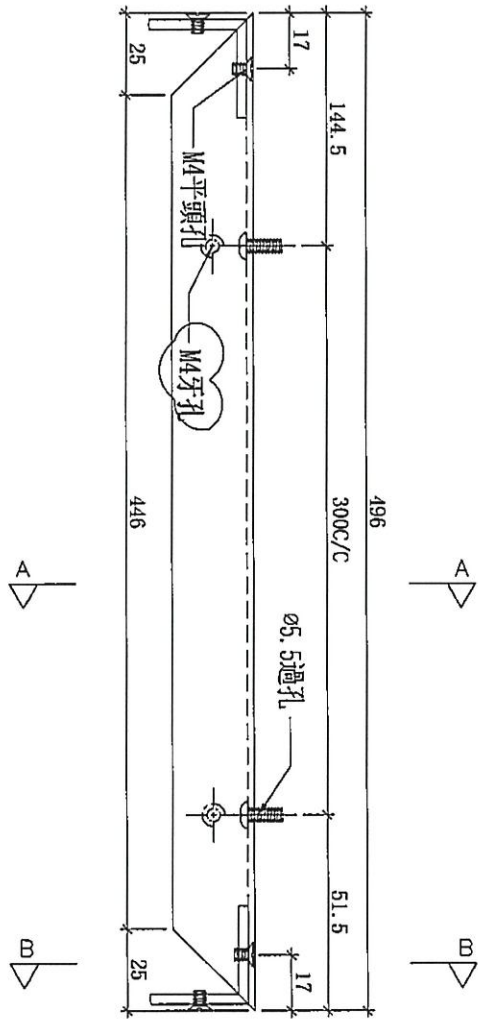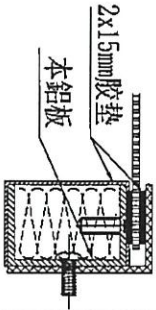

214





使用位置	數量
F-JR01	74

名稱	鋁板拆圖	制圖	邱紅	2020.03.23	修改	A
材料	2mm 鋁板	復核	謝永林		日期	2020.4.24
顏色	UCT803649FXL-3 (香檳金)	批准	Jason		圖號	R-BY01a




美特鋁質有限公司  
MIDI Aluminium Fabricator Ltd.

工程號 J-837 地盤 觀塘裕民坊

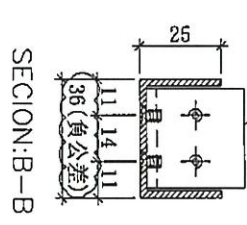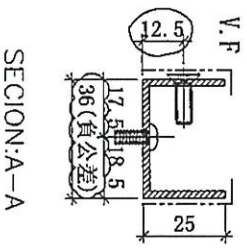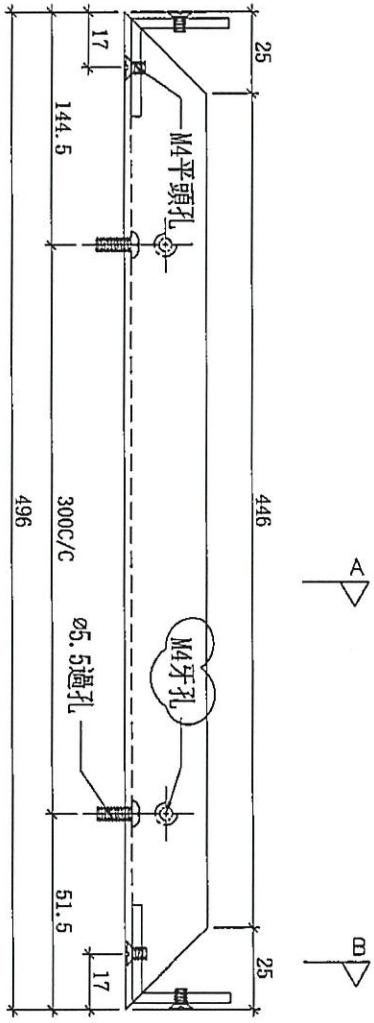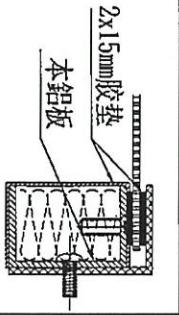

見: LV-AY01

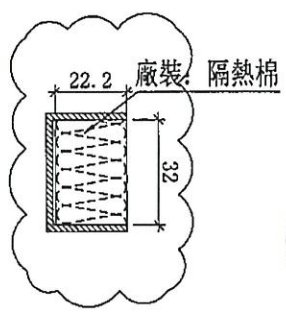

214

使用位置	數量
F-JR01	74

名稱	鋁板拆圖	制圖	邱紅	2020.03.23	修改	A
材料	2mm鋁板	復核	謝永林		日期	2020.4.24
顏色	UCT803649FXL-3(香檳金)	批準	Jason		圖號	R-BY02a



美特鋁質 有限公司  
MIDI Aluminium Fabricator Ltd.

使用位置

數量

F-JR01

74




工程號

J-837


地盤

觀塘裕民坊


2件

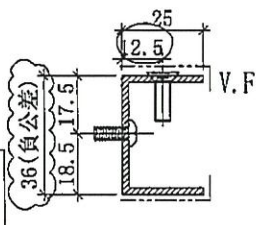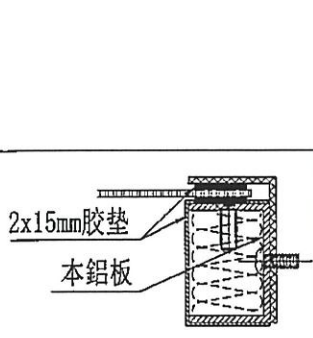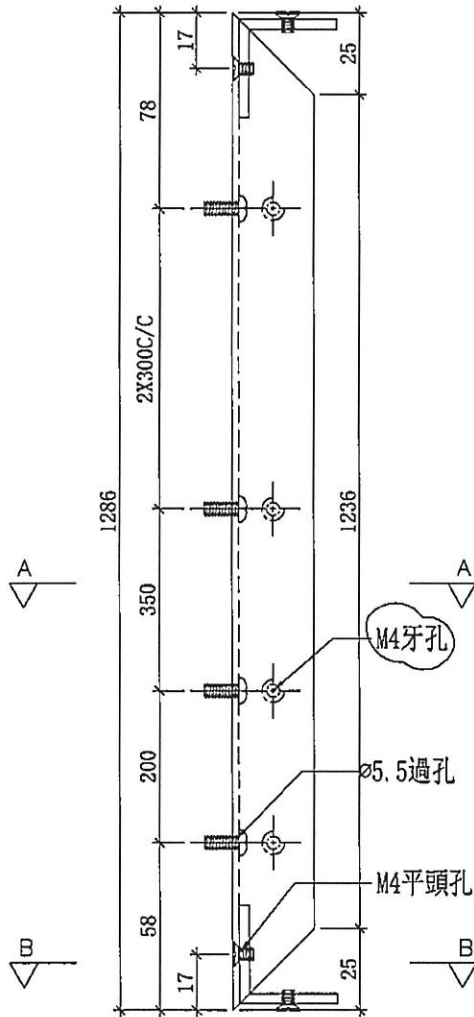

SECTION: A-A

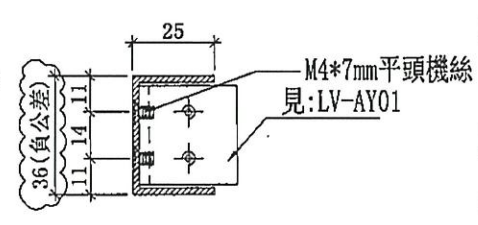

SECTION: B-B

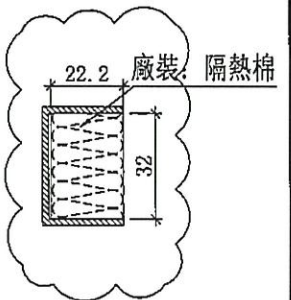

名稱	鋁板拆圖	制圖	邱紅	2020.03.23	修改	A	
材料	2mm鋁板	復核	謝永林		日期	2020.4.24	
顏色	UCT803649FXL-3(香檳金)	批准	Jason		圖號	R-BY03a	



美特鋁質有限公司  
MIDI Aluminium Fabricator Ltd.

使用位置

數量

F-JR01

74




工程號

J-837



地盤

觀塘裕民坊

214

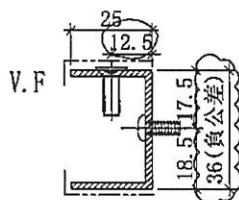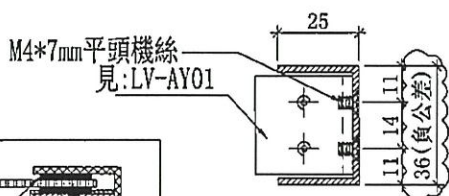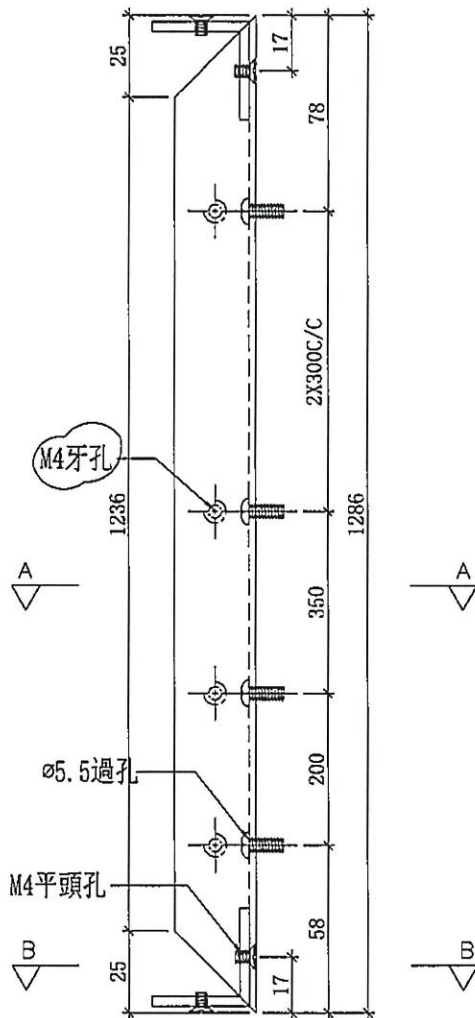


廠裝: 隔熱棉 22.2

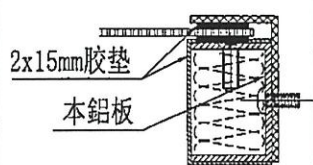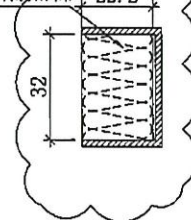

SECTION: B-B




SECTION: A-A

名稱	鋁板拆圖	制圖	邱紅	2020.03.23	修改	A		
材料	2mm鋁板	復核	謝永林		日期	2020.4.24		
顏色	UCT803649FXL-3(香檳金)	批准	Jason		圖號	R-BY04a		

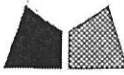

美特鋁質有限公司  
MIDI Aluminium Fabricator Ltd.


工程號 J-837 地盤 觀塘裕民坊

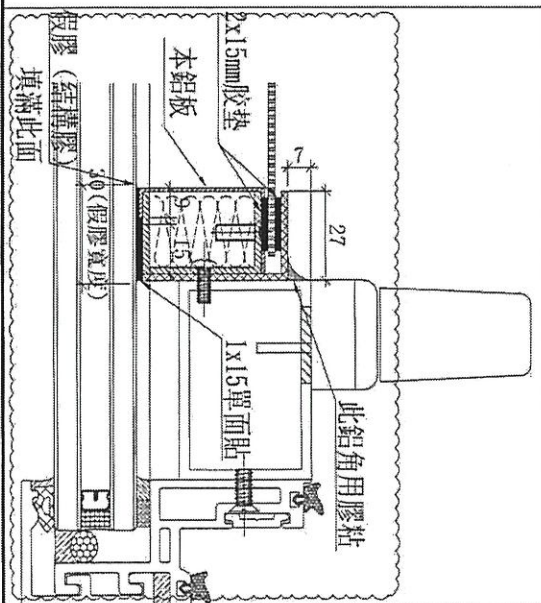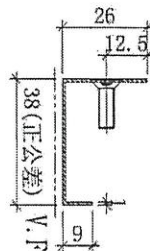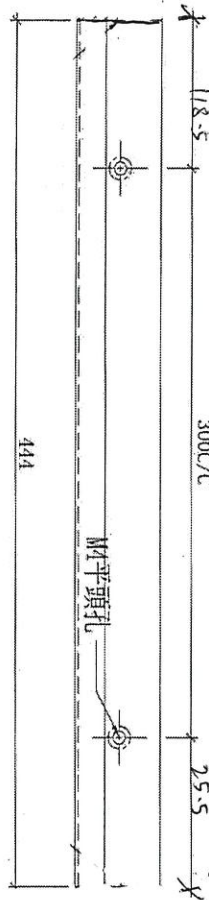

使用位置	數量
F-JR01	74




原E11645  
先做16樓樣板2件  
2件, 8件用

名稱	pomute板拆圖	制圖	邱紅	2020.03.23	修改	A	B	C
材料	1mm pomute板	復核	謝永林		日期	2020.4.24	2020.5.23	2020.5.27
顏色	UCT803649FXL-3(香檳金)	批准	Jason		圖號	R-BY01b		

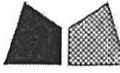

美特鋁質有限公司  
MIDl Aluminium Fabricator Ltd.


工程號 J-837 地盤 觀塘裕民坊

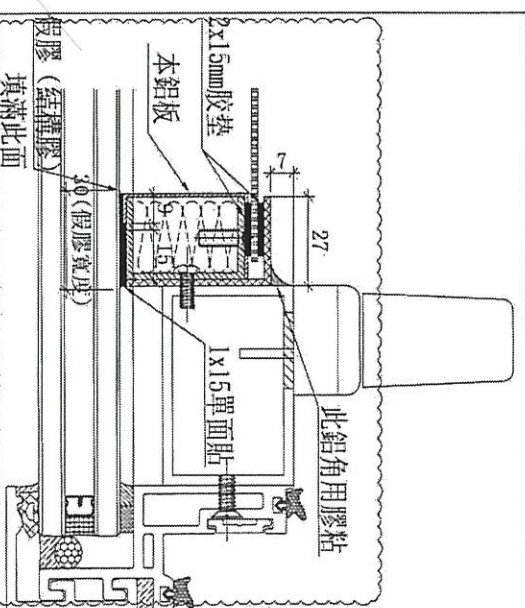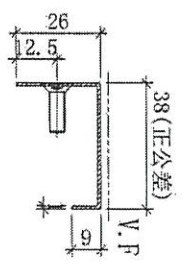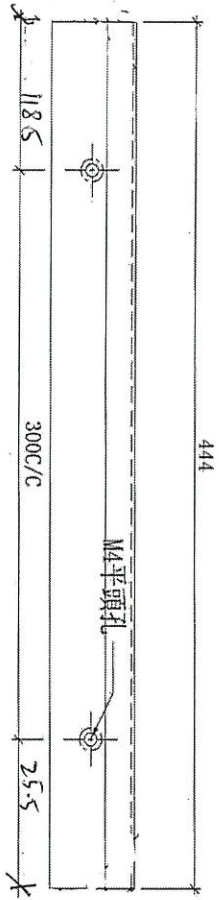

使用位置	數量
F-JR01	74

原E11645  
先做16樓樣板2件  
21件, 8/F用

名稱	pomute板拆圖	制圖	邱紅	2020.03.23	修改	A	B	C
材料	1mm pomute板	復核	謝永林		日期	2020.4.24	2020.5.23	2020.5.27
顏色	UCT803649FXL-3(香檳金)	批准	Jason		圖號	R-BY02b		

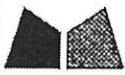

美特鋁質有限公司  
MIDI Aluminium Fabricator Ltd.

使用位置

數量

F-JR01

~~74~~

工程號

J-837

地盤

觀塘裕民坊



~~先押2件~~

~~做16下數多用~~

~~大隻再修改做格~~

放行大隻

2件, 8/F用

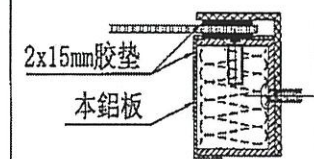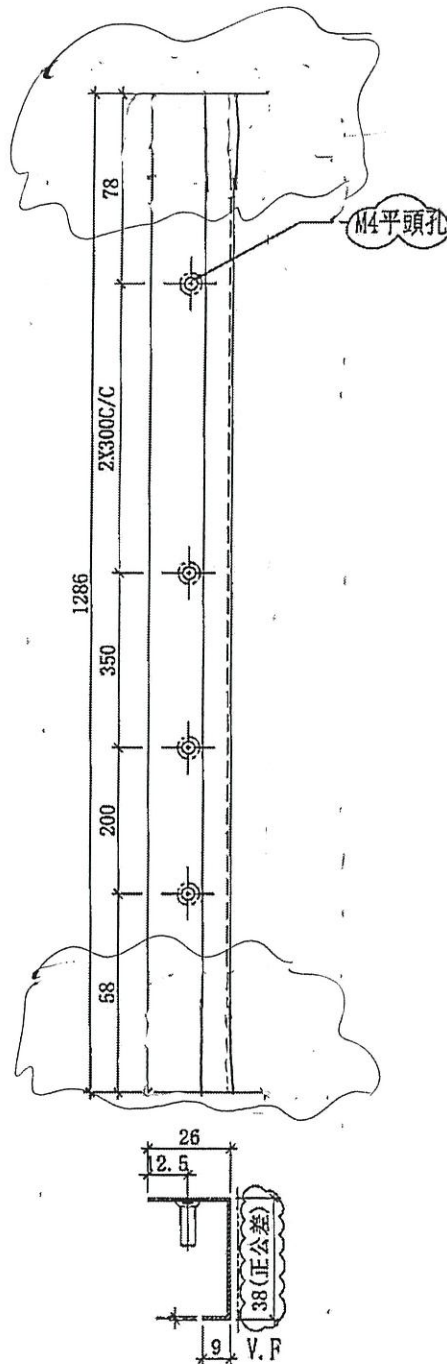

名稱	pomute板拆圖	制圖	邱紅	2020.03.23	修改	A	B
材料	1mm pomute板	復核	謝永林		日期	2020.4.24	2020.5.25
顏色	UCT803649FXL-3(香檳金)	批准	Jason		圖號	R-BY03b	



美特鋁質有限公司  
MID Aluminium Fabricator Ltd.

工程號 J-837 地盤 觀塘裕民坊

使用位置

數量




F-JR01

74

裝好 21件  
估價 16件 數量用  

放行大貨

21件, 81F用

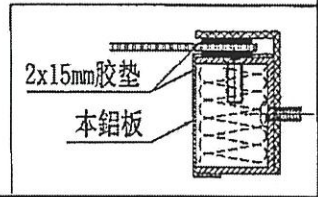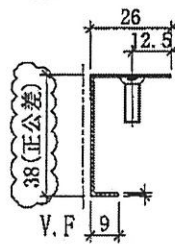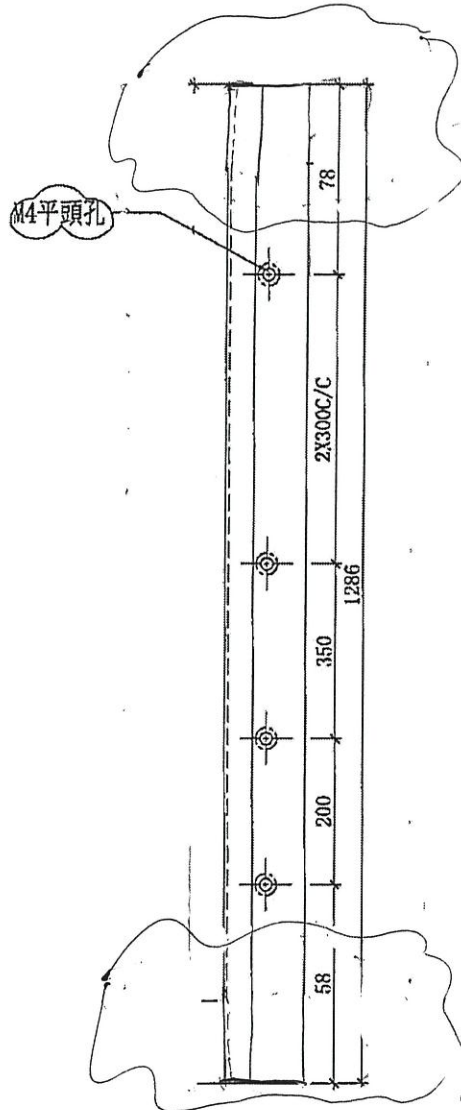

名稱	pomute板拆圖	制圖	邱紅	2020.03.23	修改	A	B	
材料	1mm pomute板	復核	謝永林		日期	2020.4.24	2020-5-25	
顏色	UCT803649FXL-3(香檳金)	批准	Jason		圖號	R-BY04b		