



工程指示 / 要求簡箋(E.I.)

工程指示編號：EI / 1926 / 20

修改版次：A

工程編號：J - 837

工程名稱：觀塘裕民坊

工程項目：幕牆 隔音門用鋁板+pomute 板 (8/F)( T5N,M,J)

收件人：生統 / 永林

發件人：Eric Liu

日期：12/06/2020

以E6標準

要求提供 / 確認 事項：

- ( ) 初步鋁料 B.M.                      ( ) 加工拆圖，然後生產                      ( ) 尺寸表
- ( ) 正式鋁料 B.M.                      ( ) 技術上資料 / 指示                      ( ) 報價
- ( ) 配件 B.M.                              ( ) 樣辦或貨品說明書                      ( ) 分判合約
- ( ) 其他：\_\_\_\_\_

內容：

請按加工圖生產隔音門用 pomute 板

8F 樣板層隔音門為樣板門 (MILL 鋁板)，此 EI 重新生產正式隔音門

1) T5N，T5M，T5J(雙 FD)

2) 供應商提供原材料，送廠摺板及噴色

A 版: 提供欠漏組裝圖

謝謝！

請在 2020 / 06 / 15 前完成上列要求。

附：-

以上項目為：

- 原合約工程包                       原合約工程加 / 減賬                       新工程報價

原因：-

分發東莞各部門：

- ( ) 生產技術總監  連附件    ( ) 技術部  連附件    永林    ( ) 生產部     連附件    ( ) 機械設計部  連附件
- ( ) 採購部     連附件    ( ) 生產統籌部  連附件    梅
- ( ) 質檢部     連附件    ( ) 會計部     連附件    ( ) 報關組     連附件    ( ) 其他 楊榮輝  連附件

分發香港各部門：

- ( ) 行政部  連附件    ( ) 會計部  連附件    ( ) 統籌部  連附件    ( ) 工程部地盤科文  連附件
- ( ) 採購部  連附件    ( ) QS 部  連附件    ( ) 維修部  連附件    ( ) 其他 \_\_\_\_\_  連附件

傳遞編號：

HK 1125 / 20

發件人簽署：

項目經理簽署：

Eric Liu  
Project Manager

EG-DWG3

1中圖






美特鋁質 有限公司  
MIDI Aluminium Fabricator Ltd.

注：~~先做一副樣板組裝后~~，再生產大件。


*[Handwritten signature]*

工程號 J837 地盤 觀塘裕民坊

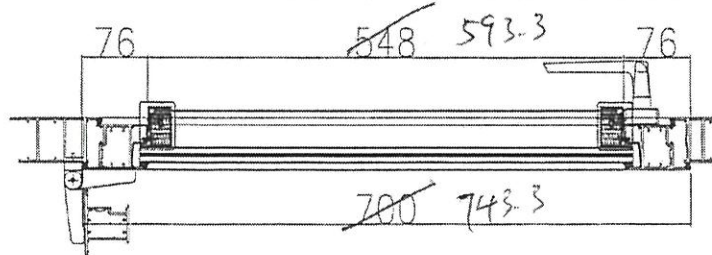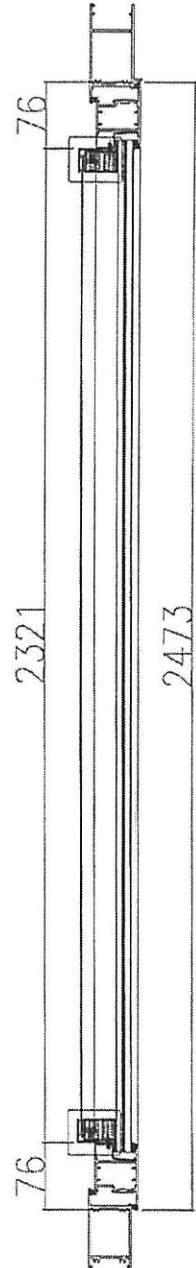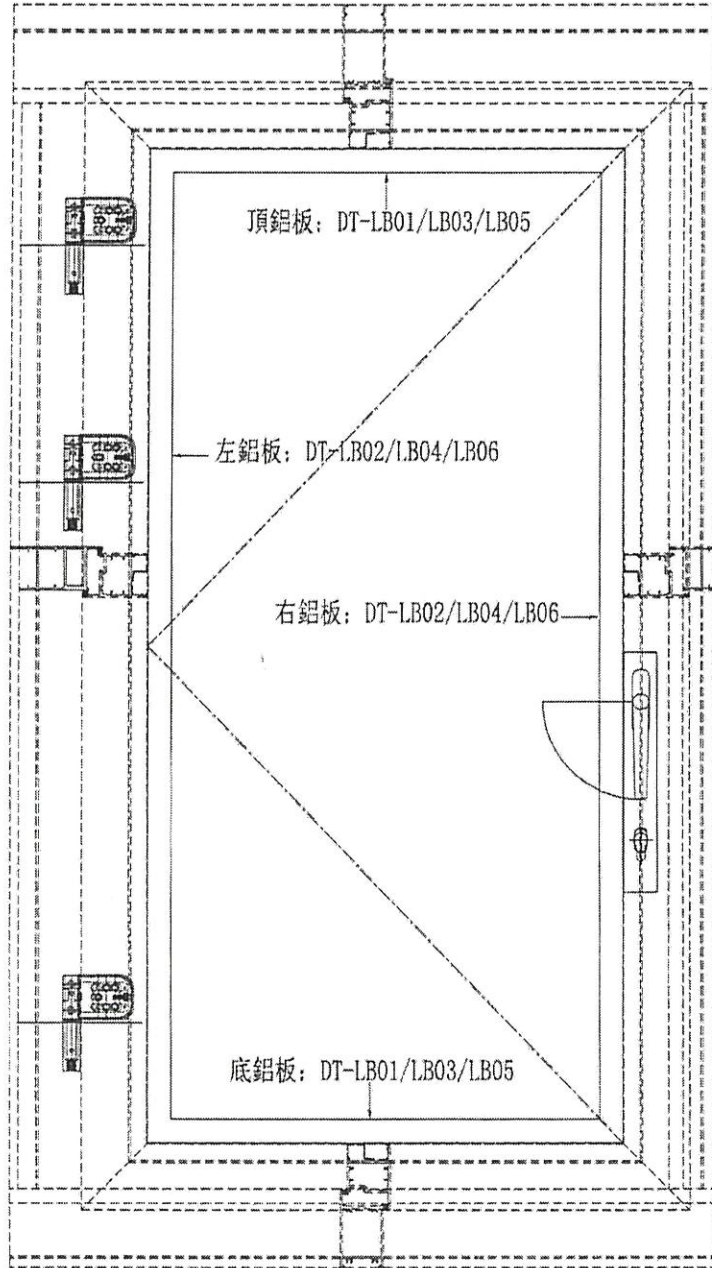

T5-N

名稱	鋁折件組裝示意	制圖	吳禕瑜	2020.04.06	修改	A	
材料	—	復核			日期	2020.4.25	
顏色	UCT803649FXL-2(香檳金)	批准			圖號	DT-S01	

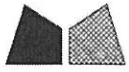


美特鋁質 有限公司  
MIDI Aluminium Fabricator Ltd.

注：先做一副樣板組裝后，再生產大件。


1/2  
39A

工程號 J837 地盤 觀塘裕民坊

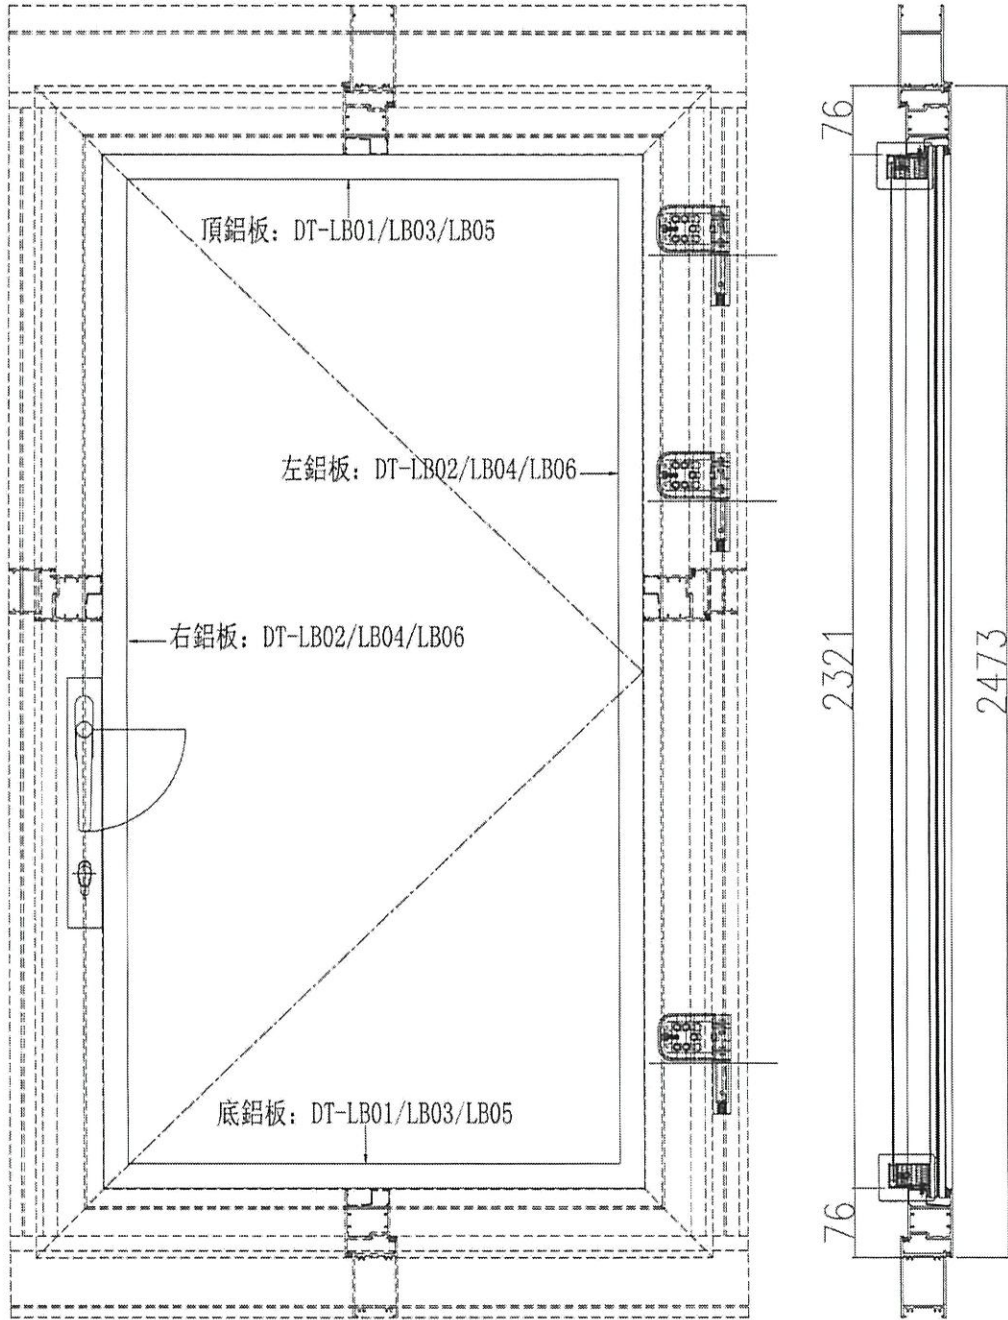

T5-M

名稱	鋁折件組裝示意	制圖	吳禮瑜	2020.04.06	修改	A		
材料	—	復核			日期	2020.4.25		
顏色	UCT803649FXL-2(香檳金)	批准			圖號	DT-S02		

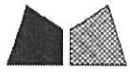


美特鋁質 有限公司  
MIDI Aluminium Fabricator Ltd.

注：先做一副樣板組裝后，再生產大伴。

工程號 J837 地盤 觀塘裕民坊

~~各件由美特廠直接~~ 各件由美特廠

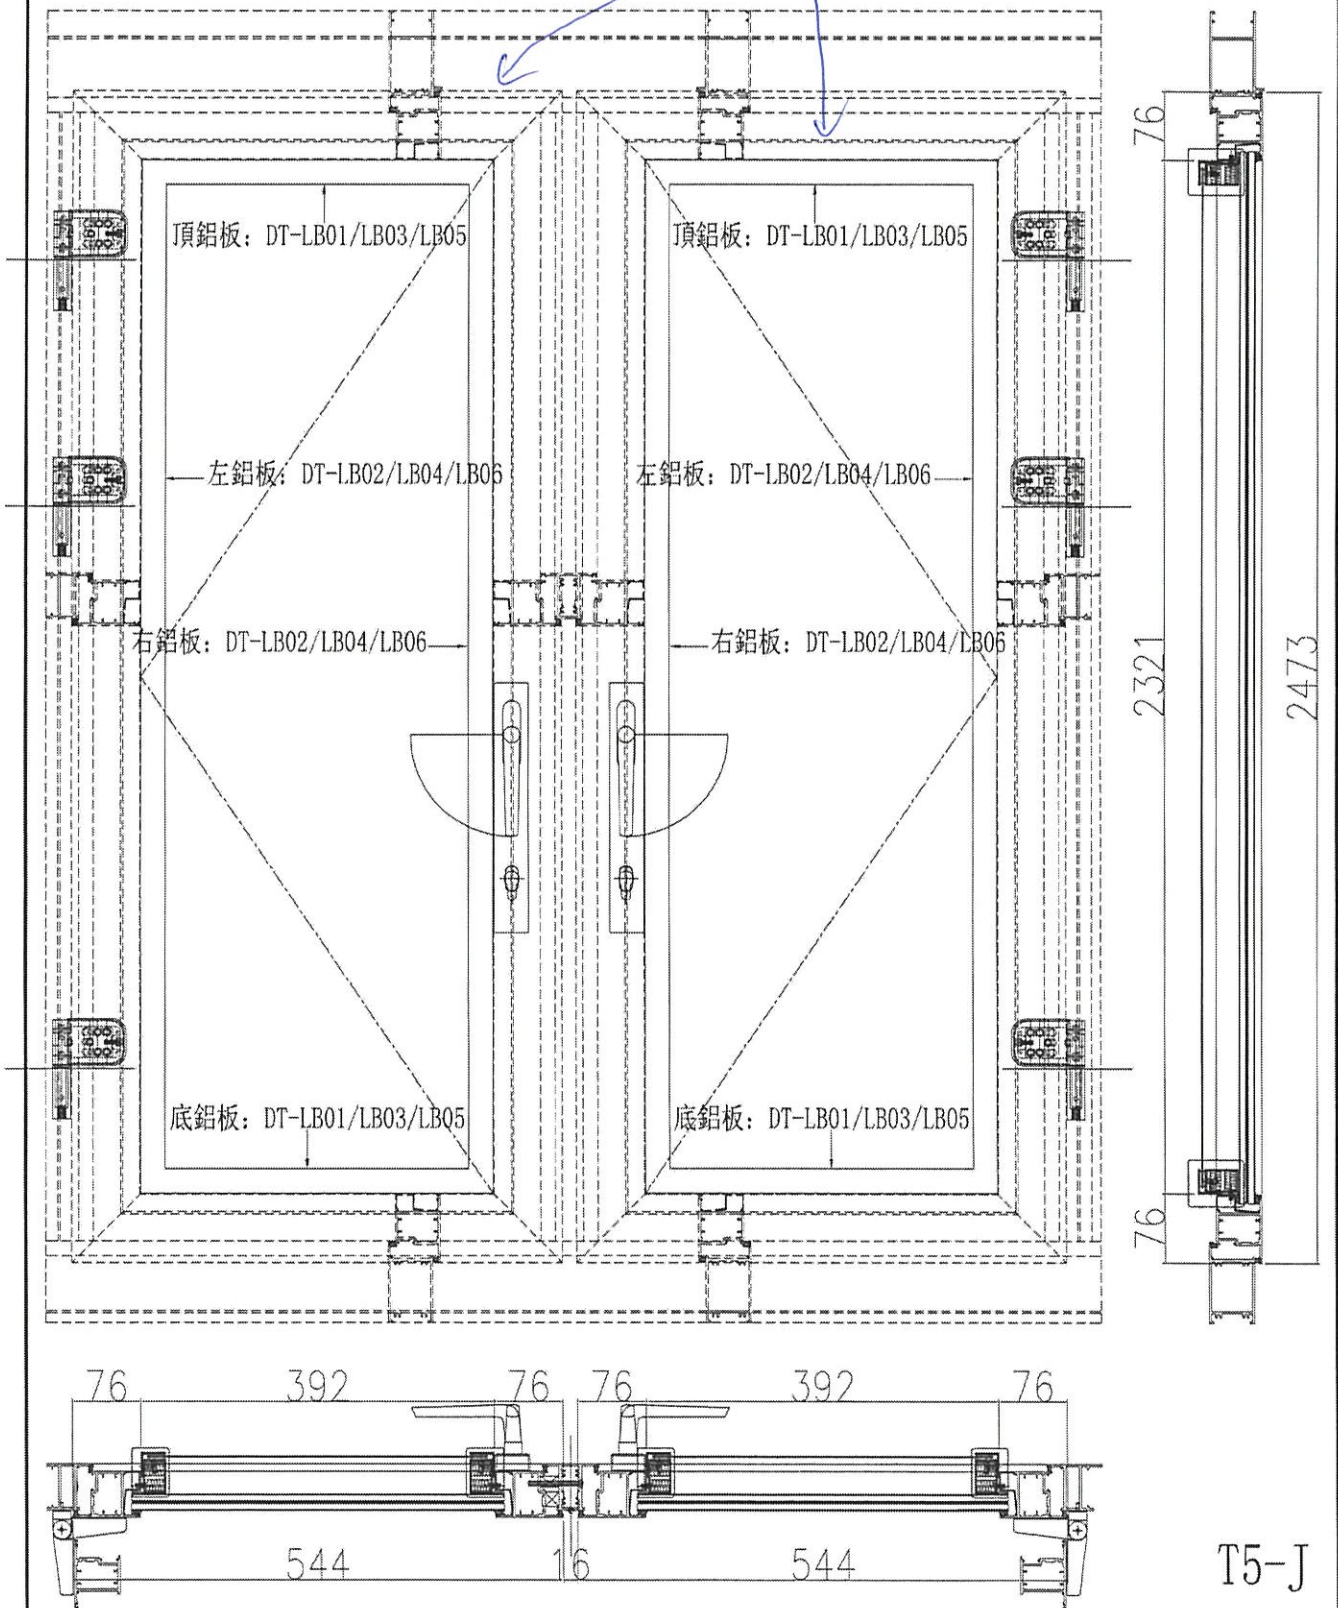

名稱	鋁折件組裝示意	制圖	吳禕瑜	2020.04.06	修改	A	
材料	—	復核			日期	2020.4.25	
顏色	UCT803649FXL-2(香檳金)	批准			圖號	DT-S03	