

工程指示 / 要求簡箋(E.I.)

工程指示編號：EI / 1926 / 20

修改版次：A

工程編號：J - 837

工程名稱：觀塘裕民坊

工程項目：幕牆 隔音門用鋁板+pomute 板 (8/F)(T5N,M,J)

收件人：生統 / 永林

發件人：Eric Liu

日期：12/06/2020

要求提供 / 確認 事項：

- | | | |
|------------------------------------|-------------------------------------|-------------------------------|
| <input type="checkbox"/> 初步鋁料 B.M. | <input type="checkbox"/> 加工拆圖，然後生產 | <input type="checkbox"/> 尺寸表 |
| <input type="checkbox"/> 正式鋁料 B.M. | <input type="checkbox"/> 技術上資料 / 指示 | <input type="checkbox"/> 報價 |
| <input type="checkbox"/> 配件 B.M. | <input type="checkbox"/> 樣辦或貨品說明書 | <input type="checkbox"/> 分判合約 |
| <input type="checkbox"/> 其他：_____ | | |

內容：

請按加工圖生產隔音門用 pomute 板
8F 樣板層隔音門為樣板門 (MILL 鋁板)，此 EI 重新生產正式隔音門
1) T5N，T5M，T5J(雙 FD)
2) 供應商提供原材料，送廠摺板及噴色
A 版: 提供欠漏組裝圖
謝謝！

請在 2020 / 06 / 15 前完成上列要求。

附：-

以上項目為：

- 原合約工程包 原合約工程加 / 減賬 新工程報價

原因：-

分發東莞各部門：

- () 生產技術總監 連附件 () 技術部 連附件 永林 () 生產部 連附件 () 機械設計部 連附件
() 採購部 連附件 () 生產統籌部 連附件 梅
() 質檢部 連附件 () 會計部 連附件 () 報關組 連附件 () 其他 楊榮輝 連附件

分發香港各部門：


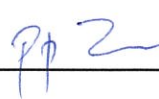
- () 行政部 連附件 () 會計部 連附件 () 統籌部 連附件 () 工程部地盤科文 連附件
() 採購部 連附件 () QS 部 連附件 () 維修部 連附件 () 其他 _____ 連附件

傳遞編號：

HK 1125 / 20

發件人簽署：

項目經理簽署：






美特鋁質有限公司
MIDI Aluminium Fabricator Ltd.

注：~~先做一副樣板組裝后，再生產大件。~~


39幅

工程號 J837 地盤 觀塘裕民坊

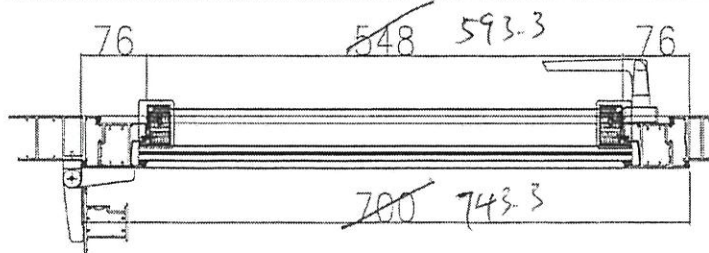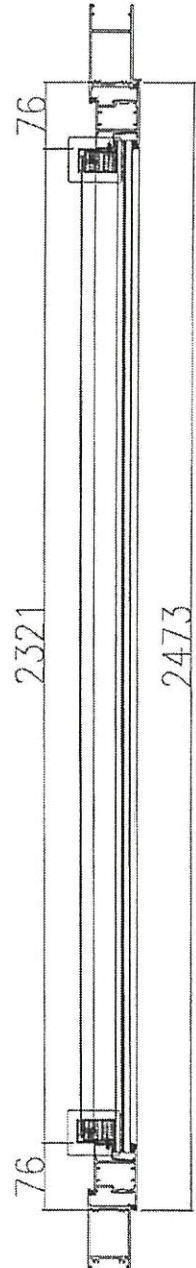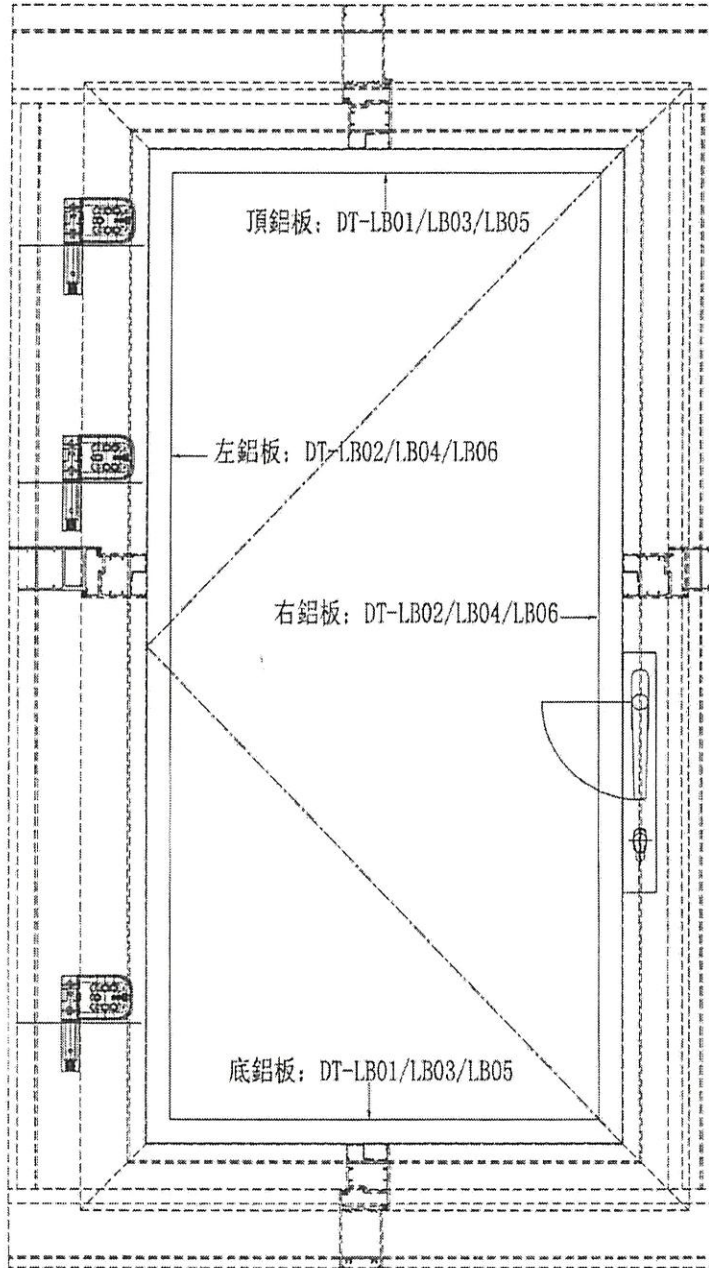

T5-N

名稱	鋁折件組裝示意	制圖	吳禕瑜	2020.04.06	修改	A	
材料	-	復核			日期	2020.4.25	
顏色	UCT803649FXL-2(香檳金)	批准			圖號	DT-S01	


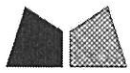


美特鋁質 有限公司
MIDI Aluminium Fabricator Ltd.

注：先做一副樣板組裝后，再生產大件。


39件

工程號 J837 地盤 觀塘裕民坊

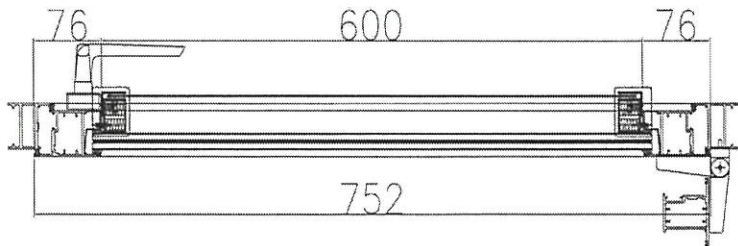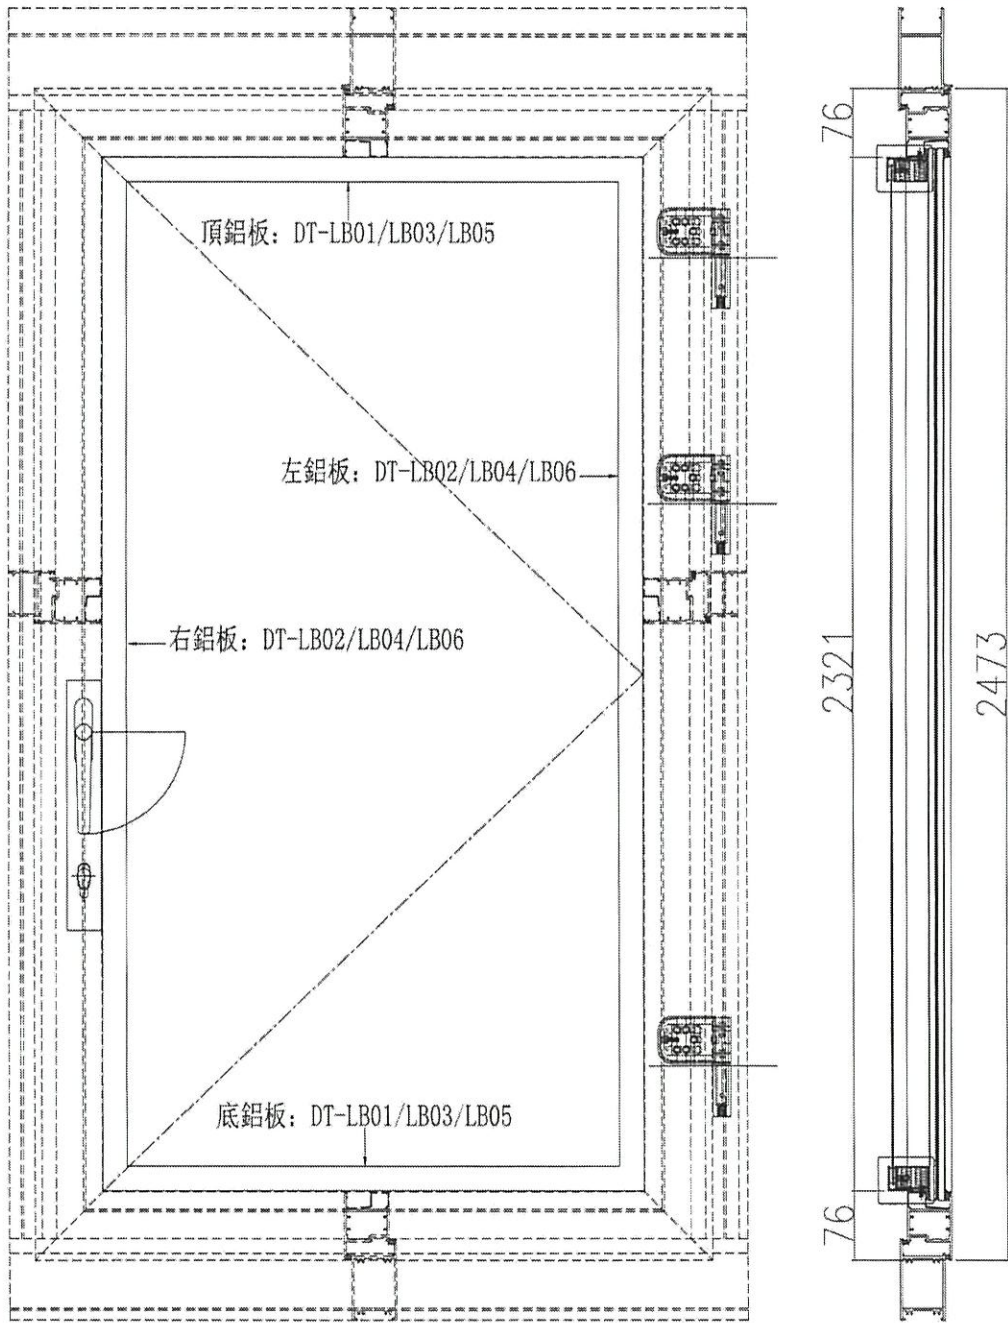

T5-M

名稱	鋁折件組裝示意	制圖	吳禮瑜	2020.04.06	修改	A	
材料	—	復核			日期	2020.4.25	
顏色	UCT803649FXL-2(香橋金)	批准			圖號	DT-S02	


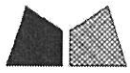


美特鋁質 有限公司
MIDI Aluminium Fabricator Ltd.

注：~~先做一副樣板組裝后，再生產大件。~~

工程號 J837 地盤 觀塘裕民坊

各39呎，共78呎

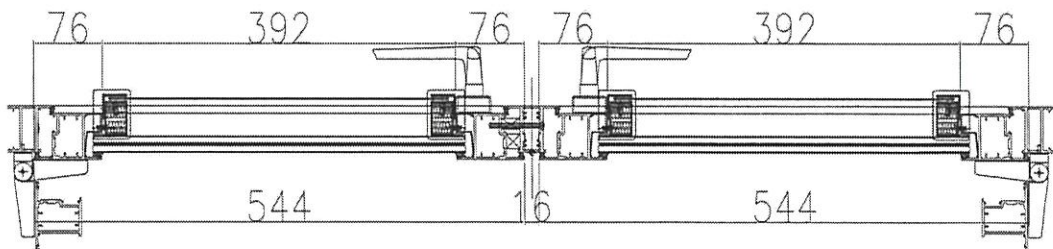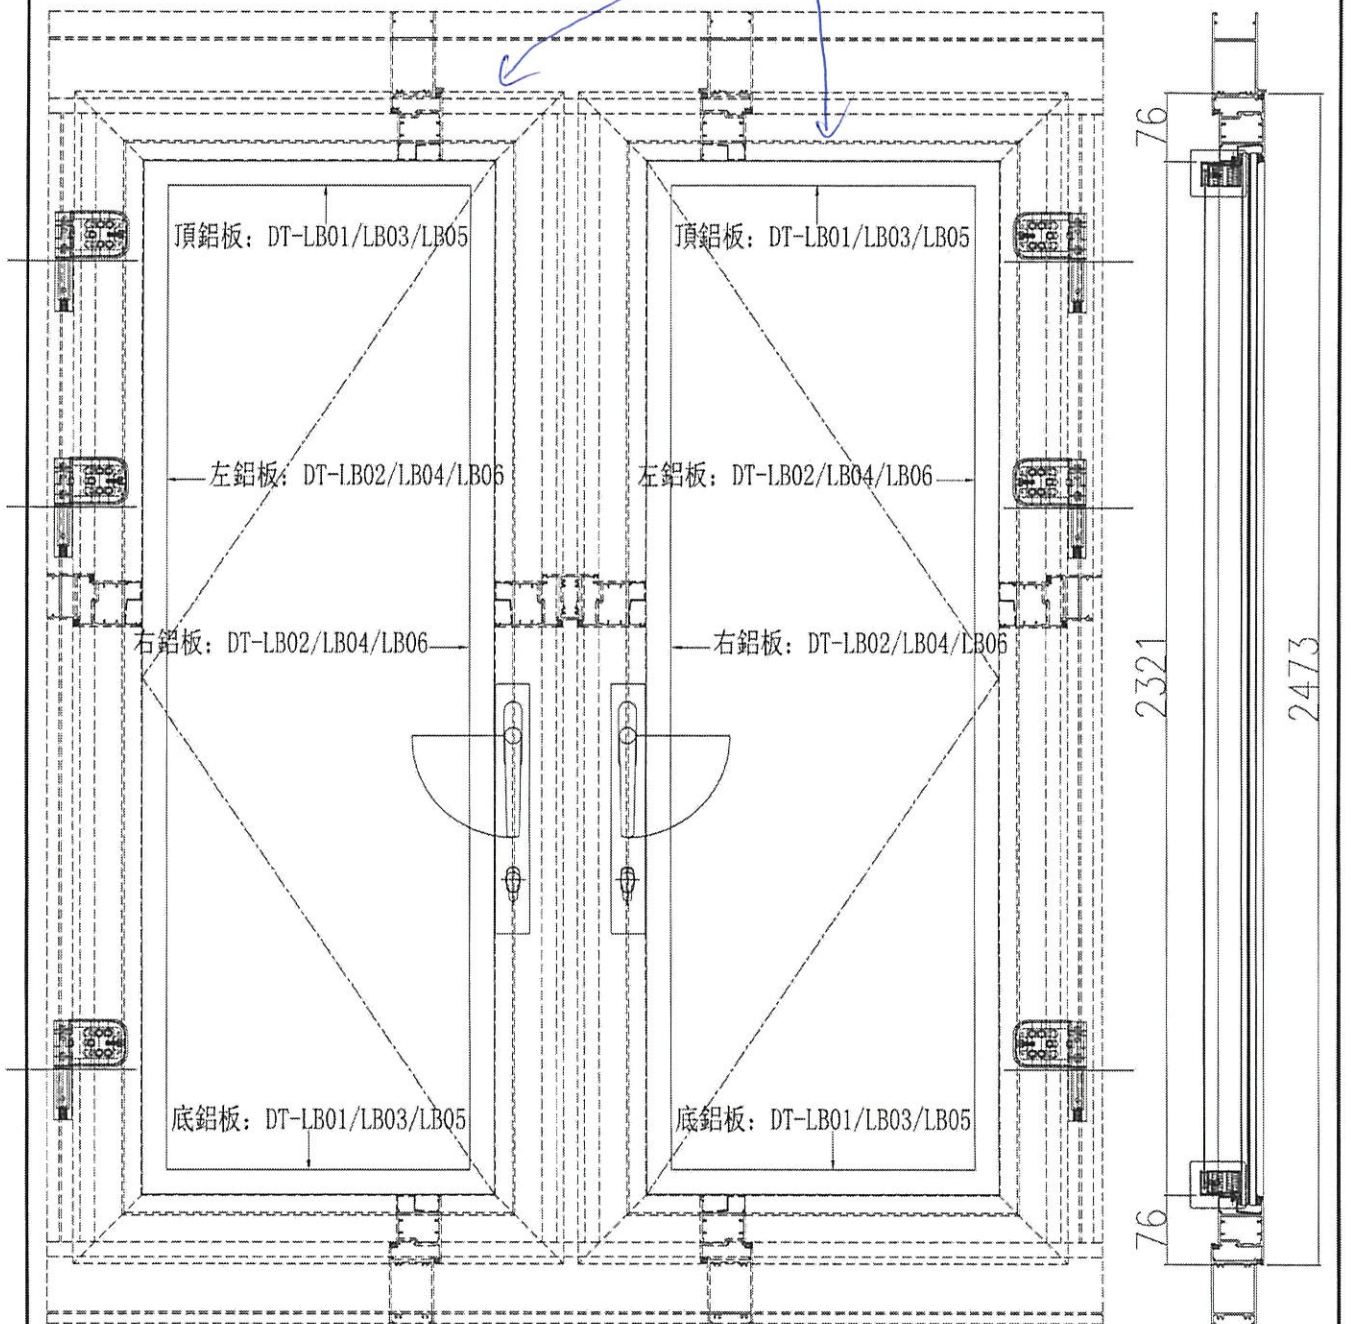

T5-J

名稱	鋁折件組裝示意	制圖	吳禕瑜	2020.04.06	修改	A
材料	—	復核			日期	2020.4.25
顏色	UCT803649FXL-2(香檳金)	批准			圖號	DT-S03