



工程指示 / 要求簡箋(E.I.)

工程指示編號：EI / 1964 / 20

修改版次：A

工程編號：J - 837

工程名稱：觀塘裕民坊

工程項目：幕牆 8 樓生窗玉(更換樣板層舊窗玉)

收件人：生統/永林

發件人：Eric Liu

日期：22/07/2020

要求提供 / 確認 事項：

- |                                    |                                     |                               |
|------------------------------------|-------------------------------------|-------------------------------|
| <input type="checkbox"/> 初步鋁料 B.M. | <input type="checkbox"/> 加工拆圖，然後生產  | <input type="checkbox"/> 尺寸表  |
| <input type="checkbox"/> 正式鋁料 B.M. | <input type="checkbox"/> 技術上資料 / 指示 | <input type="checkbox"/> 報價   |
| <input type="checkbox"/> 配件 B.M.   | <input type="checkbox"/> 樣辦或貨品說明書   | <input type="checkbox"/> 分判合約 |
| <input type="checkbox"/> 其他：_____  |                                     |                               |

內容：

請按加工圖生產生窗玉送地盤安裝

因 8 樓樣板層為舊款窗玉，未有 UNIT JOINT 及其他修改，容易入水，需更換新款生窗玉玻璃已在 EI1187 發出

A 版: 加工圖紙數量有誤，此版修改

謝謝

請在 2020/ 07/ 28 前完成上列要求。

附：8 頁加工圖

以上項目為：

- 原合約工程包                       原合約工程加 / 減賬                       新工程報價

原因：-

分發東莞各部門：

- ( ) 生產技術總監  連附件    ( / ) 技術部  連附件    ( ) 生產部  連附件    ( ) 機械設計部  連附件  
 ( ) 採購部  連附件    ( / ) 生產統籌部  連附件  
 ( ) 質檢部  連附件    ( ) 會計部  連附件    ( ) 報關組  連附件    ( ) 其他 楊榮輝  連附件

分發香港各部門：


- ( ) 行政部  連附件    ( ) 會計部  連附件    ( ) 統籌部  連附件    ( ) 工程部地盤科文  連附件  
 ( ) 採購部  連附件    ( ) QS 部  連附件    ( ) 維修部  連附件    ( ) 其他 \_\_\_\_\_  連附件

傳遞編號：

HK 1504 /20



發件人簽署：

項目經理簽署：

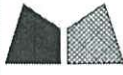

美特鋁質有限公司  
MIDI Aluminium Fabricator Ltd.

工程號 J-837 地盤 觀塘裕民坊

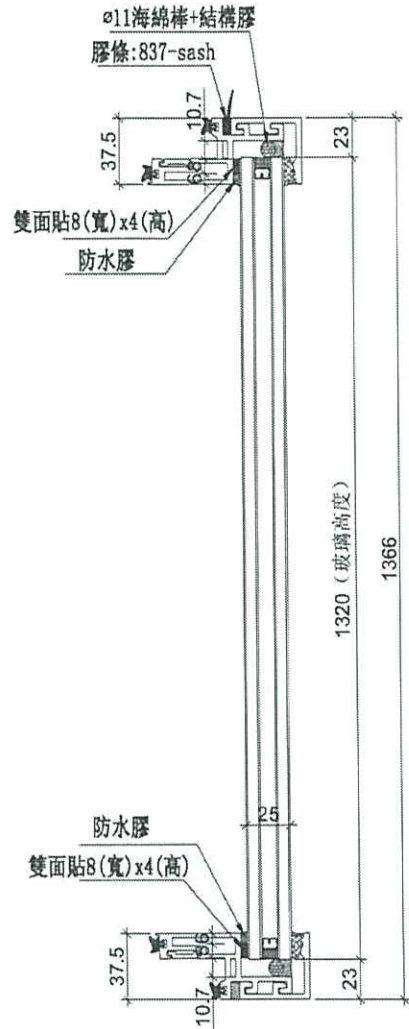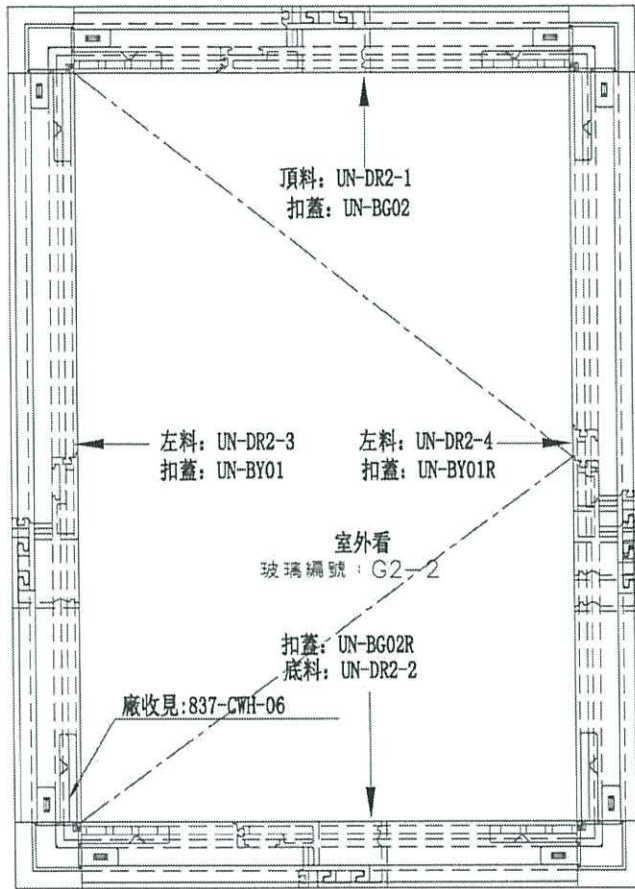

手柄: 2026-005(可分離)



依據EI/1649修改

名稱	生窗玉組裝圖	制圖	邱紅	2019. 11. 15	修改	A	B	C
材料	-	復核	謝永林	-	日期	2019.11.19	2019.12.23	2020.04.01
顏色	EC-DG-S332054 (3塗)	批准	Jason		圖號	MW-DR2		



美特鋁質有限公司  
MIDI Aluminium Fabricator Ltd.

工程號 J-837 地盤 觀塘裕民坊

28F以下扣碼用TC903款

28F以上扣碼用837-CWH-K1款

數量	位置	樓層
16	T1CW-H-1	7F,9F~26F
16	T1CW-G-2	7F,9F~26F
16	T1CW-E-2	7F,9F~26F
16	T1CW-A-1	7F,9F~26F
16	T1CW-B-3	7F,9F~26F
16	T2CW-B-1	7F,9F~26F
16	T2CW-A-2	7F,9F~26F
16	T2CW-M-3	7F,9F~26F
16	T2CW-H-2	7F,9F~26F
16	T3CW-B-1	7F,9F~26F
16	T3CW-A-2	7F,9F~26F
16	T3CW-F-2	7F,9F~26F
16	T5CW-A-2	7F,9F~26F
16	T5CW-N-1	7F,9F~26F
16	T5CW-M-1	7F,9F~26F
16	T5CW-L-2	7F,9F~26F
16	T5CW-L-1	7F,9F~26F
16	T5CW-H-3	7F,9F~26F
10	T5CW-C-1	10F~21F
298	合計	

數量	位置	樓層
21	T1CW-H-1	28F~50F
21	T1CW-G-2	28F~50F
21	T1CW-E-2	28F~50F
21	T1CW-A-1	28F~50F
21	T1CW-B-3	28F~50F
25	T2CW-B-1	28F~55F
25	T2CW-A-2	28F~55F
25	T2CW-M-3	28F~55F
25	T2CW-H-2	28F~55F
23	T3CW-B-1	28F~52F
23	T3CW-A-2	28F~52F
23	T3CW-F-2	28F~52F
22	T5CW-A-2	28F~51F
21	T5CW-N-1	28F~50F
21	T5CW-M-1	28F~50F
21	T5CW-L-2	28F~50F
21	T5CW-L-1	28F~50F
21	T5CW-H-3	28F~50F
401	合計	



已取消

名稱	生窗玉組裝圖	制圖	邱紅	2019.11.15	修改	A	B
材料	-	復核	謝永林	-	日期	2019.11.19	2019.12.23
顏色	EC-DG-S332054 (3塗)	批准	Jason		圖號	MW-DR2a	




美特鋁質有限公司  
MIDI Aluminium Fabricator Ltd.

工程號 J-837 地盤 觀塘裕民坊

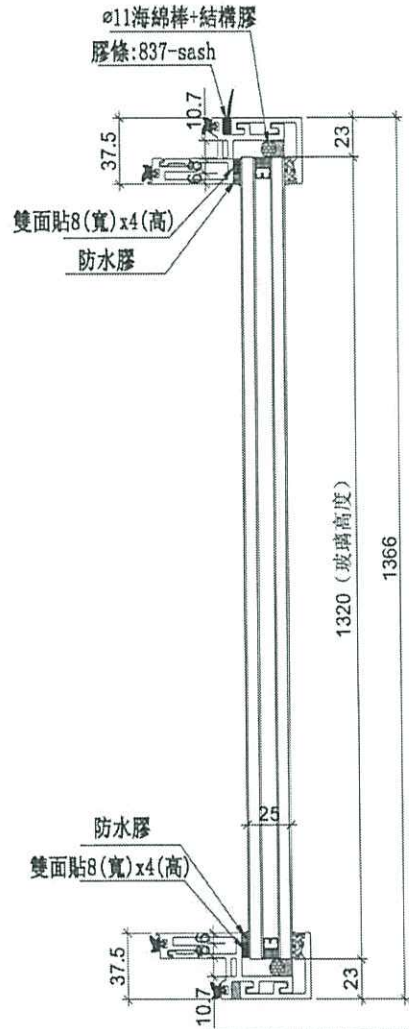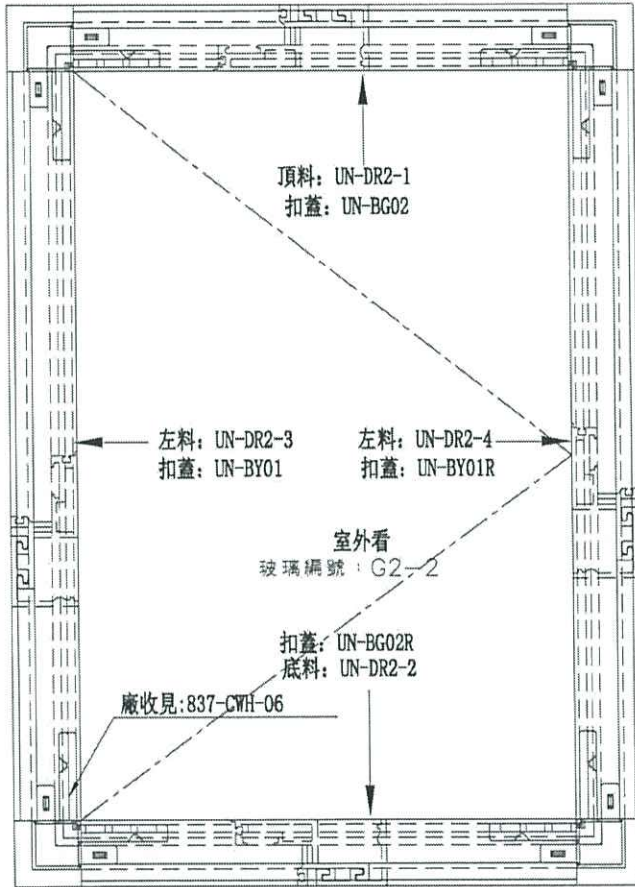

手柄: 2026-001A

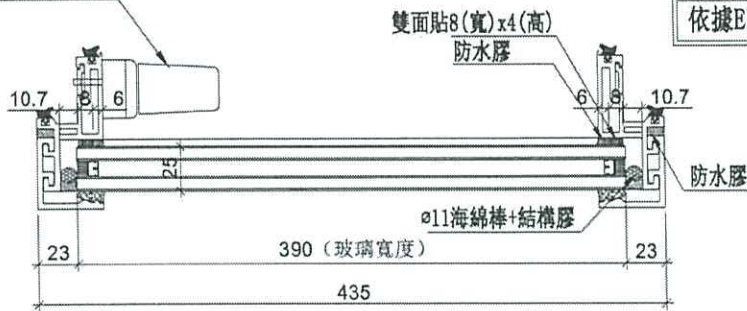


依據EI/1649修改

數量	位置	樓層	備註
16	T1CW-L-2	7F,9F-26F	
16	T2CW-G-2	7F,9F-26F	
16	T2CW-E-2	7F,9F-26F	
16	T2CW-N-1	7F,9F-26F	
16	T2CW-J-1	7F,9F-26F	
16	T3CW-L-2	7F,9F-26F	
16	T3CW-C-2	7F,9F-26F	
16	T5CW-F-2	7F,9F-26F	
16	T5CW-D-2	7F,9F-26F	
2	T5CW-G-1	7F,9F	
16	T2CW-H-2	7F,9F-26F	新增
162	合計		




數量	位置	樓層	備註
21	T1CW-L-2	28F-50F	
1	T2CW-H-1	55F	
24	T2CW-G-2	28F-53F	
25	T2CW-E-2	28F-55F	
25	T2CW-N-1	28F-55F	
25	T2CW-J-1	28F-55F	
23	T3CW-L-2	28F-52F	
1	T3CW-J-1	52F	
23	T3CW-C-2	28F-52F	
22	T5CW-F-2	28F-51F	
22	T5CW-D-2	28F-51F	
25	T2CW-H-2	28F-55F	新增
237	合計		

名稱	生窗玉組裝圖	制圖	邱紅	2019.11.15	修改	A	B	C
材料	-	復核	謝永林	-	日期	2019.11.19	2019.12.23	2020.04.01
顏色	EC-DG-S332054 (3塗)	批准	Jason		圖號	UN-DR2		

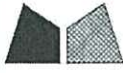

美特鋁質有限公司  
MIDI Aluminium Fabricator Ltd.

工程號 J-837 地盤 觀塘裕民坊

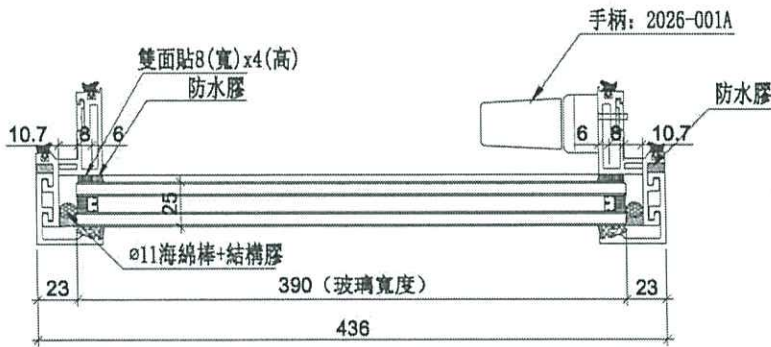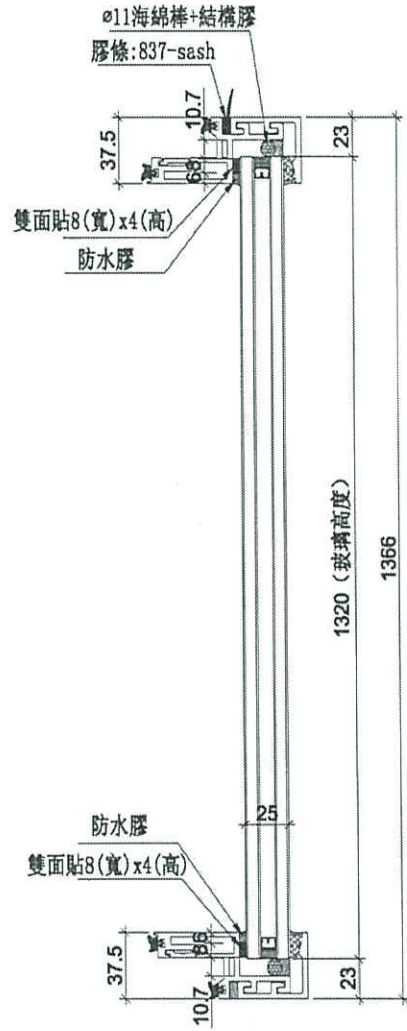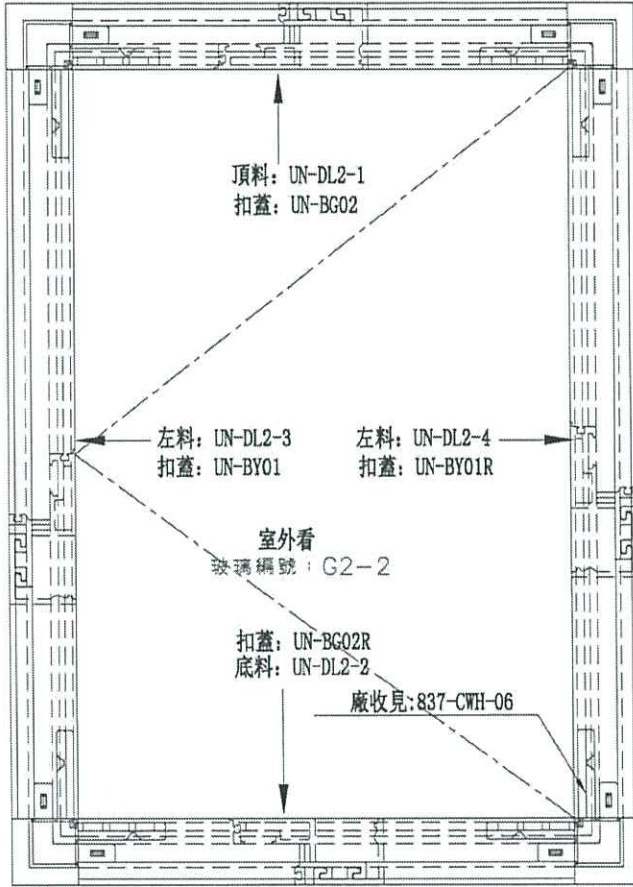

依據EI/1649修改




數量	位置	標稱	備註	數量	位置	標稱	備註
16	T1CW-M-1	7F.9F-26F		2	T1CW-M-1	28F-50F	
11	T2CW-F-1	7F.9F-26F		2	T2CW-F-1	28F-55F	
14	T3CW-K-1	7F.9F-26F		2	T3CW-K-1	28F-51F	
16	T3CW-J-2	7F.9F-26F		2	T3CW-J-2	28F-51F	
16	T3CW-J-1	7F.9F-26F		2	T3CW-J-1	28F-51F	
7	T3CW-J-1	7F.9F-26F		1	T4CW-J-1	52F	
6	T5CW-G-1	7F.9F-26F		2	T5CW-G-1	28F-50F	
1	T5CW-E-1	7F.9F-26F		2	T5CW-E-1	28F-51F	
15	T2CW-H-2	7F.9F-26F	新增	2	T2CW-H-1	28F-55F	新增
128	合計			18	合計		

名稱	生窗玉組裝圖	制圖	邱紅	2019.11.15	修改	A	B	C
材料	-	復核	謝永林	-	日期	2019.11.19	2019.12.23	2020.04.01
顏色	EC-DG-S332054 (3塗)	批准	Jason		圖號	UN-DL2		



美特鋁質有限公司  
MIDI Aluminium Fabricator Ltd.

工程號 J-837 地盤 觀塘裕民坊

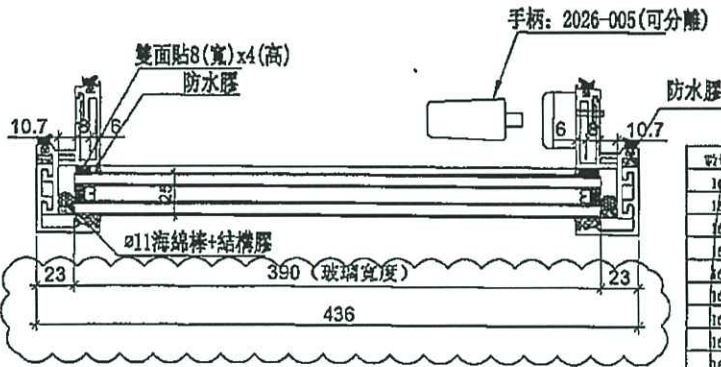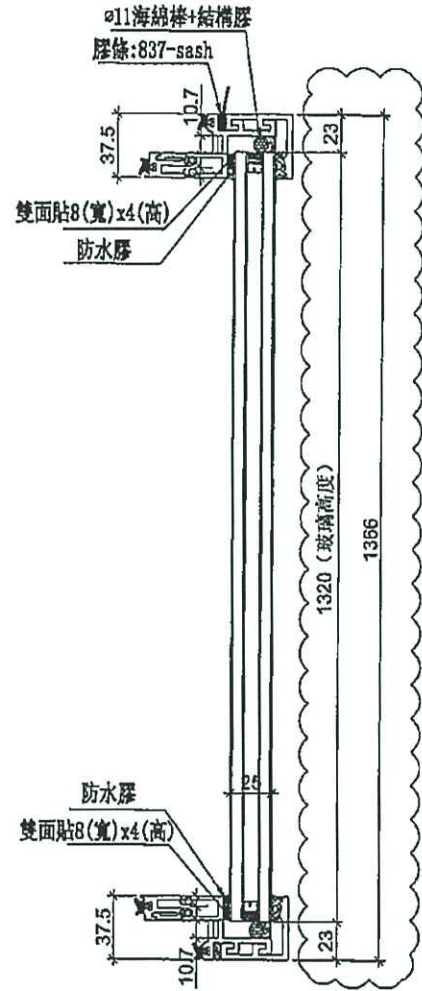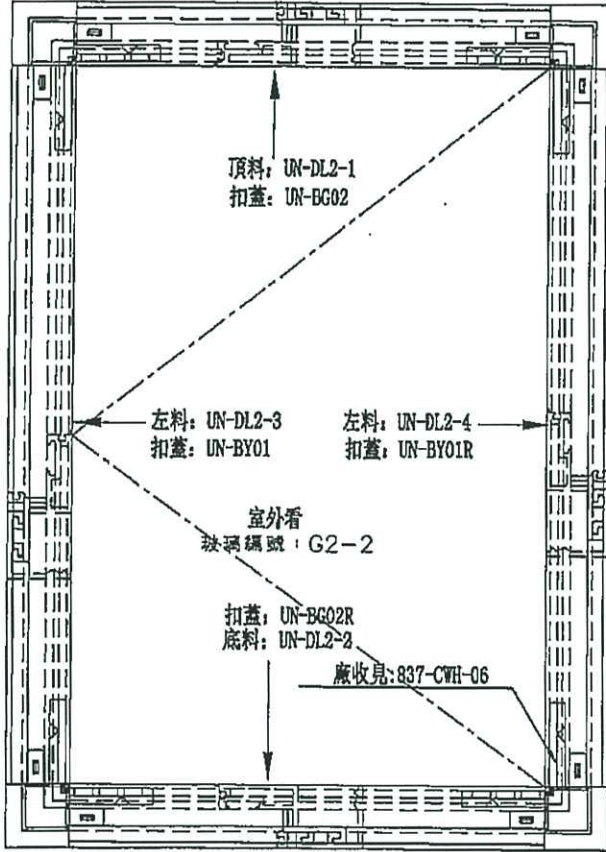




數量	位置	標碼	數量	位置	標碼
16	T1CW-J1-1	7F.9F-26F	21	T1CW-M-1	28F-50F
16	T1CW-G-2	7F.9F-26F	21	T1CW-G-2	28F-50F
16	T1CW-E-2	7F.9F-26F	21	T1CW-E-2	28F-50F
16	T1CW-A-1	7F.9F-26F	21	T1CW-A-1	28F-50F
26	T1CW-B-3	7F.9F-26F	21	T1CW-B-3	28F-50F
16	T2CW-B-1	7F.9F-26F	25	T2CW-B-1	28F-55F
16	T2CW-A-2	7F.9F-26F	25	T2CW-A-2	28F-55F
16	T2CW-M-3	7F.9F-26F	25	T2CW-M-3	28F-55F
16	T2CW-J1-2	7F.9F-26F	25	T2CW-J1-2	28F-55F
16	T3CW-B-1	7F.9F-26F	21	T3CW-B-1	28F-52F
16	T3CW-A-2	7F.9F-26F	21	T3CW-A-2	28F-52F
16	T3CW-F-2	7F.9F-26F	21	T3CW-F-2	28F-52F
16	T3CW-A-2	7F.9F-26F	21	T3CW-A-2	28F-51F
16	T3CW-M-2	7F.9F-26F	21	T3CW-M-2	28F-50F
16	T3CW-M-1	7F.9F-26F	21	T3CW-M-1	28F-50F
16	T3CW-L-2	7F.9F-26F	21	T3CW-L-2	28F-50F
16	T3CW-J1-3	7F.9F-26F	21	T3CW-J1-3	28F-50F
222	合計		350	合計	

名稱	生窗玉組裝圖	制圖	邱紅	2019.11.15	修改	A	B
材料	-	復核	謝永林	-	日期	2019.11.19	2019.12.23
顏色	EC-DG-S332054 (3塗)	批准	Jason		圖號	MW-DL2	(17)



美特鋁質有限公司  
MIDI Aluminium Fabricator Ltd.

工程號 J-837 地盤 觀塘裕民坊

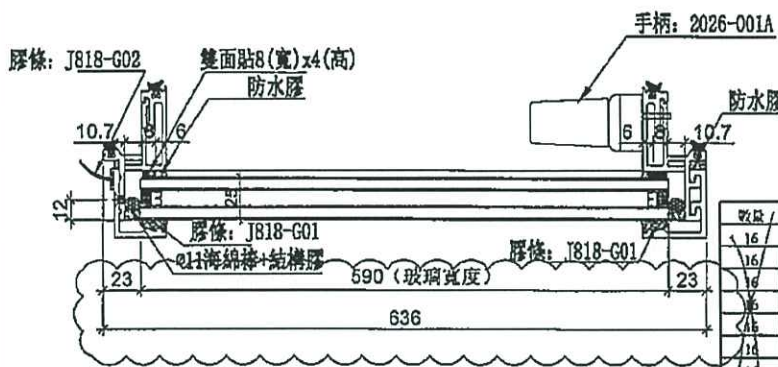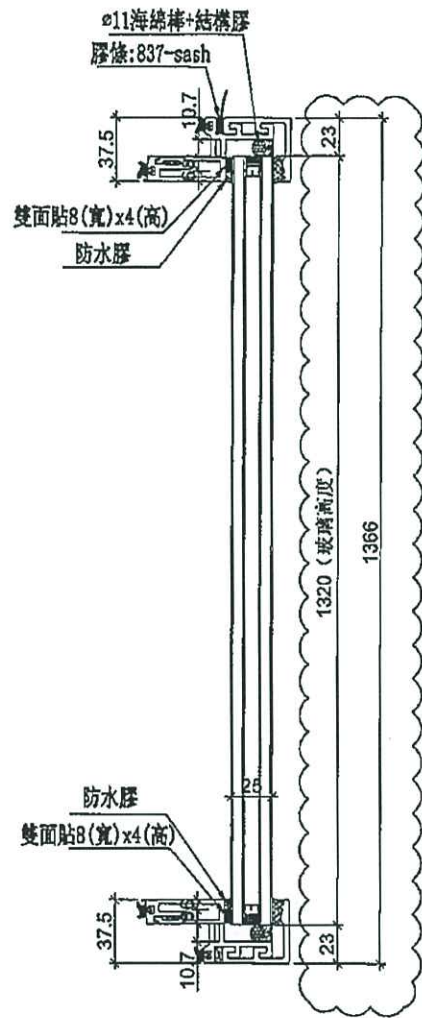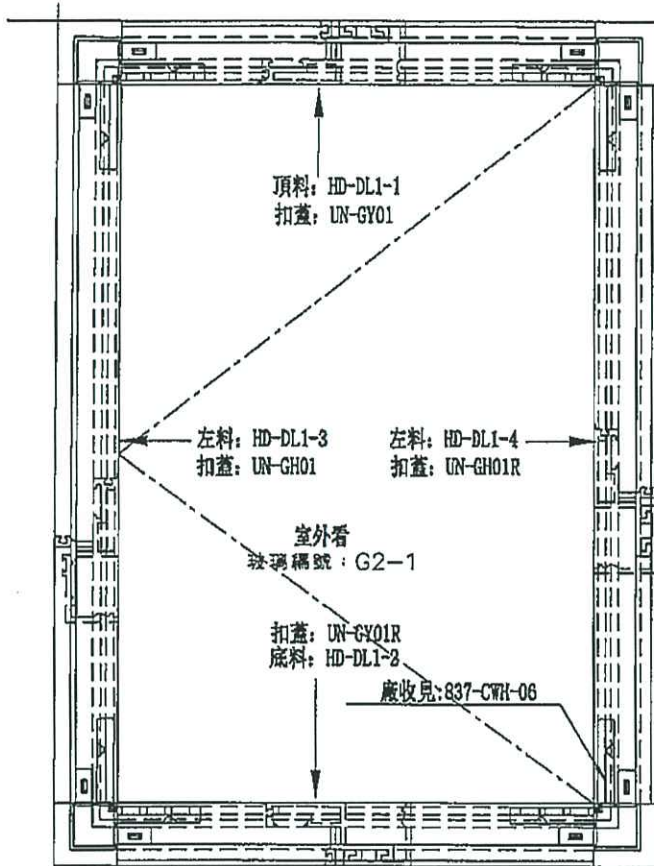

數量	位置	樓層
16	T1CW-G-1	7F, 9F-26F
16	T1CW-E-1	7F, 9F-26F
16	T1CW-A-2	7F, 9F-26F
16	T1CW-B-2	7F, 9F-26F
16	T2CW-H-1	7F, 9F-26F
16	T2CW-B-2	7F, 9F-26F
16	T2CW-A-1	7F, 9F-26F
16	T2CW-M-2	7F, 9F-26F
16	T3CW-F-1	7F, 9F-26F
16	T3CW-E-1	7F, 9F-26F
16	T3CW-B-2	7F, 9F-26F
16	T3CW-A-1	7F, 9F-26F
16	T3CW-H-2	7F, 9F-26F
4	T3CW-C-1	22F-26F
16	T3CW-A-3	7F, 9F-26F
228	合計	

數量	位置	樓層
21	T1CW-G-1	28F-50F
21	T1CW-E-1	28F-50F
1	T1CW-D-1	50F
20	T1CW-A-2	28F-49F
21	T1CW-B-2	28F-50F
24	T2CW-H-1	28F-53F
25	T2CW-B-2	28F-55F
25	T2CW-A-1	28F-55F
25	T2CW-M-2	28F-55F
22	T3CW-F-1	28F-51F
1	T3CW-F-1	52F
23	T3CW-E-1	28F-52F
23	T3CW-B-2	28F-52F
23	T3CW-A-1	28F-52F
21	T3CW-H-2	28F-50F
21	T3CW-C-1	28F-50F
22	T3CW-A-3	28F-51F
340	合計	




← 取消

名稱	生窗玉組裝圖	制圖	邱紅	2019.11.15	修改	A	B
材料	-	復核	謝永林	-	日期	2019.11.19	2019.12.23
顏色	EC-DG-S332054 (3塗)	批准	Jason		圖號	HD-DL1	



美特鋁質有限公司  
MIDI Aluminium Fabricator Ltd.

工程號 J-837 地盤 觀塘裕民坊

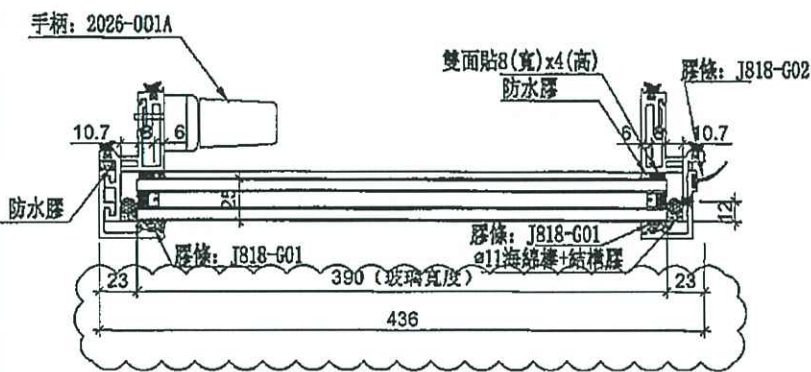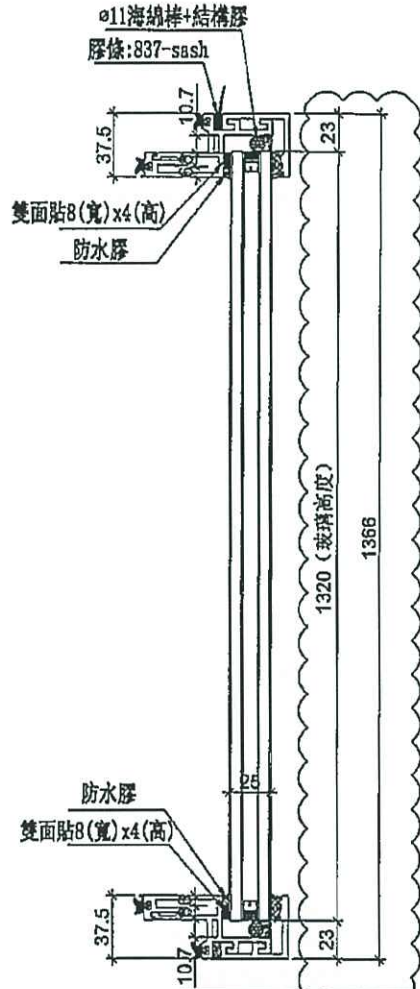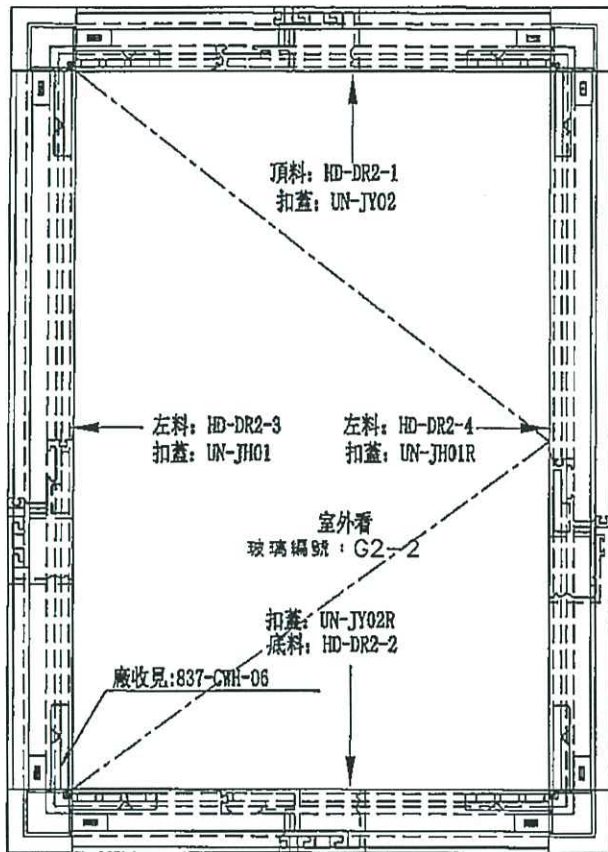

數量	位置	樓層
16	T1CW-D-1	7F.9F-26F
16	T2CW-H-1	7F.9F-26F
6	T2CW-K-1	7F.9F-26F
16	T3CW-D-1	7F.9F-26F
16	T3CW-G-1	7F.9F-26F
16	T5CW-H-2	7F.9F-26F
1	T5CW-A-3	7F
97	合計	

數量	位置	樓層
21	T1CW-D-1	28F-50F
24	T2CW-H-1	28F-53F
25	T2CW-K-1	28F-55F
21	T3CW-F-1	29F-51F
11	T3CW-E-1	41F-52F
22	T3CW-D-1	28F-51F
22	T3CW-G-1	28F-51F
21	T5CW-H-2	28F-50F
21	T5CW-A-3	28F-50F
188	合計	




← 和南

名稱	生窗玉組裝圖	制圖	邱紅	2019.11.15	修改	A	B
材料	-	復核	謝永林	-	日期	2019.11.19	2019.12.23
顏色	EC-DG-S332054 (3塗)	批准	Jason		圖號	HD-DR2	



美特鋁質有限公司  
MIDI Aluminium Fabricator Ltd.

工程號 J-837 地盤 觀塘裕民坊

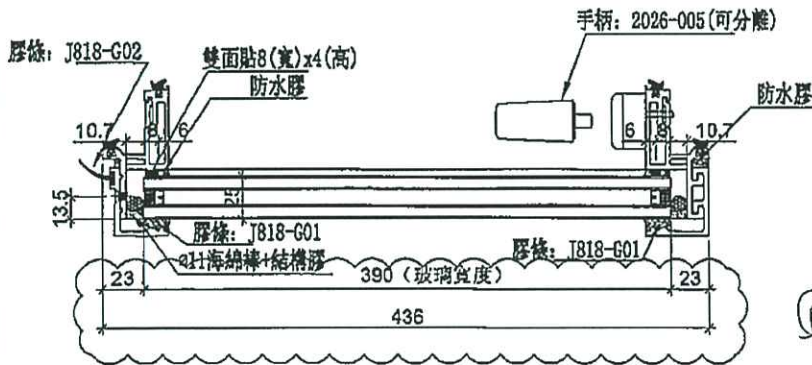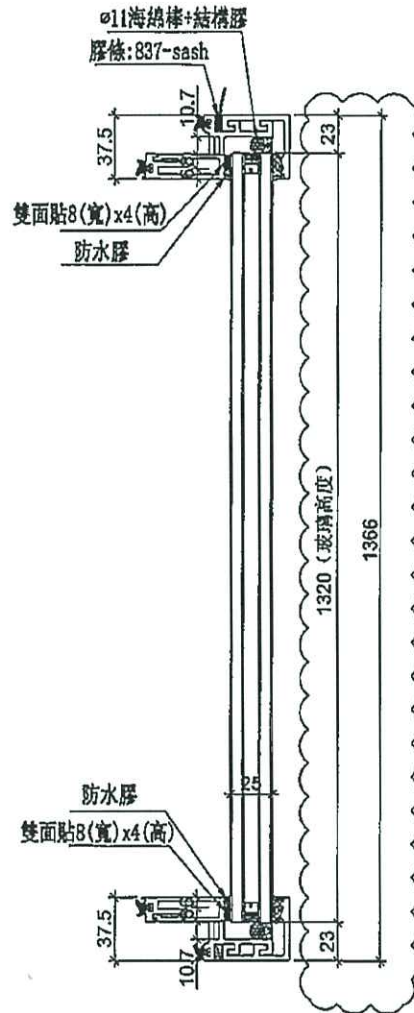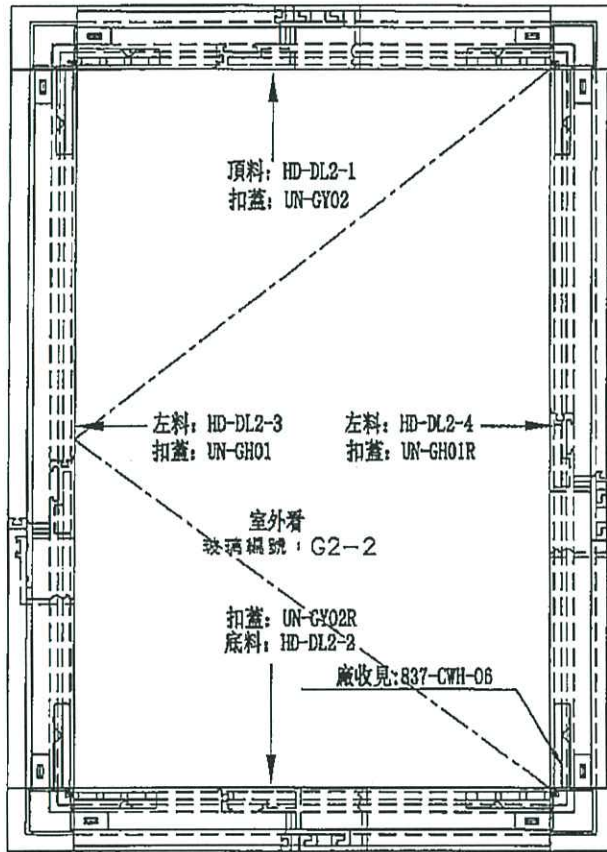

數量	位置	樓層
<del>16</del>	T3CW-F-1	7F,9F~26F
<del>6</del>	T3CW-M-1	7F,9F~26F
<del>32</del>	T5CW-JK-1	7F,9F~26F
12	T5CW-A-3	7F,9F~21F
① 76	合計	

數量	位置	樓層
<del>12</del> ①	T3CW-F-1	28F~40F
<del>3</del> ①	T3CW-M-1	28F~30F
42	T5CW-JK-1	28F~50F
57 ② ③	合計	

增加1個 → ②

名稱	生窗玉組裝圖	制圖	邱紅	2019.11.15	修改	A	B
材料	-	復核	謝永林	-	日期	2019.11.19	2019.12.23
顏色	EC-DG-S332054 (3塗)	批准	Jason		圖號	HDW-DL2	