

工程指示 / 要求簡箋(E.I.)

工程指示編號：EI / 1964 / 20

修改版次：-

工程編號：J - 837

工程名稱：觀塘裕民坊

工程項目：幕牆 8 樓生窗玉(更換樣板層舊窗玉)

收件人：生統/永林

發件人：Eric Liu

日期：12/06/2020

☐要求提供 / ☐確認 事項：

- | | | |
|------------------------------------|-------------------------------------|-------------------------------|
| ☐ 初步鋁料 B.M. | ☐ 加工拆圖，然後生產 | ☐ 尺寸表 |
| ☐ 正式鋁料 B.M. | ☐ 技術上資料 / 指示 | ☐ 報價 |
| ☐ 配件 B.M. | ☐ 樣辦或貨品說明書 | ☐ 分判合約 |
| ☐ 其他：_____ | | |

內容：

分座包裝

請按加工圖生產生窗玉送地盤安裝

因 8 樓樣板層為舊款窗玉，未有 UNIT JOINT 及其他修改，容易入水，需更換新款生窗玉
玻璃已在 EI1187 發出

謝謝

請在 2020/ 06/ 18 前完成上列要求。

附：9 頁圖登，136 頁加工圖，51 頁位置圖

以上項目為：

☐ 原合約工程包 ☐ 原合約工程加 / 減賬 ☐ 新工程報價

原因：-

分發東莞各部門：

☒ 生產技術總監	☐ 連附件	☒ 技術部	☐ 連附件	☒ 生產部	☐ 連附件	☐ 機械設計部	☐ 連附件
☐ 採購部	☐ 連附件	☒ 生產統籌部	☐ 連附件				
☐ 質檢部	☐ 連附件	☐ 會計部	☐ 連附件	☐ 報關組	☐ 連附件	☐ 其他	<u>楊榮輝</u> ☐ 連附件

分發香港各部門：

☐ 行政部	☐ 連附件	☐ 會計部	☐ 連附件	☐ 統籌部	☐ 連附件	☒ 工程部地盤科文	☐ 連附件
☐ 採購部	☐ 連附件	☐ QS 部	☐ 連附件	☐ 維修部	☐ 連附件	☐ 其他	_____ ☐ 連附件

傳遞編號：

發件人簽署：

HK 1130 / 20

項目經理簽署：

圖則登記表
DRAWING REGISTER

工程名稱 Project Title:	觀塘裕民坊 (T1~T5座) 大貨
	框架式幕牆 (窗玉折圖)
工程編號 Project No:	J-837

接收日期 Receiving Date (適用於客戶圖則)

年										
月										
日										

分發予 Distributed To

發出日期 Issued Date

年	19	19	19	19						
月	9	11	11	12						
日	21	21	29	24						

圖則編號 Drg. No.	圖則名稱 Drawing Title
837-DL1	多點鎖放樣圖
837-DR1	多點鎖放樣圖
837-MWL1	多點鎖放樣圖
837-MWR1	多點鎖放樣圖
837-BH1	多點鎖放樣圖
837-BH2	多點鎖放樣圖
837-BH77	多點鎖放樣圖
837-BH15	多點鎖放樣圖
837-BH99	多點鎖放樣圖
MW-DL1	生窗玉組裝圖
UN-DL1	生窗玉組裝圖
UN-DL1a	生窗玉組裝圖 (數據表)
UN-DL1-1	生玉料 (8+8) 加工圖
UN-DL1-2	生玉料 (8+8) 加工圖
UN-DL1-3	生玉料 (8+8) 加工圖
UN-DL1-4	生玉料 (8+8) 加工圖
MW-DL2	生窗玉組裝圖
UN-DL2	生窗玉組裝圖
UN-DL2-1	生玉料 (8+8) 加工圖
UN-DL2-2	生玉料 (8+8) 加工圖
UN-DL2-3	生玉料 (8+8) 加工圖
UN-DL2-4	生玉料 (8+8) 加工圖
UN-DL16	生窗玉組裝圖
UN-DL16-1	生玉料 (8+8) 加工圖
UN-DL16-2	生玉料 (8+8) 加工圖

	修訂編號 Revision No.									
1	-	A	-	B						
2	-	A	-	B						
圖則登記表

年
月
日

[illegible]

年
月
日

19	19	19	19						
9	11	11	12						
21	21	29	24						

26
27
28
[illegible]

圖則登記表
DRAWING REGISTER

工程名稱 Project Title:	觀塘裕民坊 (T1~T5座) 大貨
	框架式幕牆 (窗玉拆圖)
工程編號 Project No:	J-837

接收日期 Receiving Date (適用於客戶圖則)									
年									
月									
日									

分發予 Distributed To	

發出日期 Issued Date									
年	19	19	19	19					
月	9	11	11	12					
日	21	21	29	24					

圖則編號 Drg. No.	圖則名稱 Drawing Title
UN-DR10-3	生玉料 (8+8) 加工圖
UN-DR10-4	生玉料 (8+8) 加工圖
UN-DR25	生窗玉組裝圖
UN-DR25-1	生玉料 (8+8) 加工圖
UN-DR25-2	生玉料 (8+8) 加工圖
UN-DR25-3	生玉料 (8+8) 加工圖
UN-DR25-4	生玉料 (8+8) 加工圖
UN-DR33	生窗玉組裝圖
UN-DR33-1	生玉料 (8+8) 加工圖
UN-DR33-2	生玉料 (8+8) 加工圖
UN-DR33-3	生玉料 (8+8) 加工圖
UN-DR33-4	生玉料 (8+8) 加工圖
UN-DR1Z	生窗玉組裝圖
UN-DR1Z-1	生玉料 (8+8) 加工圖
UN-DR1Z-2	生玉料 (8+8) 加工圖
UN-DR1Z-3	生玉料 (8+8) 加工圖
UN-DR1Z-4	生玉料 (8+8) 加工圖
HD-DL1	生窗玉組裝圖
HD-DL1-1	生玉料 (8+8) 加工圖
HD-DL1-2	生玉料 (8+8) 加工圖
HD-DL1-3	生玉料 (8+8) 加工圖
HD-DL1-4	生玉料 (8+8) 加工圖
HDW-DL2	生窗玉組裝圖
HD-DL2	生窗玉組裝圖
HD-DL2-1	生玉料 (8+8) 加工圖

	修訂編號 Revision No.							
51	-	A	-	B				
52	-	A	-	B				
53	-	A	-	B				
54	-	A	-	B				
55	-	A	-	B				
56	-	A	-	B				
57	-	A	-	B				
58	-	-	-	A				
59	-	A	-	B				
60	-	A	-	B				
圖則登記表
DRAWING REGISTER

工程名稱 Project Title:	觀塘裕民坊 (T1~T5座) 大貨
	框架式幕牆 (窗玉拆圖)
工程編號 Project No:	J-837

接收日期 Receiving Date (適用於客戶圖則)

年									
月									
日									

分發予 Distributed To

發出日期 Issued Date

年	19	19	19	19					
月	9	11	11	12					
日	21	21	29	24					

圖則編號 Drg. No.	圖則名稱 Drawing Title
HD-DL2-2	生玉料 (8+8) 加工圖
HD-DL2-3	生玉料 (8+8) 加工圖
HD-DL2-4	生玉料 (8+8) 加工圖
HD-DL25	生窗玉組裝圖
HD-DL25-1	生玉料 (8+8) 加工圖
HD-DL25-2	生玉料 (8+8) 加工圖
HD-DL25-3	生玉料 (8+8) 加工圖
HD-DL25-4	生玉料 (8+8) 加工圖
HD-DR1	生窗玉組裝圖
HD-DR1-1	生玉料 (8+8) 加工圖
HD-DR1-2	生玉料 (8+8) 加工圖
HD-DR1-3	生玉料 (8+8) 加工圖
HD-DR1-4	生玉料 (8+8) 加工圖
HDW-DR2	生窗玉組裝圖
HD-DR2	生窗玉組裝圖
HD-DR2-1	生玉料 (8+8) 加工圖
HD-DR2-2	生玉料 (8+8) 加工圖
HD-DR2-3	生玉料 (8+8) 加工圖
HD-DR2-4	生玉料 (8+8) 加工圖
HD-DR10	生窗玉組裝圖
HD-DR10-1	生玉料 (8+8) 加工圖
HD-DR10-2	生玉料 (8+8) 加工圖
HD-DR10-3	生玉料 (8+8) 加工圖
HD-DR10-4	生玉料 (8+8) 加工圖
HDW-DR20	生窗玉組裝圖

修訂編號 Revision No.									
76	-	A	-	B					
77	-	A	-	B					
圖則登記表
DRAWING REGISTER

工程名稱 Project Title:	觀塘裕民坊 (T1-T5座) 大貨
	框架式幕牆 (窗玉拆圖)
工程編號 Project No:	J-837

接收日期 Receiving Date (適用於客戶圖則)

年									
月									
日									

分發予 Distributed To

發出日期 Issued Date

年	19	19	19	19	20	20			
月	9	11	11	12	1	3			
日	21	21	29	24	3	6			

圖則編號 Drg. No.	圖則名稱 Drawing Title		修訂編號 Revision No.						
UN-CH1	生窗玉組裝圖	105	-	A	-	B	-	-	
UN-CH1-1	生玉料 (8+8) 加工圖	106	-	A	-	B	C	-	
UN-CH1-2	生玉料 (8+8) 加工圖	107	-	A	-	B	-	-	
UN-CH1-3	生玉料 (8+8) 加工圖	108	-	A	-	B	-	C	
UN-CH1-4	生玉料 (8+8) 加工圖	109	-	A	-	B	-	C	
UN-CH2	生窗玉組裝圖	110	-	A	-	B	-	-	
UN-CH2-1	生玉料 (8+8) 加工圖	111	-	A	-	B	C	-	
UN-CH2-2	生玉料 (8+8) 加工圖	112	-	A	-	B	-	-	
UN-CH2-3	生玉料 (8+8) 加工圖	113	-	A	-	B	-	C	
UN-CH2-4	生玉料 (8+8) 加工圖	114	-	A	-	B	-	C	
UN-CH77	生窗玉組裝圖	115	-	-	-	A	-	-	
UN-CH77-1	生玉料 (8+8) 加工圖	116	-	A	-	B	C	-	
UN-CH77-2	生玉料 (8+8) 加工圖	117	-	A	-	B	-	-	
UN-CH77-3	生玉料 (8+8) 加工圖	118	-	A	-	B	-	C	
UN-CH77-4	生玉料 (8+8) 加工圖	119	-	A	-	B	-	C	
UN-CH15	生窗玉組裝圖	120	-	-	-	A	-	-	
UN-CH15-1	生玉料 (8+8) 加工圖	121	-	A	-	B	C	-	
UN-CH15-2	生玉料 (8+8) 加工圖	122	-	A	-	B	-	-	
UN-CH15-3	生玉料 (8+8) 加工圖	123	-	A	-	B	-	C	
UN-CH15-4	生玉料 (8+8) 加工圖	124	-	A	-	B	-	C	
UN-CH99	生窗玉組裝圖	125	-	-	-	A	-	-	
UN-CH99-1	生玉料 (8+8) 加工圖	126	-	A	-	B	C	-	
UN-CH99-2	生玉料 (8+8) 加工圖	127	-	A	-	B	-	-	
UN-CH99-3	生玉料 (8+8) 加工圖	128	-	A	-	B	-	C	
UN-CH99-4	生玉料 (8+8) 加工圖	129	-	A	-	B	-	C	
UN-BG01	窗玉玻璃扣蓋	130	-	-	-	A	-	-	

圖則登記表
DRAWING REGISTER

工程名稱 Project Title: 觀塘裕民坊 (T1-T5座) 大貨
框架式幕牆 (窗玉拆圖)
工程編號 Project No: J-837

接收日期 Receiving Date (適用於客戶圖則)

年									
月									
日									

分發予 Distributed To

發出日期 Issued Date

年	19	19	19	19	20	20			
月	9	11	11	12	1	3			
日	21	21	29	24	3	6			

圖則編號 Drg. No.	圖則名稱 Drawing Title		修訂編號 Revision No.						
UN-BG01R	窗玉玻璃扣蓋	131	-	-	-	A	-	-	
UN-BY01	窗玉玻璃扣蓋	132	-	-	-	A	-	-	
UN-BY01R	窗玉玻璃扣蓋	133	-	-	-	A	-	-	
UN-GY01	窗玉玻璃扣蓋	134	-	-	-	A	-	-	
UN-GY01R	窗玉玻璃扣蓋	135	-	-	-	A	-	-	
UN-GH01	蝴蝶窗玉玻璃扣蓋	136	-	-	-	A	-	-	
UN-GH01R	窗玉玻璃扣蓋	137	-	-	-	A	-	-	
UN-JY01	窗玉玻璃扣蓋	138	-	-	-	A	-	-	
UN-JY01R	窗玉玻璃扣蓋	139	-	-	-	A	-	-	
UN-JH01	窗玉玻璃扣蓋	140	-	-	-	A	-	-	
UN-JH01R	蝴蝶窗玉玻璃扣蓋	141	-	-	-	A	-	-	
UN-LB1	拉巴加工圖	142	-	A	-	B	-	-	
UN-LB2	拉巴加工圖	143	-	A	-	B	-	-	
UN-LB4	拉巴加工圖	144	-	A	-	B	-	-	
UN-LB5	拉巴加工圖	145	-	A	-	B	-	-	
UN-LB3	拉巴加工圖	146	-	-	-	-	-	A	
KM-DB1	墊巴加工圖	147	-	A	-	-	B	-	
DP01	墊巴加工圖	148	-	-	-	-	-	-	
KY-DB10	墊巴加工圖	149	-	A	-	-	-	-	
KY-DB10R	墊巴加工圖	150	-	A	-	-	-	-	
KY-DB12	墊巴加工圖	151	-	A	-	-	-	-	
KY-DB12R	墊巴加工圖	152	-	A	-	-	-	-	
KY-DB14	墊巴加工圖	153	-	A	-	-	-	-	
KY-DB14R	墊巴加工圖	154	-	A	-	-	-	-	
KY-DB16	墊巴加工圖	155	-	A	-	-	-	-	
KY-DB16R	墊巴加工圖	156	-	A	-	-	-	-	

圖則登記表
DRAWING REGISTER

工程名稱 Project Title: 觀塘裕民坊 (T1-T5座) 大貨
框架式幕牆 (窗玉拆圖)
工程編號 Project No: J-837

接收日期 Receiving Date (適用於客戶圖則)	年								
	月								
	日								

分發予 Distributed To

發出日期 Issued Date	年	19	19						
	月	9	11						
	日	21	21						

圖則編號 Org. No.	圖則名稱 Drawing Title
KY-DB12	墊巴加工圖
KY-DB12R	墊巴加工圖
KY-DB14	墊巴加工圖
KY-DB14R	墊巴加工圖
KY-DB16	墊巴加工圖
KY-DB16R	墊巴加工圖
KY-DB28	墊巴加工圖
J837-CW-2101T	安裝位置圖
J837-CW-2102T	安裝位置圖
J837-CW-2103T	安裝位置圖
J837-CW-2104T	安裝位置圖
J837-CW-2105T	安裝位置圖
J837-CW-2106T	安裝位置圖
J837-CW-2107T	安裝位置圖
J837-CW-2108T	安裝位置圖
J837-CW-2109T	安裝位置圖
J837-CW-2110T	安裝位置圖
J837-CW-2111T	安裝位置圖
J837-CW-2112T	安裝位置圖
J837-CW-2113T	安裝位置圖
J837-CW-2201T	安裝位置圖
J837-CW-2202T	安裝位置圖
J837-CW-2203T	安裝位置圖
J837-CW-2204T	安裝位置圖
J837-CW-2205T	安裝位置圖

修訂編號 Revision No.									
151	-	A							
152	-	A							
153	-	A							
154	-	A							
155	-	A							
156	-	A							
157	-	A							
158	-	-							
159	-	-							
圖則登記表
DRAWING REGISTER

工程名稱 Project Title: 觀塘裕民坊 (T1~T5座) 大貨	年 月 日	接收日期 Receiving Date (適用於客戶圖則)							
框架式幕牆 (窗玉拆圖)									
工程編號 Project No: J-837									

分發予 Distributed To	年 月 日	發出日期 Issued Date							
		19	19						
		9	11						
		21	21						

圖則編號 Drg. No.	圖則名稱 Drawing Title		修訂編號 Revision No.							
J837-CW-2206T	安裝位置圖	176	-	-						
J837-CW-2207T	安裝位置圖	177	-	-						
J837-CW-2208T	安裝位置圖	178	-	-						
J837-CW-2209T	安裝位置圖	179	-	-						
J837-CW-2210T	安裝位置圖	180	-	-						
J837-CW-2211T	安裝位置圖	181	-	-						
J837-CW-2212T	安裝位置圖	182	-	-						
J837-CW-2213T	安裝位置圖	183	-	-						
J837-CW-2301T	安裝位置圖	184	-	-						
J837-CW-2302T	安裝位置圖	185	-	-						
J837-CW-2303T	安裝位置圖	186	-	-						
J837-CW-2304T	安裝位置圖	187	-	-						
J837-CW-2305T	安裝位置圖	188	-	-						
J837-CW-2306T	安裝位置圖	189	-	-						
J837-CW-2307T	安裝位置圖	190	-	-						
J837-CW-2308T	安裝位置圖	191	-	-						
J837-CW-2309T	安裝位置圖	192	-	-						
J837-CW-2310T	安裝位置圖	193	-	-						
J837-CW-2311T	安裝位置圖	194	-	-						
J837-CW-2312T	安裝位置圖	195	-	-						
J837-CW-2501T	安裝位置圖	196	-	-						
J837-CW-2502T	安裝位置圖	197	-	-						
J837-CW-2503T	安裝位置圖	198	-	-						
J837-CW-2504T	安裝位置圖	199	-	-						
J837-CW-2505T	安裝位置圖	200	-	-						

圖則登記表
DRAWING REGISTER

工程名稱 Project Title:	觀塘裕民坊 (T1~T5座) 大貨
	框架式幕牆 (窗玉拆圖)
工程編號 Project No:	J-837

接收日期 Receiving Date (適用於客戶圖則)

年									
月									
日									

分發予 Distributed To

發出日期 Issued Date

年	19	19	19						
月	9	11	11						
日	21	21	29						

圖則編號 Drg. No.	圖則名稱 Drawing Title
J837-CW-2506T	安裝位置圖
J837-CW-2507T	安裝位置圖
J837-CW-2508T	安裝位置圖
J837-CW-2509T	安裝位置圖
J837-CW-2510T	安裝位置圖
J837-CW-2511T	安裝位置圖
J837-CW-2512T	安裝位置圖
J837-CW-2513T	安裝位置圖
KL-DB10	墊片加工圖
KL-DB12	墊片加工圖
KL-DB14	墊片加工圖
KL-DB16	墊片加工圖

201
202
203
204
205
206
207
208
209
210
211
212

修訂編號
Revision No.


-	-	-							
-	-	-							
-	新增	A							
-	新增	A							
-	新增	A							
-	新增	A							



美特鋁質 有限公司
MIDI Aluminium Fabricator Ltd.

工程號 J-837 地盤 觀塘裕民坊

圖號	W	數量	使用位置
837-DL1	636	1362 (35)	UN-DL1
	636	568 (15)	HD-DL1
837-DL2	436	268 (7)	UN-DL2
	436	322 (8)	HD-DL2
837-DL16	536	75 (2)	UN-DL16
837-DL25	411	41 (1)	HD-DL25

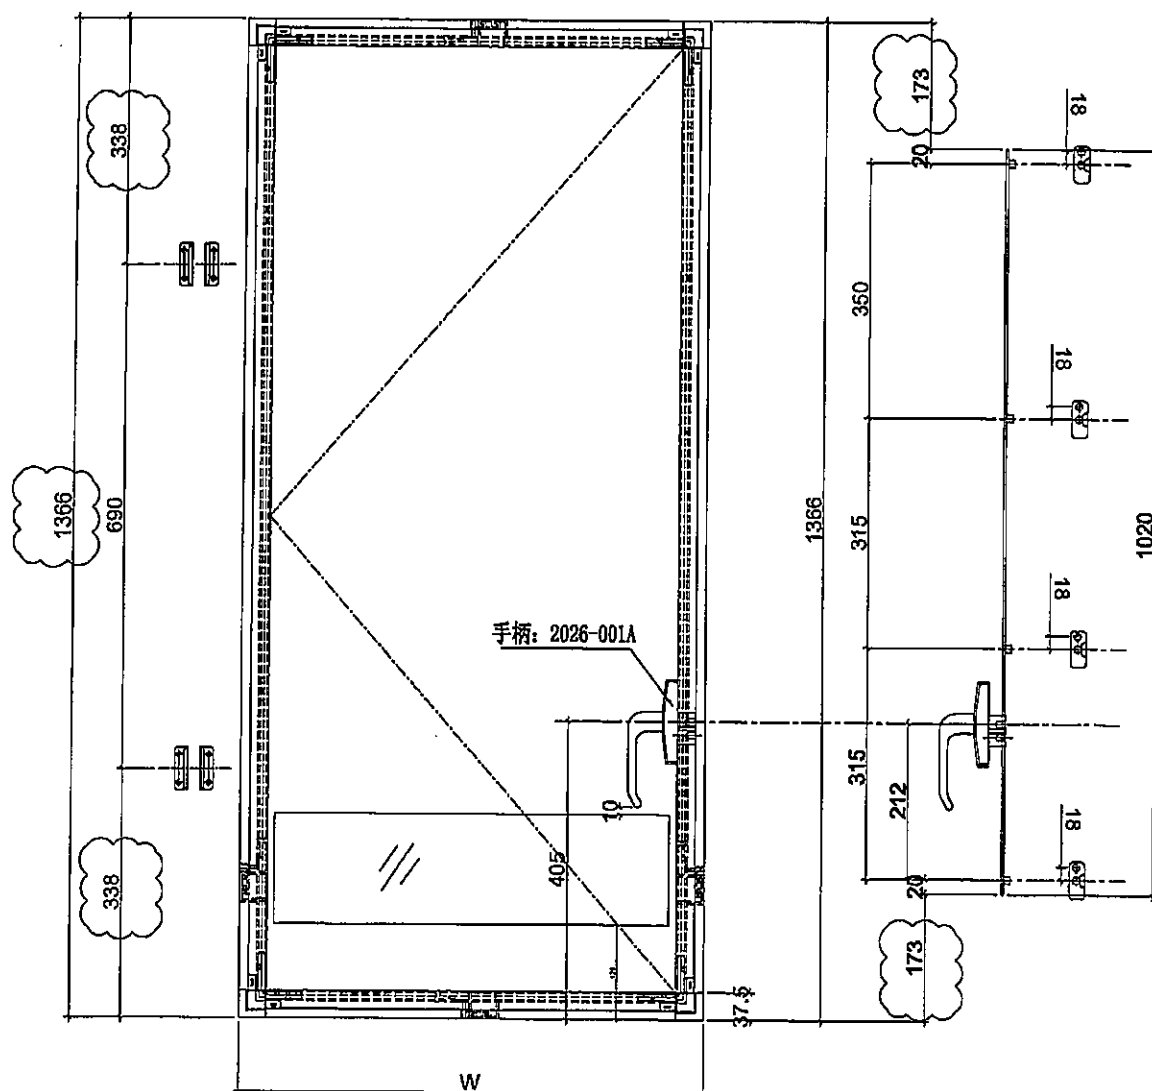

名稱	多點鎖放樣圖	制圖	邱紅	2019.11.15	修改	A	B	
材料	-	復核	謝永林	-	日期	2019.11.19	2019.12.23	
顏色	EC-DG-S332054 (3塗)	批准	Jason		圖號	837-DL1		



工程號	J-837	地盤	觀塘裕民坊
-----	-------	----	-------

[illegible]

名稱	多點鎖放樣圖	制圖	邱紅	2019.11.15	修改	A	B	
材料	-	復核	謝永林	-	日期	2019.11.19	2019.12.23	
顏色	EC-DG-S332054 (3塗)	批准	Jason		圖號	837-DR1		



美特鋁質 有限公司
MIDI Aluminium Fabricator Ltd.

工程號 J-837 地盤 觀塘裕民坊

圖號

W

數量

使用位置

837-MWL1

636

57 (1)

MW-DL1

837-MWL2

436


652 (17)

MW-DL2

436

133 (4)

HDW-DL2

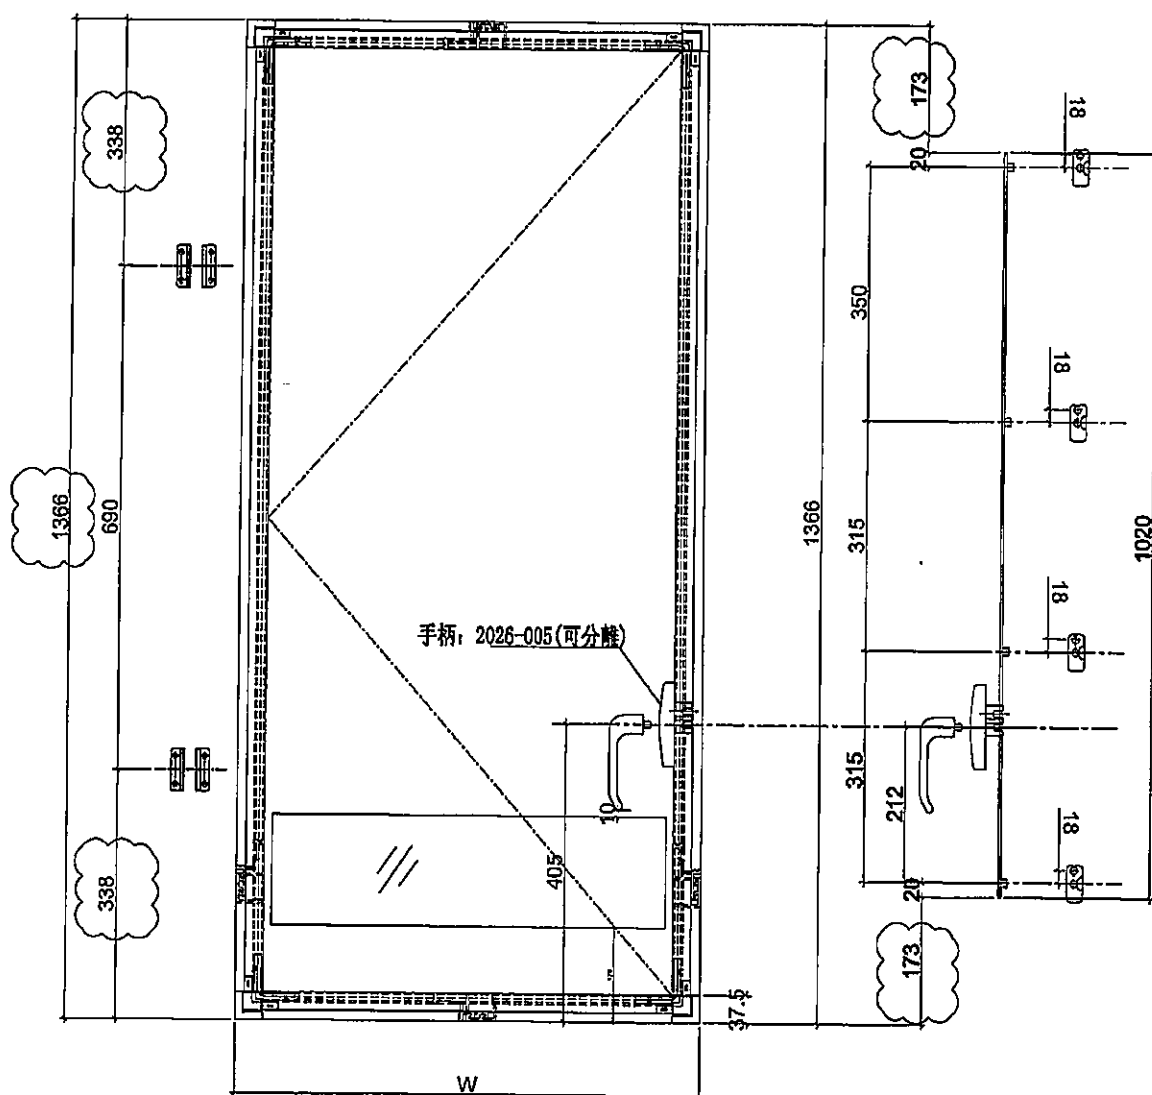


名稱	多點鎖放樣圖	制圖	邱紅	2019.11.15	修改	A	B	
材料	-	復核	謝永林	-	日期	2019.11.19	2019.12.23	
顏色	EC-DG-S332054 (3塗)	批准	Jason		圖號	837-MWL1		



美特鋁質有限公司
MIDI Aluminium Fabricator Ltd.

工程號 J-837 地盤 觀塘裕民坊

圖號	W	數量	使用位置
837-MWR1	636	98 (3)	MW-DR1
837-MWR2	436	699 (18)	MW-DR2
	436	97 (4)	HDW-DR2
837-MWR10	386	36 (1)	MW-DR10
837-MWR20	366	37 (1)	HDW-DR20

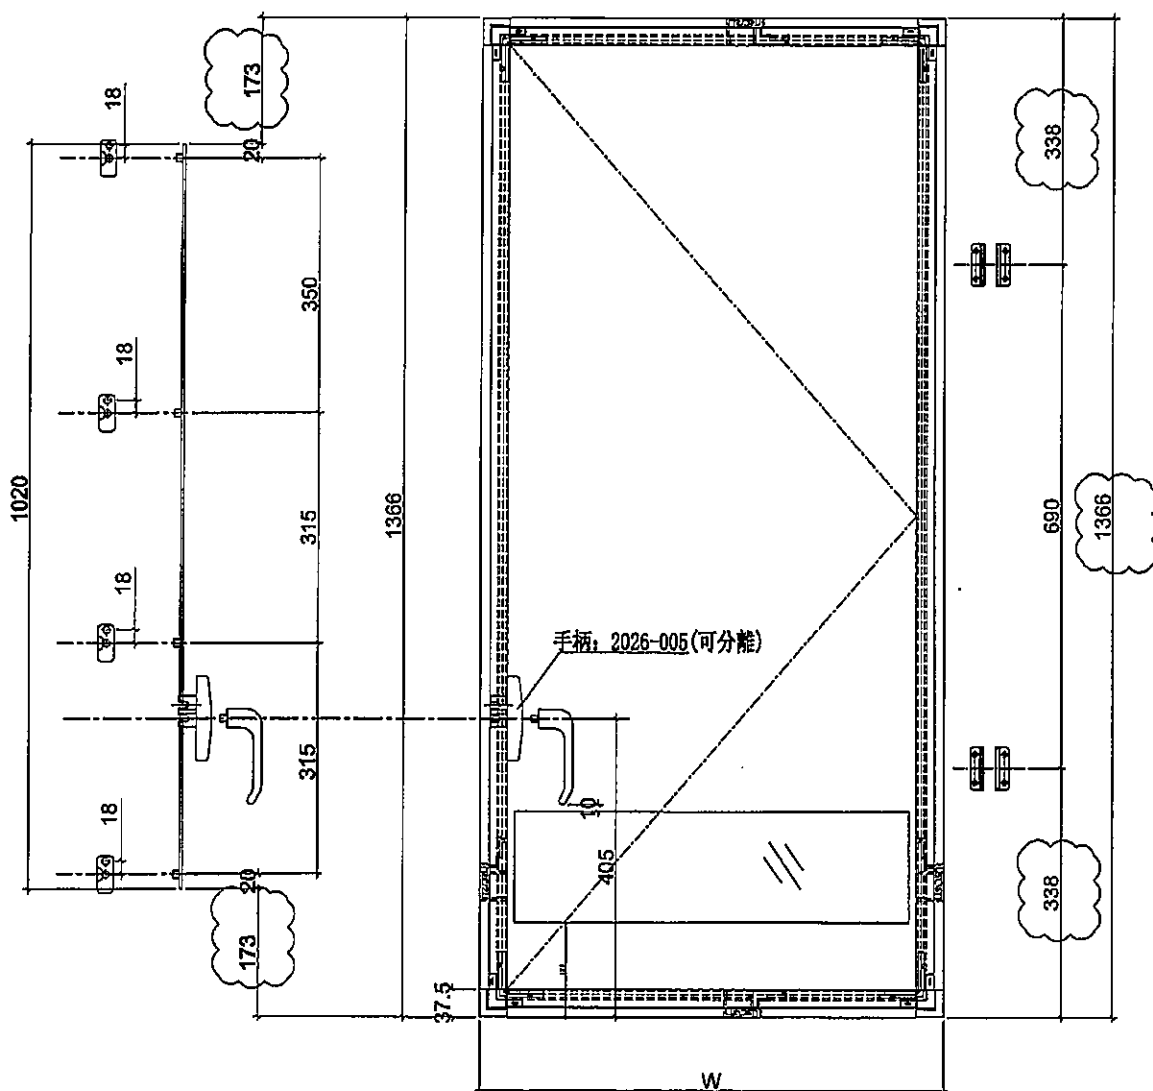

名稱	多點鎖放樣圖	制圖	邱紅	2019.11.15	修改	A	B	
材料	-	復核	謝永林	-	日期	2019.11.19	2019.12.23	
顏色	EC-DG-S332054 (3塗)	批準	Jason		圖號	837-MWR1		



美特鋁質 有限公司
MIDI Aluminium Fabricator Ltd.

圖號

數量

使用位置

837-BH1

37

UN-CH1


①

工程號

J-837

地盤

觀塘裕民坊

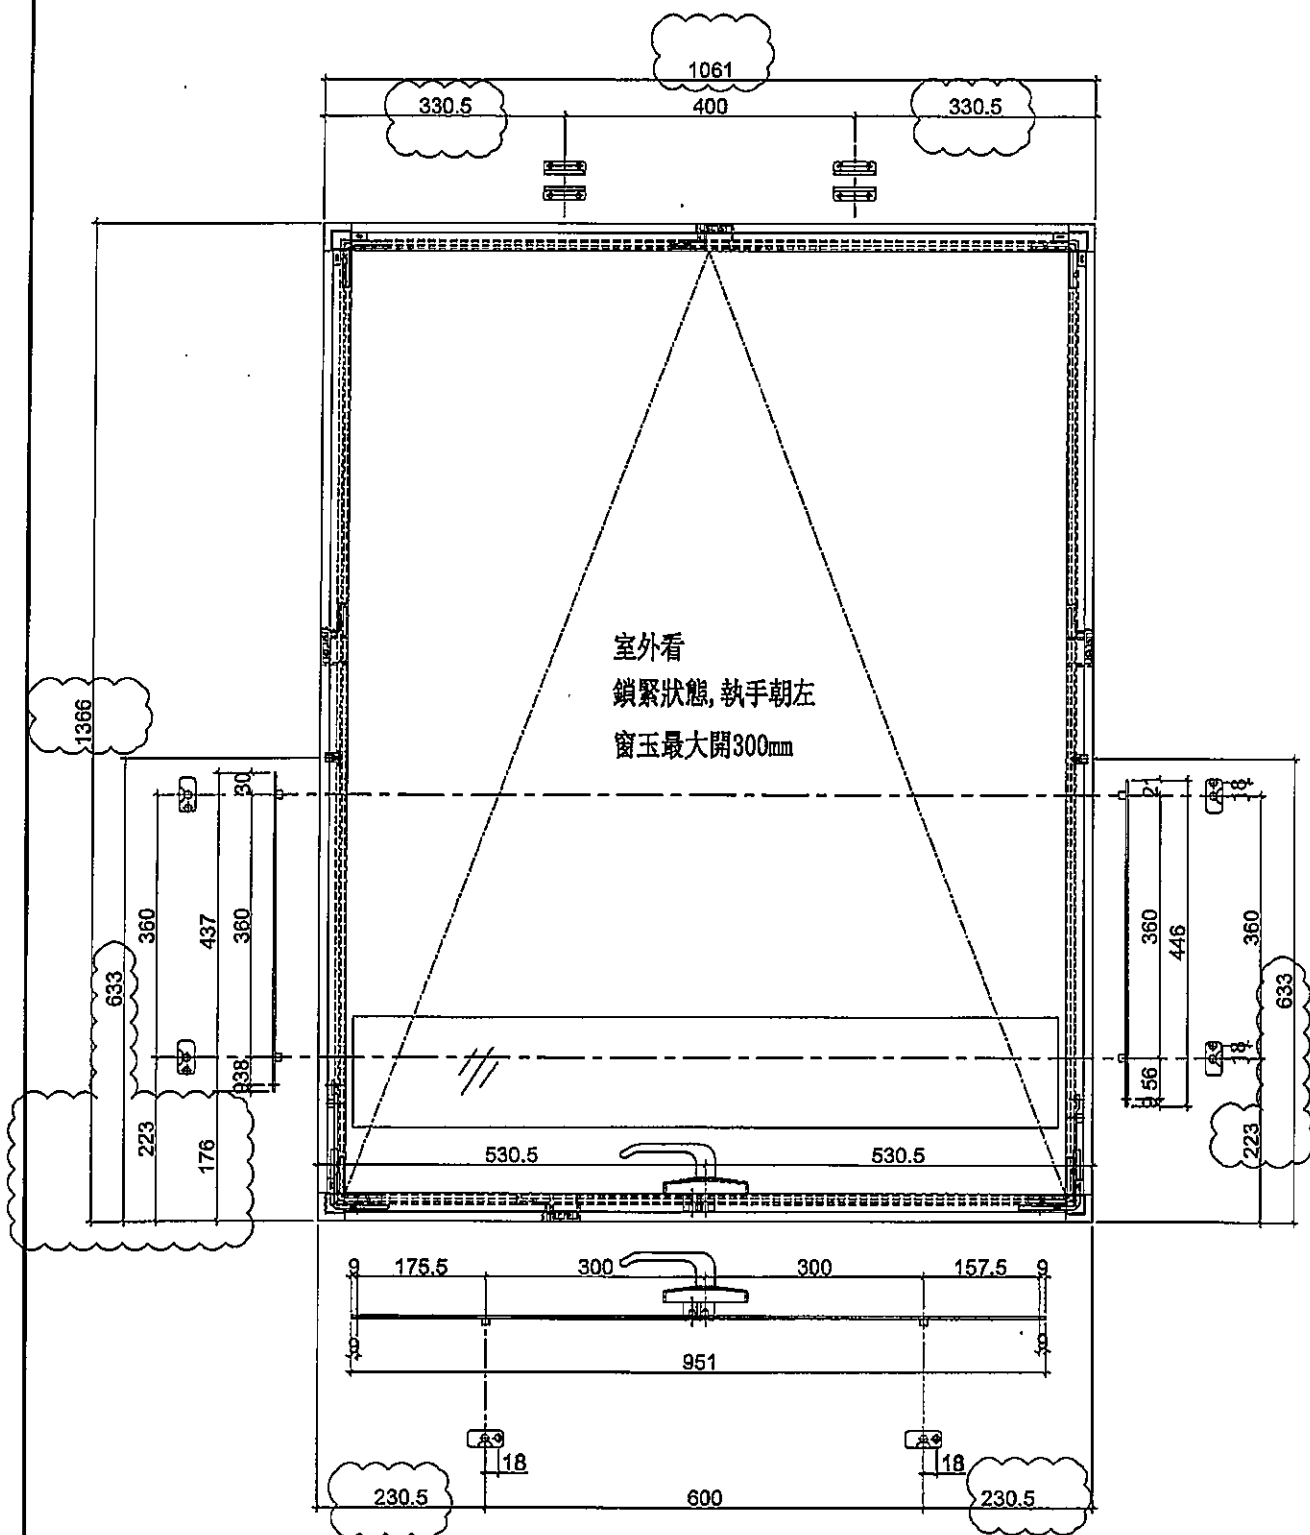

名稱	多點鎖放樣圖	制圖	邱紅	2019.11.15	修改	A	B	
材料	-	復核	謝永林	-	日期	2019.11.19	2019.12.23	
顏色	EC-DG-S332054 (3塗)	批准	Jason		圖號	837-BH1		



美特鋁質 有限公司
MIDl Aluminium Fabricator Ltd.

圖號

數量

使用位置

837-BH2

24
2


UN-CH2

工程號

J-837

地盤

觀塘裕民坊



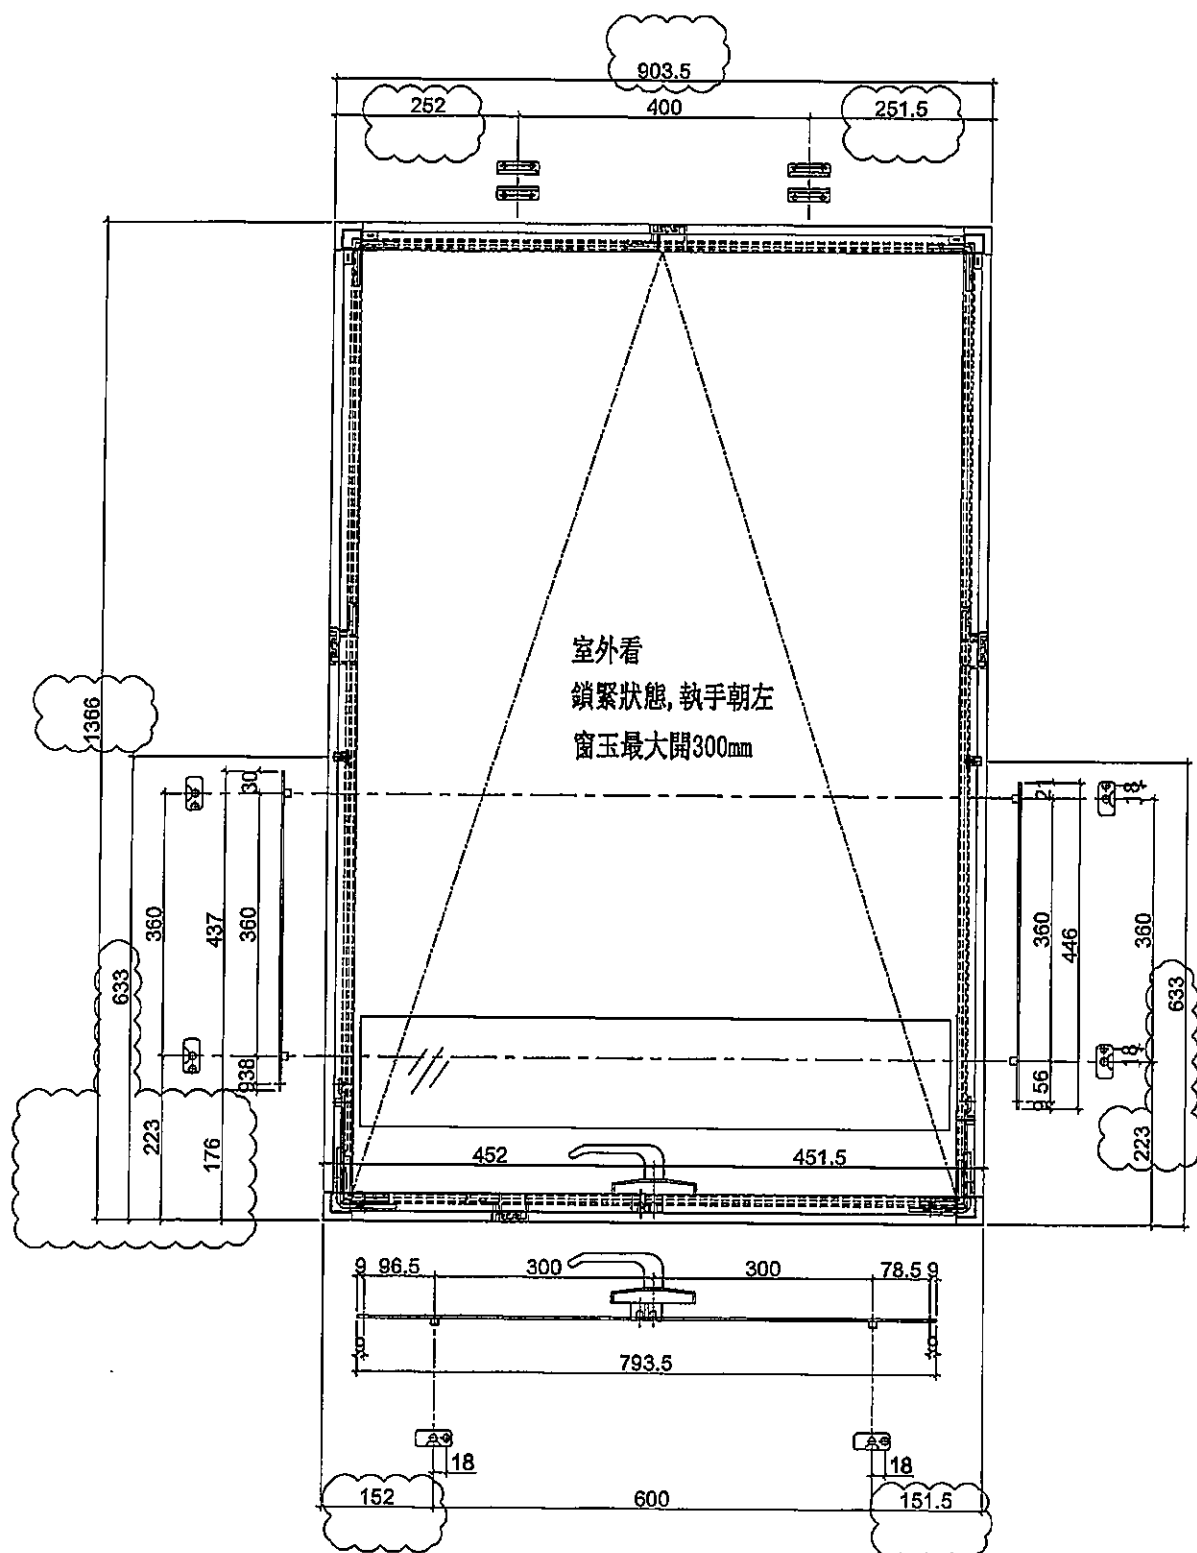


名稱	多點鎖放樣圖	制圖	邱紅	2019.11.15	修改	A	B	
材料	-	復核	謝永林	-	日期	2019.11.19	2019.12.23	
顏色	EC-DG-S332054 (3塗)	批准	Jason		圖號	837-BH2		



美特鋁質 有限公司
MIDI Aluminium Fabricator Ltd.

工程號 J-837 地盤 觀塘裕民坊

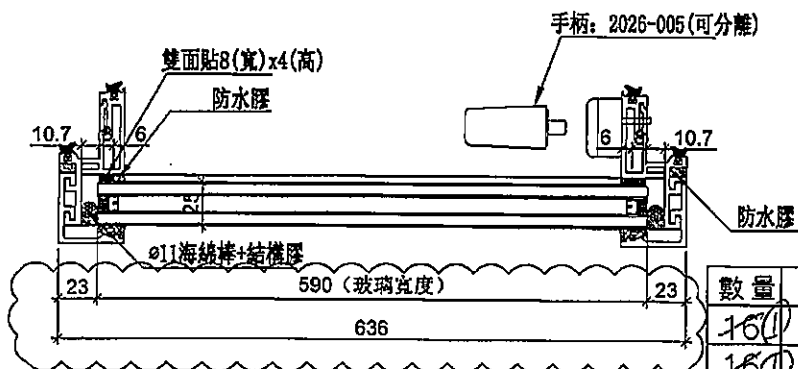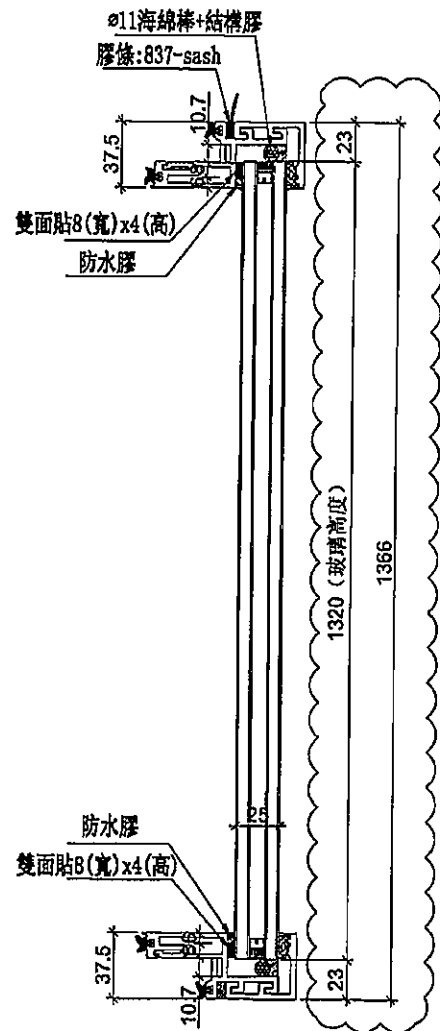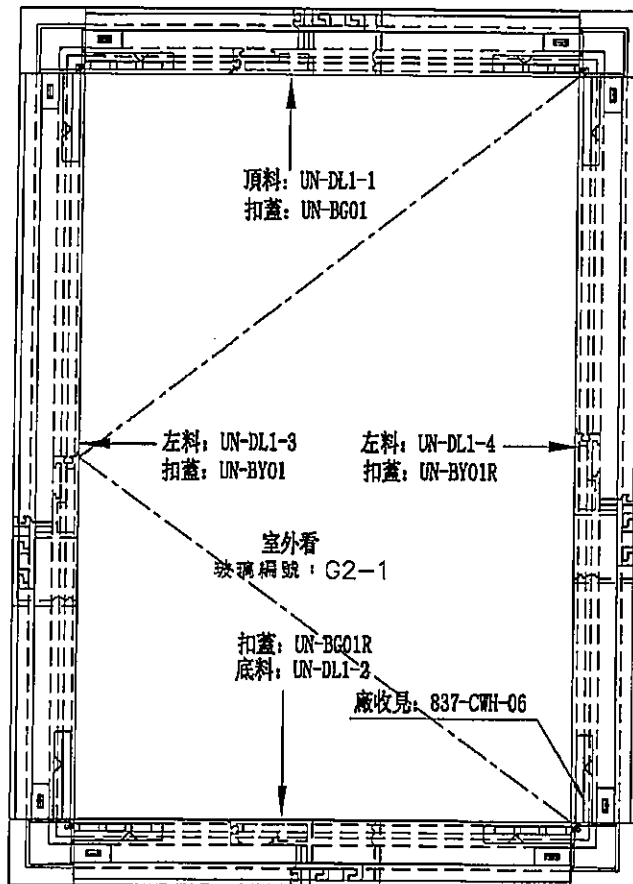




數量	位置	樓層
16	T3CW-M-2	7F, 9F~26F
16	T5CW-M-2	7F, 9F~26F
數量	位置	樓層
4	T3CW-M-2	28F~31F
21	T5CW-M-2	28F~50F

名稱	生窗玉組裝圖	制圖	邱紅	2019.11.15	修改	A	B
材料	-	復核	謝永林	-	日期	2019.11.19	2019.12.23
顏色	EC-DG-S332054 (3塗)	批准			圖號	MW-DL1	



美特鋁質 有限公司
MIDI Aluminium Fabricator Ltd.

工程號 J-837 地盤 觀塘裕民坊

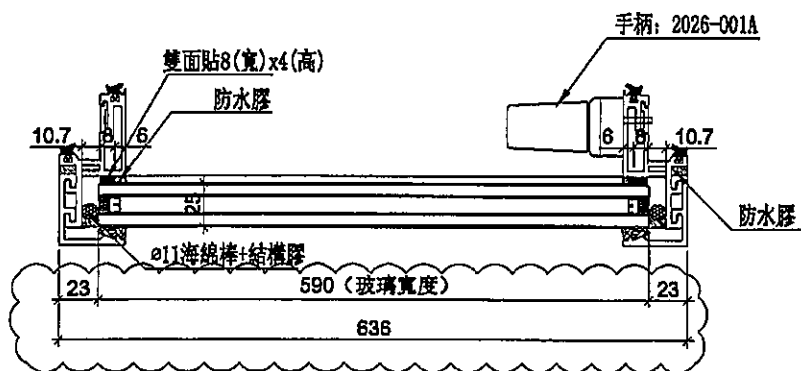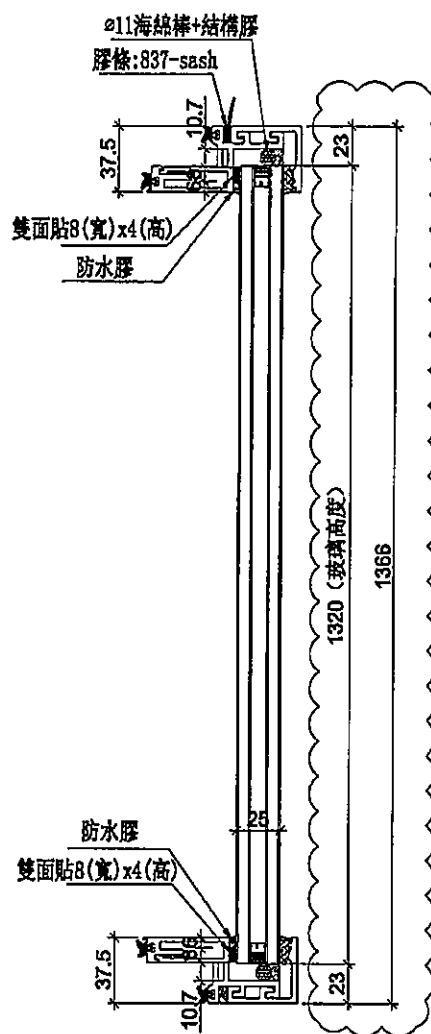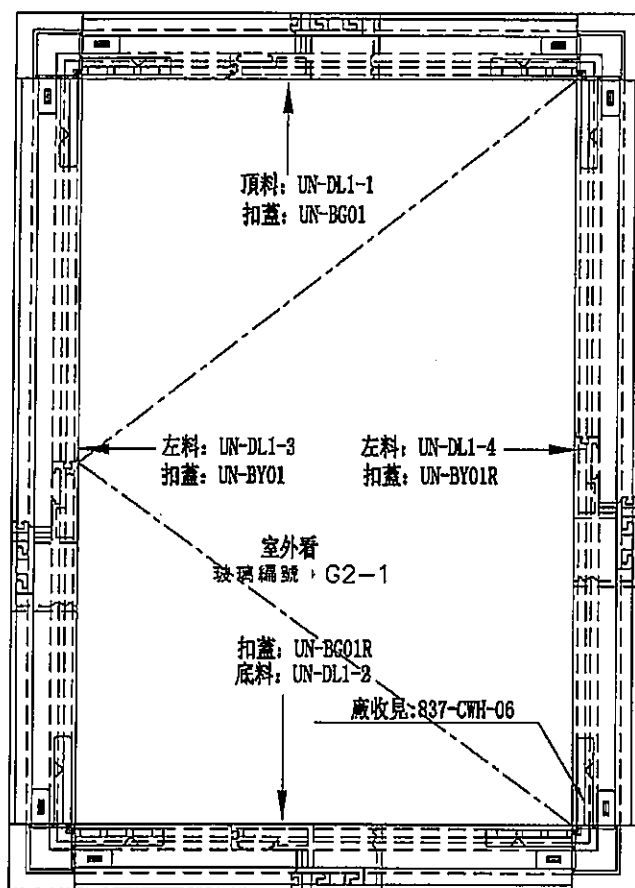

名稱	生窗玉組裝圖	制圖	邱紅	2019.11.15	修改	A	B
材料	-	復核	謝永林	-	日期	2019.11.19	2019.12.23
顏色	EC-DG-S332054 (3塗)	批准			圖號	UN-DL1	



美特鋁質有限公司

MIDI Aluminium Fabricator Ltd.

工程號

J-837

地盤

觀塘裕民坊

28F以上扣碼用837-CWH-K1款

28F以下扣碼用TC903款

數量	位置	樓層
16	T1CW-A-3	7F,9F~26F
32	T1CW-A-2	7F,9F~26F
32	T1CW-C-1	7F,9F~26F
16	T1CW-M-2	7F,9F~26F
16	T1CW-M-1	7F,9F~26F
16	T1CW-K-2	7F,9F~26F
16	T1CW-K-1	7F,9F~26F
32	T1CW-H-2	7F,9F~26F
16	T2CW-F-2	7F,9F~26F
16	T2CW-F-1	7F,9F~26F
16	T2CW-D-1	7F,9F~26F
16	T2CW-C-2	7F,9F~26F
32	T2CW-B-2	7F,9F~26F
16	T2CW-N-2	7F,9F~26F
16	T2CW-L-1	7F,9F~26F
16	T3CW-K-2	7F,9F~26F
16	T3CW-K-1	7F,9F~26F
16	T3CW-J-1	7F,9F~26F
16	T3CW-H-3	7F,9F~26F
32	T3CW-H-1	7F,9F~26F
32	T3CW-B-2	7F,9F~26F
32	T5CW-M-2	7F,9F~26F
16	T5CW-G-2	7F,9F~26F
16	T5CW-G-1	7F,9F~26F
16	T5CW-E-2	7F,9F~26F
16	T5CW-E-1	7F,9F~26F
32	T5CW-C-1	7F,9F~26F
560	合計	

數量	位置	樓層
5	T1CW-A-2	50F
20 (1)	T1CW-A-3	28F~49F
40 (2)	T1CW-A-2	28F~49F
42 (2)	T1CW-C-1	28F~50F
21 (1)	T1CW-M-2	28F~50F
21 (1)	T1CW-M-1	28F~50F
21 (1)	T1CW-K-2	28F~50F
21 (1)	T1CW-K-1	28F~50F
42 (2)	T1CW-H-2	28F~50F
25 (1)	T2CW-F-2	28F~55F
25 (1)	T2CW-F-1	28F~55F
25 (1)	T2CW-D-1	28F~55F
25 (1)	T2CW-C-2	28F~55F
50 (2)	T2CW-B-2	28F~55F
25 (1)	T2CW-N-2	28F~55F
25 (1)	T2CW-L-1	28F~55F
19 (1)	T3CW-M-2	32F~52F
22 (1)	T3CW-K-2	28F~51F
23 (1)	T3CW-K-1	28F~52F
22 (1)	T3CW-J-1	28F~51F
23 (1)	T3CW-H-3	28F~52F
44 (2)	T3CW-H-1	28F~51F
1	T3CW-H-1	52F
46 (2)	T3CW-B-2	28F~52F
42 (2)	T5CW-M-2	28F~50F
21 (1)	T5CW-G-2	28F~50F
21 (1)	T5CW-G-1	28F~50F
22 (1)	T5CW-E-2	28F~51F
22 (1)	T5CW-E-1	28F~51F
42 (2)	T5CW-C-1	28F~50F
1	T5CW-A-3	51F
2	T5CW-A-3-1	51F
802	合計	
35		


名稱	生窗玉組裝圖	制圖	邱紅	2019.11.15	修改	A	B
材料	-	復核	謝永林	-	日期	2019.11.19	2019.12.23
顏色	EC-DG-S332054 (3塗)	批准			圖號	UN-DL1a	



美特鋁質 有限公司
MIDI Aluminium Fabricator Ltd.


工程號 J-837 地盤 觀塘裕民坊

使用位置	數量
MW-DL1	2 57
UN-DL1	35 1362

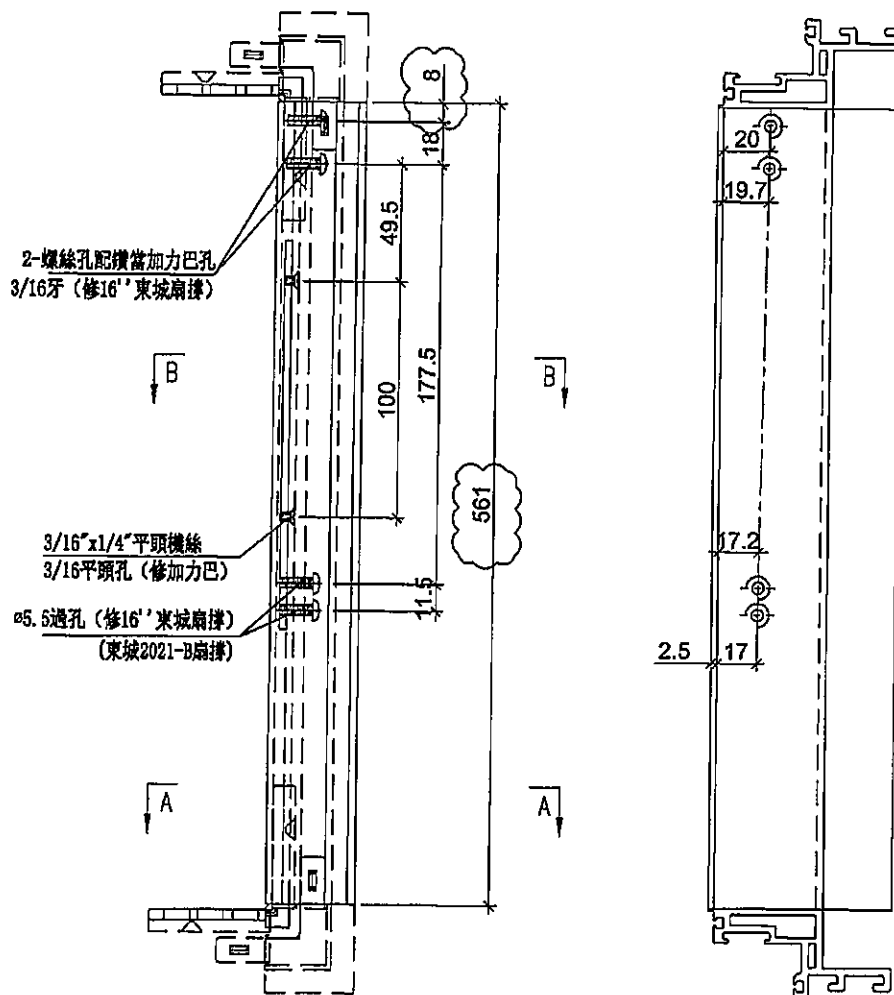

SECTION: A-A

SECTION: B-B

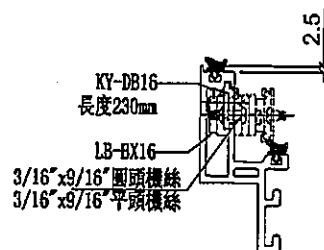



名稱	生玉料(8+8)加工圖	制圖	邱紅	2019.11.15	修改	A	B
材料	X85638	復核	謝永林	-	日期	2019.11.19	2019.12.23
顏色	EC-DG-S332054 (3塗)	批准	Jason		圖號	UN-DL1-1	



美特鋁質 有限公司
MIDI Aluminium Fabricator Ltd.

工程號 J-837 地盤 觀塘裕民坊

使用位置	數量
MW-DL1	(2) 57
UN-DL1	(35) 1362

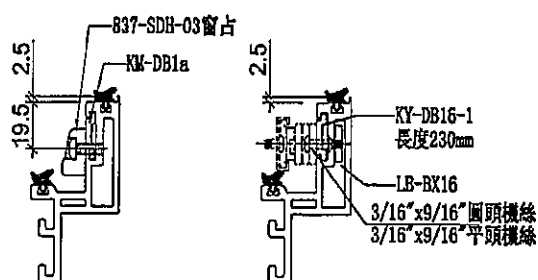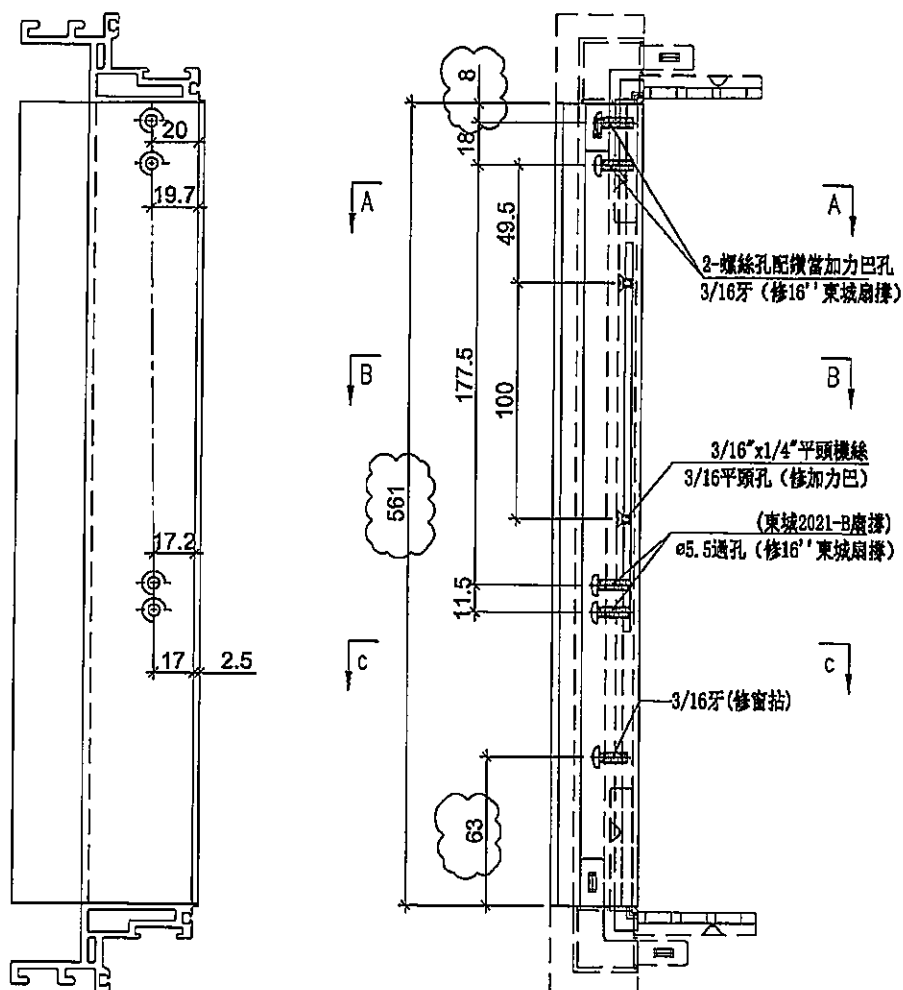

SECTION: C-C

SECTION: B-B

SECTION: A-A

名稱	生玉料(8+8)加工圖	制圖	邱紅	2019.11.15	修改	A	B	
材料	X85638	復核	謝永林	-	日期	2019.11.19	2019.12.23	
顏色	EC-DG-S332054 (3塗)	批准	Jason		圖號	UN-DL1-2		




美特鋁質 有限公司
MIDI Aluminium Fabricator Ltd.


工程號 J-837 地盤 觀塘裕民坊

使用位置	數量
MW-DL1	32
UN-DL1	560


使用位置	數量
MW-DL1	25
UN-DL1	802

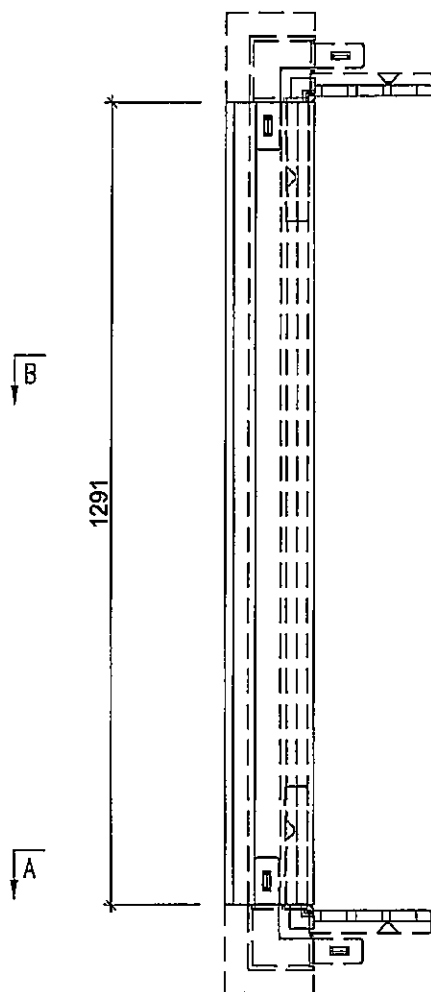


註明：此圖用於28F以下

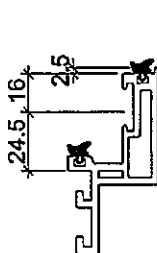


SECTION: A-A

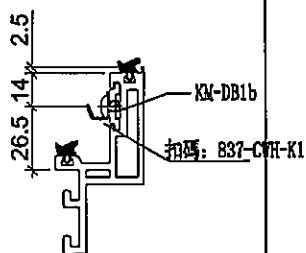


SECTION: B-B

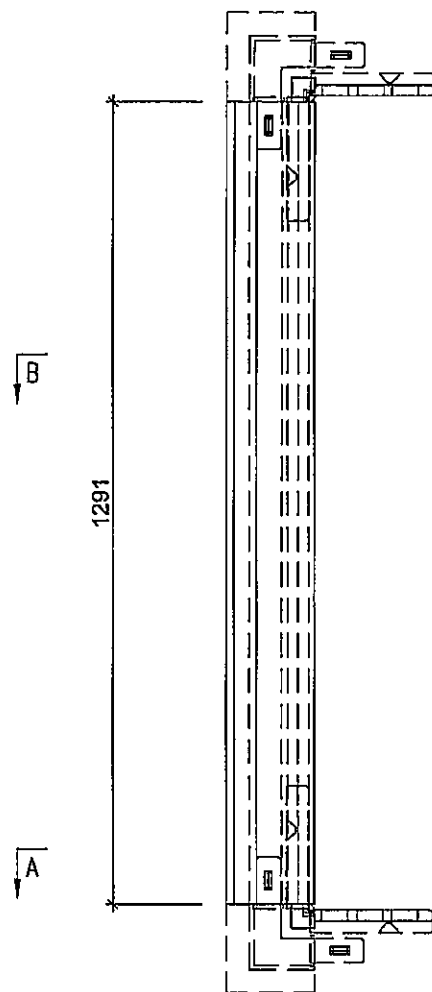

註明：此圖用於28F以上

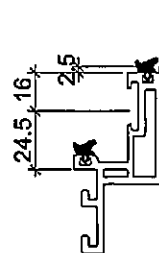

SECTION: A-A

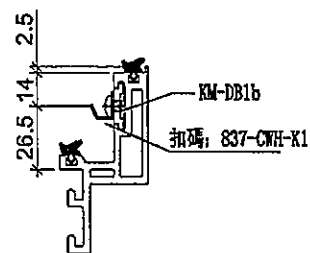

SECTION: B-B


名稱	生玉料(8+8)加工圖	制圖	邱紅	2019.11.15	修改	A	B	C
材料	X85638	復核	謝永林	-	日期	2019.11.19	2019.12.23	2020.01.03
顏色	EC-DG-S332054 (3塗)	批准	Jason		圖號	UN-DL1-3		



美特鋁質 有限公司
MIDI Aluminium Fabricator Ltd.

工程號 J-837 地盤 觀塘裕民坊

使用位置	數量
MW-DL1	(2) 57
UN-DL1	(35) 1362

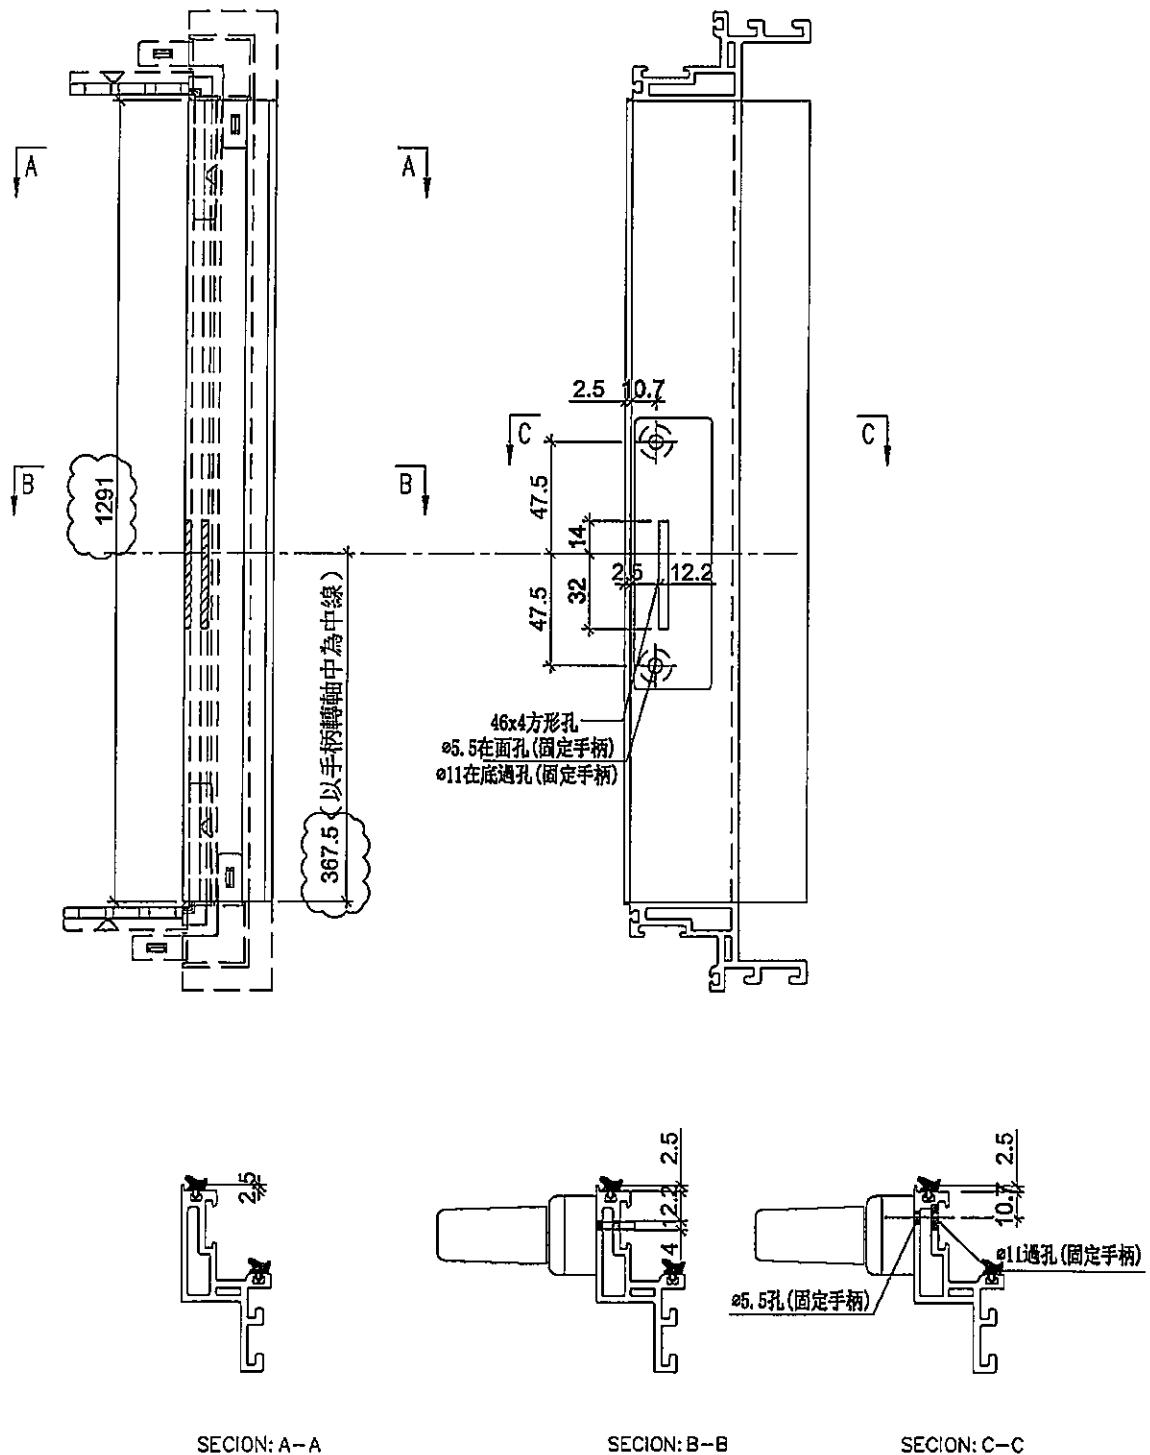

名稱	生玉料(8+8)加工圖	制圖	邱紅	2019.11.15	修改	A	B	
材料	X85638	復核	謝永林	-	日期	2019.11.19	2019.12.23	
顏色	EC-DG-S332054 (3塗)	批准	Jason		圖號	UN-DL1-4		



美特鋁質 有限公司




MIDI Aluminium Fabricator Ltd.

工程號

J-837

地盤

觀塘裕民坊

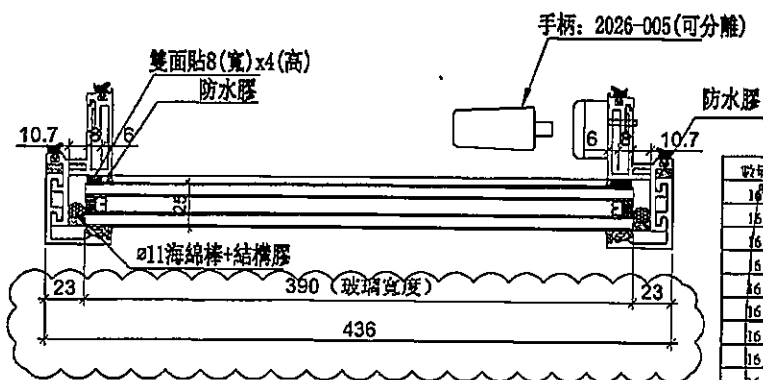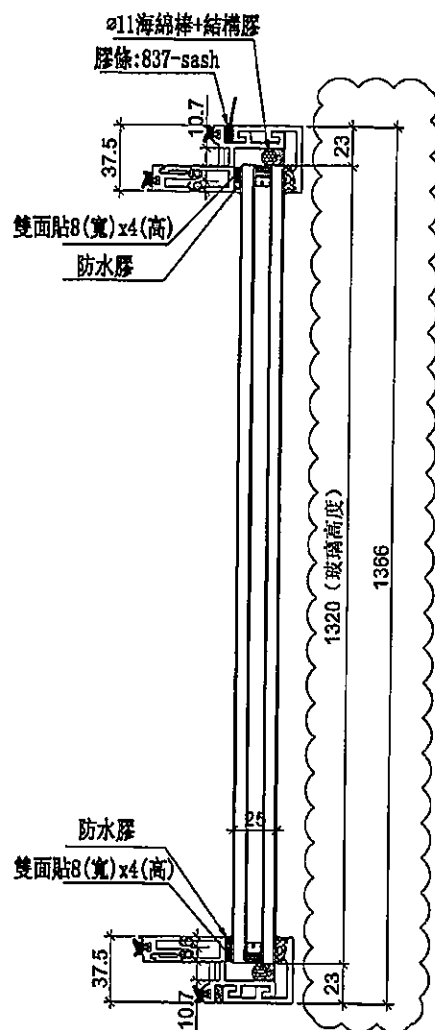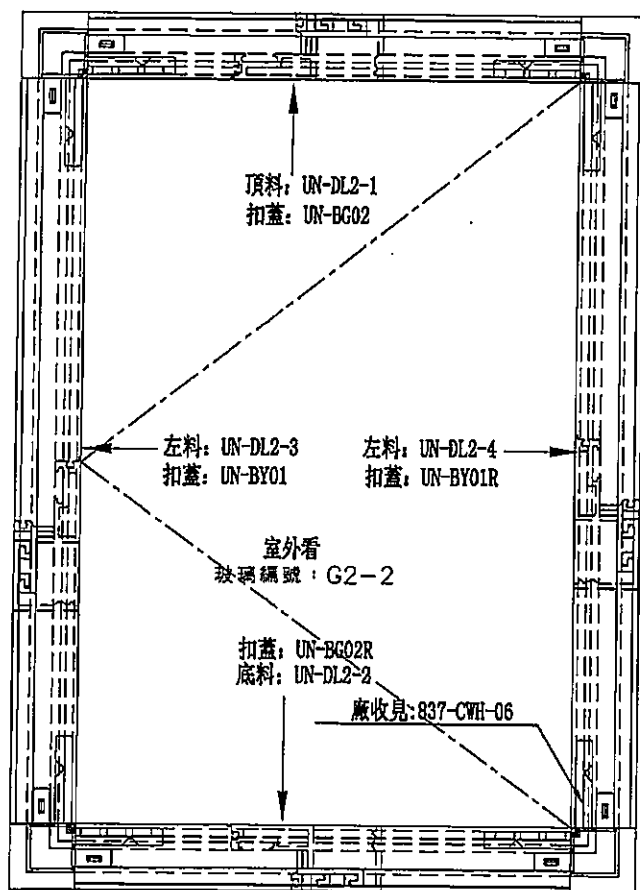




數量	位置	標稱	數量	位置	標稱
16	T1CW-J1-1	7F.9F-26F	21	T1CW-J1-1	28F-50F
16	T1CW-G-2	7F.9F-26F	21	T1CW-G-2	28F-50F
16	T1CW-E-2	7F.9F-26F	21	T1CW-E-2	28F-50F
16	T1CW-A-1	7F.9F-26F	21	T1CW-A-1	28F-50F
16	T1CW-B-3	7F.9F-26F	21	T1CW-B-3	28F-50F
16	T2CW-B-1	7F.9F-26F	25	T2CW-B-1	28F-55F
16	T2CW-A-2	7F.9F-26F	25	T2CW-A-2	28F-55F
16	T2CW-M-3	7F.9F-26F	25	T2CW-M-3	28F-55F
16	T2CW-J1-2	7F.9F-26F	25	T2CW-J1-2	28F-55F
16	T3CW-B-1	7F.9F-26F	28	T3CW-B-1	28F-52F
16	T3CW-A-2	7F.9F-26F	28	T3CW-A-2	28F-52F
16	T3CW-F-2	7F.9F-26F	28	T3CW-F-2	28F-52F
16	T5CW-A-2	7F.9F-26F	28	T5CW-A-2	28F-51F
16	T5CW-M-2	7F.9F-26F	28	T5CW-M-2	28F-50F
16	T5CW-M-1	7F.9F-26F	28	T5CW-M-1	28F-50F
16	T5CW-L-2	7F.9F-26F	28	T5CW-L-2	28F-50F
16	T5CW-J1-3	7F.9F-26F	28	T5CW-J1-3	28F-50F
22	合計		360	合計	

名稱	生窗玉組裝圖	制圖	邱紅	2019.11.15	修改	A	B	(7)
材料	-	復核	謝永林	-	日期	2019.11.19	2019.12.23	
顏色	EC-DG-S332054 (3塗)	批准	Jason		圖號	MW-DL2		



美特鋁質 有限公司
MIDI Aluminium Fabricator Ltd.

工程號 J-837 地盤 觀塘裕民坊

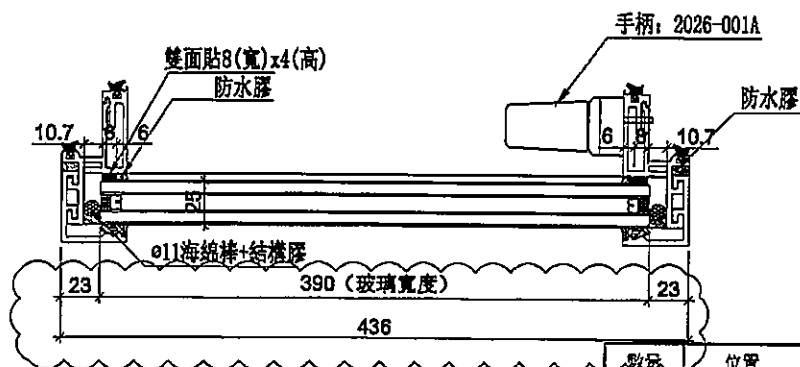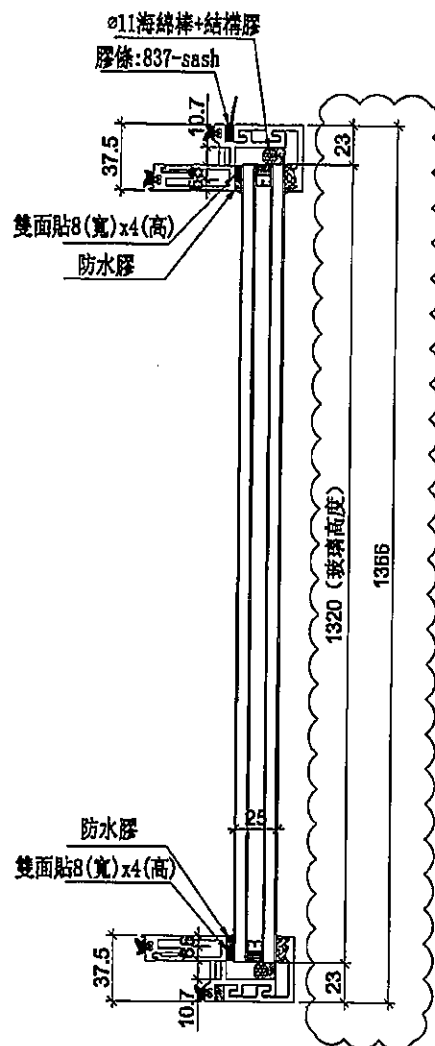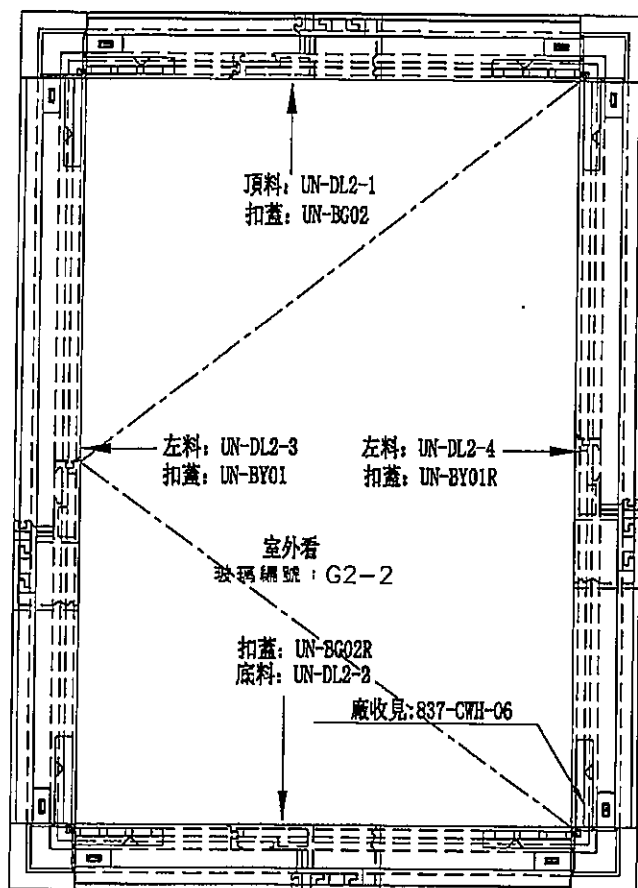

數量	位置	樓層
16	T1CW-M-1	7F,9F-26F
16	T2CW-F-1	7F,9F-26F
16	T3CW-K-1	7F,9F-26F
16	T3CW-J-2	7F,9F-26F
16	T3CW-J-1	7F,9F-26F
16	T5CW-G-1	7F,9F-26F
16	T5CW-E-1	7F,9F-26F
16	合計	

數量	位置	樓層
21	T1CW-M-1	28F-50F
25	T2CW-F-1	28F-55F
22	T3CW-K-1	28F-51F
22	T3CW-J-2	28F-51F
22	T3CW-J-1	28F-51F
16	T3CW-J-1	52F
21	T5CW-G-1	28F-50F
22	T5CW-E-1	28F-51F
156	合計	


名稱	生窗玉組裝圖	制圖	邱紅	2019.11.15	修改	A	B
材料	-	復核	謝永林	-	日期	2019.11.19	2019.12.23
顏色	EC-DG-S332054 (3塗)	批准	Jason		圖號	UN-DL2	



美特鋁質有限公司
MIDI Aluminium Fabricator Ltd.

工程號 J-837 地盤 觀塘裕民坊

使用位置	數量
MW-SL2	(17) 652
UN-DL2	(7) 268

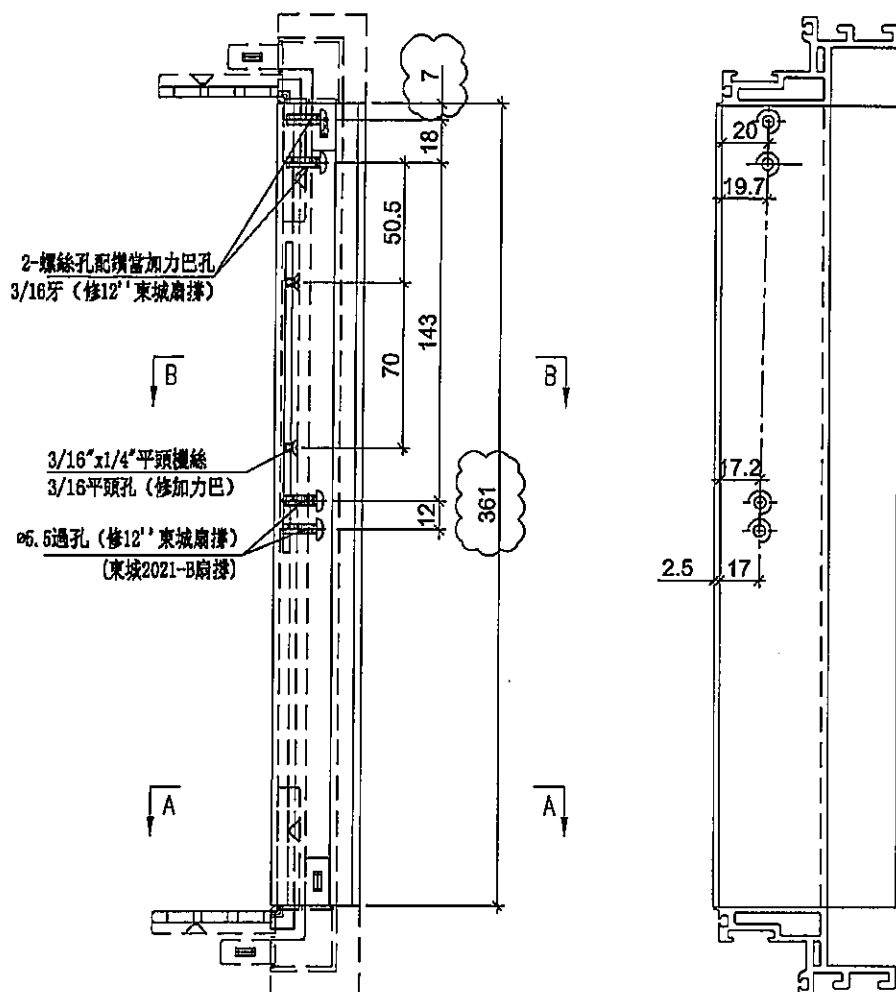

SECTION: A-A

SECTION: B-B

名稱	生玉料(8+8)加工圖	制圖	邱紅	2019.11.15	修改	A	B	
材料	X85638	復核	謝永林	-	日期	2019.11.19	2019.12.23	
顏色	EC-DG-S332054 (3塗)	批準	Jason		圖號	UN-DL2-1		



美特鋁質有限公司
MIDI Aluminium Fabricator Ltd.

工程號

J-837

地盤

觀塘裕民坊

使用位置



數量

MW-SL2

12 652

UN-DL2

7 268

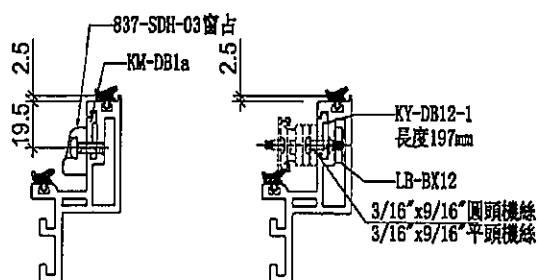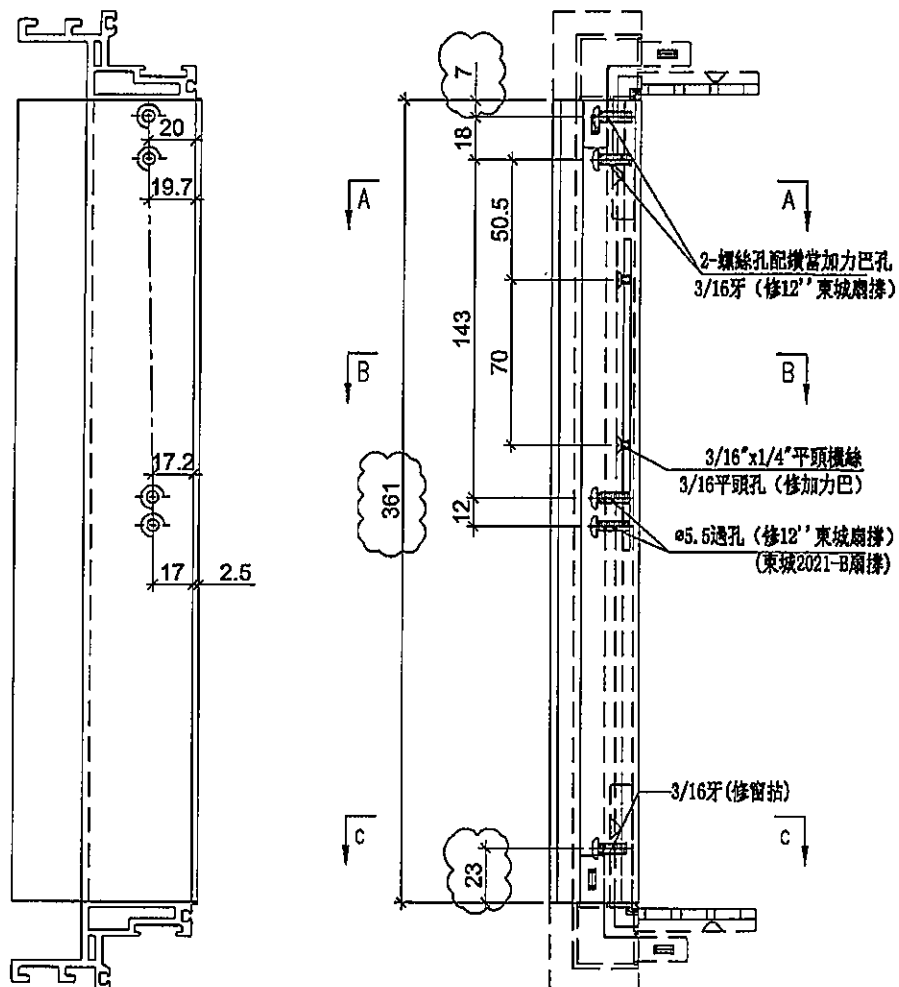

SECTION: C-C

SECTION: B-B

SECTION: A-A

名稱	生玉料(8+8)加工圖	制圖	邱紅	2019.11.15	修改	A	B	
材料	X85638	復核	謝永林	-	日期	2019.11.19	2019.12.23	
顏色	EC-DG-S332054 (3塗)	批准	Jason		圖號	UN-DL2-2		



美特鋁質有限公司

MIDI Aluminium Fabricator Ltd.

工程號

J-837

地盤

觀塘裕民坊

使用位置

數量

MW-SL2

272

UN-DL2

12

使用位置


數量

MW-SL2


17 380

UN-DL2


7 156

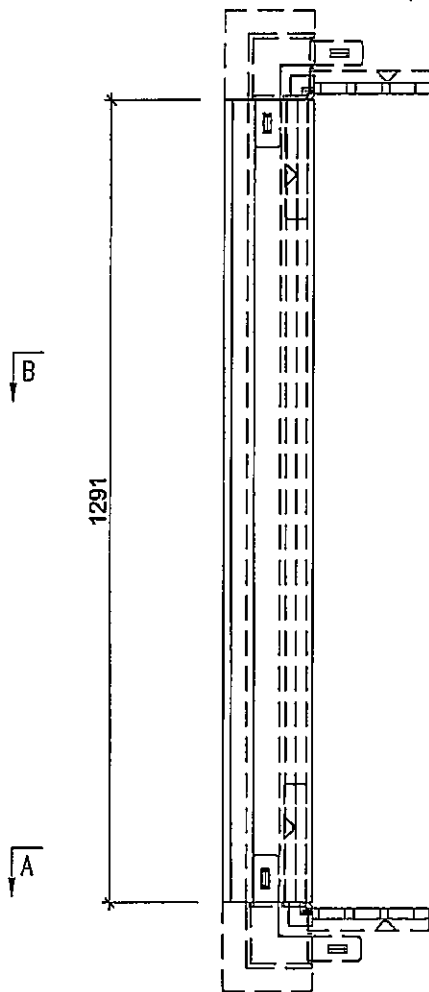


註明：此圖用於28F以下

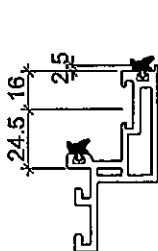


SECTION: A-A

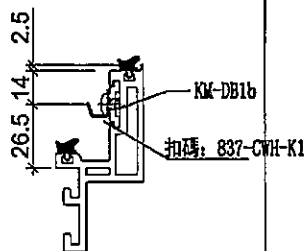


SECTION: B-B

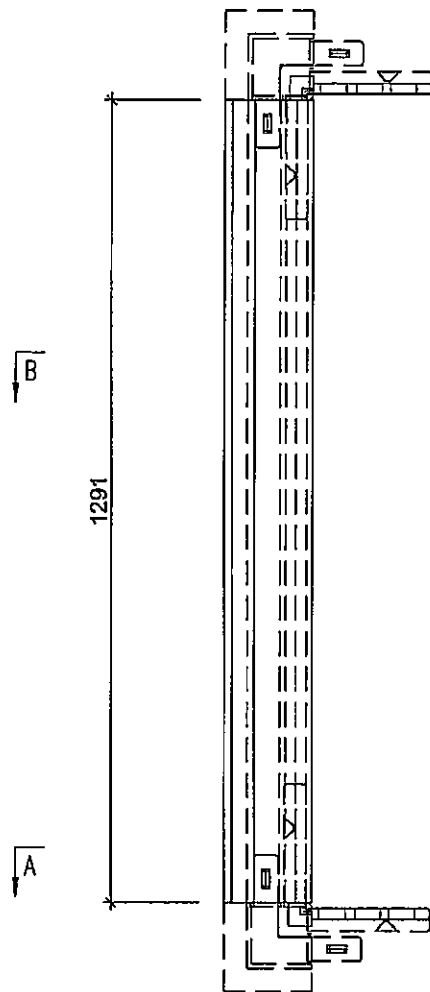

註明：此圖用於28F以上

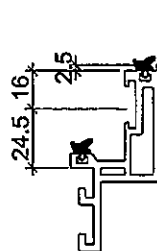

SECTION: A-A

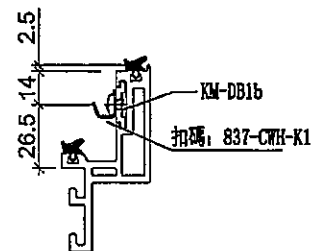

SECTION: B-B

名稱

生玉料(8+8)加工圖

制圖

邱紅

2019.11.15

修改

A

B

C

材料

X85638

復核

謝永林

—

日期

2019.11.19

2019.12.23

2020.01.03

顏色

EC-DG-S332054 (3塗)

批准

Jason

圖號


UN-DL2-3



美特鋁質 有限公司
MIDI Aluminium Fabricator Ltd.

工程號 J-837 地盤 觀塘裕民坊

使用位置	數量
MW-SL2	652
UN-DL2	268

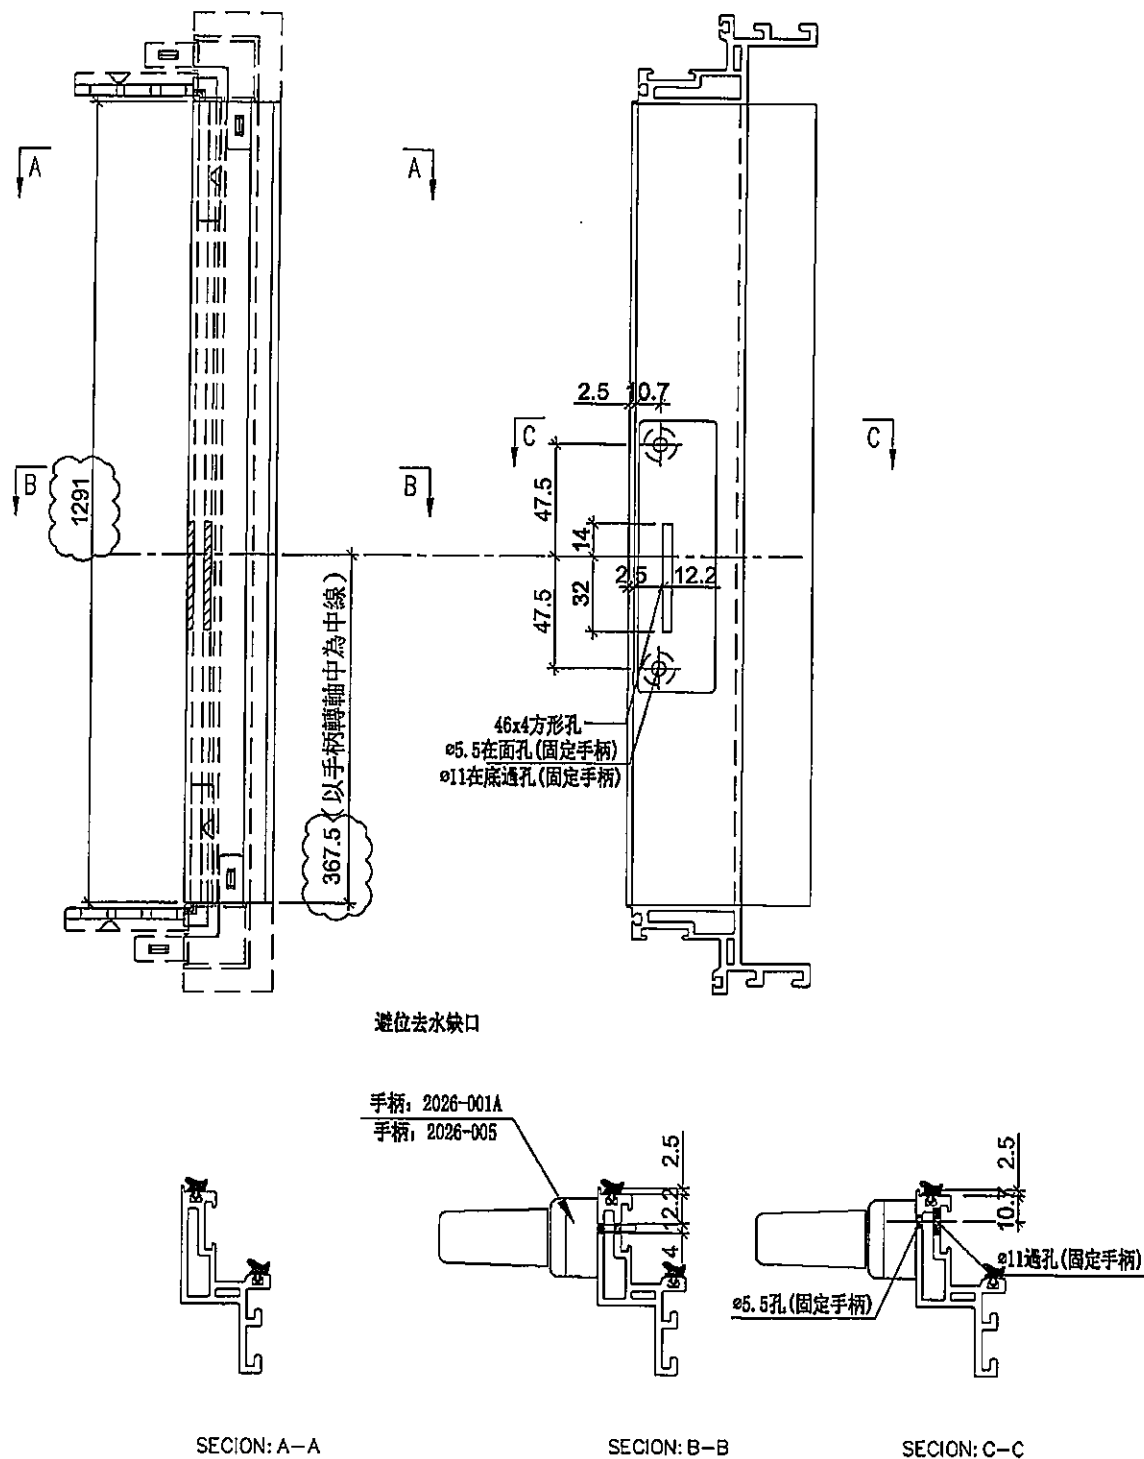

SECTION: A-A

SECTION: B-B




SECTION: C-C

名稱	生玉料(8+8)加工圖	制圖	邱紅	2019.11.15	修改	A	B	
材料	X85638	復核	謝永林	-	日期	2019.11.19	2019.12.23	
顏色	EC-DG-S332054 (3塗)	批准	Jason		圖號	UN-DL2-4		



美特鋁質 有限公司
MIDI Aluminium Fabricator Ltd.

工程號 J-837 地盤 觀塘裕民坊

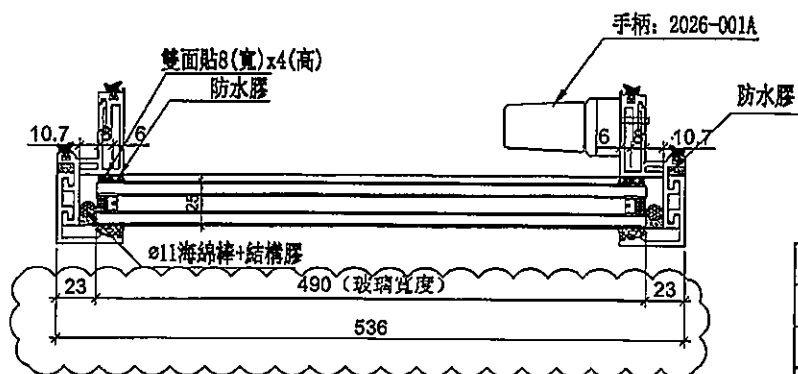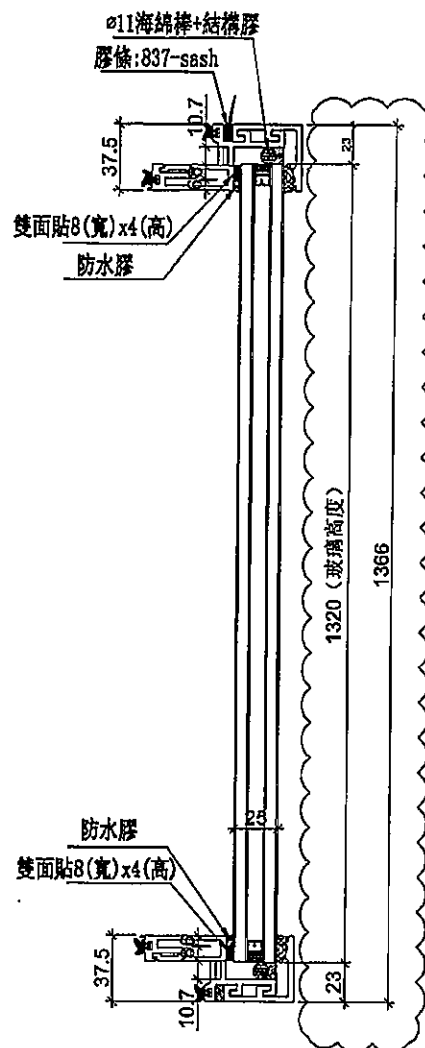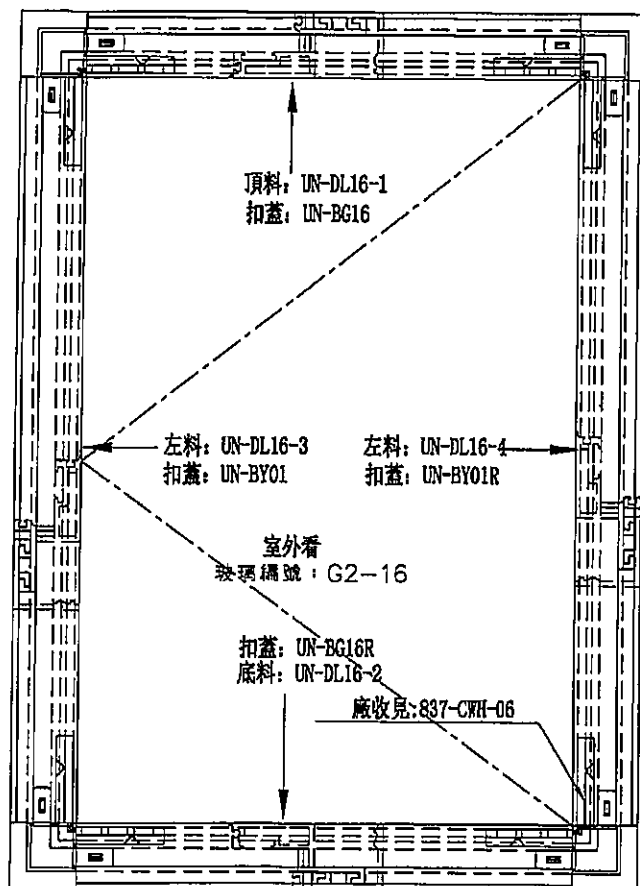

廁所窗

數量	位置	樓層
16	T1CW-A-1	7F,9F~26F
16	T5CW-A-1	7F,9F~26F
32	合計	

數量	位置	樓層
21 ①	T1CW-A-1	28F~50F
22 ①	T5CW-A-1	28F~51F
43 ②	合計	

名稱	生窗玉組裝圖	制圖	邱紅	2019.11.15	修改	A	B
材料	-	復核	謝永林	-	日期	2019.11.19	2019.12.23
顏色	EC-DG-S332054 (3塗)	批准	Jason		圖號	UN-DL16	



美特鋁質 有限公司
MIDI Aluminium Fabricator Ltd.

使用位置

數量

UN-DL16


2 75

工程號

J-837

地盤

觀塘裕民坊

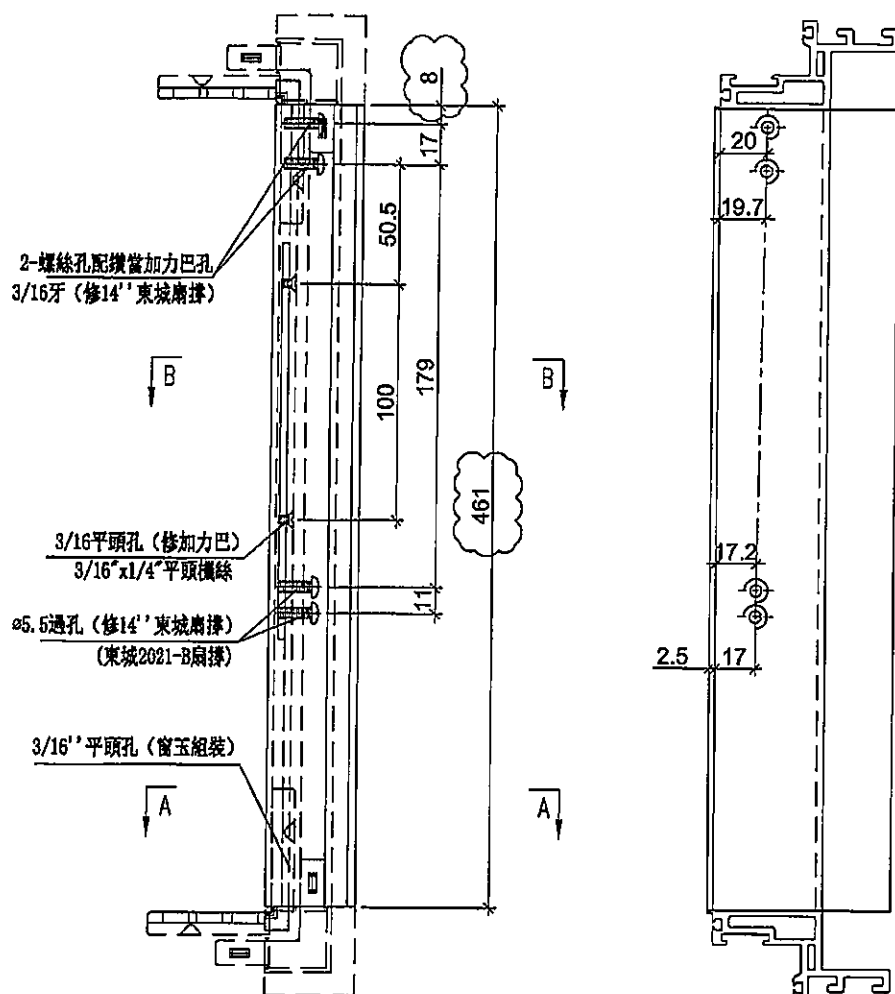

SECTION: A-A

SECTION: B-B

名稱	生玉料(8+8)加工圖	制圖	邱紅	2019.11.15	修改	A	B	
材料	X85638	復核	謝永林	-	日期	2019.11.19	2019.12.23	
顏色	EC-DG-S332054 (3塗)	批准	Jason		圖號	UN-DL16-1		



美特鋁質有限公司
MIDI Aluminium Fabricator Ltd.

使用位置

UN-DL16

數量



275

工程號

J-837

地盤

觀塘裕民坊

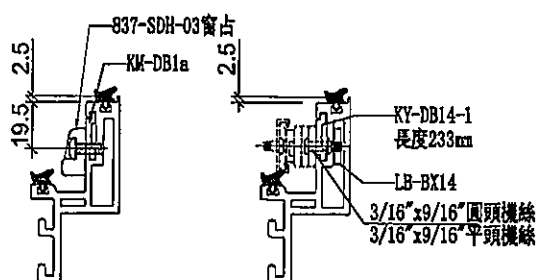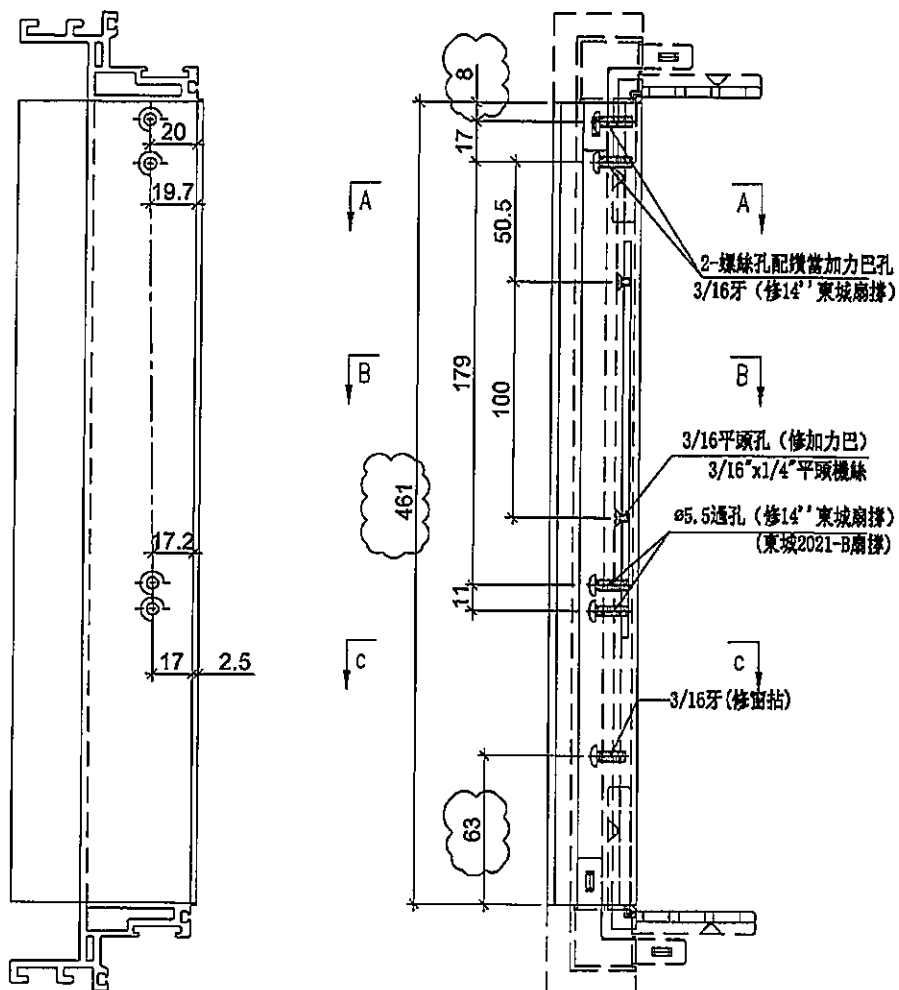

SECTION: C-C

SECTION: B-B

SECTION: A-A

名稱	生玉料(8+8)加工圖	制圖	邱紅	2019.11.15	修改	A	B	
材料	X85638	復核	謝永林	-	日期	2019.11.19	2019.12.23	
顏色	EC-DG-S332054 (3塗)	批准	Jason		圖號	UN-DL16-2		



美特鋁質有限公司
MIDI Aluminium Fabricator Ltd.

工程號 J-837 地盤 觀塘裕民坊


使用位置
UN-DL16

數量
~~32~~


使用位置
UN-DL16

數量


(2) 43

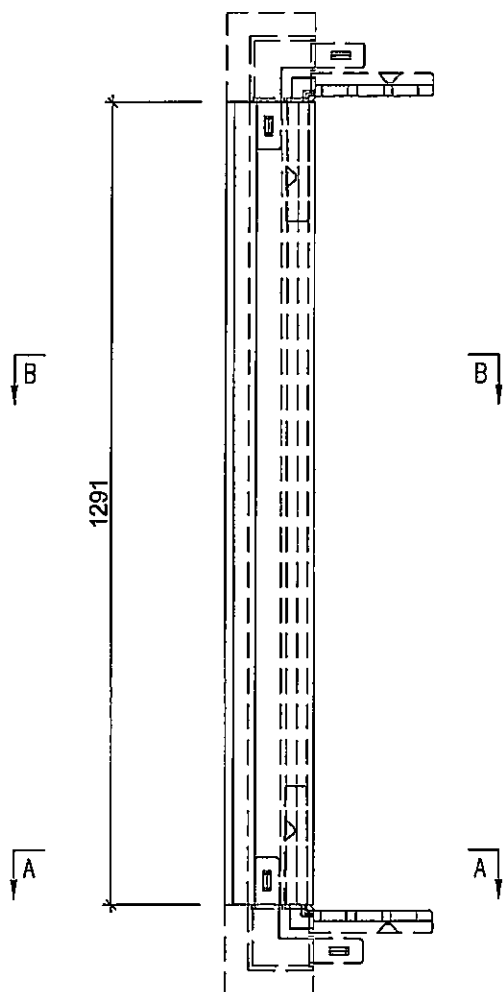


註明：此圖用於28F以下

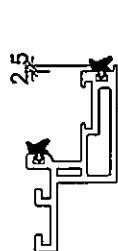

SECTION: A-A

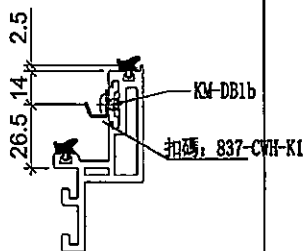


SECTION: B-B

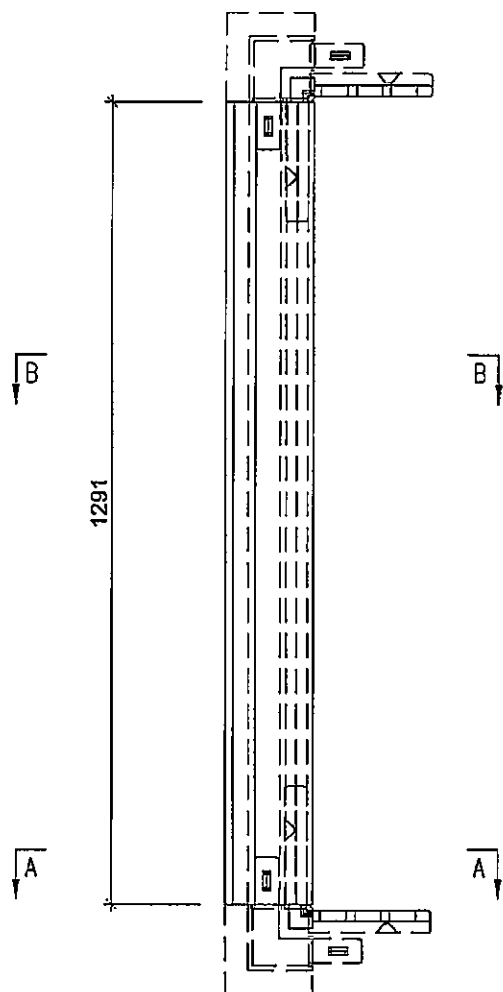

註明：此圖用於28F以上



SECTION: A-A

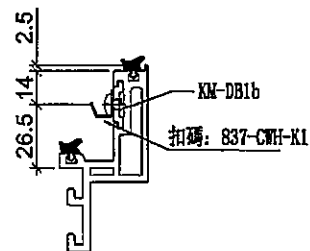

SECTION: B-B


名稱	生玉料(8+8)加工圖	制圖	邱紅	2019.11.15	修改	A	B	C
材料	X85638	復核	謝永林	-	日期	2019.11.19	2019.12.23	2020.01.03
顏色	EC-DG-S332054 (3塗)	批准	Jason		圖號	UN-DL16-3		



美特鋁質 有限公司
MIDI Aluminium Fabricator Ltd.

使用位置	數量
UN-DL16	(2) ~~75~~

工程號	J-837	地盤	觀塘裕民坊
-----	-------	----	-------


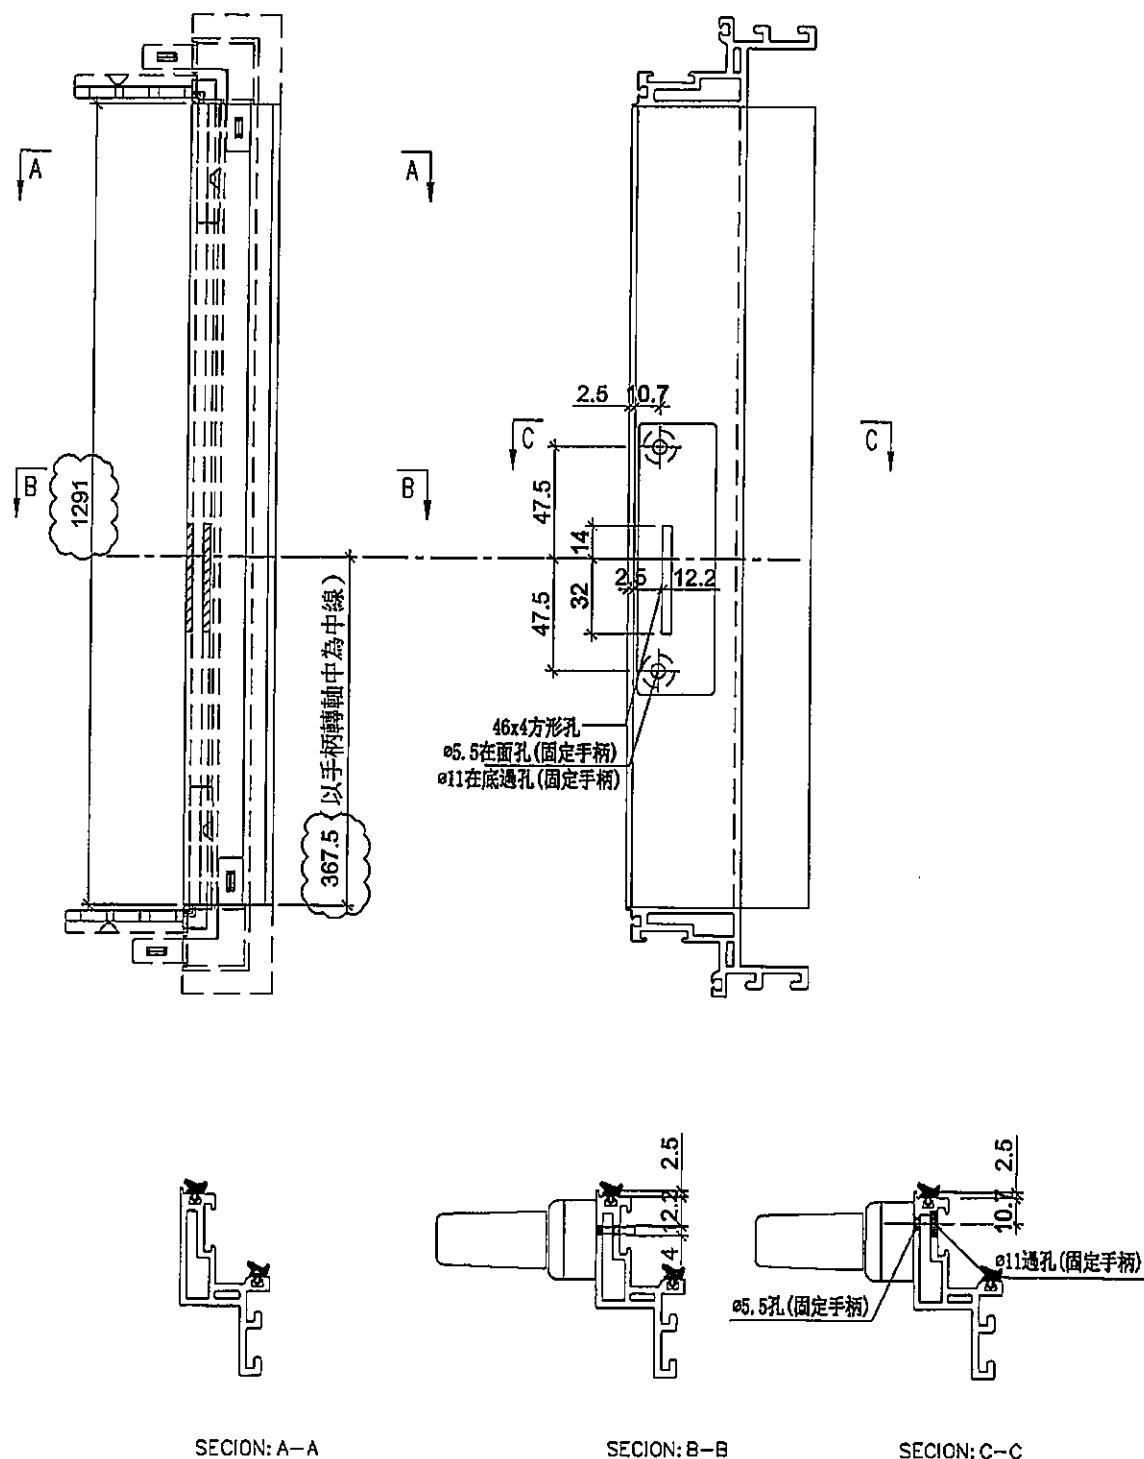


名稱	生玉料(8+8)加工圖	制圖	邱紅	2019.11.15	修改	A	B	
材料	X85638	復核	謝永林	-	日期	2019.11.19	2019.12.23	
顏色	EC-DG-S332054 (3塗)	批准	Jason		圖號	UN-DL16-4		




美特鋁質有限公司
MIDI Aluminium Fabricator Ltd.

工程號 J-837 地盤 觀塘裕民坊

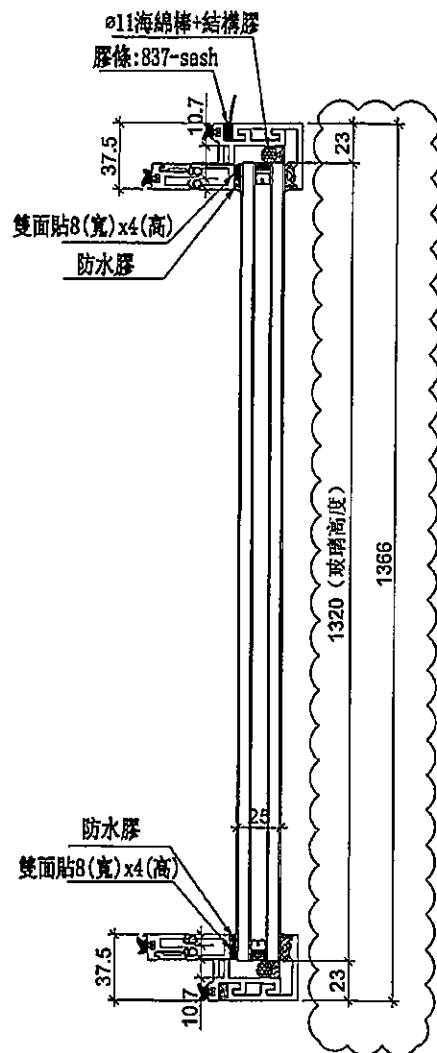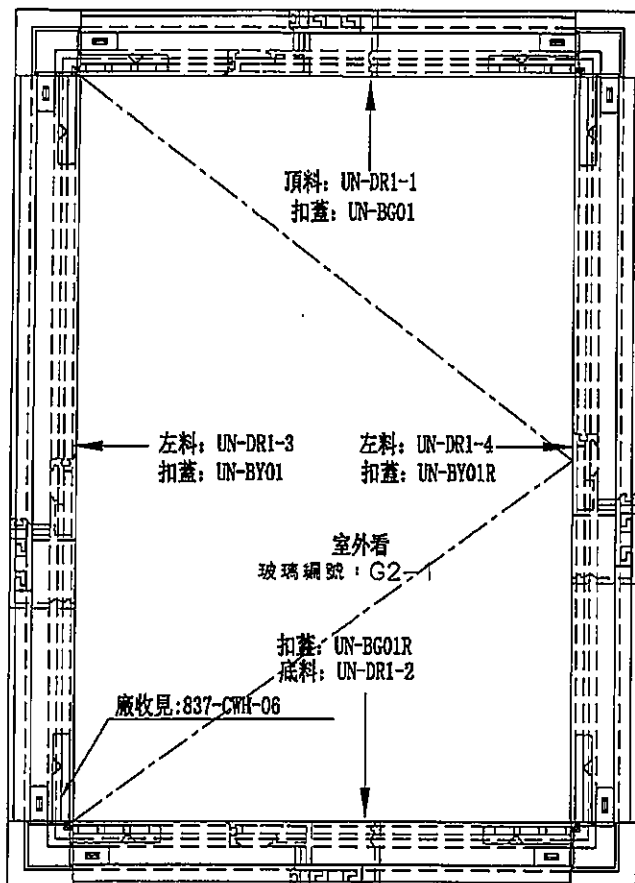

手柄: 2026-005(可分離)

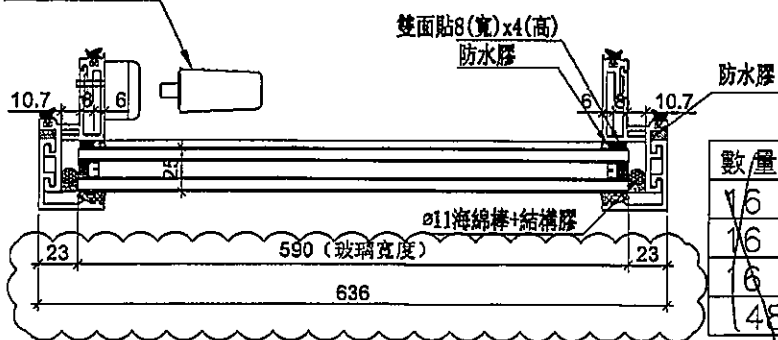

數量	位置	樓層
16	T3CW-E-1	7F, 9F~26F
16	T5CW-N-1	7F, 9F~26F
16	T5CW-L-1	7F, 9F~26F
48	合計	




數量	位置	樓層
8 (1)	T3CW-E-1	28F~36F
21 (1)	T5CW-N-1	28F~50F
21 (1)	T5CW-L-1	28F~50F
50 (3)	合計	

名稱	生窗玉組裝圖	制圖	邱紅	2019.11.15	修改	A	B
材料	-	復核	謝永林	-	日期	2019.11.19	2019.12.23
顏色	EC-DG-S332054 (3塗)	批准	Jason		圖號	MW-DR1	



美特鋁質 有限公司
MIDI Aluminium Fabricator Ltd.

工程號 J-837 地盤 觀塘裕民坊

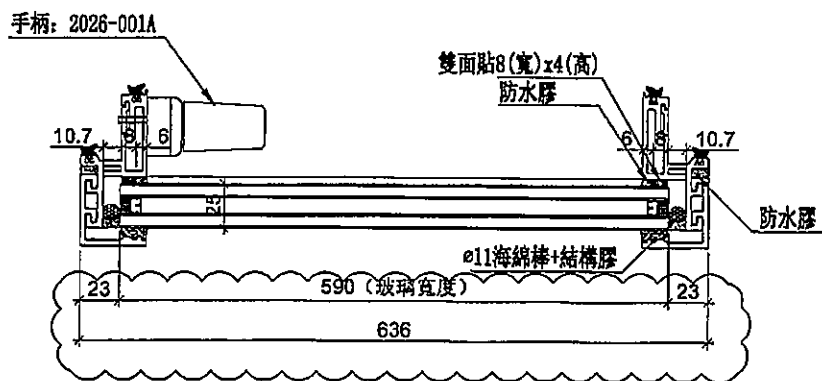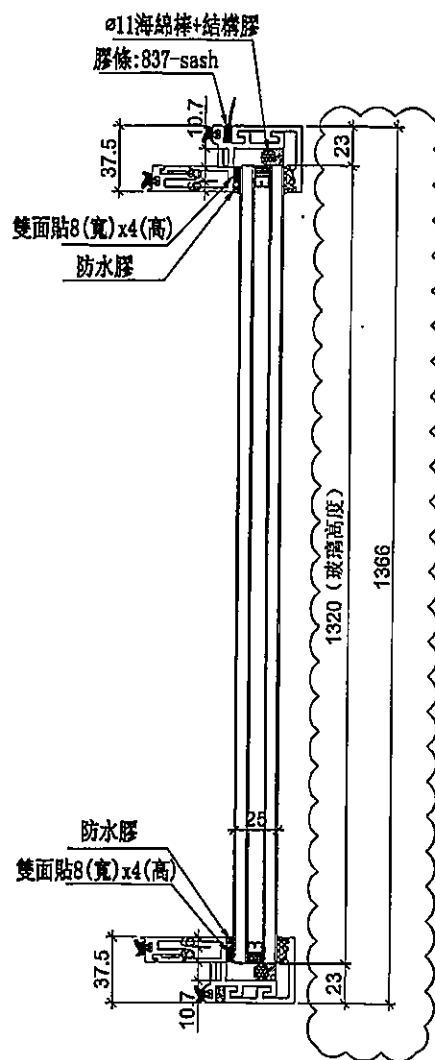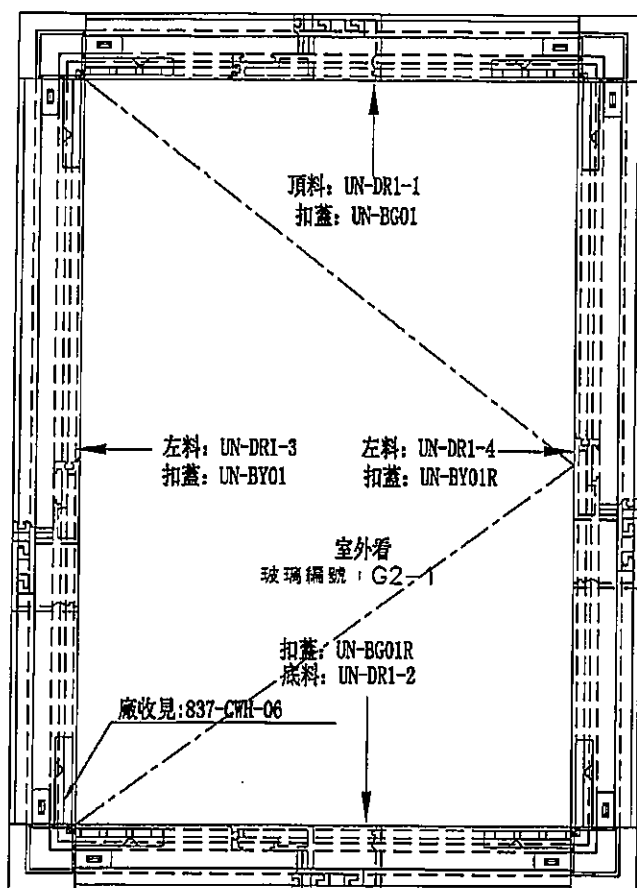

名稱	生窗玉組裝圖	制圖	邱紅	2019.11.15	修改	A	B
材料	-	復核	謝永林	-	日期	2019.11.19	2019.12.23
顏色	EC-DG-S332054 (3塗)	批准	Jason		圖號	UN-DR1	



美特鋁質 有限公司

MIDI Aluminium Fabricator Ltd.

工程號

J-837

地盤

觀塘裕民坊

28F以下扣碼用TC903款

數量	位置	樓層
16	T1CW-G-1	7F,9F~26F
32	T1CW-D-1	7F,9F~26F
16	T1CW-B-2	7F,9F~26F
16	T1CW-L-2	7F,9F~26F
16	T1CW-L-1	7F,9F~26F
16	T1CW-J-2	7F,9F~26F
16	T1CW-J-1	7F,9F~26F
32	T2CW-G-2	7F,9F~26F
16	T2CW-E-2	7F,9F~26F
16	T2CW-E-1	7F,9F~26F
16	T2CW-C-2	7F,9F~26F
16	T2CW-C-1	7F,9F~26F
32	T2CW-A-1	7F,9F~26F
16	T2CW-N-2	7F,9F~26F
16	T2CW-M-2	7F,9F~26F
16	T2CW-M-1	7F,9F~26F
16	T2CW-K-2	7F,9F~26F
16	T2CW-J-1	7F,9F~26F
16	T3CW-E-1	7F,9F~26F
16	T3CW-L-2	7F,9F~26F
16	T3CW-L-1	7F,9F~26F
16	T3CW-C-2	7F,9F~26F
16	T3CW-C-1	7F,9F~26F
32	T3CW-A-1	7F,9F~26F
32	T5CW-L-1	7F,9F~26F
16	T5CW-H-2	7F,9F~26F
16	T5CW-H-1	7F,9F~26F
16	T5CW-F-2	7F,9F~26F
16	T5CW-F-1	7F,9F~26F
16	T5CW-D-2	7F,9F~26F
16	T5CW-D-1	7F,9F~26F
576	合計	

28F以上扣碼用837-CWH-K1款

數量	位置	樓層
21 (1)	T1CW-G-1	28F~50F
40 (2)	T1CW-D-1	28F~49F
1	T1CW-D-1	50F
21 (1)	T1CW-B-2	28F~50F
21 (1)	T1CW-L-2	28F~50F
21 (1)	T1CW-L-1	28F~50F
21 (1)	T1CW-J-2	28F~50F
21 (1)	T1CW-J-1	28F~50F
1	T2CW-H-1	55F
48 (2)	T2CW-G-2	28F~53F
25 (1)	T2CW-E-2	28F~55F
25 (1)	T2CW-E-1	28F~55F
25 (1)	T2CW-C-2	28F~55F
25 (1)	T2CW-C-1	28F~55F
50 (2)	T2CW-A-1	28F~55F
25 (1)	T2CW-N-2	28F~55F
25 (1)	T2CW-M-2	28F~55F
25 (1)	T2CW-M-1	28F~55F
25 (1)	T2CW-K-2	28F~55F
25 (1)	T2CW-J-1	28F~55F
1	T3CW-F-1	52F
23 (1)	T3CW-E-1	28F~52F
15	T3CW-E-1	37F~52F
23 (1)	T3CW-L-2	28F~52F
23 (1)	T3CW-L-1	28F~52F
1	T3CW-J-1	52F
23 (1)	T3CW-C-2	28F~52F
23 (1)	T3CW-C-1	28F~52F
46 (2)	T3CW-A-1	28F~52F
42 (2)	T5CW-L-1	28F~50F
21 (1)	T5CW-H-2	28F~50F
21 (1)	T5CW-H-1	28F~50F
22 (1)	T5CW-F-2	28F~51F
22 (1)	T5CW-F-1	28F~51F
22 (1)	T5CW-D-2	28F~51F
22 (1)	T5CW-D-1	28F~51F
841 (26)	合計	


名稱	生窗玉組裝圖	制圖	邱紅	2019.11.15	修改	A	B	
材料	-	復核	謝永林	-	日期	2019.11.19	2019.12.23	
顏色	EC-DG-S332054 (3塗)	批准	Jason		圖號	UN-DR1a		



美特鋁質 有限公司
MIDI Aluminium Fabricator Ltd.


工程號 J-837 地盤 觀塘裕民坊

使用位置	數量
MW-DR1	3 98
UN-DR1	36 1417

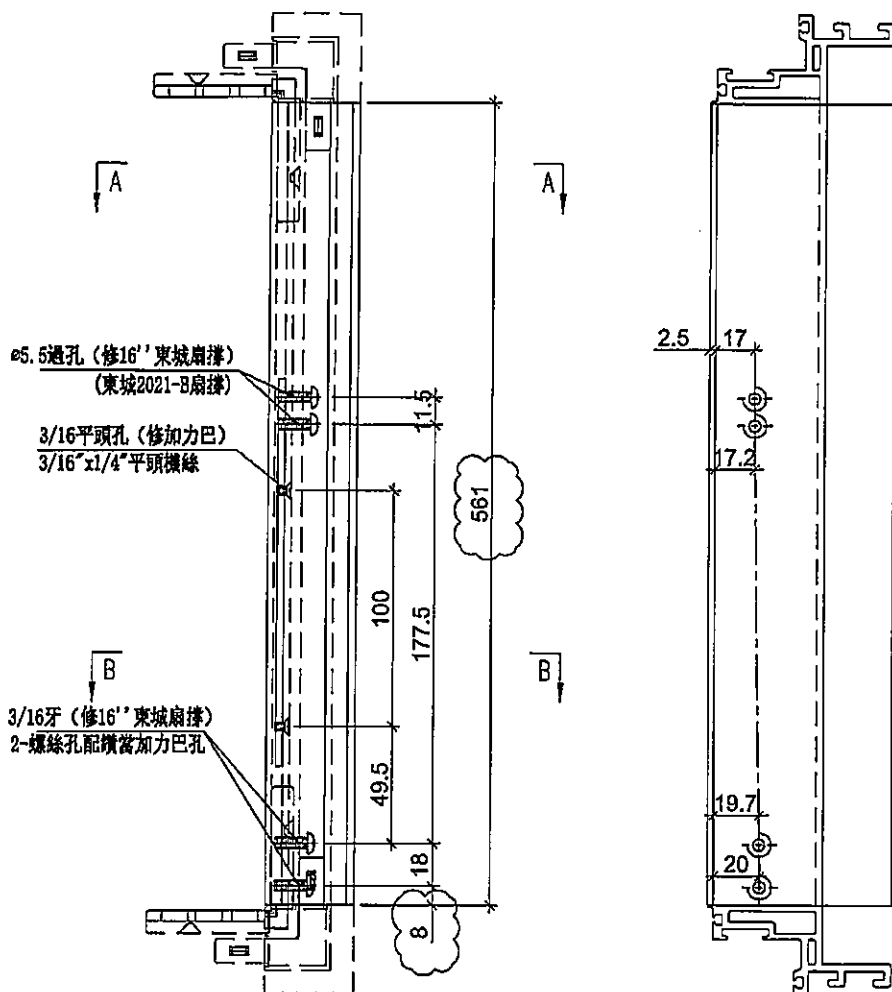

SECTION: A-A

SECTION: B-B

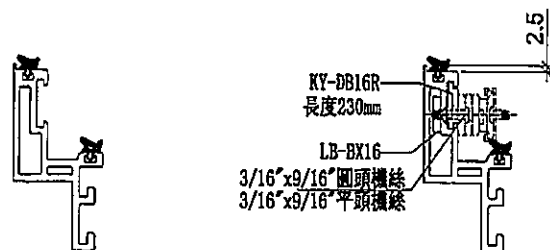



名稱	生玉料(8+8)加工圖	制圖	邱紅	2019.11.15	修改	A	B	
材料	X85638	復核	謝永林	-	日期	2019.11.19	2019.12.23	
顏色	EC-DG-S332054 (3塗)	批准	Jason		圖號	UN-DR1-1		



美特鋁質有限公司
MIDI Aluminium Fabricator Ltd.

工程號 J-837 地盤 觀塘裕民坊

使用位置	數量
MW-DR1	98 3
UN-DR1	1417 (36)

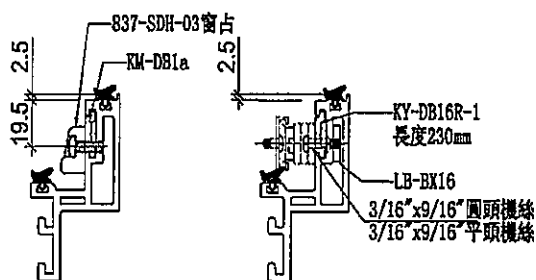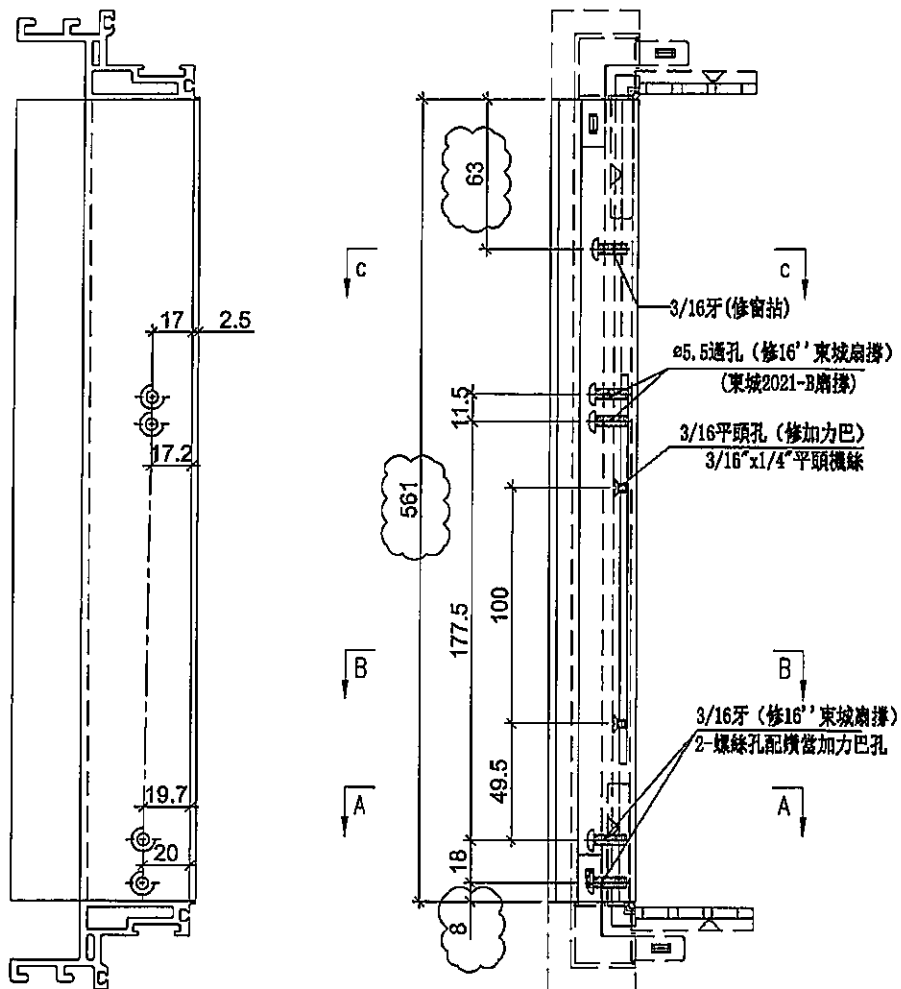

SECTION: C-C

SECTION: B-B

SECTION: A-A





名稱	生玉料(8+8)加工圖	制圖	邱紅	2019.11.15	修改	A	B	
材料	X85638	復核	謝永林	-	日期	2019.11.19	2019.12.23	
顏色	EC-DG-S332054 (3塗)	批准	Jason		圖號	UN-DR1-2		



美特鋁質 有限公司
MIDI Aluminium Fabricator Ltd.

工程號 J-837 地盤 觀塘裕民坊

使用位置	數量
MW-DR1	88 (3)
UN-DR1	1417 (36)

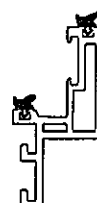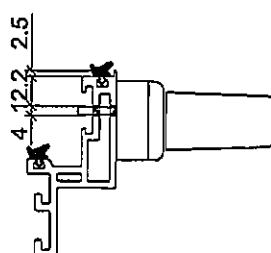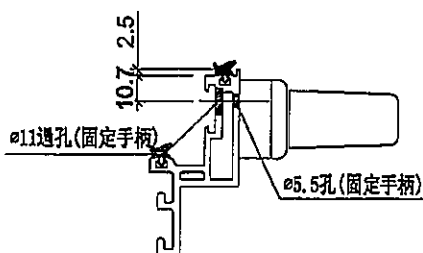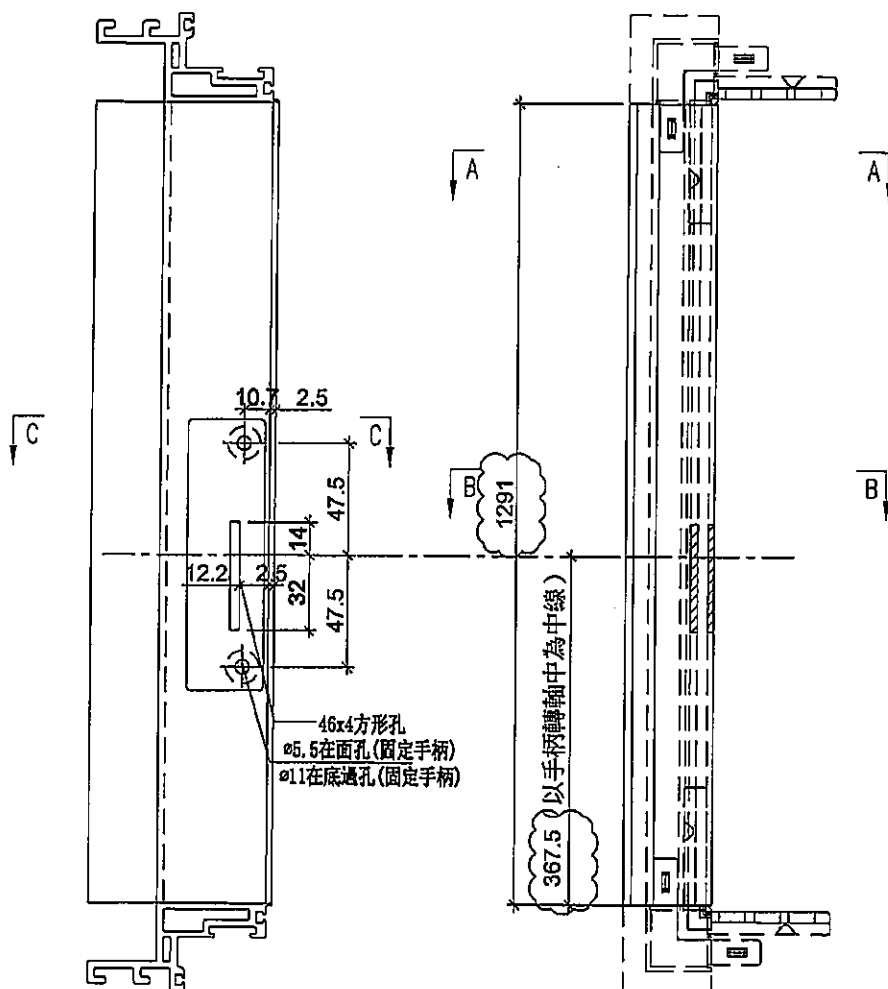

SECTION: C-C

SECTION: B-B

SECTION: A-A

名稱	生玉料 (8+8) 加工圖	制圖	邱紅	2019. 11. 15	修改	A	B	
材料	X85638	復核	謝永林	-	日期	2019.11.19	2019.12.23	
顏色	EC-DG-S332054 (3塗)	批准	Jason		圖號	UN-DR1-3		




美特鋁質 有限公司
MIDI Aluminium Fabricator Ltd.


工程號 J-837 地盤 觀塘裕民坊

使用位置	數量
MW-DR1	48
UN-DR1	576

使用位置	數量
MW-DR1	803
UN-DR1	84136

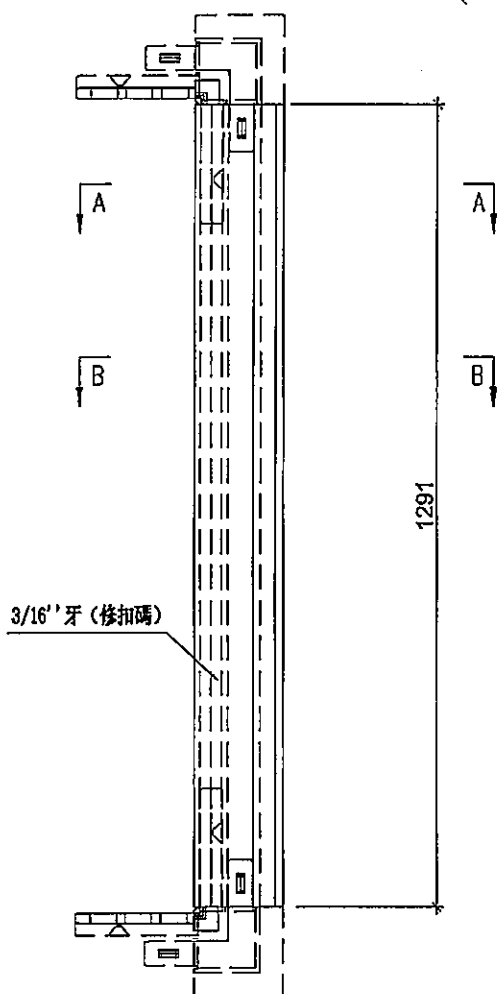


註明：此圖用於28F以下

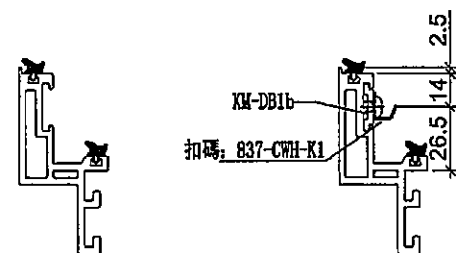


SECTION: A-A

SECTION: B-B

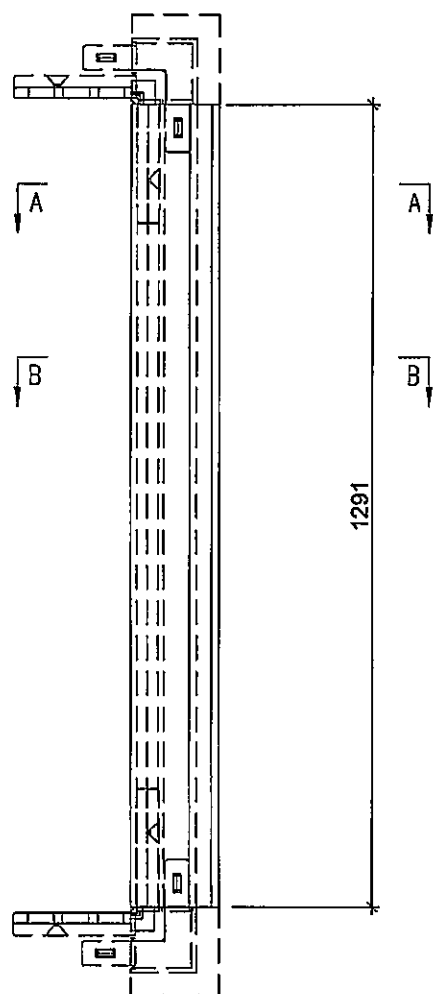

註明：此圖用於28F以上

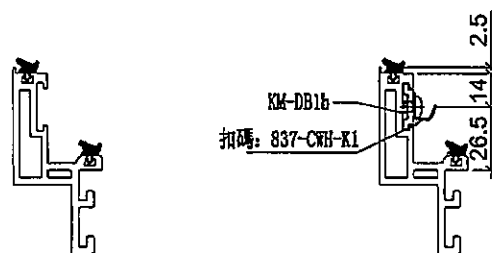

SECTION: A-A



SECTION: B-B

名稱	生玉料 (8+8) 加工圖	制圖	邱紅	2019.11.15	修改	A	B	C
材料	X85638	復核	謝永林	-	日期	2019.11.19	2019.12.23	2020.01.03
顏色	EC-DG-S332054 (3塗)	批准	Jason		圖號	UN-DR1-4		




美特鋁質 有限公司
MIDI Aluminium Fabricator Ltd.

工程號 J-837 地盤 觀塘裕民坊

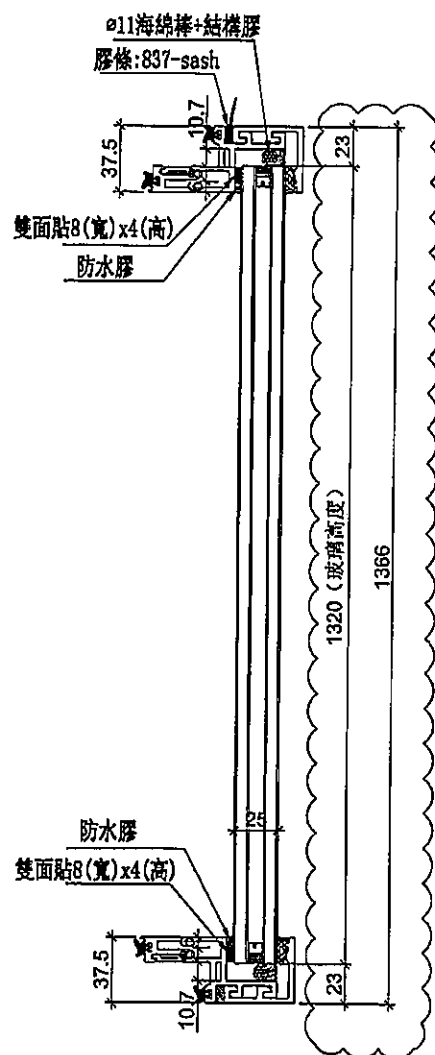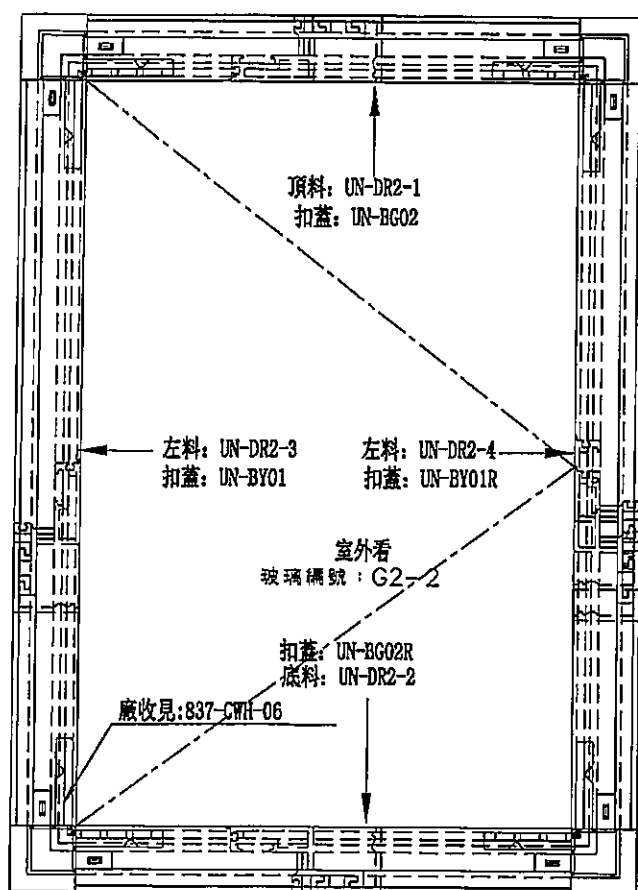

手柄: 2026-005(可分離)

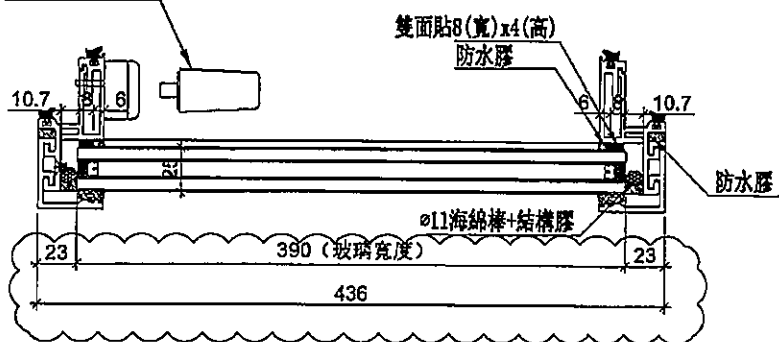

名稱	生窗玉組裝圖	制圖	邱紅	2019.11.15	修改	A	B	
材料	-	復核	謝永林	-	日期	2019.11.19	2019.12.23	
顏色	EC-DG-S332054 (3塗)	批准	Jason		圖號	MW-DR2		



美特鋁質 有限公司
MIDI Aluminium Fabricator Ltd.

工程號 J-837 地盤 觀塘裕民坊

28F以下扣碼用TC903款

28F以上扣碼用837-CWH-K1款

數量	位置	樓層
16	T1CW-H-1	7F,9F~26F
16	T1CW-G-2	7F,9F~26F
16	T1CW-E-2	7F,9F~26F
16	T1CW-A-1	7F,9F~26F
16	T1CW-B-3	7F,9F~26F
16	T2CW-B-1	7F,9F~26F
16	T2CW-A-2	7F,9F~26F
16	T2CW-M-3	7F,9F~26F
16	T2CW-H-2	7F,9F~26F
16	T3CW-B-1	7F,9F~26F
16	T3CW-A-2	7F,9F~26F
16	T3CW-F-2	7F,9F~26F
16	T5CW-A-2	7F,9F~26F
16	T5CW-N-1	7F,9F~26F
16	T5CW-M-1	7F,9F~26F
16	T5CW-L-2	7F,9F~26F
16	T5CW-L-1	7F,9F~26F
16	T5CW-H-3	7F,9F~26F
10	T5CW-C-1	10F~21F
298	合計	

數量	位置	樓層
21 (1)	T1CW-H-1	28F~50F
21 (1)	T1CW-G-2	28F~50F
21 (1)	T1CW-E-2	28F~50F
21 (1)	T1CW-A-1	28F~50F
21 (1)	T1CW-B-3	28F~50F
25 (1)	T2CW-B-1	28F~55F
25 (1)	T2CW-A-2	28F~55F
25 (1)	T2CW-M-3	28F~55F
25 (1)	T2CW-H-2	28F~55F
23 (1)	T3CW-B-1	28F~52F
23 (1)	T3CW-A-2	28F~52F
23 (1)	T3CW-F-2	28F~52F
22 (1)	T5CW-A-2	28F~51F
21 (1)	T5CW-N-1	28F~50F
21 (1)	T5CW-M-1	28F~50F
21 (1)	T5CW-L-2	28F~50F
21 (1)	T5CW-L-1	28F~50F
21 (1)	T5CW-H-3	28F~50F
401 (18)	合計	

名稱	生窗玉組裝圖	制圖	邱紅	2019.11.15	修改	A	B	
材料	-	復核	謝永林	-	日期	2019.11.19	2019.12.23	
顏色	EC-DG-S332054 (3塗)	批准	Jason		圖號	MW-DR2a		



美特鋁質 有限公司



MIDI Aluminium Fabricator Ltd.

工程號


J-837

地盤

觀塘裕民坊

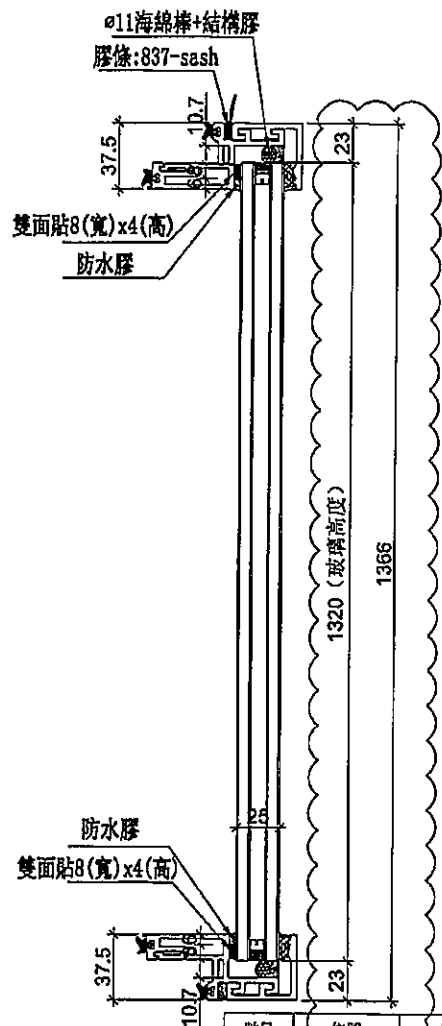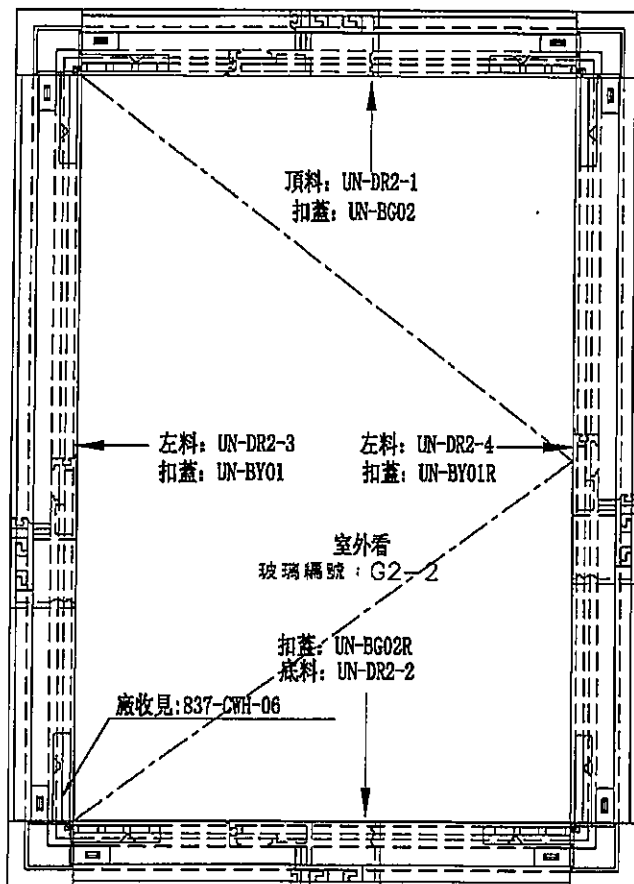

手柄: 2026-001A

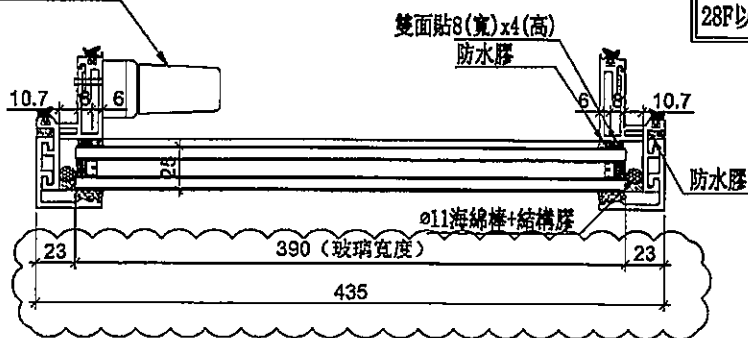

28F以下扣碼用TC903款

數量	位置	樓層
16	T1CW-L-2	7F-9F-26F
16	T2CW-G-2	7F-9F-26F
16	T2CW-E-2	7F-9F-26F
16	T2CW-N-1	7F-9F-26F
16	T2CW-J-1	7F-9F-26F
16	T3CW-L-2	7F-9F-26F
16	T3CW-C-2	7F-9F-26F
16	T3CW-F-2	7F-9F-26F
16	T5CW-D-2	7F-9F-26F
2	T5CW-C-1	7F-9F
146	合計	

28F以上扣碼用837-CWH-K1款

數量	位置	樓層
21	T1CW-L-2	28F-50F
1	T2CW-H-1	55F
25	T2CW-G-2	28F-53F
25	T2CW-E-2	28F-55F
25	T2CW-N-1	28F-55F
25	T2CW-J-1	28F-55F
23	T3CW-L-2	28F-52F
1	T3CW-J-1	52F
23	T3CW-C-2	28F-52F
22	T5CW-F-2	28F-51F
22	T5CW-D-2	28F-51F
212	合計	

共104


名稱	生窗玉組裝圖	制圖	邱紅	2019.11.15	修改	A	B
材料	-	復核	謝永林	-	日期	2019.11.19	2019.12.23
顏色	EC-DG-S332054 (3塗)	批准	Jason		圖號	UN-DR2	



美特鋁質 有限公司
MIDI Aluminium Fabricator Ltd.


工程號 J-837 地盤 觀塘裕民坊

使用位置	數量
MW-DR2	699 (18)
UN-DR2	358 (19)

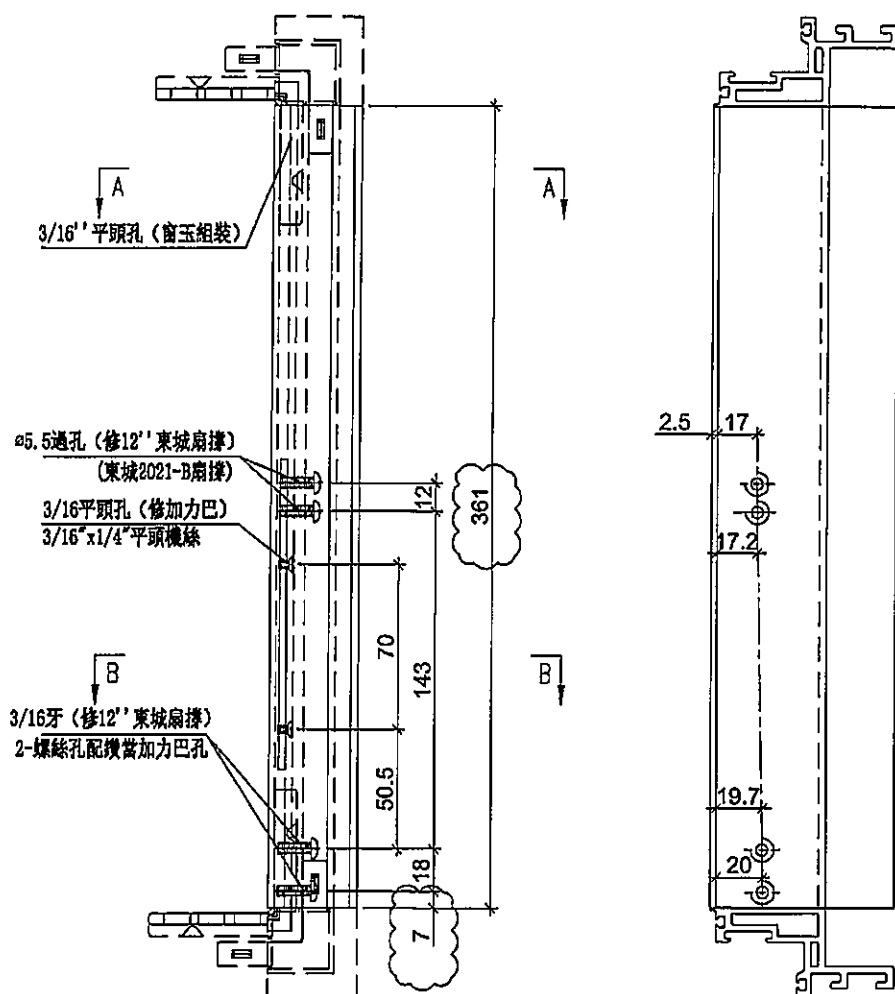

SECTION: A-A

SECTION: B-B

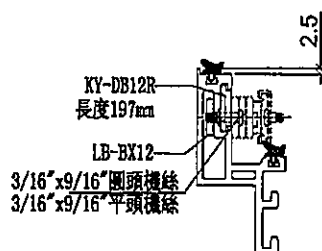



名稱	生玉料(8+8)加工圖	制圖	邱紅	2019.11.15	修改	A	B	
材料	X85638	復核	謝永林	-	日期	2019.11.19	2019.12.23	
顏色	EC-DG-S332054 (3塗)	批准	Jason		圖號	UN-DR2-1		




美特鋁質 有限公司
MIDi Aluminium Fabricator Ltd.

工程號 J-837 地盤 觀塘裕民坊


使用位置	數量
MW-DR2	899
UN-DR2	358

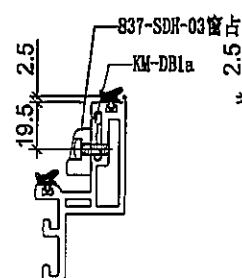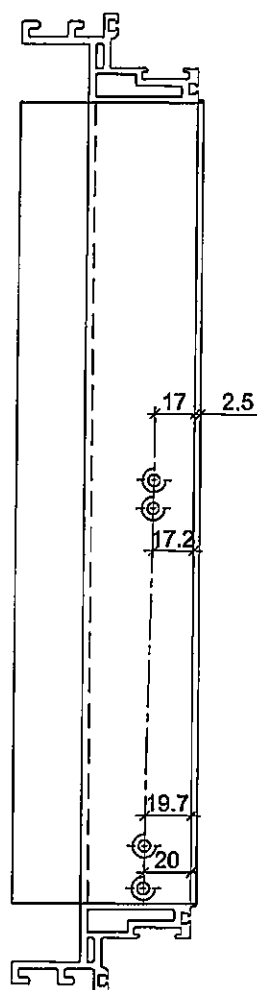

SECTION: C-C

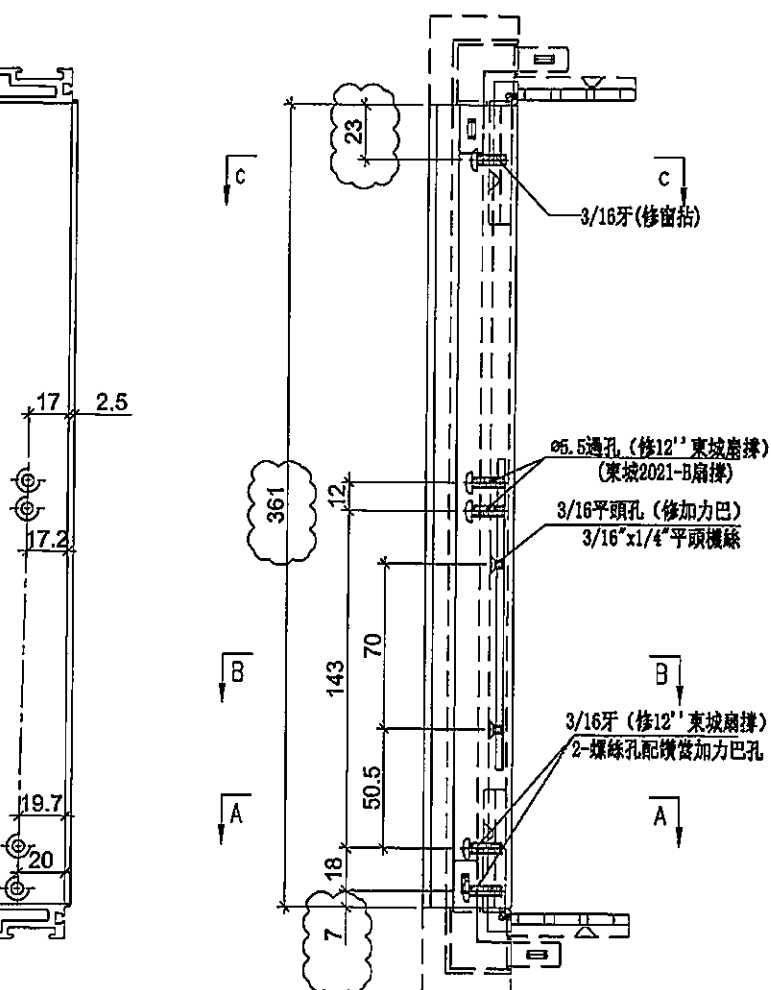

SECTION: B-B

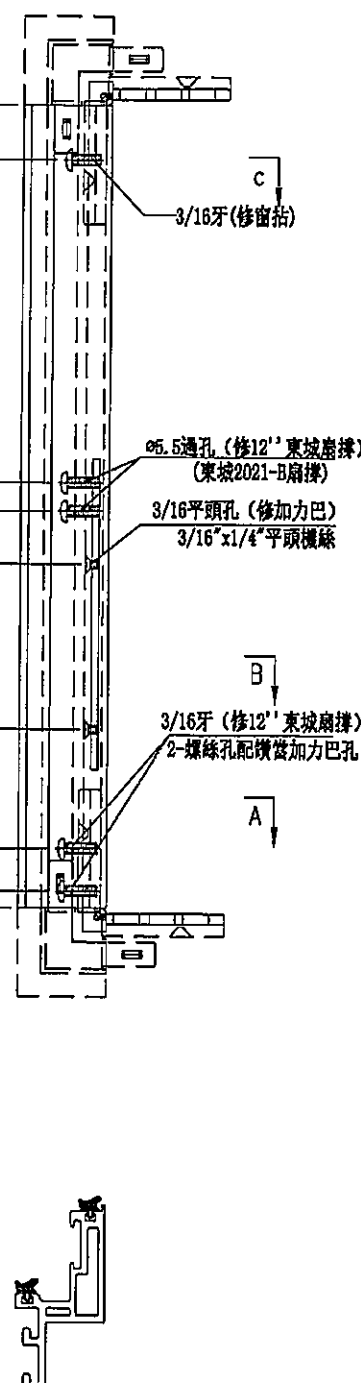

SECTION: A-A



名稱	生玉料(8+8)加工圖	制圖	邱紅	2019.11.15	修改	A	B	
材料	X85638	復核	謝永林	-	日期	2019.11.19	2019.12.23	
顏色	EC-DG-S332054 (3塗)	批准	Jason		圖號	UN-DR2-2		



美特鋁質有限公司
MIDI Aluminium Fabricator Ltd.

工程號 J-837 地盤 觀塘裕民坊

使用位置	數量
MW-DR2	~~699~~ (18)
UN-DR2	~~358~~ (10)

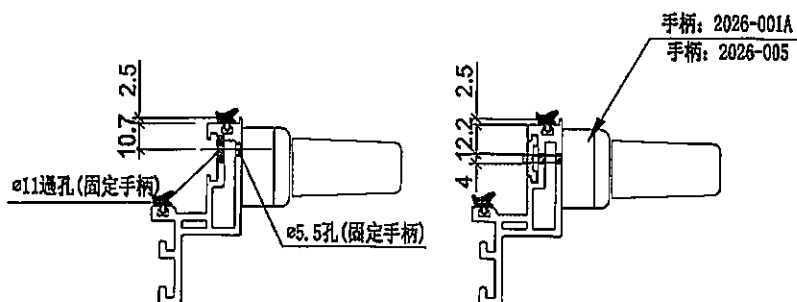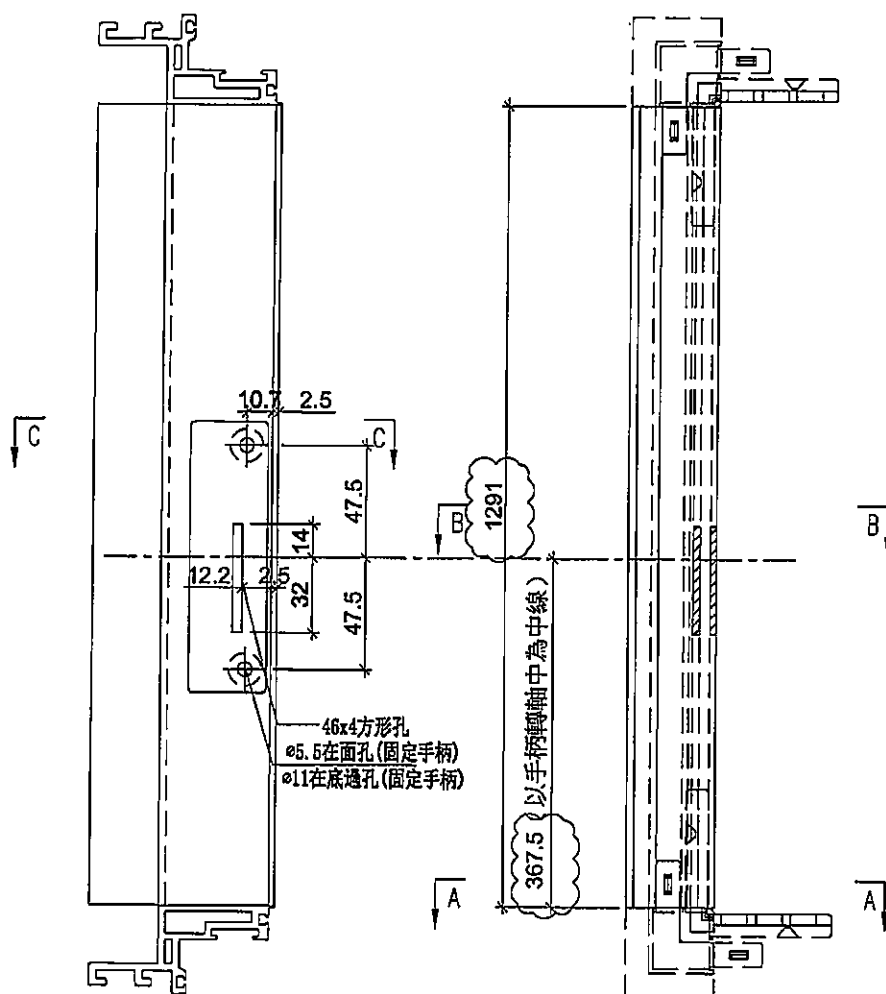

SECTION: C~C

SECTION: B-B

SECTION: A-A

名稱	生玉料(8+8)加工圖	制圖	邱紅	2019.11.15	修改	A	B
材料	X85638	復核	謝永林	-	日期	2019.11.19	2019.12.23
顏色	EC-DG-S332054 (3塗)	批准	Jason		圖號	UN-DR2-3	




美特鋁質有限公司
MIDI Aluminium Fabricator Ltd.


工程號 J-837 地盤 觀塘裕民坊

使用位置	數量
MW-DR2	298
UN-DR2	146

使用位置	數量
MW-DR2	401 (18)
UN-DR2	212 (21) 0

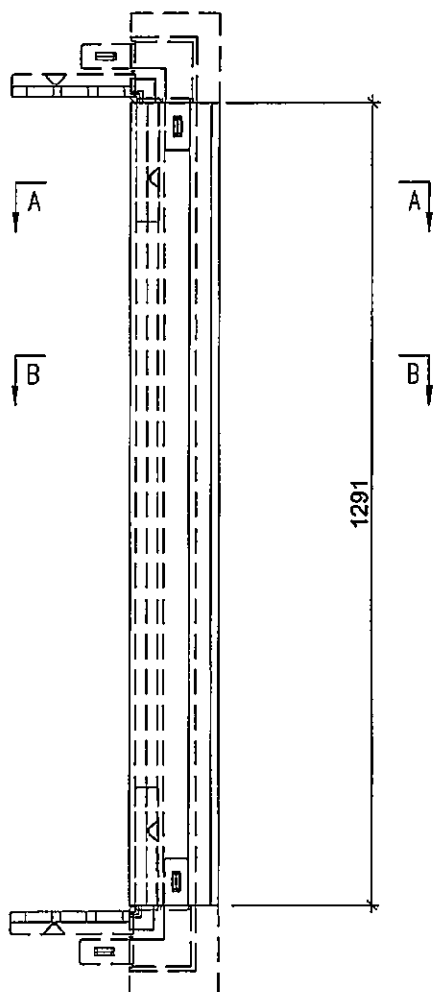


註明：此圖用於28F以下

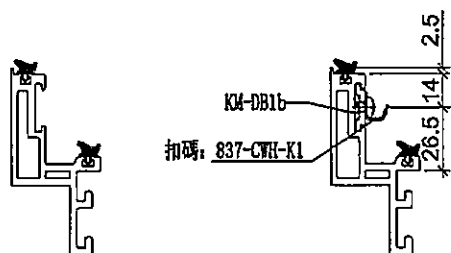


SECTION: A-A

SECTION: B-B

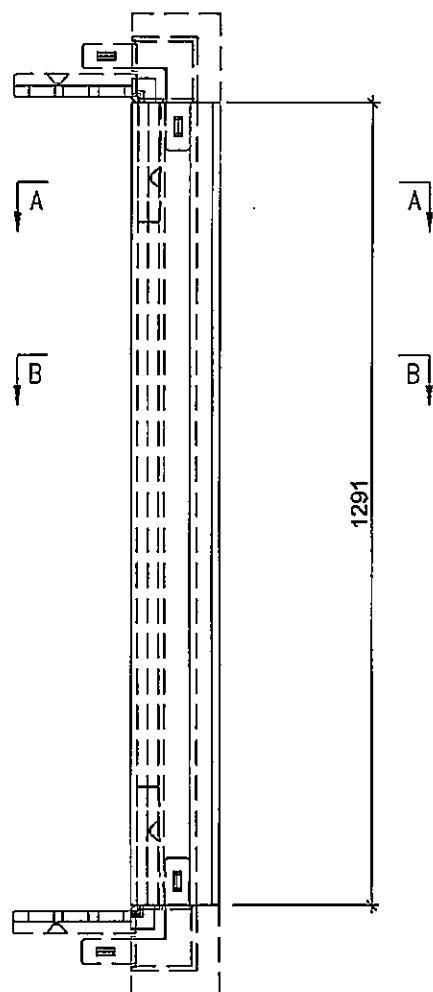

註明：此圖用於28F以上

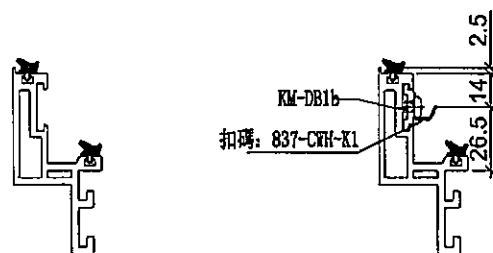

SECTION: A-A



SECTION: B-B

名稱	生玉料 (8+8) 加工圖	制圖	邱紅	2019.11.15	修改	A	B	C
材料	X85638	復核	謝永林	-	日期	2019.11.19	2019.12.23	2020.01.03
顏色	EC-DG-S332054 (3塗)	批准	Jason		圖號	UN-DR2-4		




美特鋁質有限公司
MIDI Aluminium Fabricator Ltd.

工程號 J-837 地盤 觀塘裕民坊

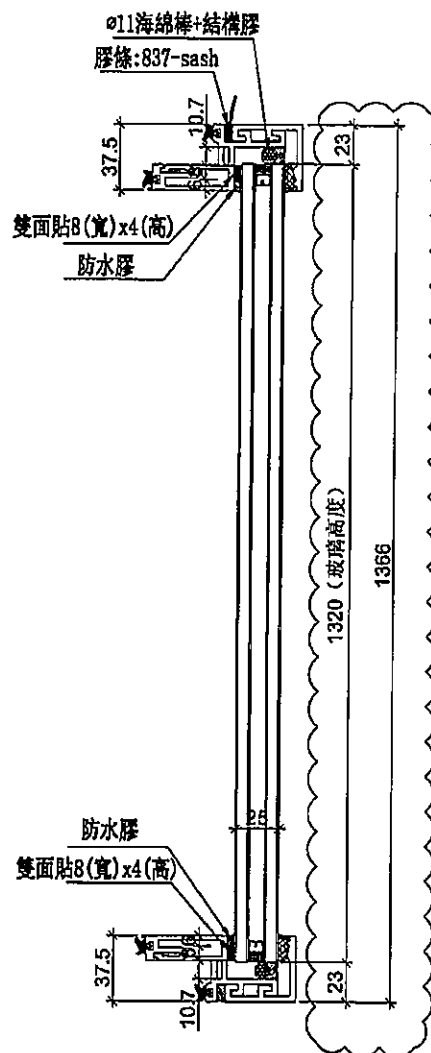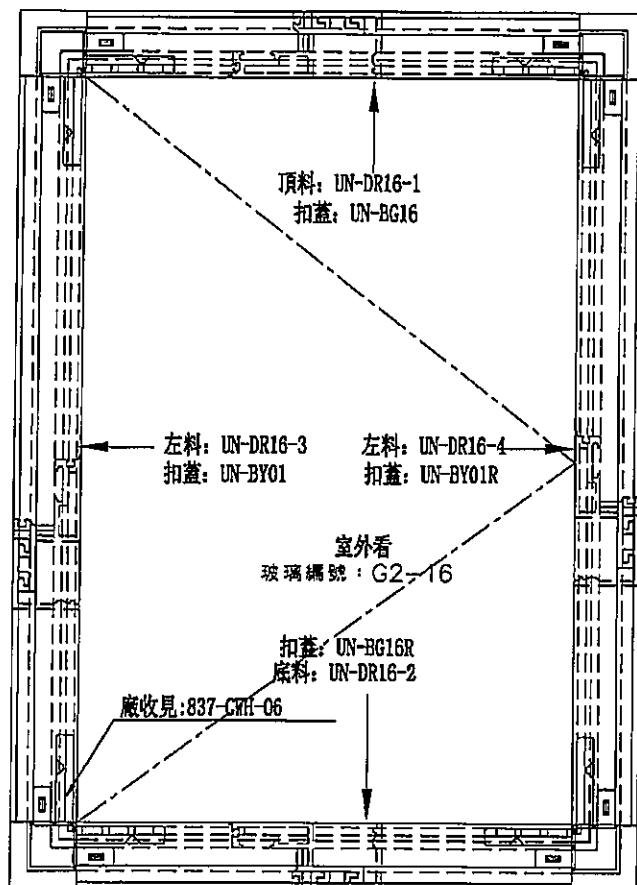

手柄: 2026-001A

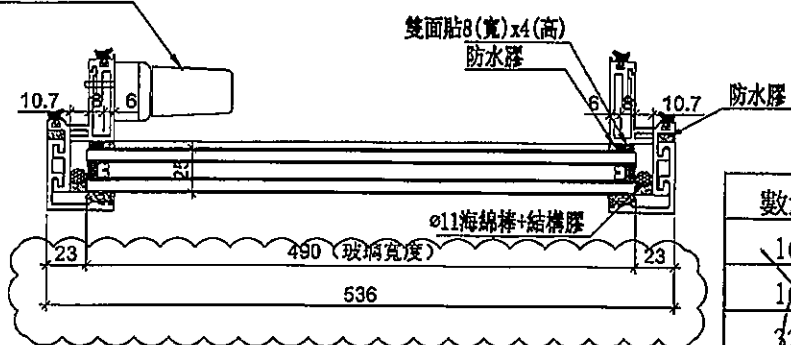

廁所窗

數量	位置	樓層
16	T2CW-M-3	7F,9F~26F
16	T3CW-F-2	7F,9F~26F
32	合計	

數量	位置	樓層
25 (1)	T2CW-M-3	28F~55F
23 (1)	T3CW-F-2	28F~52F
48 (2)	合計	

名稱	生窗玉組裝圖	制圖	邱紅	2019. 11. 15	修改	A	B	
材料	-	復核	謝永林	-	日期	2019.11.19	2019.12.23	
顏色	EC-DG-S332054 (3塗)	批准	Jason		圖號	UN-DR16		




美特鋁質有限公司
MIDI Aluminium Fabricator Ltd.


使用位置
UN-DR16

數量
80(2)

工程號 J-837 地盤 觀塘裕民坊

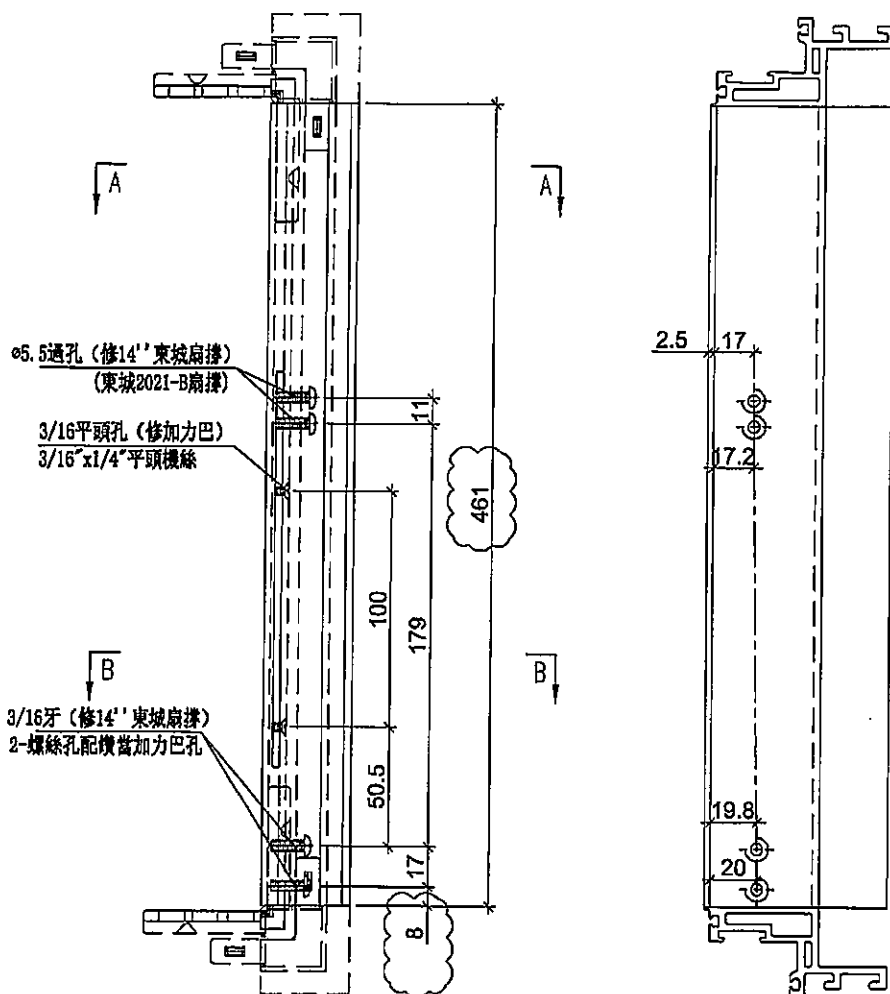

SECTION: A-A

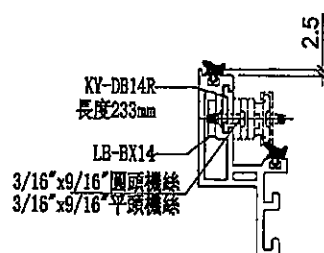

SECTION: B-B


名稱	生玉料(8+8)加工圖	制圖	邱紅	2019.11.15	修改	A	B	
材料	X85638	復核	謝永林	-	日期	2019.11.19	2019.12.23	
顏色	EC-DG-S332054 (3塗)	批准	Jason		圖號	UN-DR16-1		



美特鋁質 有限公司
MIDI Aluminium Fabricator Ltd.

工程號 J-837 地盤 觀塘裕民坊

使用位置	數量
UN-DR16	80(2)

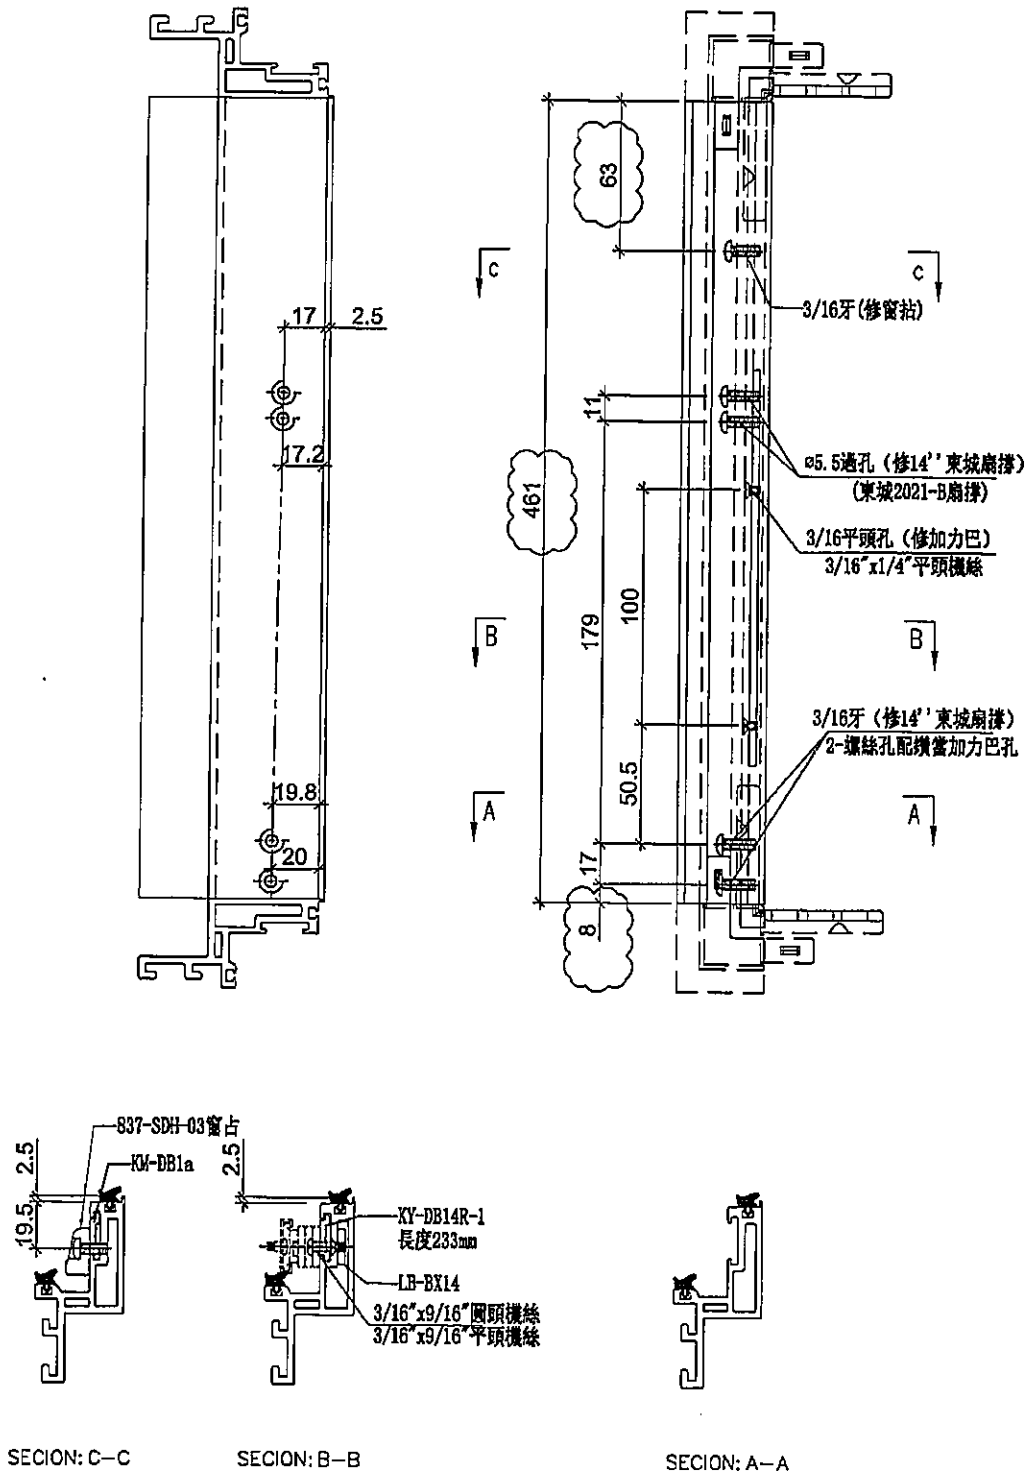

名稱	生玉料(8+8)加工圖	制圖	邱紅	2019.11.15	修改	A	B	
材料	X85638	復核	謝永林	-	日期	2019.11.19	2019.12.23	
顏色	EC-DG-S332054 (3塗)	批准	Jason		圖號	UN-DR16-2		



美特鋁質 有限公司
MIDI Aluminium Fabricator Ltd.

使用位置

數量

UN-DR16



80(2)

工程號


J-837

地盤


觀塘裕民坊

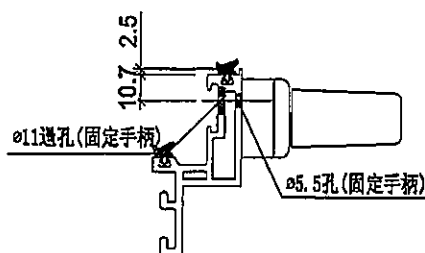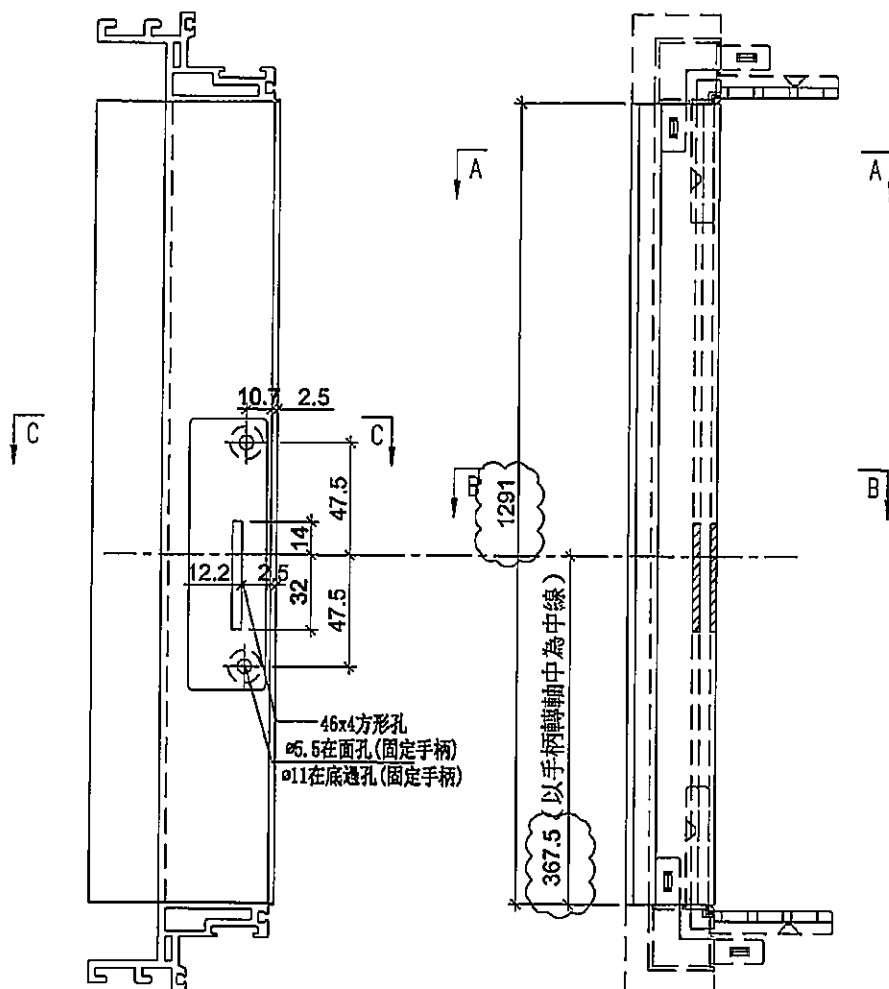

SECTION: C-C

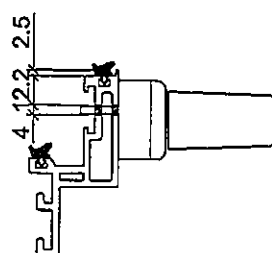

SECTION: B-B

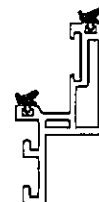

SECTION: A-A

名稱	生玉料 (8+8) 加工圖	制圖	邱紅	2019.11.15	修改	A	B	
材料	X85638	復核	謝永林	-	日期	2019.11.19	2019.12.23	
顏色	EC-DG-S332054 (3塗)	批准	Jason		圖號	UN-DR16-3		




美特鋁質 有限公司
MIDI Aluminium Fabricator Ltd.


工程號 J-837 地盤 觀塘裕民坊

使用位置 數量
UN-DR16 32

使用位置 數量
UN-DR16 48 (2)

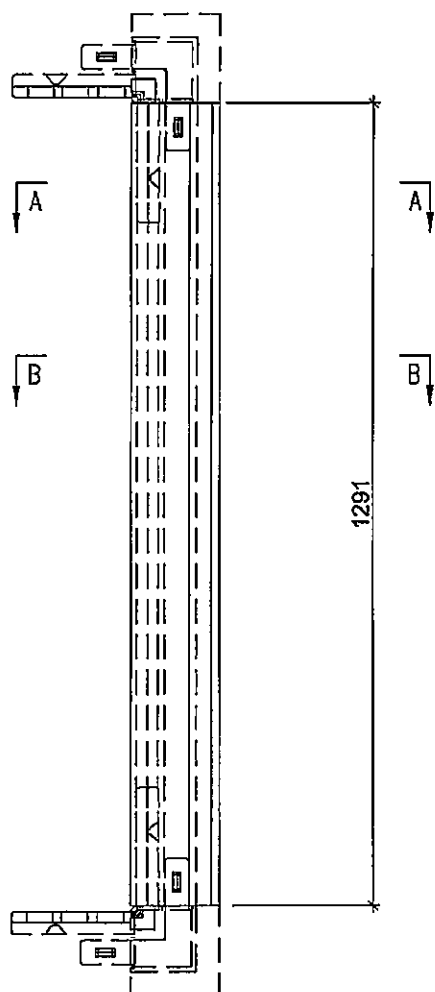


註明：此圖用於28F以下

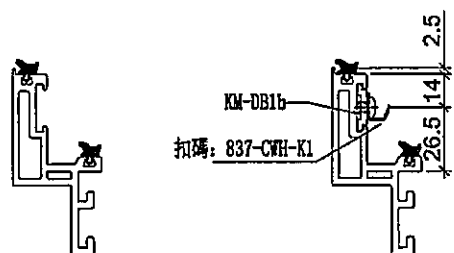


SECTION: A-A

SECTION: B-B

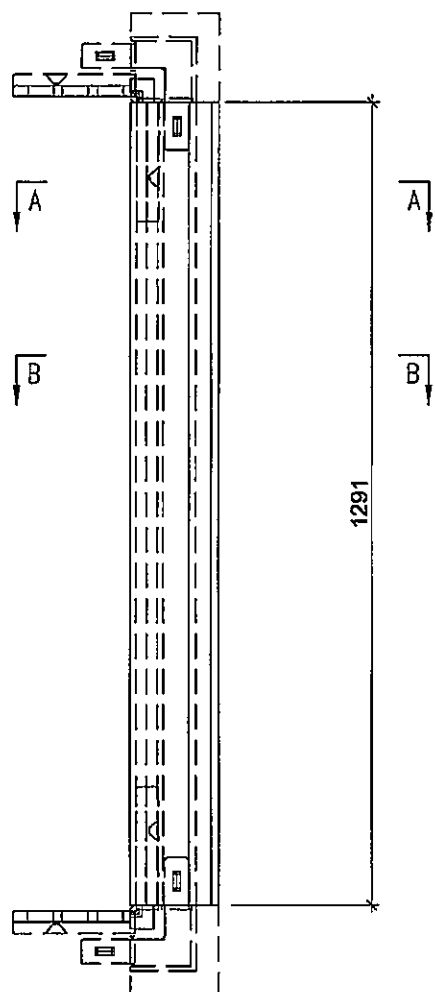

註明：此圖用於28F以上

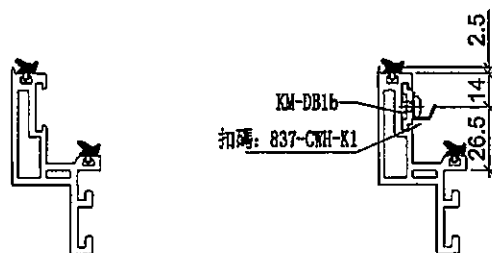

SECTION: A-A



SECTION: B-B

名稱	生玉料(8+8)加工圖	制圖	邱紅	2019.11.15	修改	A	B	C
材料	X85638	復核	謝永林	-	日期	2019.11.19	2019.12.23	2020.01.03
顏色	EC-DG-S332054 (3塗)	批准	Jason		圖號	UN-DR16-4		




美特鋁質有限公司
MIDI Aluminium Fabricator Ltd.

工程號 J-837 地盤 觀塘裕民坊

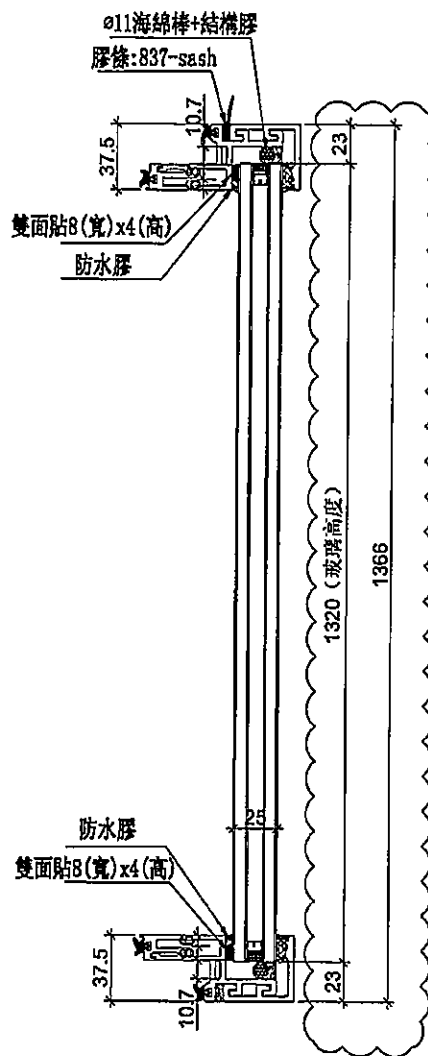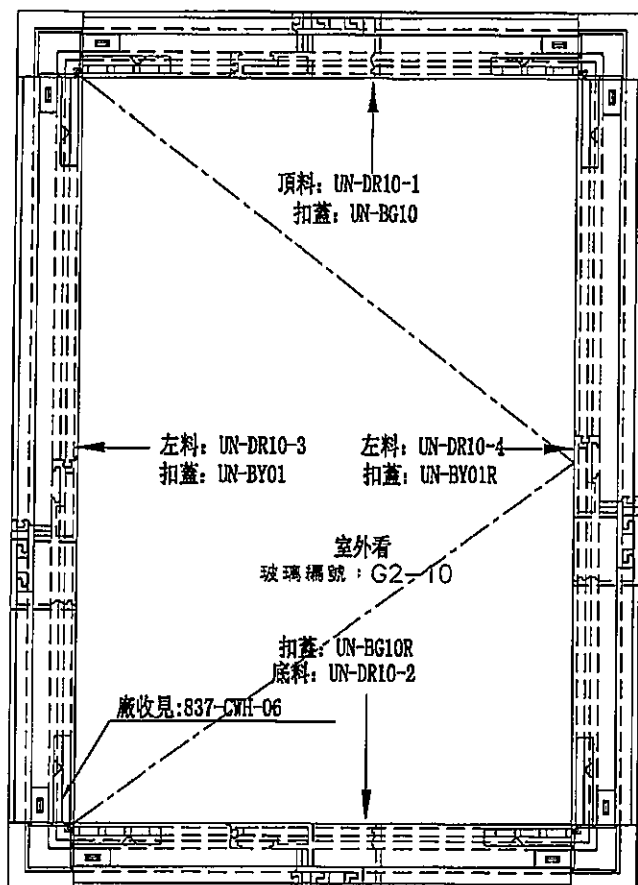

手柄: 2026-005(可分離)

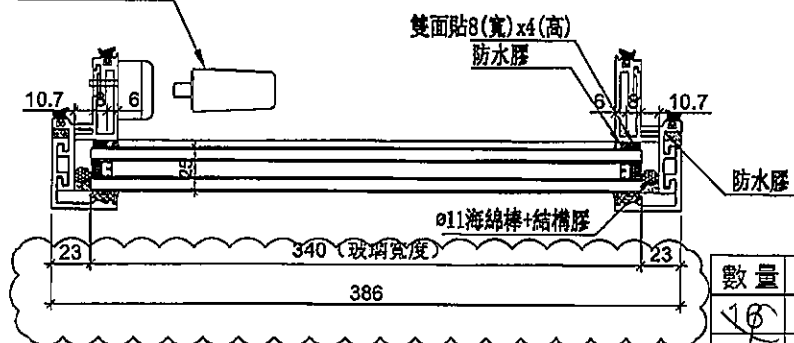

數量	位置	樓層
16	T1CW-F-2	7F, 9F~26F

數量	位置	樓層
20	T1CW-F-2	28F~49F

名稱	生窗玉組裝圖	制圖	邱紅	2019.11.15	修改	A	B
材料	-	復核	謝永林	-	日期	2019.11.19	2019.12.23
顏色	EC-DG-S332054 (3塗)	批准	Jason		圖號	MW-DR10	



美特鋁質有限公司
MIDI Aluminium Fabricator Ltd.

工程號 J-837 地盤 觀塘裕民坊

使用位置


數量

MW-DR10

① 36


UN-DR10

1

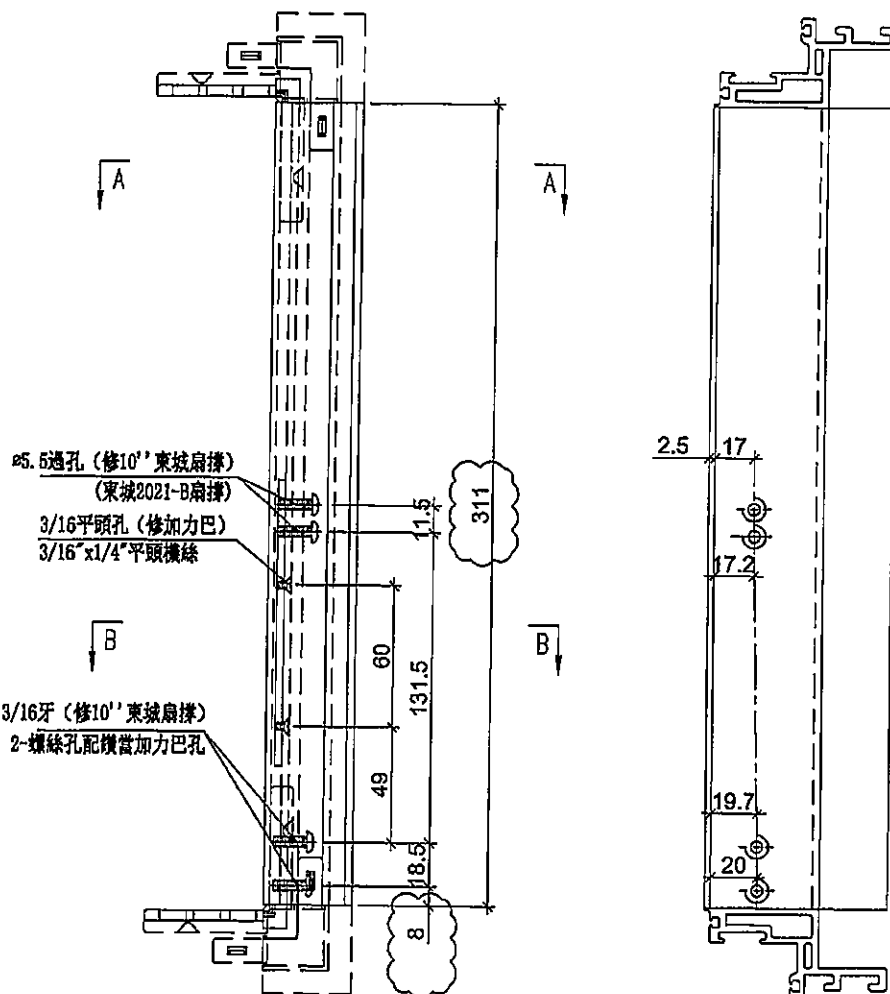

SECTION: A-A

SECTION: B-B

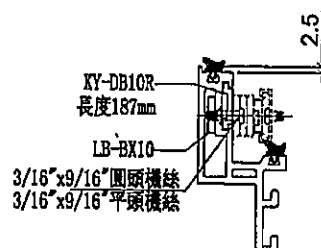




名稱	生玉料(8+8)加工圖	制圖	邱紅	2019.11.15	修改	A	B
材料	X85638	復核	謝永林	-	日期	2019.11.19	2019.12.23
顏色	EC-DG-S332054 (3塗)	批准	Jason		圖號	UN-DR10-1	



美特鋁質 有限公司
MIDI Aluminium Fabricator Ltd.

工程號 J-837 地盤 觀塘裕民坊

使用位置	數量
MW-DR10	① 36
UN-DR10	

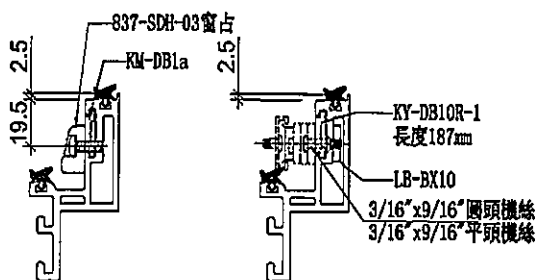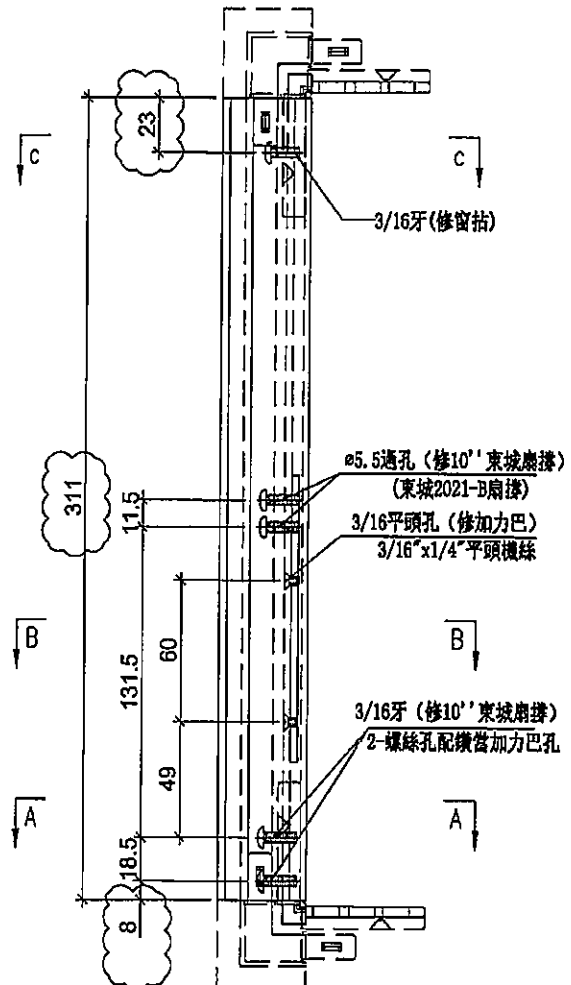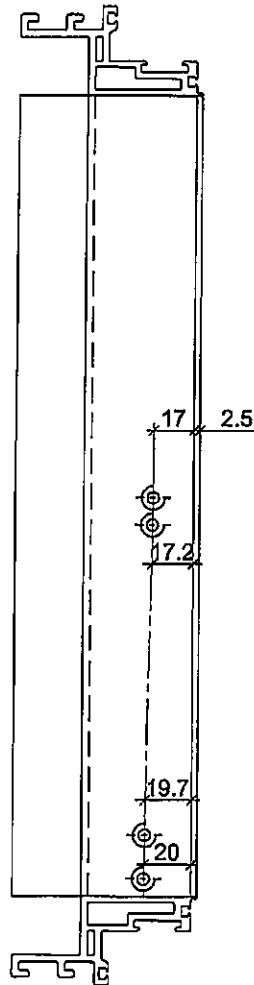

SECTION: C-C

SECTION: B-B

SECTION: A-A

名稱	生玉料(8+8)加工圖	制圖	邱紅	2019.11.15	修改	A	B	
材料	X85638	復核	謝永林	-	日期	2019.11.19	2019.12.23	
顏色	EC-DG-S332054 (3塗)	批准	Jason		圖號	UN-DR10-2		



美特鋁質 有限公司
MIDI Aluminium Fabricator Ltd.

工程號

J-837

地盤

觀塘裕民坊

使用位置



數量

MW-DR10


① 36

UN-DR10


1

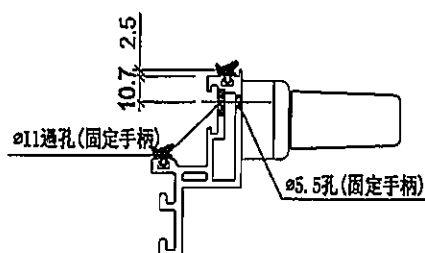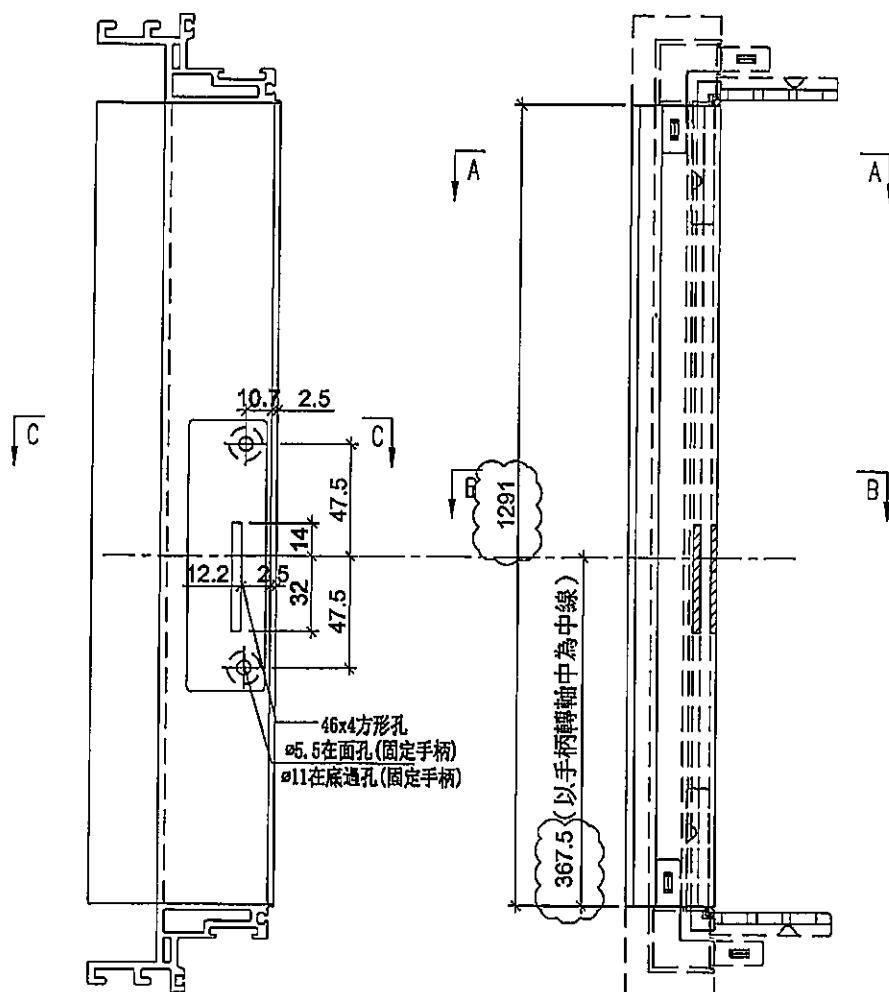

SECTION: C-C

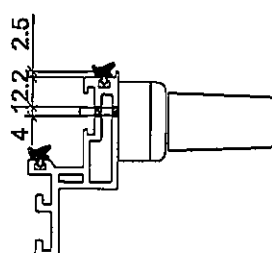

SECTION: B-B

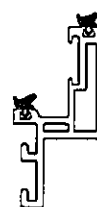

SECTION: A-A

名稱	生玉料(8+8)加工圖	制圖	邱紅	2019.11.15	修改	A	B	
材料	X85638	復核	謝永林	-	日期	2019.11.19	2019.12.23	
顏色	EC-DG-S332054 (3塗)	批准	Jason		圖號	UN-DR10-3		




美特鋁質 有限公司
MIDI Aluminium Fabricator Ltd.


工程號 J-837 地盤 觀塘裕民坊

使用位置	數量
MW-DR10	16

使用位置	數量
MW-DR10	120
UN-DR10	1

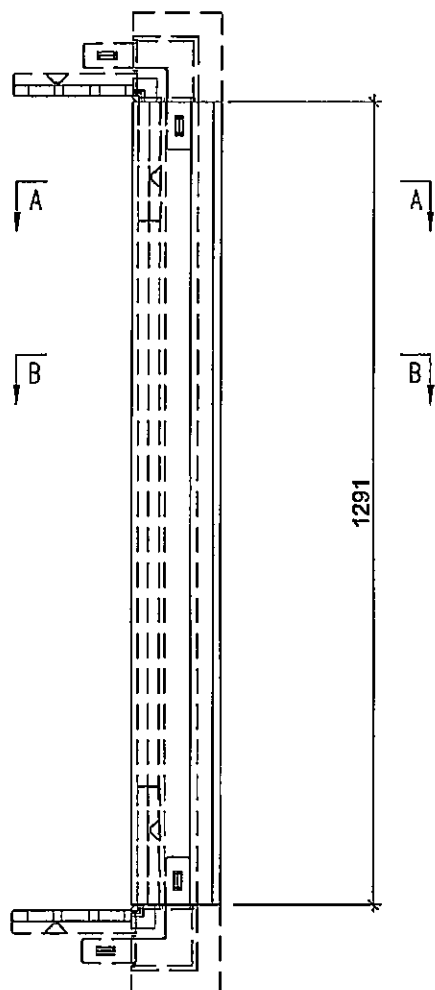


註明：此圖用於28F以下

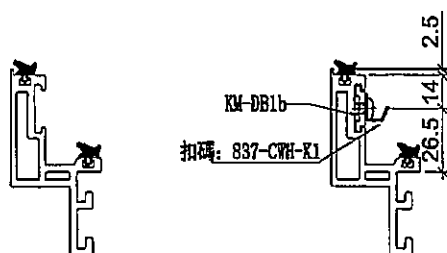


SECTION: A-A

SECTION: B-B

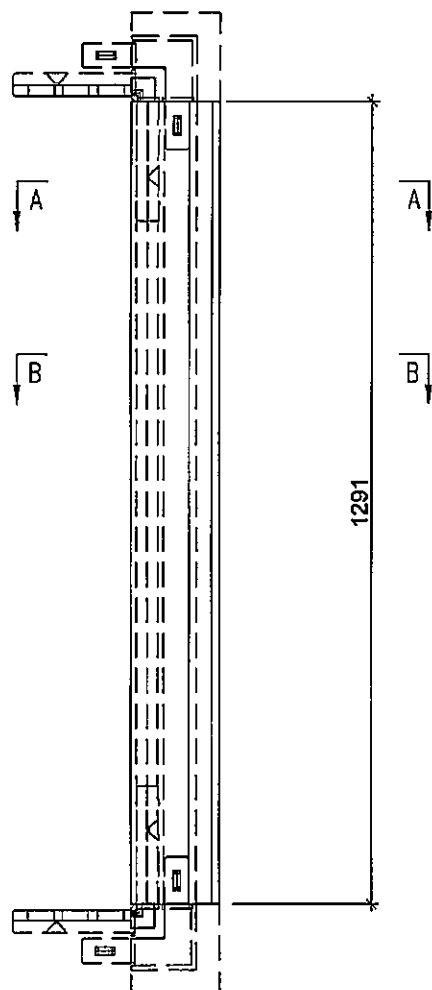

註明：此圖用於28F以上

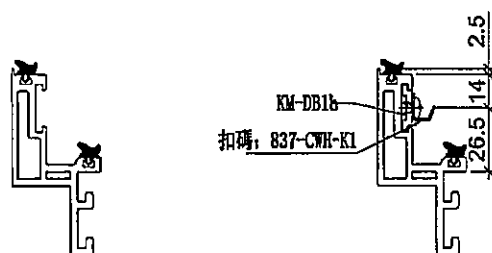

SECTION: A-A




SECTION: B-B

名稱	生玉料 (8+8) 加工圖	制圖	邱紅	2019.11.15	修改	A	B	C
材料	X85638	復核	謝永林	-	日期	2019.11.19	2019.12.23	2020.01.03
顏色	EC-DG-S332054 (3塗)	批准	Jason		圖號	UN-DR10-4		



美特鋁質 有限公司
MIDI Aluminium Fabricator Ltd.

工程號 J-837 地盤 觀塘裕民坊

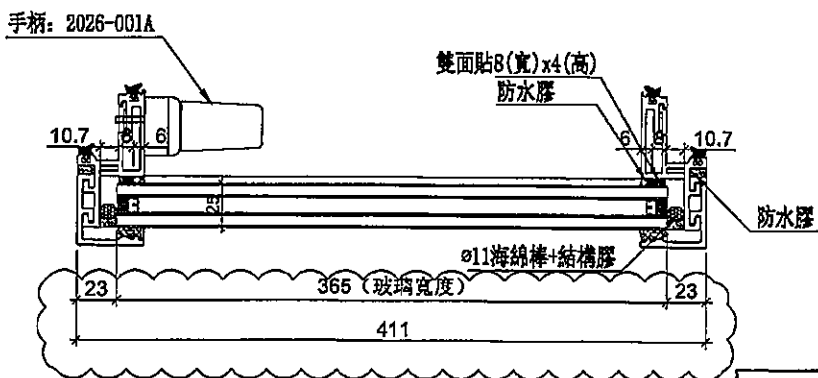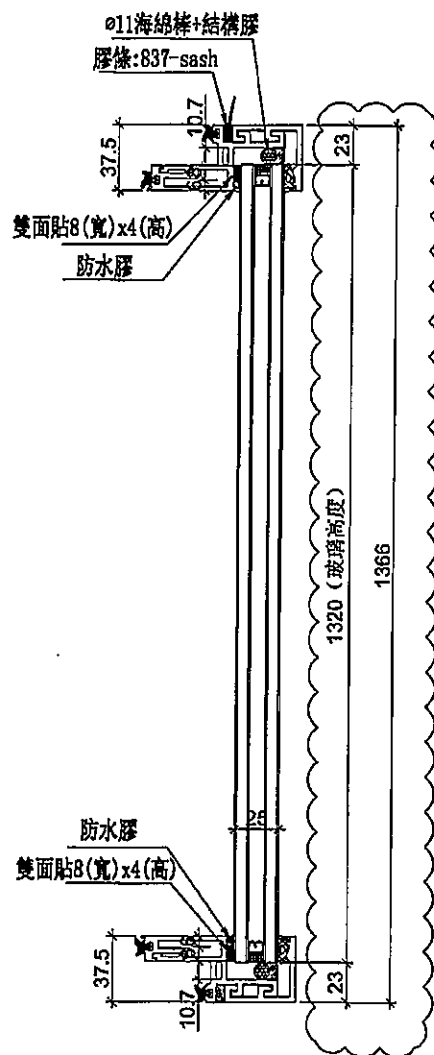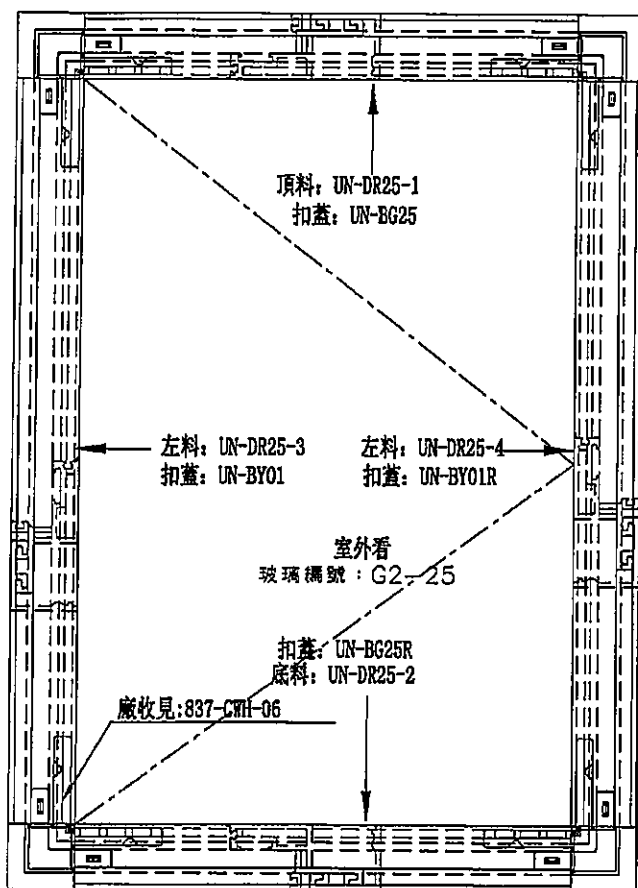

數量	位置	樓層
16	T2CW-J-1	7F,9F~26F

數量	位置	樓層
25 (1)	T2CW-J-1	28F~55F

名稱	生窗玉組裝圖	制圖	邱紅	2019.11.15	修改	A	B
材料	-	復核	謝永林	-	日期	2019.11.19	2019.12.23
顏色	EC-DG-S332054 (3塗)	批准	Jason		圖號	UN-DR25	



美特鋁質 有限公司
MIDI Aluminium Fabricator Ltd.

使用位置

數量

UN-DR25


41 (1)

工程號

J-837

地盤

觀塘裕民坊

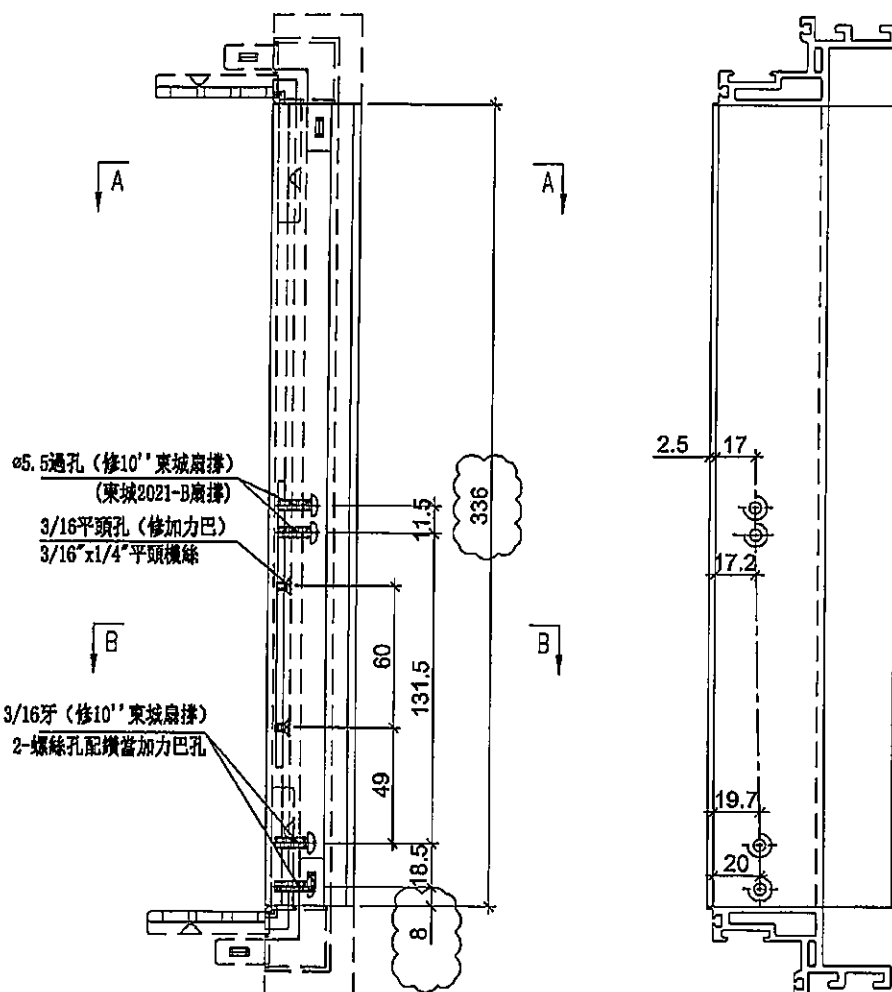

SECTION: A-A

SECTION: B-B

名稱	生玉料(8+8)加工圖	制圖	邱紅	2019.11.15	修改	A	B	
材料	X85638	復核	謝永林	-	日期	2019.11.19	2019.12.23	
顏色	EC-DG-S332054 (3塗)	批准	Jason		圖號	UN-DR25-1		



美特鋁質 有限公司
MIDI Aluminium Fabricator Ltd.

工程號

J-837

地盤


觀塘裕民坊

使用位置


UN-DR25

數量


① 41

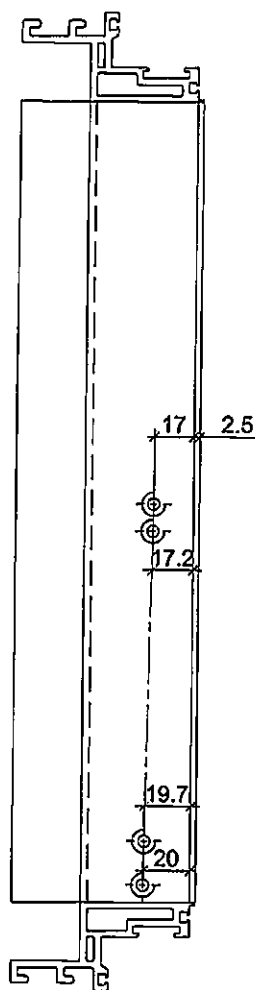

SECTION: C-C

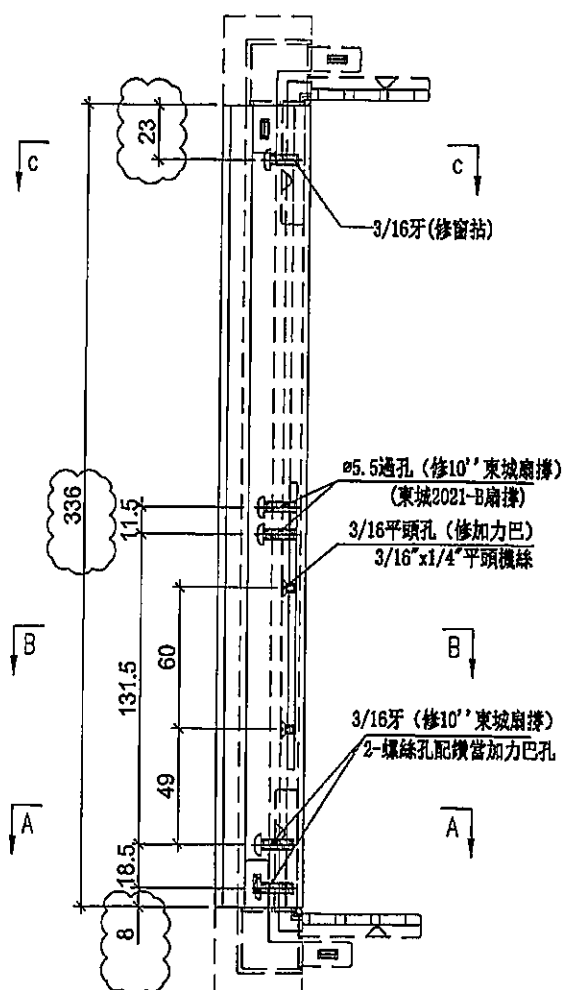

SECTION: A-A

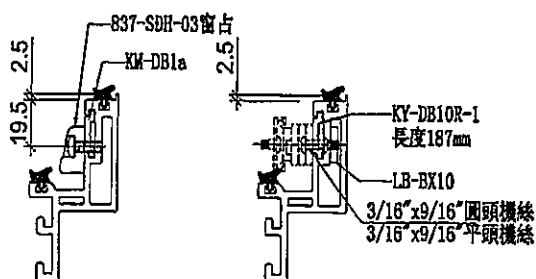

SECTION: B-B



名稱	生玉料(8+8)加工圖	制圖	邱紅	2019.11.15	修改	A	B
材料	X85638	復核	謝永林	-	日期	2019.11.19	2019.12.23
顏色	EC-DG-S332054 (3塗)	批准	Jason		圖號	UN-DR25-2	



美特鋁質 有限公司
MIDI Aluminium Fabricator Ltd.

使用位置

數量

UN-DR25



① 44

工程號


J-837

地盤

觀塘裕民坊

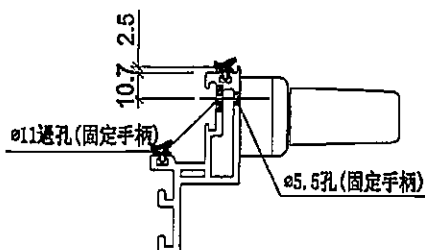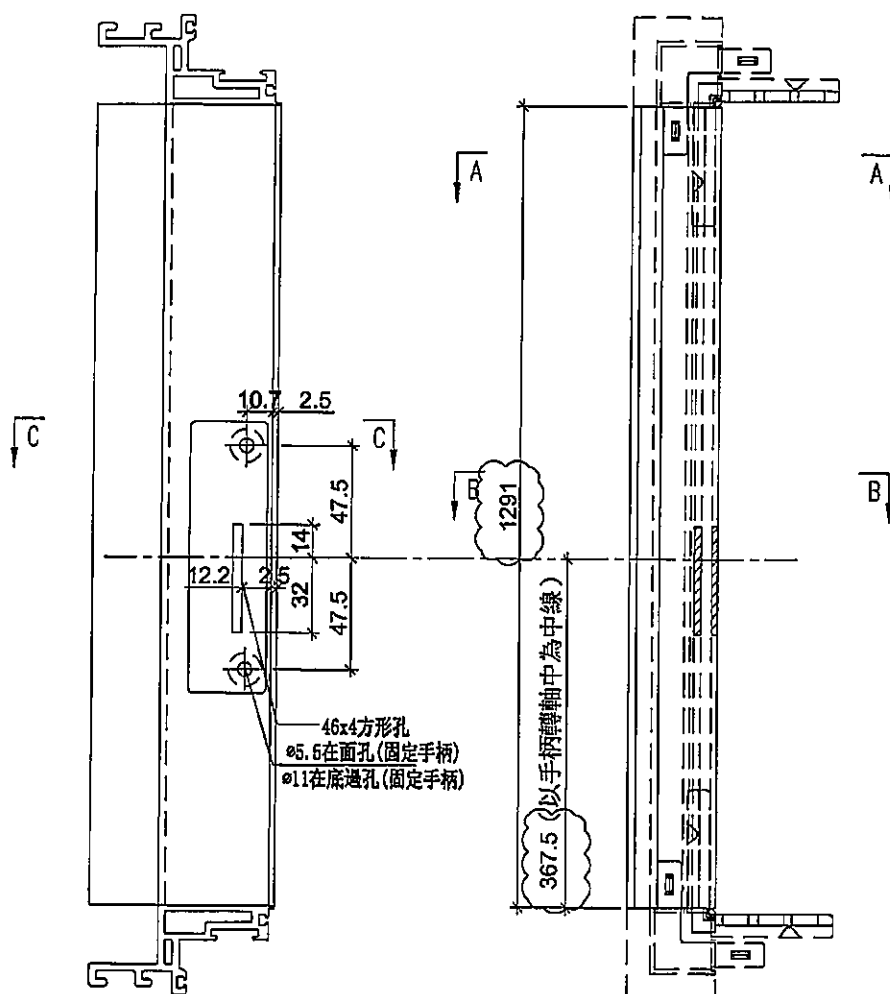

SECTION: C-C

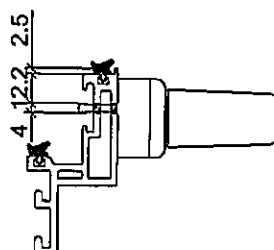

SECTION: B-B



SECTION: A-A

名稱	生玉料(8+8)加工圖	制圖	邱紅	2019.11.15	修改	A	B	
材料	X85638	復核	謝永林	-	日期	2019.11.19	2019.12.23	
顏色	EC-DG-S332054 (3塗)	批准	Jason		圖號	UN-DR25-3		




美特鋁質 有限公司
MIDI Aluminium Fabricator Ltd.


工程號 J-837 地盤 觀塘裕民坊

使用位置 數量
UN-DR25 16

使用位置 數量
UN-DR25 ① 25

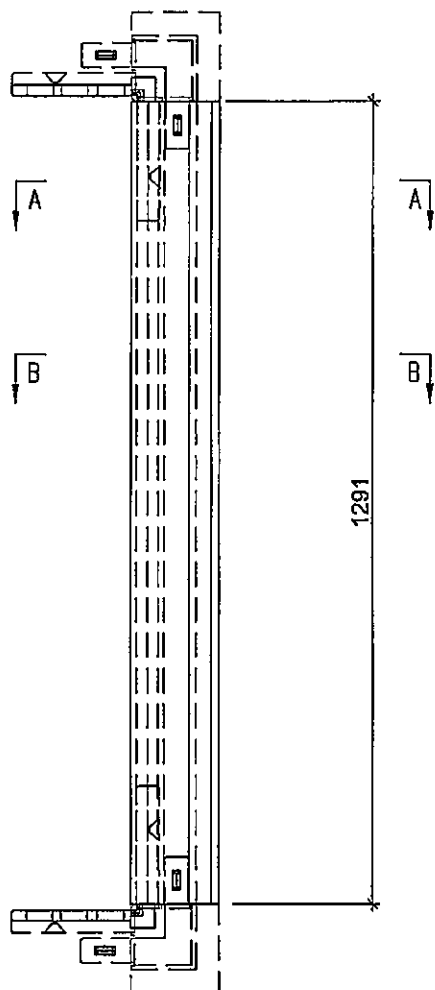


註明：此圖用於28F以下

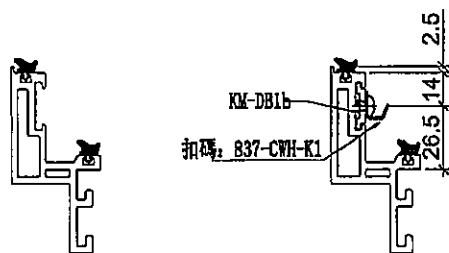


SECTION: A-A

SECTION: B-B

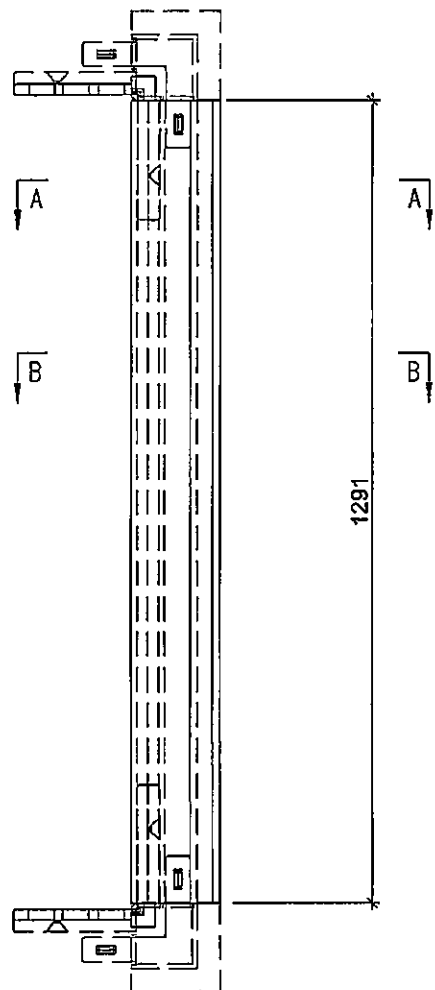

註明：此圖用於28F以上

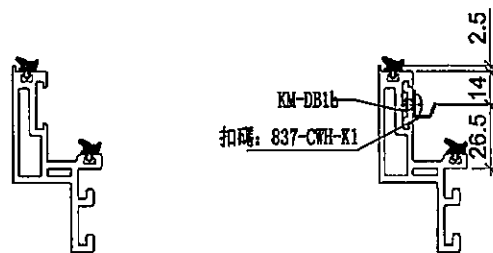

SECTION: A-A

SECTION: B-B

名稱	生玉料 (8+8) 加工圖	制圖	邱紅	2019. 11. 15	修改	A	B	C
材料	X85638	復核	謝永林	-	日期	2019.11.19	2019.12.23	2020.01.03
顏色	EC-DG-S332054 (3塗)	批准	Jason		圖號	UN-DR25-4		





美特鋁質有限公司
MIDI Aluminium Fabricator Ltd.

工程號


J-837

地盤

觀塘裕民坊

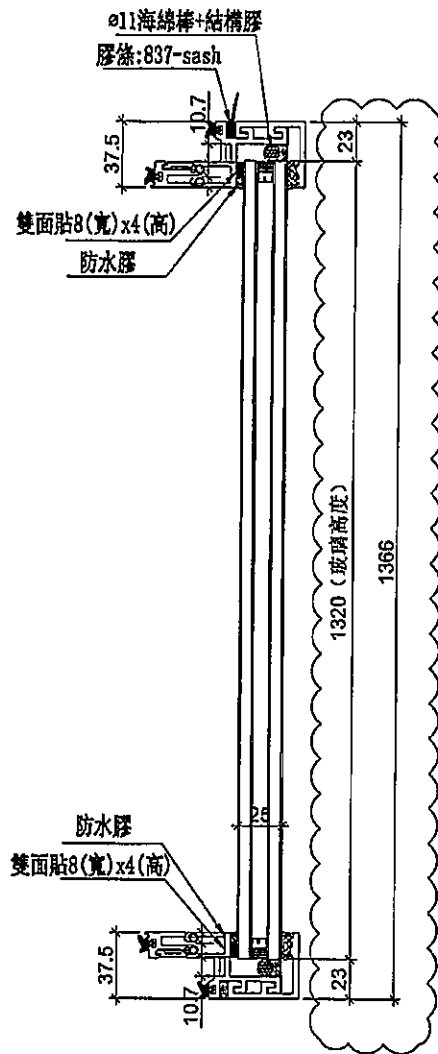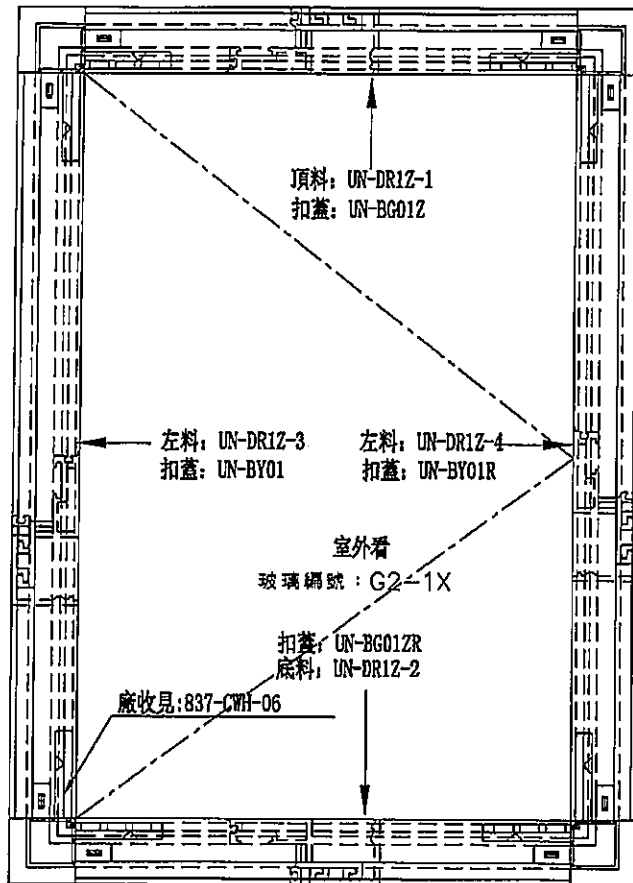

手柄: 2026-001A

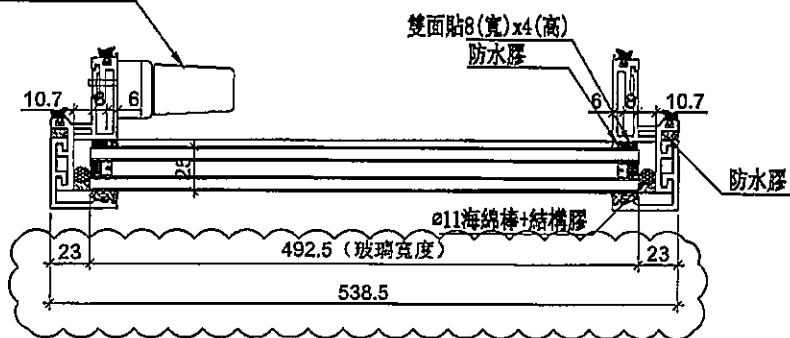

數量	位置	樓層
16	TICW-B-1	7F,9F~26F

數量	位置	樓層
21	TICW-B-1	28F~50F

名稱	生窗玉組裝圖	制圖	邱紅	2019.11.15	修改	A	B
材料	-	復核	謝永林	-	日期	2019.11.19	2019.12.23
顏色	EC-DG-S332054 (3塗)	批准	Jason		圖號	UN-DR1Z	



美特鋁質 有限公司
MIDI Aluminium Fabricator Ltd.

使用位置

UN-DR1Z

數量


① 37

工程號

J-837

地盤

觀塘裕民坊

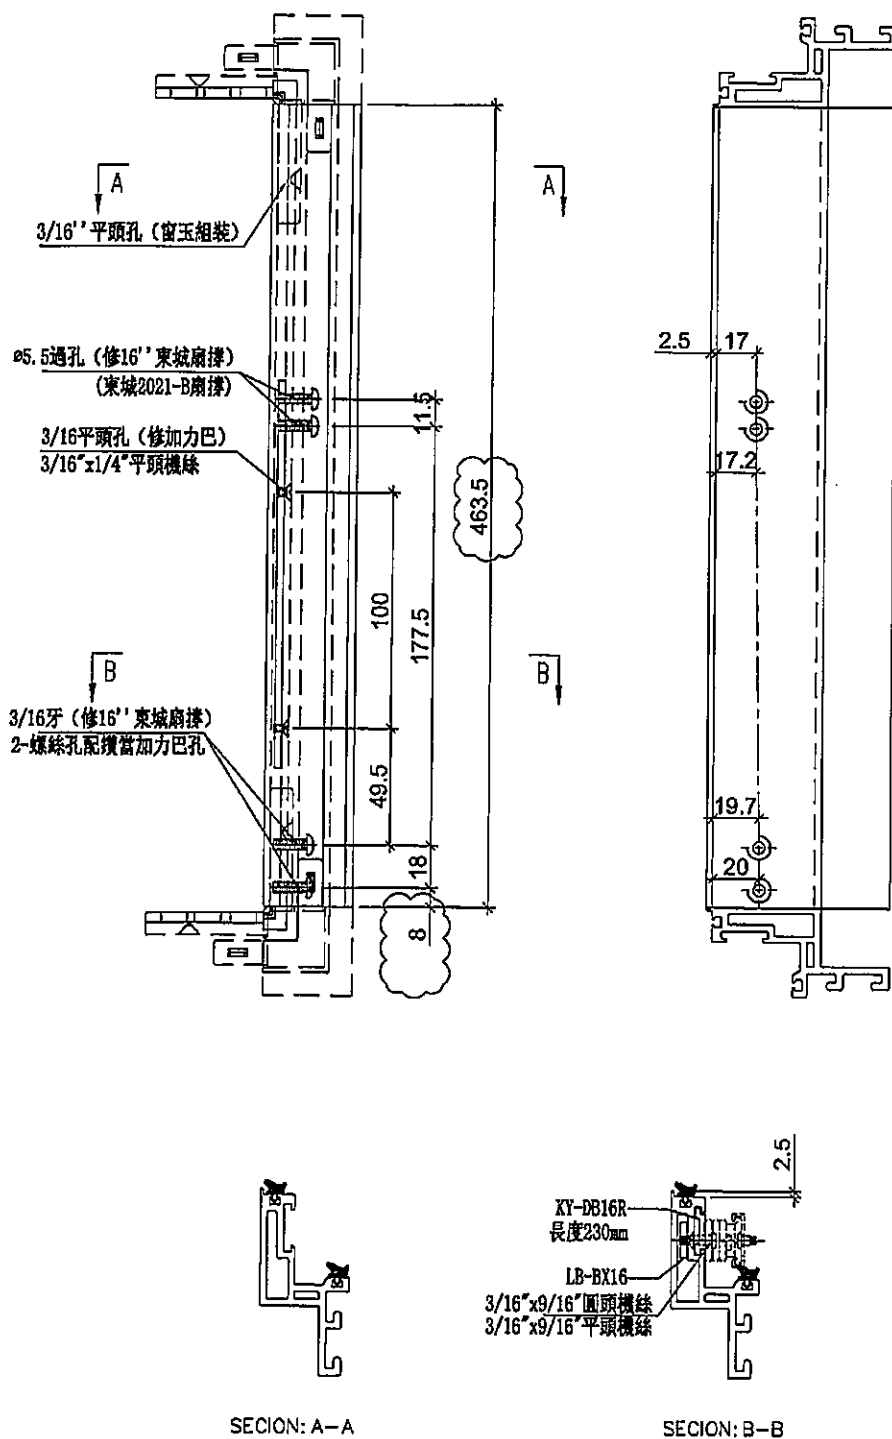

SECTION: A-A

SECTION: B-B


名稱	生玉料 (8+8) 加工圖	制圖	邱紅	2019.11.15	修改	A	B	
材料	X85638	復核	謝永林	-	日期	2019.11.19	2019.12.23	
顏色	EC-DG-S332054 (3塗)	批准	Jason		圖號	UN-DR1Z-1		



美特鋁質有限公司
MIDI Aluminium Fabricator Ltd.

工程號 J-837 地盤 觀塘裕民坊

使用位置 數量
UN-DR1Z ① 32

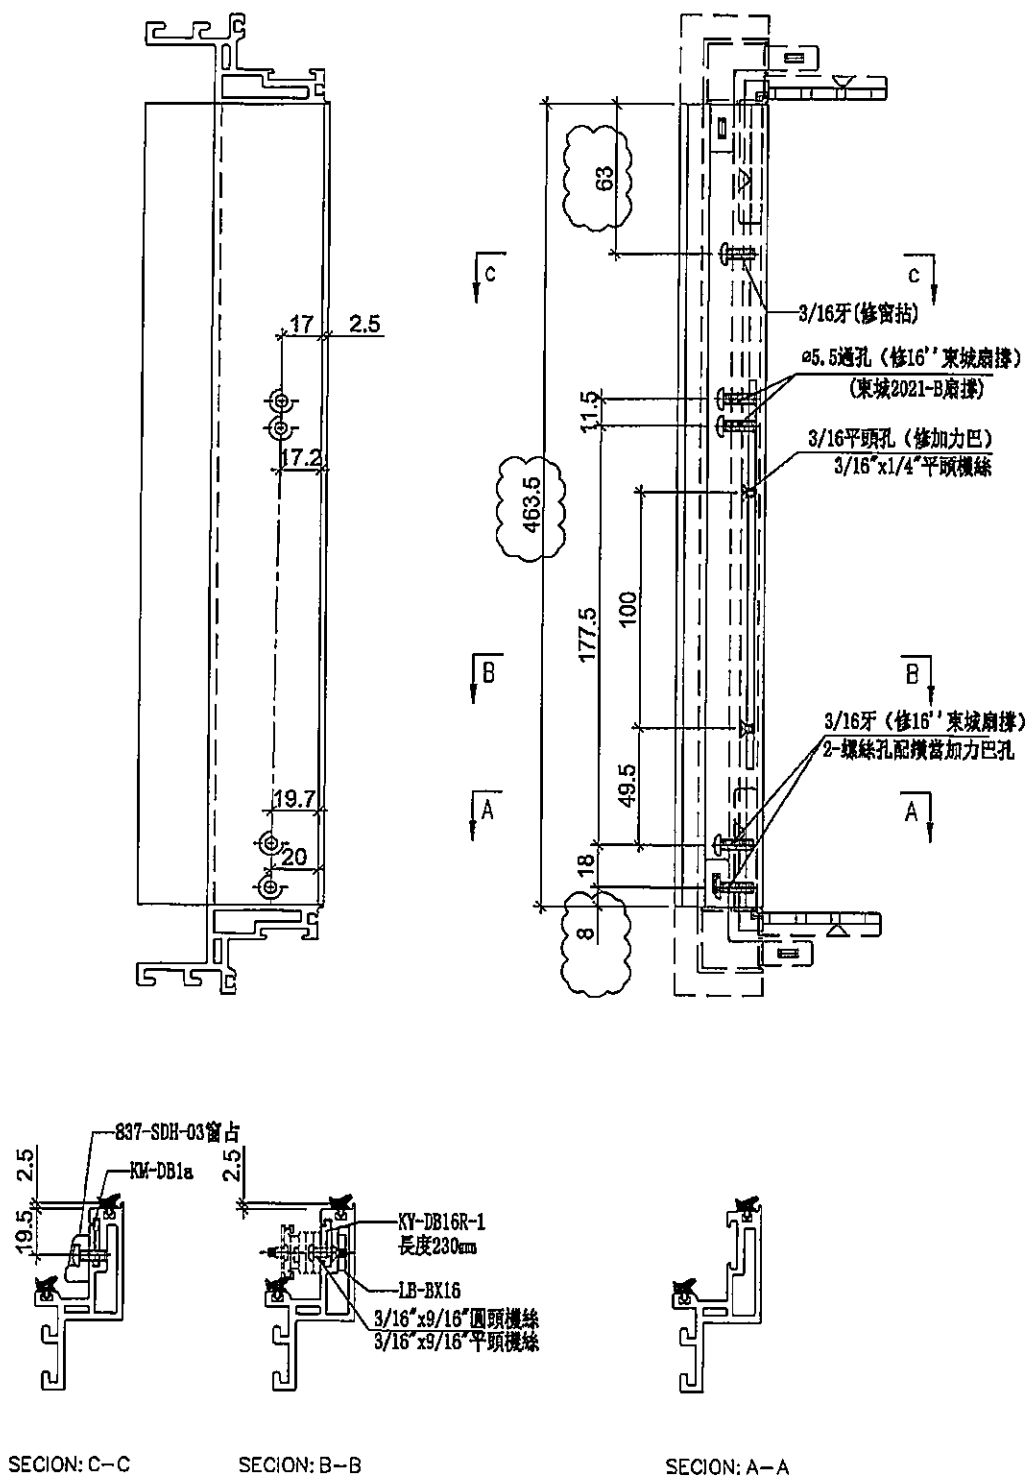

名稱	生玉料 (8+8) 加工圖	制圖	邱紅	2019.11.15	修改	A	B	
材料	X85638	復核	謝永林	-	日期	2019.11.19	2019.12.23	
顏色	EC-DG-S332054 (3塗)	批准	Jason		圖號	UN-DR1Z-2		



美特鋁質 有限公司
MIDI Aluminium Fabricator Ltd.

使用位置

UN-DR1Z

數量



① 30

工程號


J-837

地盤

觀塘裕民坊

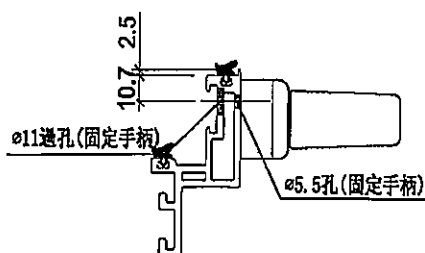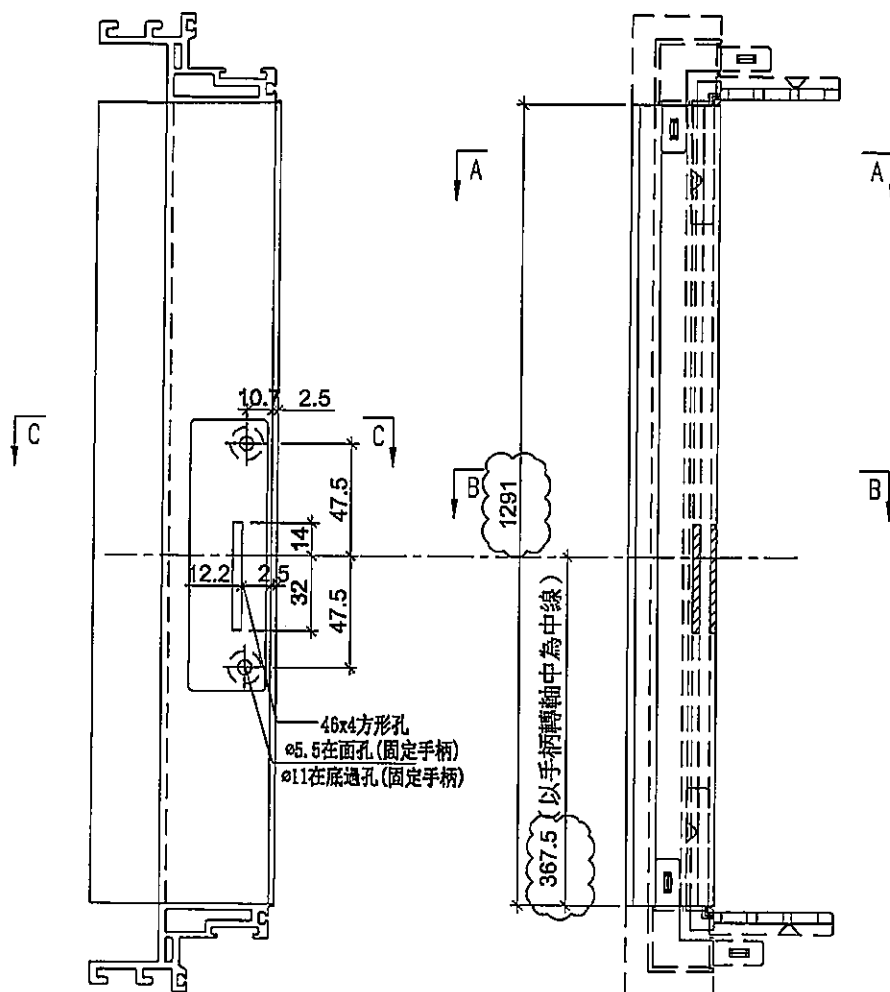

SECTION: C-C

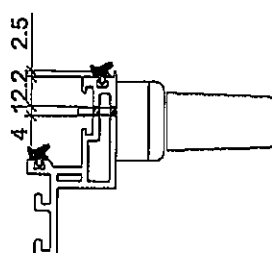

SECTION: B-B



SECTION: A-A

名稱	生玉料 (8+8) 加工圖	制圖	邱紅	2019.11.15	修改	A	B	
材料	X85638	復核	謝永林	-	日期	2019.11.19	2019.12.23	
顏色	EC-DG-S332054 (3塗)	批准	Jason		圖號	UN-DR1Z-3		




美特鋁質 有限公司
MIDI Aluminium Fabricator Ltd.


工程號 J-837 地盤 觀塘裕民坊

使用位置 數量
UN-DR1Z 76

使用位置 數量
UN-DR1Z ① 21

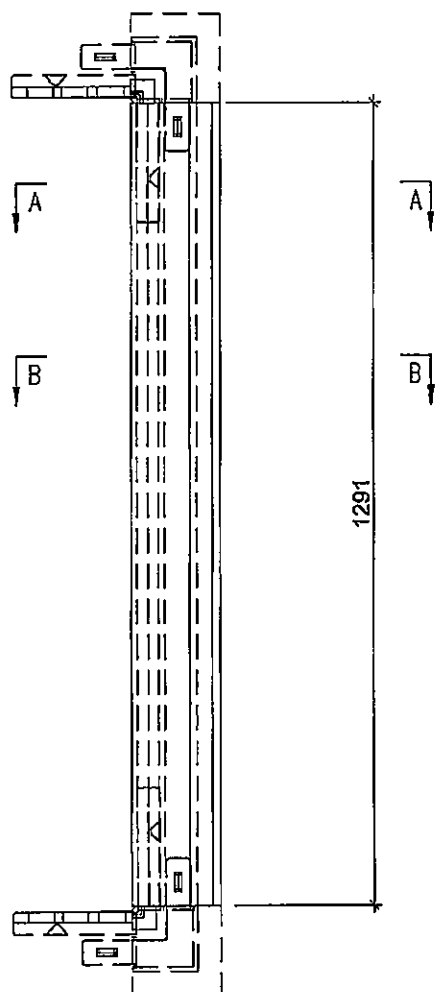


註明：此圖用於28F以下

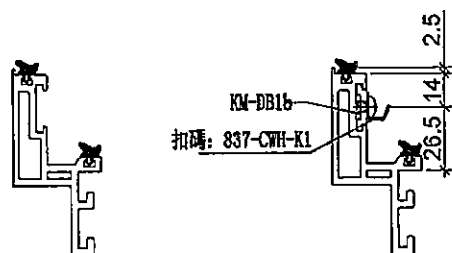


SECTION: A-A

SECTION: B-B

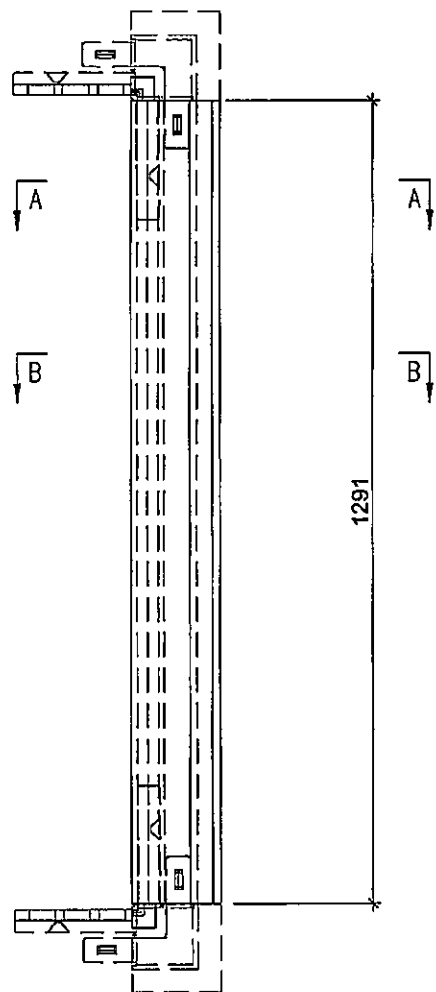

註明：此圖用於28F以上

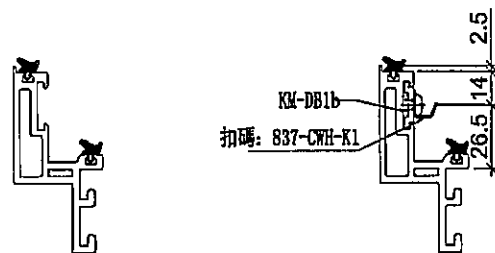

SECTION: A-A

SECTION: B-B

名稱	生玉料 (8+8) 加工圖	制圖	邱紅	2019. 11. 15	修改	A	B	C
材料	X85638	復核	謝永林	-	日期	2019.11.19	2019.12.23	2020.01.03
顏色	EC-DG-S332054 (3塗)	批准	Jason		圖號	UN-DR1Z-4		



美特鋁質有限公司




MIDI Aluminium Fabricator Ltd.

工程號

J-837

地盤

觀塘裕民坊

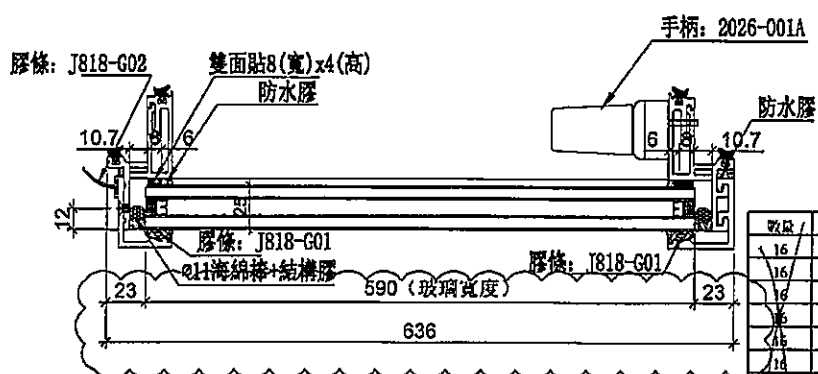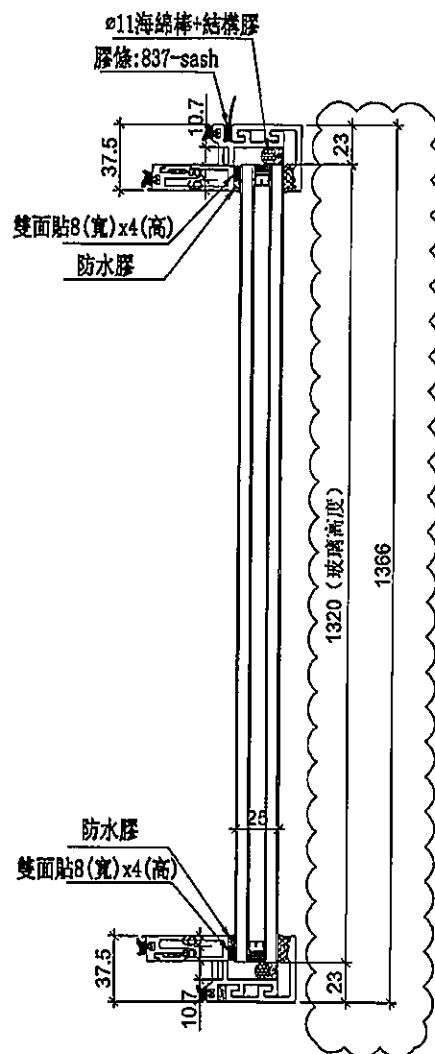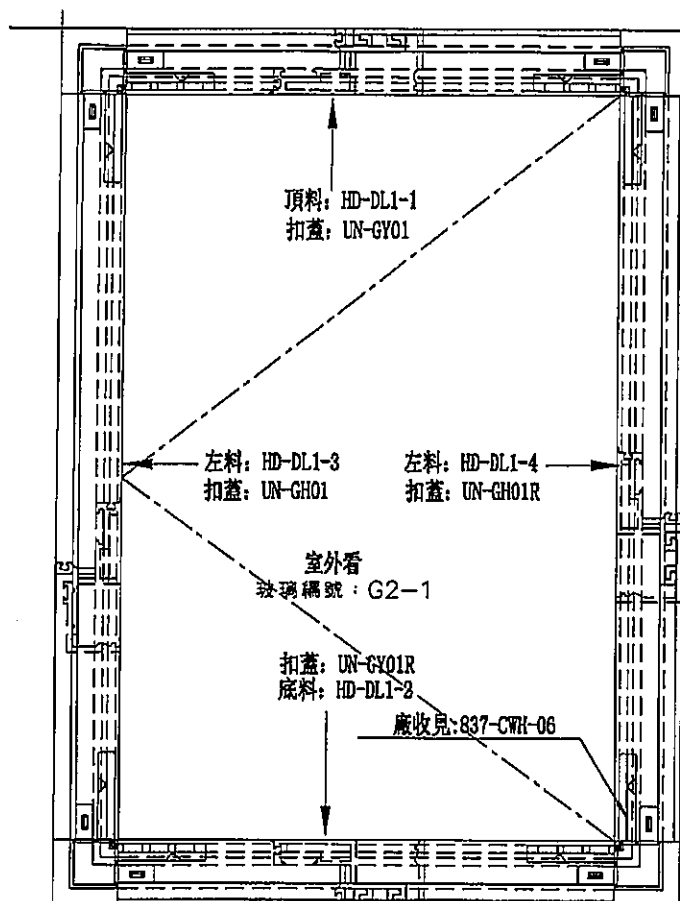

數量	位號	樓層
16	T1CW-G-1	7F-9F-26F
16	T1CW-E-1	7F-9F-26F
16	T1CW-A-2	7F-9F-26F
16	T1CW-B-2	7F-9F-26F
4	T2CW-H-1	7F-9F-26F
16	T2CW-B-2	7F-9F-26F
16	T2CW-A-1	7F-9F-26F
16	T2CW-M-2	7F-9F-26F
16	T3CW-F-1	7F-9F-26F
16	T3CW-E-1	7F-9F-26F
16	T3CW-B-2	7F-9F-26F
16	T3CW-A-1	7F-9F-26F
16	T3CW-H-2	7F-9F-26F
4	T5CW-C-1	22F-26F
16	T5CW-A-3	7F-9F-26F
22K	合計	

數量	位置	樓層
21	T1CW-G-1	28F-50F
21	T1CW-E-1	28F-50F
1	T1CW-D-1	50F
20	T1CW-A-2	28F-49F
21	T1CW-B-2	28F-50F
24	T2CW-H-1	28F-53F
26	T2CW-B-2	28F-55F
24	T2CW-A-1	28F-55F
23	T2CW-M-2	28F-55F
22	T3CW-F-1	28F-51F
1	T3CW-F-1	52F
23	T3CW-E-1	28F-52F
23	T3CW-B-2	28F-52F
23	T3CW-A-1	28F-52F
21	T5CW-H-2	28F-50F
21	T5CW-C-1	28F-50F
22	T5CW-A-3	28F-51F
340	合計	

名稱	生窗玉組裝圖	制圖	邱紅	2019.11.15	修改	A	B
材料	-	復核	謝永林	-	日期	2019.11.19	2019.12.23
顏色	EC-DG-S332054 (3塗)	批准	Jason		圖號	HD-DL1	



美特鋁質 有限公司
MIDI Aluminium Fabricator Ltd.

使用位置

HD-DL1

數量


19 568

工程號

J-837

地盤

觀塘裕民坊

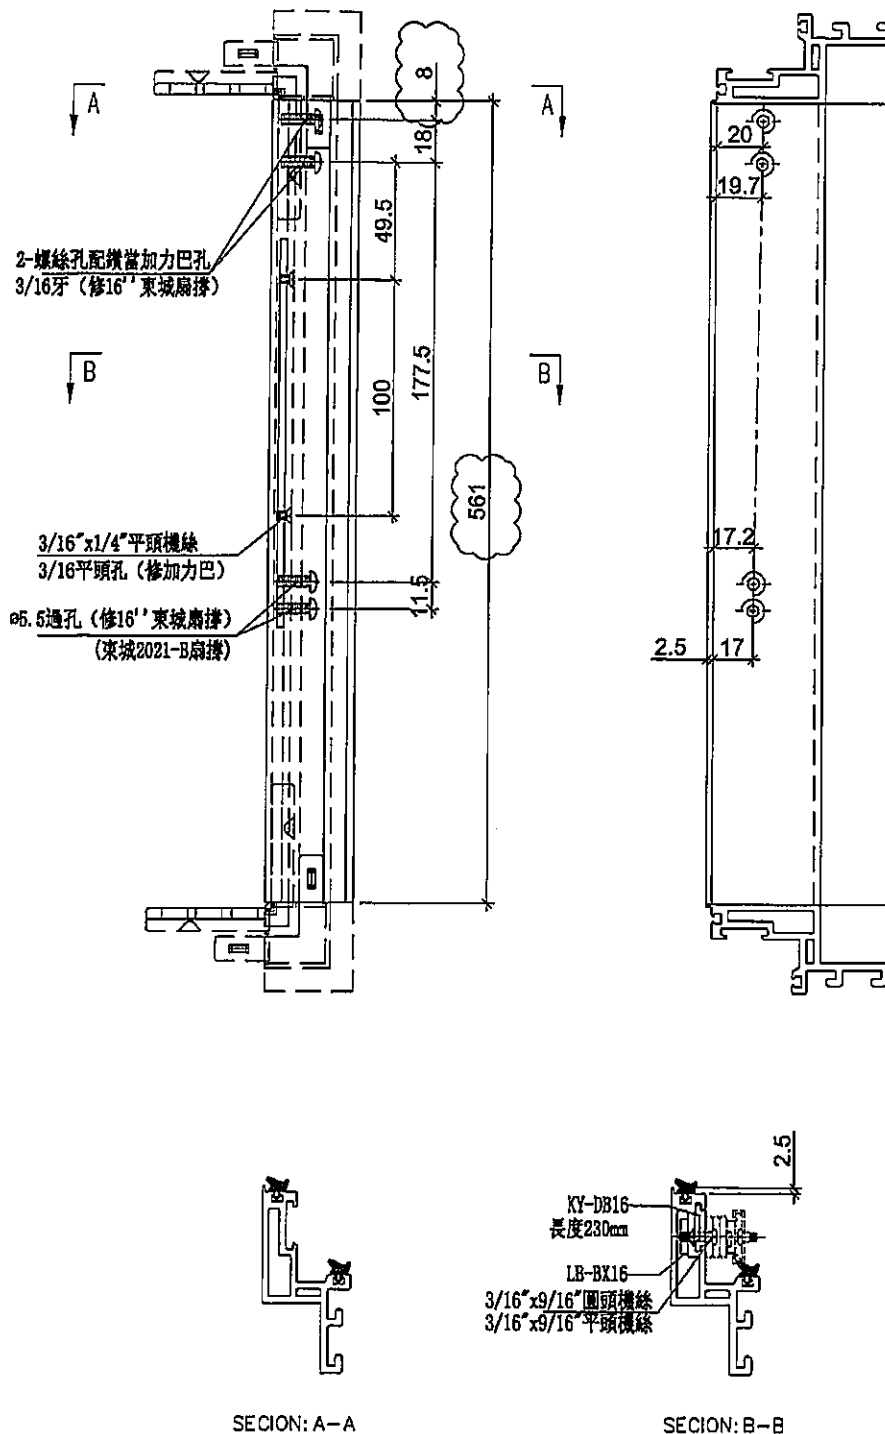




名稱	生玉料(8+8)加工圈	制圖	邱紅	2019.11.15	修改	A	B
材料	X85638	復核	謝永林	-	日期	2019.11.19	2019.12.23
顏色	EC-DG-S332054 (3塗)	批准	Jason		圖號	HD-DL1-1	



美特鋁質 有限公司
MIDI Aluminium Fabricator Ltd.

使用位置	數量
HD-DL1	568

工程號 J-837 地盤 觀塘裕民坊

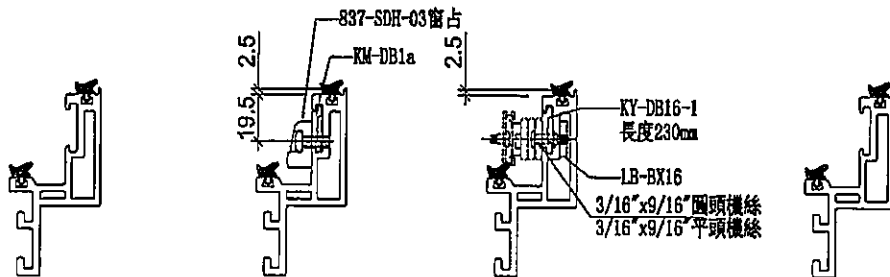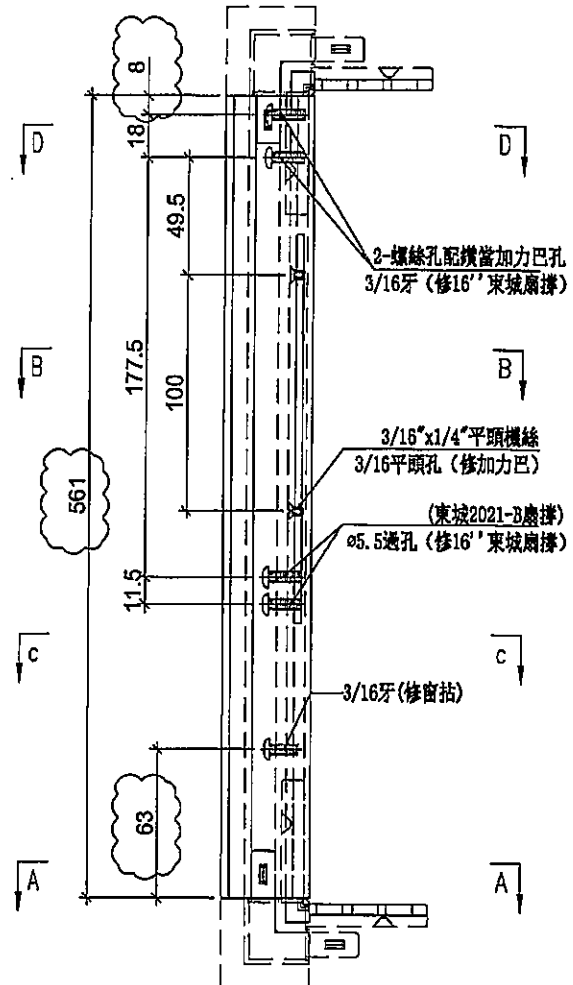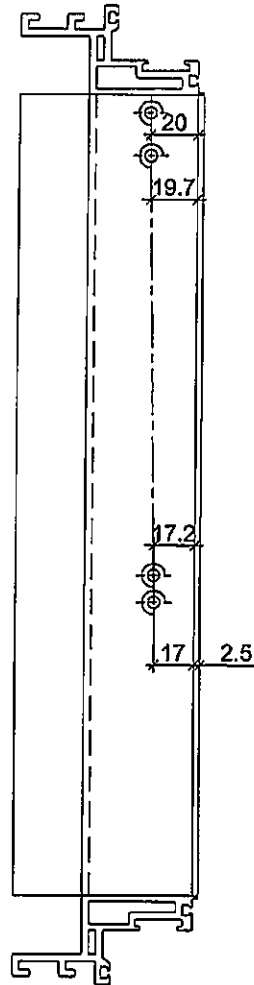

SECTION: D-D

SECTION: C-C

SECTION: B-B

SECTION: A-A

名稱	生玉料(8+8)加工圖	制圖	邱紅	2019.11.15	修改	A	B	
材料	X85638	復核	謝永林	-	日期	2019.11.19	2019.12.23	
顏色	EC-DG-S332054 (3塗)	批准	Jason		圖號	HD-DL1-2		



美特鋁質 有限公司

MIDI Aluminium Fabricator Ltd.

工程號

J-837

地盤

觀塘裕民坊

使用位置

HD-DL1

數量

13 340

工程號

J-837

地盤


觀塘裕民坊

使用位置


HD-DL1

數量


228

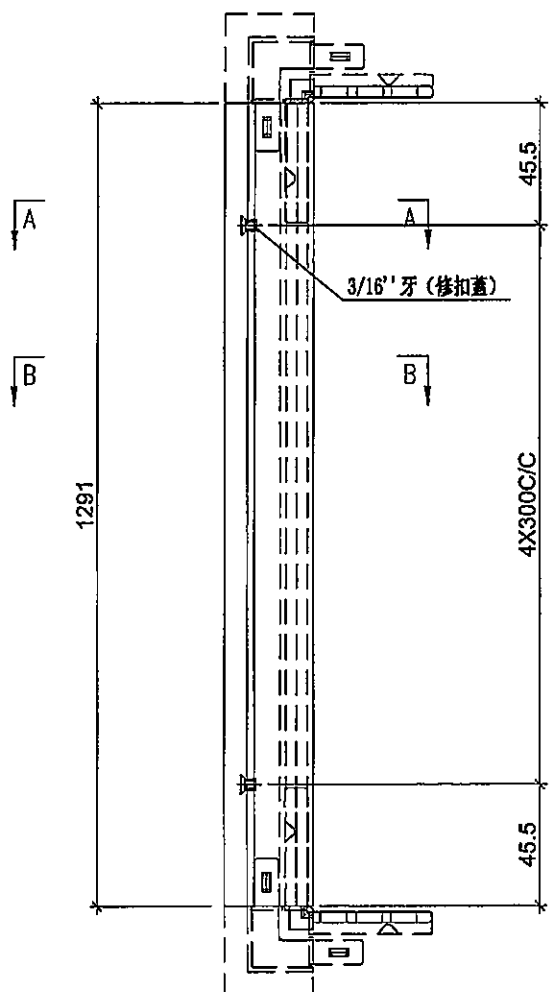


註明：此圖用於28F以下

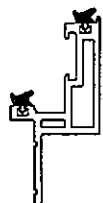

SECTION: A-A

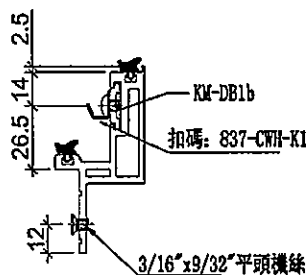


SECTION: B-B

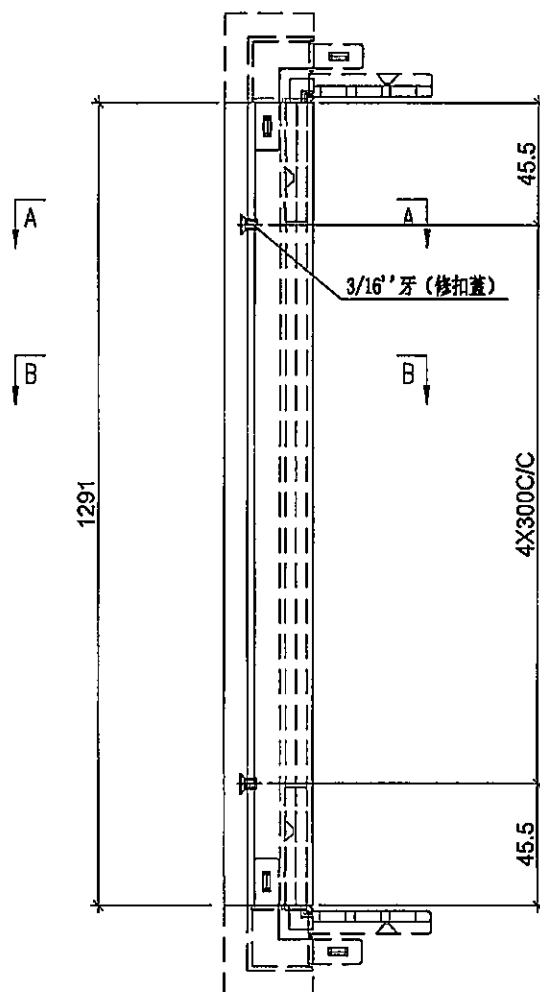

註明：此圖用於28F以上



SECTION: A-A

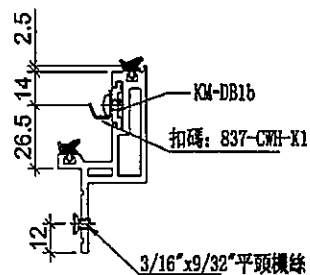

SECTION: B-B

名稱	蝴蝶生玉料(8+8)加工圖	制圖	邱紅	2019.11.15	修改	A	B	C
材料	X85650	復核	謝永林	—	日期	2019.11.19	2019.12.23	2020.01.03
顏色	EC-DG-S332054 (3塗)	批准	Jason		圖號	HD-DL1-3		



美特鋁質 有限公司
MIDI Aluminium Fabricator Ltd.

使用位置

HD-DL1

數量

15


568

工程號

J-837

地盤

觀塘裕民坊



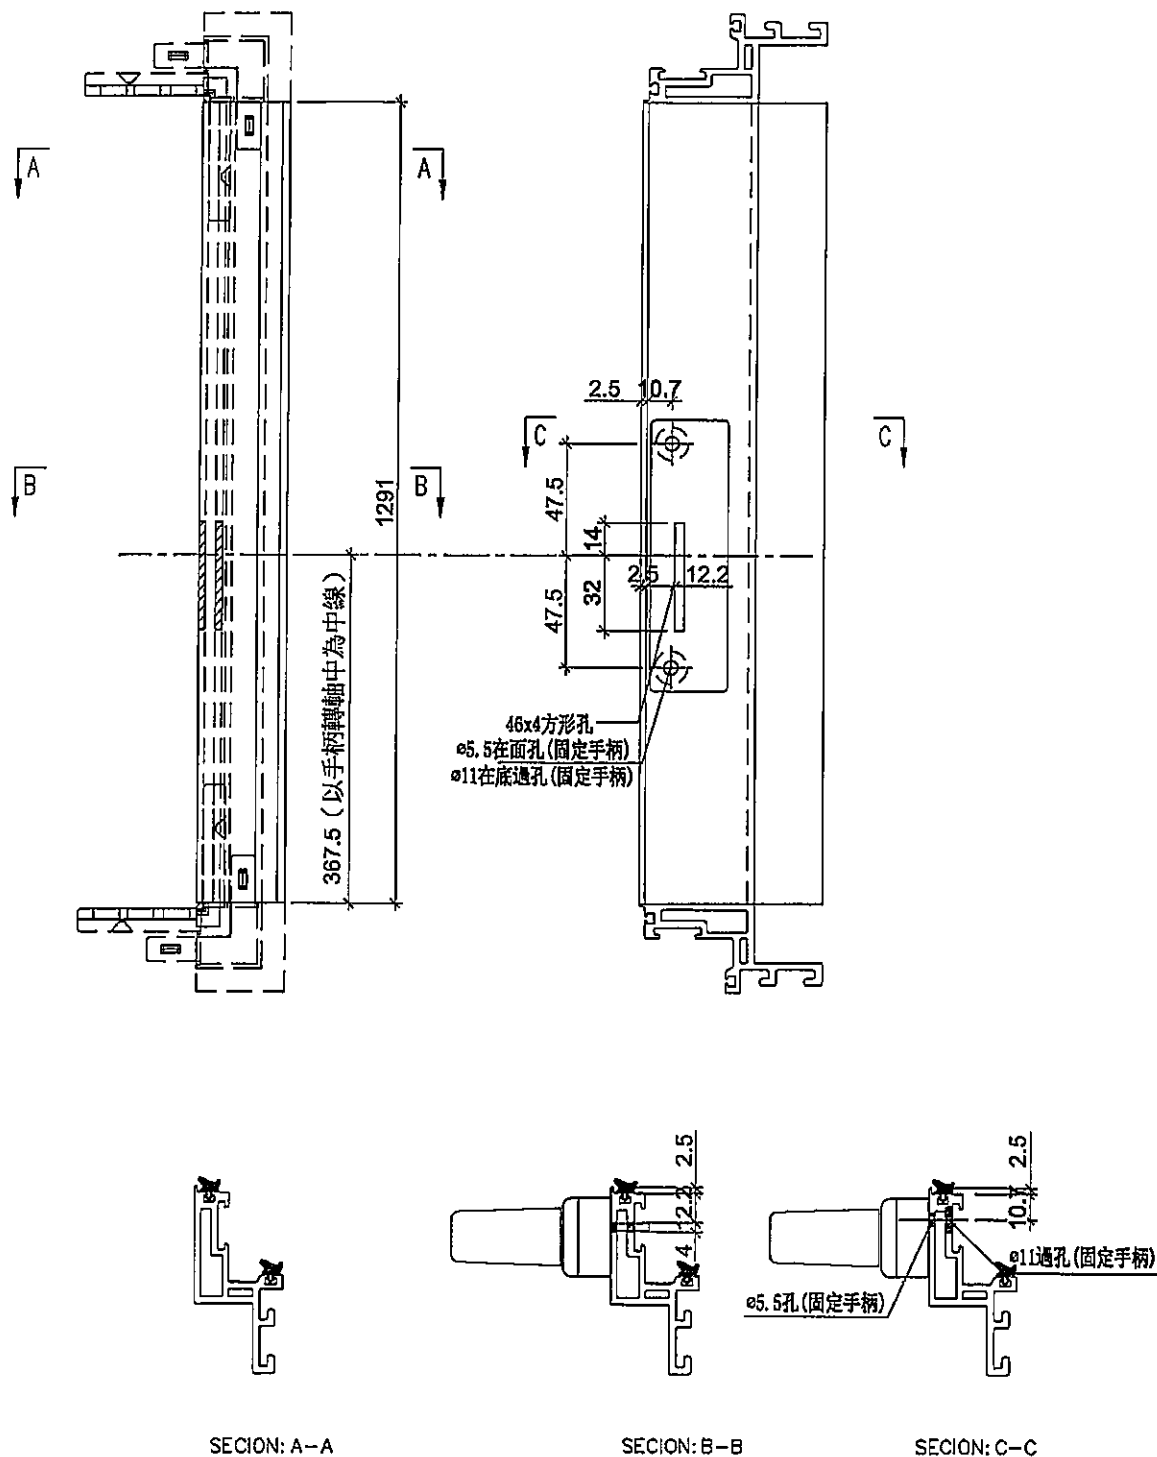


名稱	生玉料(8+8)加工圖	制圖	邱紅	2019.11.15	修改	A	B	
材料	X85638	復核	謝永林	-	日期	2019.11.19	2019.12.23	
顏色	EC-DG-S332054 (3塗)	批准	Jo son		圖號	HD-DL1-4		



美特鋁質有限公司
MIDI Aluminium Fabricator Ltd.

工程號 J-837 地盤 觀塘裕民坊

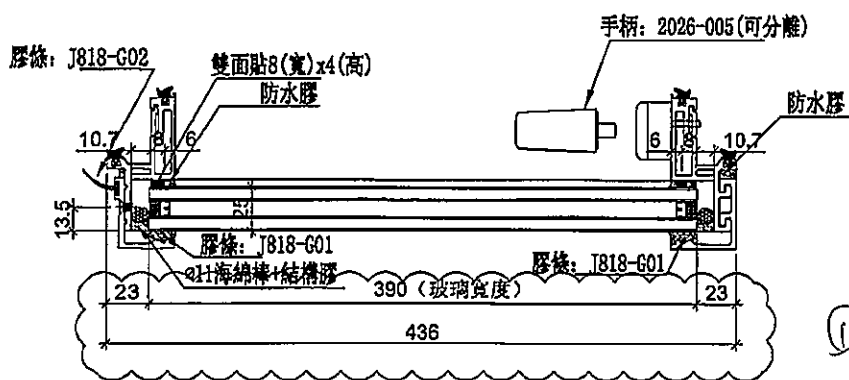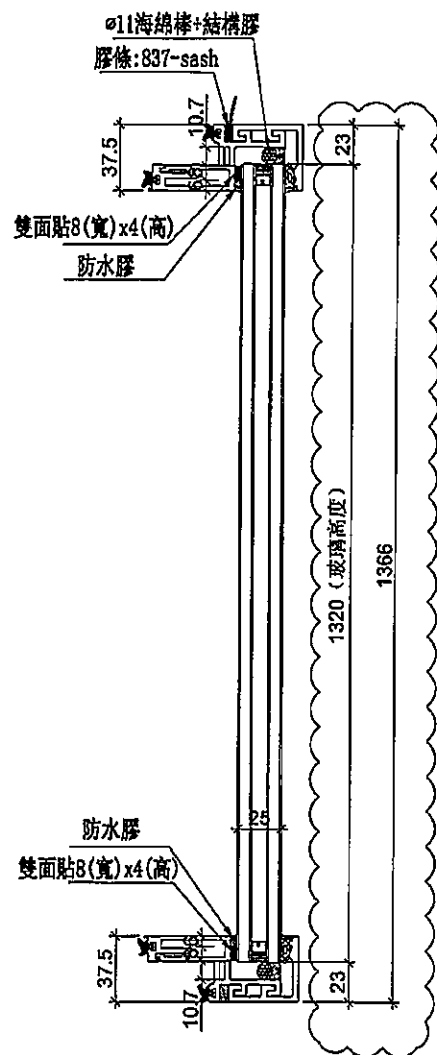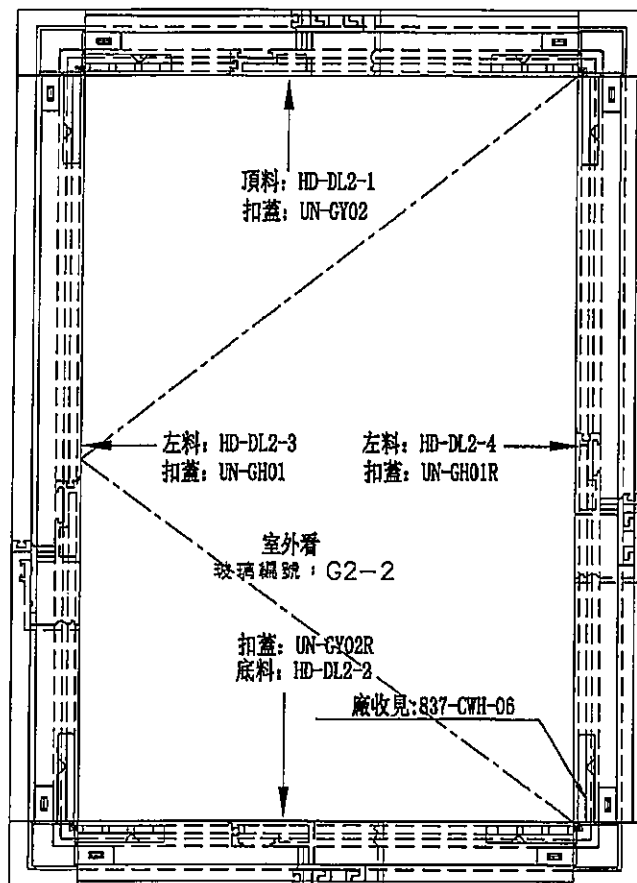

數量	位置	樓層
16	T3CW-F-1	7F.9F~26F
16	T3CW-M-1	7F.9F~26F
32	T5CW-JK-1	7F.9F~26F
12	T5CW-A-3	7F.9F~21F
76	合計	

數量	位置	樓層
12	T3CW-F-1	28F~40F
3	T3CW-M-1	28F~30F
42	T5CW-JK-1	28F~50F
57	合計	

名稱	生窗玉組裝圖	制圖	邱紅	2019.11.15	修改	A	B
材料	-	復核	謝永林	-	日期	2019.11.19	2019.12.23
顏色	EC-DG-S332054 (3塗)	批准	Jason		圖號	HDW-DL2	



美特鋁質有限公司




MIDI Aluminium Fabricator Ltd.

工程號

J-837

地盤

觀塘裕民坊

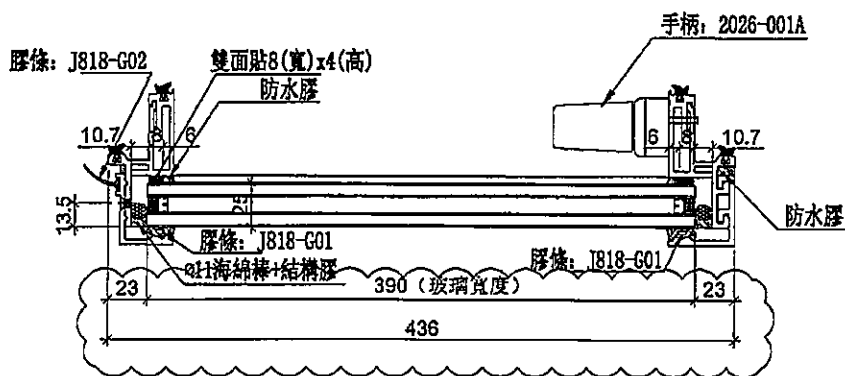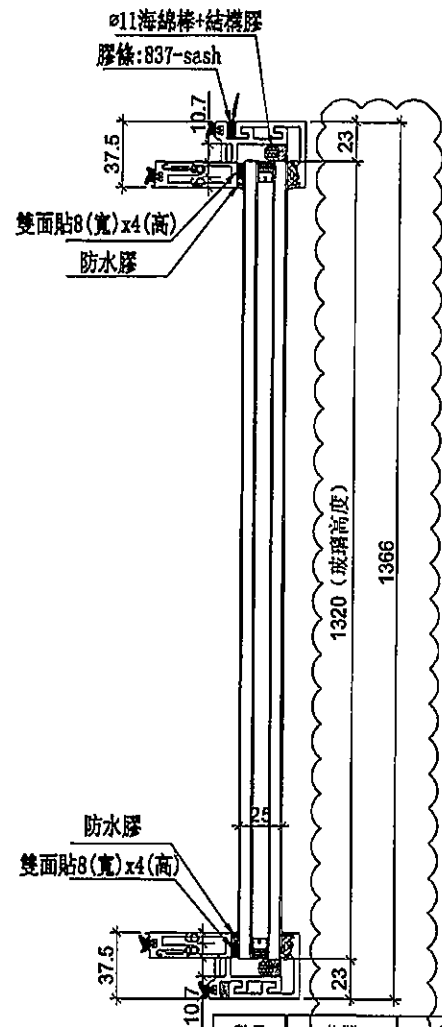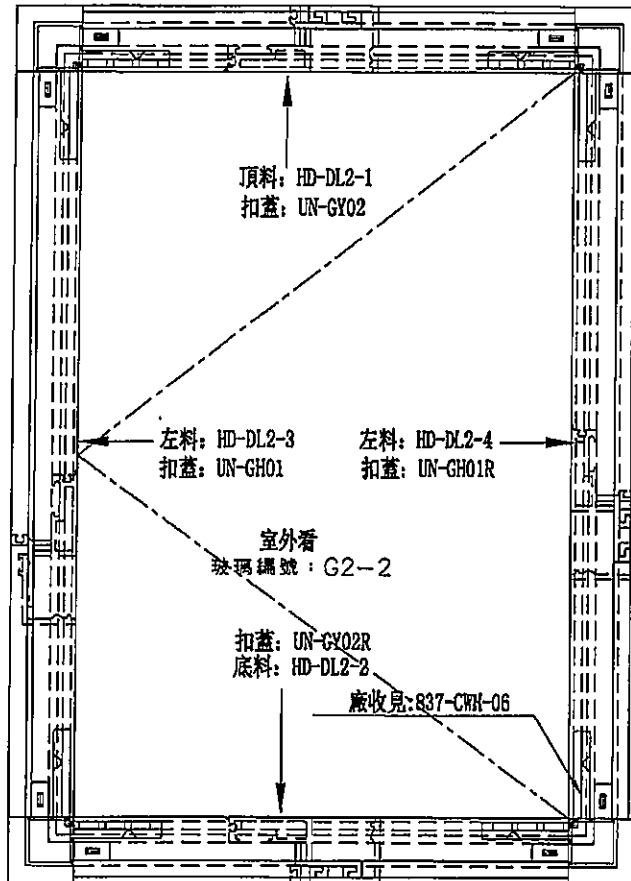

數量	位置	樓層
16	T1CW-D-1	7F-9F-26F
6	T1CW-C-1	7F-9F-26F
16	T1CW-H-2	7F-9F-26F
16	T2CW-H-1	7F-9F-26F
16	T2CW-L-2	7F-9F-26F
6	T3CW-D-1	7F-9F-26F
6	T3CW-G-1	7F-9F-26F
1	T5CW-A-3	22F-26F
116	合計	

數量	位置	樓層
20	T1CW-D-1	28F-49F
21	T1CW-C-1	28F-50F
21	T1CW-H-2	28F-50F
24	T2CW-H-1	28F-53F
25	T2CW-L-2	28F-55F
10	T3CW-F-1	41F-51F
20	T3CW-M-1	31F-52F
22	T3CW-D-1	28F-51F
22	T3CW-G-1	28F-51F
21	T5CW-A-3	28F-50F
206	合計	


名稱	生窗玉組裝圖	制圖	邱紅	2019.11.15	修改	(8) A	B
材料	-	復核	謝永林	-	日期	2019.11.19	2019.12.23
顏色	EC-DG-S332054 (3塗)	批准	Jason		圖號	HD-DL2	



美特鋁質 有限公司
MIDI Aluminium Fabricator Ltd.


工程號 J-837 地盤 觀塘裕民坊

使用位置	數量
HDW-DL2	4 133
HD-DL2	8 322

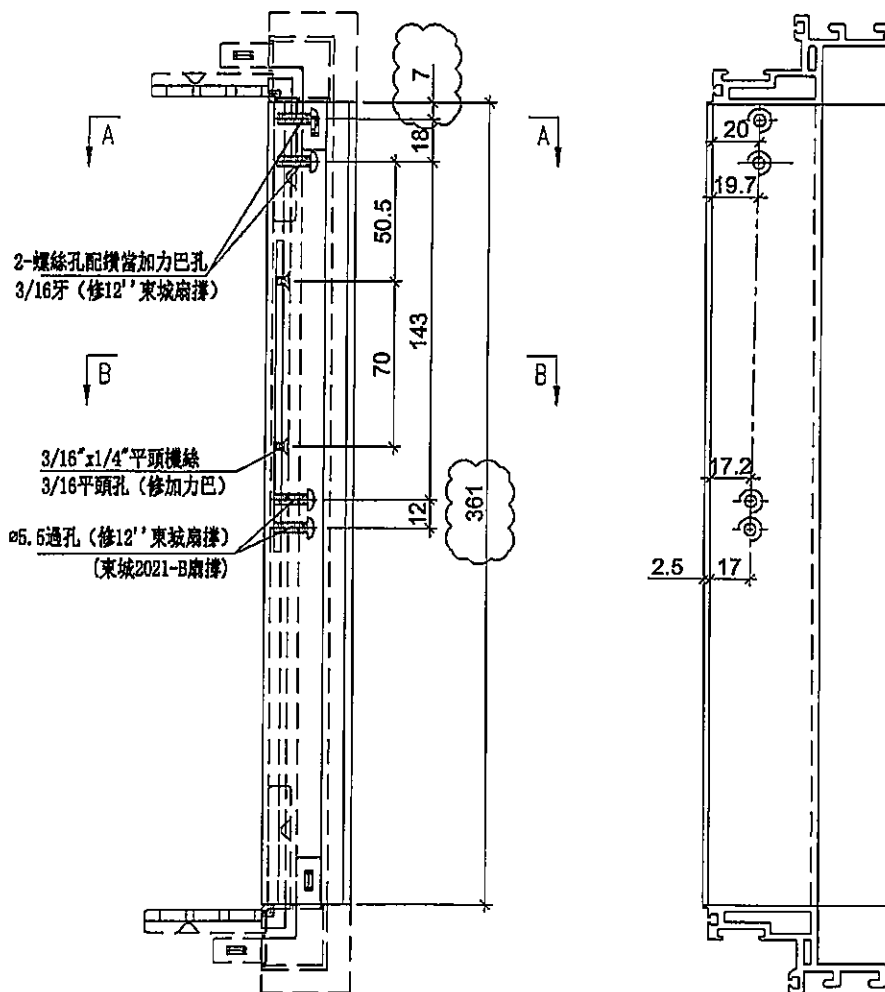

SECTION: A-A

SECTION: B-B

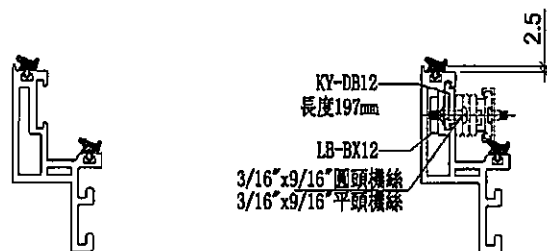




名稱	生玉料(8+8)加工圖	制圖	邱紅	2019.11.15	修改	A	B	
材料	X85638	復核	謝永林	-	日期	2019.11.19	2019.12.23	
顏色	EC-DG-S332054 (3塗)	批准	Jason		圖號	HD-DL2-1		



美特鋁質 有限公司
MIDI Aluminium Fabricator Ltd.

工程號 J-837 地盤 觀塘裕民坊

使用位置	數量
HDW-DL2	4 133
HD-DL2	8 322

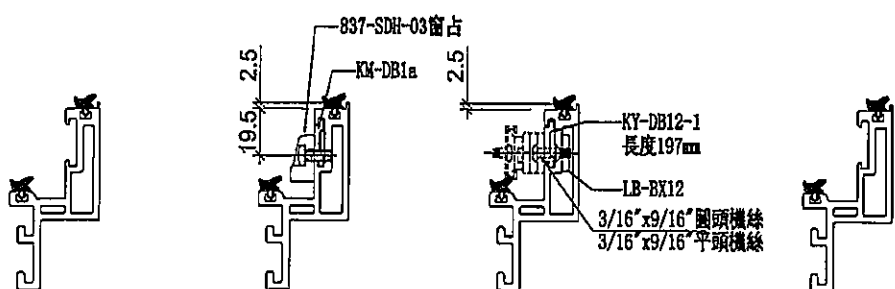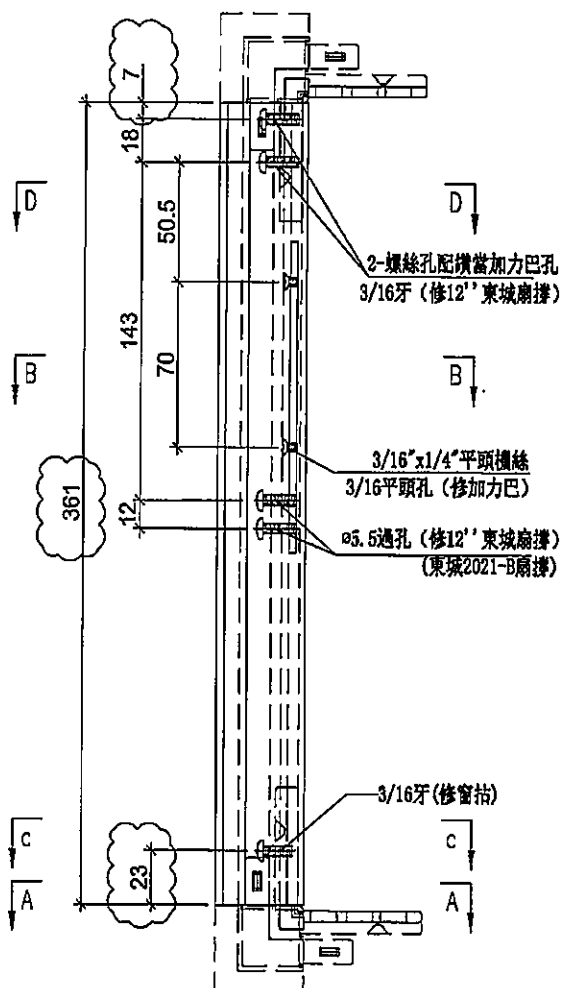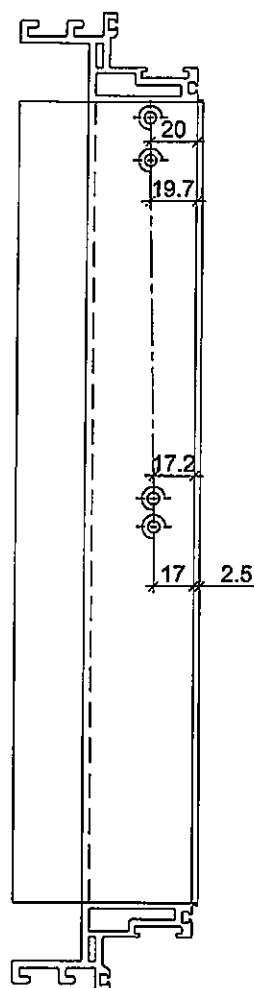

SECTION: D-D

SECTION: C-C

SECTION: B-B

SECTION: A-A


名稱	生玉料(8+8)加工圖	制圖	邱紅	2019.11.15	修改	A	B
材料	X85638	復核	謝永林	-	日期	2019.11.19	2019.12.23
顏色	EC-DG-S332054 (3塗)	批准	Jason		圖號	HD-DL2-2	




美特鋁質 有限公司
MIDI Aluminium Fabricator Ltd.

工程號 J-837 地盤 觀塘裕民坊

使用位置	數量
HDW-DL2	76
HD-DL2	116

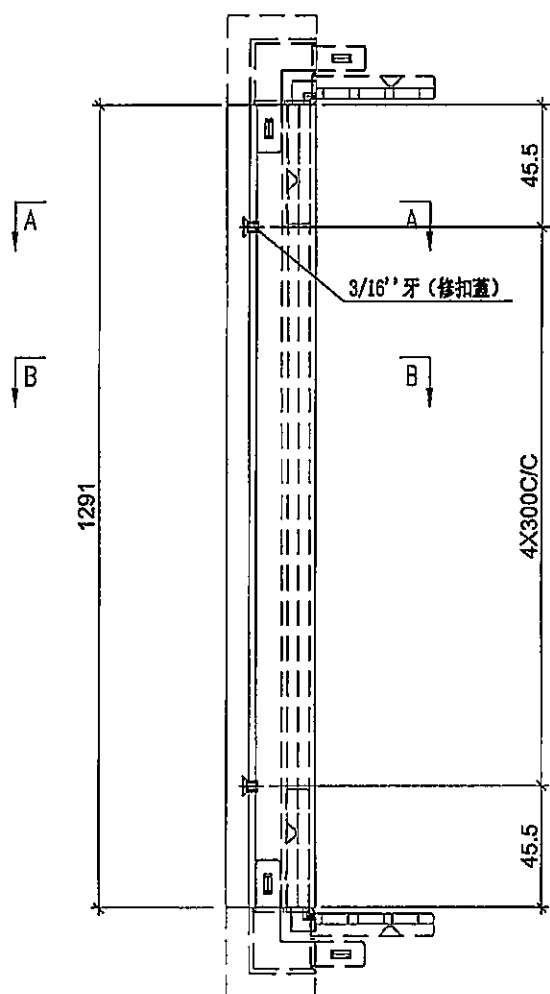


註明：此圖用於28F以下

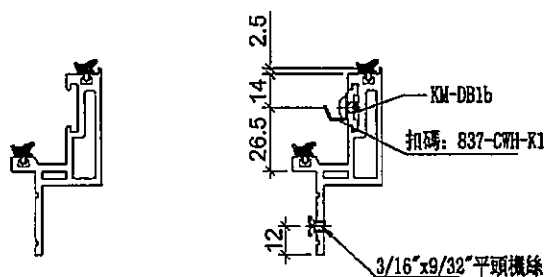


SECTION: A-A

SECTION: B-B

使用位置	數量
HDW-DL2	457
HD-DL2	206

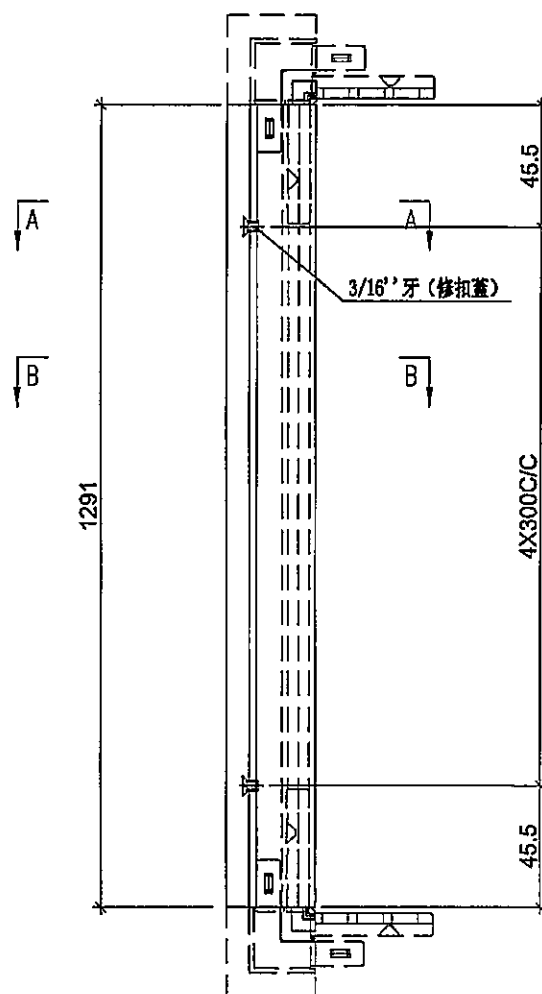

註明：此圖用於28F以上

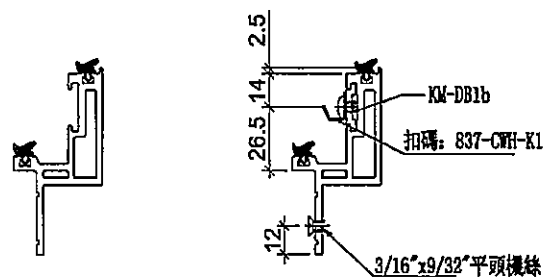

SECTION: A-A

SECTION: B-B


名稱	蝴蝶生玉料(8+8)加工圖	制圖	邱紅	2019.11.15	修改	A	B	C
材料	X85650	復核	謝永林	-	日期	2019.11.19	2019.12.23	2020.01.03
顏色	EC-DG-S332054 (3塗)	批准	Jason		圖號	HD-DL2-3		



美特鋁質 有限公司
MIDI Aluminium Fabricator Ltd.

工程號 J-837 地盤 觀塘裕民坊

使用位置	數量
HDW-DL2	4 133
HD-DL2	8 322



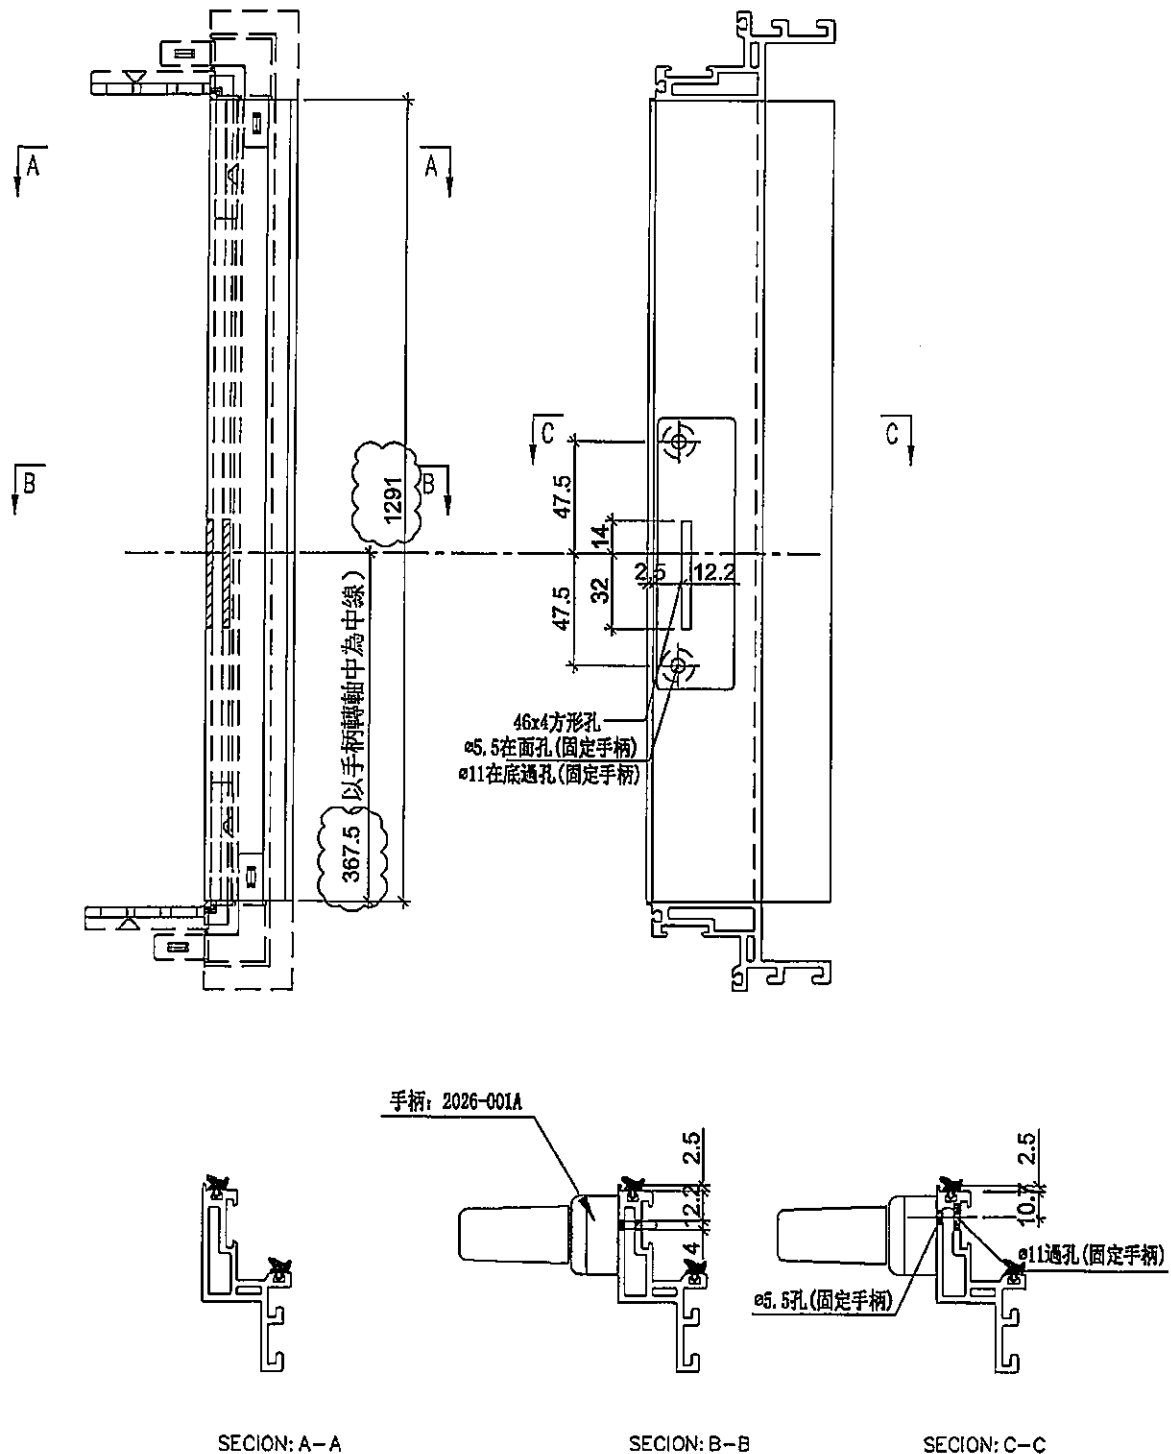


名稱	生玉料(8+8)加工圖	制圖	邱紅	2019.11.15	修改	A	B
材料	X85638	復核	謝永林	-	日期	2019.11.19	2019.12.23
顏色	EC-DG-S332054 (3塗)	批準	Jason		圖號	HD-DL2-4	



美特鋁質有限公司
MIDI Aluminium Fabricator Ltd.

工程號 J-837 地盤 觀塘裕民坊

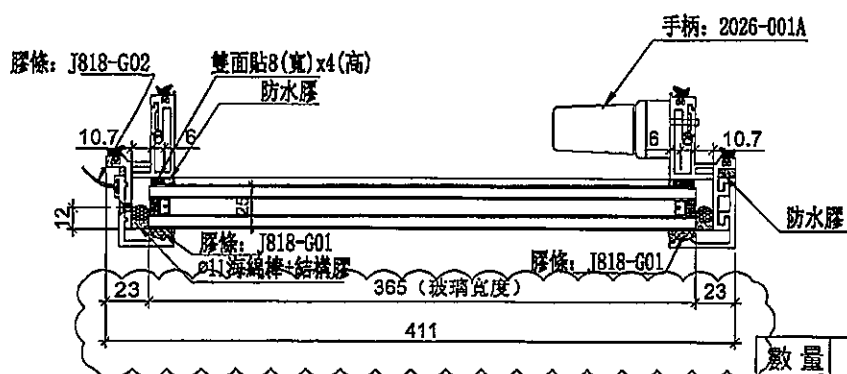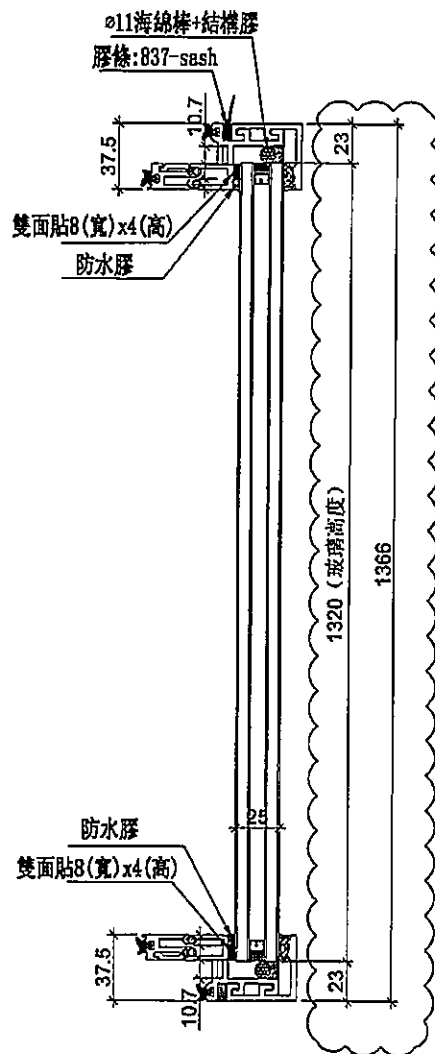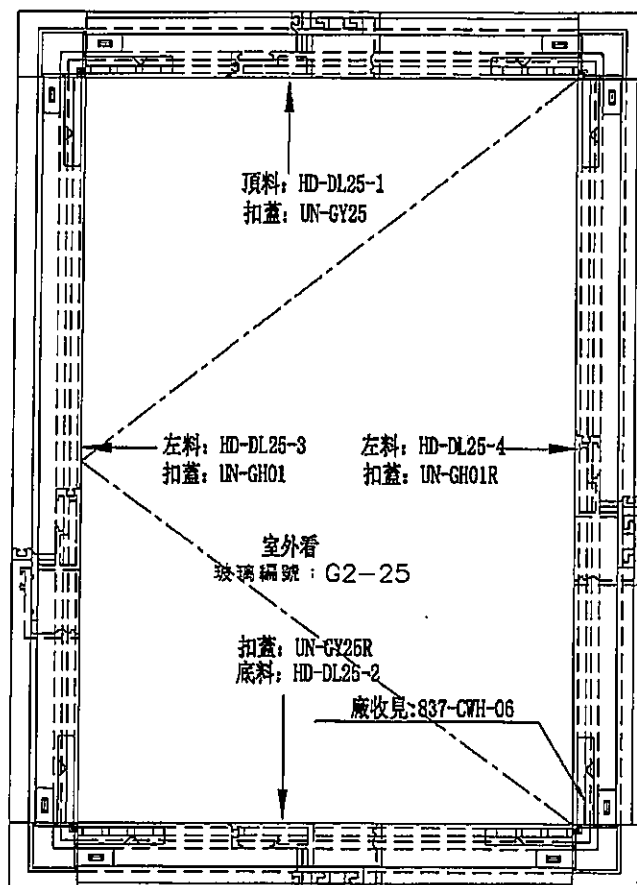

數量	位置	樓層
16	T2CW-K-1	7F, 9F~26F

數量	位置	樓層
25	T2CW-K-1	28F~55F

名稱	生窗玉組裝圖	制圖	邱紅	2019.11.15	修改	A	B
材料	-	復核	謝永林	-	日期	2019.11.19	2019.12.23
顏色	BC-DG-S332054 (3塗)	批准	Jason		圖號	HD-DL25	



美特鋁質 有限公司
MID Aluminum Fabricator Ltd.

使用位置

HD-DL25

數量


41

工程號

J-837

地盤

觀塘裕民坊

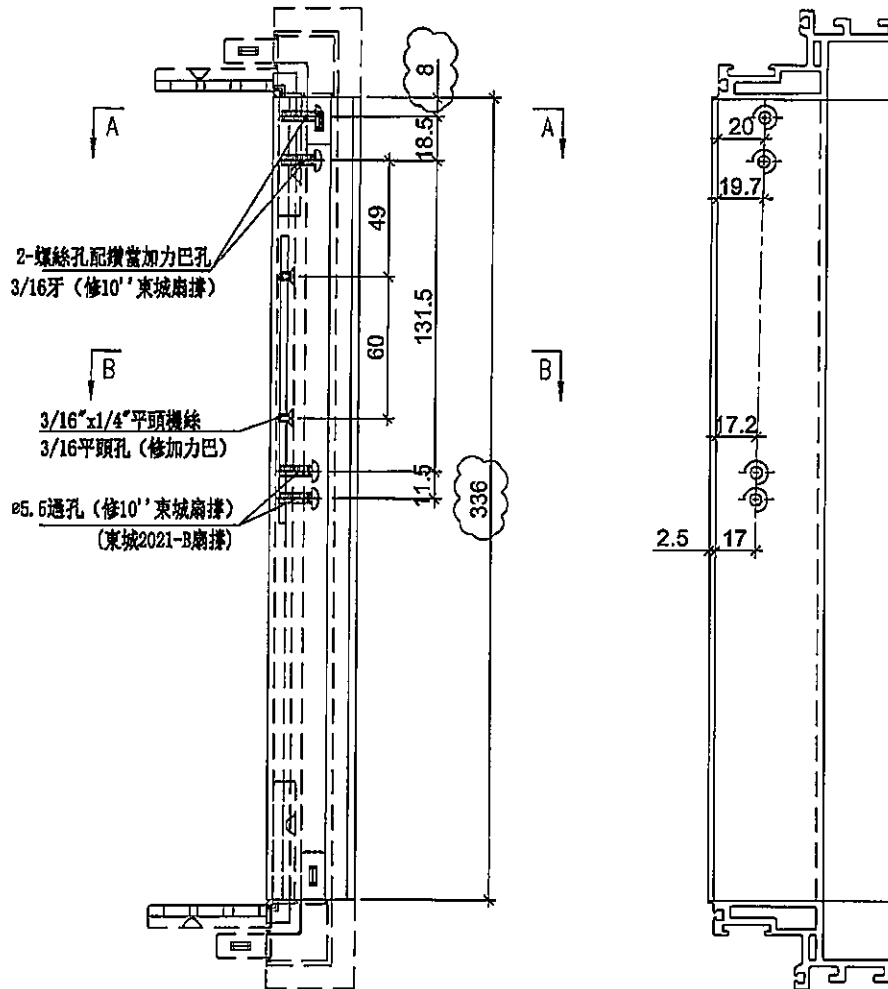

SECTION: A-A

SECTION: B-B

名稱	生玉料(8+8)加工圖	制圖	邱紅	2019.11.15	修改	A	B	
材料	X85638	復核	謝永林	-	日期	2019.11.19	2019.12.23	
顏色	EC-DG-S332054 (3塗)	批准	Jason		圖號	HD-DL25-1		



美特鋁質 有限公司
MID Aluminum Fabricator Ltd.

工程號

J-837

地盤


觀塘裕民坊

使用位置


HD-DL25

數量


① 41

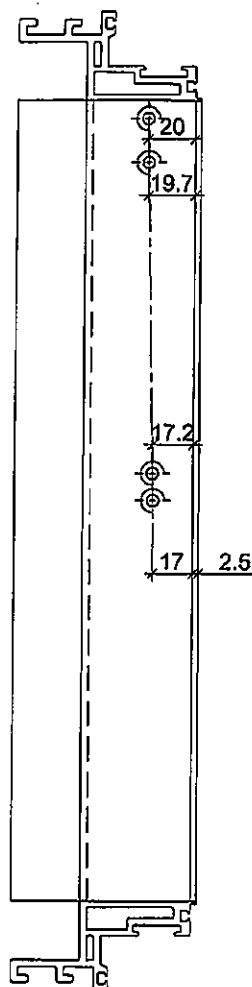


SECTION: D-D

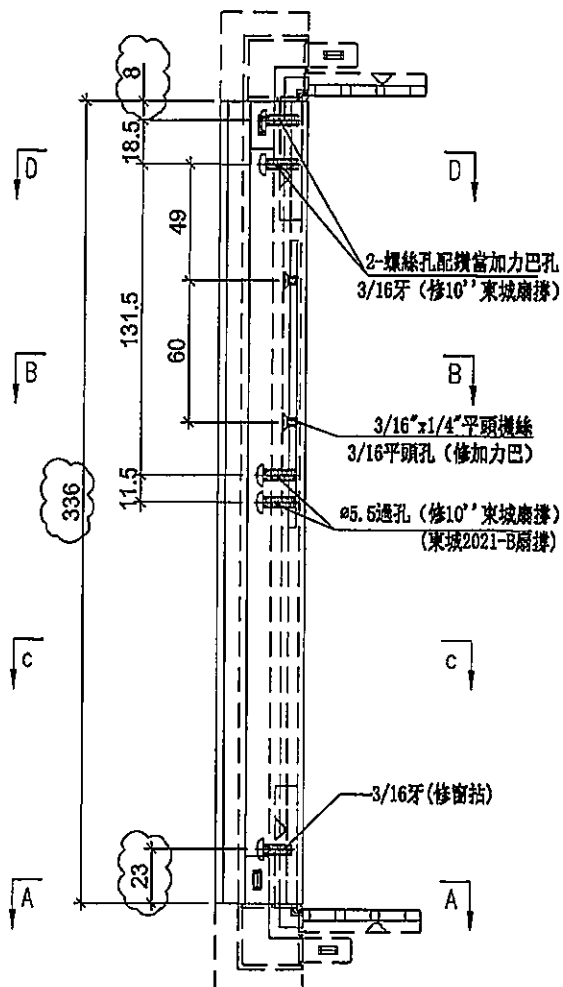


SECTION: A-A

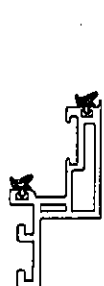

SECTION: C-C

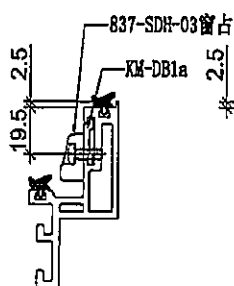

SECTION: B-B

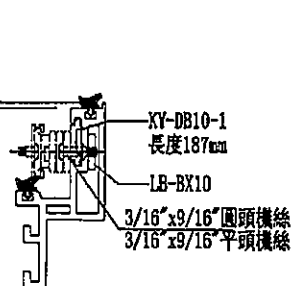

名稱	生玉料(8+8)加工圖	制圖	邱紅	2019.11.15	修改	A	B	
材料	X85638	復核	謝永林	-	日期	2019.11.19	2019.12.23	
顏色	EC-DG-S332054 (3塗)	批准	Jason		圖號	HD-DL25-2		




美特鋁質 有限公司
MIDI Aluminium Fabricator Ltd.


工程號 J-837 地盤 觀塘裕民坊

使用位置 數量
HD-DL25 16

使用位置 數量
HD-DL25 ①-25

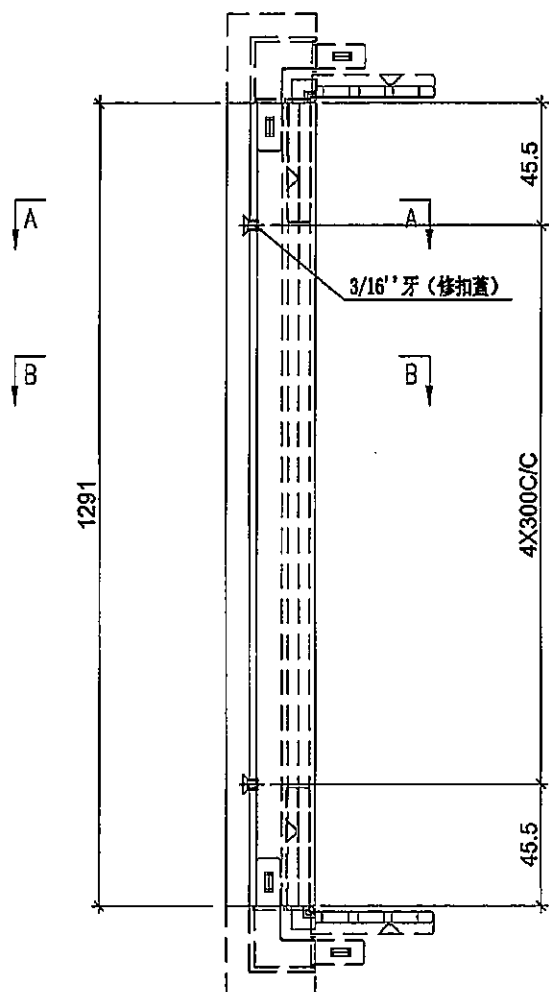


註明：此圖用於28F以下

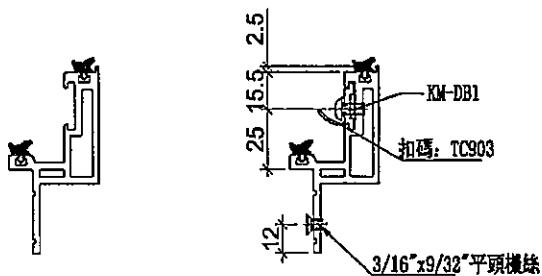


SECTION: A-A

SECTION: B-B

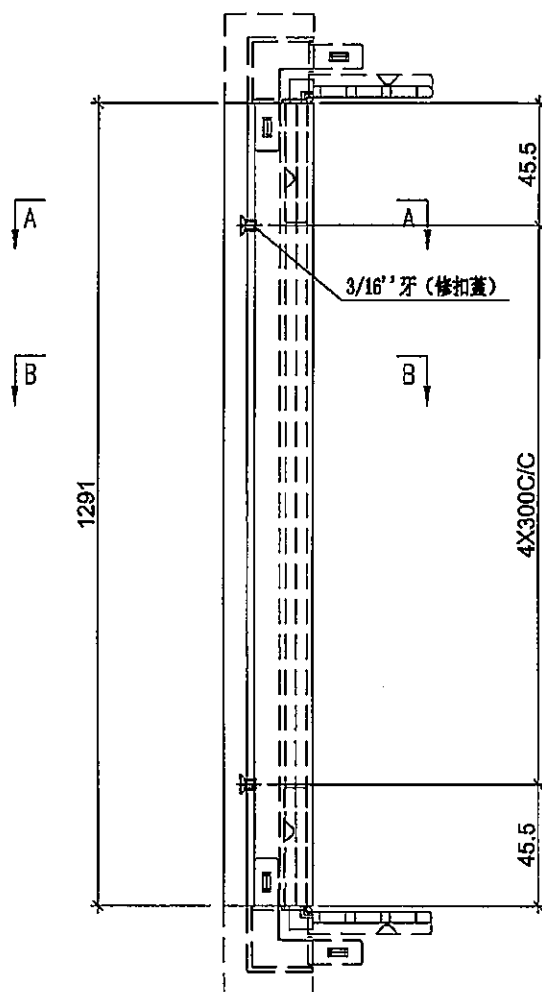

註明：此圖用於28F以上

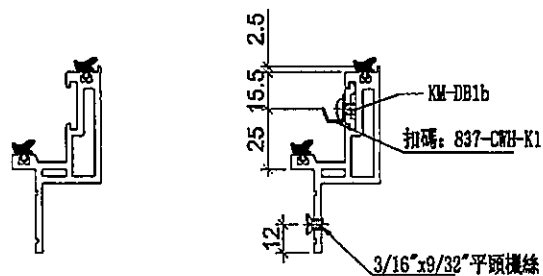

SECTION: A-A

SECTION: B-B

名稱	蝴蝶生玉料(8+8)加工圖	制圖	邱紅	2019.11.15	修改	A	B	C
材料	X85650	復核	謝永林	-	日期	2019.11.19	2019.12.23	2020.01.03
顏色	EC-DG-S332054 (3塗)	批准	Jason		圖號	HD-DL25-3		



美特鋁質 有限公司
MIDI Aluminium Fabricator Ltd.

使用位置

HD-DL25

數量


1/4

工程號

J-837

地盤

觀塘裕民坊

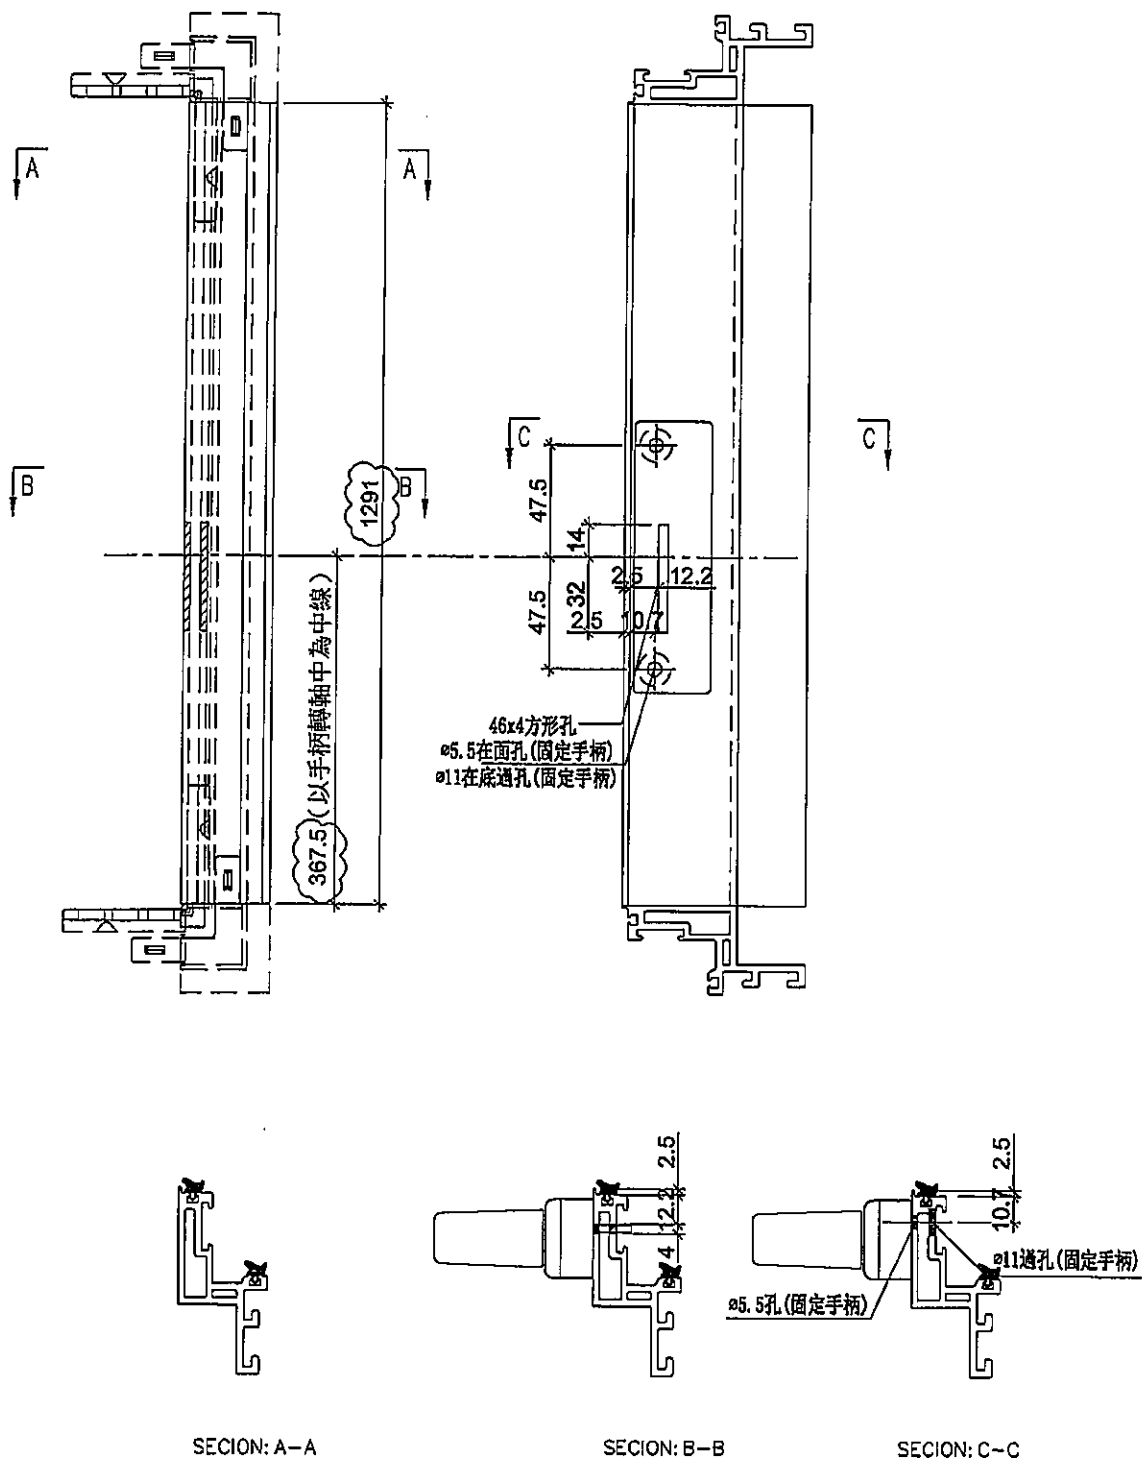

名稱	生玉料(8+8)加工圖	制圖	邱紅	2019.11.15	修改	A	B	
材料	X85638	復核	謝永林	-	日期	2019.11.19	2019.12.23	
顏色	EC-DG-S332054 (3塗)	批准	Jason		圖號	HD-DL25-4		



美特鋁質有限公司




MIDI Aluminium Fabricator Ltd.

工程號

J-837

地盤

觀塘裕民坊

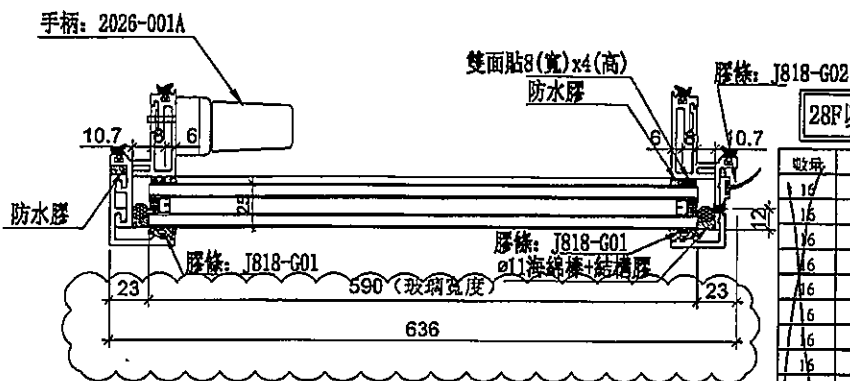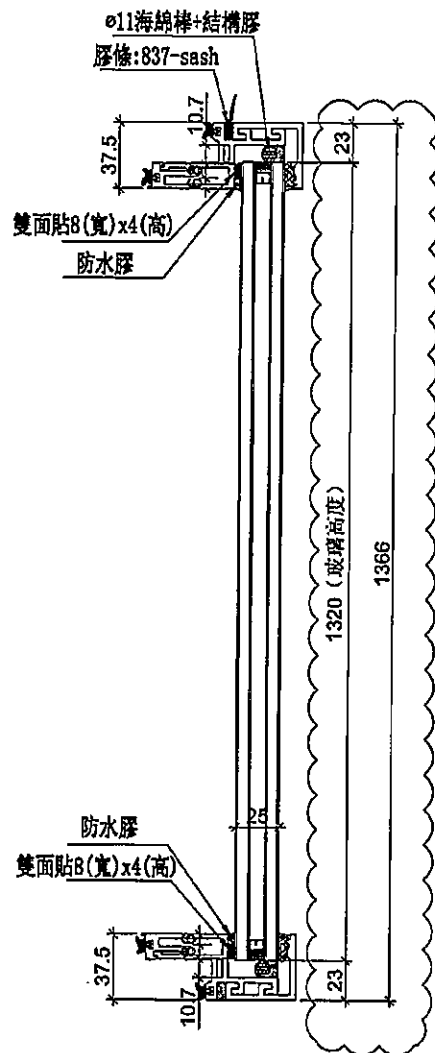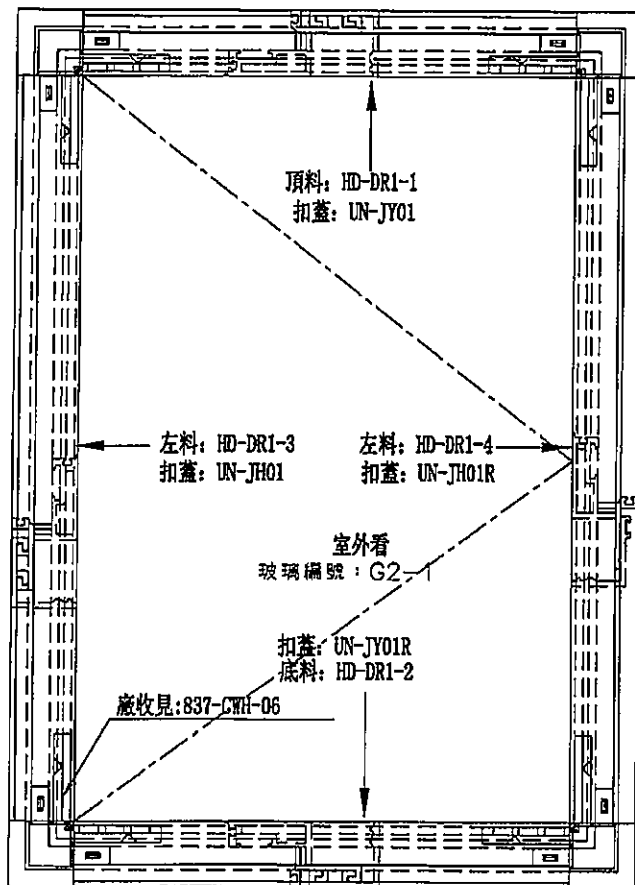

28F以上扣碼用837-CWH-K1款

28F以下扣碼用TC903款

數量	位置	樓層	數量	位置	樓層
19	T1CW-G-1	7F,9F-26F	21	T1CW-G-1	28F-50F
16	T1CW-E-1	7F,9F-26F	21	T1CW-E-1	28F-50F
16	T1CW-A-2	7F,9F-26F	20	T1CW-A-2	28F-49F
16	T1CW-B-2	7F,9F-26F	21	T1CW-B-2	28F-50F
16	T1CW-C-1	7F,9F-26F	21	T1CW-C-1	28F-50F
16	T1CW-H-2	7F,9F-26F	21	T1CW-H-2	28F-50F
16	T1CW-H-1	7F,9F-26F	21	T1CW-H-1	28F-53F
16	T2CW-H-1	7F,9F-26F	25	T2CW-B-2	28F-55F
16	T2CW-B-2	7F,9F-26F	25	T2CW-A-1	28F-55F
16	T2CW-A-1	7F,9F-26F	25	T2CW-M-2	28F-55F
16	T2CW-M-2	7F,9F-26F	22	T3CW-F-1	28F-51F
16	T3CW-F-1	7F,9F-26F	1	T3CW-F-1	51F
16	T3CW-M-1	7F,9F-26F	28	T3CW-M-1	28F-52F
16	T3CW-B-2	7F,9F-26F	28	T3CW-B-2	28F-52F
16	T3CW-A-1	7F,9F-26F	28	T3CW-A-1	28F-52F
4	T3CW-C-1	22F-26F	21	T3CW-C-1	28F-50F
16	T5CW-A-3	7F,9F-26F	21	T5CW-A-3	28F-50F
1	T5CW-A-3	51F	1	T5CW-A-3	51F
244	合計		359	合計	

名稱	生窗玉組裝圖	制圖	邱紅	2019.11.15	修改	A	B	
材料	-	復核	謝永林	-	日期	2019.11.19	2019.12.23	
顏色	EC-DG-S332054 (3塗)	批准	Jason		圖號	HD-DR1		

15修




美特鋁質有限公司
MIDI Aluminium Fabricator Ltd.

使用位置	數量
HD-DR1	603

15

工程號 J-837 地盤 觀塘裕民坊

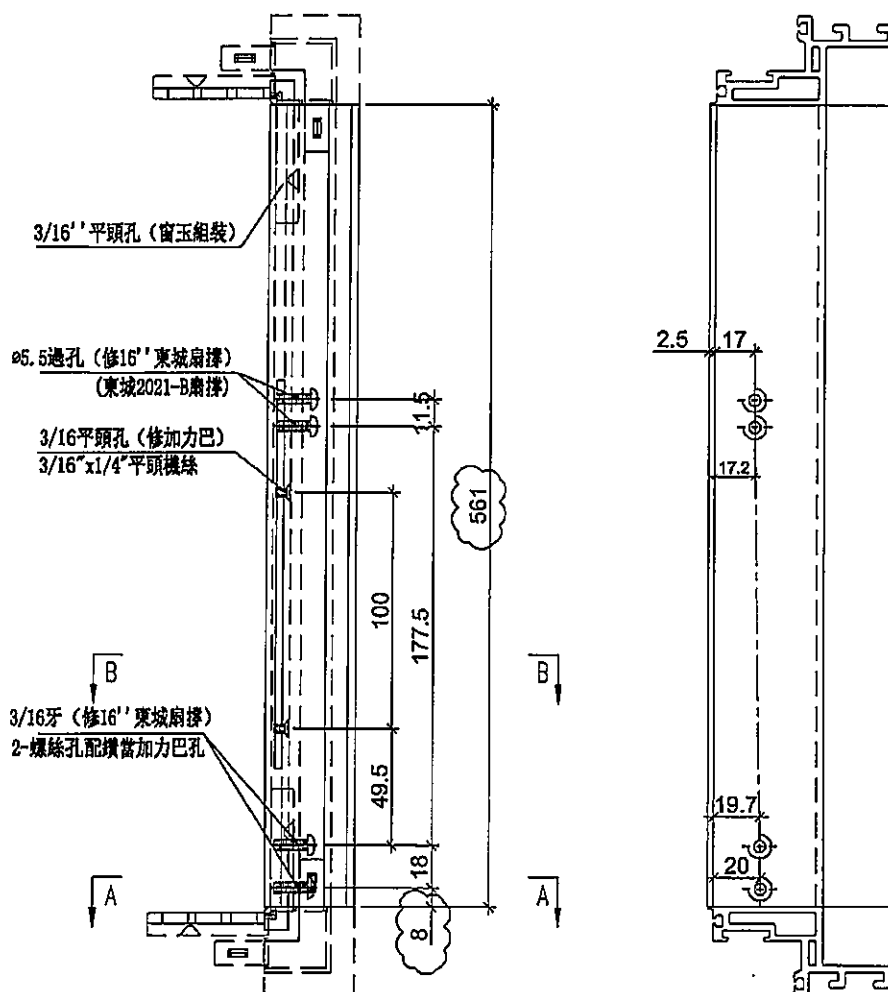

SECTION: A-A

SECTION: B-B

名稱	生玉料(8+8)加工圖	制圖	邱紅	2019.11.15	修改	A	B	
材料	X85638	復核	謝永林	-	日期	2019.11.19	2019.12.23	
顏色	EC-DG-S332054 (3塗)	批准	Jason		圖號	HD-DR1-1		








美特鋁質 有限公司
MIDI Aluminium Fabricator Ltd.

工程號 J-837 地盤 觀塘裕民坊

使用位置	數量
HD-DR1	603

15

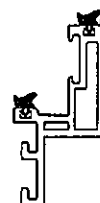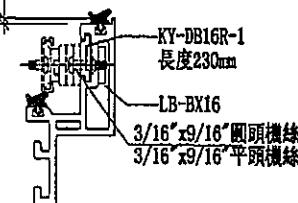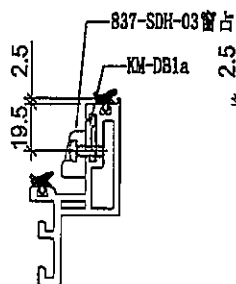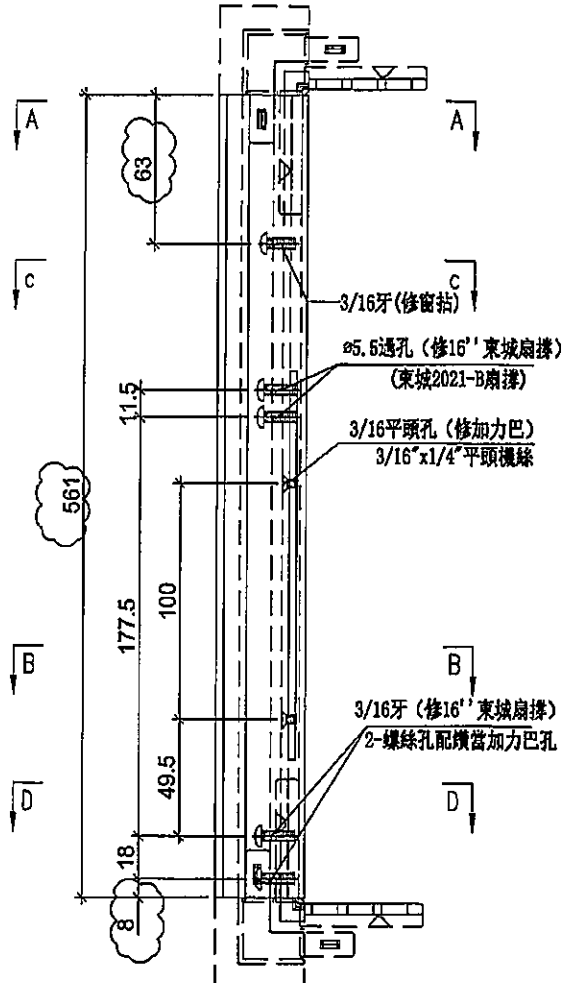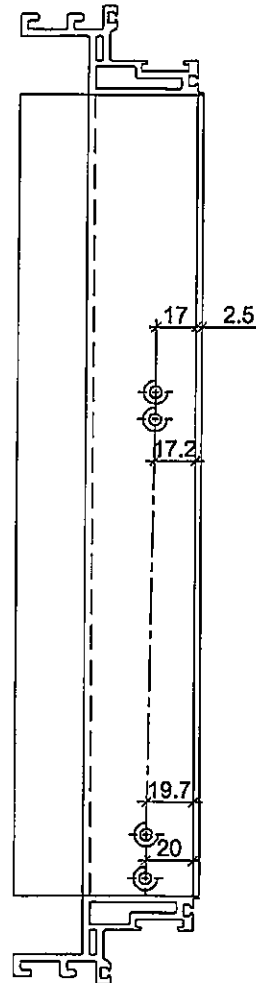

SECTION: D-D

SECTION: C-C

SECTION: B-B

SECTION: A-A

名稱	生玉料(8+8)加工圖	制圖	邱紅	2019.11.15	修改	A	B	
材料	X85638	復核	謝永林	-	日期	2019.11.19	2019.12.23	
顏色	EC-DG-S332054 (3塗)	批准	Jason		圖號	HD-DR1-2		





美特鋁質有限公司
MID Aluminium Fabricator Ltd.


使用位置	數量
HD-DR1	603

(15)

工程號	J-837	地盤	觀塘裕民坊
-----	-------	----	-------

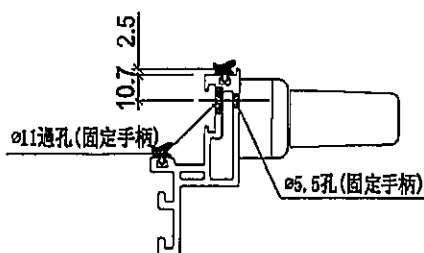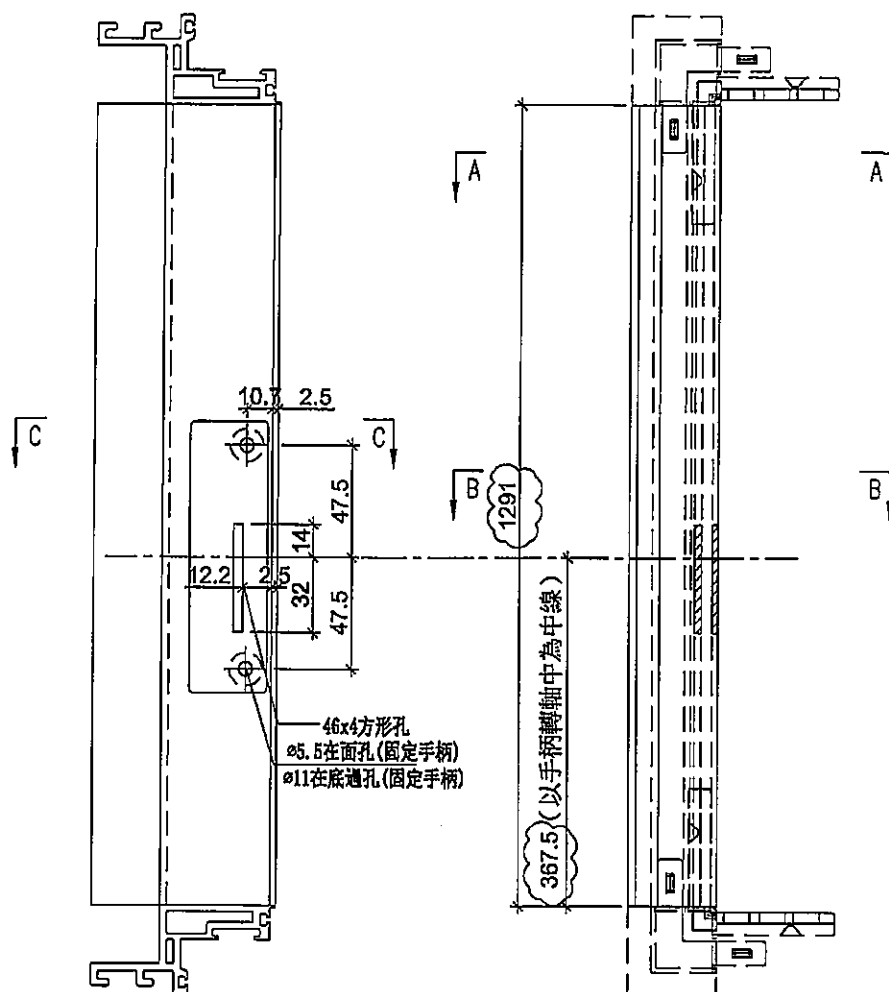

SECTION: C-C

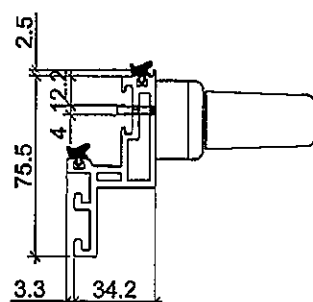

SECTION: B-B



SECTION: A-A

名稱	生玉料(8+8)加工圖	制圖	邱紅	2019.11.15	修改	A	B
材料	X85638	復核	謝永林	-	日期	2019.11.19	2019.12.23
顏色	EC-DG-S332054 (3塗)	批准	Jason		圖號	HD-DR1-3	




美特鋁質 有限公司
MIDI Aluminium Fabricator Ltd.

工程號 J-837 地盤 觀塘裕民坊



使用位置 數量
HD-DR1 244

使用位置 數量
HD-DR1 359


15

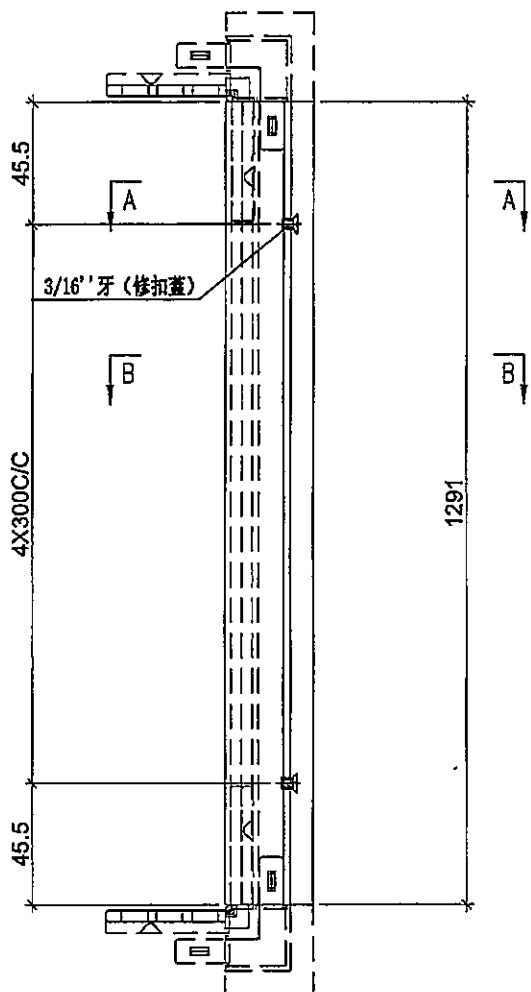

註明：此圖用於28F以下

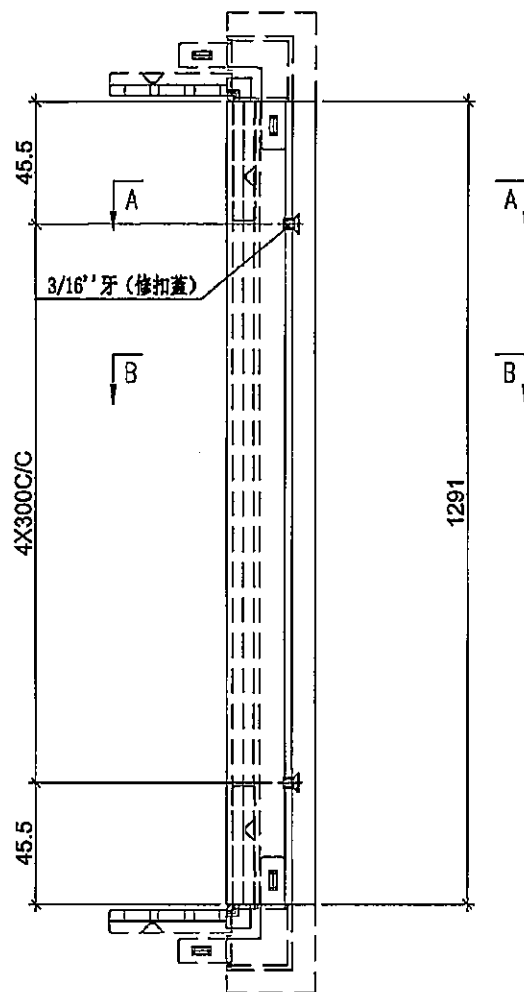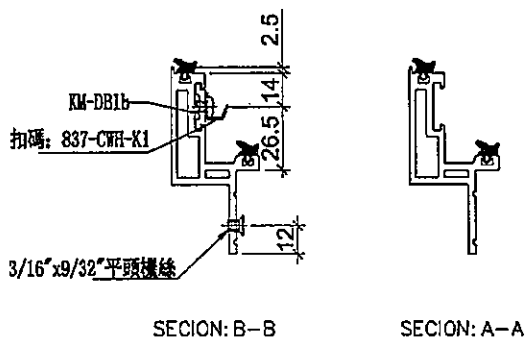

註明：此圖用於28F以上



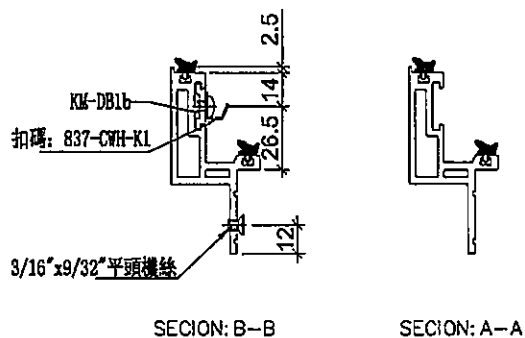


名稱	蝴蝶生玉料(8+8)加工圖	制圖	邱紅	2019.11.15	修改	A	B	C
材料	X85650	復核	謝永林	-	日期	2019.11.19	2019.12.23	2020.01.03
顏色	EC-DG-S332054 (3塗)	批准	Jason		圖號	HD-DR1-4		



美特鋁質有限公司
MIDI Aluminium Fabricator Ltd.

工程號 J-837 地盤 觀塘裕民坊

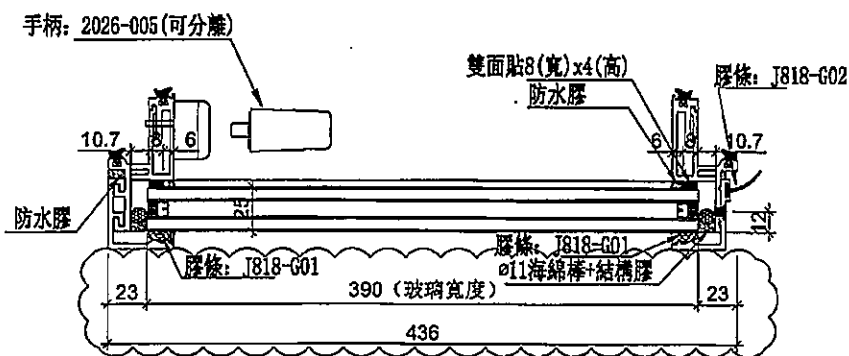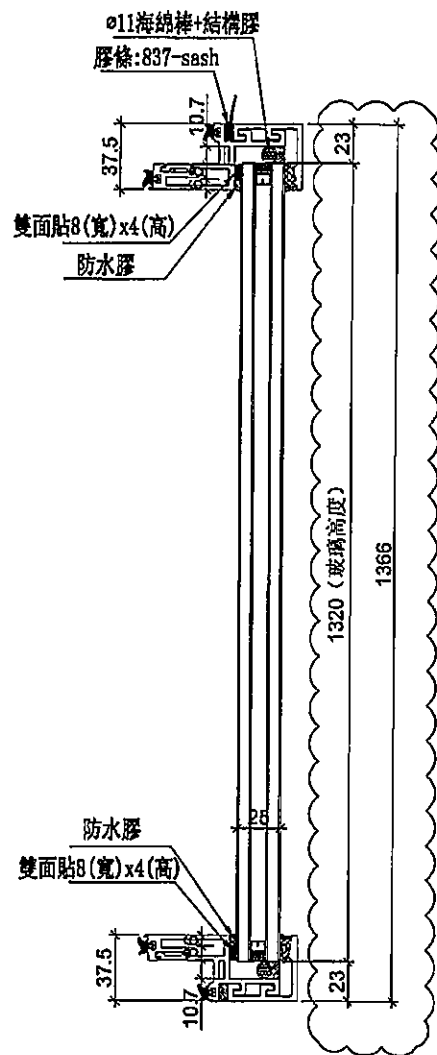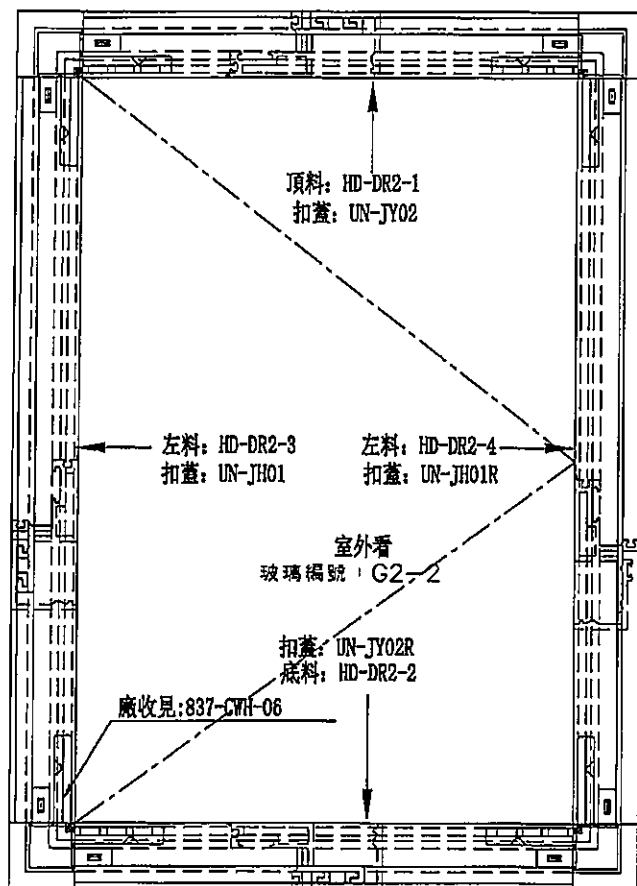

數量	位置	樓層
16	T3CW-F-1	7F,9F~26F
16	T3CW-E-1	7F,9F~26F
16	T5CW-JK-1	7F,9F~26F
15	T5CW-A-3	9F~26F
63	合計	



數量	位置	樓層
1	T3CW-F-1	28F
12	T3CW-E-1	28F~40F
21	T5CW-JK-1	28F~50F
34	合計	

名稱	生窗玉組裝圖	制圖	邱紅	2019.11.15	修改	A	B	
材料	-	復核	謝永林	-	日期	2019.11.19	2019.12.23	
顏色	EC-DG-S332054 (3塗)	批准	Jason		圖號	HDW-DR2		




美特鋁質有限公司
MIDI Aluminium Fabricator Ltd.

工程號 J-837 地盤 觀塘裕民坊

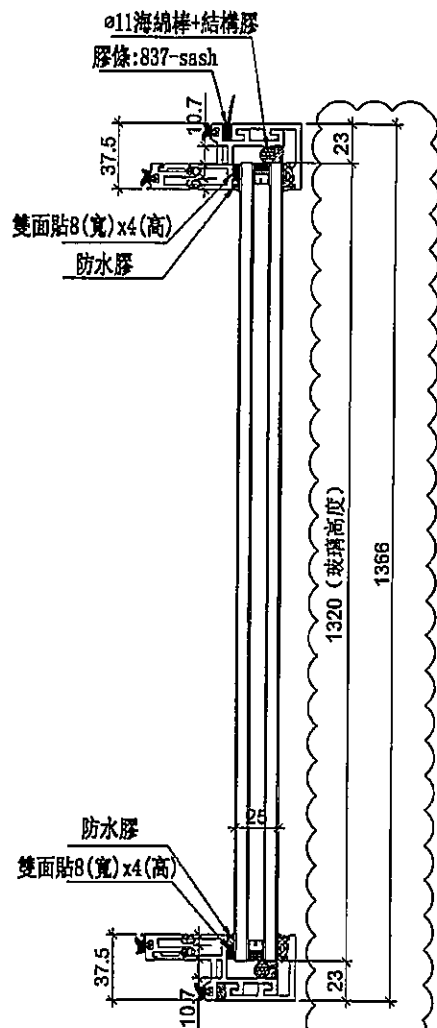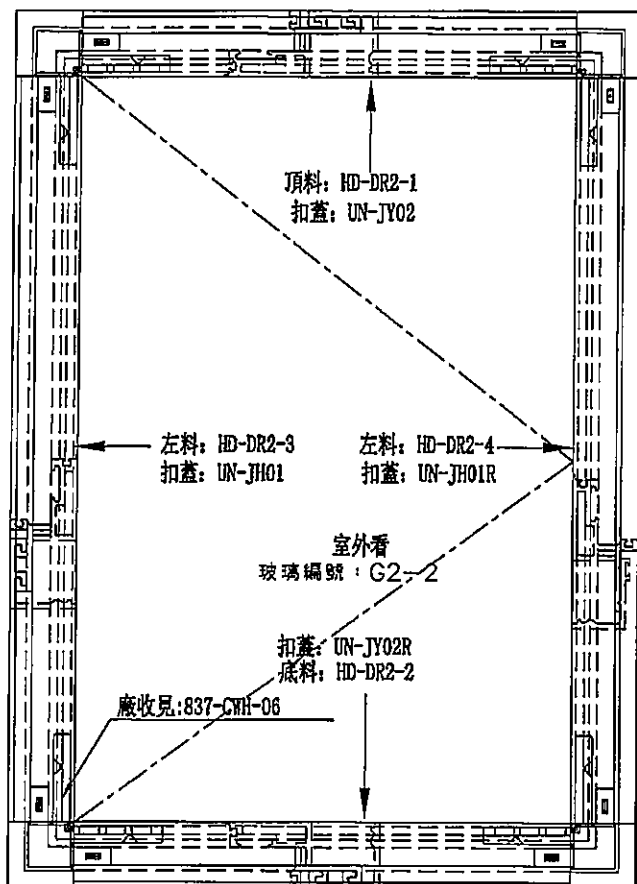

數量	位置	樓層
16	T1CW-D-1	7F-9F-26F
16	T2CW-H-1	7F-9F-26F
16	T2CW-K-1	7F-9F-26F
16	T3CW-D-1	7F-9F-26F
16	T3CW-G-1	7F-9F-26F
16	T3CW-H-2	7F-9F-26F
1	T3CW-A-3	7F
97	合計	

數量	位置	樓層
21	T1CW-D-1	28F-50F
24	T2CW-H-1	28F-53F
25	T2CW-K-1	28F-55F
21	T3CW-F-1	29F-51F
11	T3CW-E-1	41F-52F
22	T3CW-D-1	28F-51F
22	T3CW-G-1	28F-51F
21	T5CW-H-2	28F-50F
21	T5CW-A-3	28F-50F
188	合計	

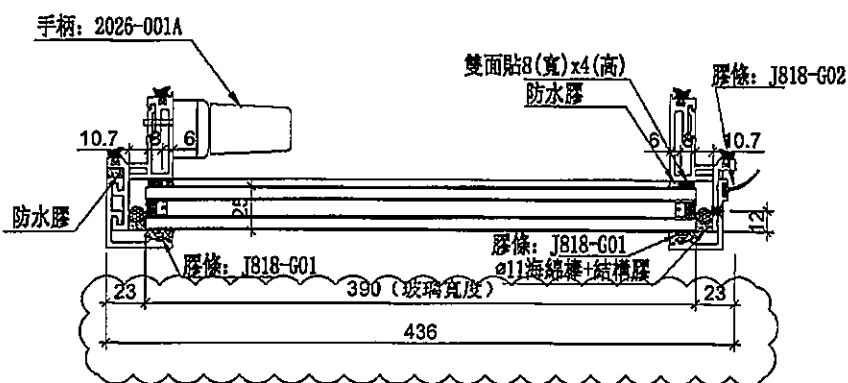


名稱	生窗玉組裝圖	制圖	邱紅	2019.11.15	修改	A	B
材料	-	復核	謝永林	-	日期	2019.11.19	2019.12.23
顏色	EC-DG-S332054 (3塗)	批准	Jason		圖號	HD-DR2	



美特鋁質有限公司
MIDI Aluminium Fabricator Ltd.


工程號 J-837 地盤 觀塘裕民坊

使用位置	數量
HDW-DR2	97 (4)
HD-DR2	285 (7)

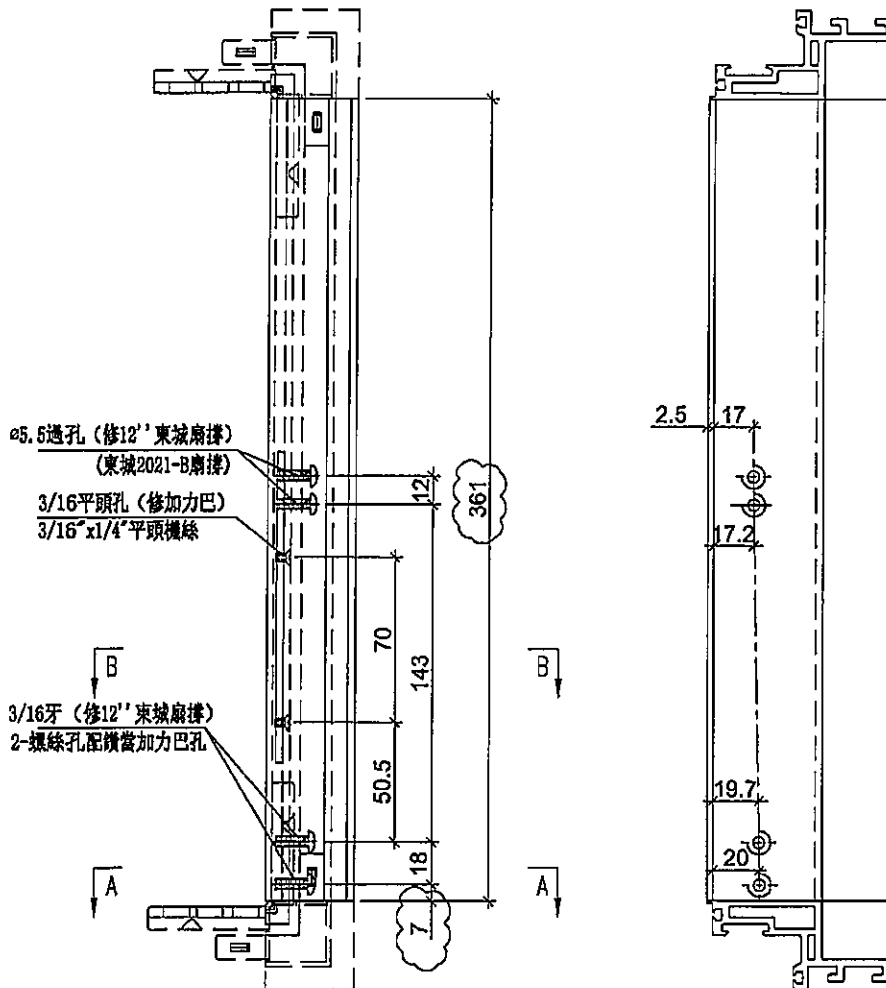

SECTION: A-A

SECTION: B-B

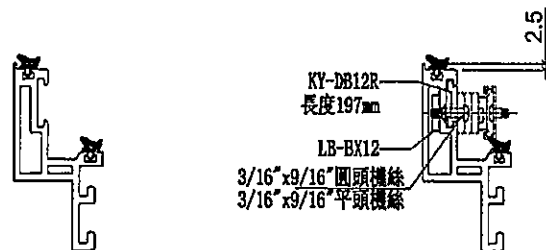




名稱	生玉料(8+8)加工圖	制圖	邱紅	2019.11.15	修改	A	B	
材料	X85638	復核	謝永林	-	日期	2019.11.19	2019.12.23	
顏色	EC-DG-S332054 (3塗)	批准	Jason		圖號	HD-DR2-1		



美特鋁質 有限公司
MIDI Aluminium Fabricator Ltd.

工程號 J-837 地盤 觀塘裕民坊

使用位置	數量
HDW-DR2	~~87~~ (4)
HD-DR2	~~285~~ (7)

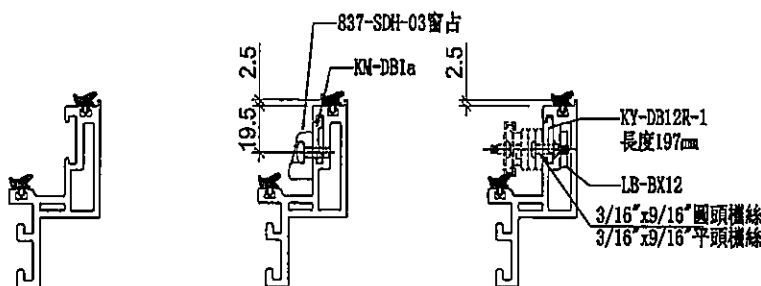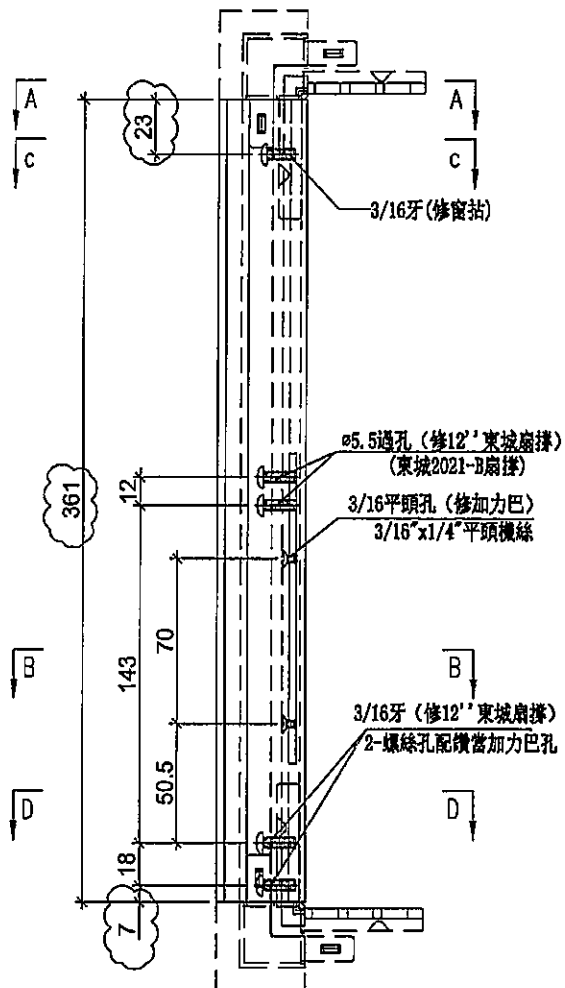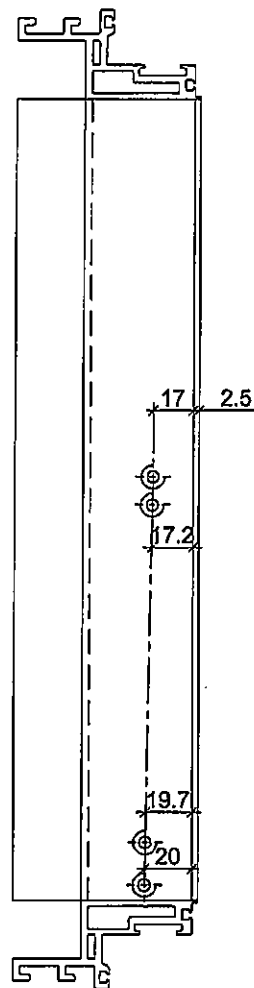

SECTION: D-D

SECTION: C-C

SECTION: B-B

SECTION: A-A



名稱	生玉料(8+8)加工圖	制圖	邱紅	2019.11.15	修改	A	B	
材料	X85638	復核	謝永林	-	日期	2019.11.19	2019.12.23	
顏色	EC-DG-S332054 (3塗)	批准	Jason		圖號	HD-DR2-2		




美特鋁質 有限公司
MIDI Aluminium Fabricator Ltd.

工程號 J-837 地盤 觀塘裕民坊


使用位置	數量
HDW-DR2	285 (4)
HD-DR2	285 (7)

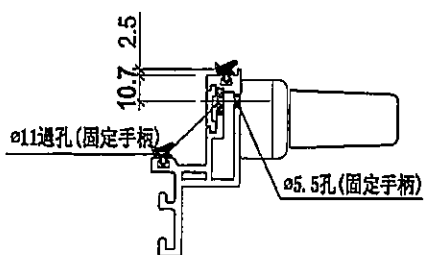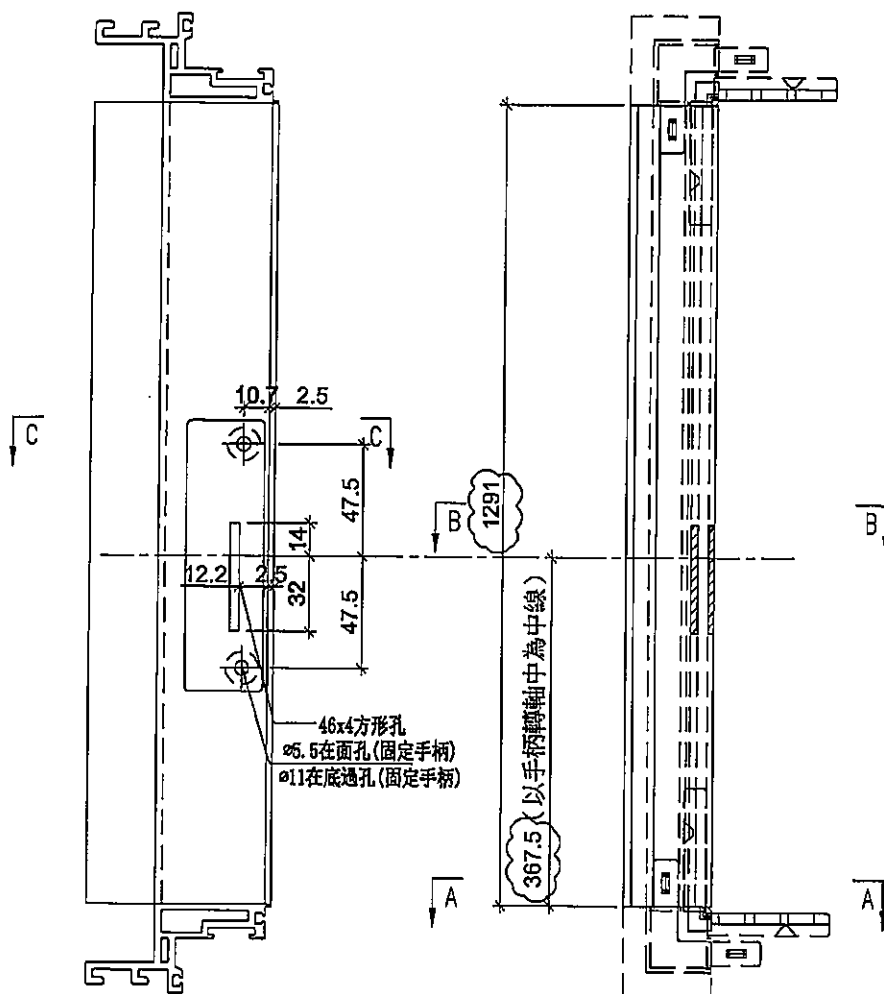

SECTION: C-C

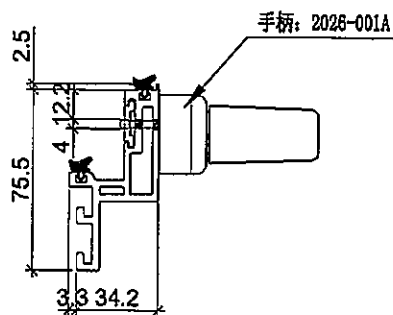

SECTION: B-B

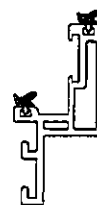

SECTION: A-A

名稱	生玉料(8+8)加工圖	制圖	邱紅	2019. 11. 15	修改	A	B	
材料	X85638	復核	謝永林	-	日期	2019.11.19	2019.12.23	
顏色	EC-DG-S332054 (3塗)	批准	Jason		圖號	HD-DR2-3		




美特鋁質 有限公司
MIDI Aluminium Fabricator Ltd.



工程號 J-837 地盤 觀塘裕民坊

使用位置	數量
HDW-DR2	63
HD-DR2	87


使用位置	數量
HDW-DR2	34 (4)
HD-DR2	188 (7)

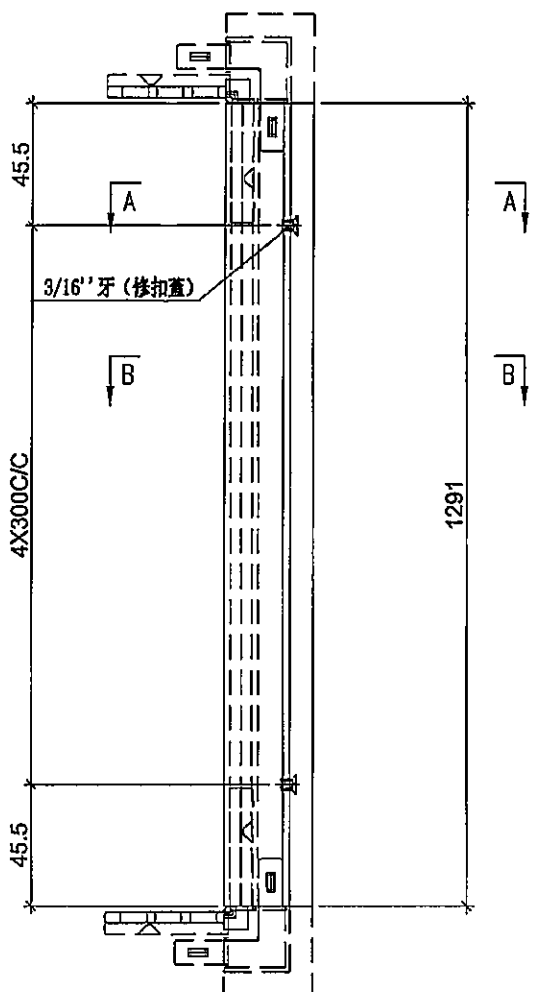

註明：此圖用於28F以下

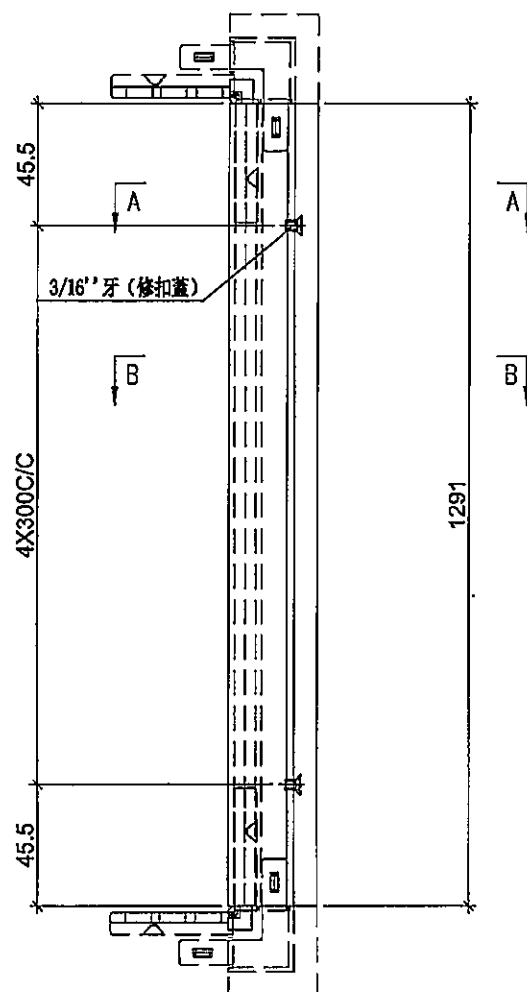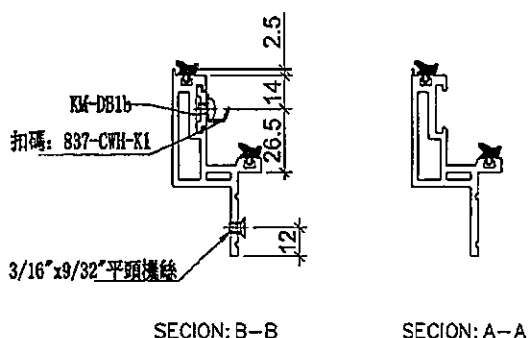

註明：此圖用於28F以上



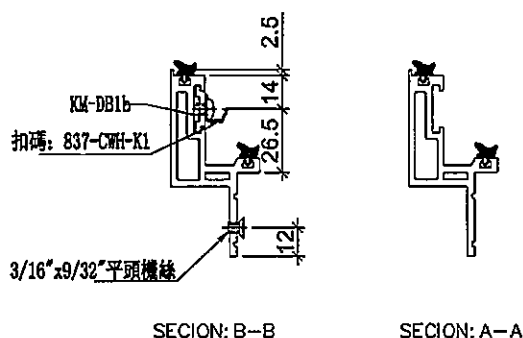


名稱	蝴蝶生玉料(8+8)加工圖	制圖	邱紅	2019.11.15	修改	A	B	C
材料	X85650	復核	謝永林	-	日期	2019.11.19	2019.12.23	2020.01.03
顏色	EC-DG-S332054 (3塗)	批准	Jason		圖號	HD-DR2-4		



美特鋁質有限公司
MIDI Aluminium Fabricator Ltd.

工程號 J-837 地盤 觀塘裕民坊

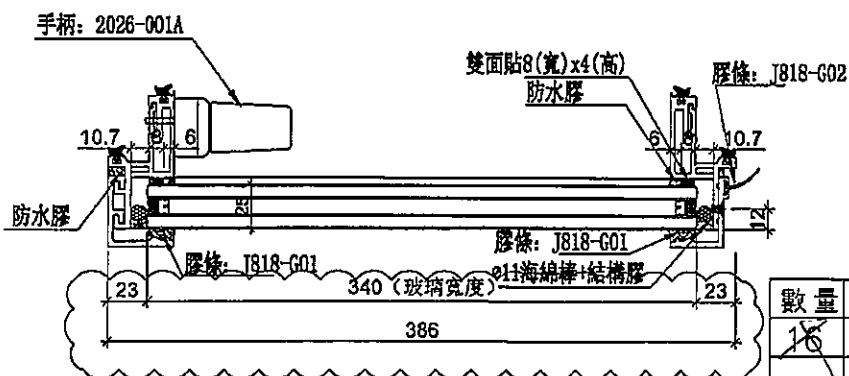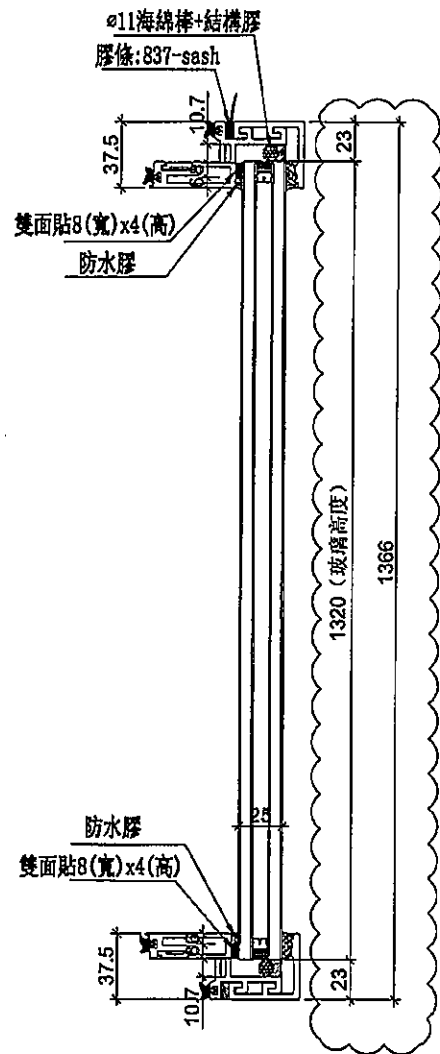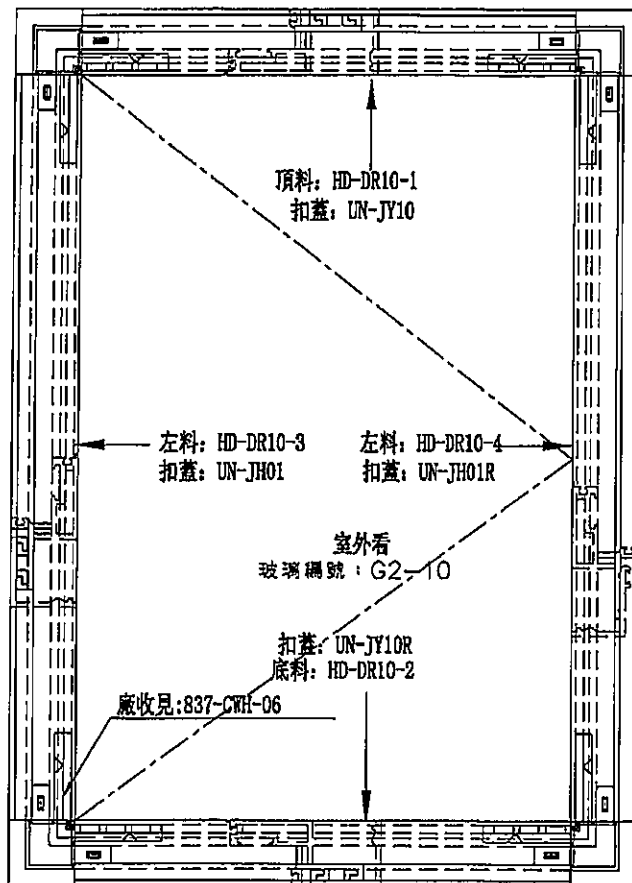

數量	位置	樓層
16	T2CW-L-2	7F, 9F~26F

數量	位置	樓層
25	T2CW-L-2	28F~55F

名稱	生窗玉組裝圖	制圖	邱紅	2019.11.15	修改	A	B
材料	-	復核	謝永林	-	日期	2019.11.19	2019.12.23
顏色	EC-DG-S332054 (3塗)	批准	Jason		圖號	HD-DR10	



美特鋁質有限公司
MIDI Aluminium Fabricator Ltd.

使用位置

HD-DR10

數量


1

工程號

J-837

地盤

觀塘裕民坊

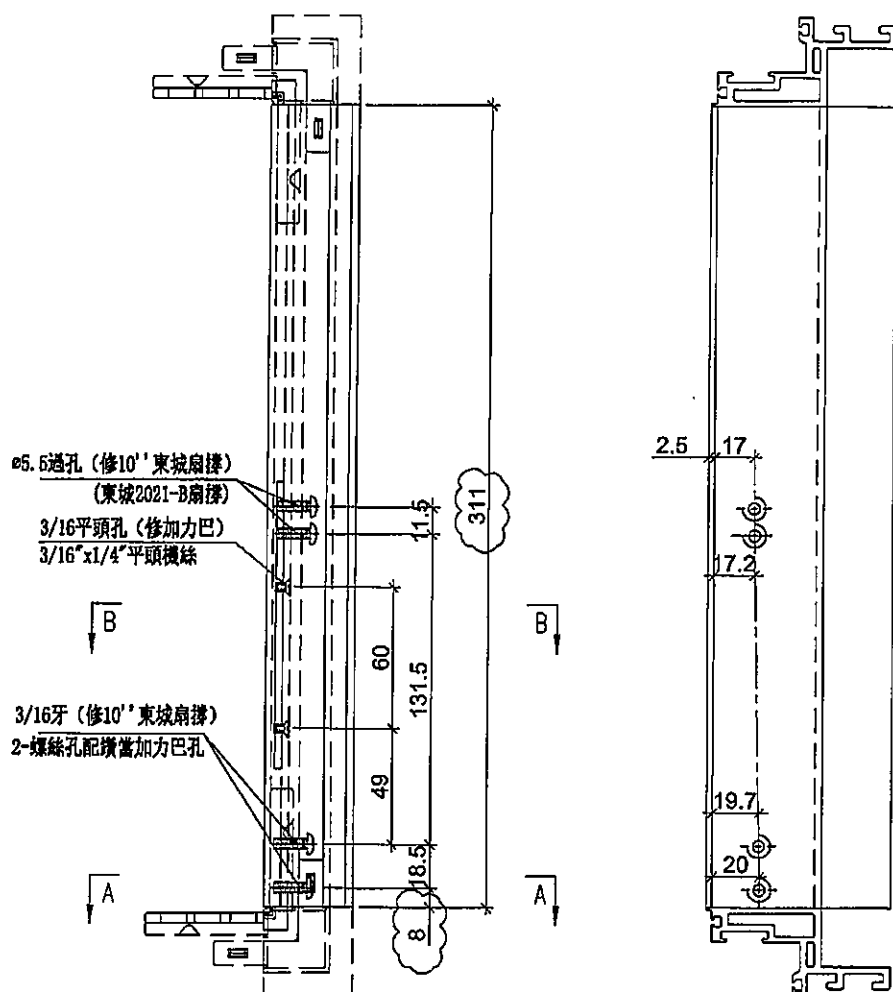

SECTION: A-A

SECTION: B-B

名稱	生玉料(8+8)加工圖	制圖	邱紅	2019.11.15	修改	A	B	
材料	X85638	復核	謝永林	-	日期	2019.11.19	2019.12.23	
顏色	EC-DG-S332054 (3塗)	批准	Jason		圖號	HD-DR10-1		



美特鋁質有限公司
MIDI Aluminium Fabricator Ltd.

使用位置

HD-DR10

數量




81 ①

工程號

J-837

地盤

觀塘裕民坊

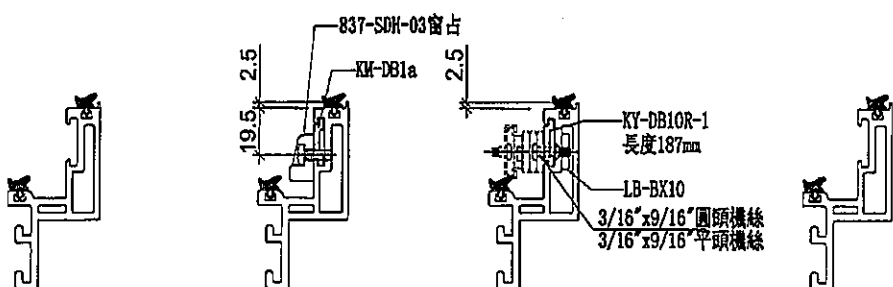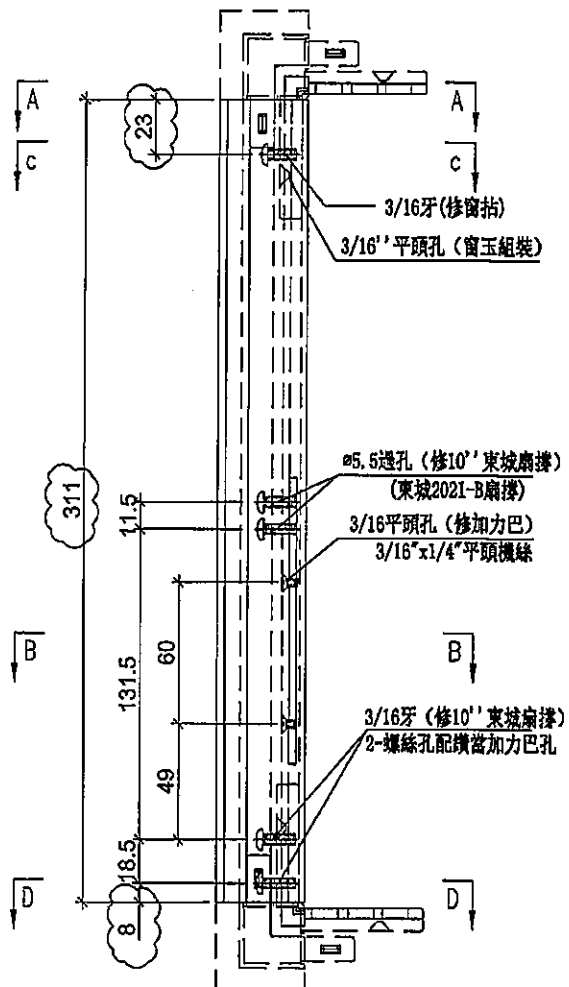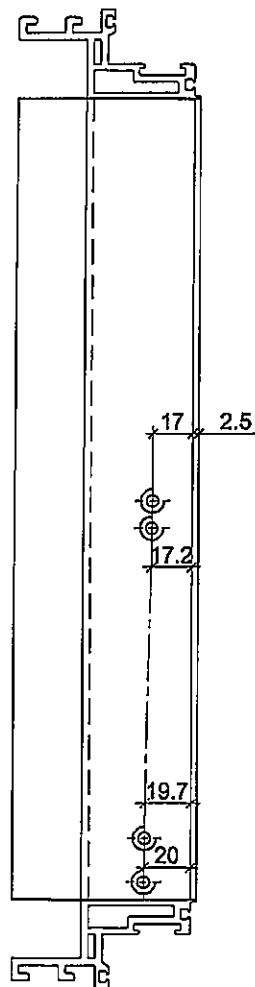

SECTION: D-D

SECTION: C-C

SECTION: B-B

SECTION: A-A

名稱	生玉料(8+8)加工圖	制圖	邱紅	2019.11.15	修改	A	B	
材料	X85638	復核	謝永林	-	日期	2019.11.19	2019.12.23	
顏色	EC-DG-S332054 (3塗)	批准	Jason		圖號	HD-DR10-2		



美特鋁質 有限公司
MIDI Aluminium Fabricator Ltd.

使用位置

HD-DR10

數量



42 ①

工程號


J-837

地盤

觀塘裕民坊

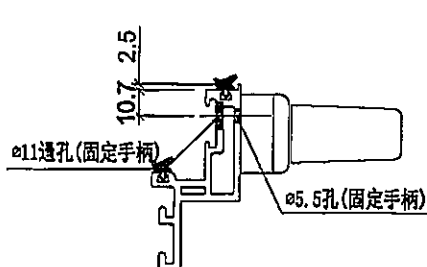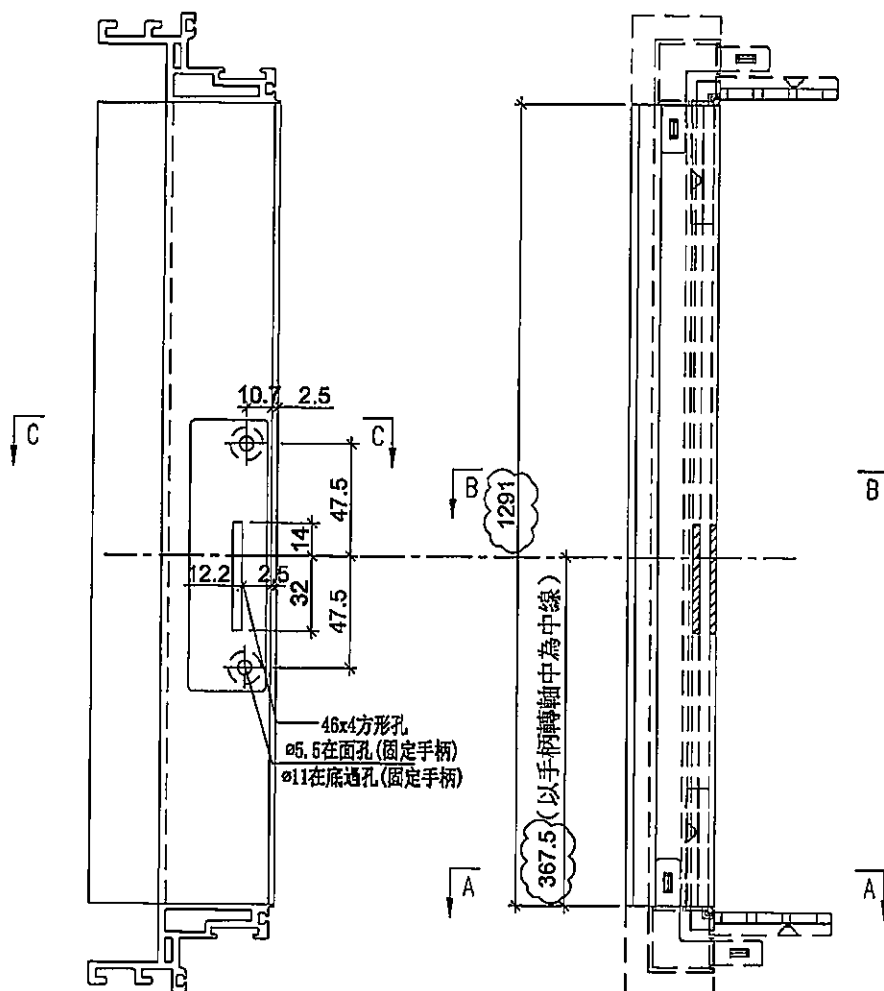

SECTION: C-C

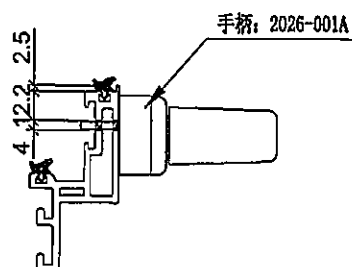

SECTION: B-B



SECTION: A-A

名稱	生玉料(8+8)加工圖	制圖	邱紅	2019.11.15	修改	A	B	
材料	X85638	復核	謝永林	-	日期	2019.11.19	2019.12.23	
顏色	EC-DG-S332054 (3塗)	批准	Jason		圖號	HD-DR10-3		




美特鋁質 有限公司
MIDI Aluminium Fabricator Ltd.



工程號 J-837 地盤 觀塘裕民坊

使用位置	數量
HD-DR10	~~16~~


使用位置	數量
HD-DR10	~~25~~ ①

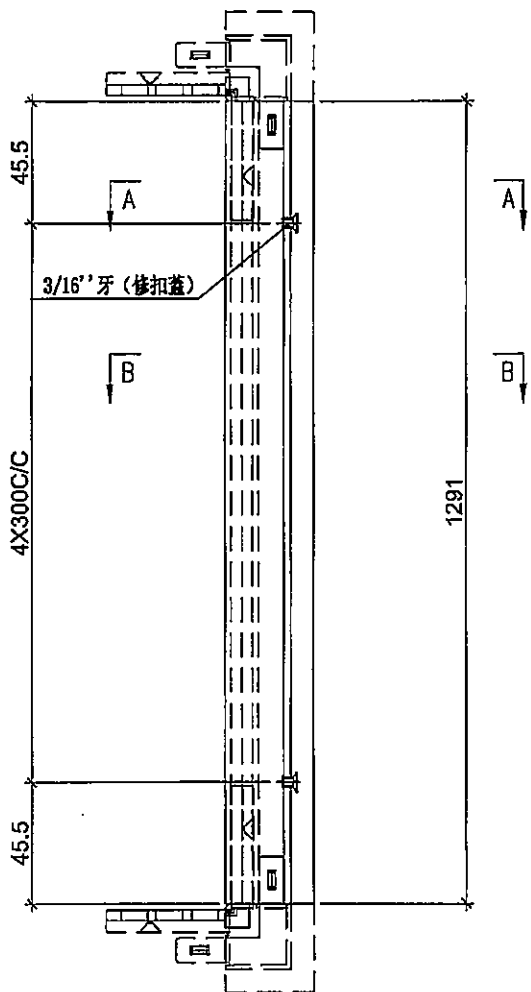

註明：此圖用於28F以下

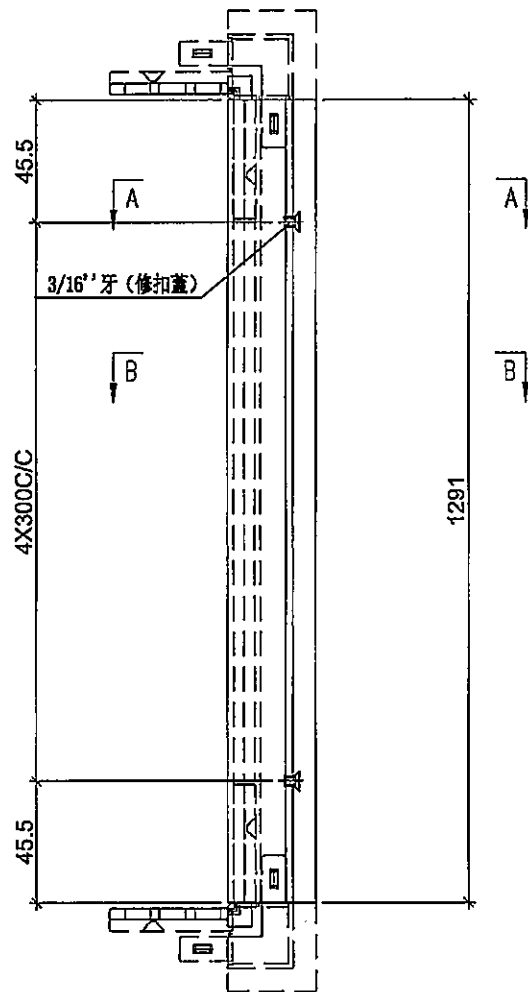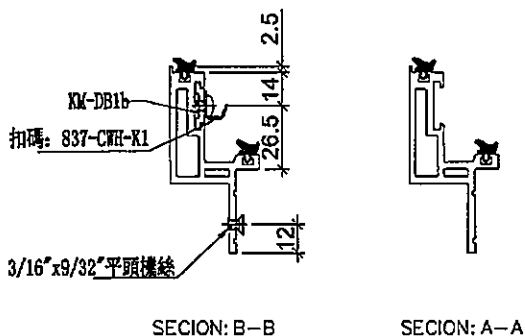

註明：此圖用於28F以上



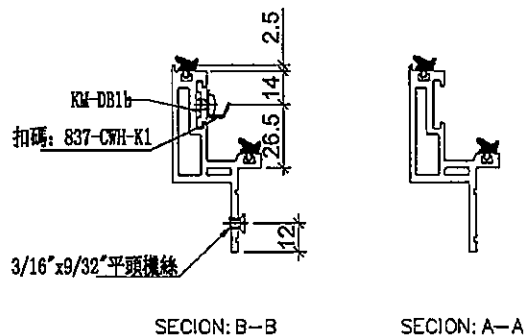


名稱	蝴蝶生玉料(8+8)加工圖	制圖	邱紅	2019.11.15	修改	A	B	C
材料	X85650	復核	謝永林	-	日期	2019.11.19	2019.12.23	2020.01.03
顏色	EC-DG-S332054 (3塗)	批准	Jason		圖號	HD-DR10-4		



美特鋁質有限公司
MIDI Aluminium Fabricator Ltd.

工程號 J-837 地盤 觀塘裕民坊

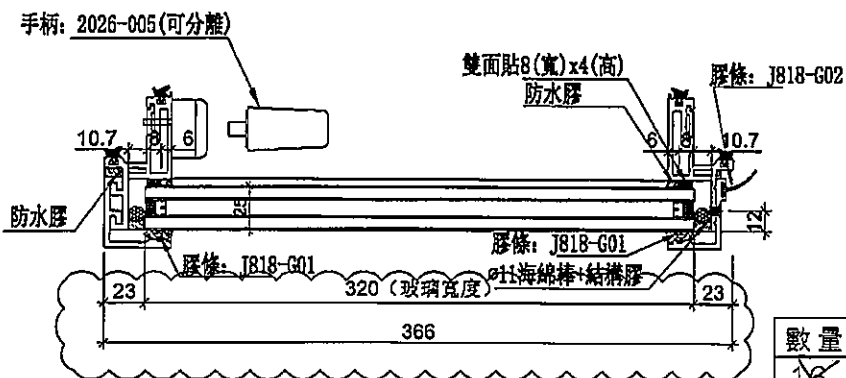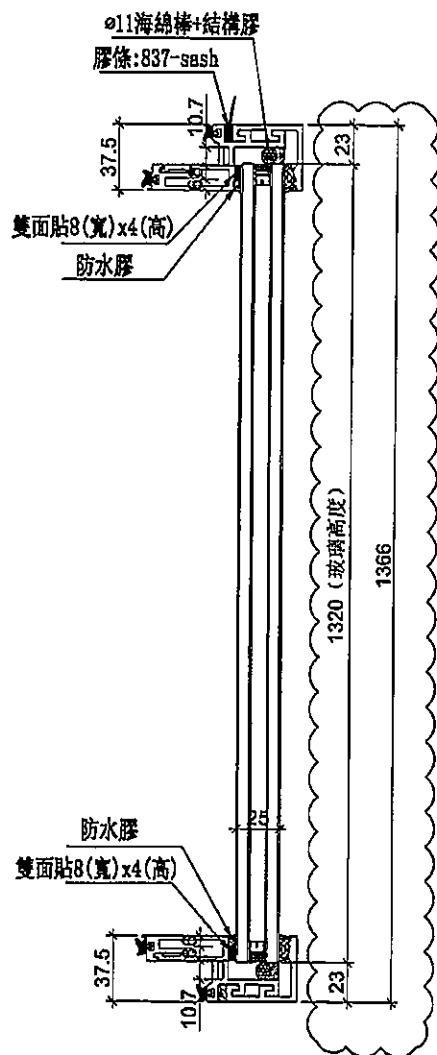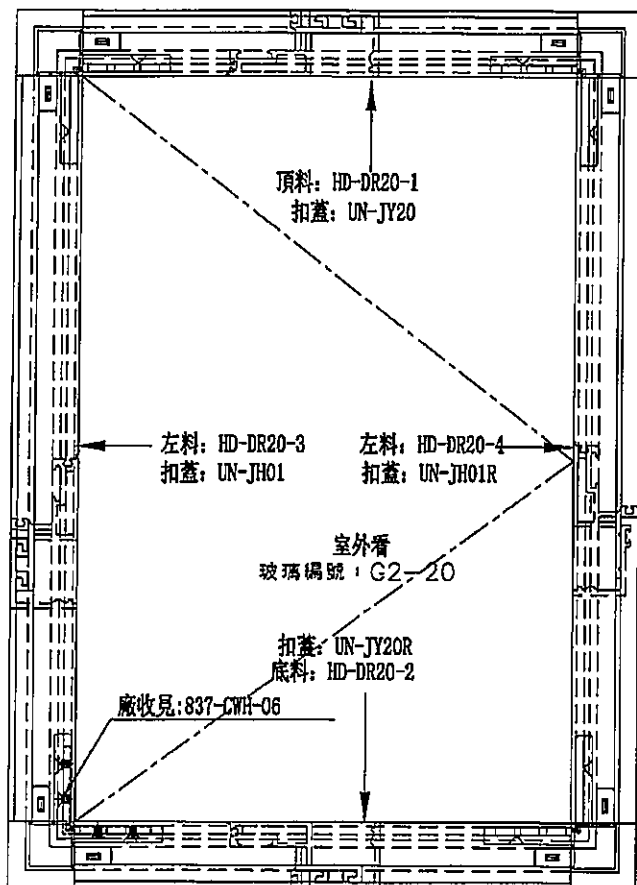

數量	位置	樓層
16	T5CW-JK-1	7F, 9F~26F

數量	位置	樓層
2	T5CW-JK-1	28F~50F

名稱	生窗玉組裝圖	制圖	邱紅	2019.11.15	修改	A	B
材料	-	復核	謝永林	-	日期	2019.11.19	2019.12.23
顏色	EC-DG-S332054 (3塗)	批准	Jason		圖號	HDW-DR20	



美特鋁質有限公司
MIDI Aluminium Fabricator Ltd.

使用位置

HD-DR20

數量


37 (1)

工程號

J-837

地盤

觀塘裕民坊

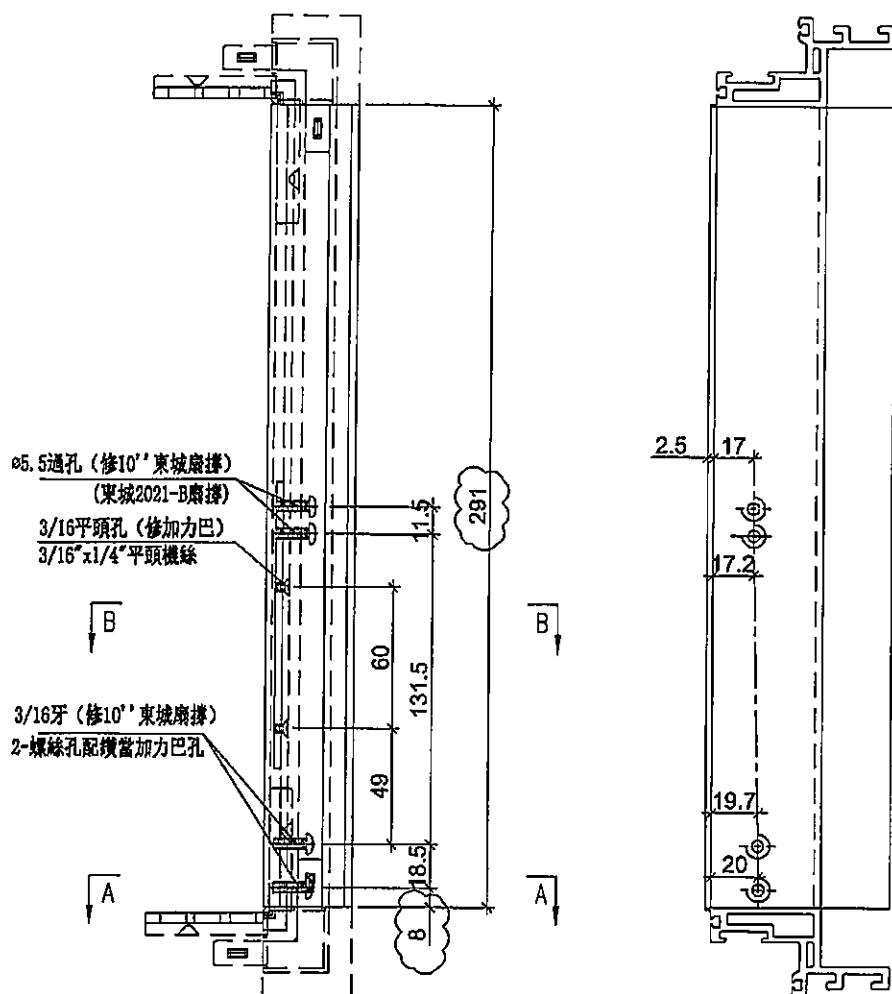

SECTION: A-A

SECTION: B-B

名稱	生玉料(8+8)加工圖	制圖	邱紅	2019.11.15	修改	A	B	
材料	X85638	復核	謝永林	-	日期	2019.11.19	2019.12.23	
顏色	EC-DG-S332054 (3塗)	批准	Jason		圖號	HD-DR20-1		



美特鋁質 有限公司
MIDI Aluminium Fabricator Ltd.

使用位置

HD-DR20

數量


87

工程號


J-837

地盤


觀塘裕民坊

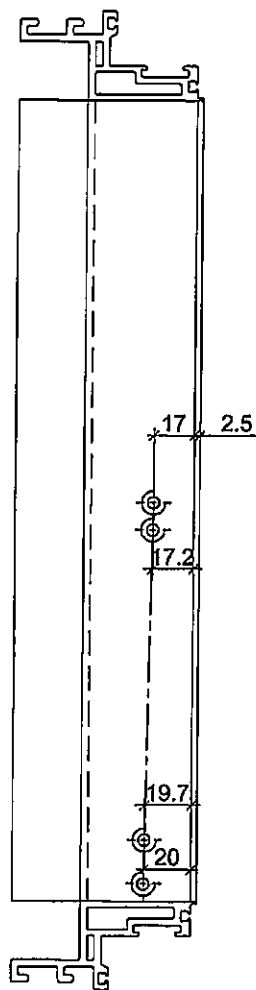

SECTION: D-D

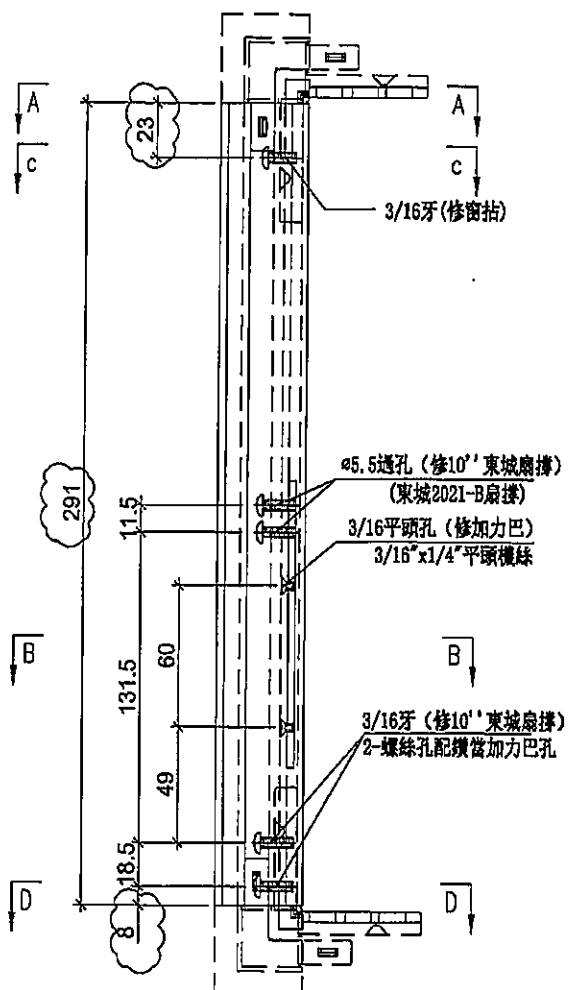

SECTION: A-A

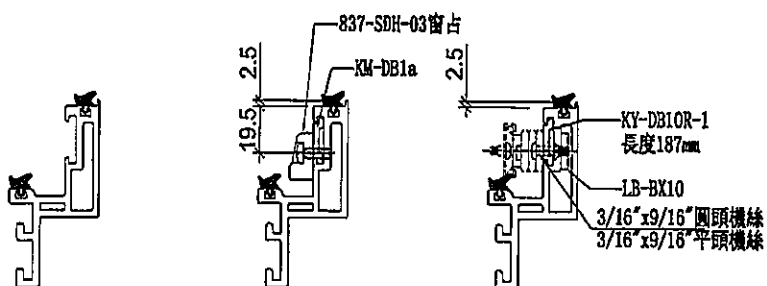

SECTION: C-C

SECTION: B-B

名稱	生玉料(8+8)加工圖	制圖	邱紅	2019.11.15	修改	A	B
材料	X85638	復核	謝永林	-	日期	2019.11.19	2019.12.23
顏色	EC-DG-S332054 (3塗)	批准	Jason		圖號	HD-DR20-2	



美特鋁質 有限公司
MIDI Aluminium Fabricator Ltd.

使用位置

HD-DR20

數量



37

工程號

J-837

地盤

觀塘裕民坊

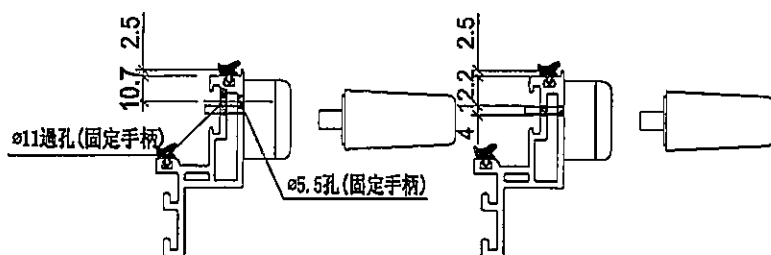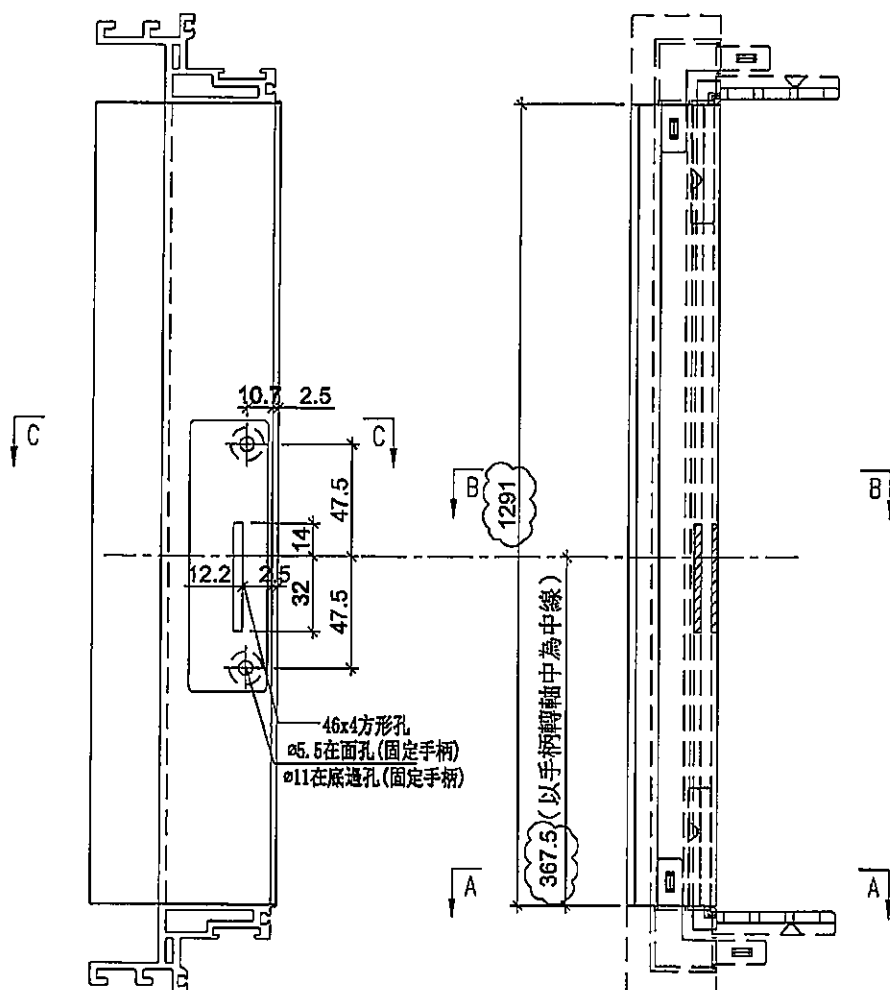

SECTION: C-C

SECTION: B-B

SECTION: A-A

名稱	生玉料(8+8)加工圖	制圖	邱紅	2019.11.15	修改	A	B	
材料	X85638	復核	謝永林	-	日期	2019.11.19	2019.12.23	
顏色	EC-DG-S332054 (3塗)	批准	Jason		圖號	HD-DR20-3		




美特鋁質 有限公司
MIDI Aluminium Fabricator Ltd.



工程號 J-837 地盤 觀塘裕民坊

使用位置 數量
HD-DR20 76


使用位置 數量
HD-DR20 21

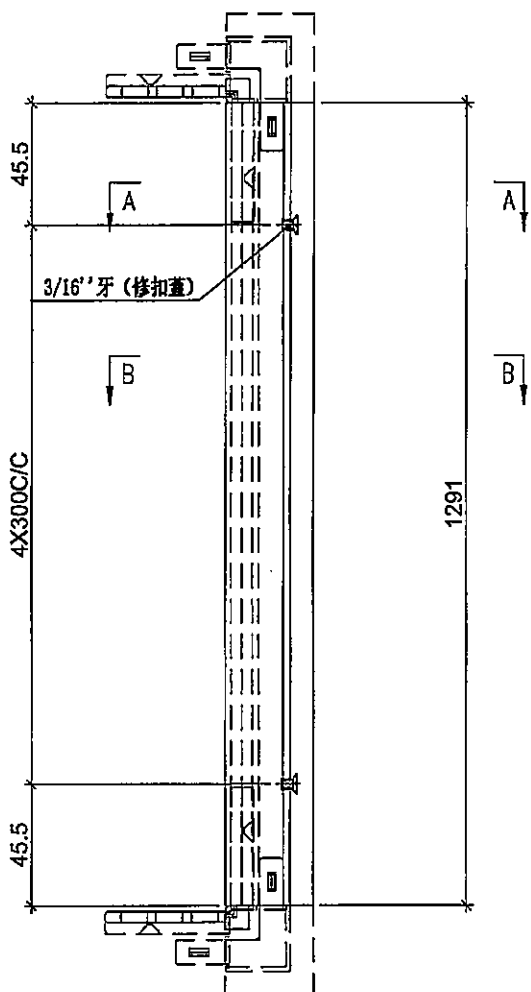

註明：此圖用於28F以下

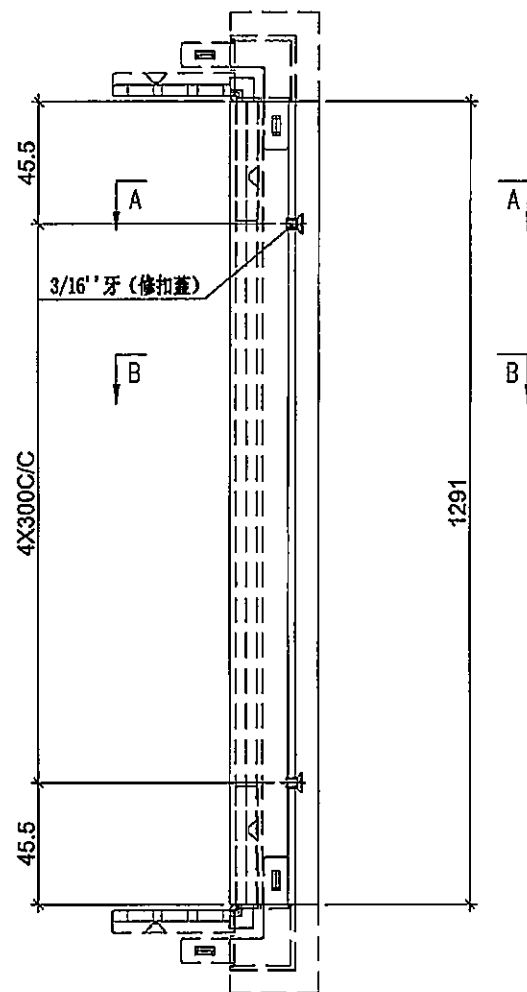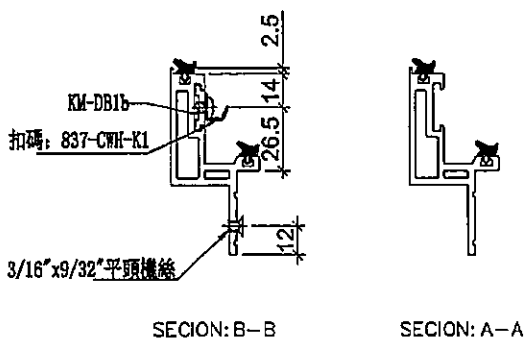

註明：此圖用於28F以上



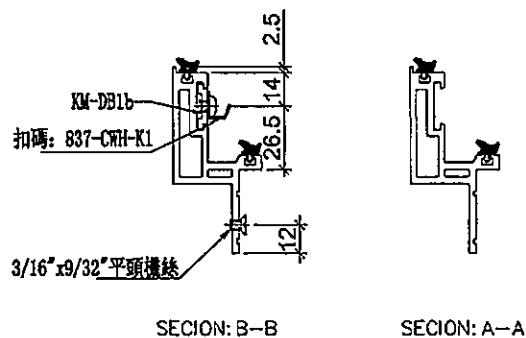


名稱	蝴蝶生玉料(8+8)加工圖	制圖	邱紅	2019.11.15	修改	A	B	C
材料	X85650	復核	謝永林	-	日期	2019.11.19	2019.12.23	2020.01.03
顏色	EC-DG-S332054 (3塗)	批准	Jason		圖號	HD-DR20-4		



美特鋁質 有限公司
MIDI Aluminium Fabricator Ltd.

工程號 J-837 地盤 觀塘裕民坊

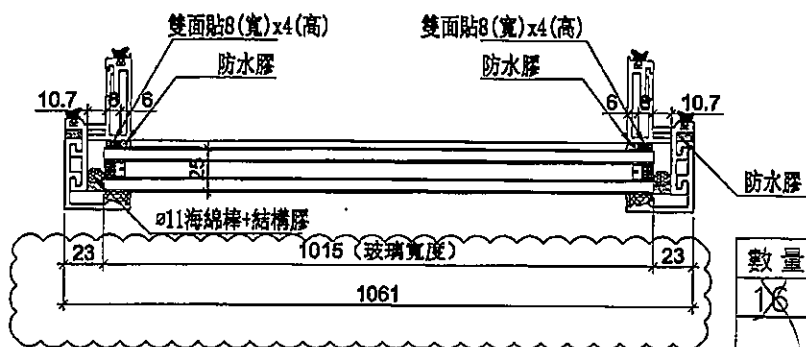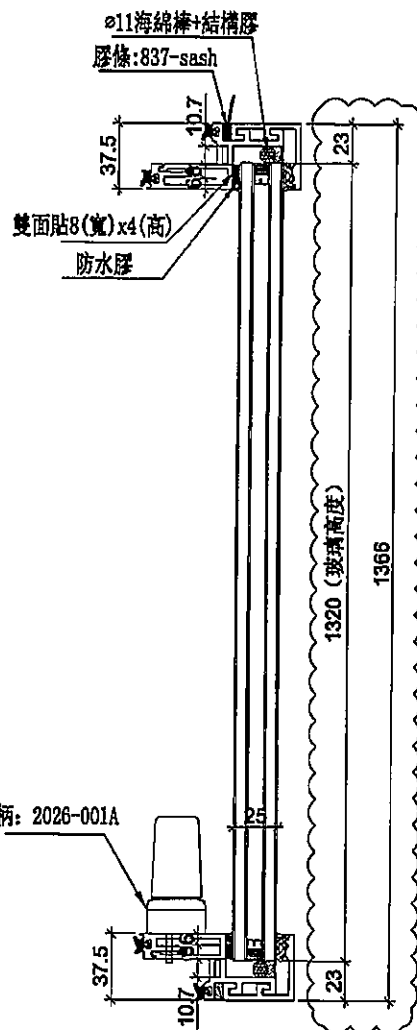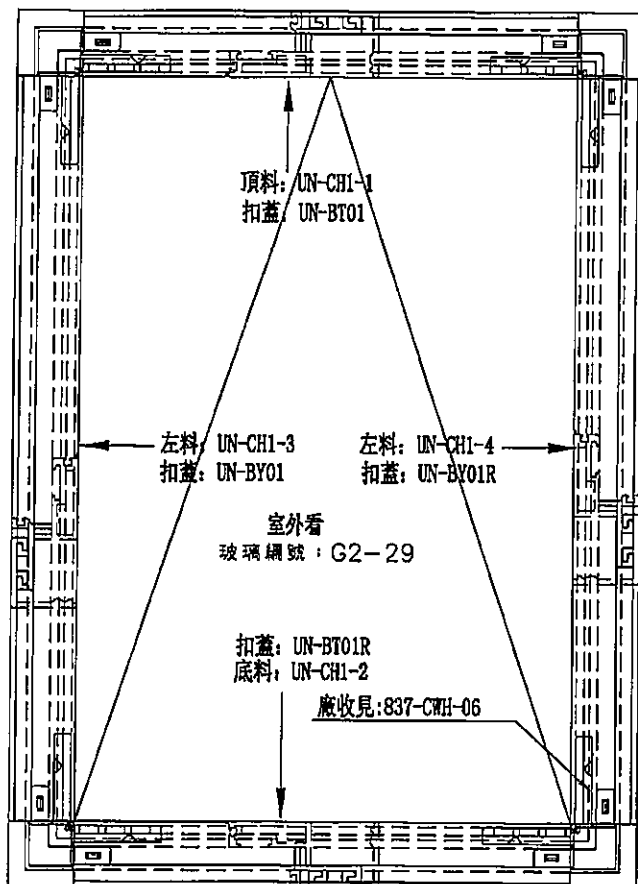

數量	位置	樓層
16	T1CW-G-1	7F, 9F~26F

數量	位置	樓層
2	T1CW-G-1	28F~50F


名稱	生窗玉組裝圖	制圖	邱紅	2019.11.15	修改	A		
材料	-	復核	譚永林	-	日期	2019.11.19		
顏色	EC-DG-S332054 (3塗)	批准	Jason		圖號	UN-CH1		




美特鋁質 有限公司
MIDI Aluminium Fabricator Ltd.

工程號 J-837 地盤 觀塘裕民坊

使用位置	數量
UN-CH1	21

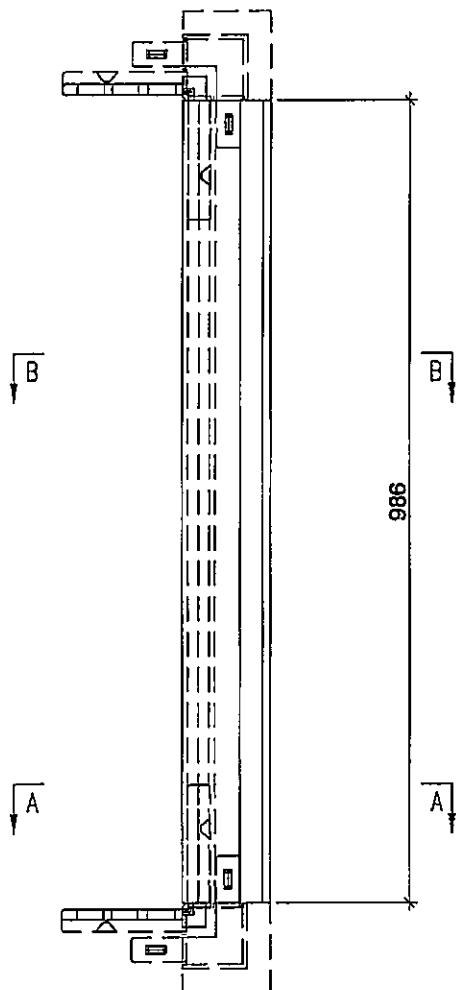


註明：此圖用於28F以下

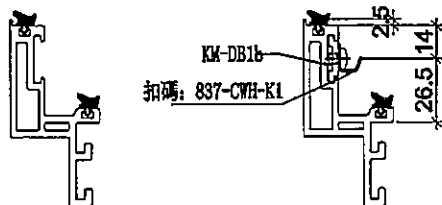


SECTION: A-A

SECTION: B-B

使用位置	數量
UN-CH1	21

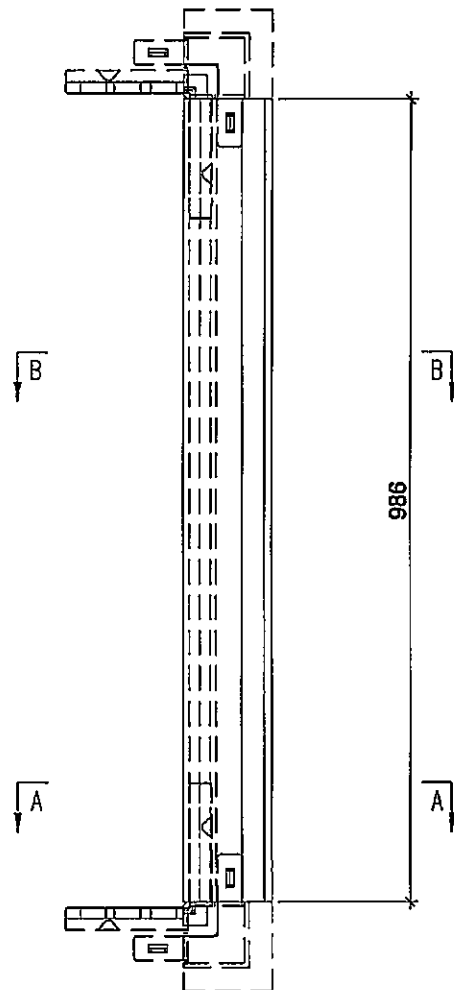

註明：此圖用於28F以上

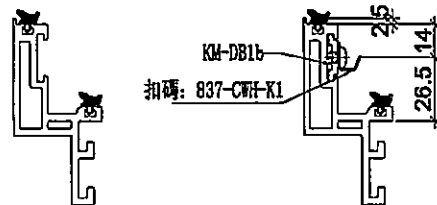

SECTION: A-A

SECTION: B-B


名稱	生玉料 (8+8) 加工圖	制圖	邱紅	2019. 11. 15	修改	A	B	C
材料	X85638	復核	謝永林	-	日期	2019.11.19	2019.12.23	2020.01.03
顏色	EC-DG-S332054 (3塗)	批准	Jason		圖號	UN-CH1-1		



美特鋁質有限公司
MIDI Aluminium Fabricator Ltd.


工程號 J-837 地盤 觀塘裕民坊

使用位置 數量
UN-CH1 ① 37

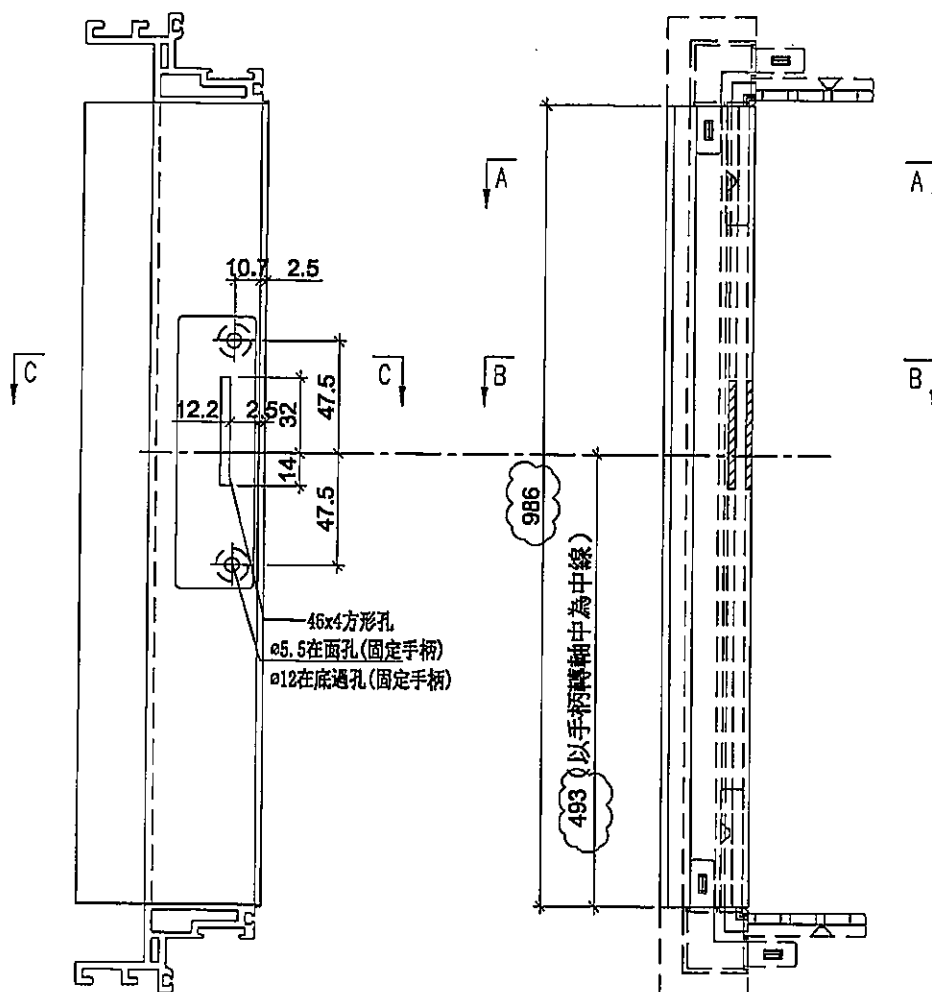


46x4方形孔
ø5.5在面孔(固定手柄)
ø12在底通孔(固定手柄)


986
493 (以手柄轉軸中為中線)

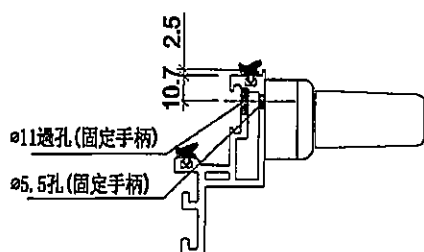

SECTION: C-C

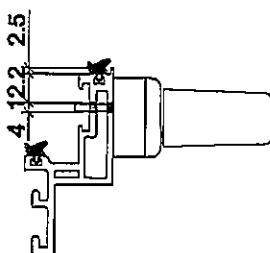

SECTION: B-B

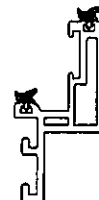

SECTION: A-A

名稱	生玉料(8+8)加工圖	制圖	邱紅	2019.11.15	修改	A	B	
材料	X85638	復核	謝永林	—	日期	2019.11.19	2019.12.23	
顏色	EC-DG-S332054 (3塗)	批准	Jason		圖號	UN-CH1-2		



美特鋁質 有限公司
MIDI Aluminium Fabricator Ltd.

工程號

J-837

地盤




觀塘裕民坊

使用位置


UN-CH1

數量

① 37

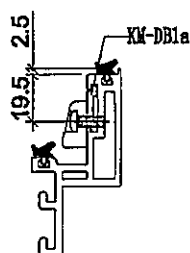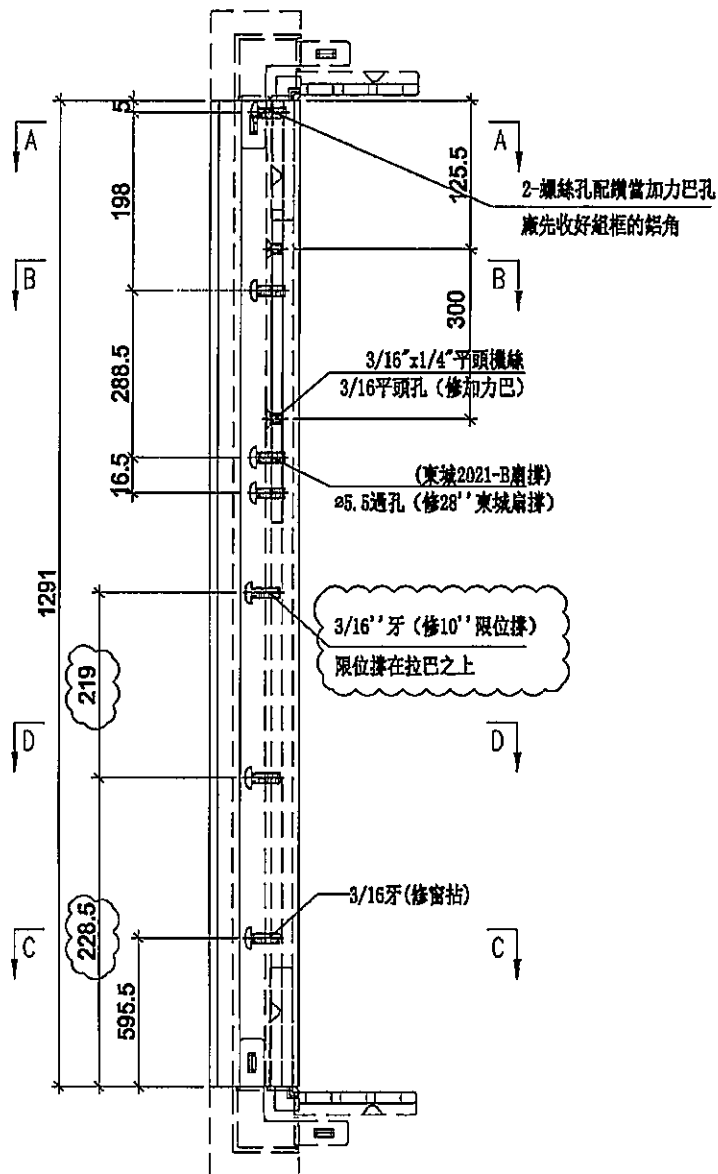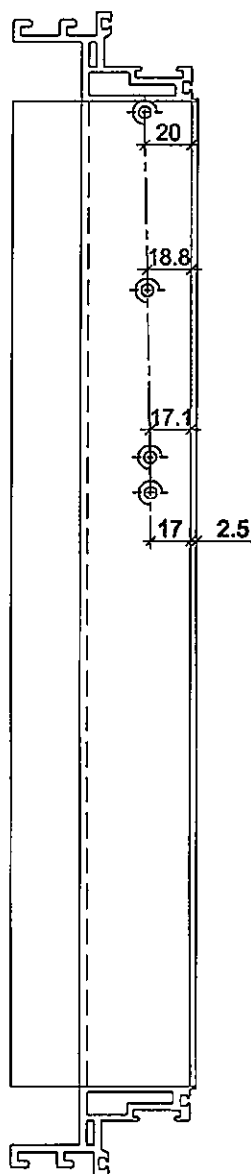


SECTION: C-C

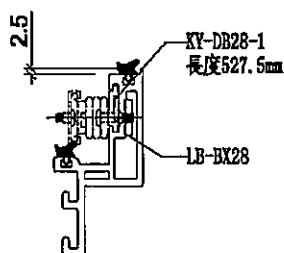

SECTION: B-B



SECTION: A-A

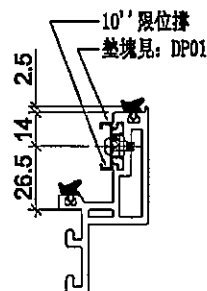

SECTION: D-D

名稱	生玉料(8+8)加工圖	制圖	邱紅	2019. 11. 15	修改	A	B	C
材料	X85638	復核	謝永林	-	日期	2019.11.19	2019.12.23	2020.03.06
顏色	EC-DG-S332054 (3塗)	批准	Jason		圖號	UN-CH1-3		



美特鋁質有限公司
MIDI Aluminium Fabricator Ltd.

工程號

J-837

地盤


觀塘裕民坊

使用位置

UN-CH1

數量

① 37

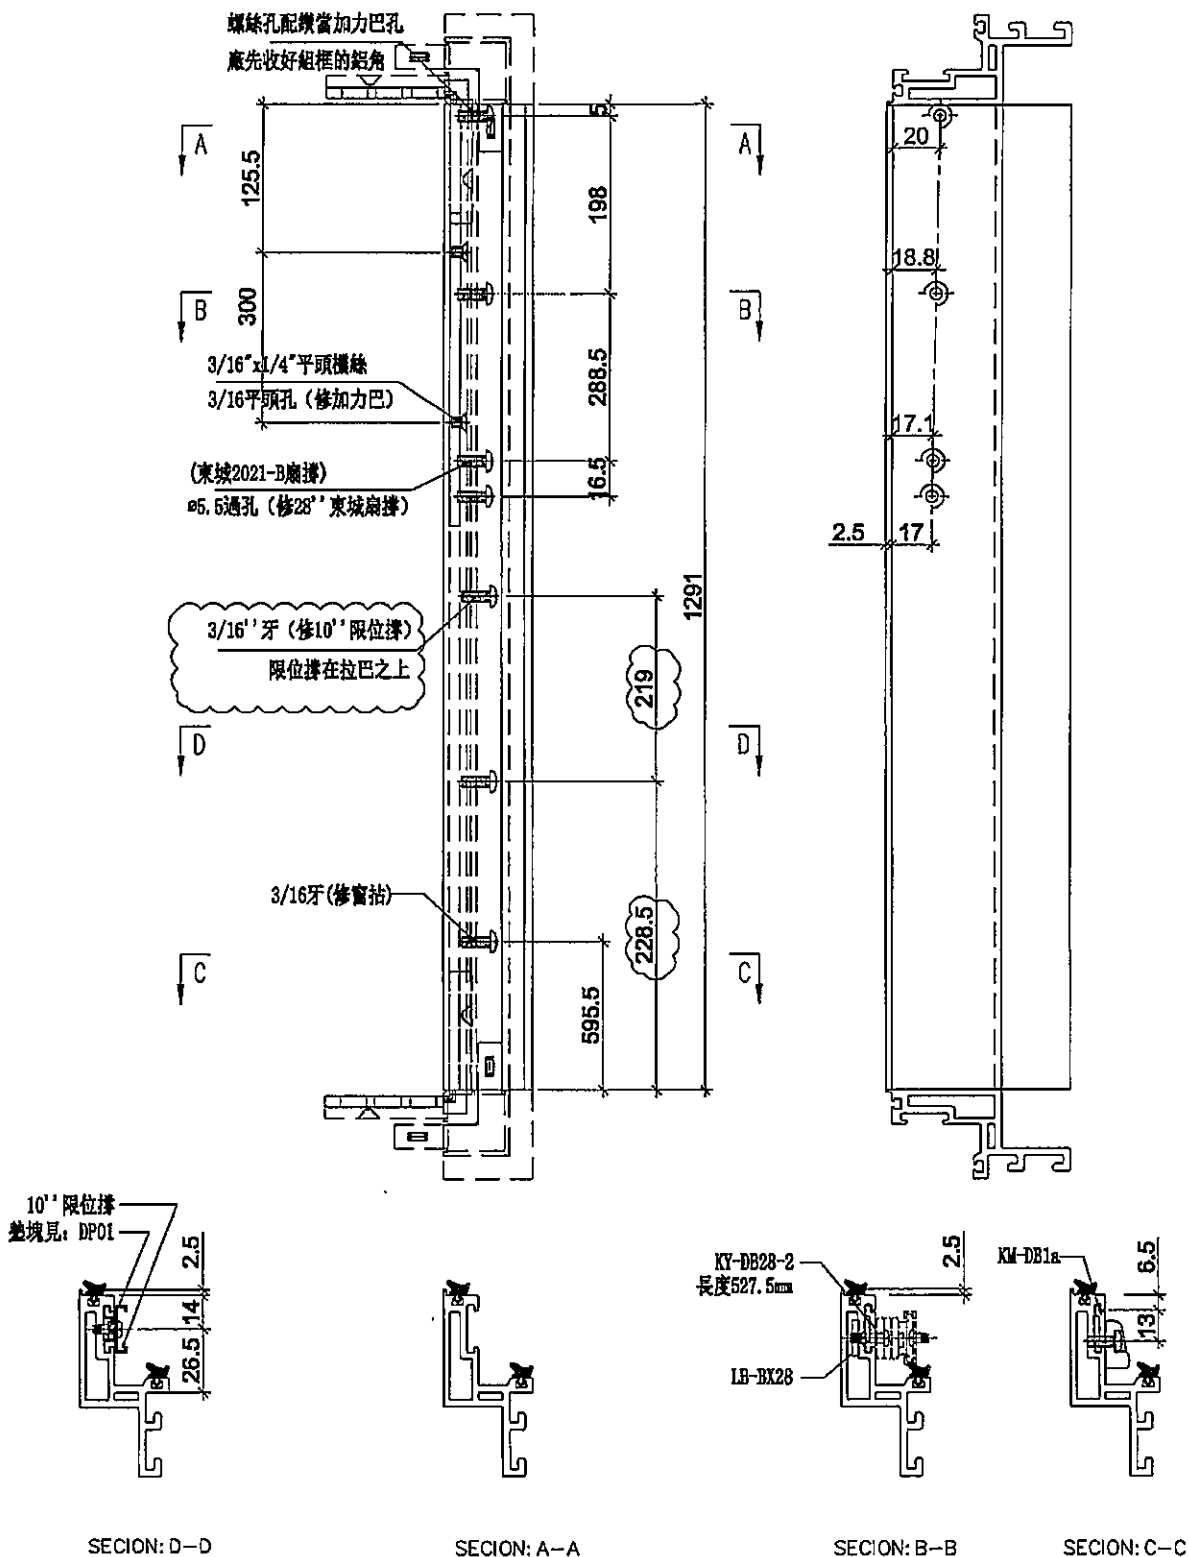

SECTION: D-D

SECTION: A-A

SECTION: B-B




SECTION: C-C

名稱	生玉料 (8+8) 加工圖	制圖	邱紅	2019. 11. 15	修改	A	B	C
材料	X85638	復核	謝永林	-	日期	2019.11.19	2019.12.23	2020.03.06
顏色	EC-DG-S332054 (3塗)	批准	Jason		圖號	UN-CH1-4		



美特鋁質 有限公司
MIDI Aluminium Fabricator Ltd.

工程號 J-837 地盤 觀塘裕民坊

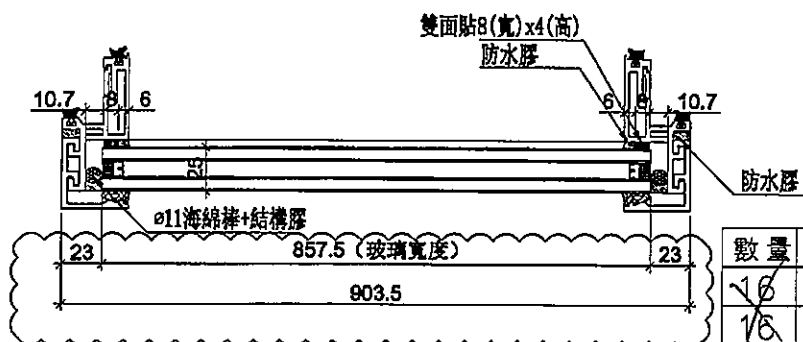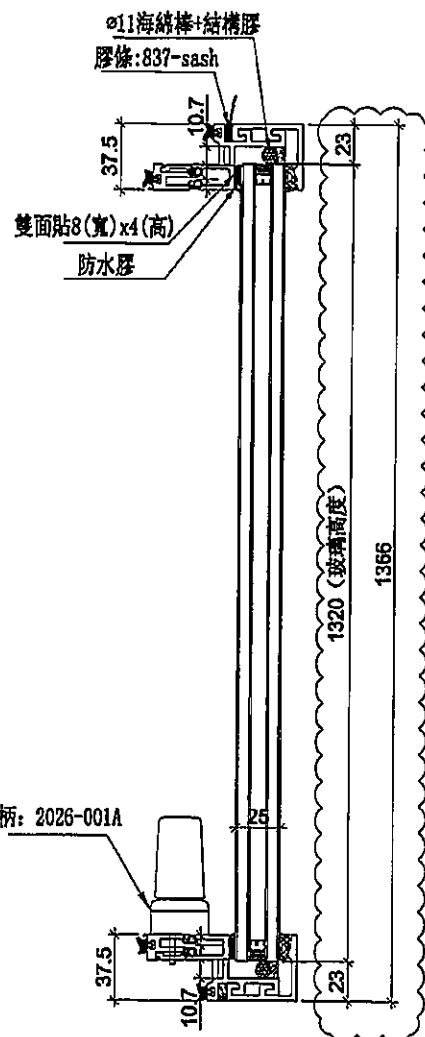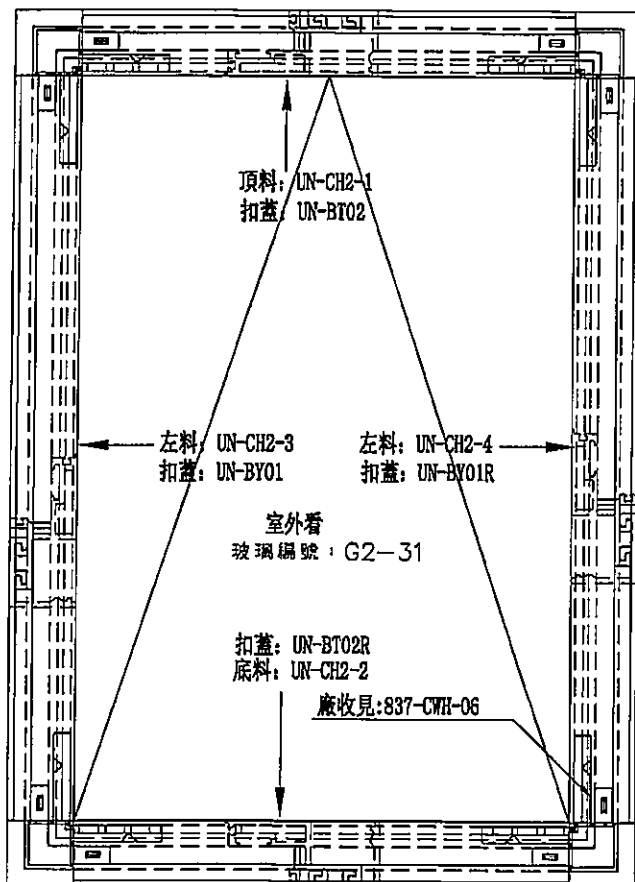

數量	位置	樓層
16	T1CW-K-1	7F, 9F~26F
16	T1CW-J-2	7F, 9F~26F

數量	位置	樓層
21	T1CW-K-1	28F~50F
21	T1CW-J-2	28F~50F

名稱	生窗玉組裝圖	制圖	邱紅	2019.11.15	修改	A		
材料	-	復核	謝永林	-	日期	2019.11.19		
顏色	EC-DG-S332054 (3塗)	批准	Jason		圖號	UN-CH2		




美特鋁質 有限公司
MIDI Aluminium Fabricator Ltd.


使用位置	數量
UN-CH2	2 ~~42~~

工程號	J-837	地盤	觀塘裕民坊
-----	-------	----	-------

使用位置	數量
UN-CH2	32 ~~42~~

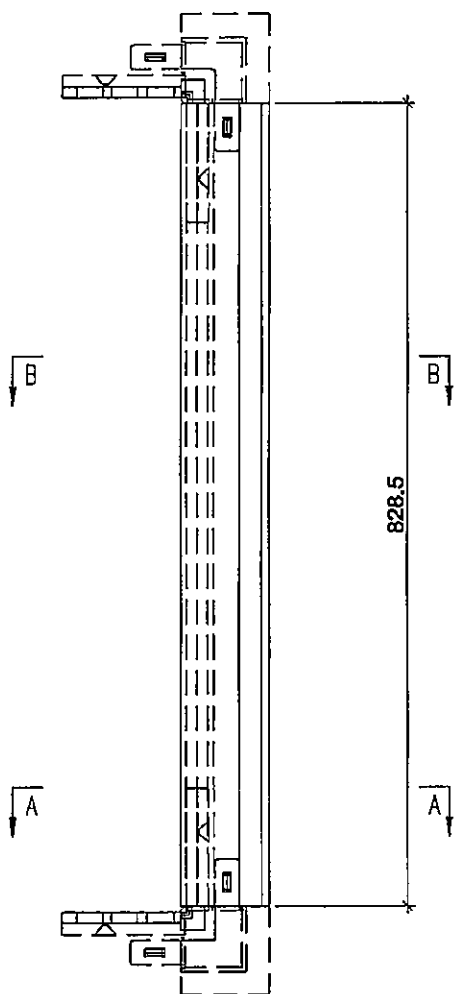


註明：此圖用於28F以下

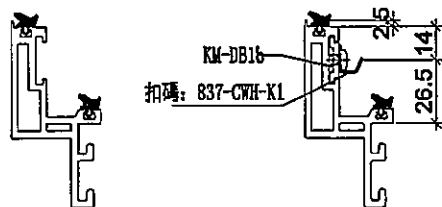


SECTION: A-A

SECTION: B-B

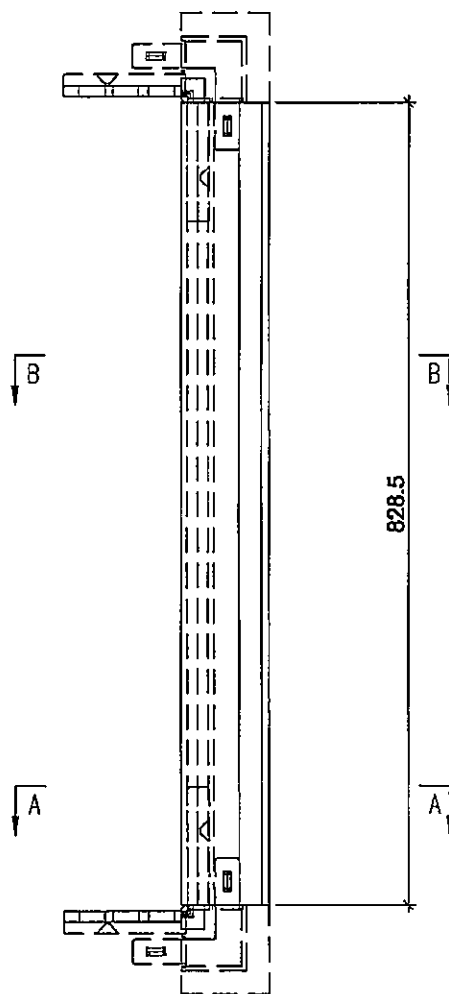

註明：此圖用於28F以上

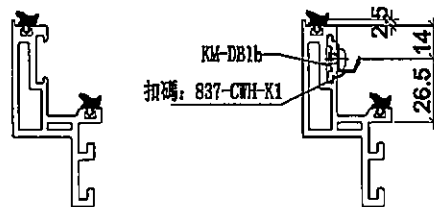

SECTION: A-A

SECTION: B-B

名稱	生玉料(8+8)加工圖	制圖	邱紅	2019.11.15	修改	A	B	C
材料	X85638	復核	謝永林	-	日期	2019.11.19	2019.12.23	2020.01.03
顏色	EC-DG-S332054 (3塗)	批准	Jason		圖號	UN-CH2-1		



美特鋁質 有限公司
MIDI Aluminium Fabricator Ltd.

使用位置

UN-CH2

數量

2



4

工程號


J-837

地盤

觀塘裕民坊

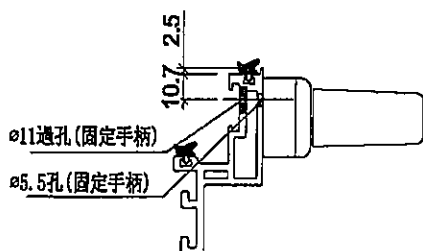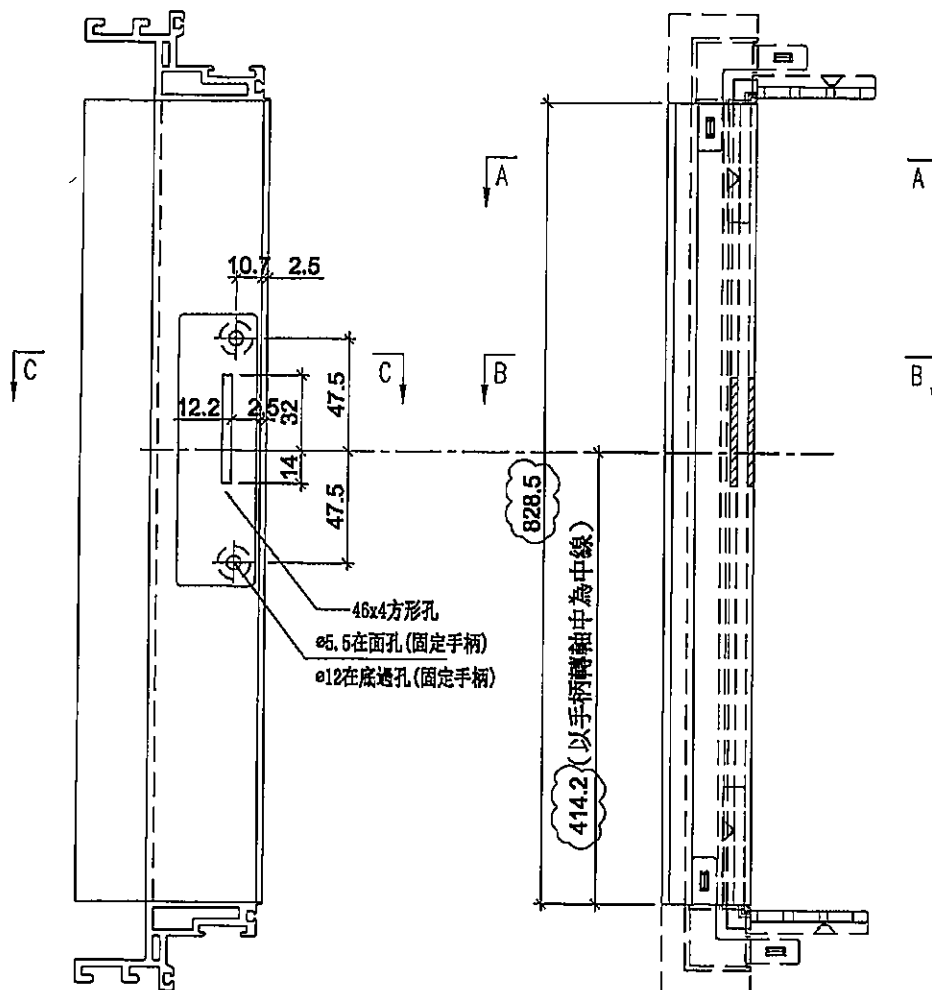

SECTION: C-C

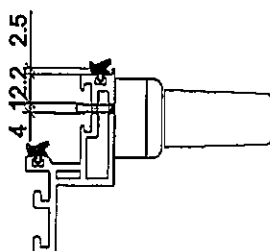

SECTION: B-B



SECTION: A-A

名稱	生玉料(8+8)加工圖	制圖	邱紅	2019.11.15	修改	A	B	
材料	X85638	復核	謝永林	-	日期	2019.11.19	2019.12.23	
顏色	EC-DG-S332054 (3塗)	批准	Jason		圖號	UN-CH2-2		



美特鋁質有限公司
MIDI Aluminium Fabricator Ltd.

工程號

J-837

地盤



觀塘裕民坊

使用位置



UN-CH2

數量


(2) 24

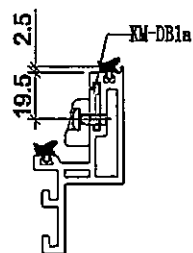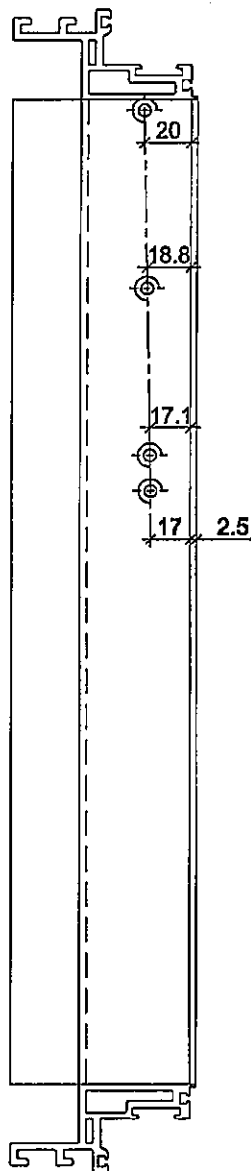


SECTION: C-C

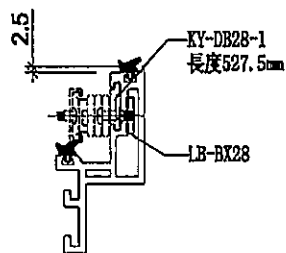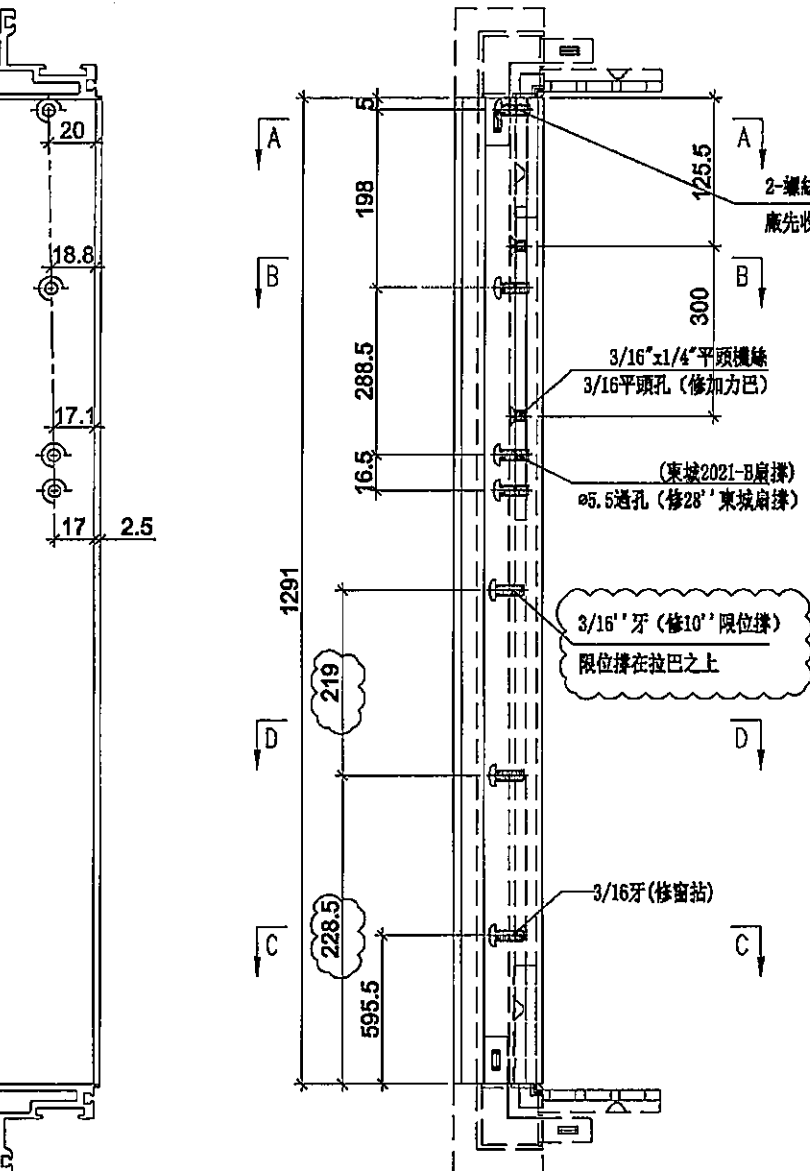

SECTION: B-B

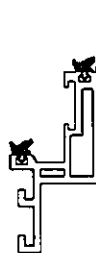

SECTION: A-A

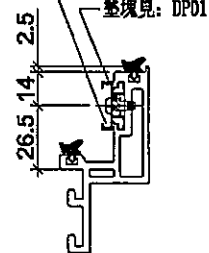

SECTION: D-D



名稱	生玉料(8+8)加工圖	制圖	邱紅	2019. 11. 15	修改	A	B	C
材料	X85638	復核	謝永林	-	日期	2019.11.19	2019.12.23	2020.03.06
顏色	EC-DG-S332054 (3塗)	批准	Jason		圖號	UN-CH2-3		




美特鋁質有限公司
MIDI Aluminium Fabricator Ltd.

使用位置	數量
UN-CH2	2


工程號 J-837 地盤 觀塘裕民坊

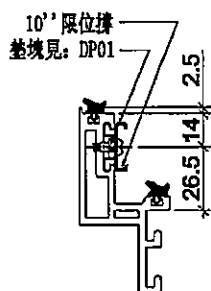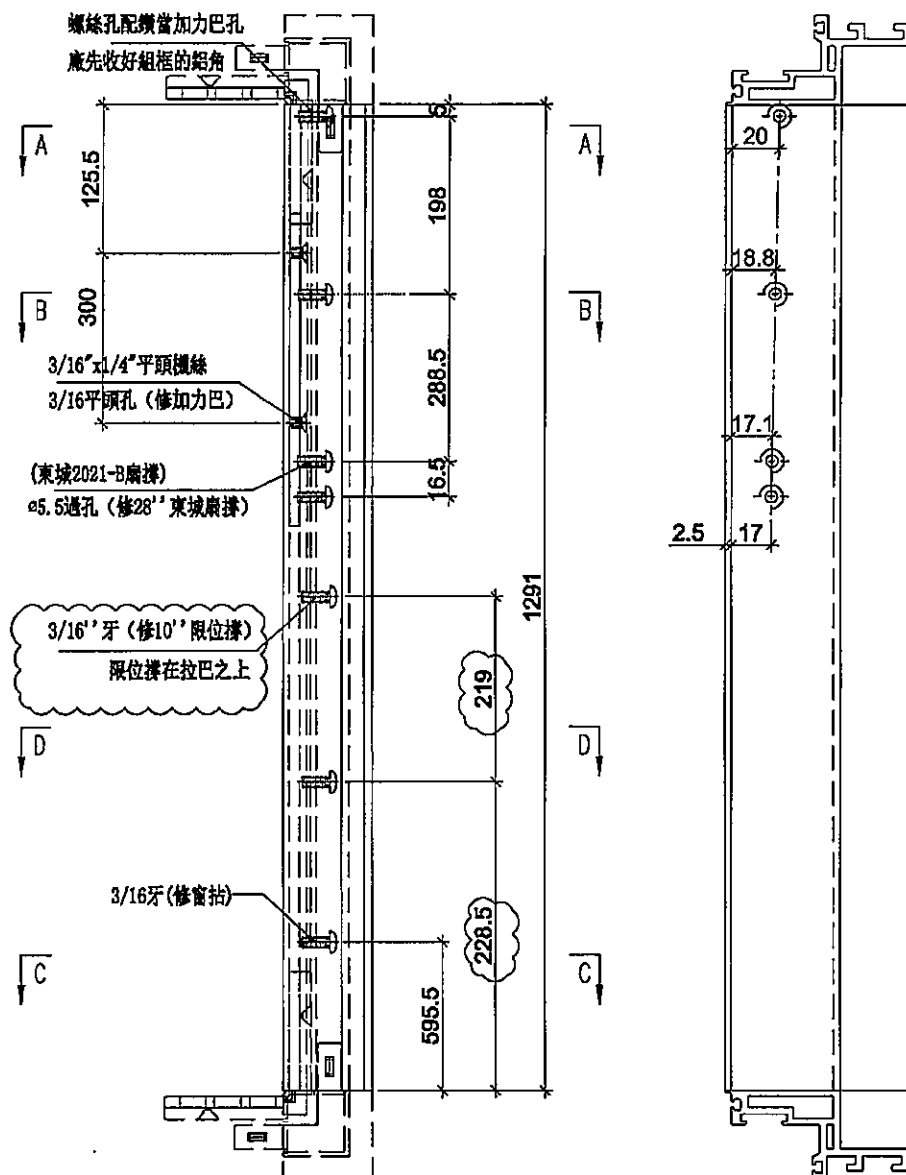


SECTION: D-D

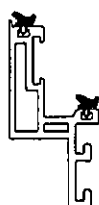

SECTION: A-A

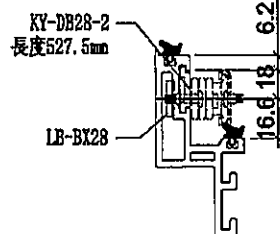

SECTION: B-B

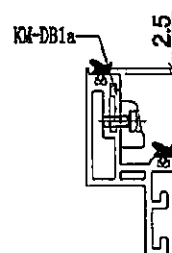

SECTION: C-C



名稱	生玉料(8+8)加工圖	制圖	邱紅	2019.11.15	修改	A	B	C
材料	X85638	復核	謝永林	-	日期	2019.11.19	2019.12.23	2020.03.06
顏色	EC-DG-S332054 (3塗)	批准	Jason		圖號	UN-CH2-4		



美特鋁質 有限公司
MIDI Aluminium Fabricator Ltd.

工程號 J-837 地盤 觀塘裕民坊

工廠用

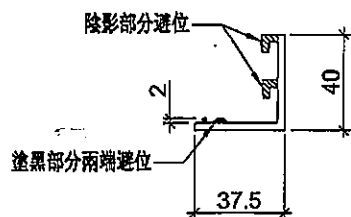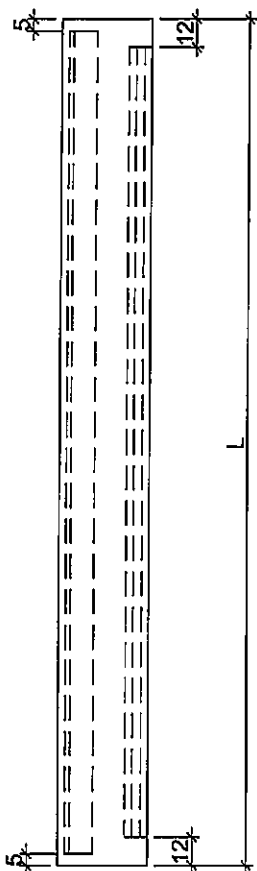



物料編號	L	數量	分格尺寸	使用位置
UN-BG01	636	57 (1)	650	MW-DL1
	636	1362 (35)	650	UN-DL1
	636	96 (3)	650	MW-DR1
	636	1417 (36)	650	UN-DR1
UN-BG02	436	652 (7)	450	MW-DL2
	436	268 (7)	450	UN-DL2
	436	699 (18)	450	MW-DR2
	436	358 (8)	450	UN-DR2
UN-BG16	536	75 (2)	550	UN-DL16
	536	80 (2)	550	UN-DR16
UN-BG10	386	36 (1)	400	MW-DR10
	386	X	400	UN-DR10
UN-BG25	411	44 (1)	425	UN-DR25
UN-BG33	593.5	2	607.5	UN-DR33
UN-BG01Z	538.5	37 (1)	650	UN-DR1Z
UN-BT01	1061	37 (1)	1075	UN-CH1
UN-BT02	903.5	74 (2)	917.5	UN-CH2
UN-BT03	908.5	40	922.5	UN-CH77
UN-BT04	1021	4	1035	UN-CH15
UN-BT05	871	4	885	UN-CH99

名稱	窗玉玻璃扣蓋	制圖	邱紅	2019.11.15	修改	A	B	
材料	X85558	復核	謝永林	-	日期	2019.12.23	2019.12.23	
顏色	EC-DG-S332054 (3塗)	批準	Jason		圖號	UN-BG01		



美特鋁質 有限公司
MIDI Aluminium Fabricator Ltd.

工程號 J-837 地盤 觀塘裕民坊

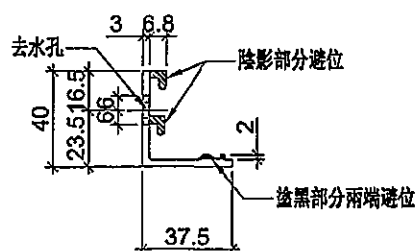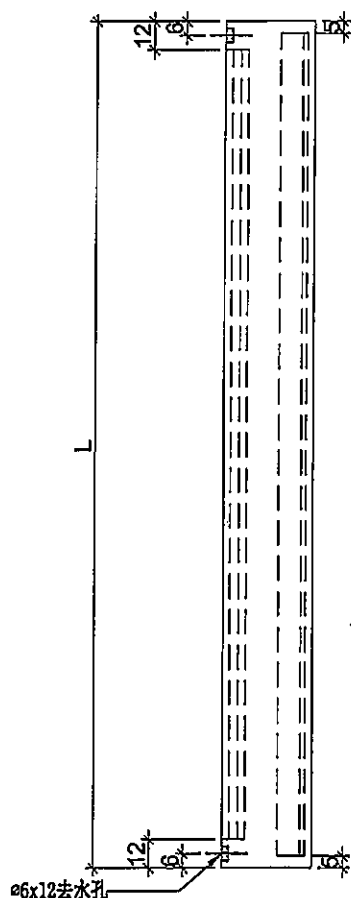

物料編號	L	數量	分格尺寸	使用位置
UN-BG01R	636	37	① 650	MW-DL1
	636	1362	③ 650	UN-DL1
	636	98	③ 650	MW-DR1
	636	1447	③ 650	UN-DR1
UN-BG02R	436	652	⑦ 450	MW-DL2
	436	268	⑦ 450	UN-DL2
	436	699	⑧ 450	MW-DR2
	436	958	⑩ 450	UN-DR2
UN-BG16R	536	75	② 550	UN-DL16
	536	80	② 550	UN-DR16
UN-BG10R	386	86	① 400	MW-DR10
	386	X	400	UN-DR10
UN-BG25R	411	X	① 425	UN-DR25
UN-BG33R	593.5	X	607.5	UN-DR33
UN-BG01ZR	538.5	37	① 650	UN-DR1Z
UN-BT01R	1061	37	① 1075	UN-CH1
UN-BT02R	903.5	74	② 917.5	UN-CH2
UN-BT03R	908.5	X	922.5	UN-CH77
UN-BT04R	1021	X	1035	UN-CH15
UN-BT05R	871	X	885	UN-CH99


名稱	窗玉玻璃扣蓋	制圖	邱紅	2019.11.15	修改	A	B	
材料	X85558	復核	謝永林	-	日期	2019.12.23	2019.12.23	
顏色	EC-DG-S332054 (3塗)	批准	Jason		圖號	UN-BG01R		




美特鋁質 有限公司
MIDI Aluminium Fabricator Ltd.

工程號 J-837 地盤 觀塘裕民坊

工廠用

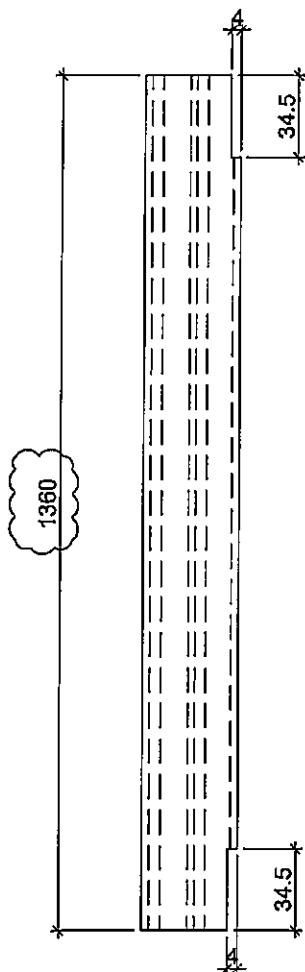

陰影部分避位

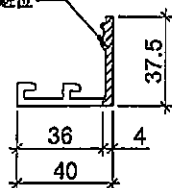

使用位置	數量
MW-DL1	57 (1)
UN-DL1	1362 (35)
MW-DR1	98 (3)
UN-DR1	1417 (36)
MW-DL2	652 (17)
UN-DL2	268 (7)
MW-DR2	699 (18)
UN-DR2	19 358 (9)
UN-DL16	75 (2)
UN-DR16	80 (2)
MW-DR10	36 (1)
UN-DR10	X
UN-DR25	41 (1)
UN-DL33	X
UN-DR1Z	37 (1)
UN-CH1	37 (1)
UN-CH2	74 (2)
UN-CH3	X
UN-CH4	X
UN-CH5	X

名稱	窗玉玻璃扣蓋	制圖	邱紅	2019.11.15	修改	A	B	
材料	X85558	復核	謝永林	-	日期	2019.12.23	2019.12.23	
顏色	EC-DG-S332054 (3塗)	批准	Jason		圖號	UN-BY01		



美特鋁質 有限公司
MIDI Aluminium Fabricator Ltd.



工程號

J-837

地盤

觀塘裕民坊

工廠用

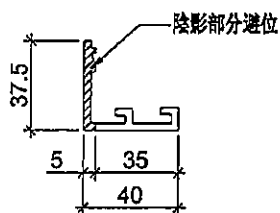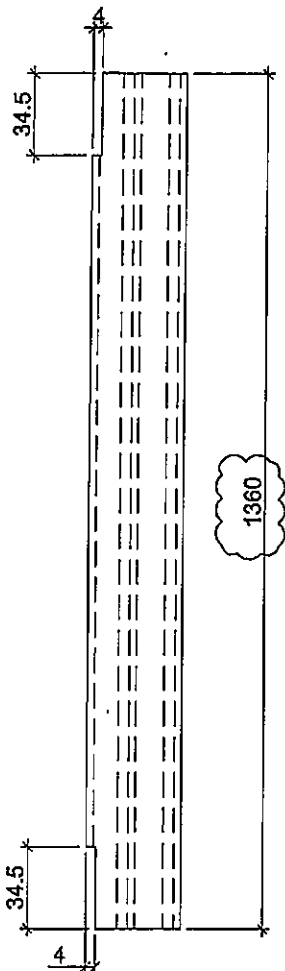

使用位置

數量

MW-DL1

~~57~~ ①

UN-DL1

~~1862~~ ③

MW-DR1

~~98~~ ③

UN-DR1

~~1417~~ ③

MW-DL2

~~652~~ ⑦

UN-DL2

~~268~~ ⑦

MW-DR2

~~699~~ ⑧

UN-DR2

⑨ ~~358~~ ⑨

UN-DL16

~~75~~ ②

UN-DR16

~~80~~ ②

MW-DR10

~~36~~ ①

UN-DR10

~~X~~

UN-DR25

~~41~~ ①

UN-DL33

~~X~~

UN-DR1Z

~~37~~ ①

UN-CH1

~~37~~ ①

UN-CH2

~~74~~ ②

UN-CH3

~~X~~

UN-CH4

~~X~~

UN-CH5

~~X~~

名稱	窗玉玻璃扣蓋	制圖	邱紅	2019.11.15	修改	A	B	
材料	X85558	復核	謝永林	-	日期	2019.12.23	2019.12.23	
顏色	EC-DG-S332054 (3塗)	批準	Jason		圖號	UN-BY01R		







美特鋁質有限公司
MID Aluminum Fabricator Ltd.

工程號 J-837 地盤 觀塘裕民坊

物料編號	L	數量	分格尺寸	使用位置
UN-GY01	631.7	568	15 650	HD-DL1
UN-GY02	431.7	193	4 450	HDW-DL2
	431.7	322	2 450	HD-DL2
UN-GY25	406.7	41	1 425	HD-DL25

工廠用

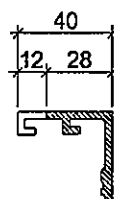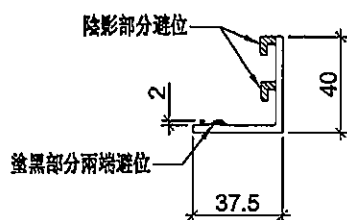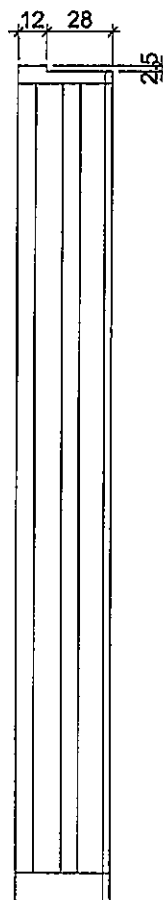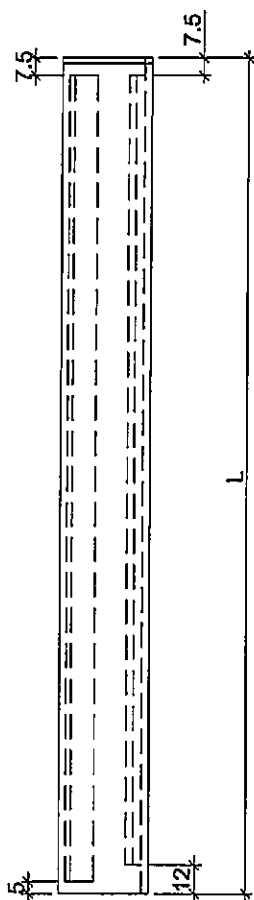

名稱	窗玉玻璃扣蓋	制圖	邱紅	2019.11.15	修改	A	B	
材料	X85558	復核	謝永林	-	日期	2019.12.23	2019.12.23	
顏色	EC-DG-S332054 (3塗)	批准	Jason		圖號	UN-GY01		







美特鋁質 有限公司
MIDI Aluminium Fabricator Ltd.

工程號 J-837 地盤 觀塘裕民坊

物料編號	L	數量	分格尺寸	使用位置
UN-GY01R	631.7	568	(15) 650	HD-DL1
UN-GY02R	431.7	183	(4) 450	HDW-DL2
	431.7	322	(2) 450	HD-DL2
UN-GY25R	406.7	44	(1) 425	HD-DL25

工廠用

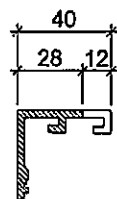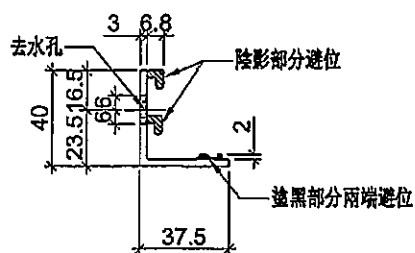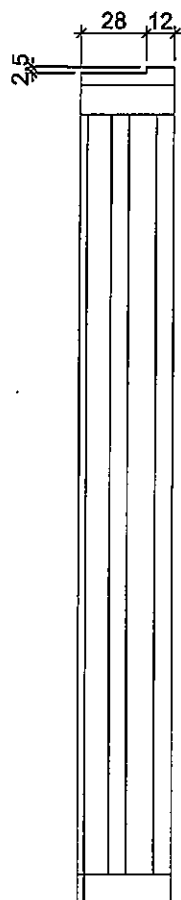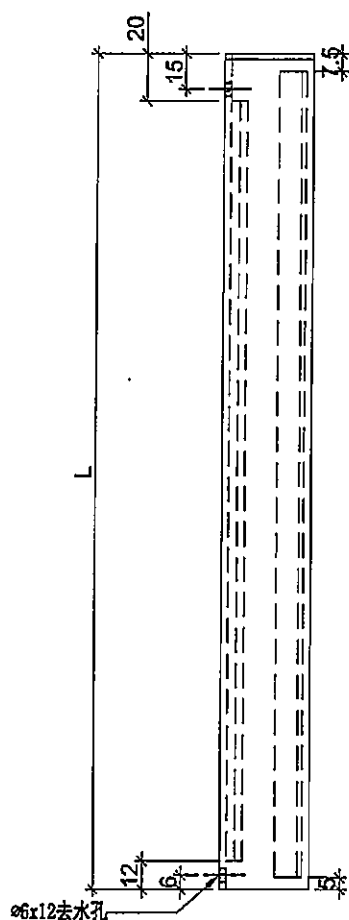



名稱	窗玉玻璃扣蓋	制圖	邱紅	2019.11.15	修改	A	B	
材料	X85558	復核	謝永林	-	日期	2019.12.23	2019.12.23	
顏色	EC-DG-S332054 (3塗)	批准	Jason		圖號	UN-GY01R		



美特鋁質有限公司
MIDI Aluminium Fabricator Ltd.

工程號 J-837 地盤 觀塘裕民坊

工廠用

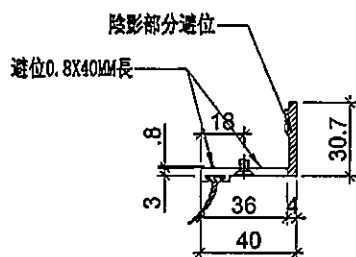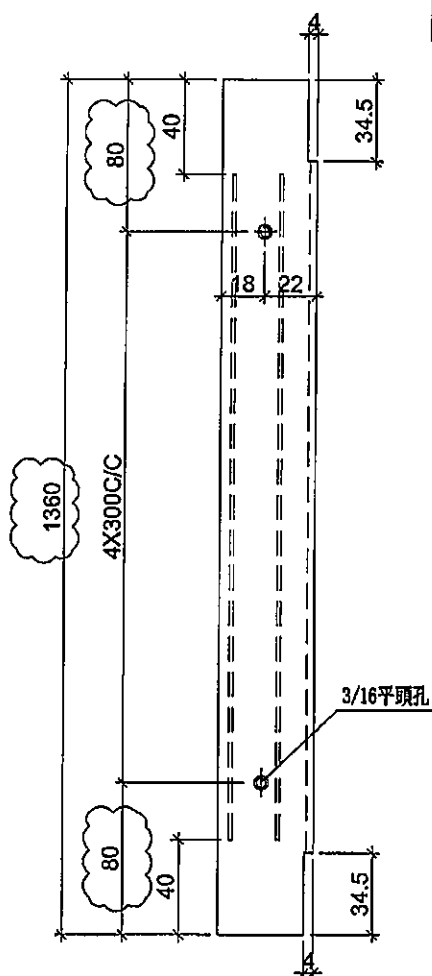

使用位置

數量

HD-DL1

568 (15)

HDW-DL2

133 (4)

HD-DL2

322 (8)

HD-DL25



41 (1)

名稱	蝴蝶窗扣蓋	制圖	邱紅	2019.11.15	修改	A	B	
材料	X85651	復核	謝永林	-	日期	2019.12.23	2019.12.23	
顏色	EC-DG-S332054 (3塗)	批准	Jason		圖號	UN-GH01		



美特鋁質 有限公司
MIDI Aluminium Fabricator Ltd.

工程號 J-837 地盤 觀塘裕民坊

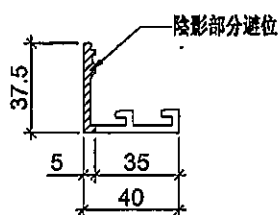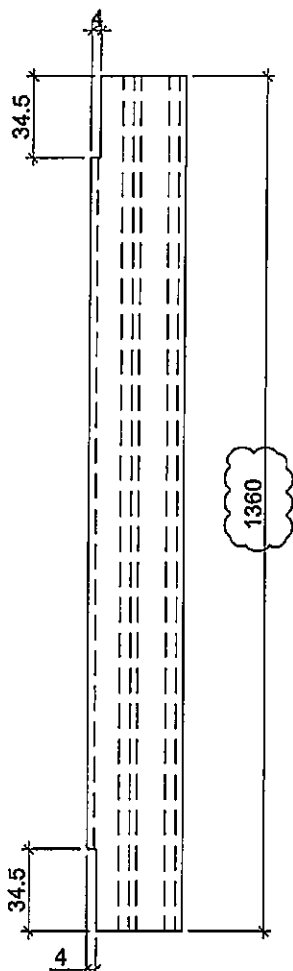

使用位置

數量

HD-DL1

568 (15)

HDW-DL2

133 (4)

HD-DL2

322 (8)

HD-DL25

41 (1)

名稱	窗玉玻璃扣蓋	制圖	邱紅	2019.11.15	修改	A	B	
材料	X85558	復核	謝永林	-	日期	2019.12.23	2019.12.23	
顏色	EC-DG-S332054 (3塗)	批準	Jason		圖號	UN-GH01R		







美特鋁質 有限公司
MIDI Aluminium Fabricator Ltd.

工程號 J-837 地盤 觀塘裕民坊

工廠用

物料編號	L	數量	分格尺寸	使用位置
UN-JY01	631.7	663 (15)	650	HD-DR1
UN-JY02	431.7	397 (4)	450	HDW-DR2
	431.7	285 (7)	450	HD-DR2
UN-JY10	381.7	41 (1)	400	HD-DR10
UN-JY20	361.7	37 (1)	380	HDW-DR20

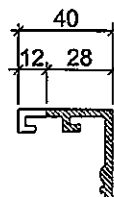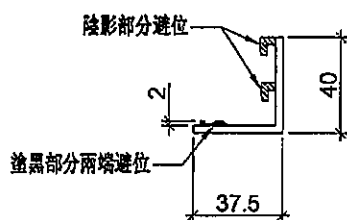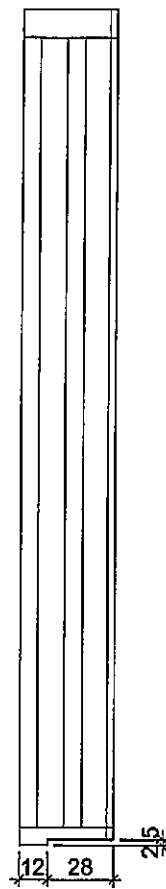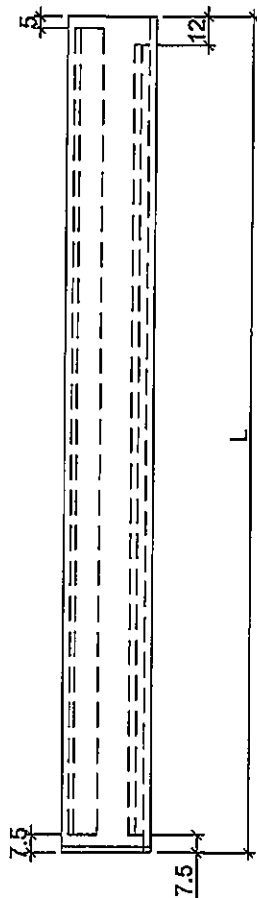

名稱	窗玉玻璃扣蓋	制圖	邱紅	2019.11.15	修改	A	B	
材料	X85558	復核	謝永林	-	日期	2019.12.23	2019.12.23	
顏色	EC-DG-S332054 (3塗)	批准	Jason		圖號	UN-JY01		







美特鋁質 有限公司
MIDI Aluminium Fabricator Ltd.

工程號 J-837 地盤 觀塘裕民坊

工廠用

物料編號	L	數量	分格尺寸	使用位置
UN-JY01R	631.7	603	(15) 650	HD-DR1
UN-JY02R	431.7	37	(4) 450	HDW-DR2
	431.7	285	(7) 450	HD-DR2
UN-JY10R	381.7	4	(1) 400	HD-DR10
UN-JY20R	361.7	37	(1) 380	HDW-DR20

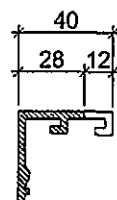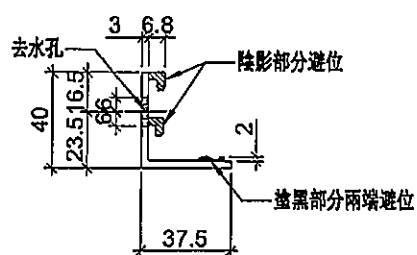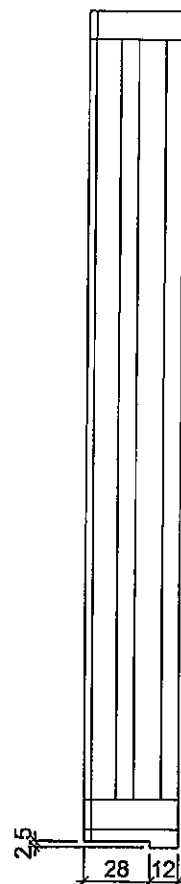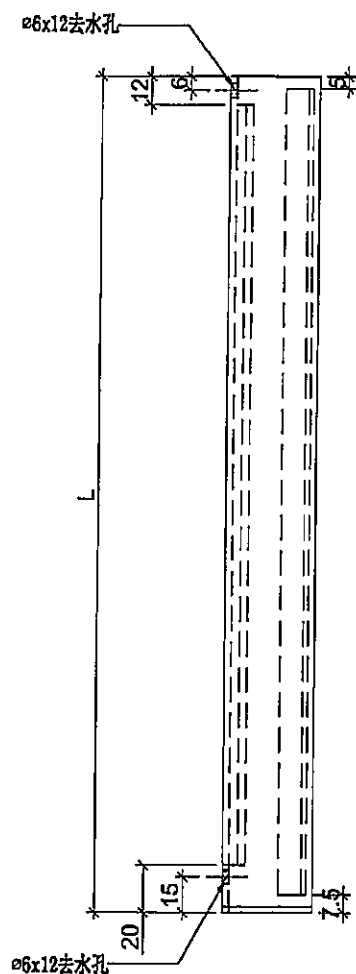


名稱	窗玉玻璃扣蓋	制圖	邱紅	2019.11.15	修改	A	B	
材料	X85558	復核	謝永林	-	日期	2019.12.23	2019.12.23	
顏色	EC-DG-S332054 (3塗)	批准	Jason		圖號	UN-JY01R		




美特鋁質 有限公司
MIDI Aluminium Fabricator Ltd.

工程號 J-837 地盤 觀塘裕民坊

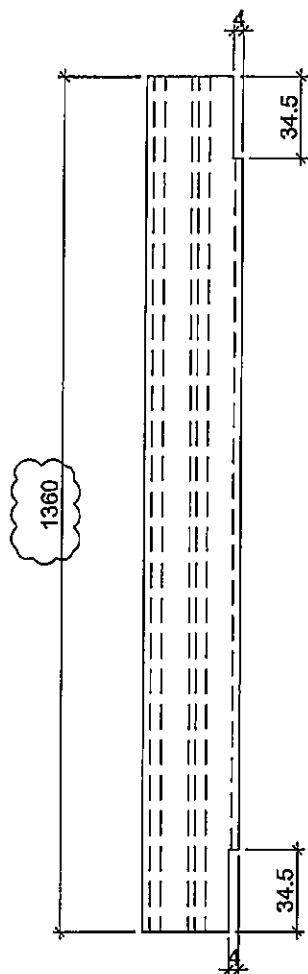

陰影部分避位

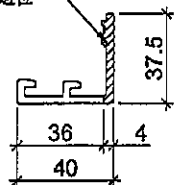

使用位置

數量

HD-DR1

603 (5)

HDW-DR2

97 (4)

HD-DR2

285 (7)

HD-DR10

41 (1)

HDW-DR20

37 (1)



名稱	窗玉玻璃扣蓋	制圖	邱紅	2019.11.15	修改	A	B	
材料	X85558	復核	謝永林	-	日期	2019.12.23	2019.12.23	
顏色	EC-DG-S332054 (3塗)	批准	Jason		圖號	UN-JH01		



美特鋁質 有限公司
MIDI Aluminium Fabricator Ltd.

工程號 J-837 地盤 觀塘裕民坊

工廠用

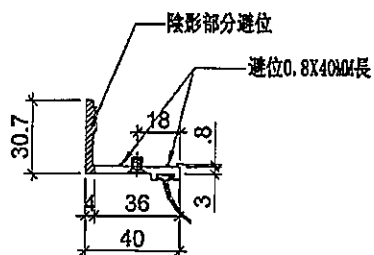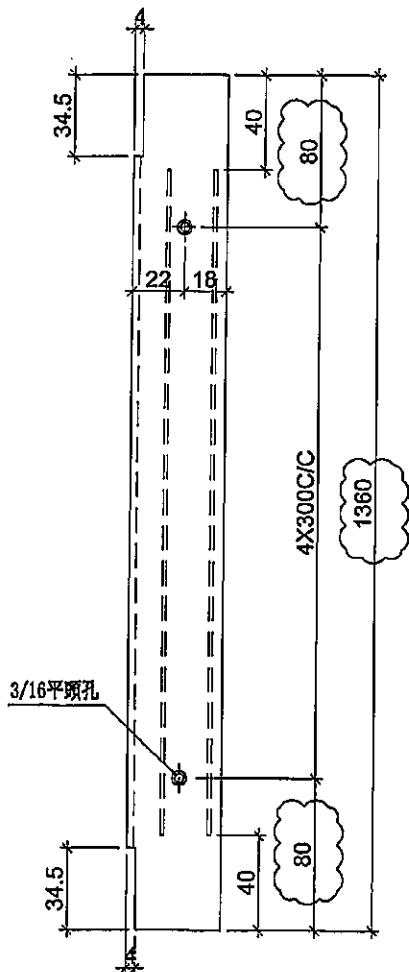

使用位置

數量

HD-DR1

~~603~~ 15

HDW-DR2

~~97~~ 4

HD-DR2

~~285~~ 7

HD-DR10

~~41~~ 1

HDW-DR20

~~37~~ 1

名稱	蝴蝶窗扣蓋	制圖	邱紅	2019.11.15	修改	A	B	
材料	X85651	復核	謝永林	-	日期	2019.12.23	2019.12.23	
顏色	EC-DG-S332054 (3塗)	批准	Jason		圖號	UN-JH01R		



美特鋁質有限公司
MIDI Aluminium Fabricator Ltd.

使用位置

數量

UN-CH99



1

工程號


J-837

地盤


觀塘裕民坊

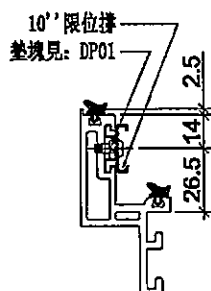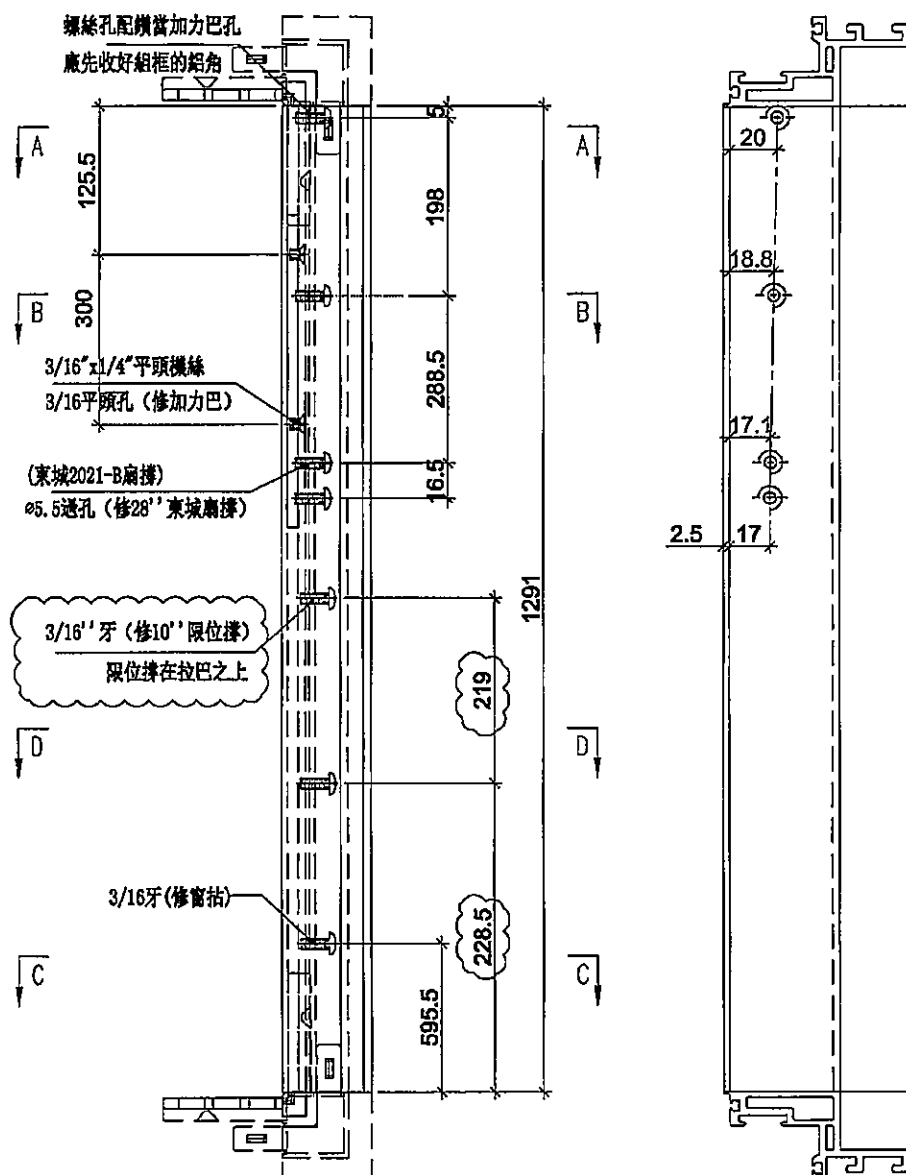


SECTION: D-D

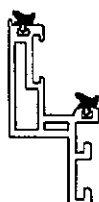

SECTION: A-A

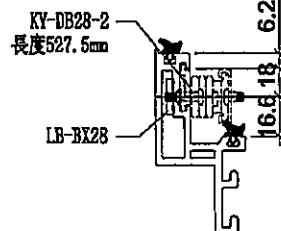

SECTION: B-B

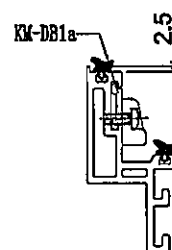

SECTION: C-C

名稱	生玉料(8+8)加工圖	制圖	邱紅	2019. 11. 15	修改	A	B	C
材料	X85638	復核	謝永林	-	日期	2019.11.19	2019.12.23	2020.03.06
顏色	EC-DG-S332054 (3塗)	批准	Jason		圖號	UN-CH99-4		




美特鋁質 有限公司

MIDI Aluminium Fabricator Ltd.


工程號 J-837 地盤 觀塘裕民坊

物料編號	數量	使用位置
UN-LB1	3478	MW-DL1, UN-DL1
		MW-DL2, UN-DL2, UN-DL16,
		HD-DL1, HDW-DL2, HD-DL2, HD-DL25

物料編號	數量	使用位置
UN-LB1R	383T	MW-DR1, UN-DR1
		MW-DR2, UN-DR2, UN-DR16, MW-DR10
		UN-DR10, UN-DR25, UN-DR33
		UN-DR1Z, HD-DR1, HDW-DR2, HD-DR2,
		HD-DR10, HDW-DR20

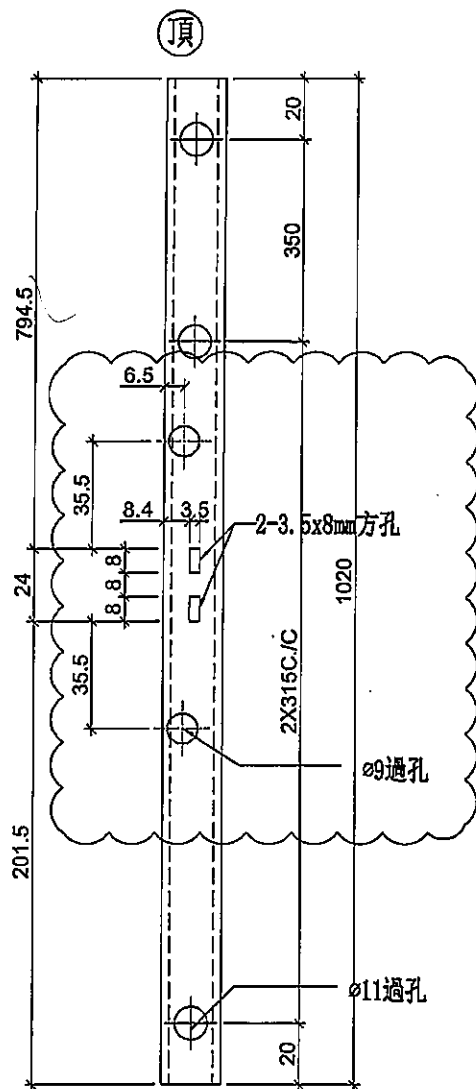

工廠用

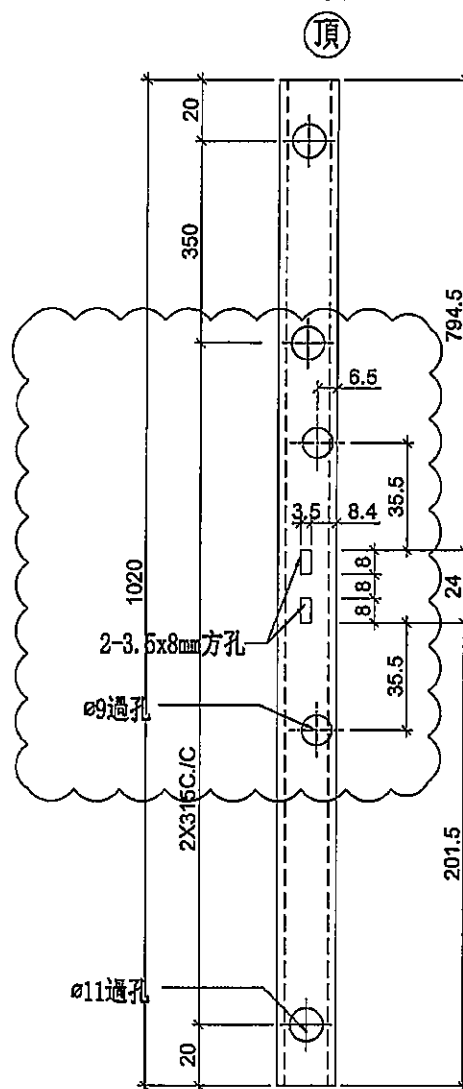

工廠用

名稱	拉巴加工圖	制圖	邱紅	2019.09.17	修改	A	B
材料	X85598	復核	謝永林	-	日期	2019.11.19	2019.12.25
顏色	EC-DG-S332054 (3塗)	批准	Jason		圖號	UN-LB1	



美特鋁質 有限公司

MIDI Aluminium Fabricator Ltd.


工程號	J-837	地盤	觀塘裕民坊
-----	-------	----	-------

物料編號	數量	使用位置
------	----	------


UN-LB2-1	~~8~~ ①	UN-CH1
----------	----------------	--------

左

工廠用

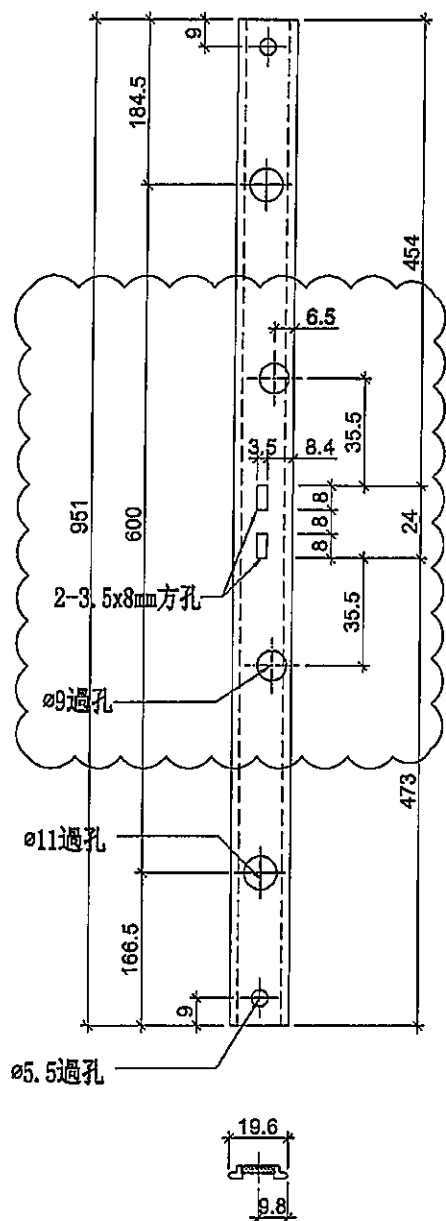

左

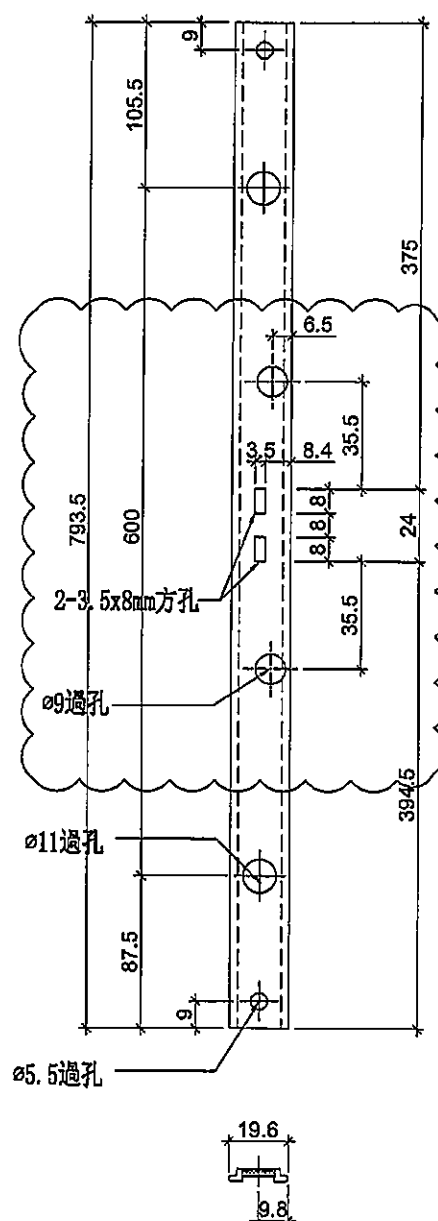

名稱	拉巴加工圖	制圖	邱紅	2019.09.17	修改	A	B
材料	X85598	復核	謝永林	-	日期	2019.11.19	2019.12.25
顏色	EC-DG-S332054 (3塗)	批准	Jason		圖號	UN-LB2	





美特鋁質 有限公司
MIDI Aluminium Fabricator Ltd.

工程號	J-837	地盤	觀塘裕民坊
物料編號	數量	使用位置	
UN-LB3-1	37 ①	UN-CH1	
	24 ②	UN-CH2	
	40	UN-CH77	
	10	UN-CH15	
	10	UN-CH99	

物料編號	數量	使用位置
UN-LB3-2	37 ①	UN-CH1
	24 ②	UN-CH2
	10	UN-CH77
	10	UN-CH15
	1	UN-CH99

工廠用

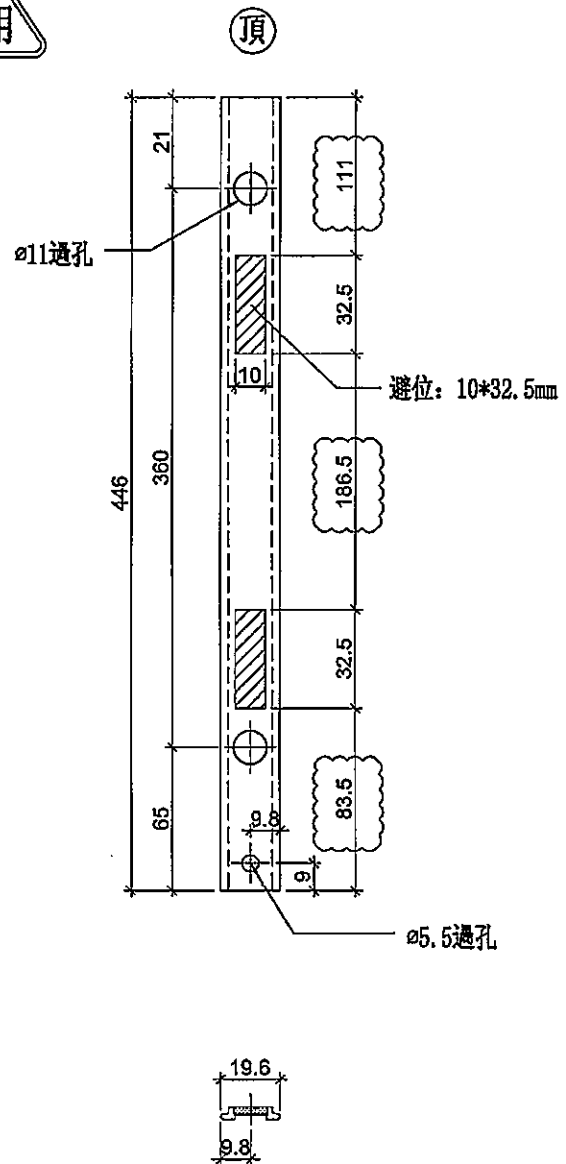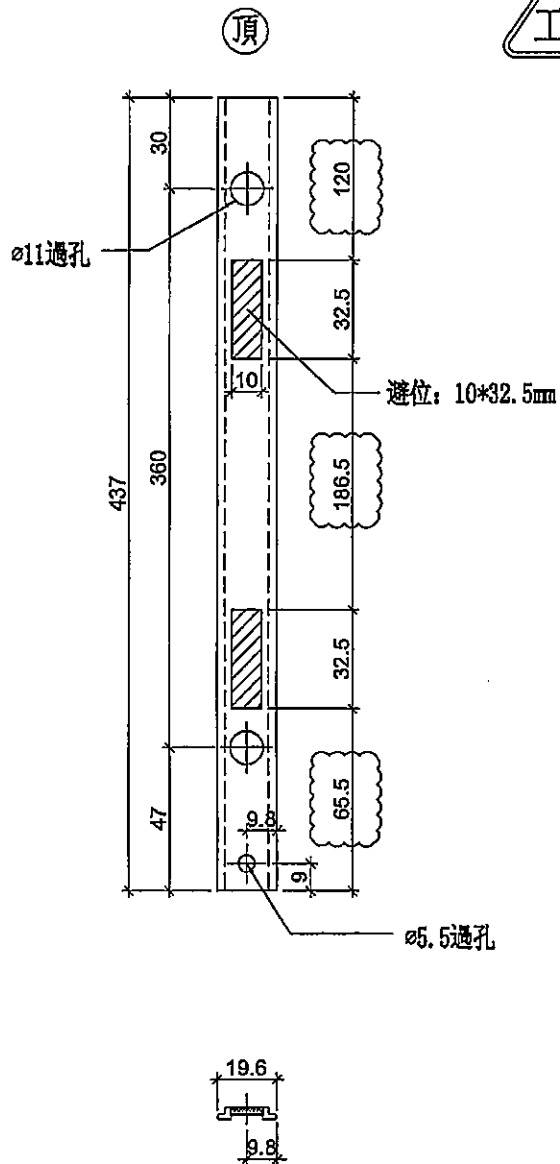

名稱	拉巴加工圖	制圖	邱紅	2019.11.15	修改	A		
材料	X85598	復核	謝永林	-	日期	2020.03.06		
顏色	EC-DG-S332054 (3塗)	批准	Jason		圖號	UN-LB3		



美特鋁質 有限公司
MIDI Aluminium Fabricator Ltd.



工程號

J-837

地盤

觀塘裕民坊

工廠用

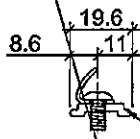
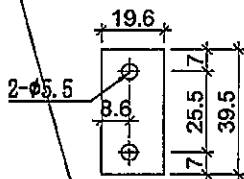


X85598

物料編號: KM-DB1

數量: 6152+8(後備)=6160

位置: 生窗扣碼墊巴用

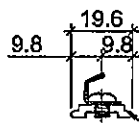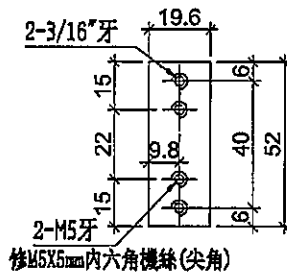



X85598

物料編號: KM-DB1b

數量: 14846+14(後備)=14860

位置: 生窗扣碼墊巴用

400 粒

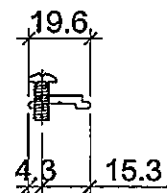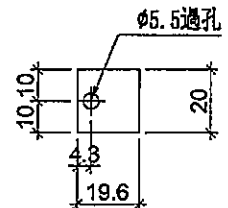


物料編號: KM-DB1a


數量: 7537+8(後備)=7540

位置: 生窗窗右墊巴用


裝配圖

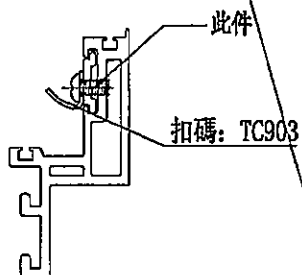

裝配圖

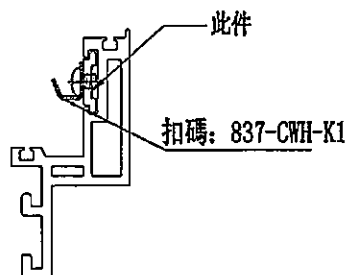

裝配圖

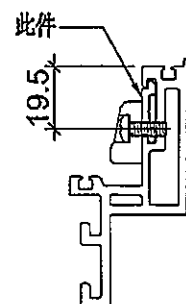

名稱	墊巴加工圖	制圖	邱紅	2019.11.15	修改	A	B	
材料	X85598	復核	謝永林	-	日期	2019.11.19	2020.01.03	
顏色	EC-DG-S332054 (3塗)	批准	Jason		圖號	KM-DB1		



美特鋁質 有限公司

MIDI Aluminium Fabricator Ltd.

工程號

J-837

地盤



觀塘裕民坊

數量: ~~456+14(後備)=460~~

用庫存料鑄成

20張


用於TH窗玉

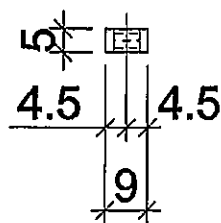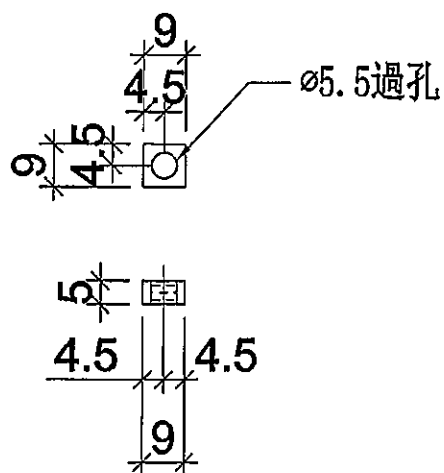

安裝示意圖

8"限位撐在拉巴之上

此件

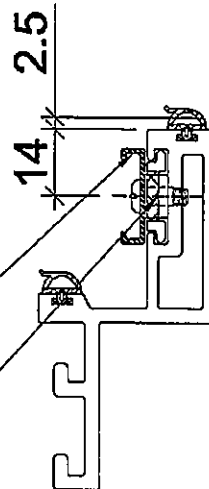

名稱	墊巴加工圖	制圖	邱紅	2019.11.15	修改			
材料	5mm鋁巴	復核	謝永林	-	日期			
顏色	MILL	批准	Jason		圖號	DP01		




美特鋁質有限公司
MIDI Aluminium Fabricator Ltd.

工程號	J-837	地盤	觀塘裕民坊
物料編號	數量	使用位置	
KY-DB10	41	SHL窗10"扇撐玉墊巴	

物料編號	數量	使用位置
KY-DB10-1	41	SHL窗10"扇撐玉墊巴

工廠用

左

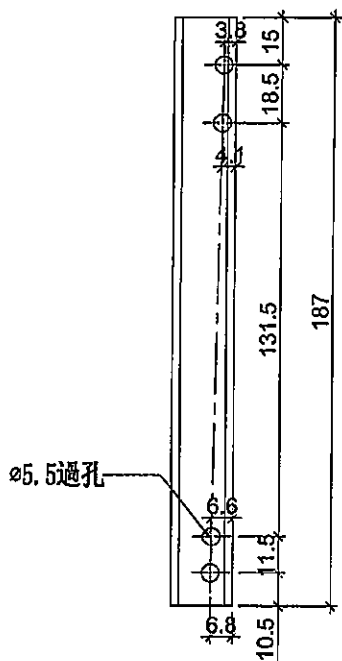


室外



SHL窗頂用

左

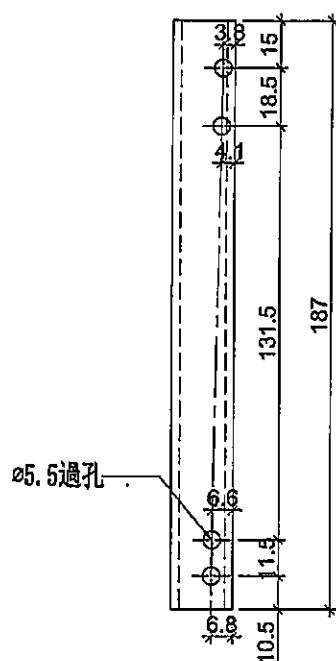

室外



SHL窗底用

名稱	墊巴加工圖	制圖	邱紅	2019.11.15	修改	A		
材料	X85598	復核	謝永林	-	日期	2019.11.19		
顏色	EC-DG-S332054 (3塗)	批準	Jason		圖號	KY-DB10		




美特鋁質 有限公司
MIDI Aluminium Fabricator Ltd.

工程號	J-837	地盤	觀塘裕民坊
物料編號	數量	使用位置	
KY-DB10R	156	SHR窗10"扇撐玉墊巴	

物料編號	數量	使用位置
KY-DB10R-1	156	SHR窗10"扇撐玉墊巴

工廠用

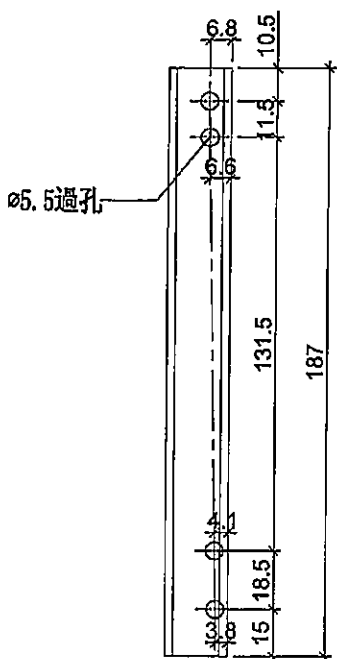


室外

右



SHR窗頂用

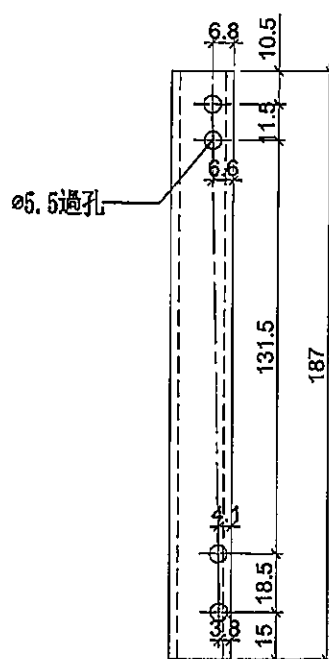

室外

右



SHR窗底用

名稱	墊巴加工圖	制圖	邱紅	2019.11.15	修改	A		
材料	X85598	復核	謝永林	-	日期	2019.11.19		
顏色	EC-DG-S332054 (3塗)	批準	Jason		圖號	KY-DB10R		




美特鋁質有限公司
MIDI Aluminium Fabricator Ltd.

工程號	J-837	地盤	觀塘裕民坊
物料編號	數量	使用位置	
KY-DB12	1375	SHL窗12"扇撐玉墊巴	

物料編號	數量	使用位置
KY-DB12-1	1375	SHL窗12"扇撐玉墊巴

工廠用


左

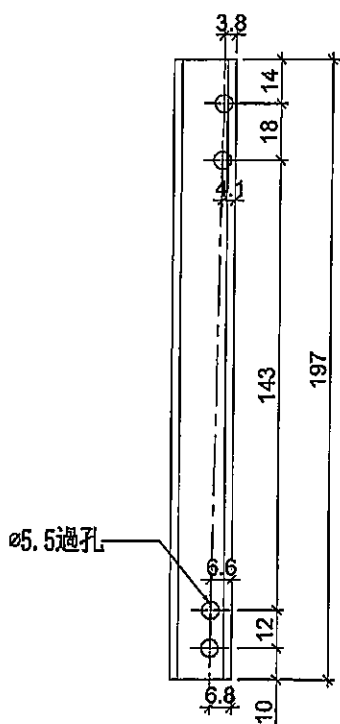

室外

SHL窗頂用

左

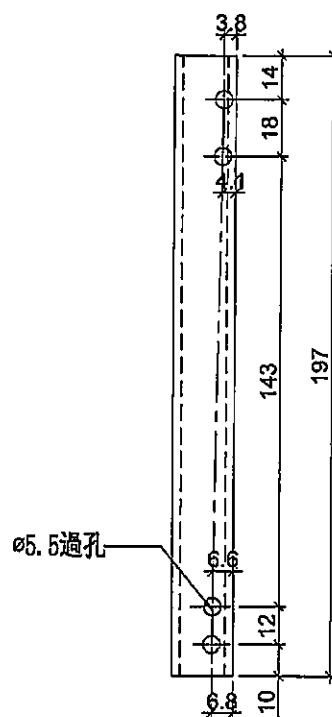

室外

SHL窗底用

名稱	墊巴加工圖	制圖	邱紅	2019.11.15	修改	A		
材料	X85598	復核	謝永林	-	日期	2019.11.19		
顏色	EC-DG-S332054 (3塗)	批准	Jason		圖號	KY-DB12		




美特鋁質有限公司
MIDI Aluminium Fabricator Ltd.

工程號	J-837	地盤	觀塘裕民坊
物料編號	數量	使用位置	
KY-DB12R	1439	SHR窗12"扇撐玉墊巴	

40

工廠用

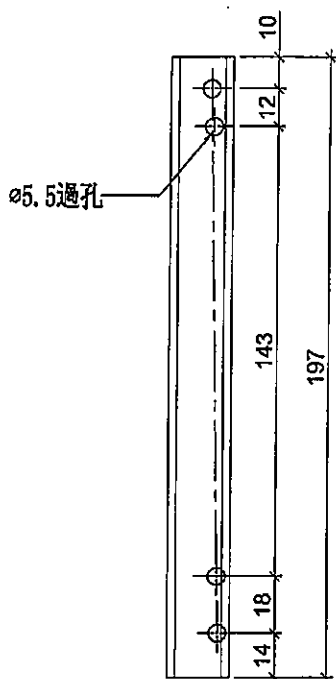


室外

右



SHR窗頂用

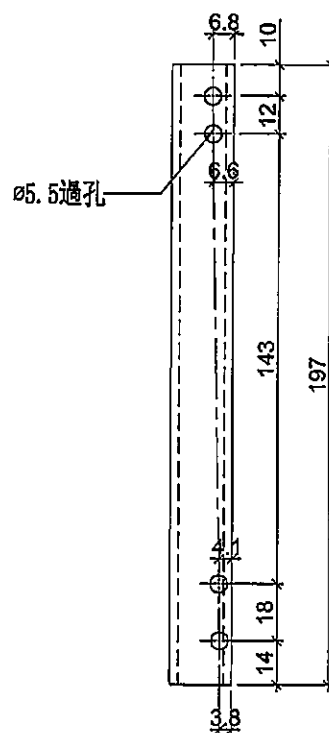

室外

右



SHR窗底用

名稱	墊巴加工圖	制圖	邱紅	2019.11.15	修改	A		
材料	X85598	復核	謝永林	-	日期	2019.11.19		
顏色	EC-DG-S332054 (3塗)	批准	Jason		圖號	KY-DB12R		




美特鋁質有限公司
MIDI Aluminium Fabricator Ltd.

工程號	J-837	地盤	觀塘裕民坊
物料編號	數量	使用位置	
KY-DB14	75	SHL窗14"扇撐玉墊巴	

物料編號	數量	使用位置
KY-DB14-1	75	SHL窗14"扇撐玉墊巴

工廠用


左

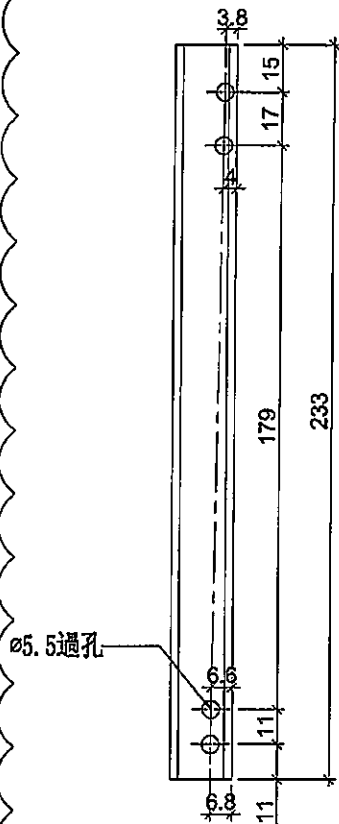

室外

SHL窗頂用

左

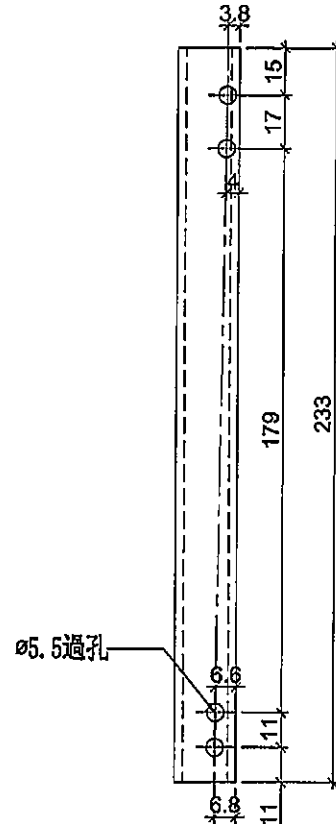

室外

SHL窗底用

名稱	墊巴加工圖	制圖	邱紅	2019.11.15	修改	A		
材料	X85598	復核	謝永林	-	日期	2019.11.19		
顏色	EC-DG-S332054 (3塗)	批準	Jason		圖號	KY-DB14		




美特鋁質有限公司
MIDI Aluminium Fabricator Ltd.

工程號	J-837	地盤	觀塘裕民坊
物料編號	數量	使用位置	
KY-DB14R	80	SHR窗14"扇撐玉墊巴	


物料編號	數量	使用位置
KY-DB14R-1	80	SHR窗14"扇撐玉墊巴

工廠用

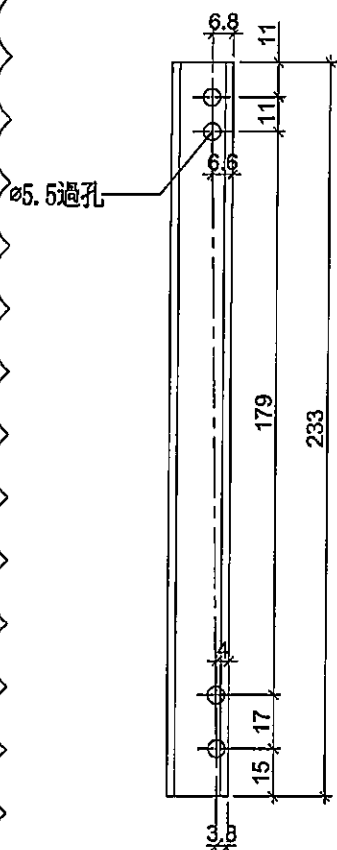

右

SHR窗頂用

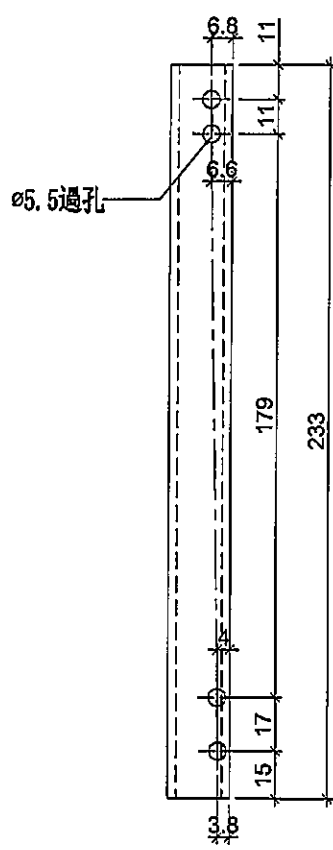

右

SHR窗底用

名稱	墊巴加工圖	制圖	邱紅	2019.11.15	修改	A		
材料	X85598	復核	謝永林	-	日期	2019.11.19		
顏色	EC-DG-S332054 (3塗)	批準	Jason		圖號	KY-DB14R		



美特鋁質有限公司

MIDI Aluminium Fabricator Ltd.

工程號	J-837	地盤	觀塘裕民坊
物料編號	數量	使用位置	
KY-DB16	1987	SHL窗16"扇撐玉墊巴	


物料編號	數量	使用位置
KY-DB16-1	1987	SHL窗16"扇撐玉墊巴

60

工廠用

69


左

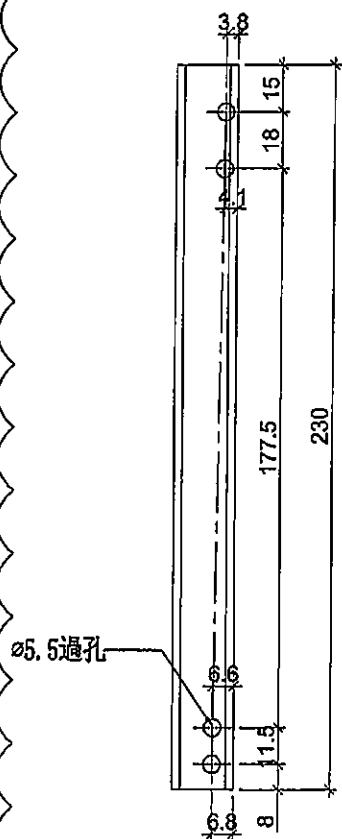

室外

SHL窗頂用

左

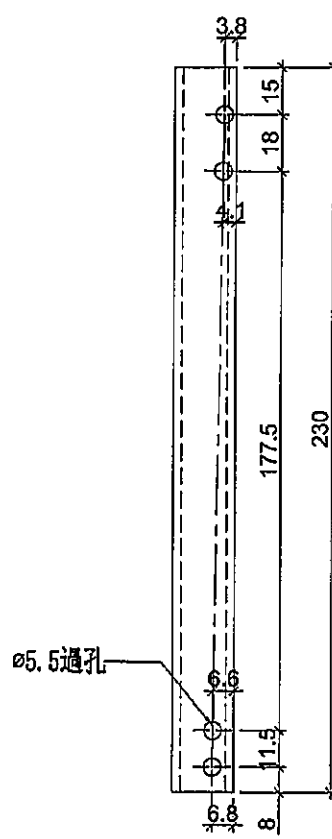

室外

SHL窗底用

名稱	墊巴加工圖	制圖	邱紅	2019.11.15	修改	A		
材料	X85598	復核	謝永林	-	日期	2019.11.19		
顏色	EC-DG-S332054 (3塗)	批準	Jason		圖號	KY-DB16		




美特鋁質有限公司
MIDI Aluminium Fabricator Ltd.

工程號	J-837	地盤	觀塘裕民坊
物料編號	數量	使用位置	
KY-DB16R	2156	SHR窗16"扇撐玉墊巴	

物料編號	數量	使用位置
KY-DB16R-1	2156	SHR窗16"扇撐玉墊巴

65

工廠用

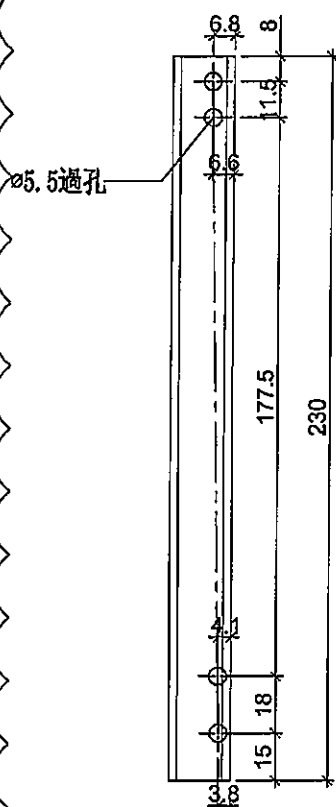


室外

右



SHR窗頂用

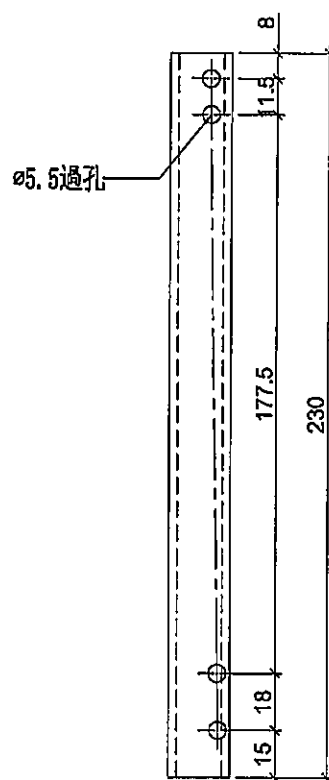

室外

右



SHR窗底用

名稱	墊巴加工圖	制圖	邱紅	2019.11.15	修改	A		
材料	X85598	復核	謝永林	-	日期	2019.11.19		
顏色	EC-DG-S332054 (3塗)	批準	Jason		圖號	KY-DB16R		




美特鋁質有限公司
MIDI Aluminium Fabricator Ltd.

工程號	J-837	地盤	觀塘裕民坊
物料編號	數量	使用位置	
KY-DB28-1	114	TH窗28"扇撐玉墊巴	

物料編號	數量	使用位置
KY-DB28-2	114	TH窗28"扇撐玉墊巴

工廠用


頂

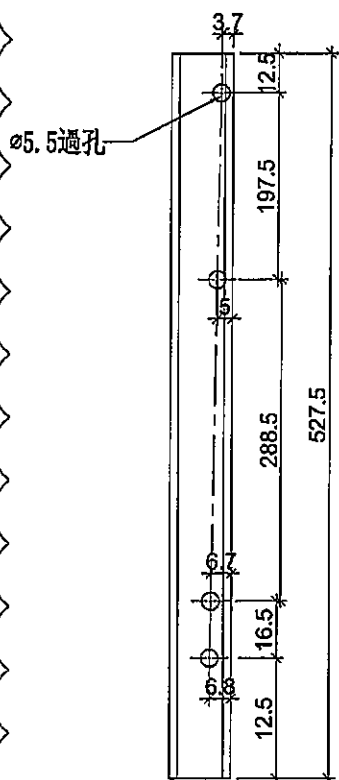

室外

TH窗左用

頂

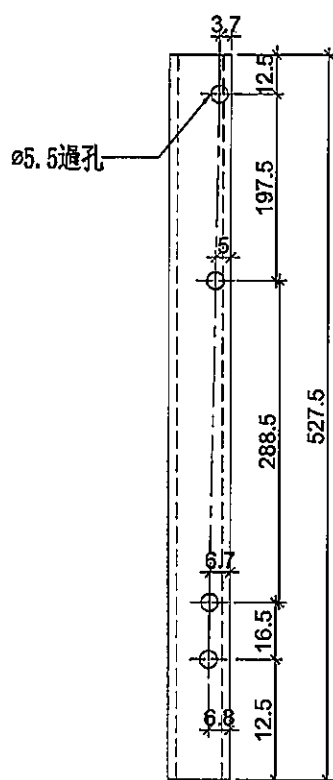

室外

TH窗右用

名稱	墊巴加工圖	制圖	邱紅	2019.11.15	修改	A		
材料	X85598	復核	謝永林	-	日期	2019.11.19		
顏色	EC-DG-S332054 (3塗)	批準	Jason		圖號	KY-DB28		




美特鋁質有限公司
MIDI Aluminium Fabricator Ltd.


工程號 J-837 地盤 觀塘裕民坊

物料編號	數量	使用位置
KL-DB10	1	SHL窗10"扇撐玉墊巴


左

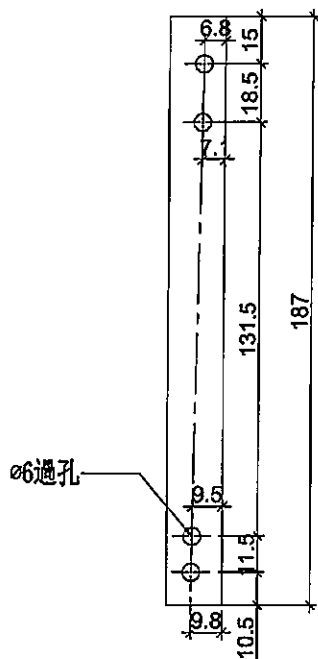

室外

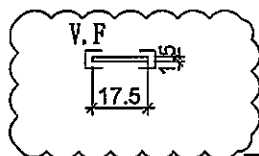

SHL窗底用

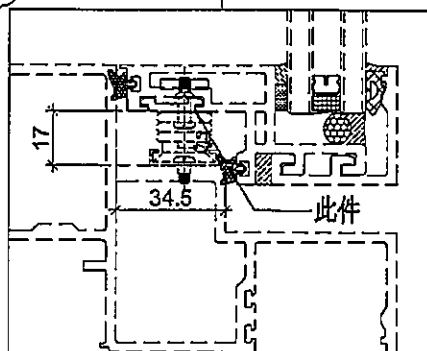


示意圖


物料編號	數量	使用位置
KL-DB10-1	156	SHR窗10"扇撐玉墊巴

4

依據湛哥指示墊巴厚度改用1.5mm

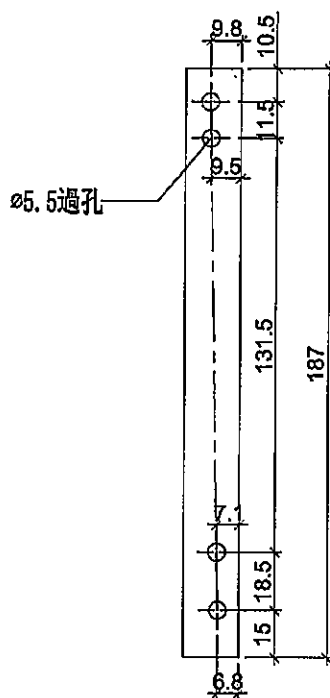

室外

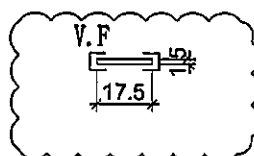

SHR窗底用

名稱	墊片加工圖	制圖	邱紅	2019.11.15	修改	A		
材料	1.5mm鋁巴	復核	謝永林	-	日期	2019.11.28		
顏色	EC-DG-S332054 (3塗)	批准	Jason		圖號	KL-DB10		



美特鋁質有限公司
MIDI Aluminium Fabricator Ltd.


工程號	J-837	地盤	觀塘裕民坊
物料編號	數量	使用位置	
KL-DB12	1,375	SHL窗12"扇撐玉墊巴	

物料編號	數量	使用位置
KL-DB12-1	1,439	SHR窗12"扇撐玉墊巴


49

49


左

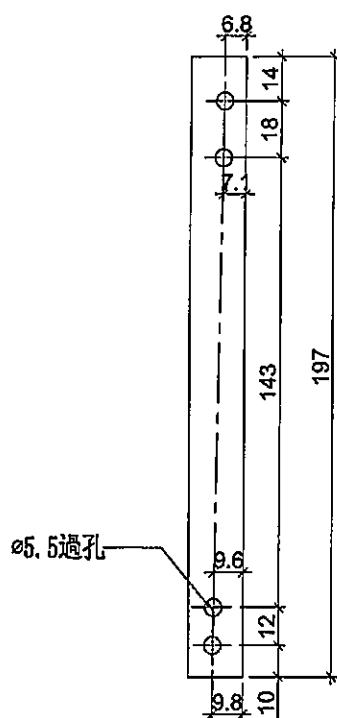


室外

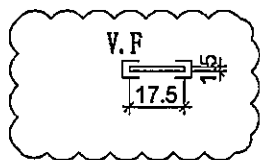

SHL窗底用

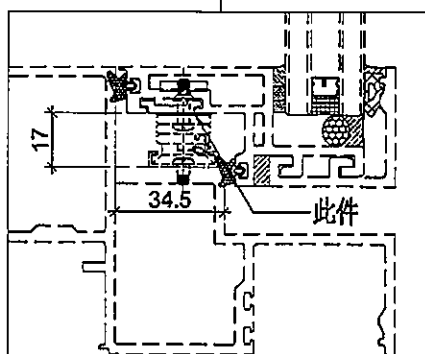


示意圖

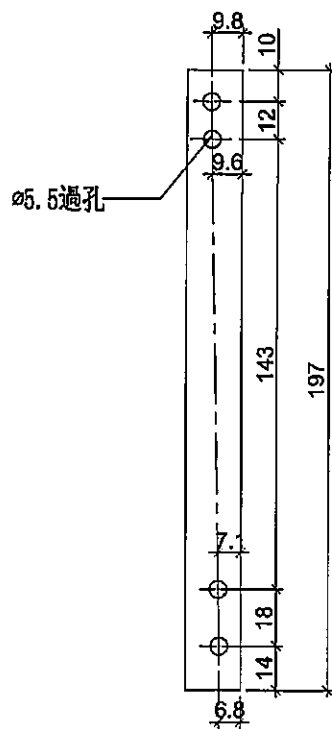

室外

右

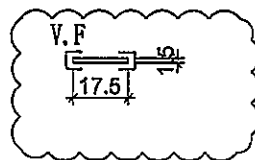

SHR窗底用

依據湛哥指示墊巴厚度改用1.5mm

名稱	墊片加工圖	制圖	邱紅	2019.11.15	修改	A		
材料	1.5mm鋁巴	復核	謝永林	-	日期	2019.11.28		
顏色	EC-DG-S332054 (3塗)	批準	Jason		圖號	KL-DB12		




美特鋁質有限公司


MIDI Aluminium Fabricator Ltd.

工程號	J-837	地盤	觀塘裕民坊
物料編號	數量	使用位置	
KL-DB14	23	SHL窗14"扇撐玉墊巴	


(2)
(左)

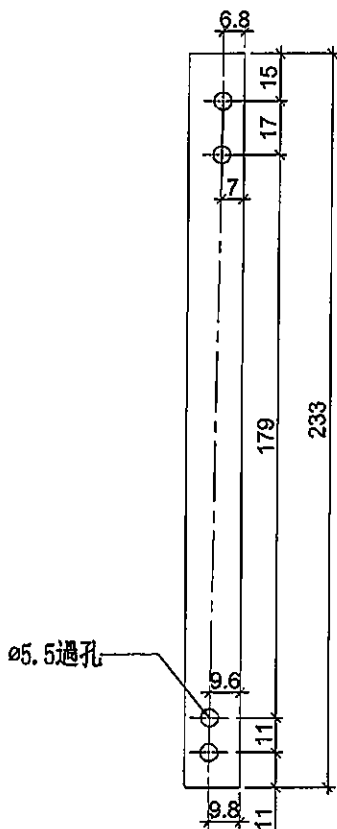

室外

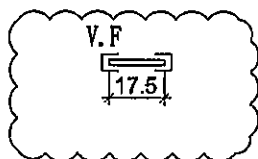

SHL窗底用

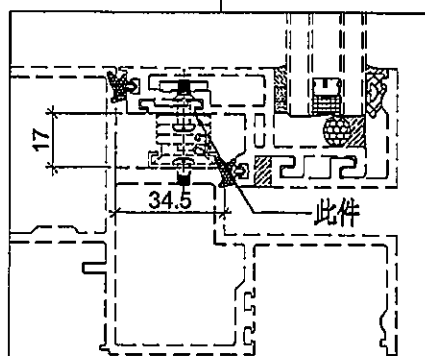


示意圖


物料編號	數量	使用位置
KL-DB14-1	80	SHR窗14"扇撐玉墊巴

(2)

依據湛哥指示墊巴厚度改用1.5mm

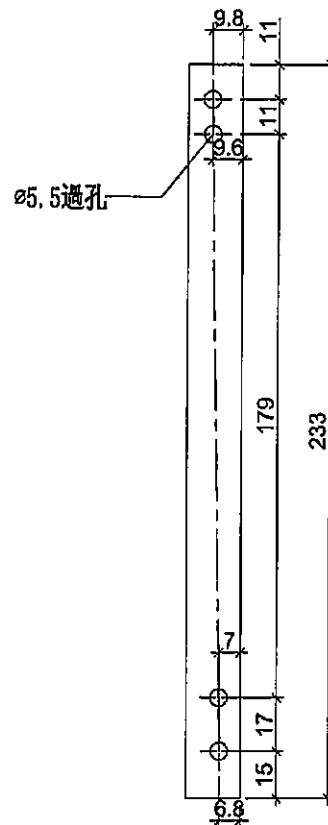

室外

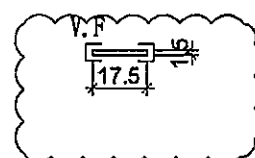

SHR窗底用

(右)


名稱	墊片加工圖	制圖	邱紅	2019.11.15	修改	A		
材料	1.5mm鋁巴	復核	謝永林	-	日期	2019.11.28		
顏色	EC-DG-S332054 (3塗)	批准	Jason		圖號	KL-DB14		




美特鋁質有限公司

MIDI Aluminium Fabricator Ltd.


工程號	J-837	地盤	觀塘裕民坊
物料編號	數量	使用位置	
KL-DB16	1987	SHL窗16"扇撐玉墊巴	

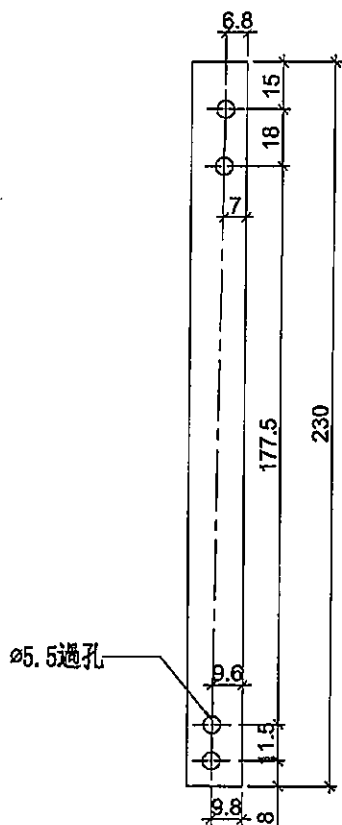(69)
(左)

室外

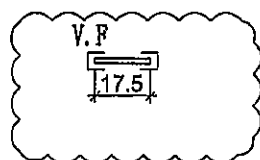

SHL窗底用

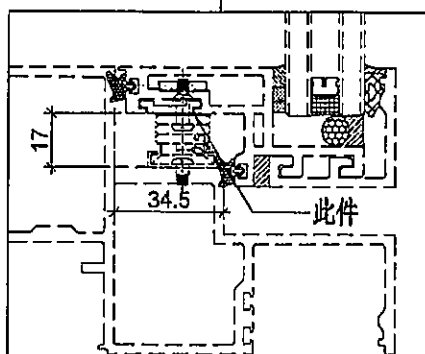


示意圖


物料編號	數量	使用位置
KL-DB16-1	2156	SHR窗16"扇撐玉墊巴

(65)

依據湛哥指示墊巴厚度改用1.5mm

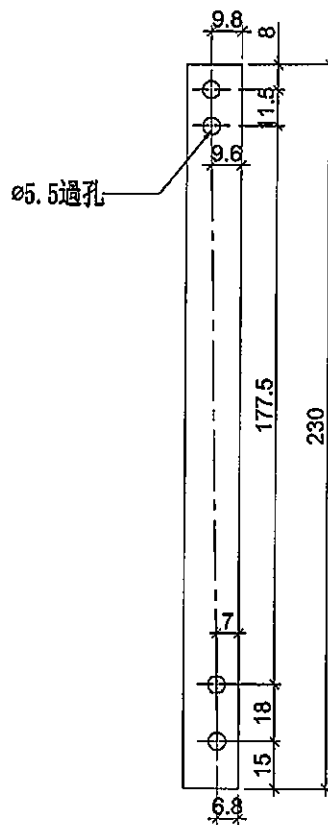


室外

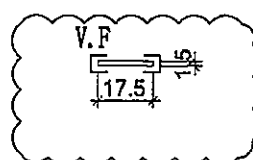


SHR窗底用


(右)

名稱	墊片加工圖	制圖	邱紅	2019.11.15	修改	A		
材料	1.5mm鋁巴	復核	謝永林	-	日期	2019.11.28		
顏色	EC-DG-S332054 (3塗)	批準	Jason		圖號	KL-DB16		

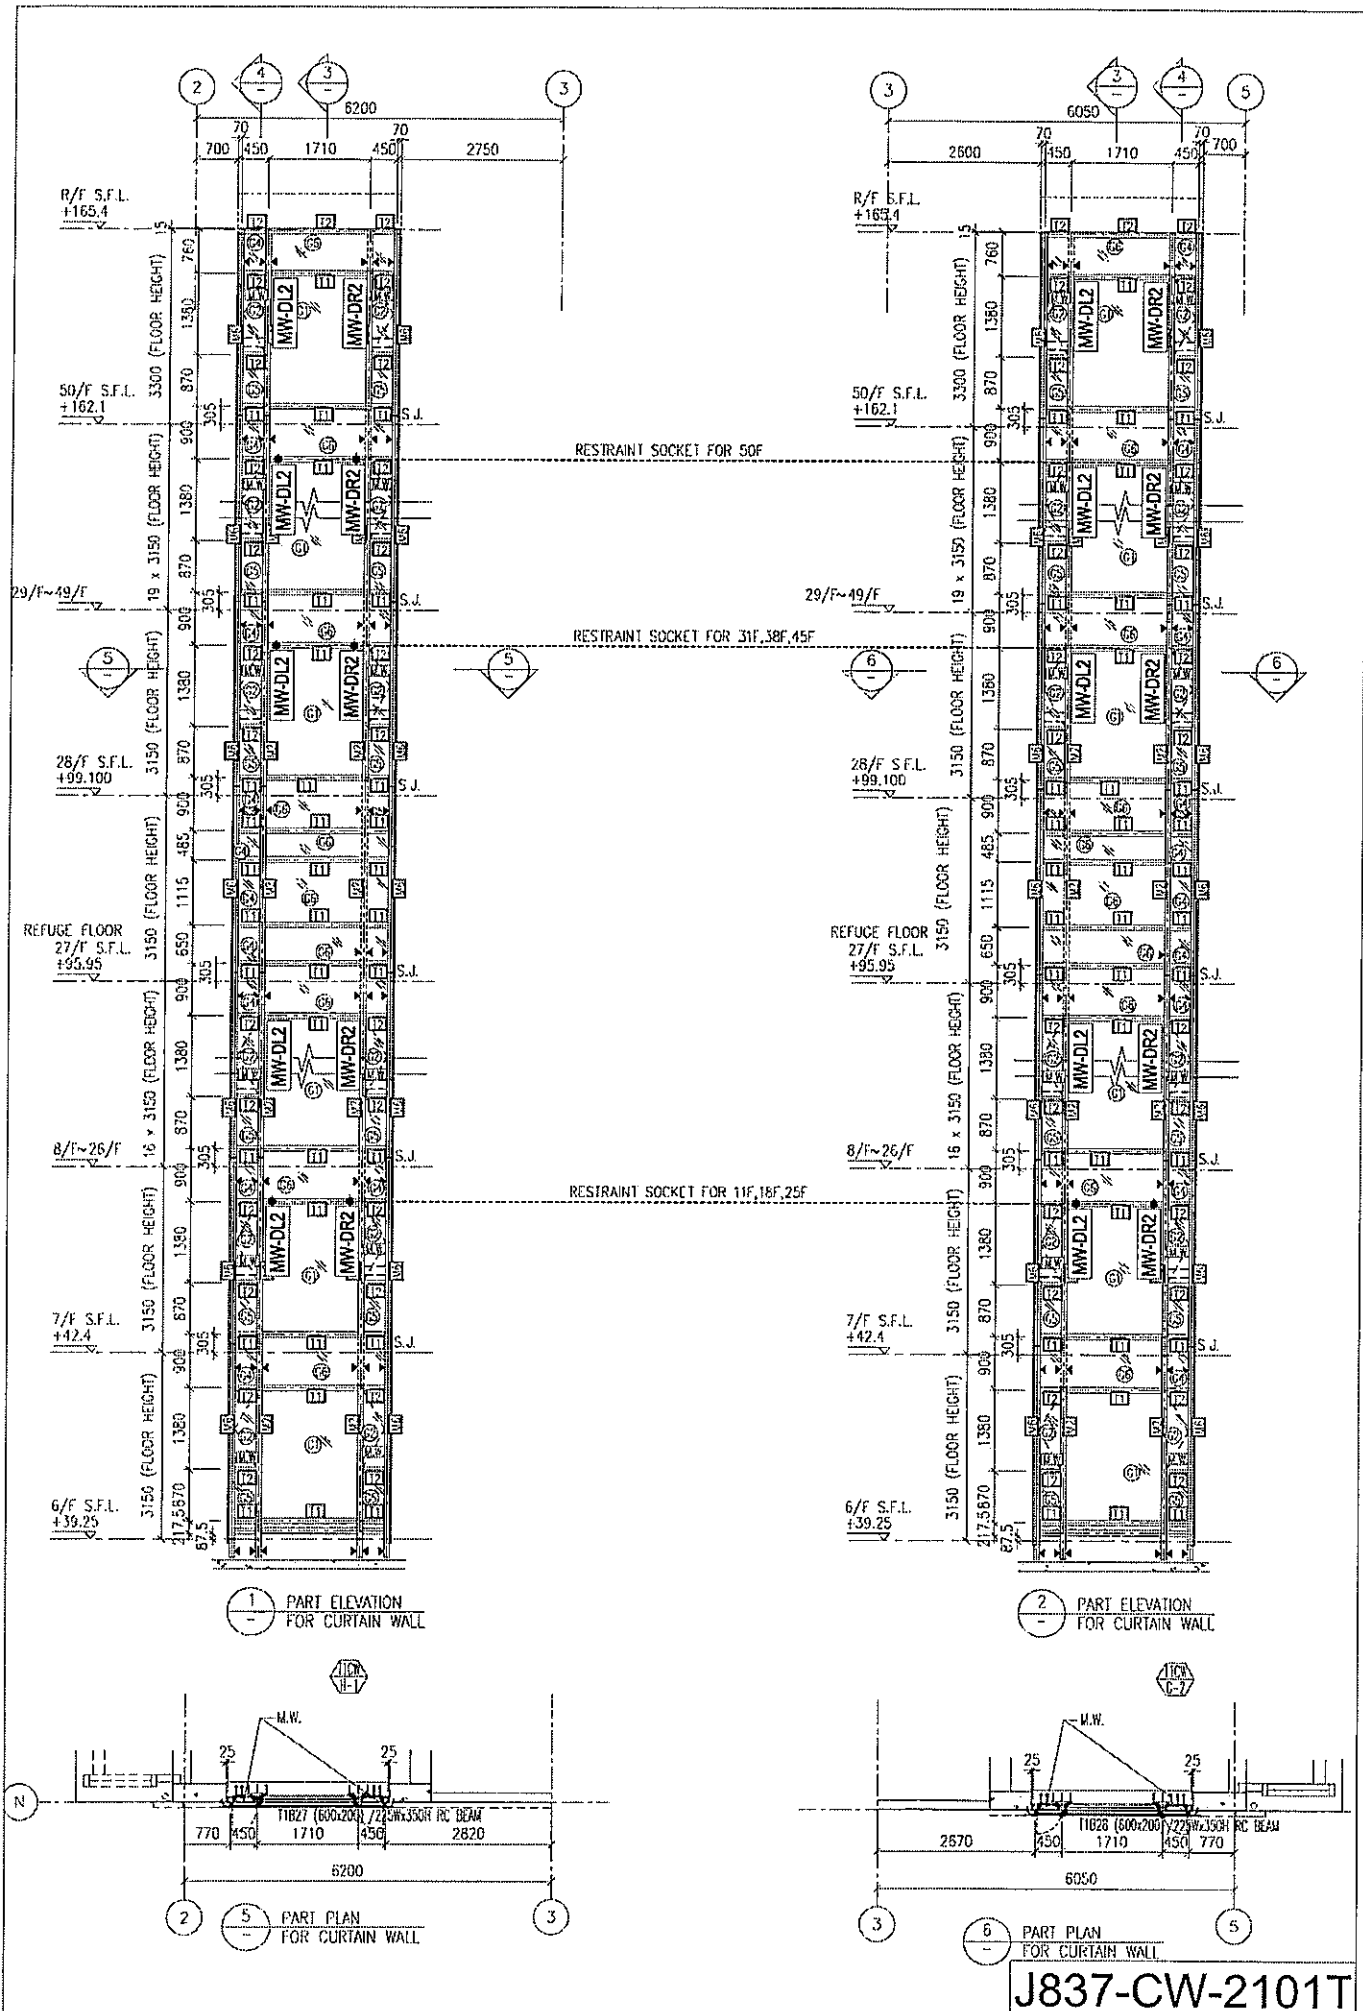


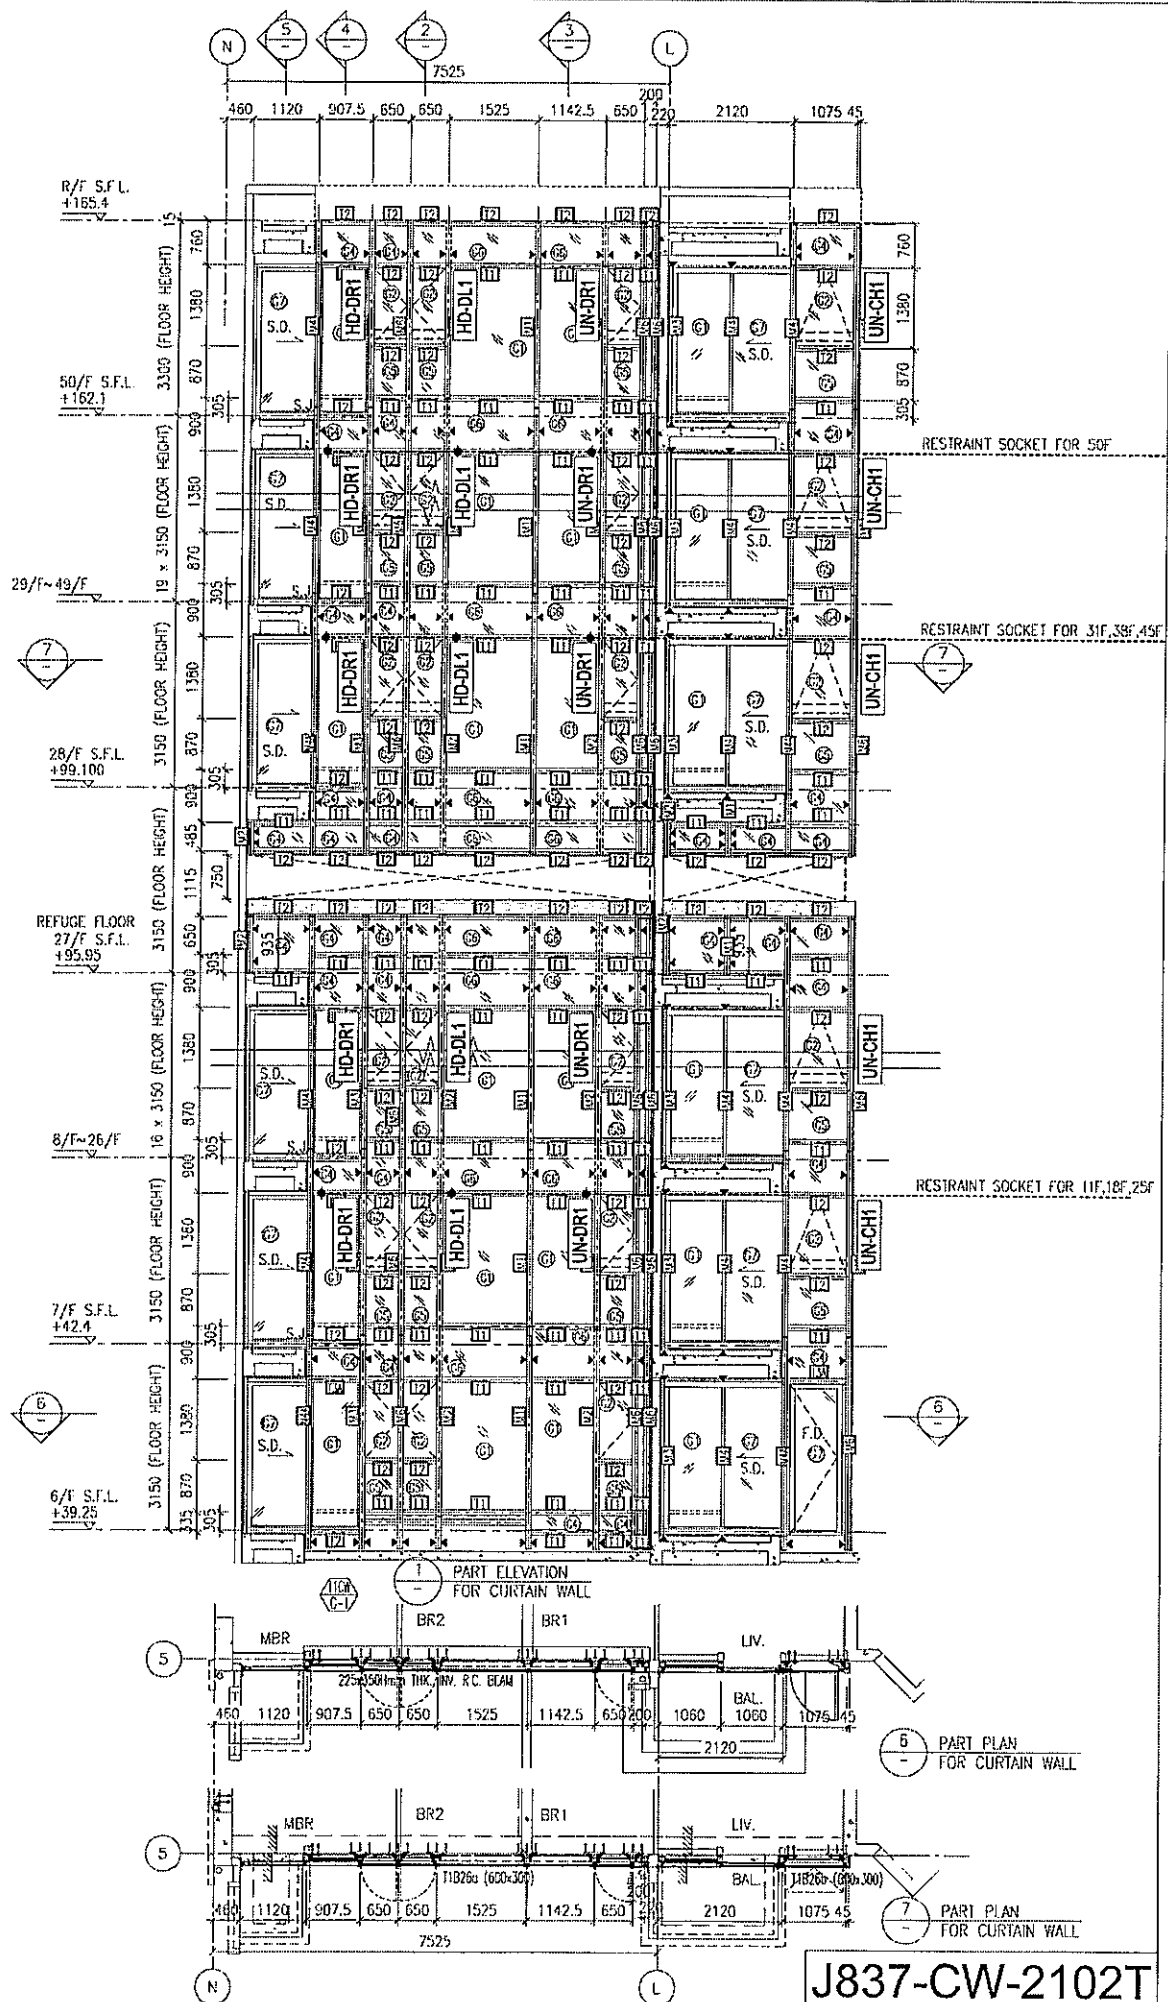


J837-CW-2102T

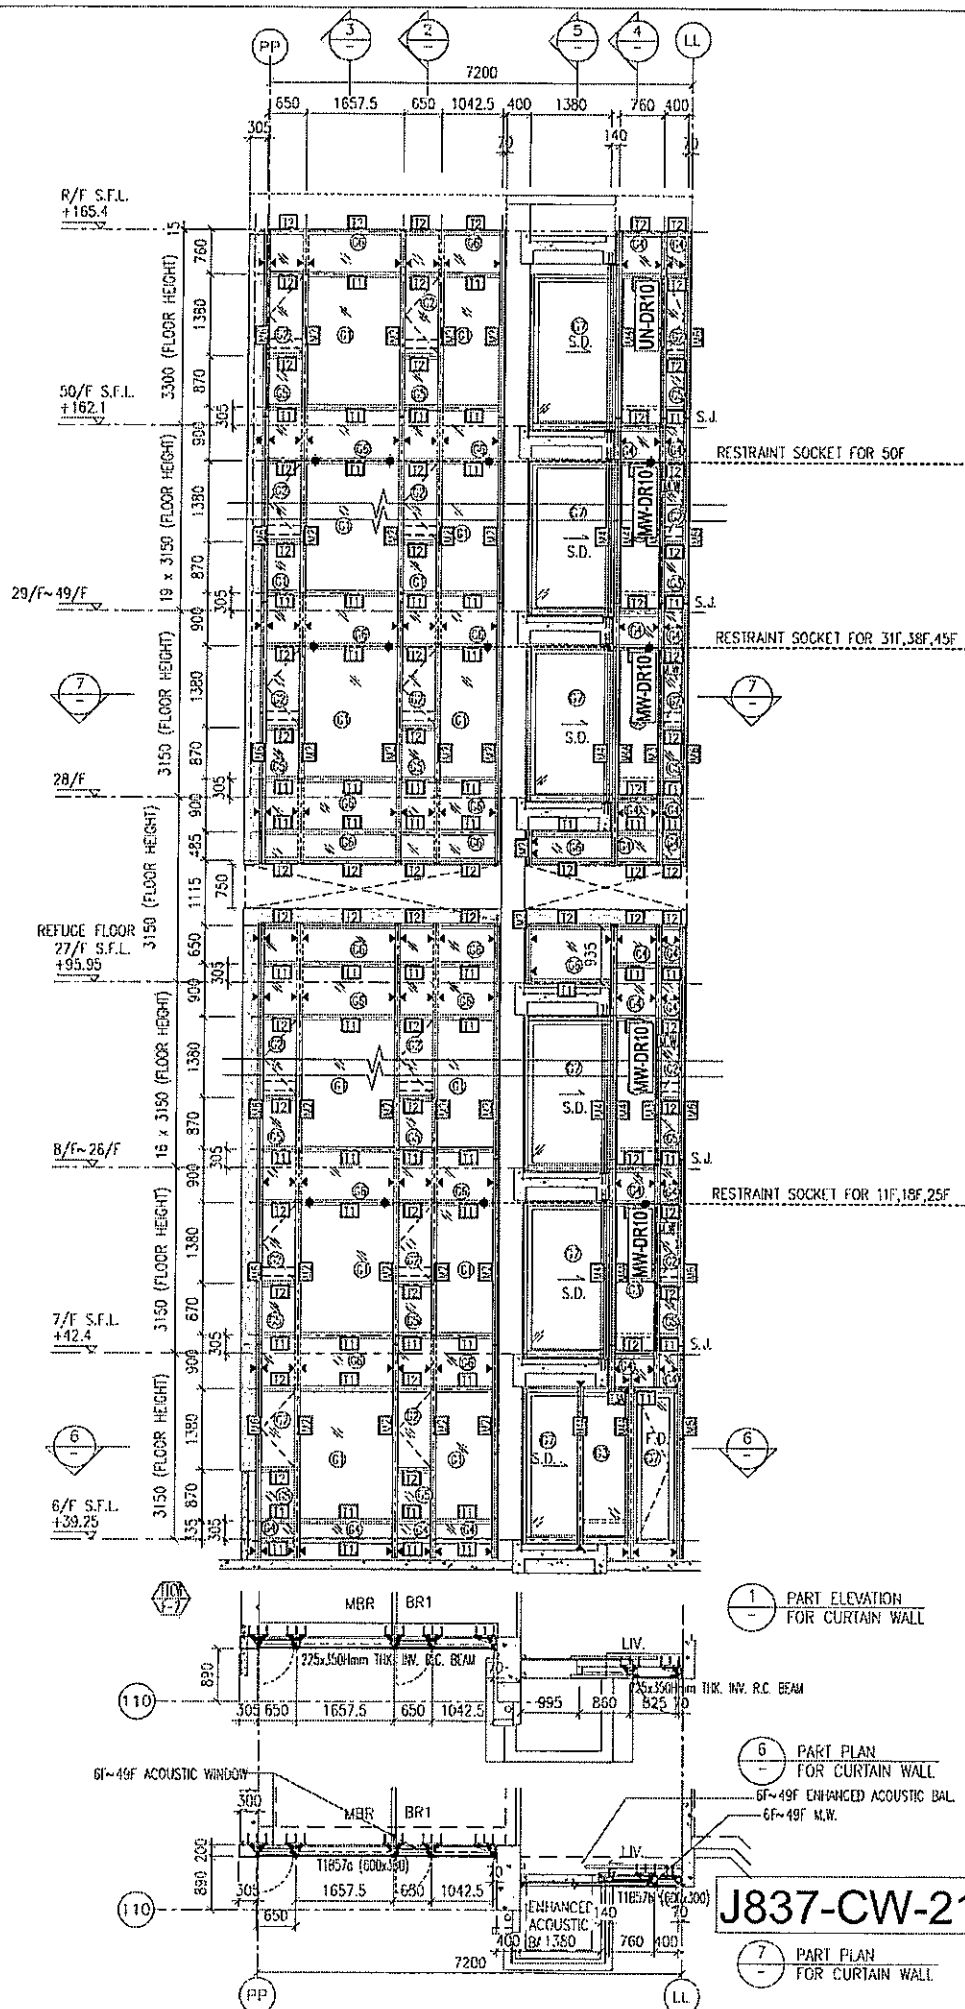




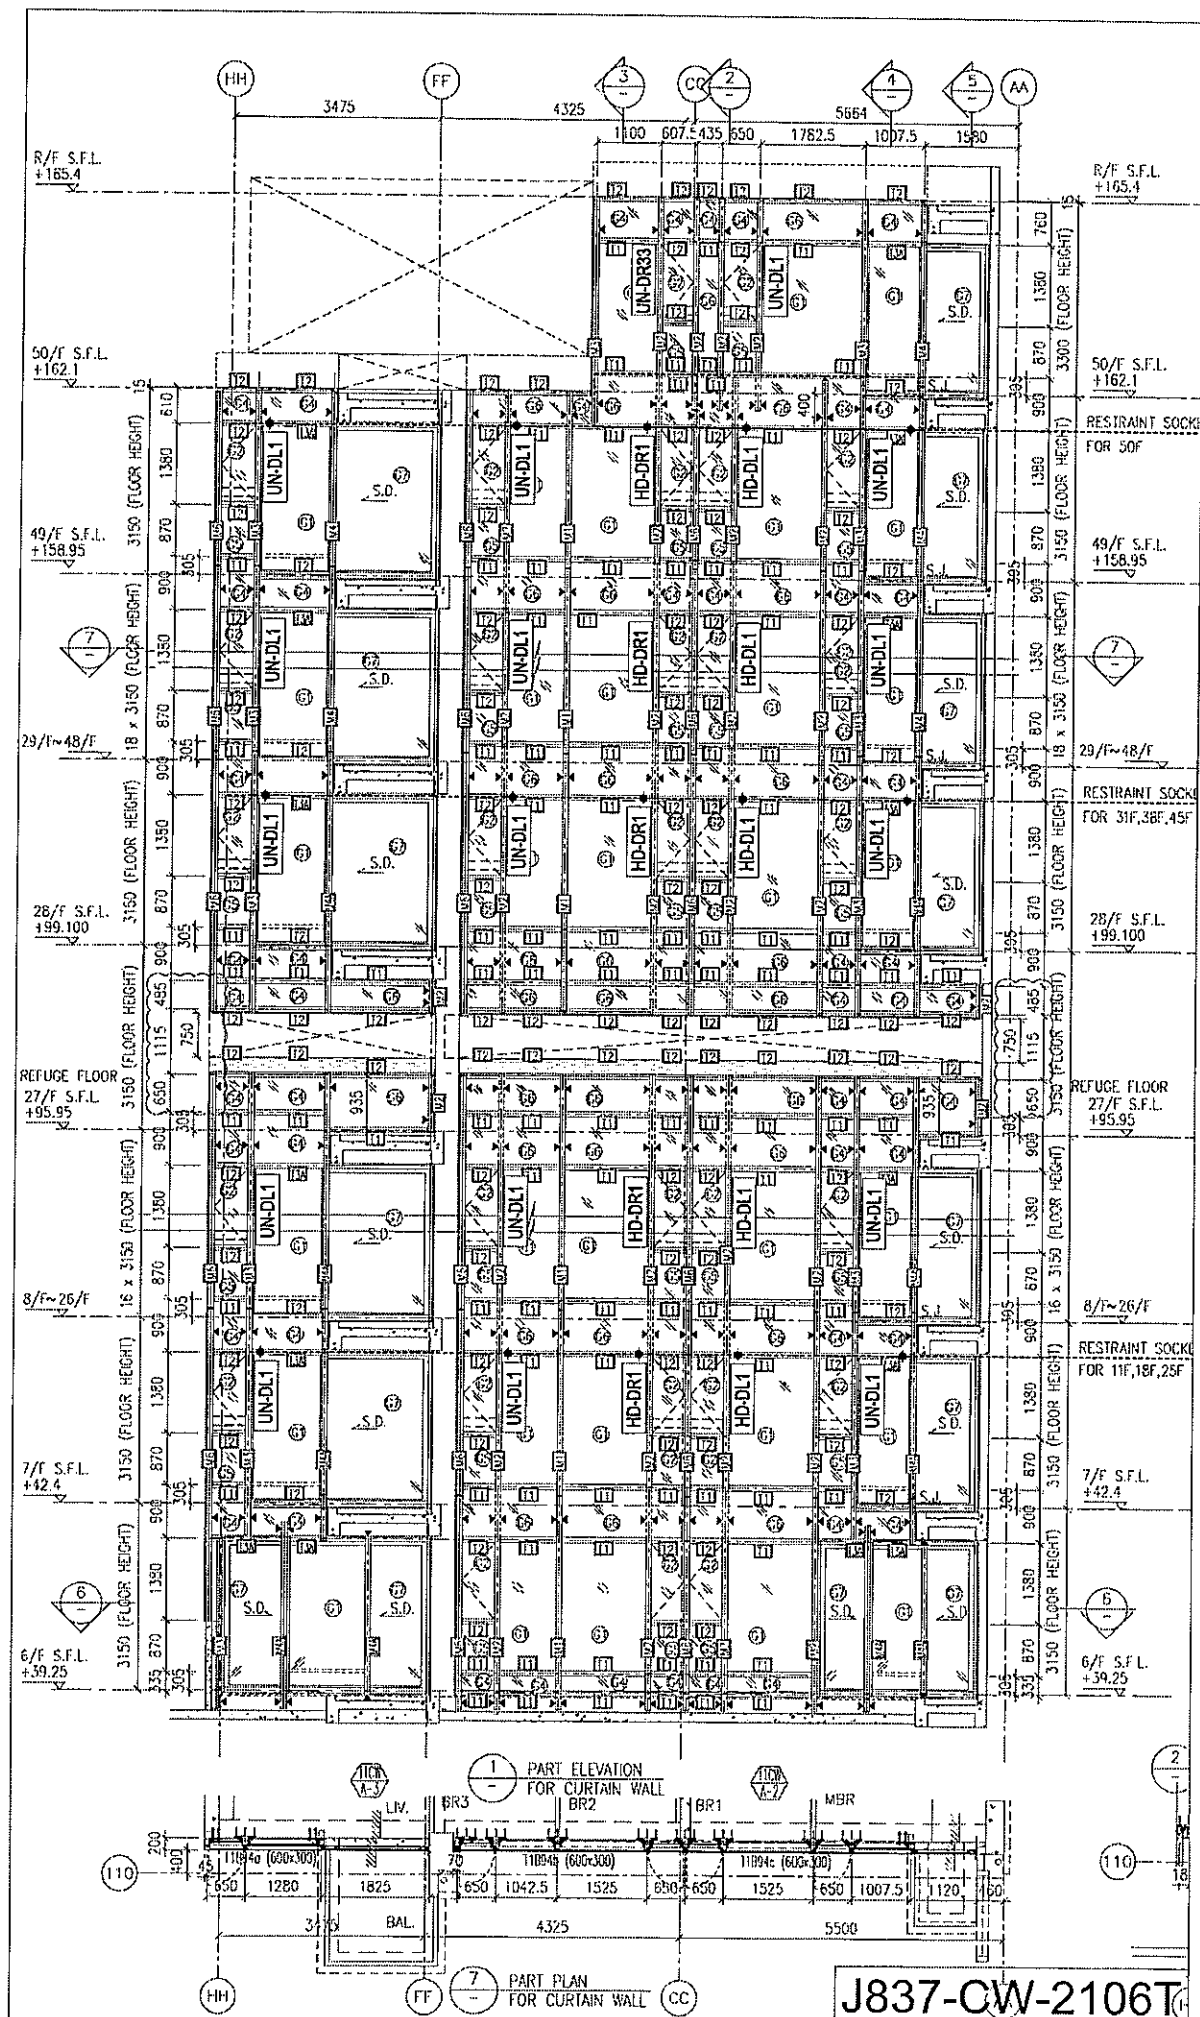


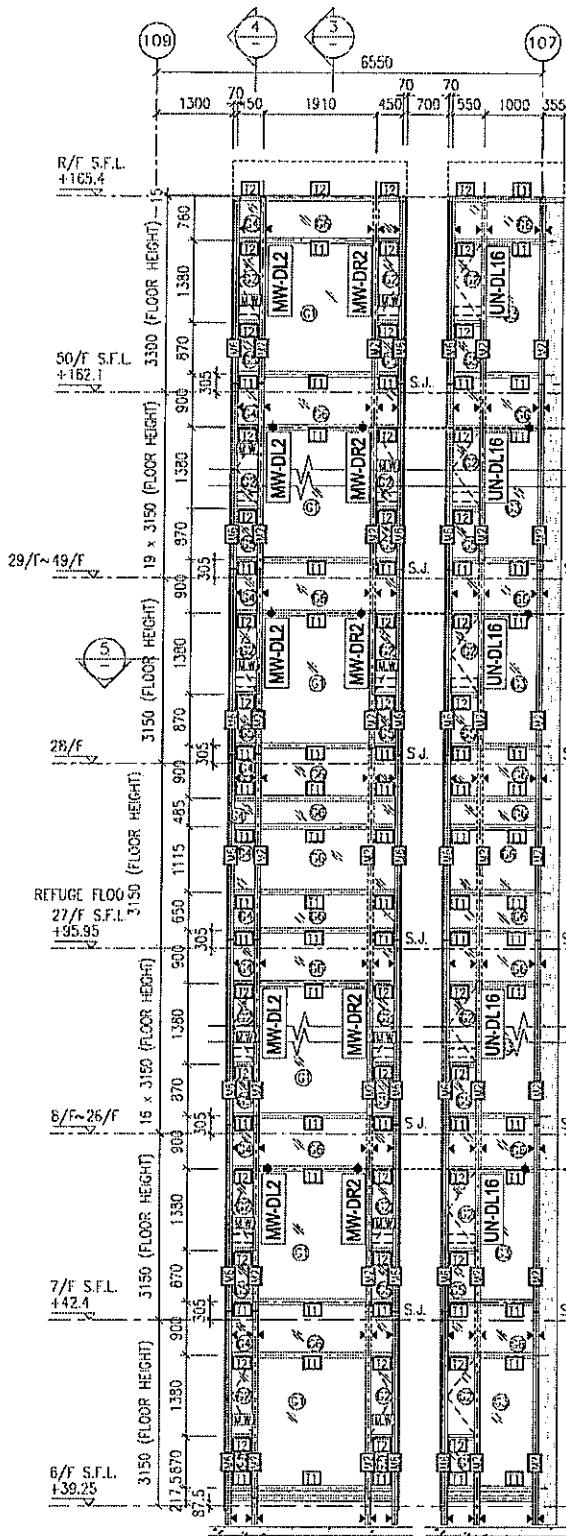


1 PART ELEVATION FOR CURTAIN WALL

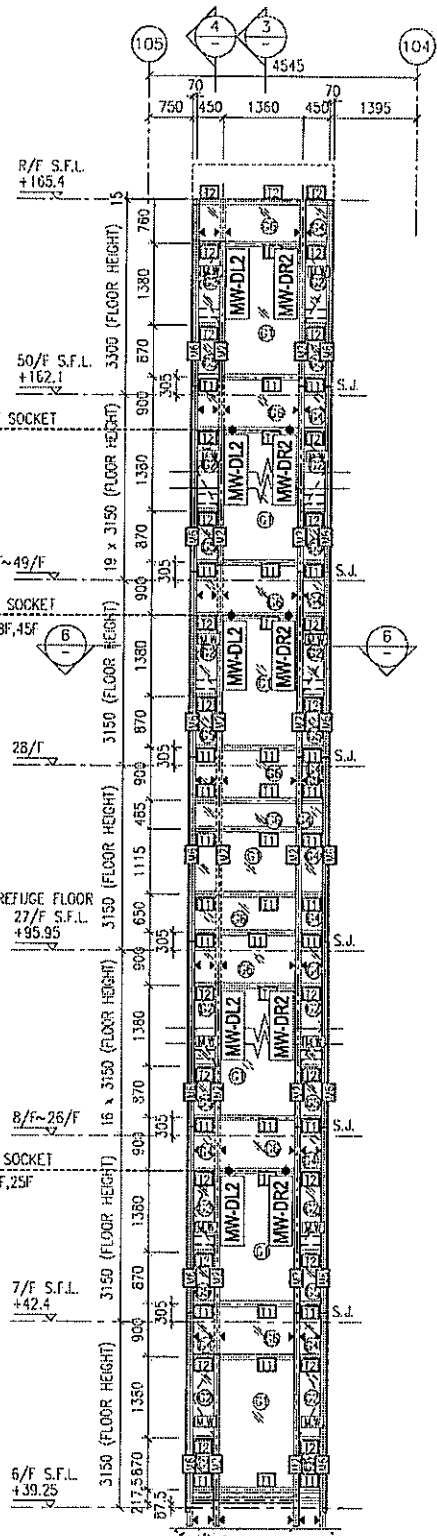

2 PART ELEVATION FOR CURTAIN WALL


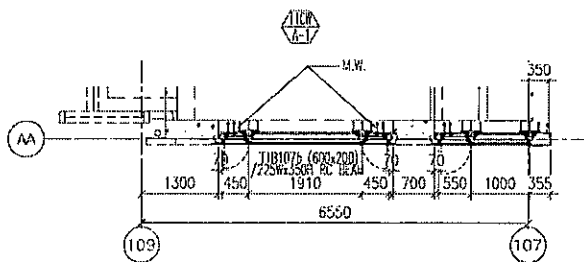


5 PART PLAN FOR CURTAIN WALL

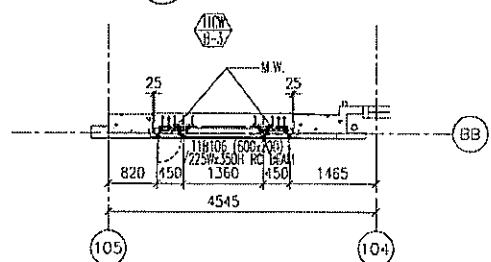




6 PART PLAN FOR CURTAIN WALL

J837-CW-2107T

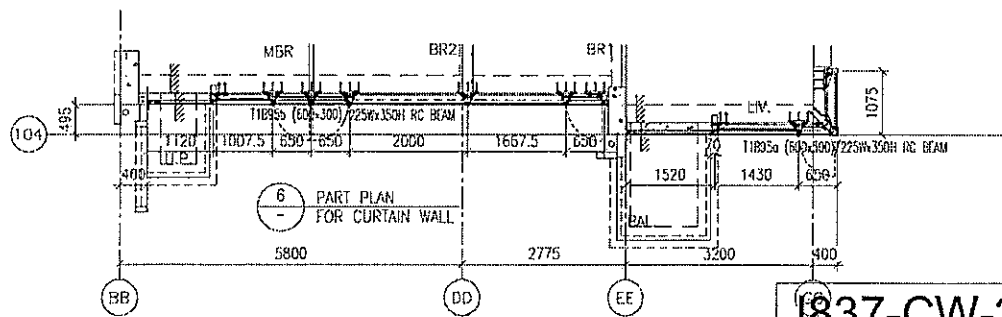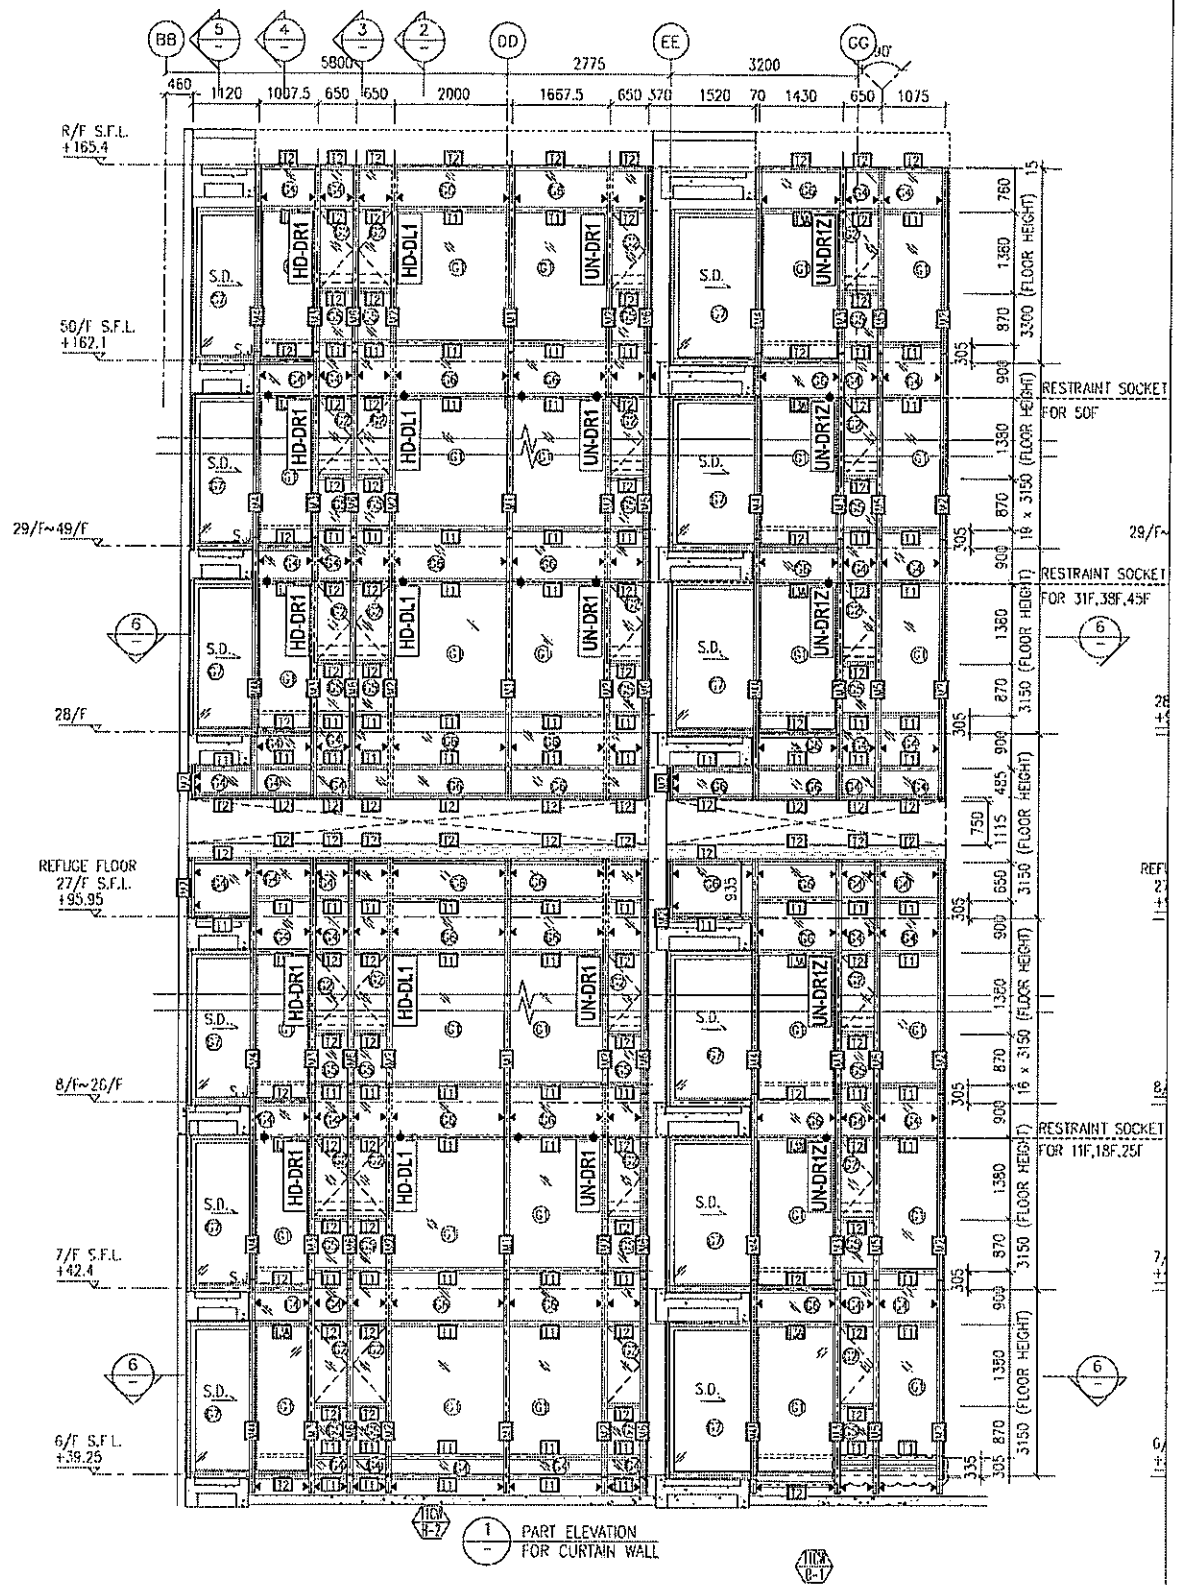


J837-CW-2108T

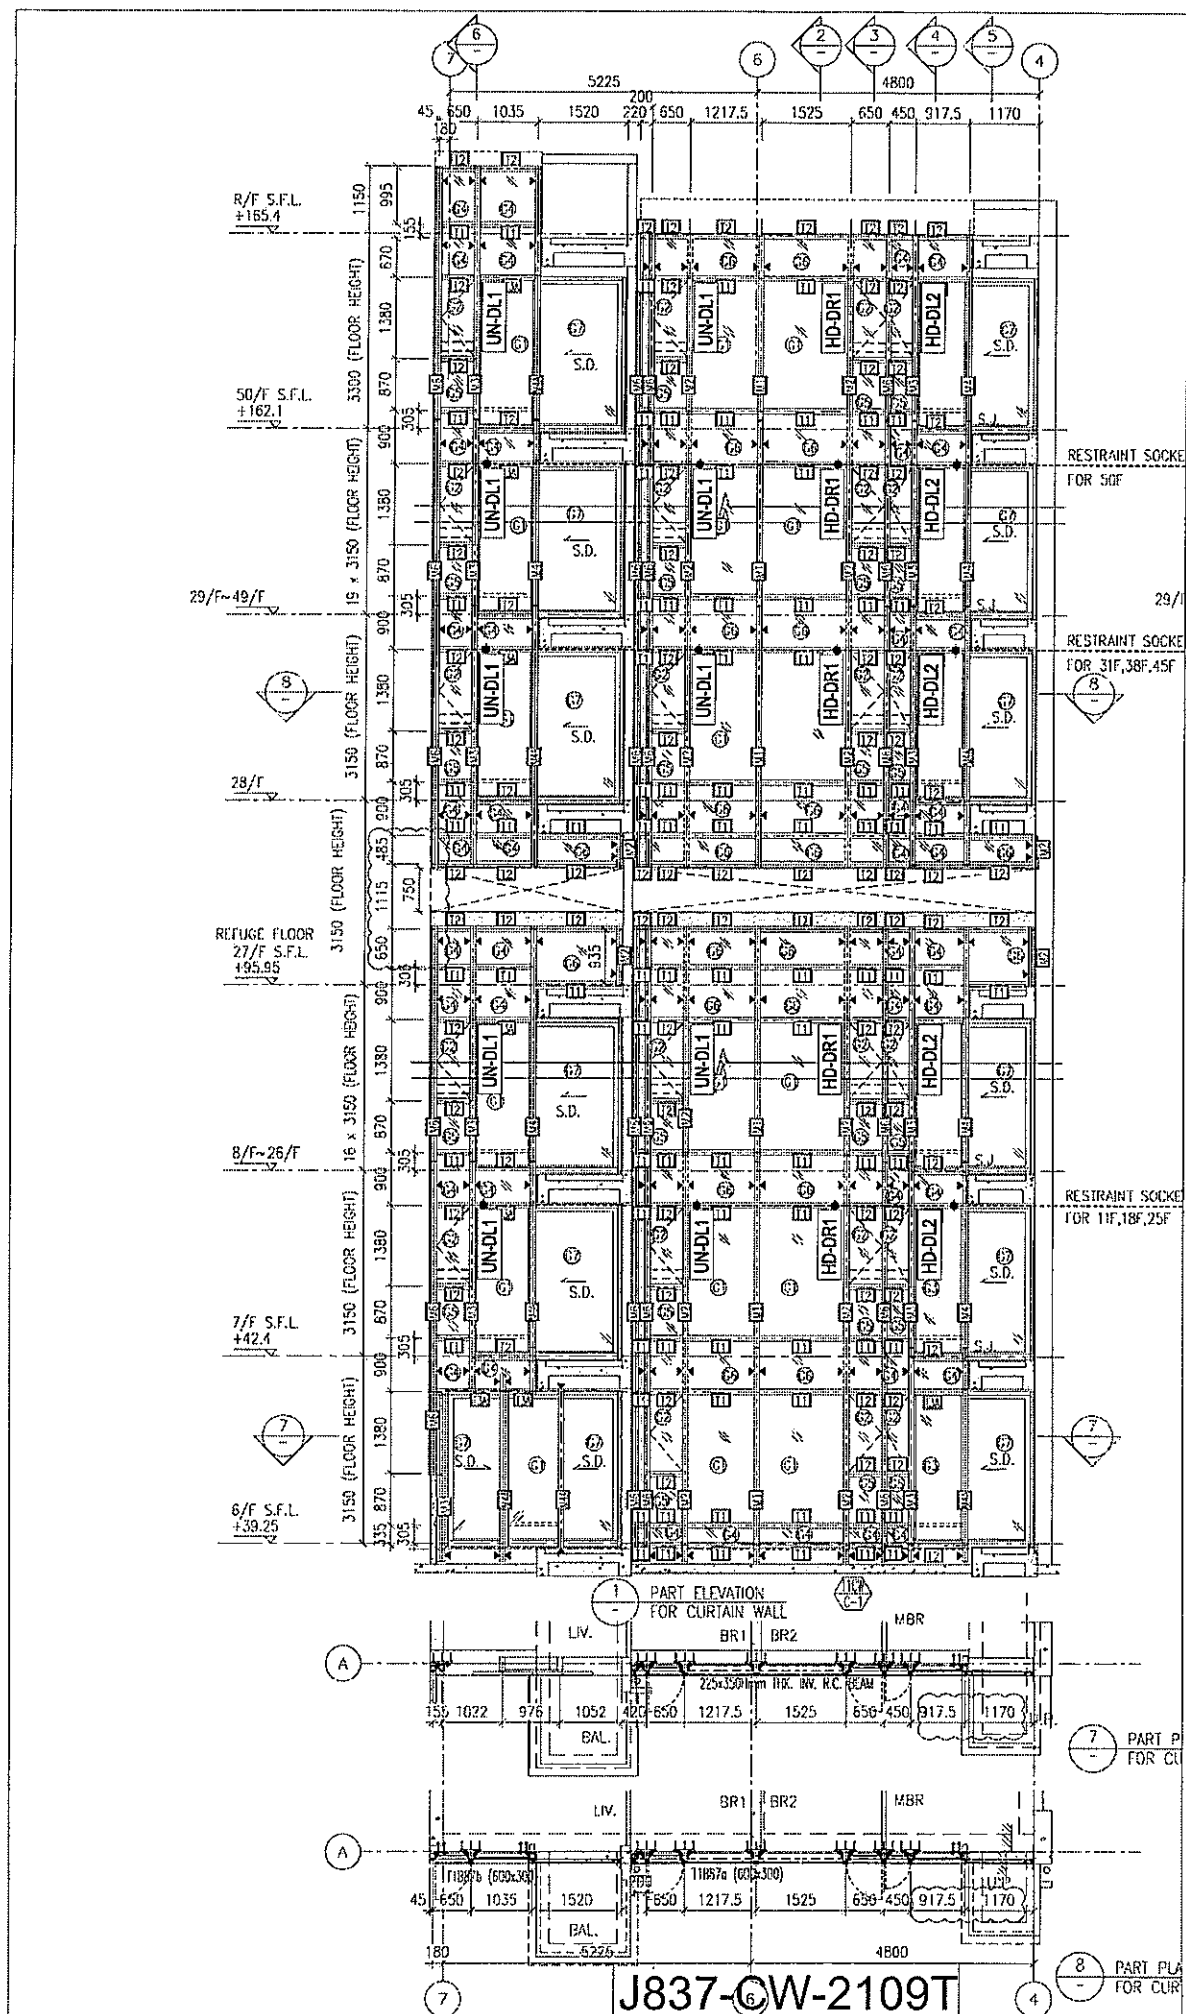

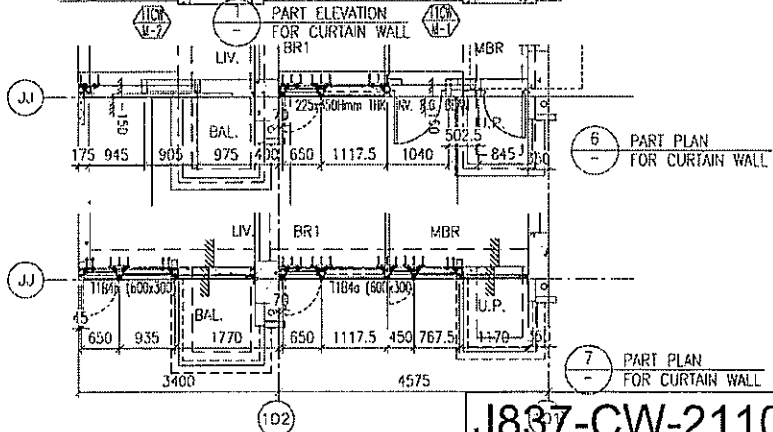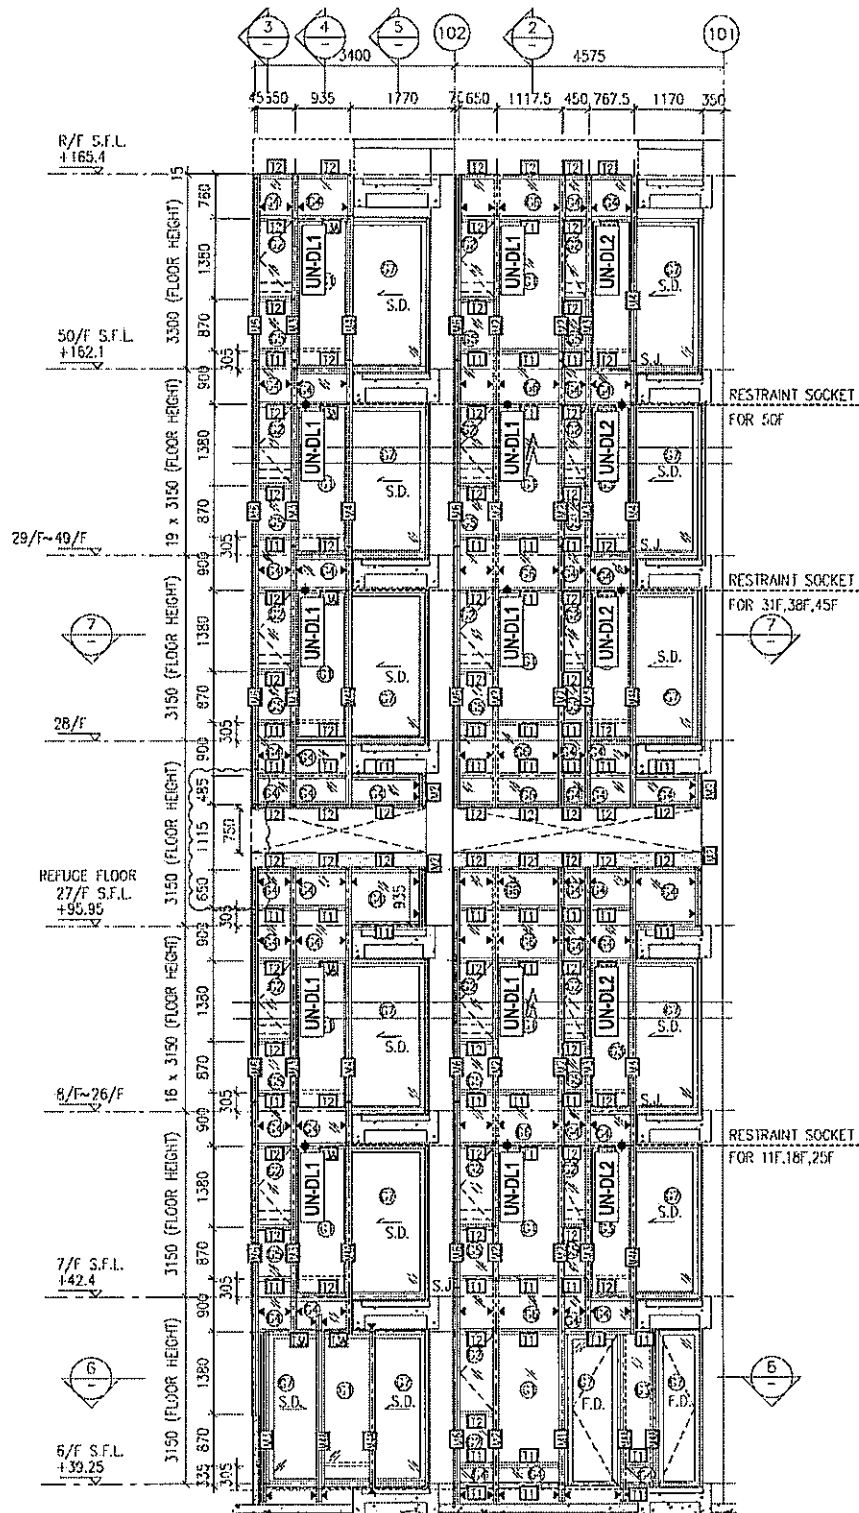



J837-CW-2110T




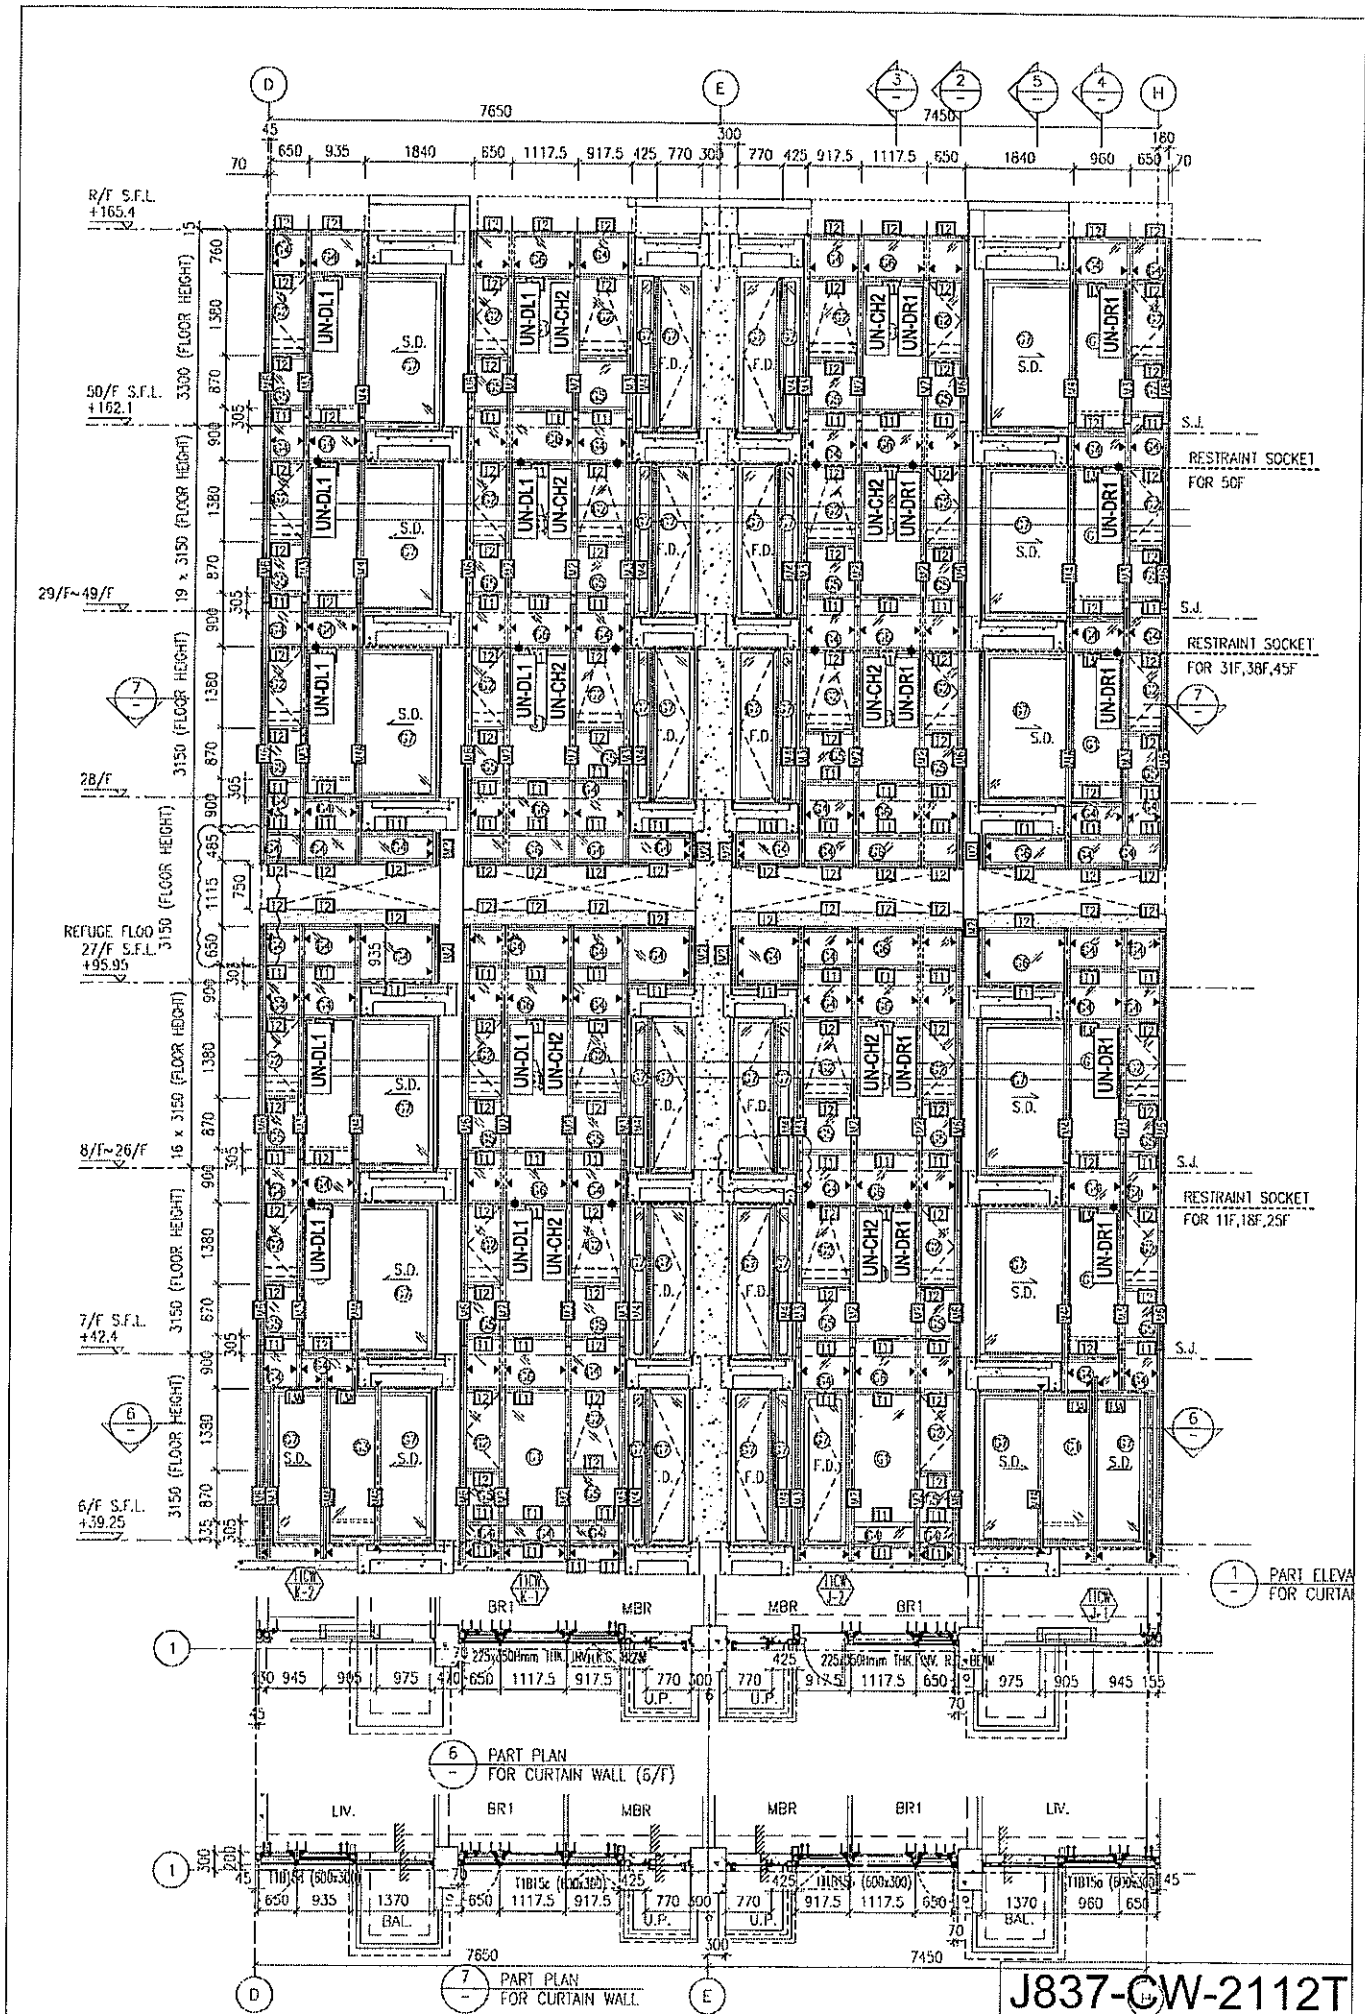


J837-CW-2112T

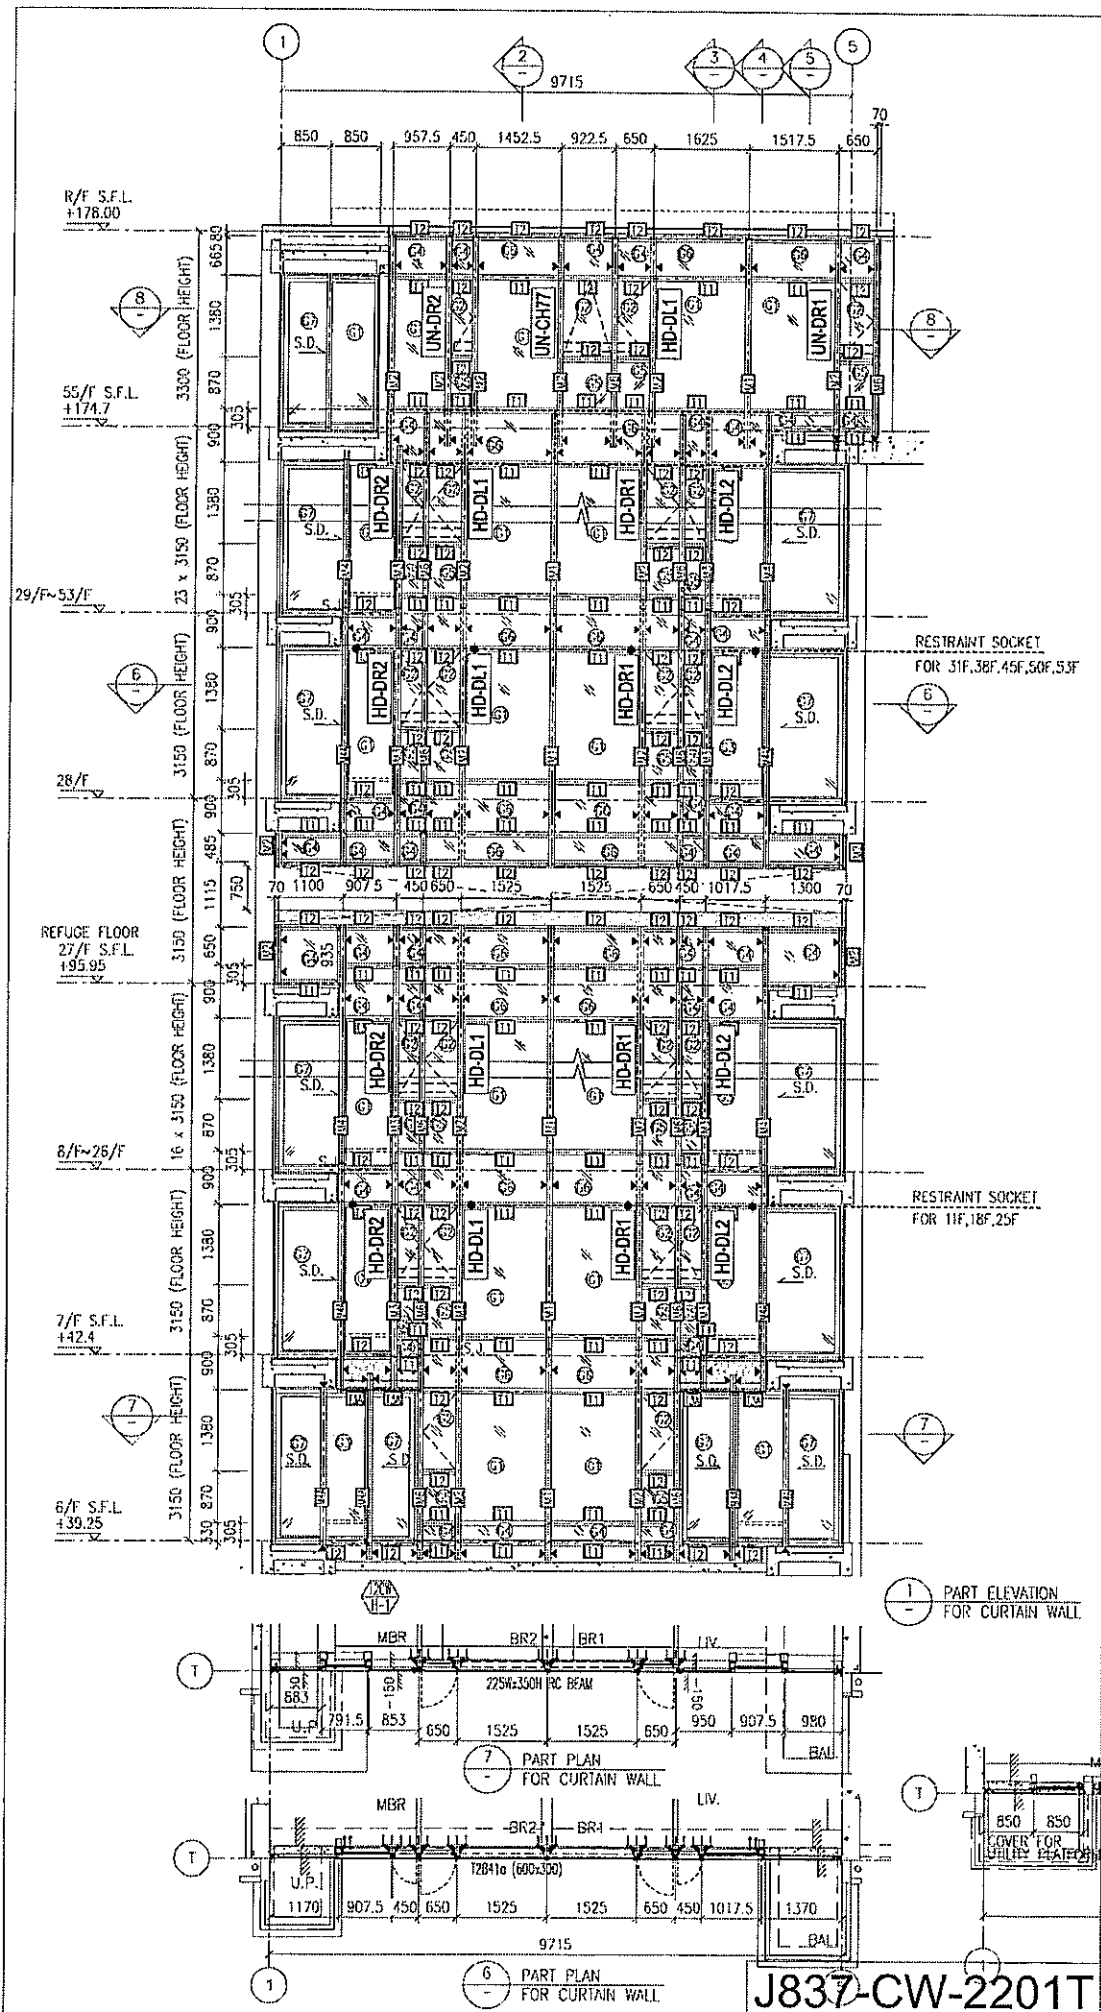

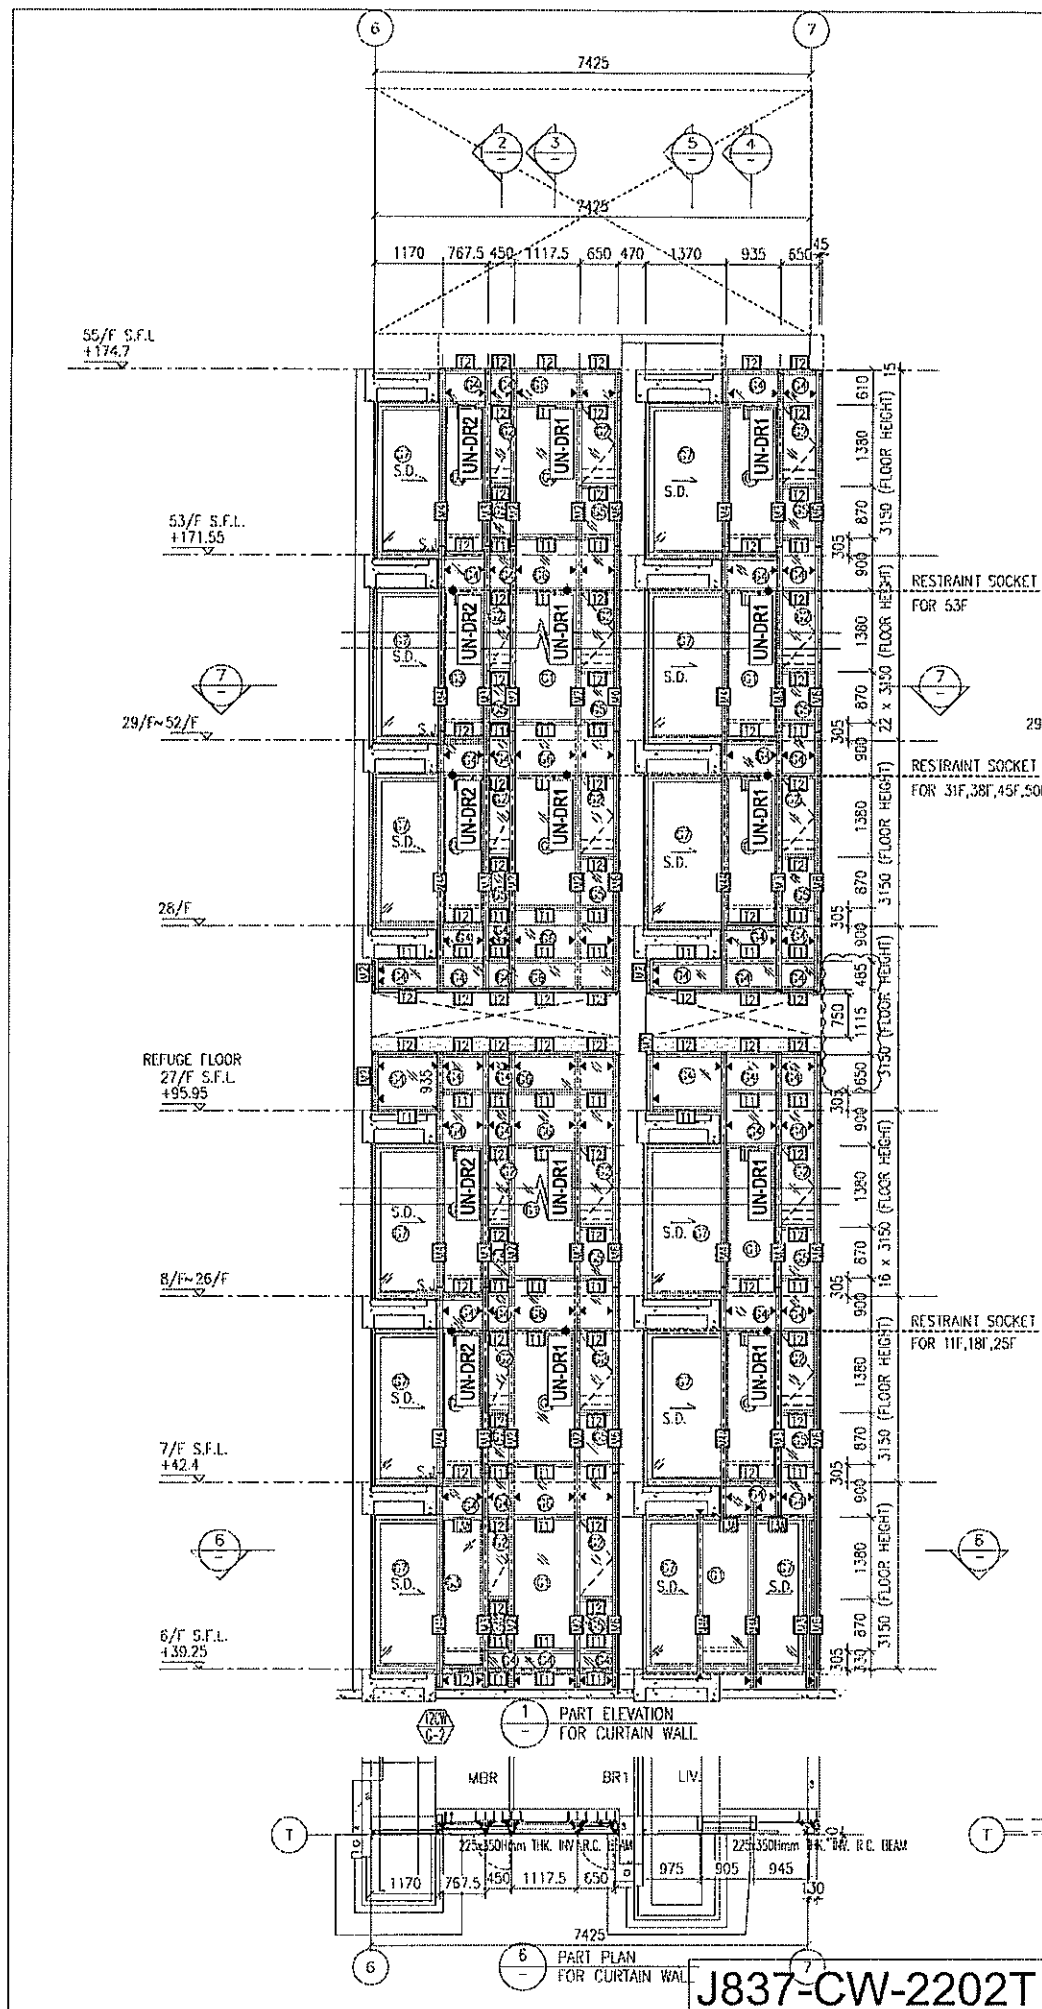


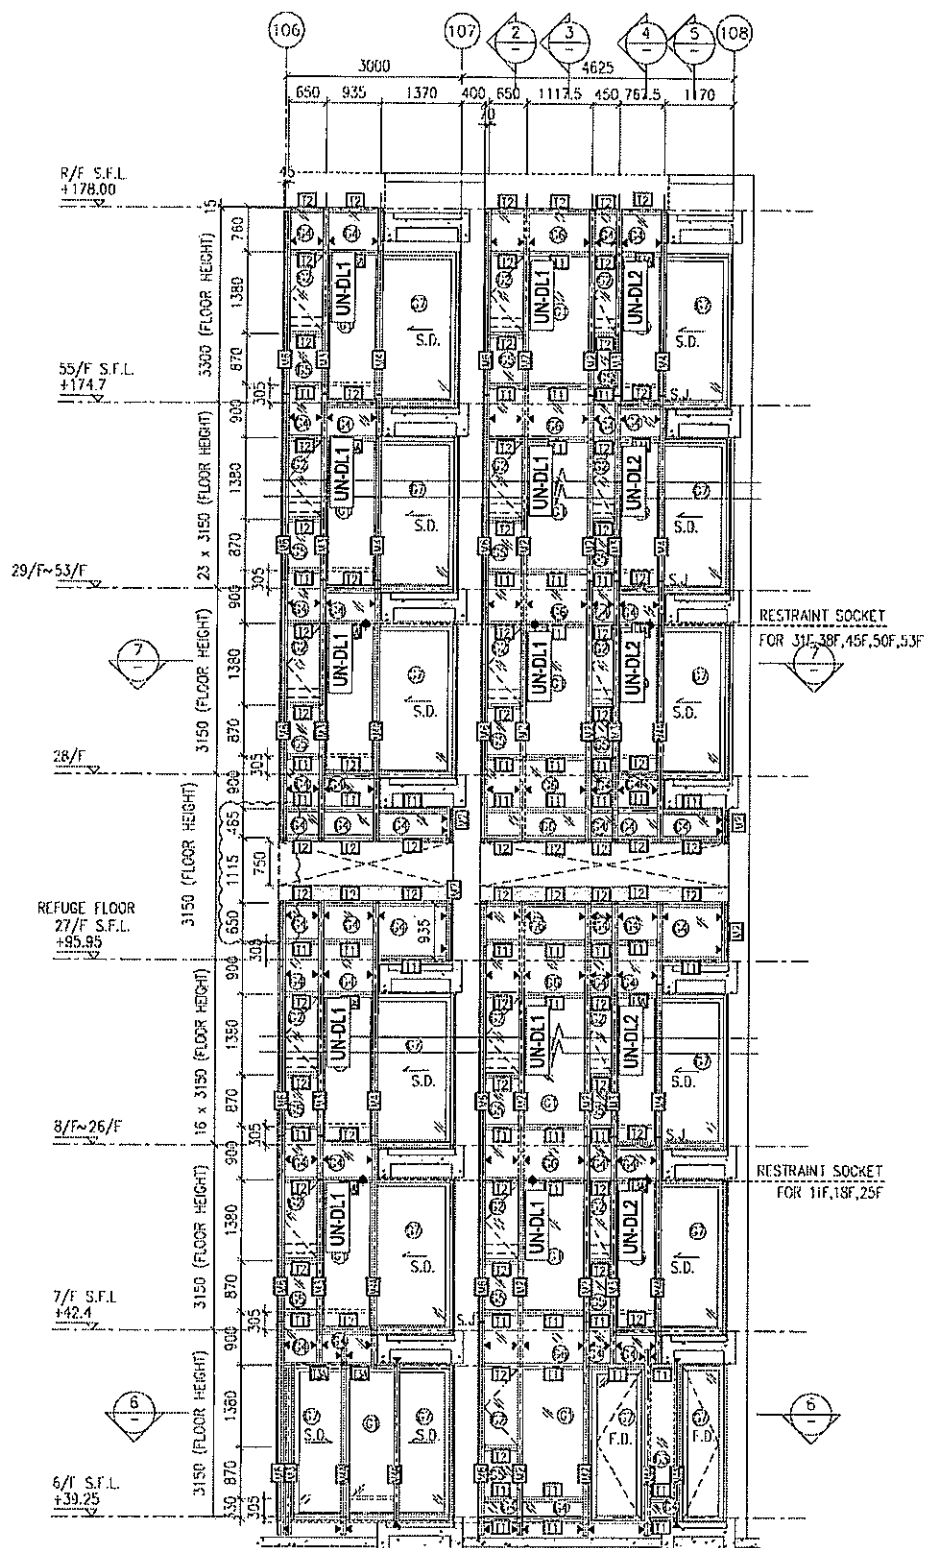


1 PART ELEVATION FOR CURTAIN WALL

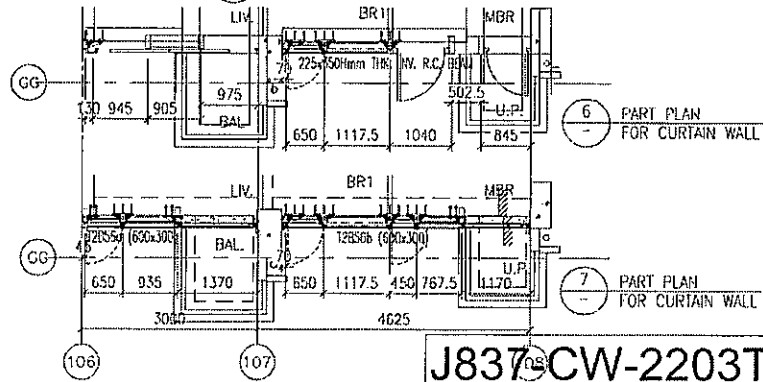


J837 CW-2203T

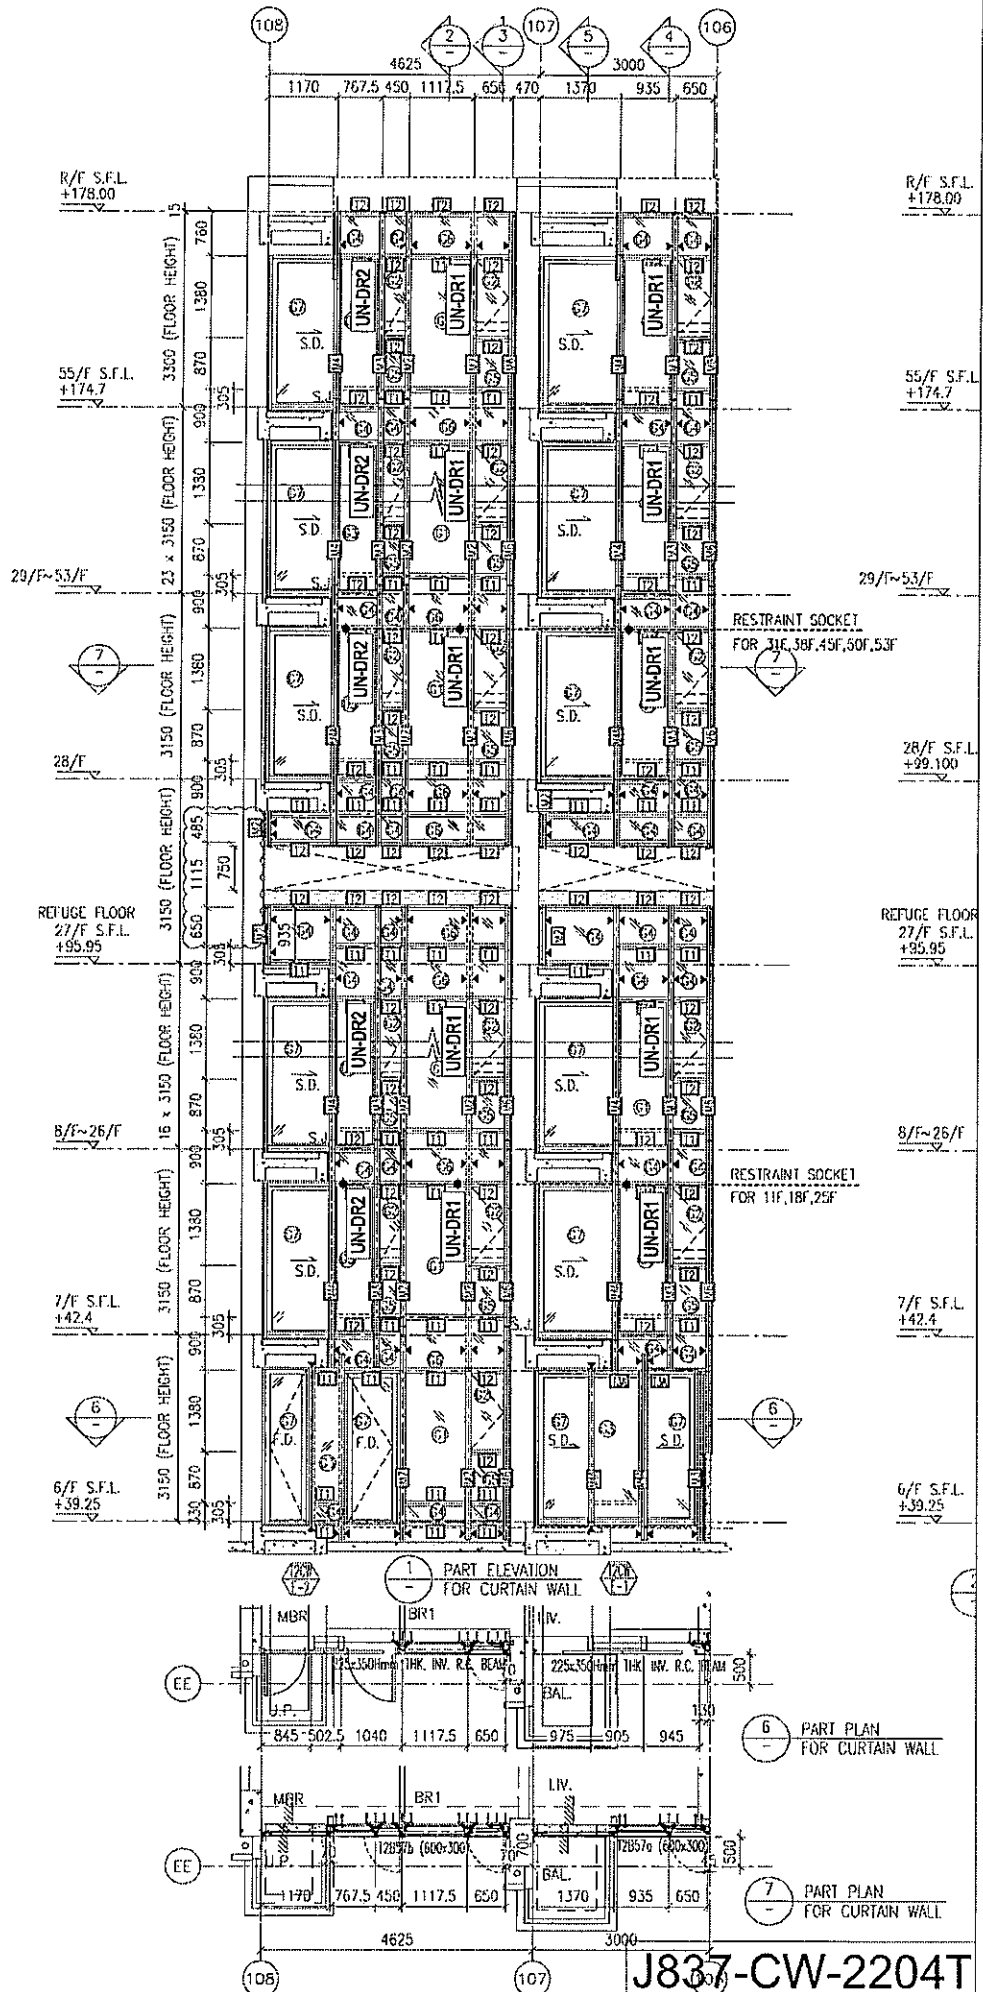

J837-CW-2204T

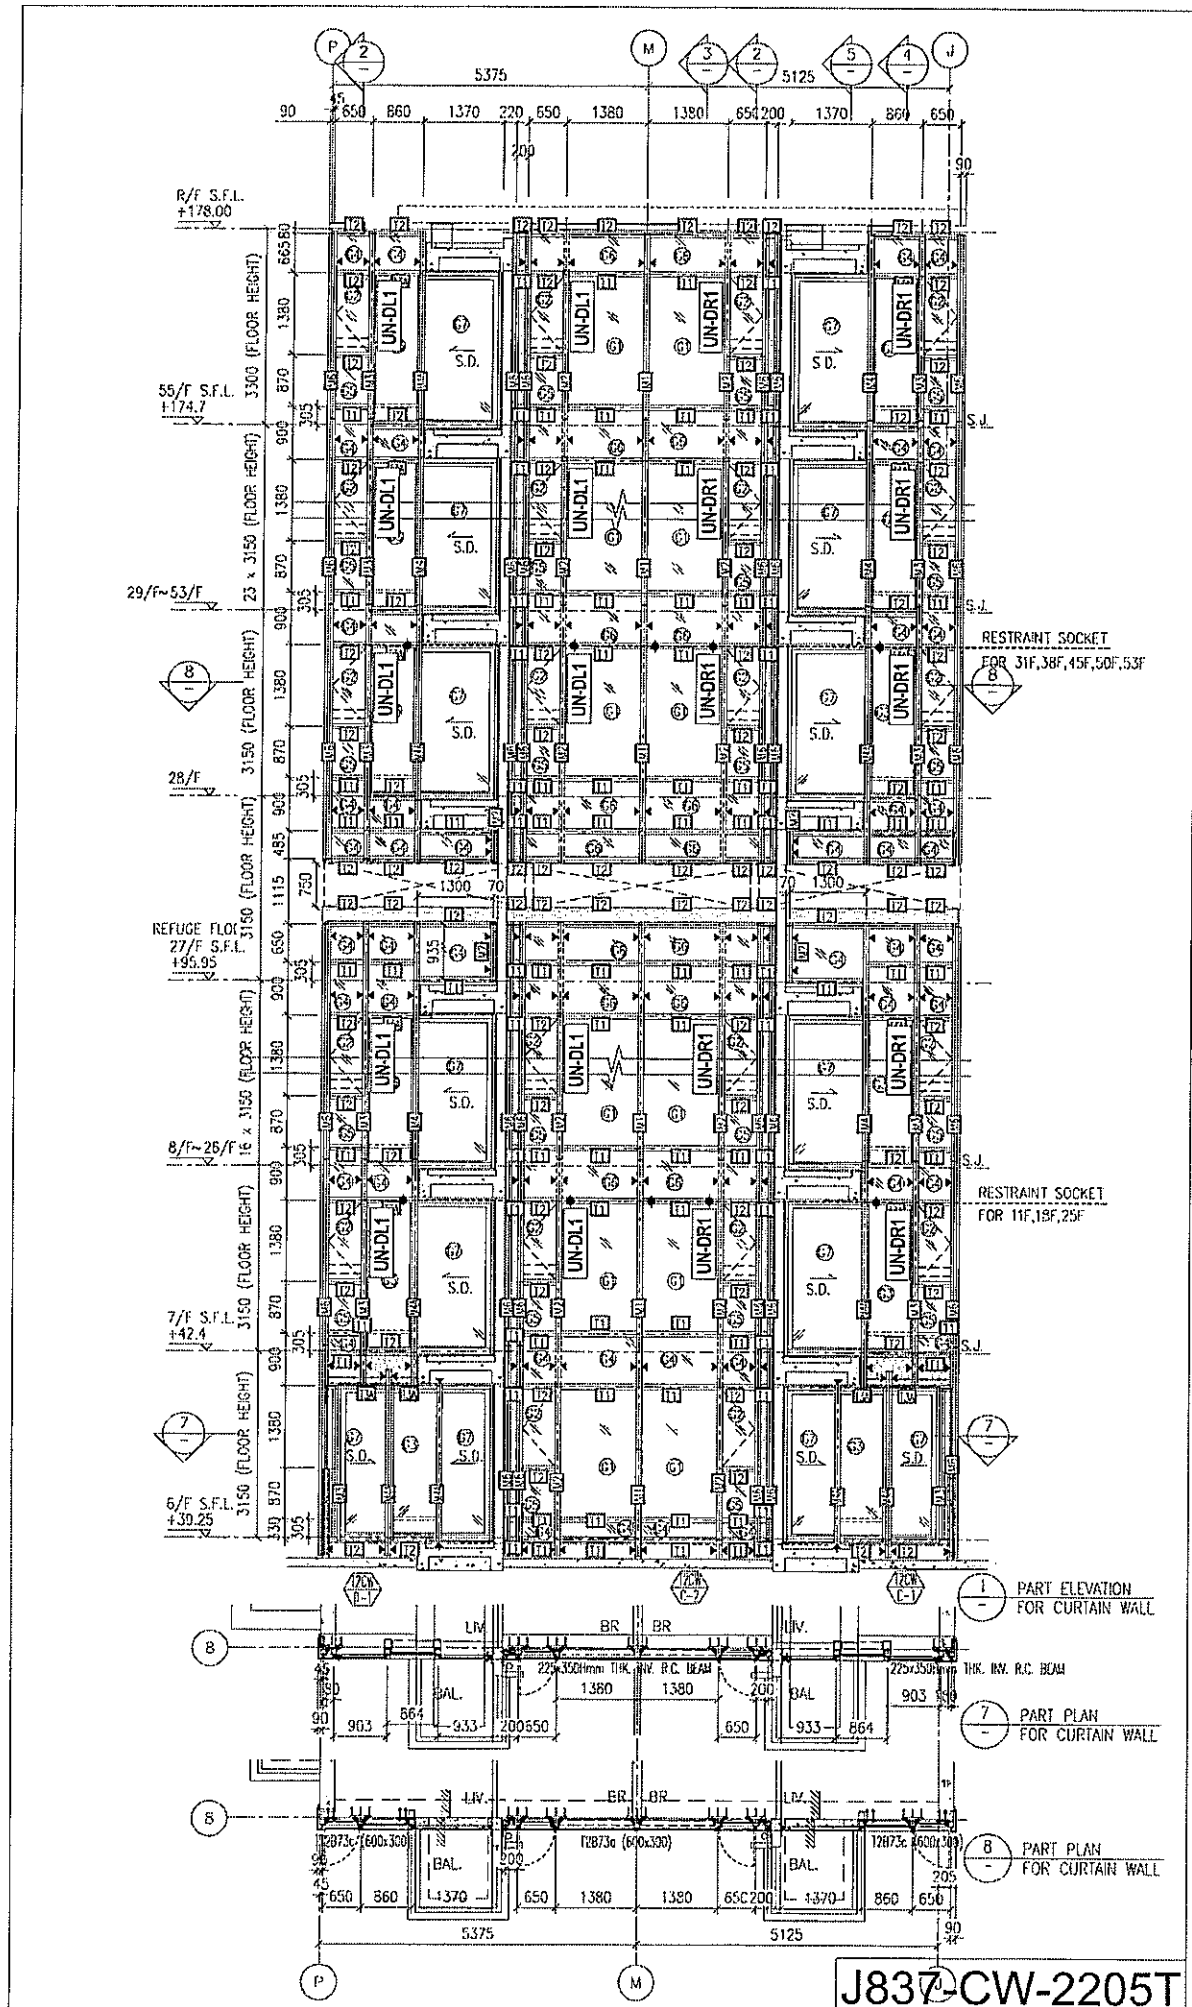


J837-CW-2205T

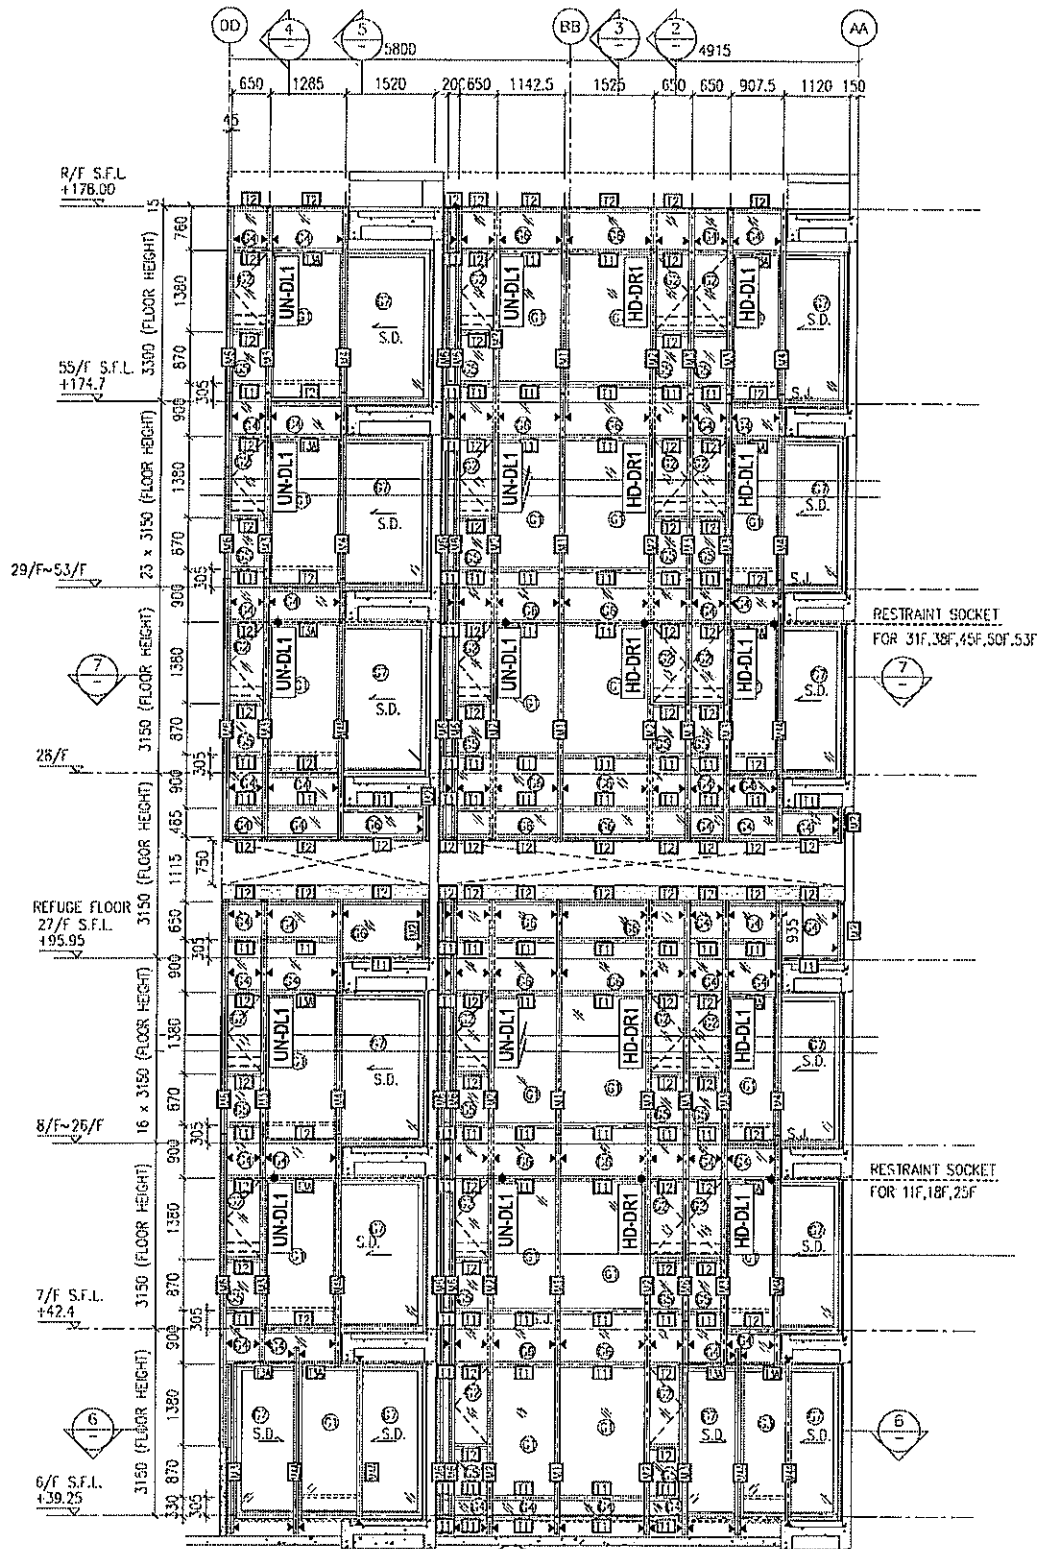

RESTRAINT SOCKET
FOR 31F,38F,45F,50F,53F




RESTRAINT SOCKET
FOR 11F,18F,25F

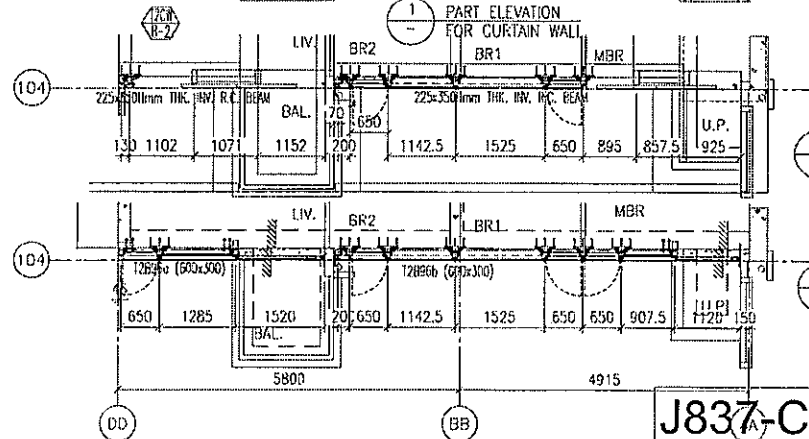


6 PART PLAN
FOR CURTAIN WALL

7 PART PLAN
FOR CURTAIN WALL



J837-CW-2206T

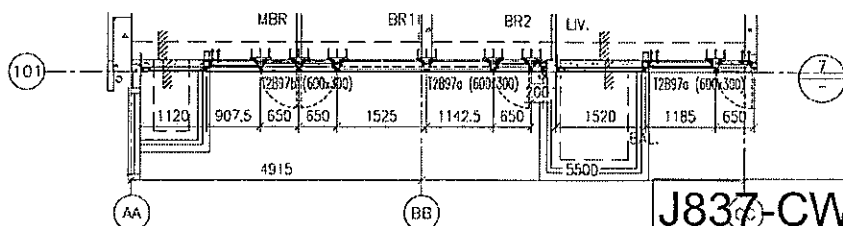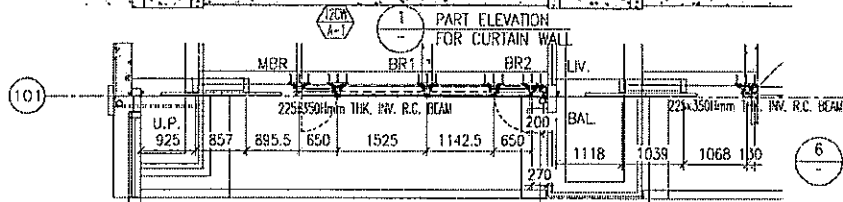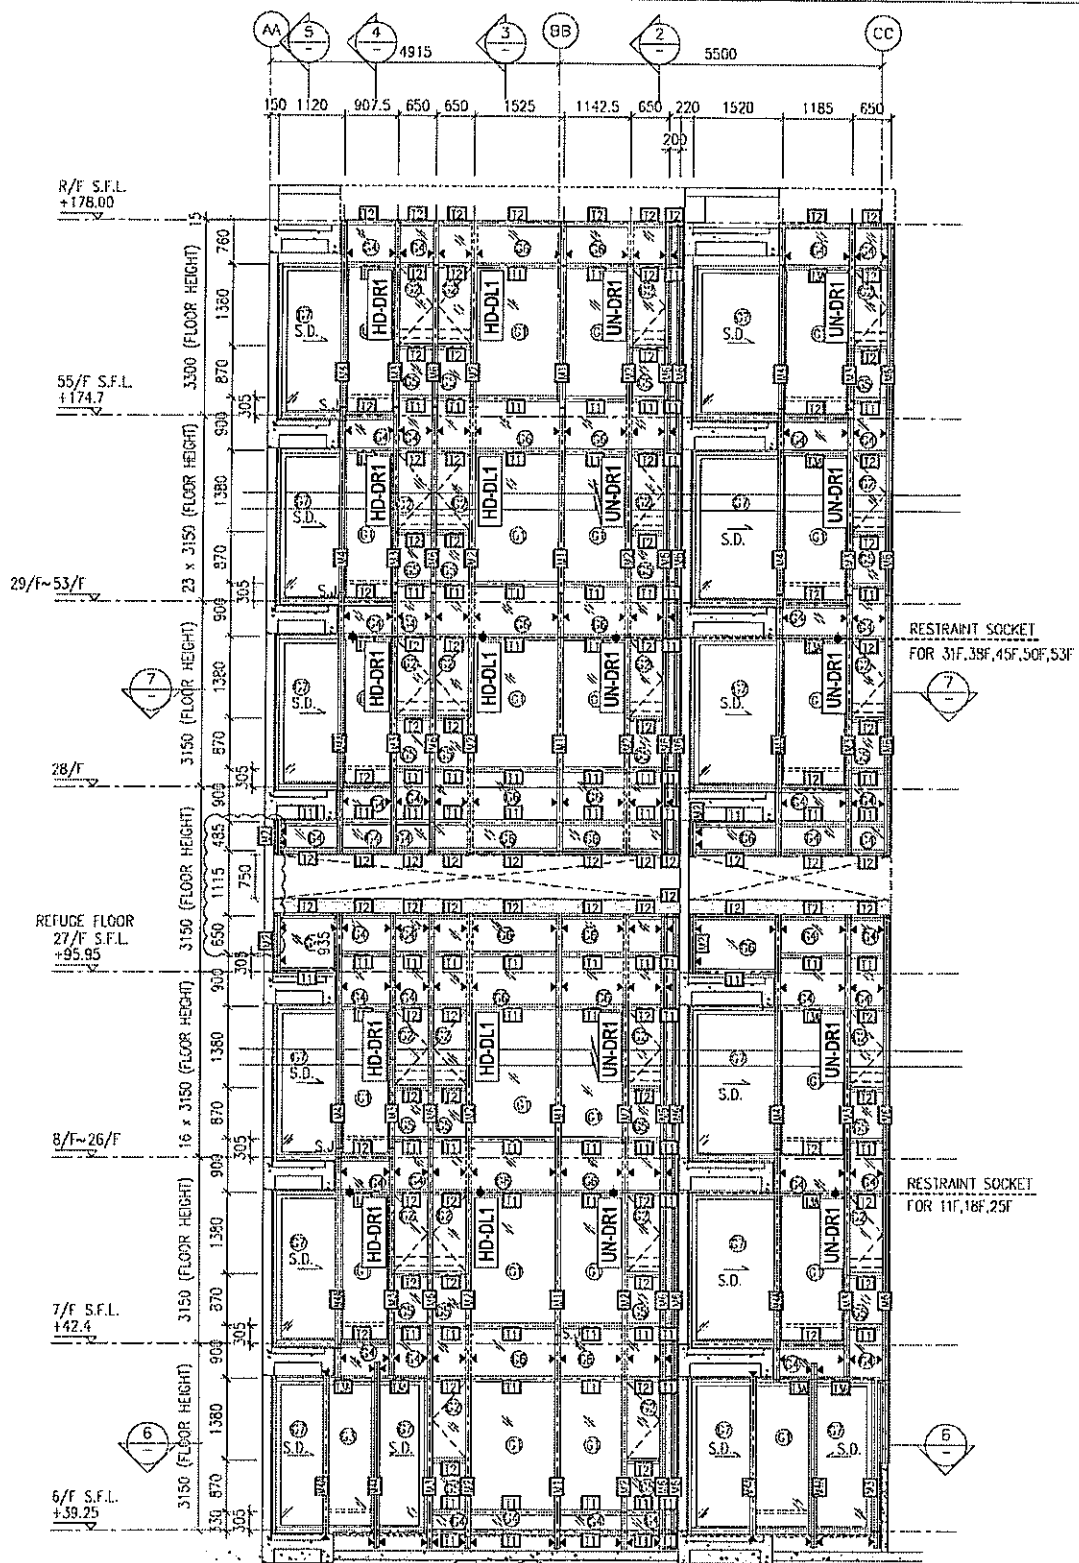

J837-CW-2208T

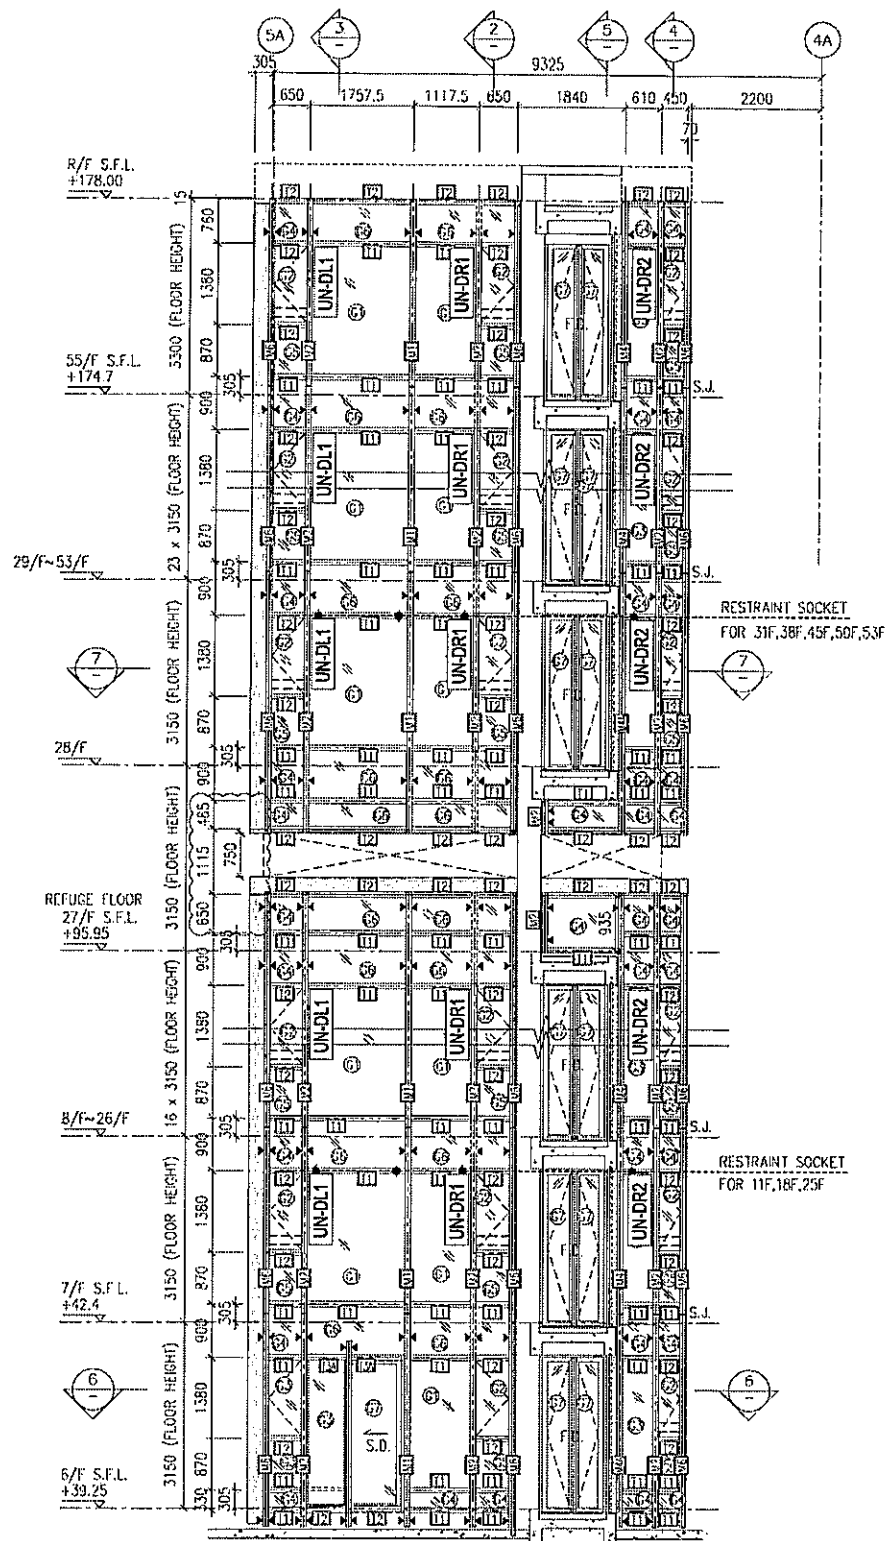

J837-CW-2209T

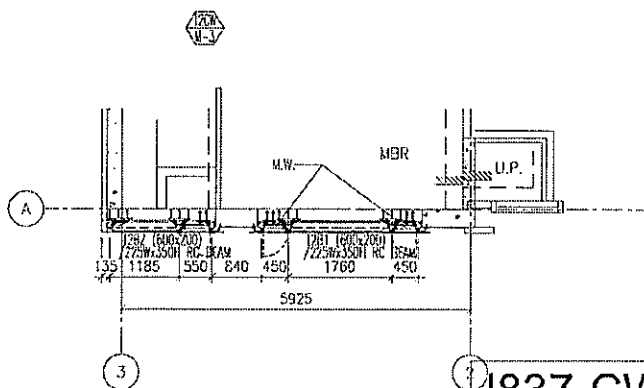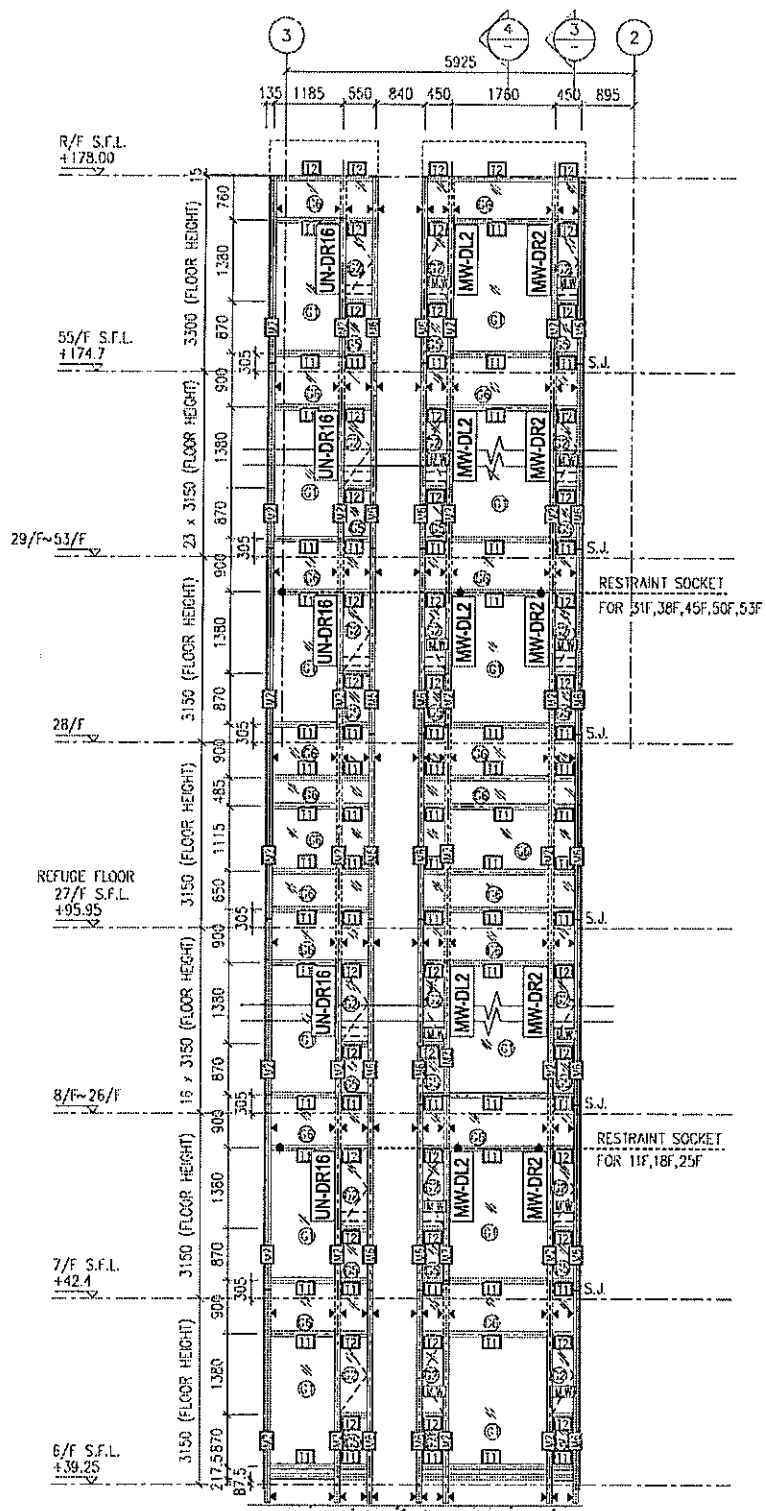

J837-CW-2210T

R/F S.F.L.
+178.00

55/F S.F.L.
+174.7

20/F ~ 53/F

28/F

REFUGE FLOOR
27/F S.F.L.

29/F
RESTRAINT SOCKS
FOR 31F, 38F, 45F


RESTRAINT SOCKS
FOR 11F, 18F, 25F



1 PART ELEVATION
FOR CURTAIN WALL

6 PART PLAN
FOR CURTAIN WALL


7 PART PLAN
FOR CURTAIN WALL


J837-CW-2211T

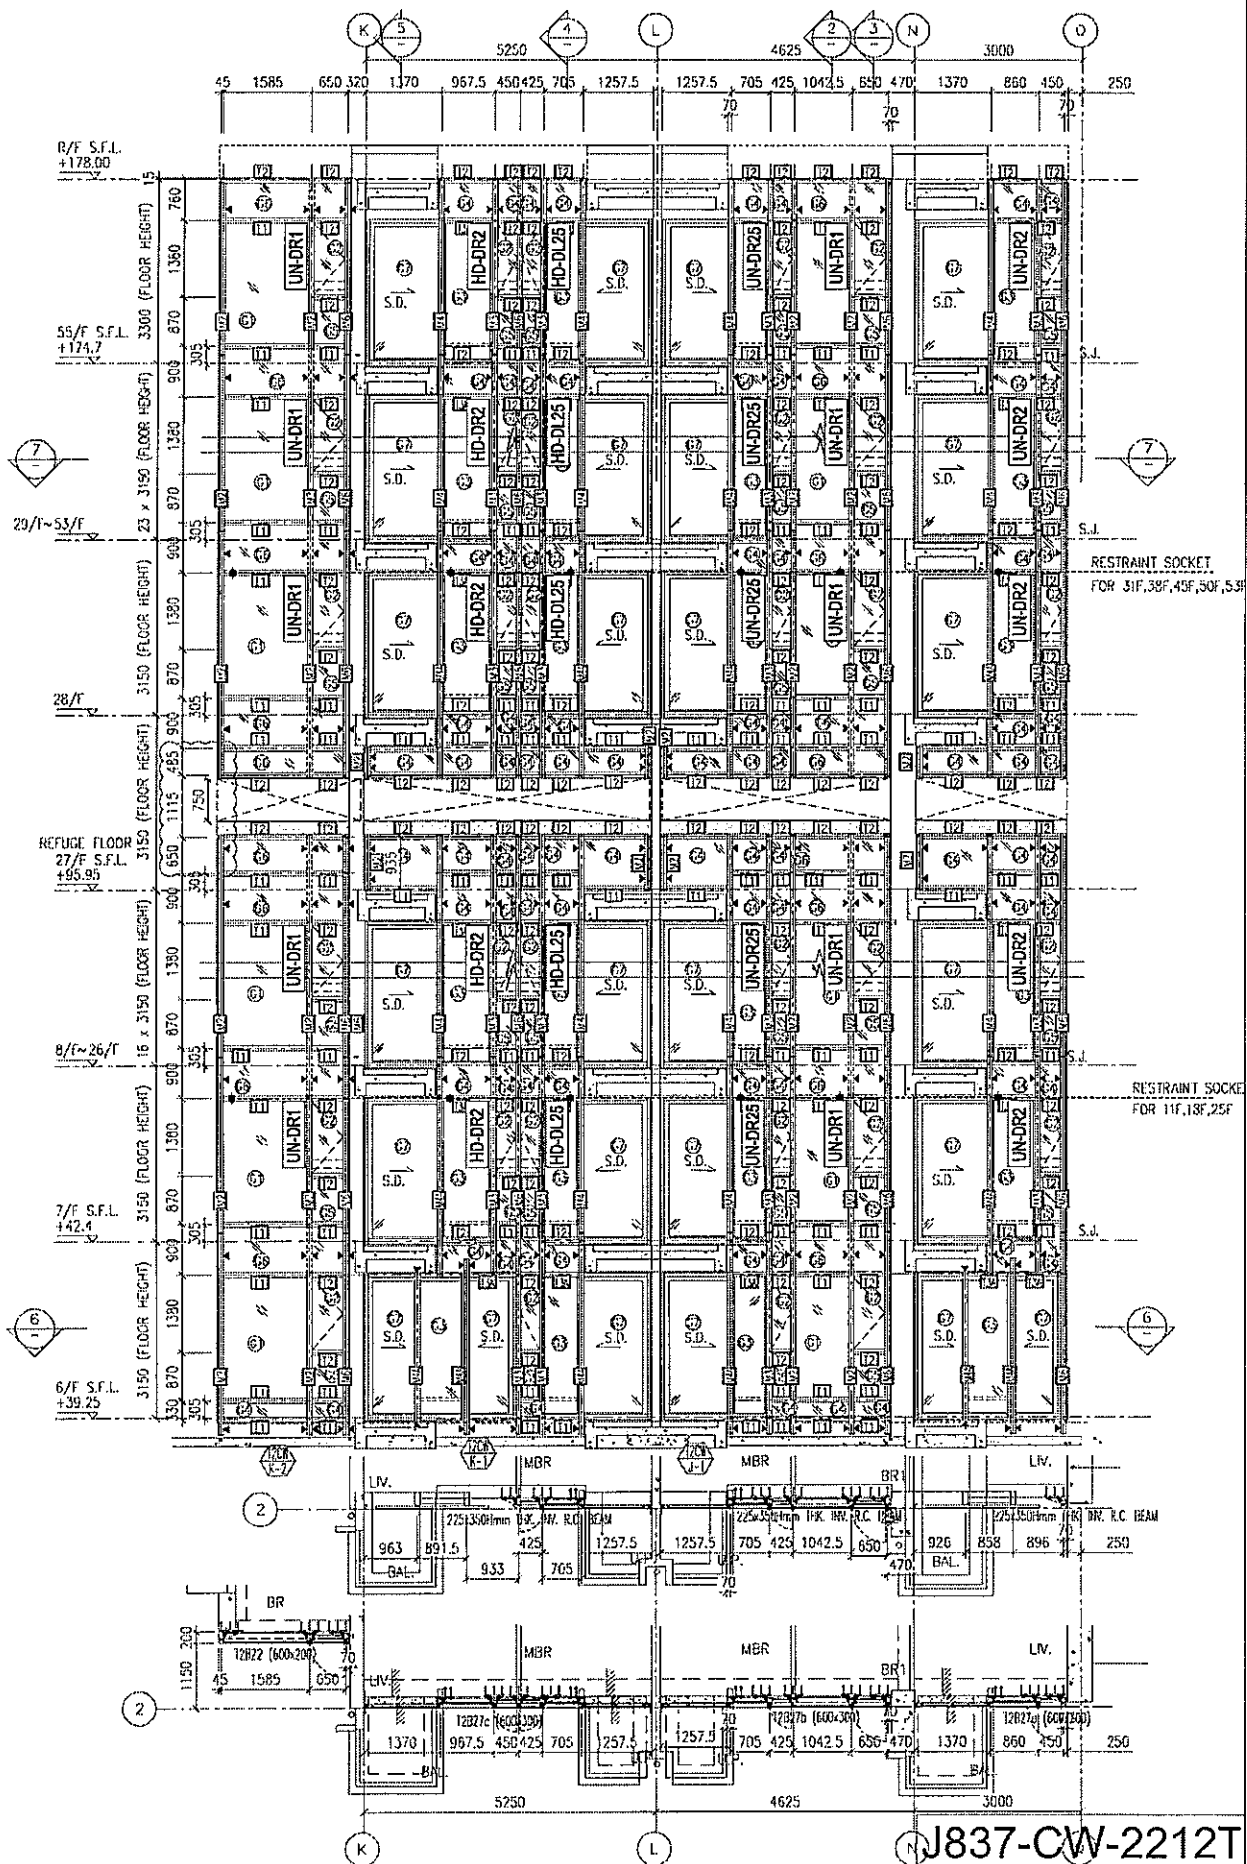


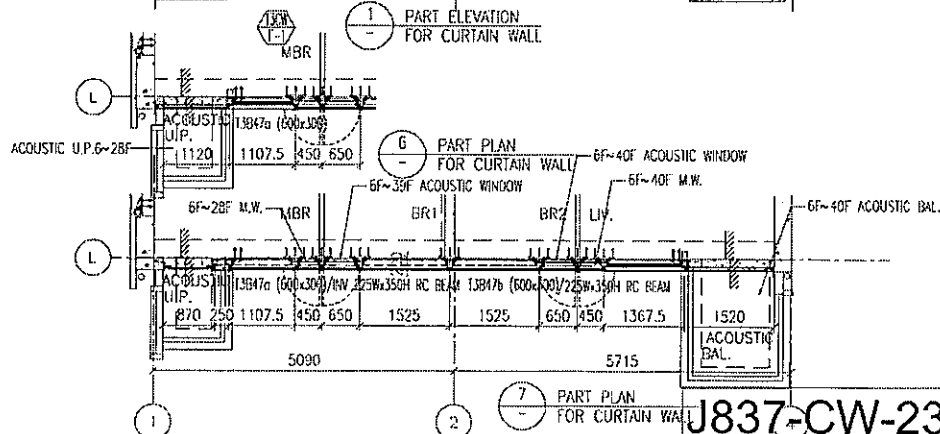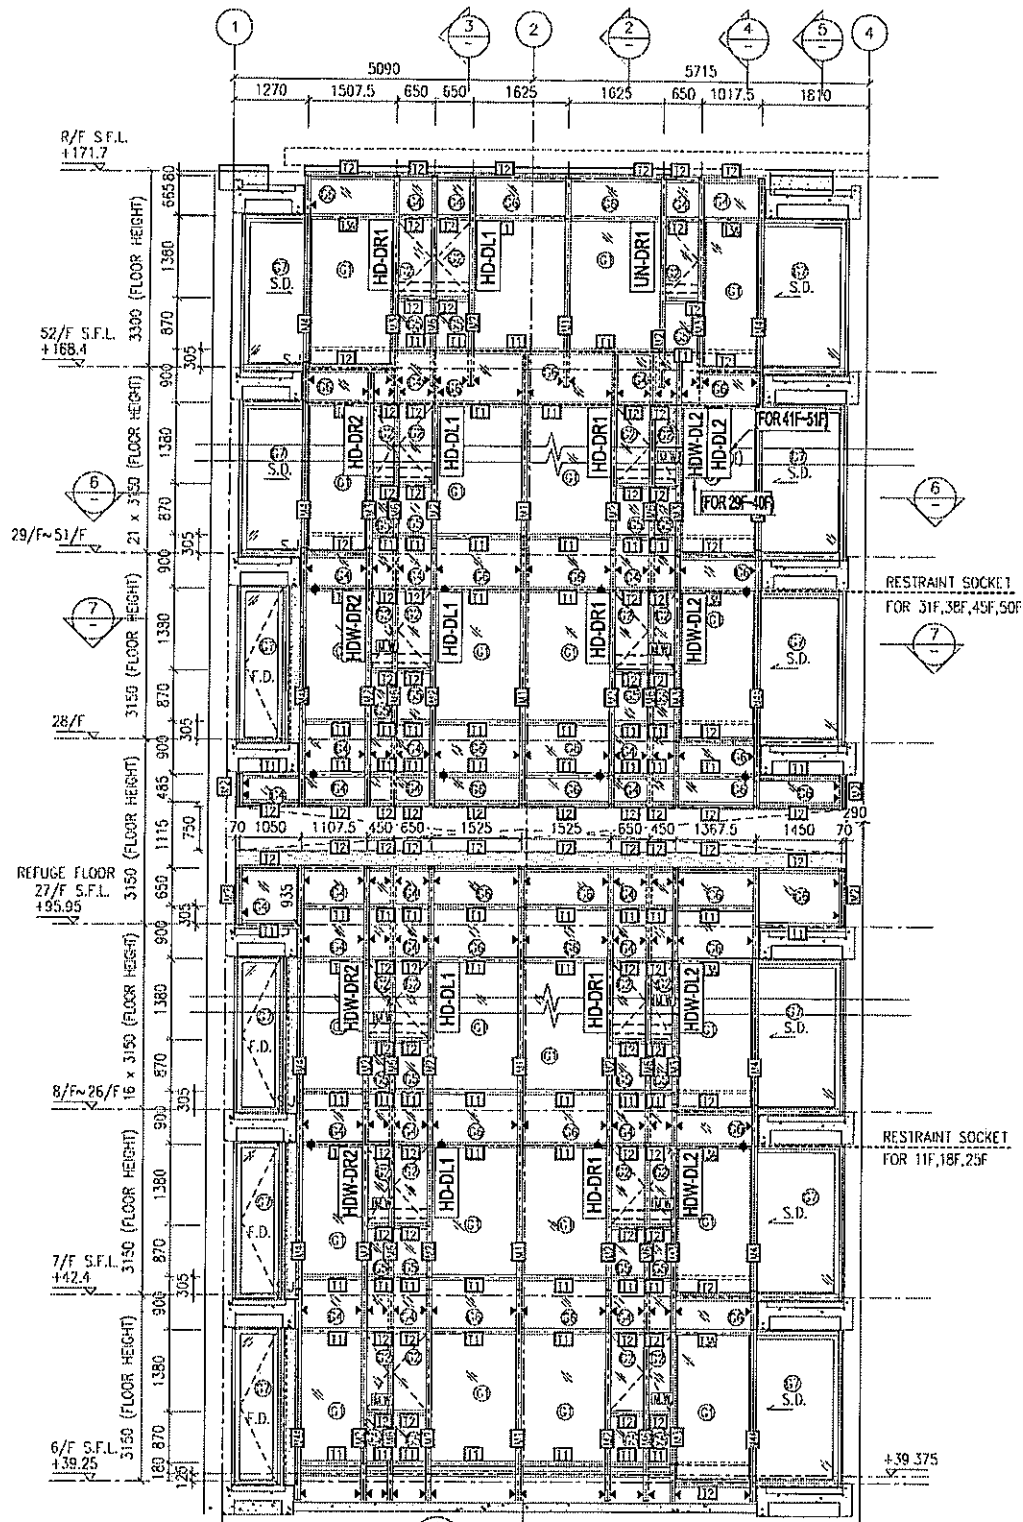


J837-CW-2301T

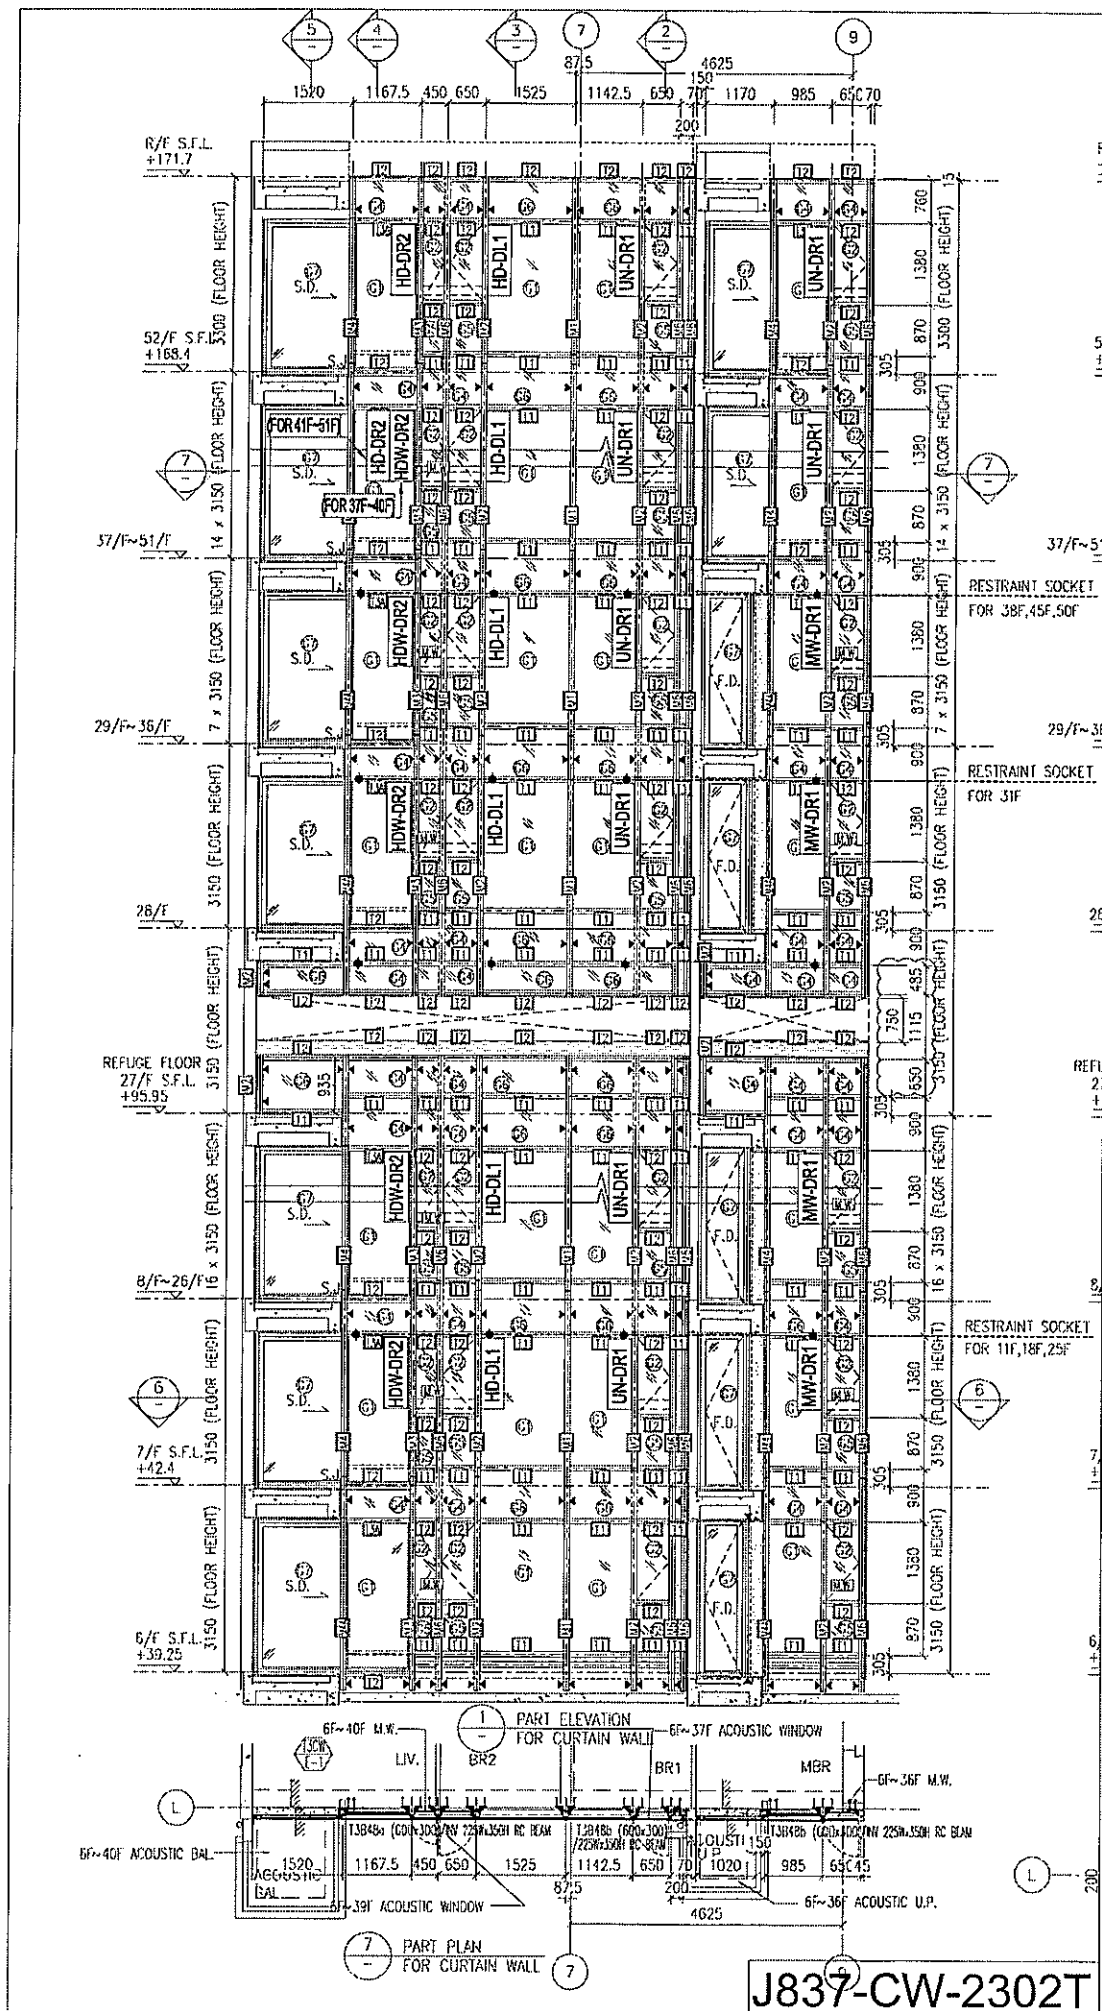

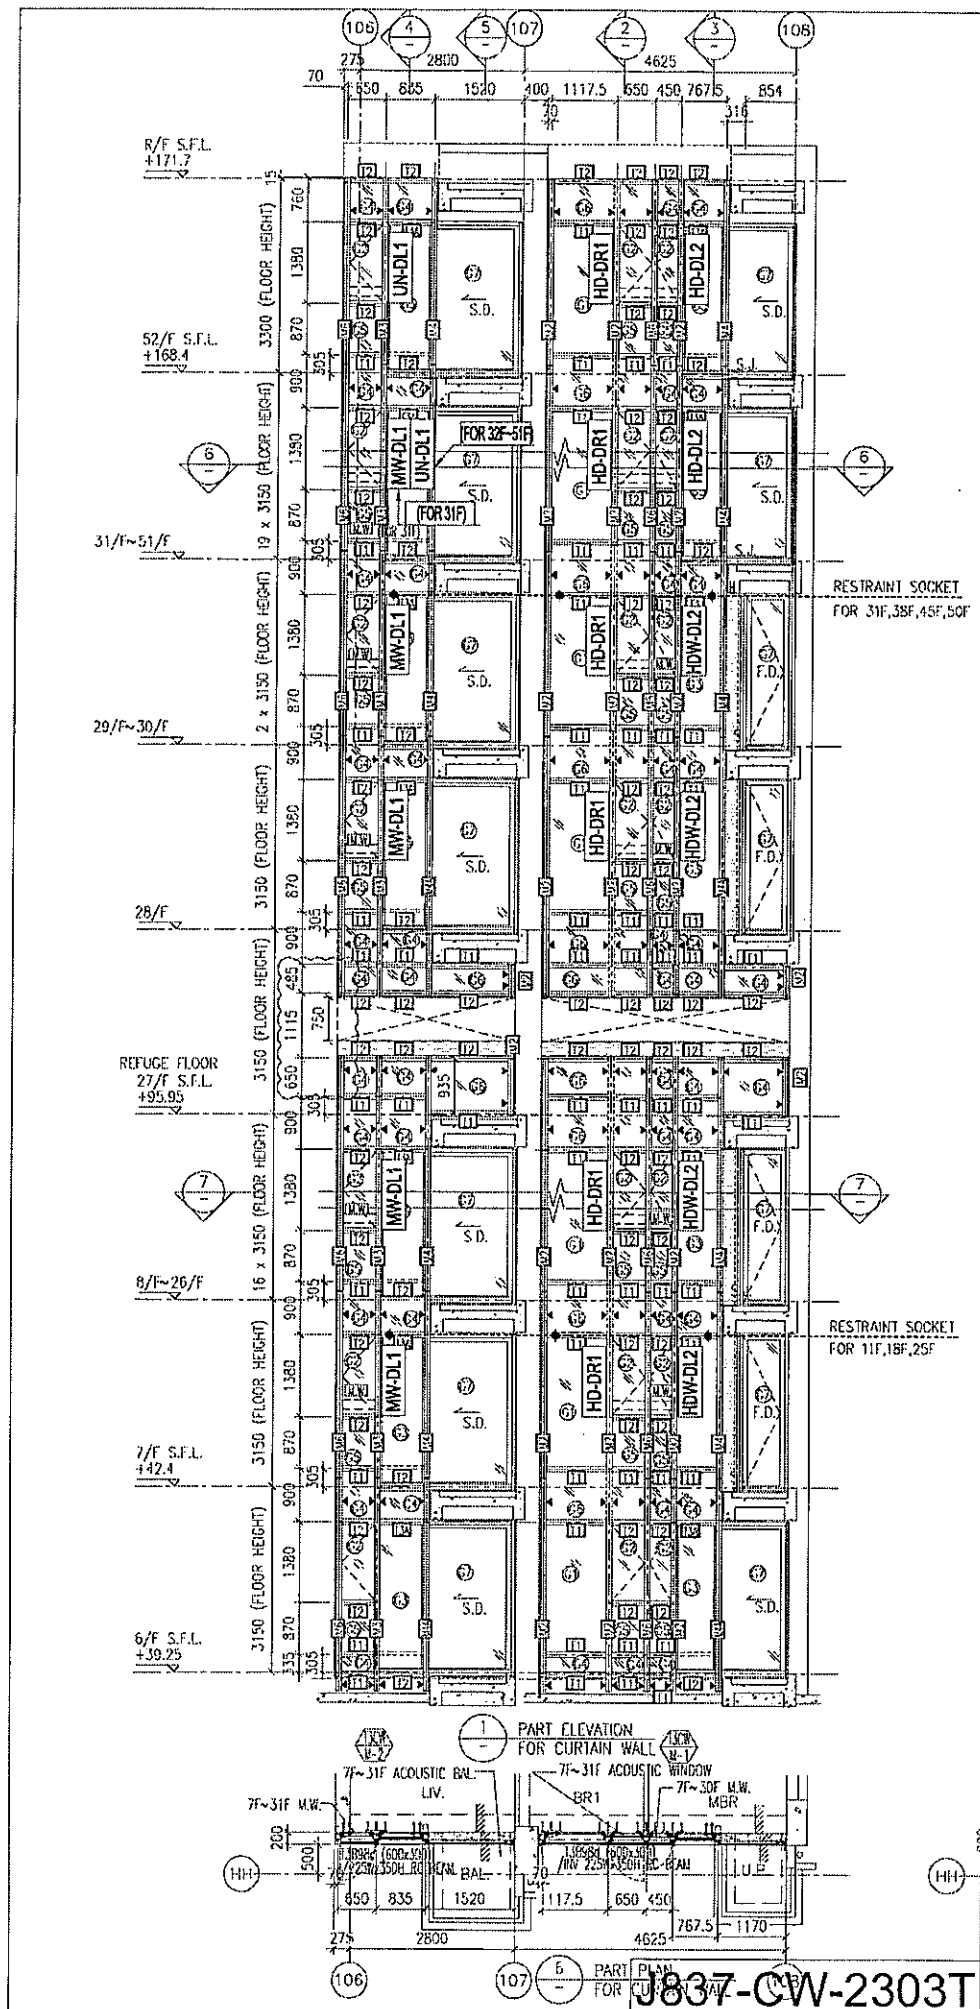


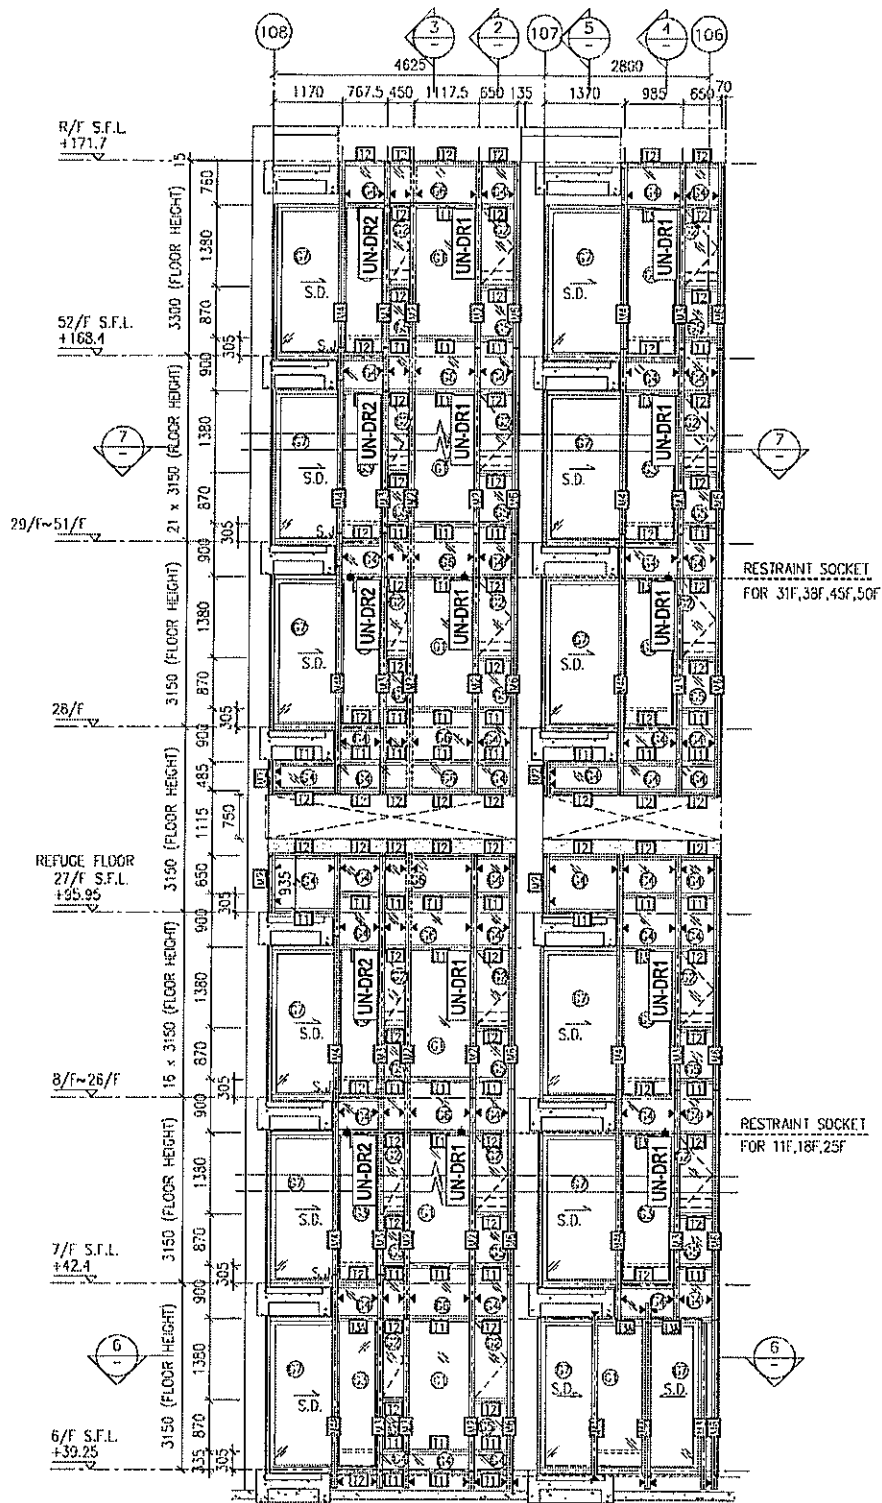

1 PART ELEVATION FOR CURTAIN WALL

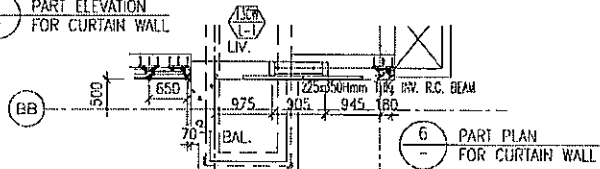


6 PART PLAN FOR CURTAIN WALL

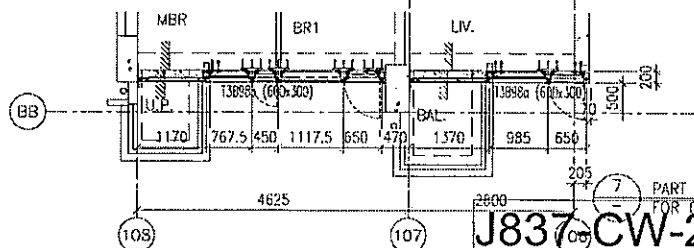



7 PART PLAN FOR CURTAIN WALL



J837 CW-2304T

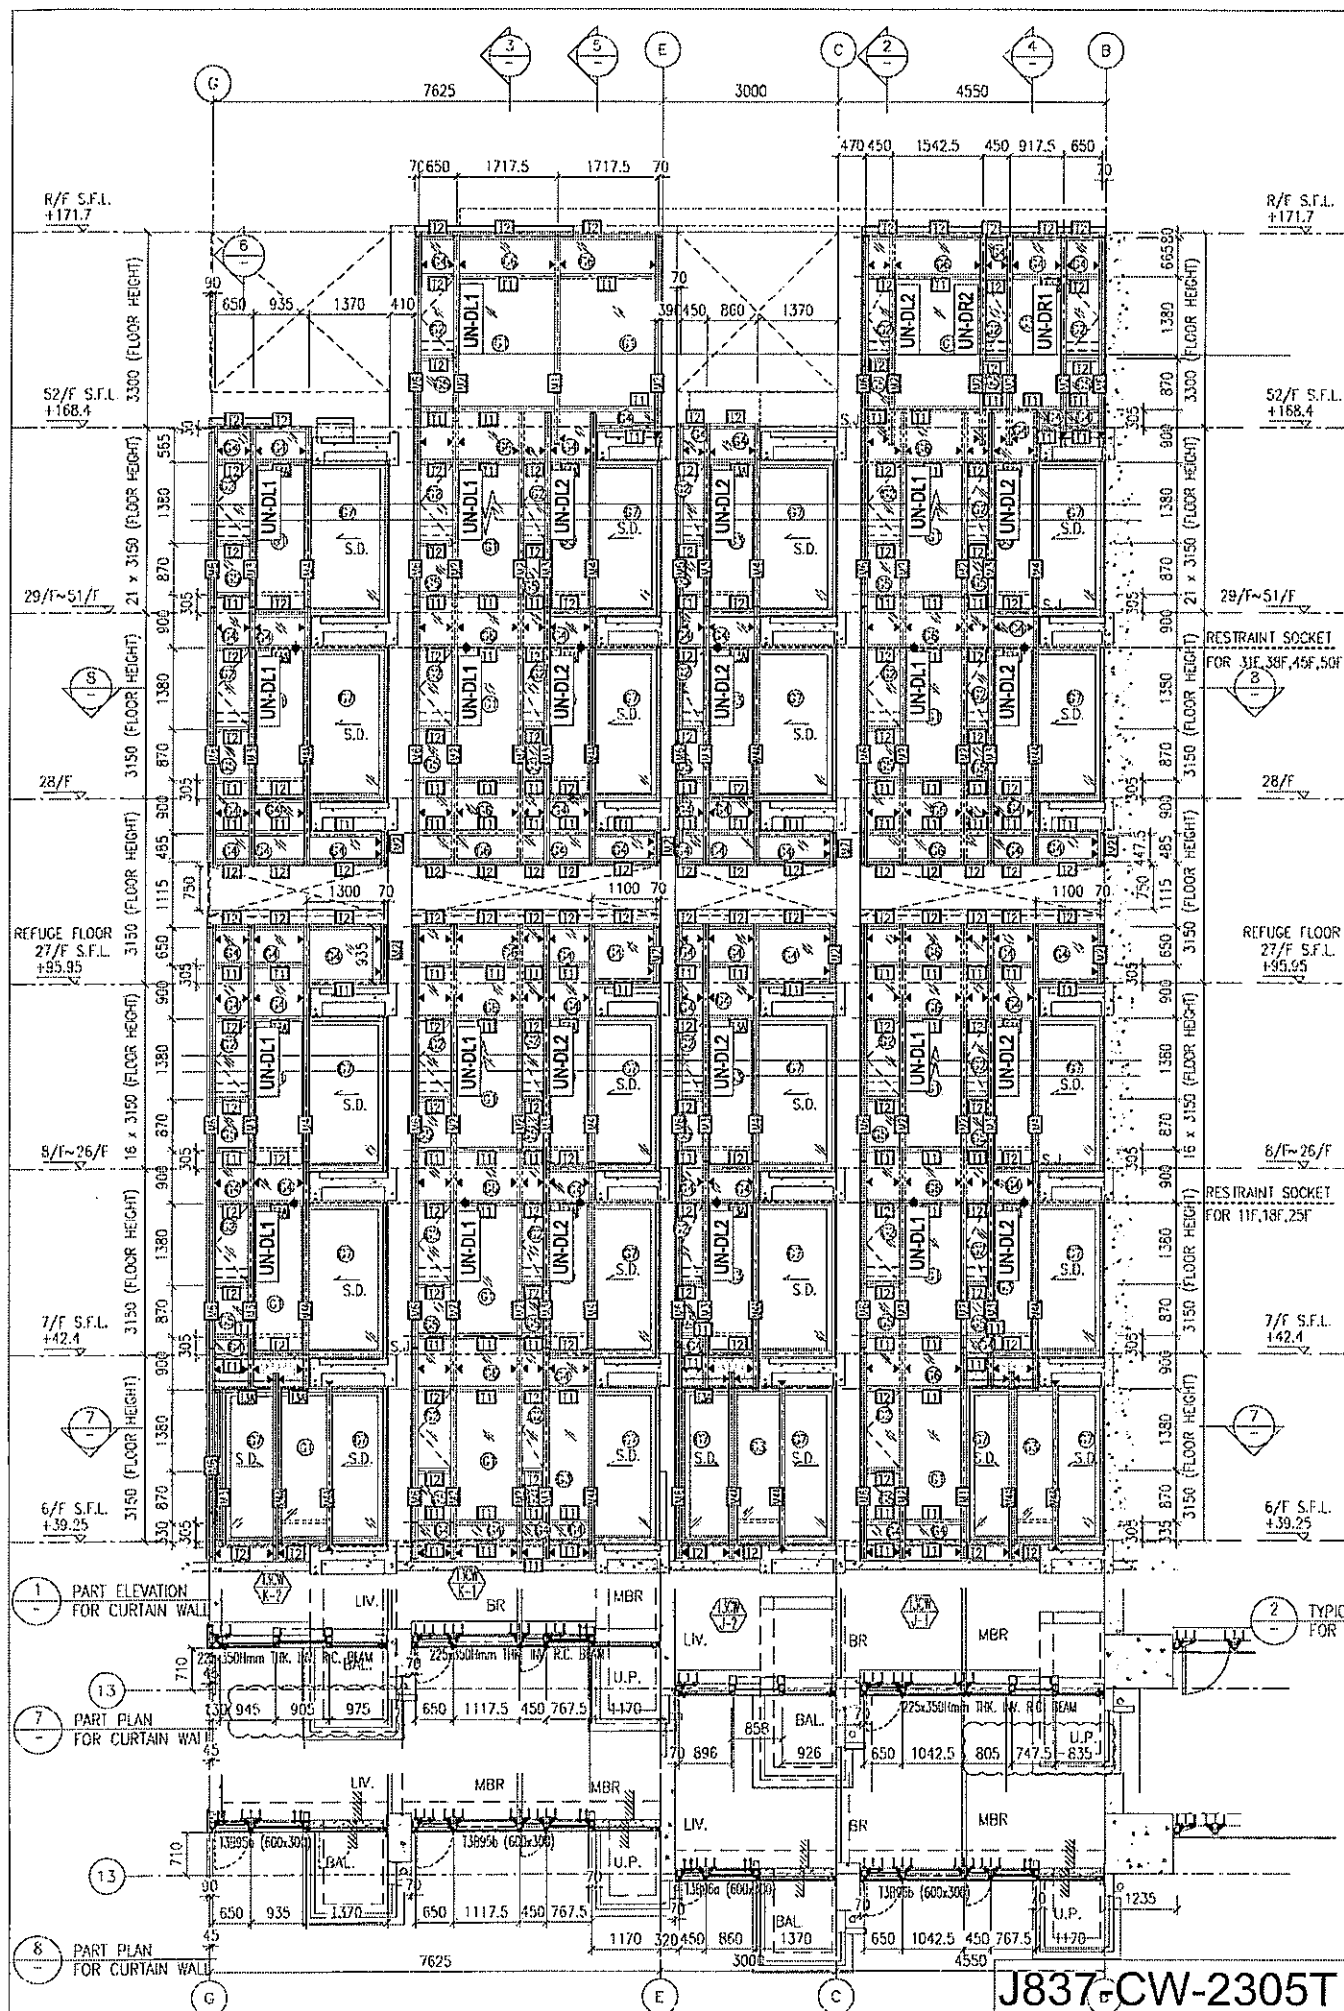





J837-CW-2305T

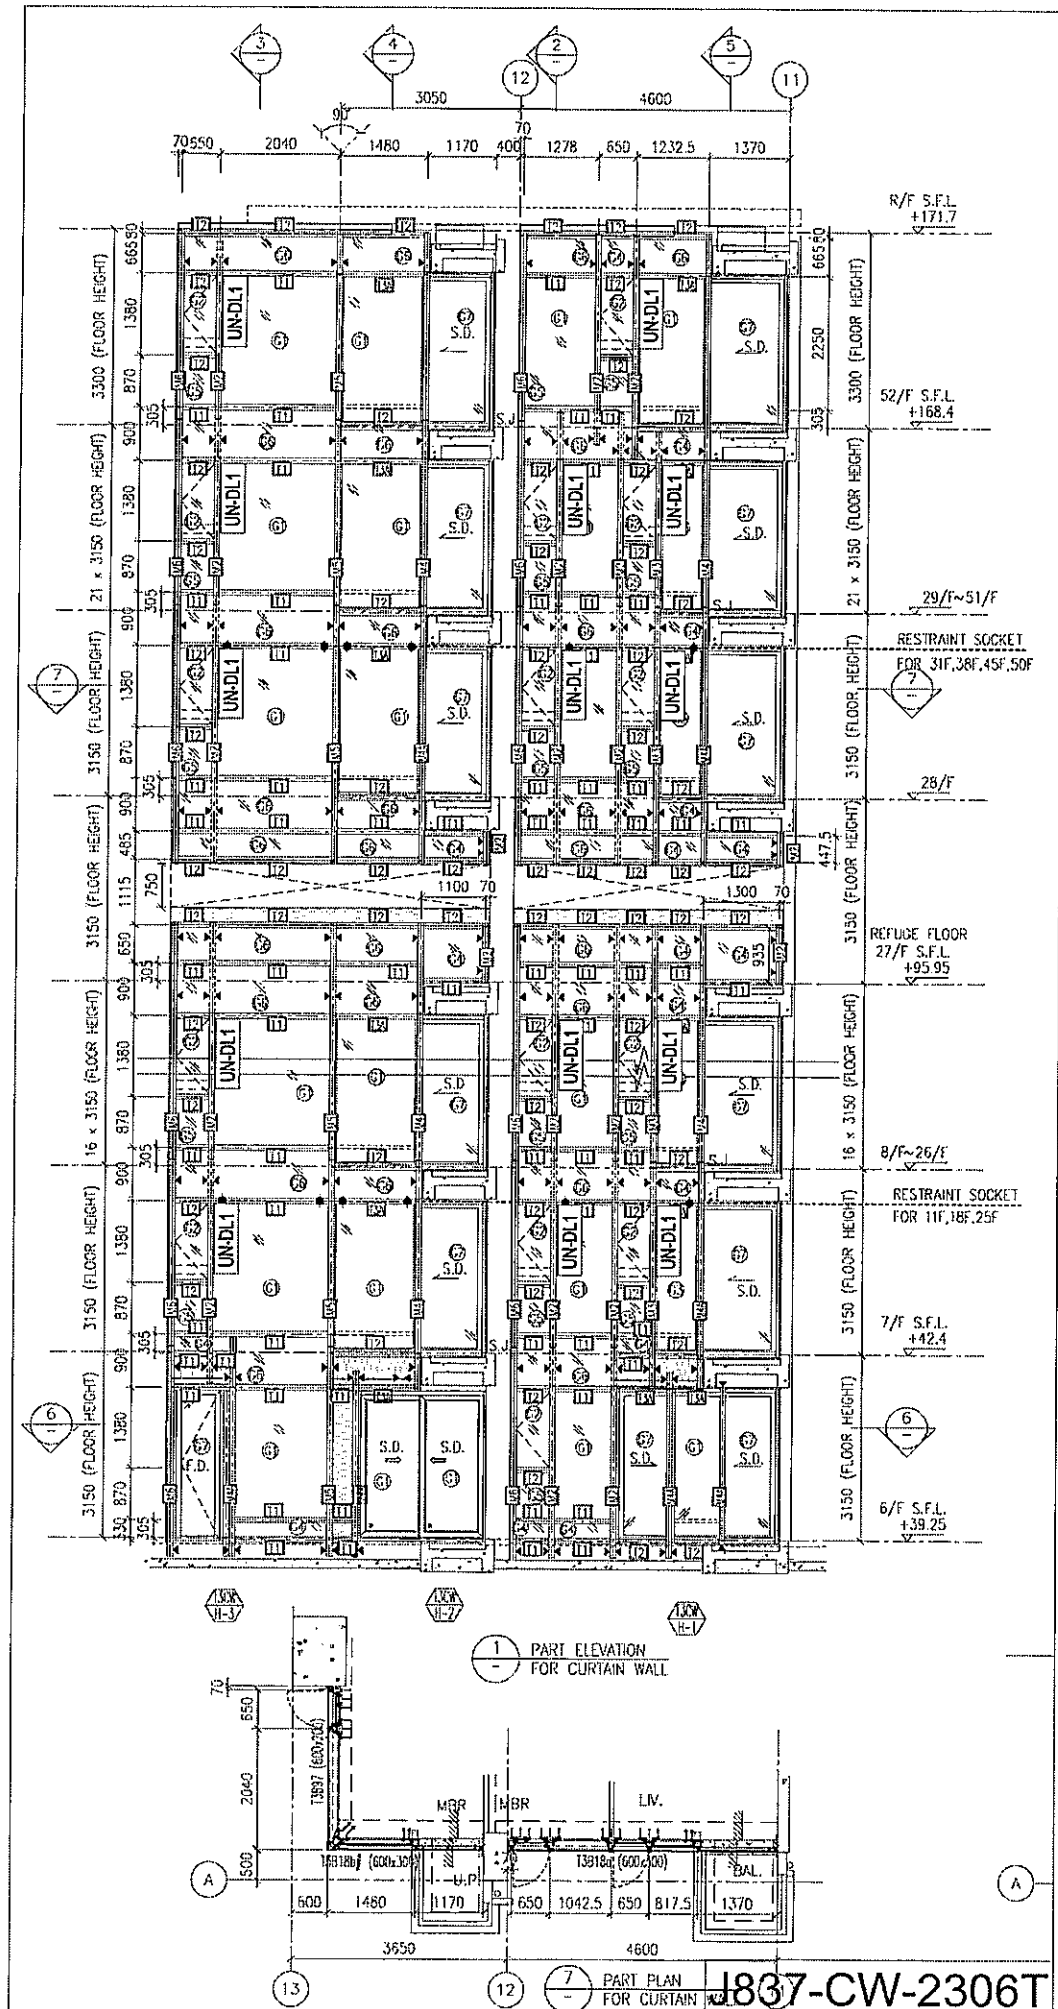

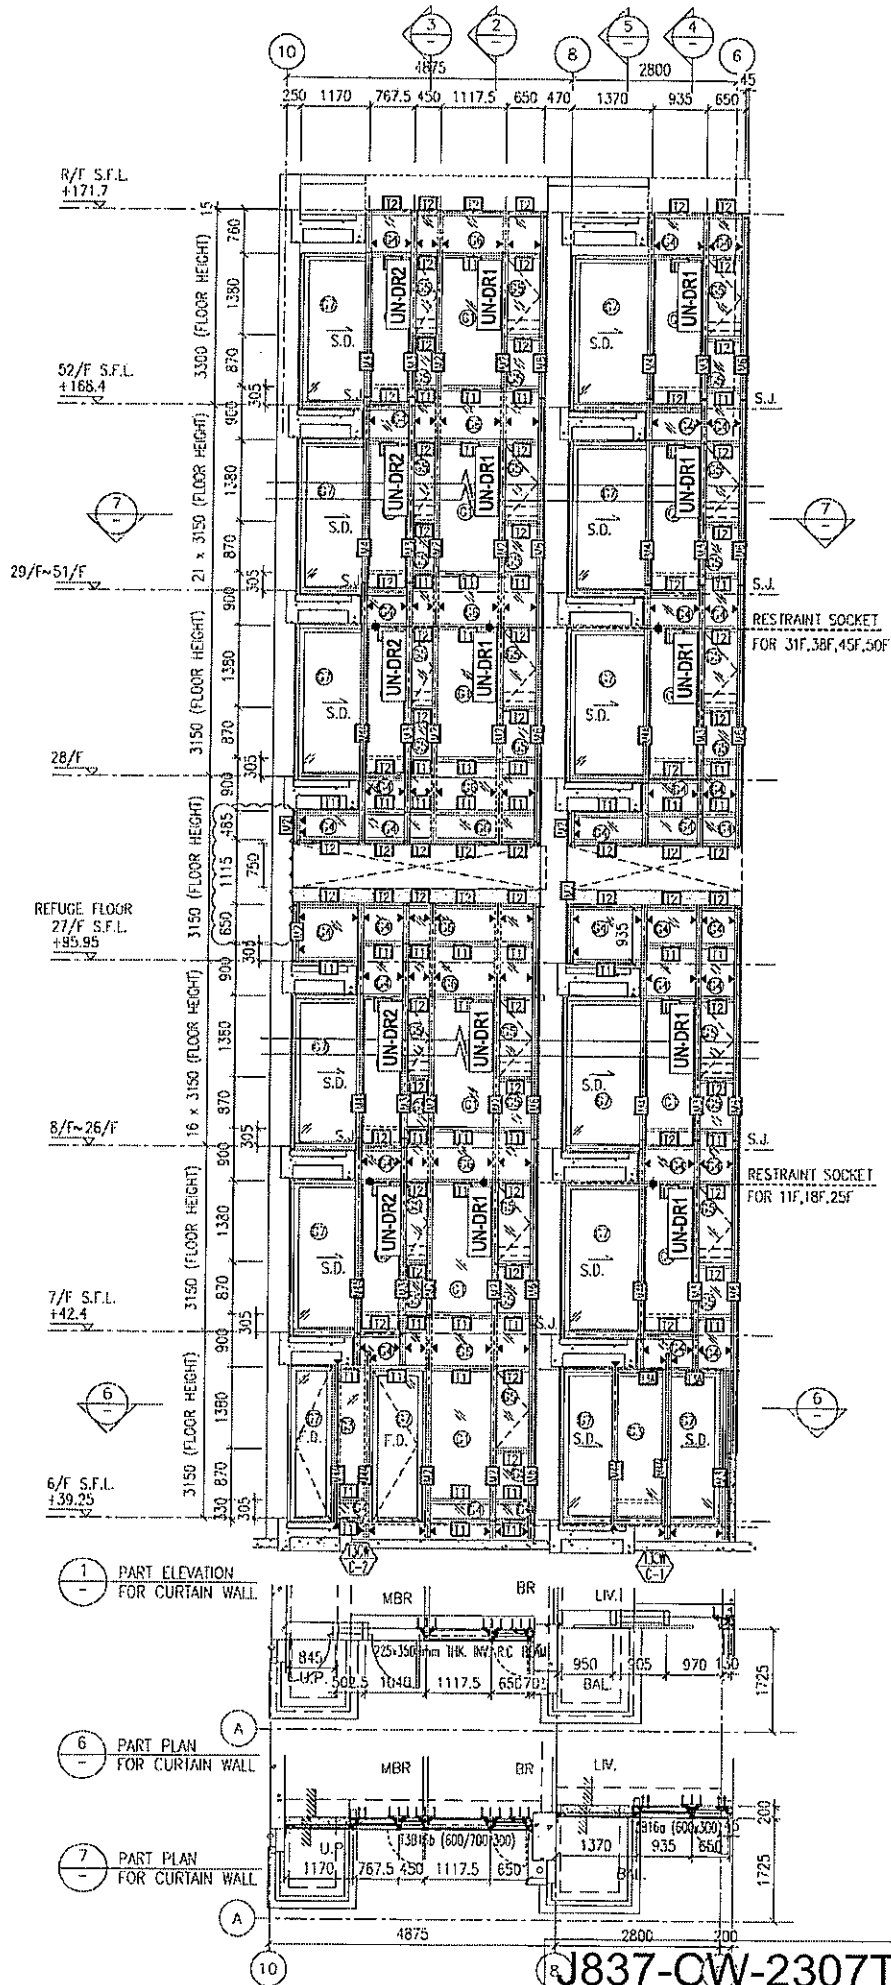


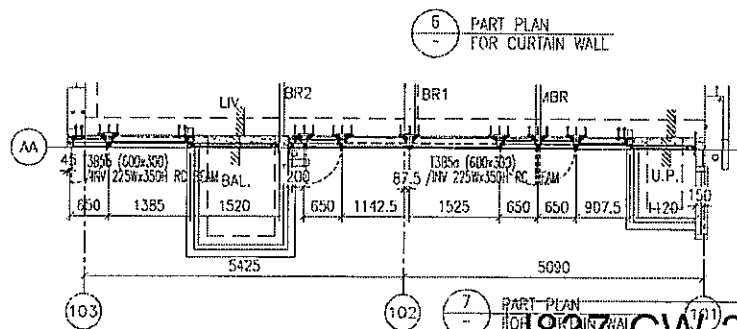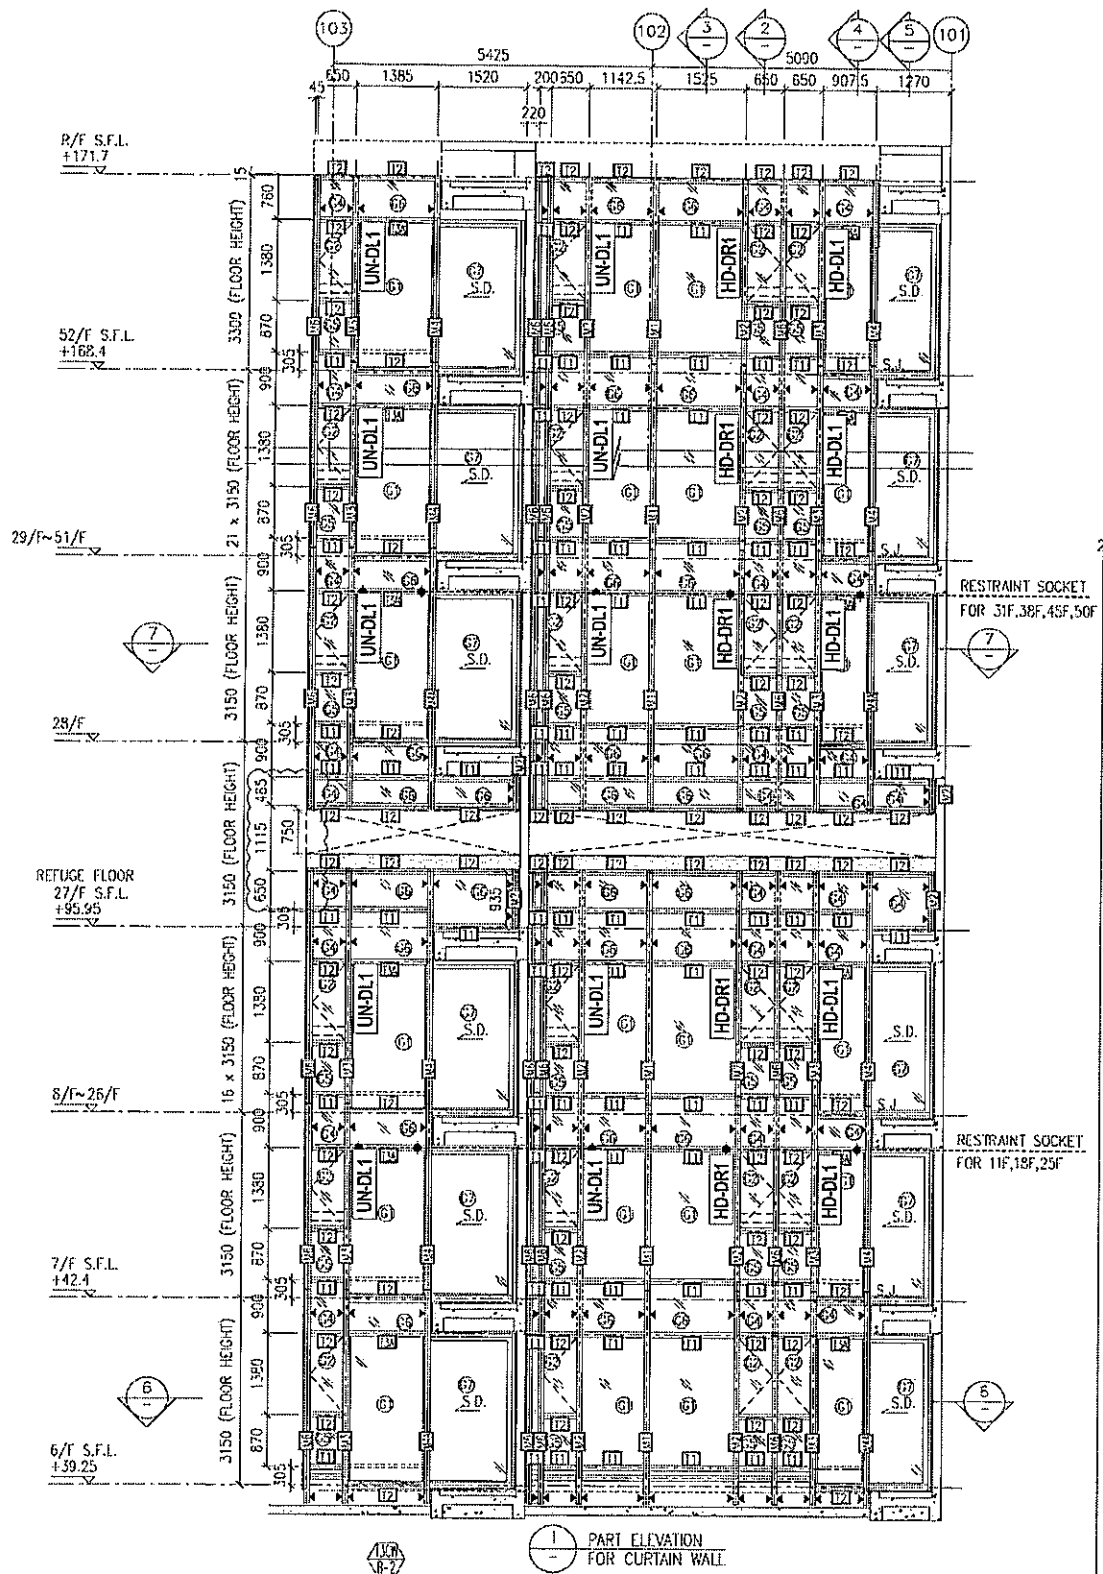


J837-CW-2308T

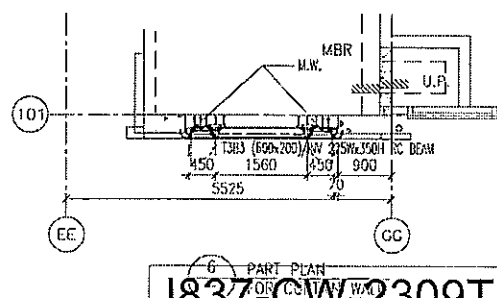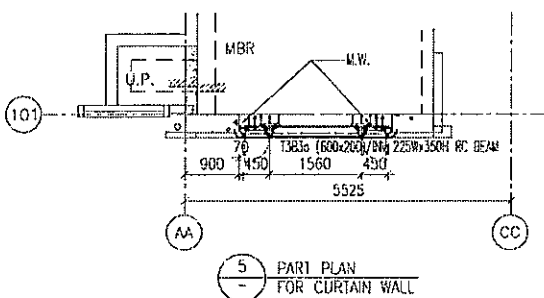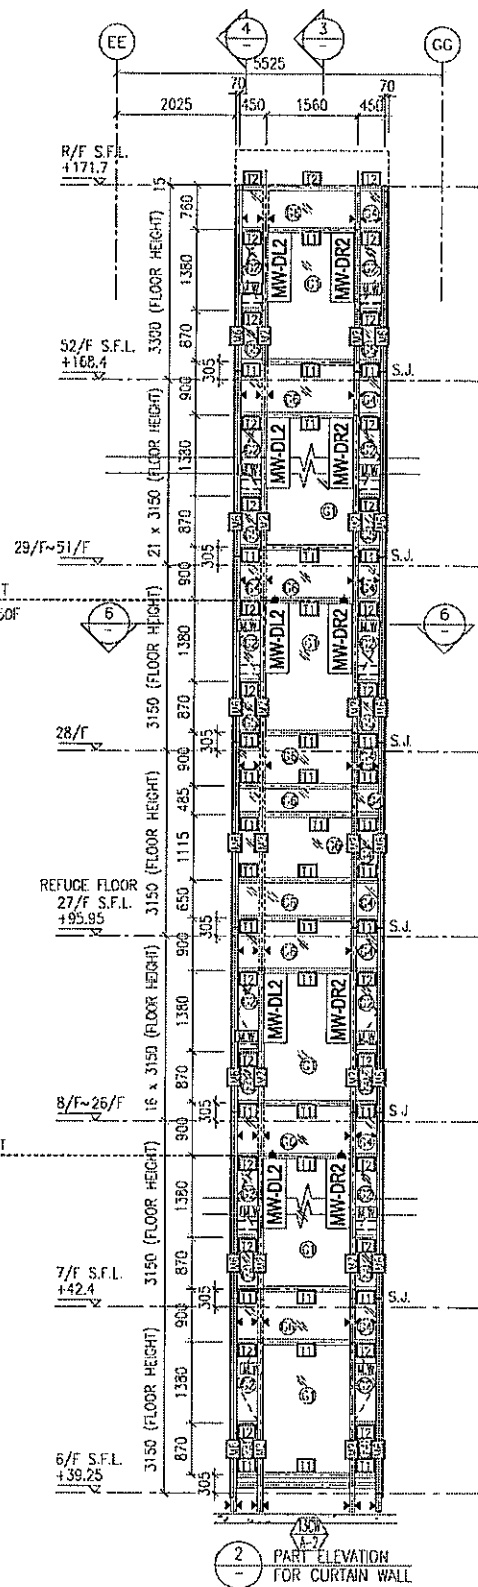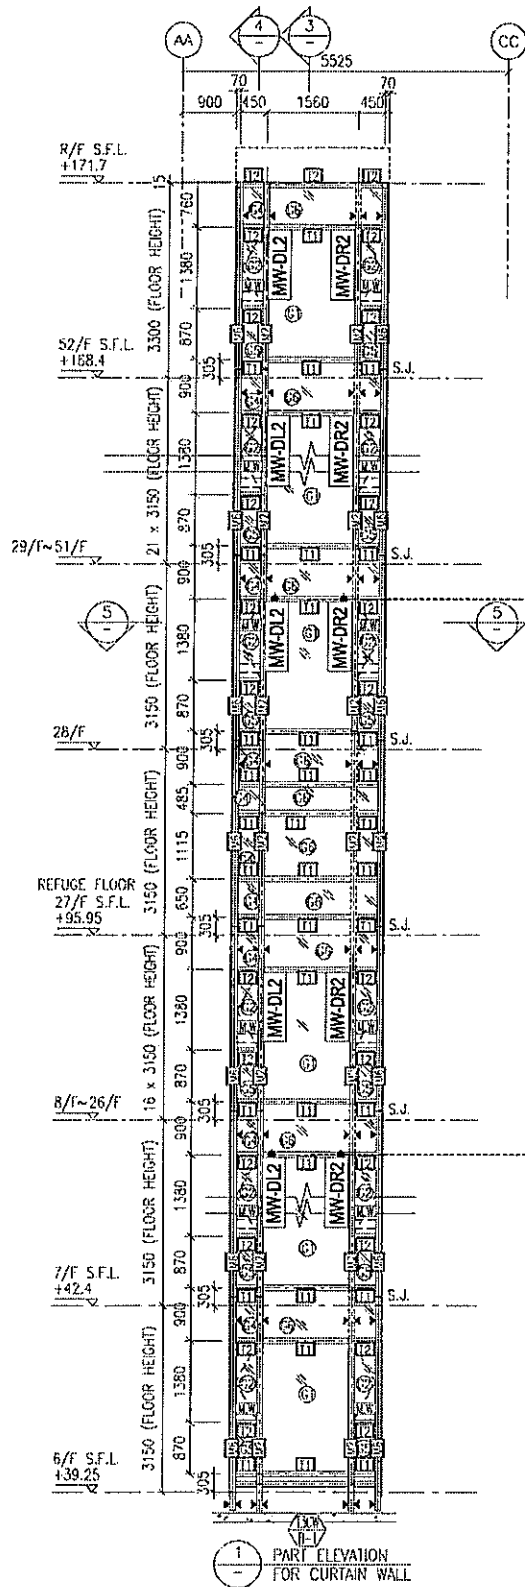

J837-CW-2309T

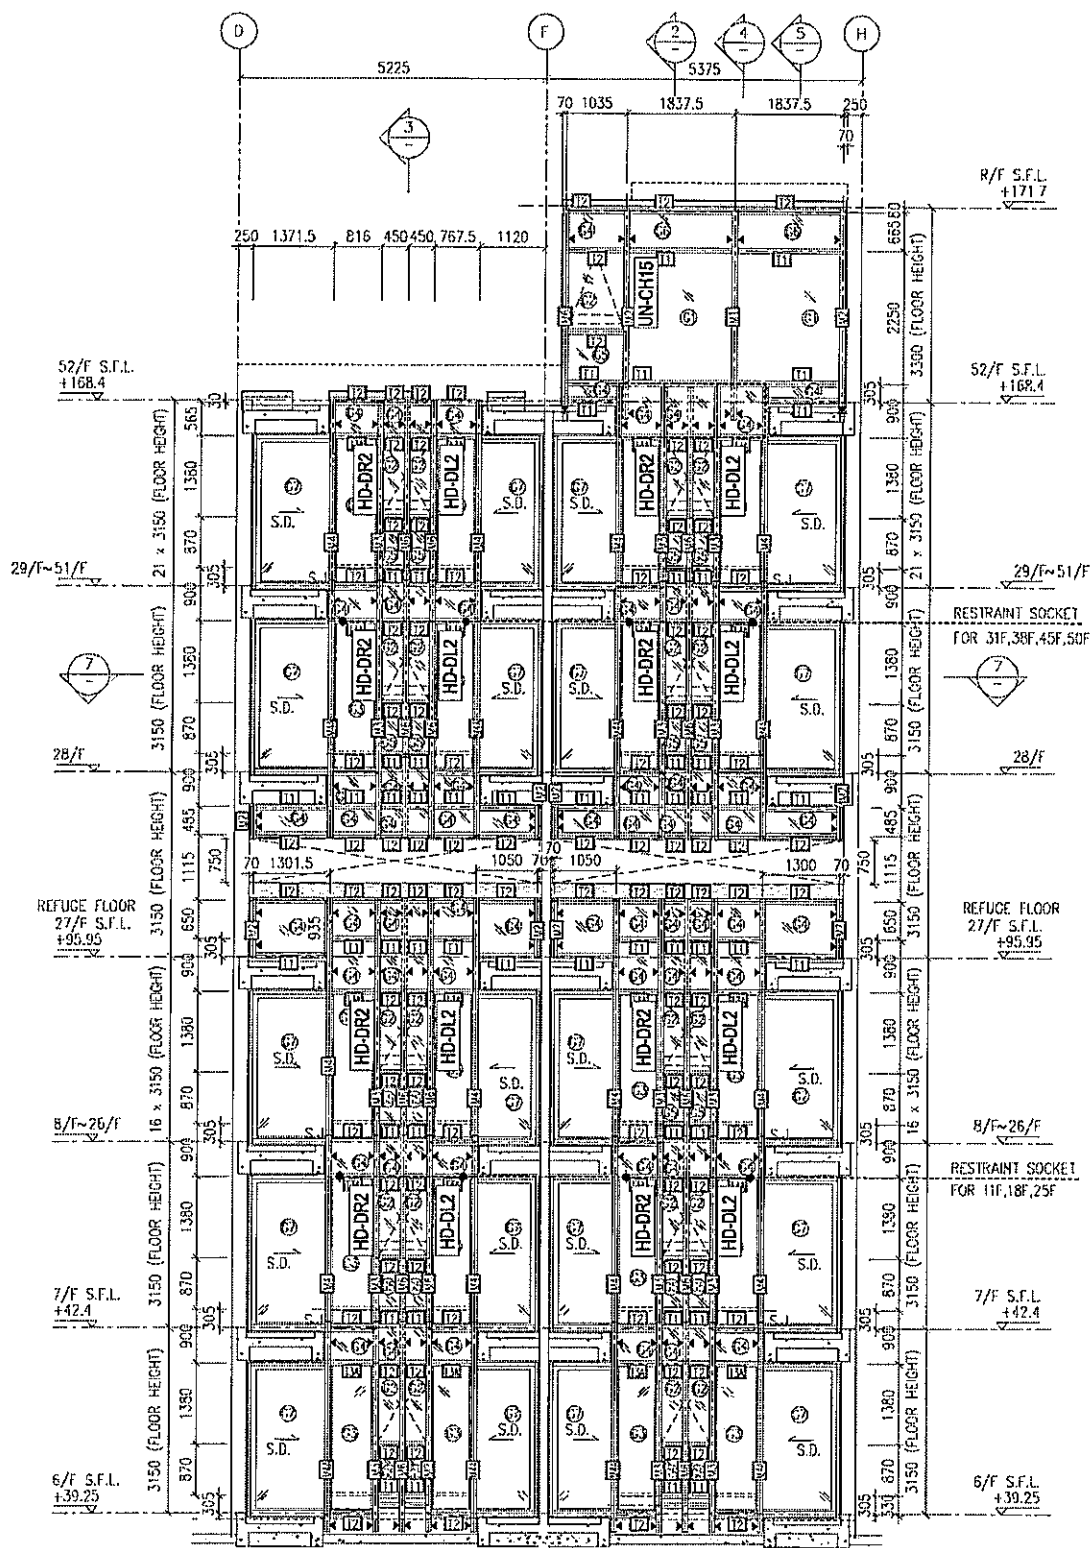


1-1 PART ELEVATION FOR CURTAIN WALL

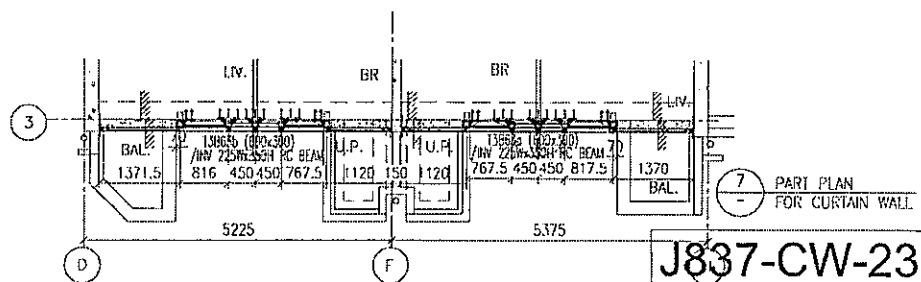


7-7 PART PLAN FOR CURTAIN WALL


J837-CW-2311T

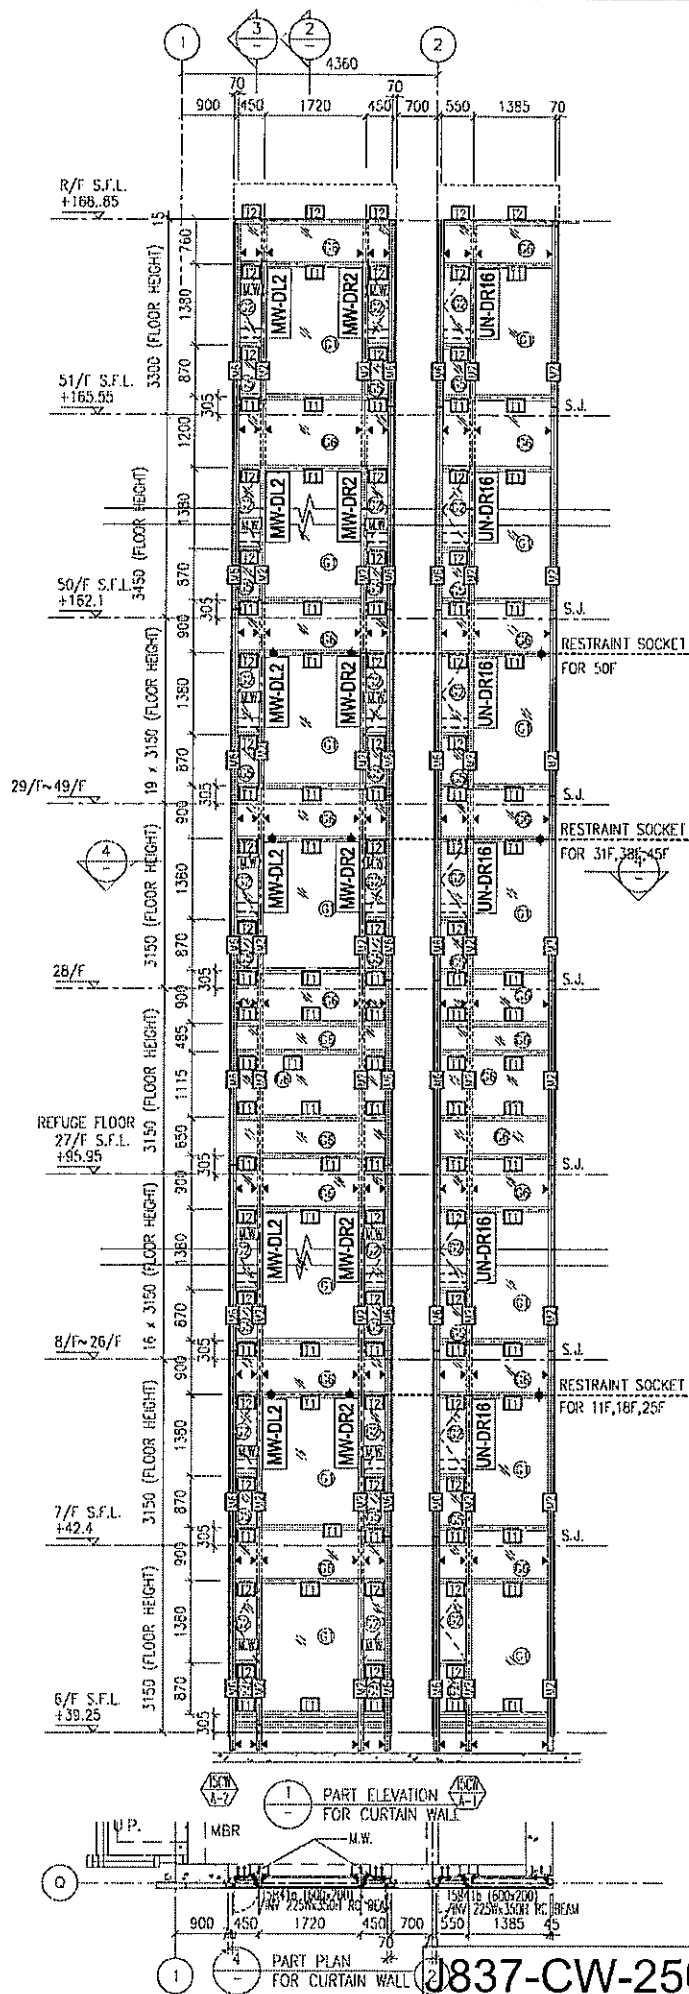

0837-CW-2501T




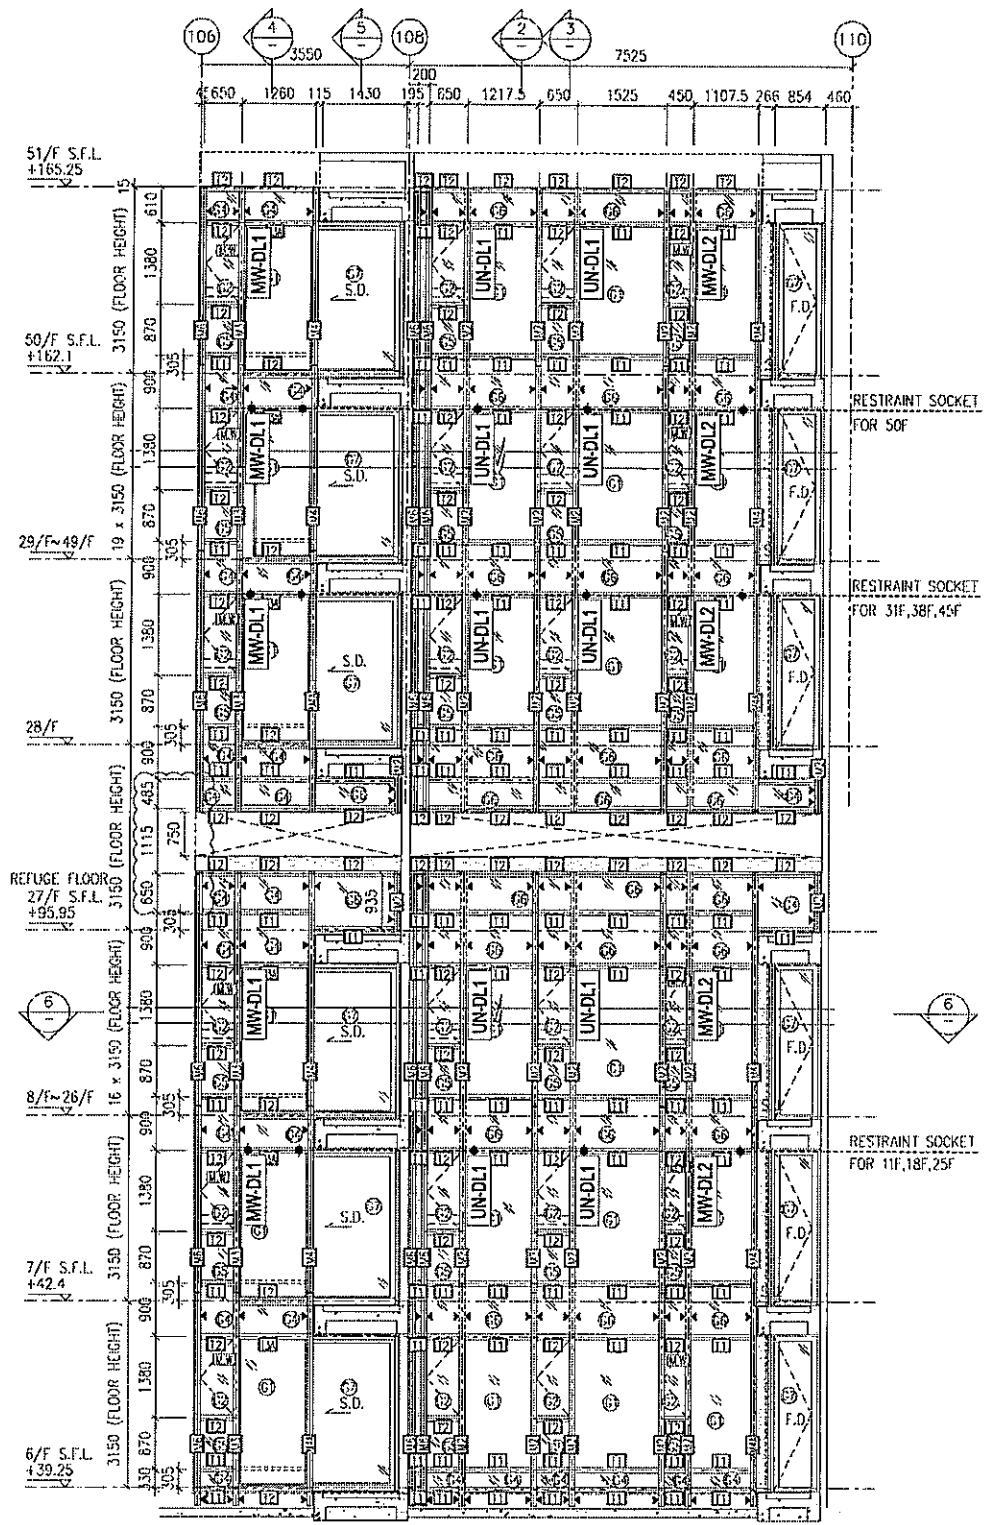


1
-
PART ELEVATION
FOR CURTAIN WALL

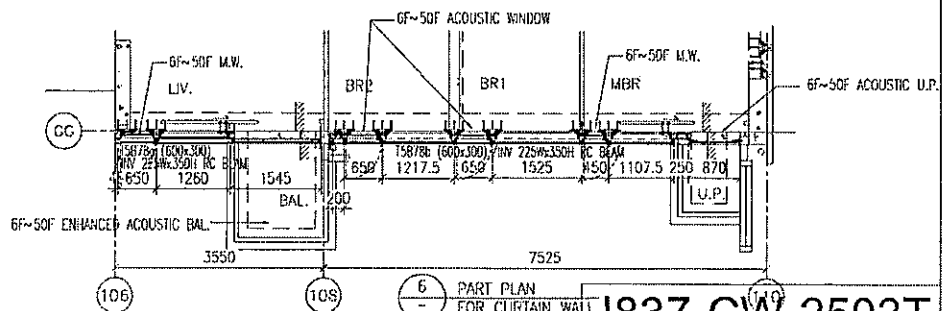


6
-
PART PLAN
FOR CURTAIN WALL


J837-CW-2503T

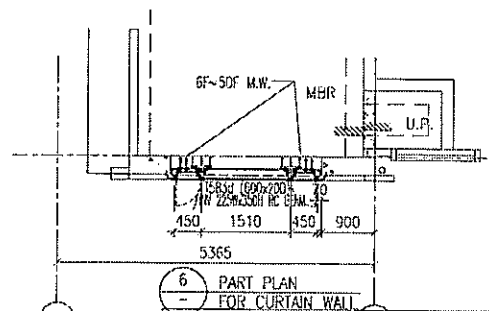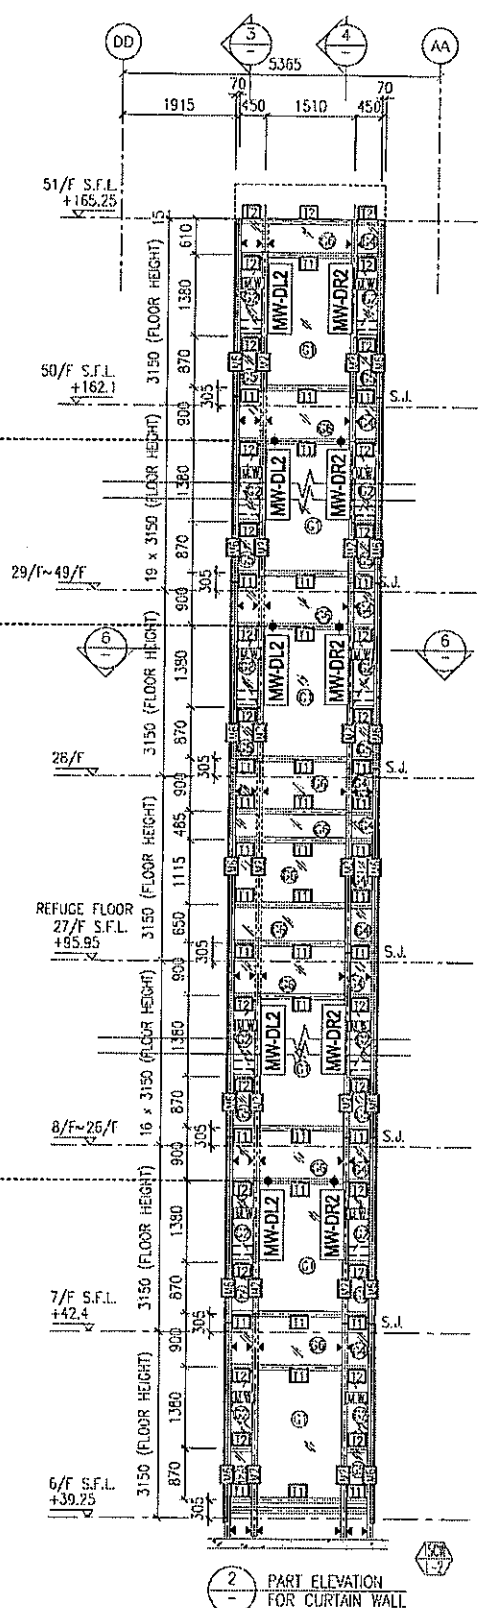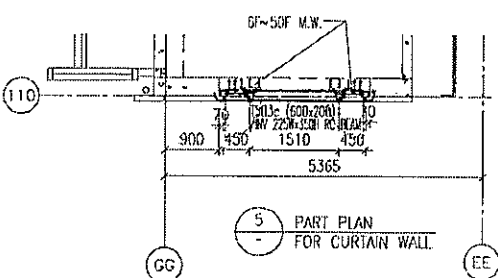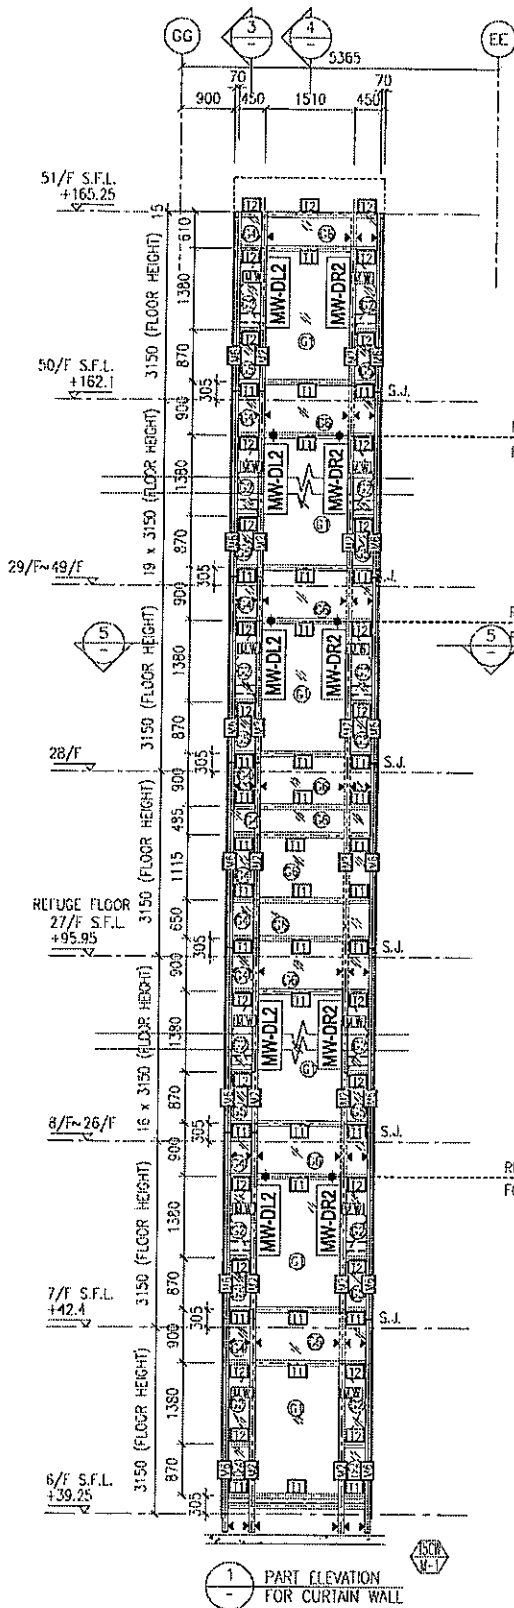

J837-CW-2504T

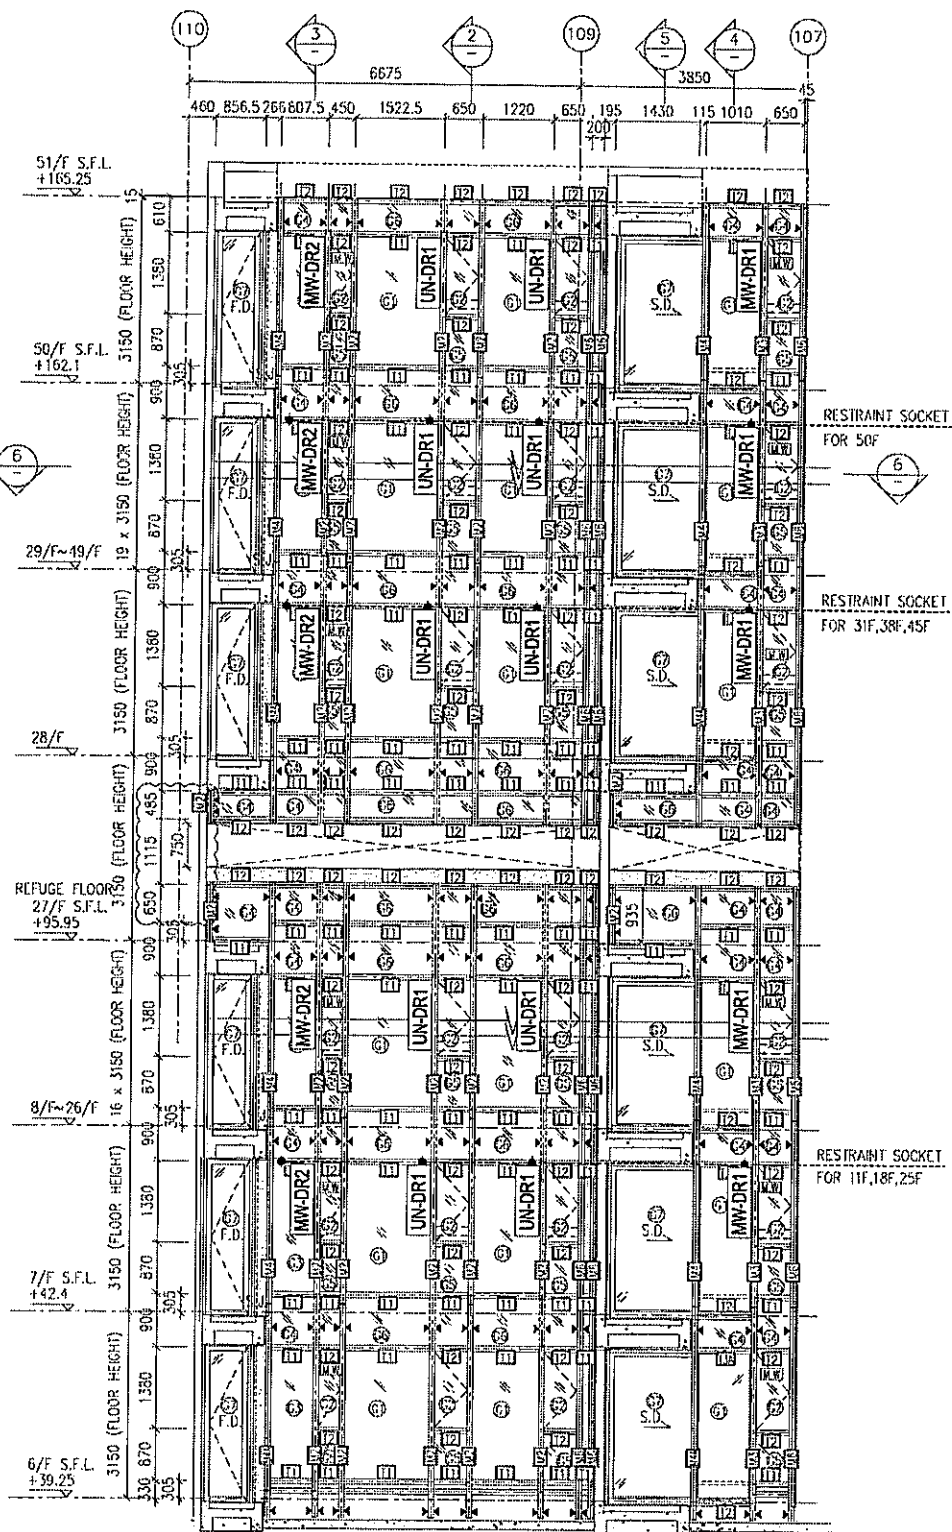

1
-
PART ELEVATION
FOR CURTAIN WALL

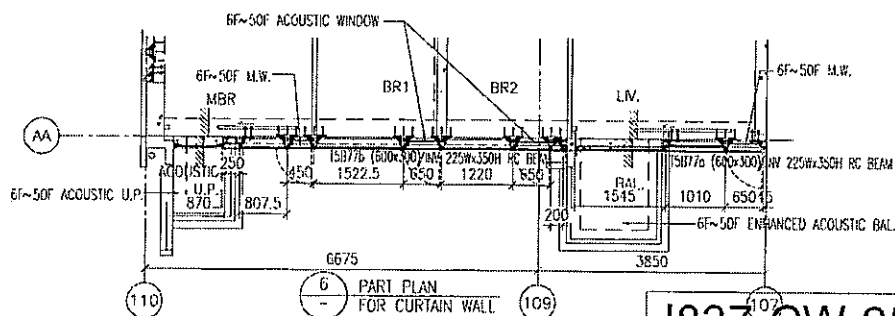


6
-
PART PLAN
FOR CURTAIN WALL


J837-CW-2505T




J837-CW-2506T

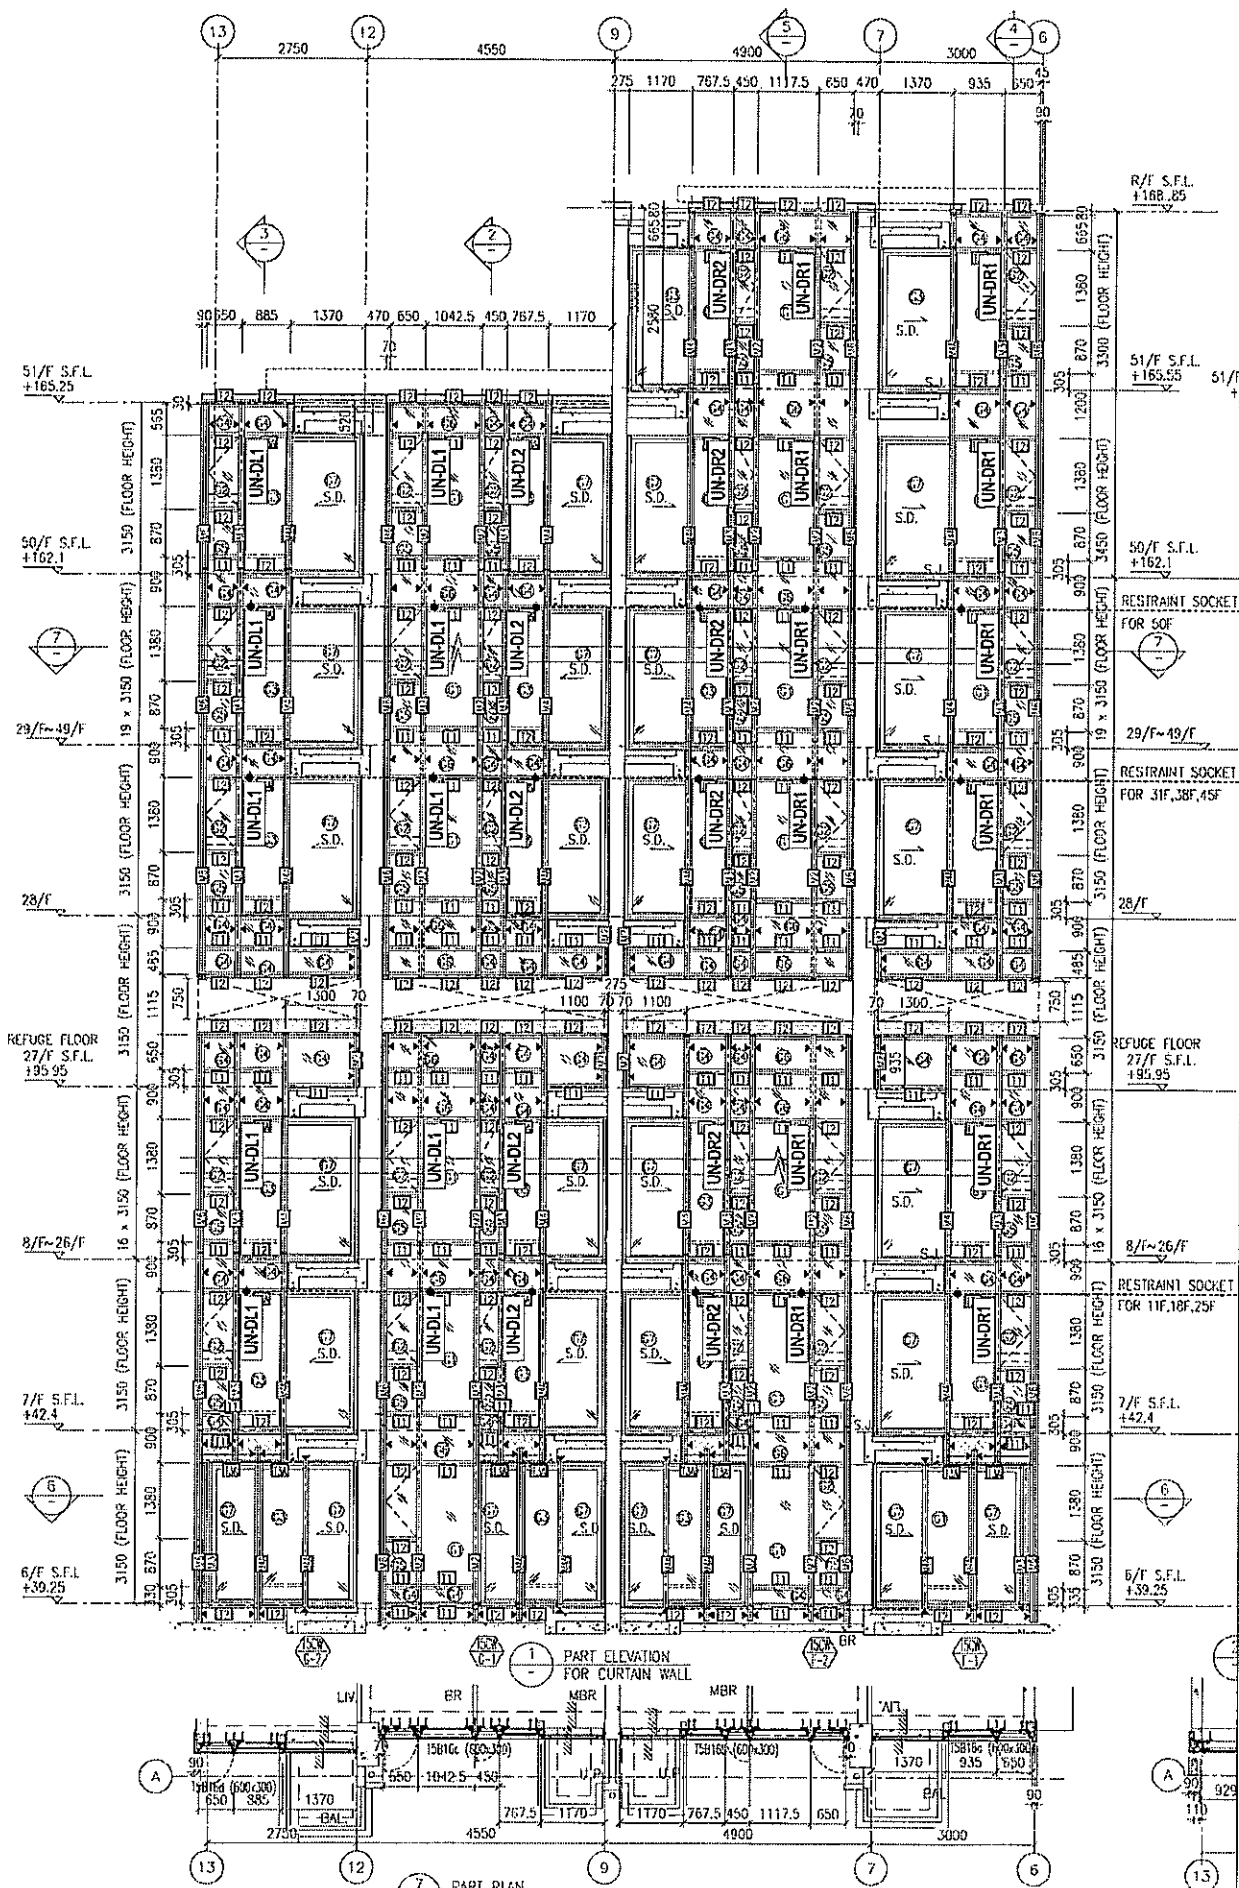

J837-CW-2509T

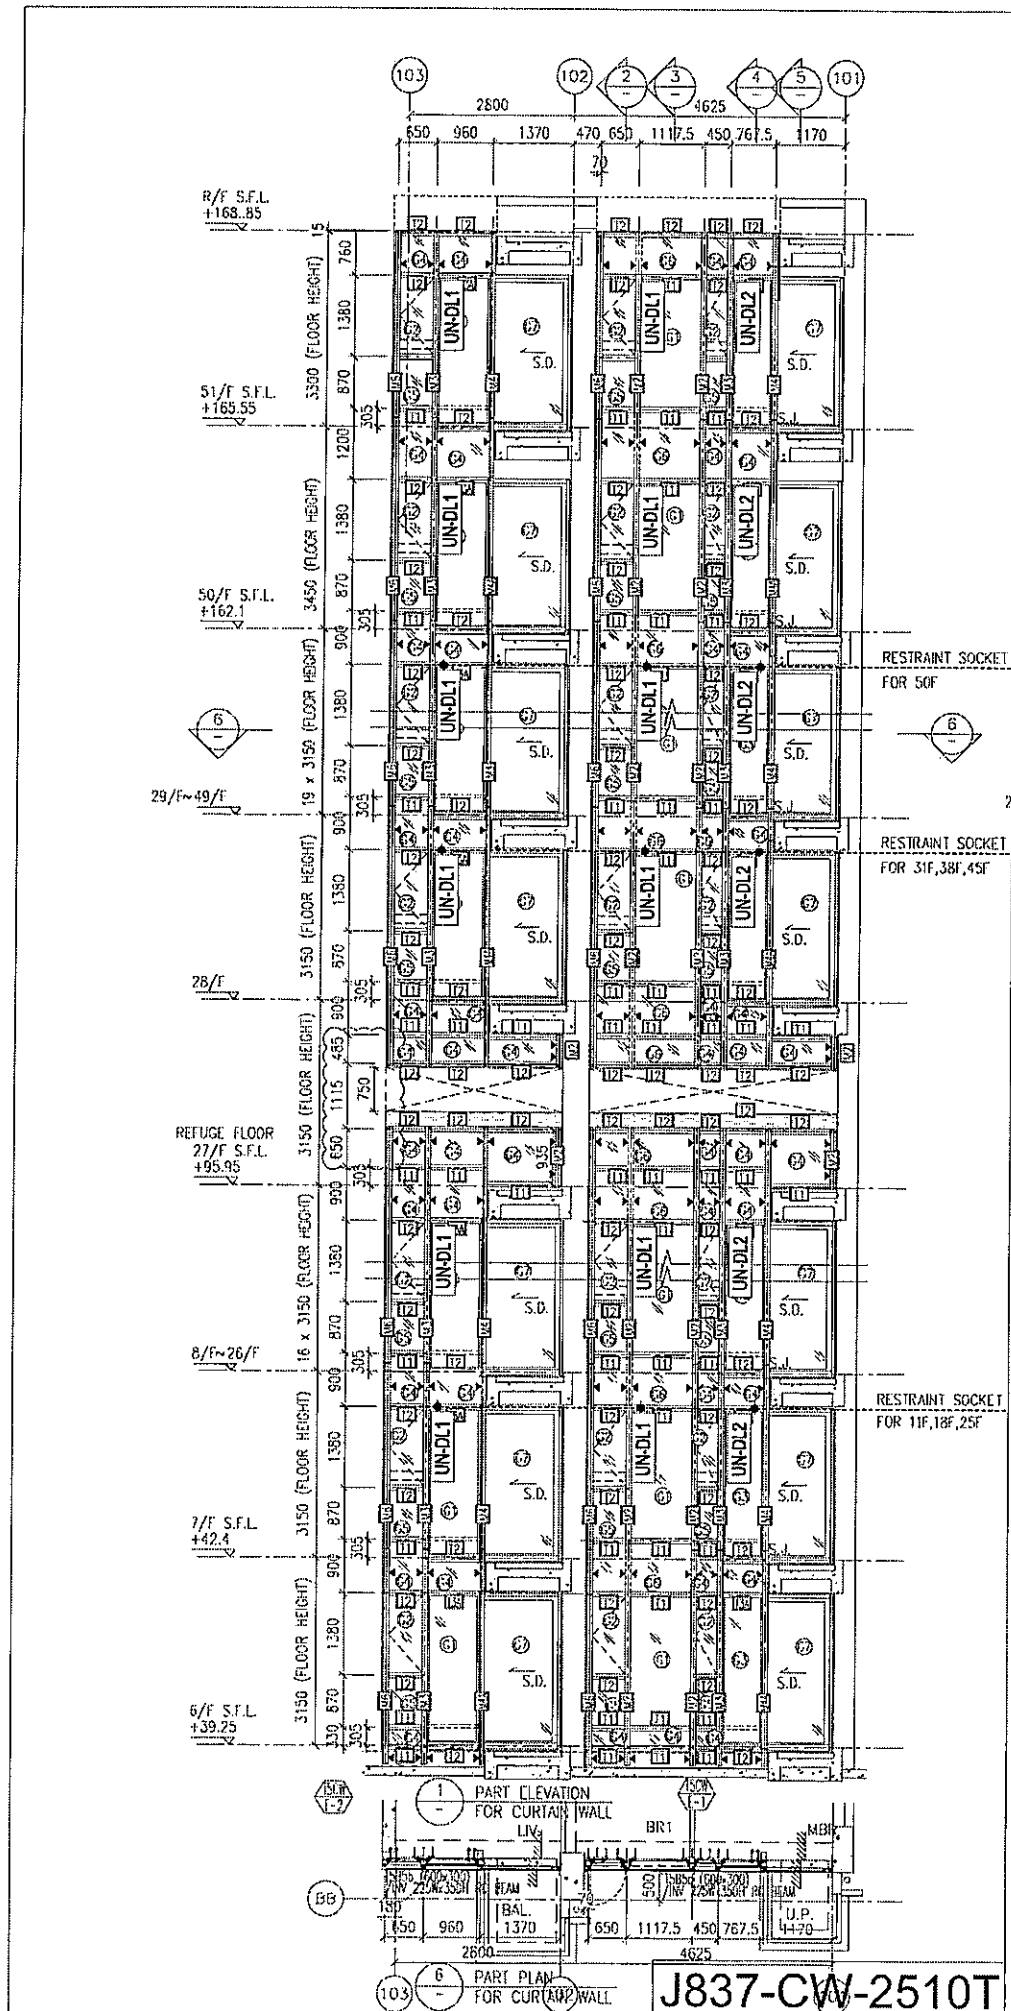

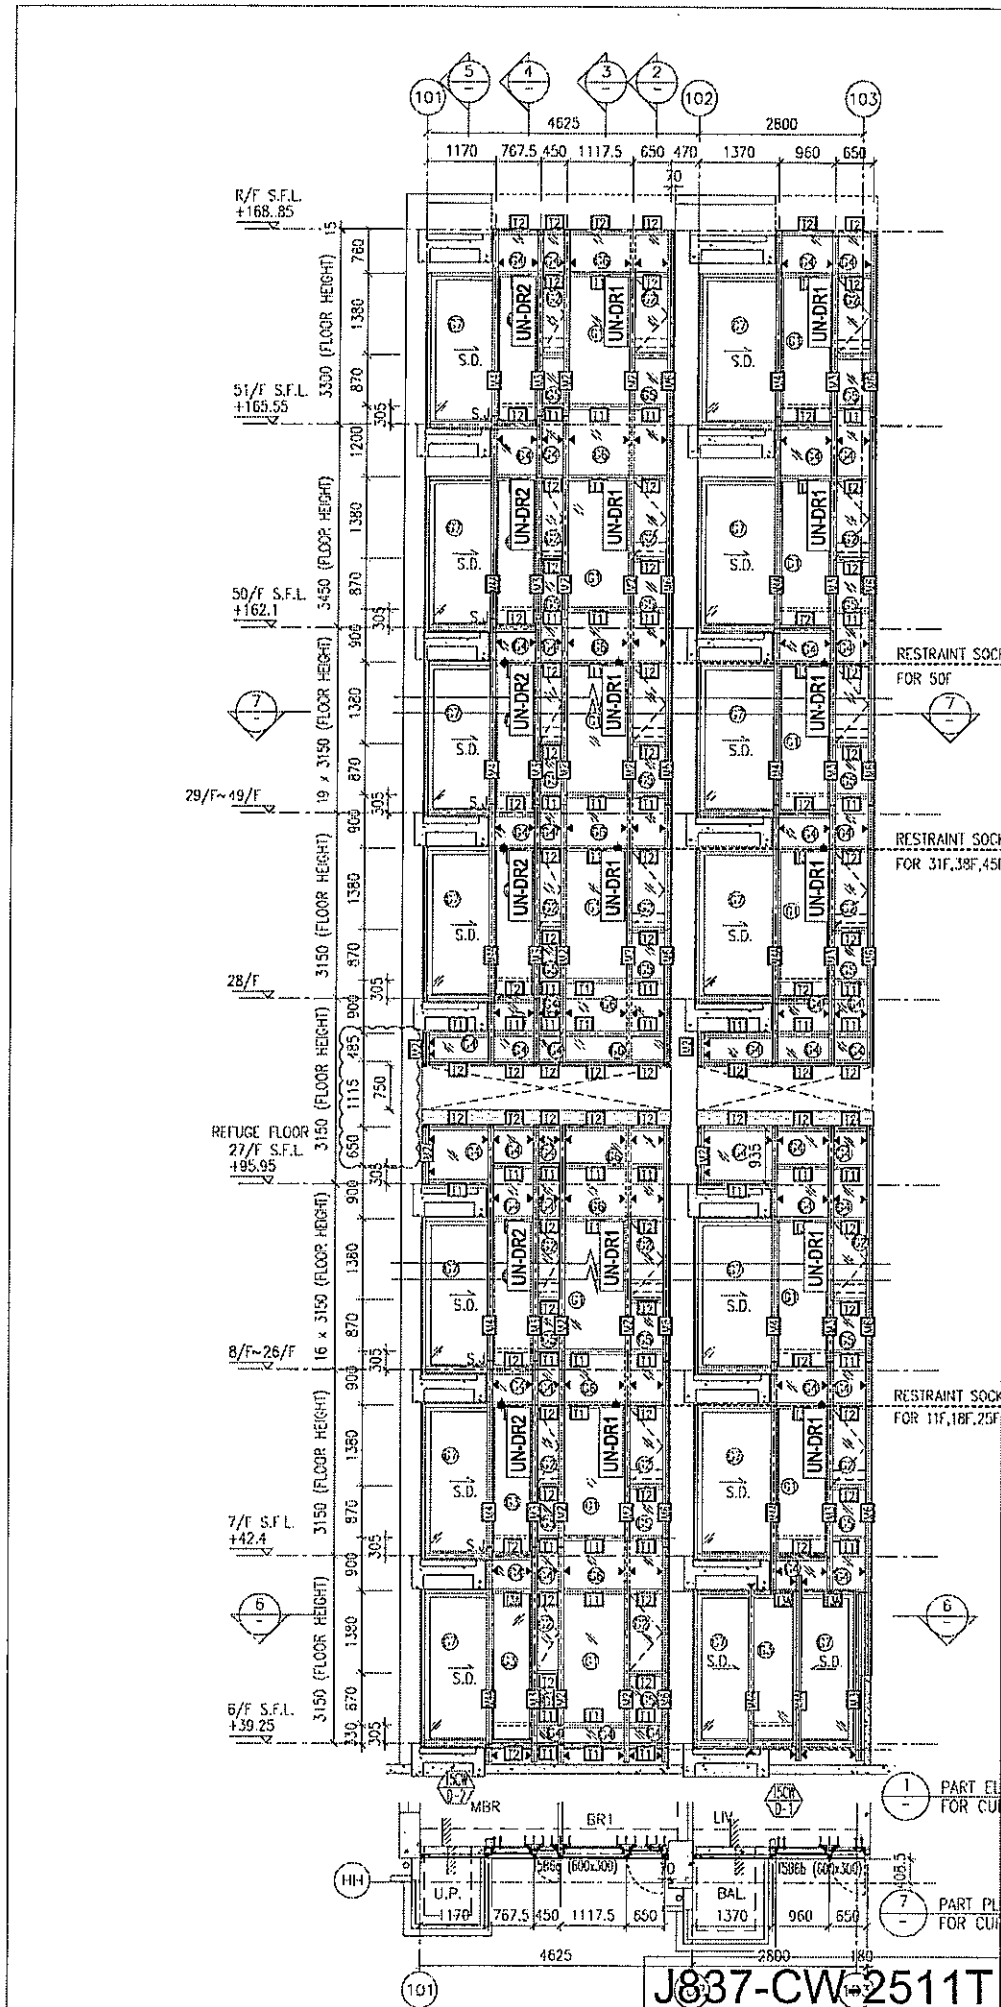

J837-CW-2511T

