

工程指示 / 要求簡箋(E.I.)

工程指示編號：EI / 1998 / 20 修改版次：-
 工程編號 : J - 837 工程名稱 : 觀塘裕民坊
 工程項目 : 幕牆 T3-52D 絲吉利亞門室內企身收口鋁板
 收件人 : 生統/ 永林 發件人 : Eric Liu 日期 : 18/06/2020

要求提供 / 確認 事項 :

- | | | |
|-------------------------------------|-------------------------------------|-------------------------------|
| <input type="checkbox"/> 初步鋁料 B.M. | <input type="checkbox"/> 加工拆圖，然後生產 | <input type="checkbox"/> 尺寸表 |
| <input type="checkbox"/> 正式鋁料 B.M. | <input type="checkbox"/> 技術上資料 / 指示 | <input type="checkbox"/> 報價 |
| <input type="checkbox"/> 配件 B.M. | <input type="checkbox"/> 樣辦或貨品說明書 | <input type="checkbox"/> 分判合約 |
| <input type="checkbox"/> 其他 : _____ | | |

內容 :

請按加工圖生產收口鋁板 1 件，T3-52D 絲吉利亞門，室內位置企身用
謝謝！

請在 2020/ 06 / 25 前完成上列要求。

附：2 頁加工圖，1 頁示意圖

以上項目為：

- 原合約工程包 原合約工程加 / 減賬 新工程報價

原因 :- _____

分發東莞各部門 :

- () 生產技術總監 連附件 () 技術部 連附件 司 () 生產部 連附件 () 機械設計部 連附件
 () 採購部 連附件 () 生產統籌部 連附件 科
 () 質檢部 連附件 () 會計部 連附件 () 報關組 連附件 () 其他 楊榮輝 連附件

分發香港各部門 :

- () 行政部 連附件 () 會計部 連附件 () 統籌部 連附件 () 工程部地盤科文 連附件 火
 () 採購部 連附件 () QS 部 連附件 () 維修部 連附件 () 其他 _____ 連附件


傳遞編號 :

HK 1198 / 20

發件人簽署 :

項目經理簽署 :

Eric Liu
P.P.P.

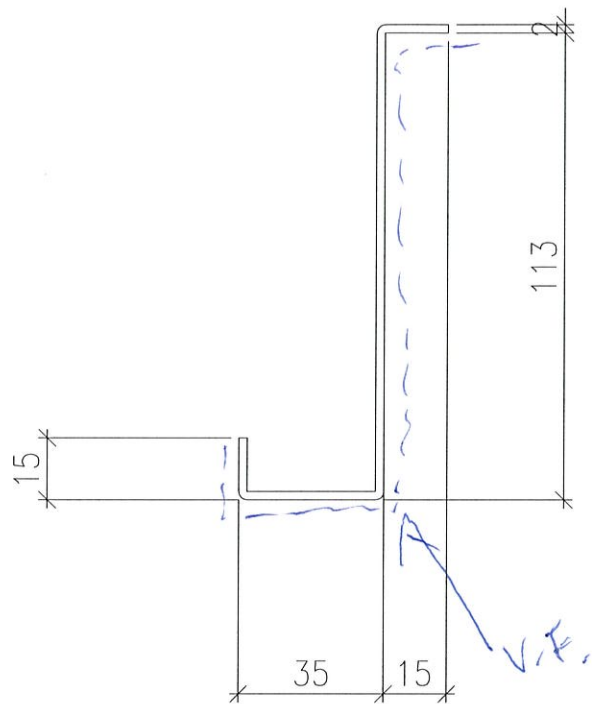

規格 = UCT803649FXL-3

數量 = 1 件

材料 = 2mm 厚 鋁板

圖號 = 837-T352-01

L = 2475 長



美特鋁質 有限公司
MIDI Aluminium Fabricator Ltd.



物料編號	數量
Z-A01	29225
共計: 35層, 一層用835支	

工程號	J-837	地盤	觀塘裕民坊
-----	-------	----	-------


工廠用



6件

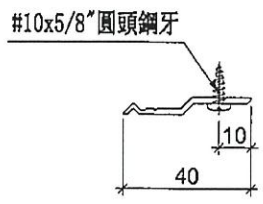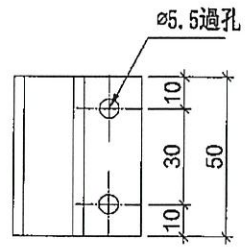

名稱	Z字碼	制圖	邱紅	2018.12.21	修改		
材料	X84589	復核	謝永林	2019.01.02	日期		
顏色	MILL	批准			圖號	Z-A01	

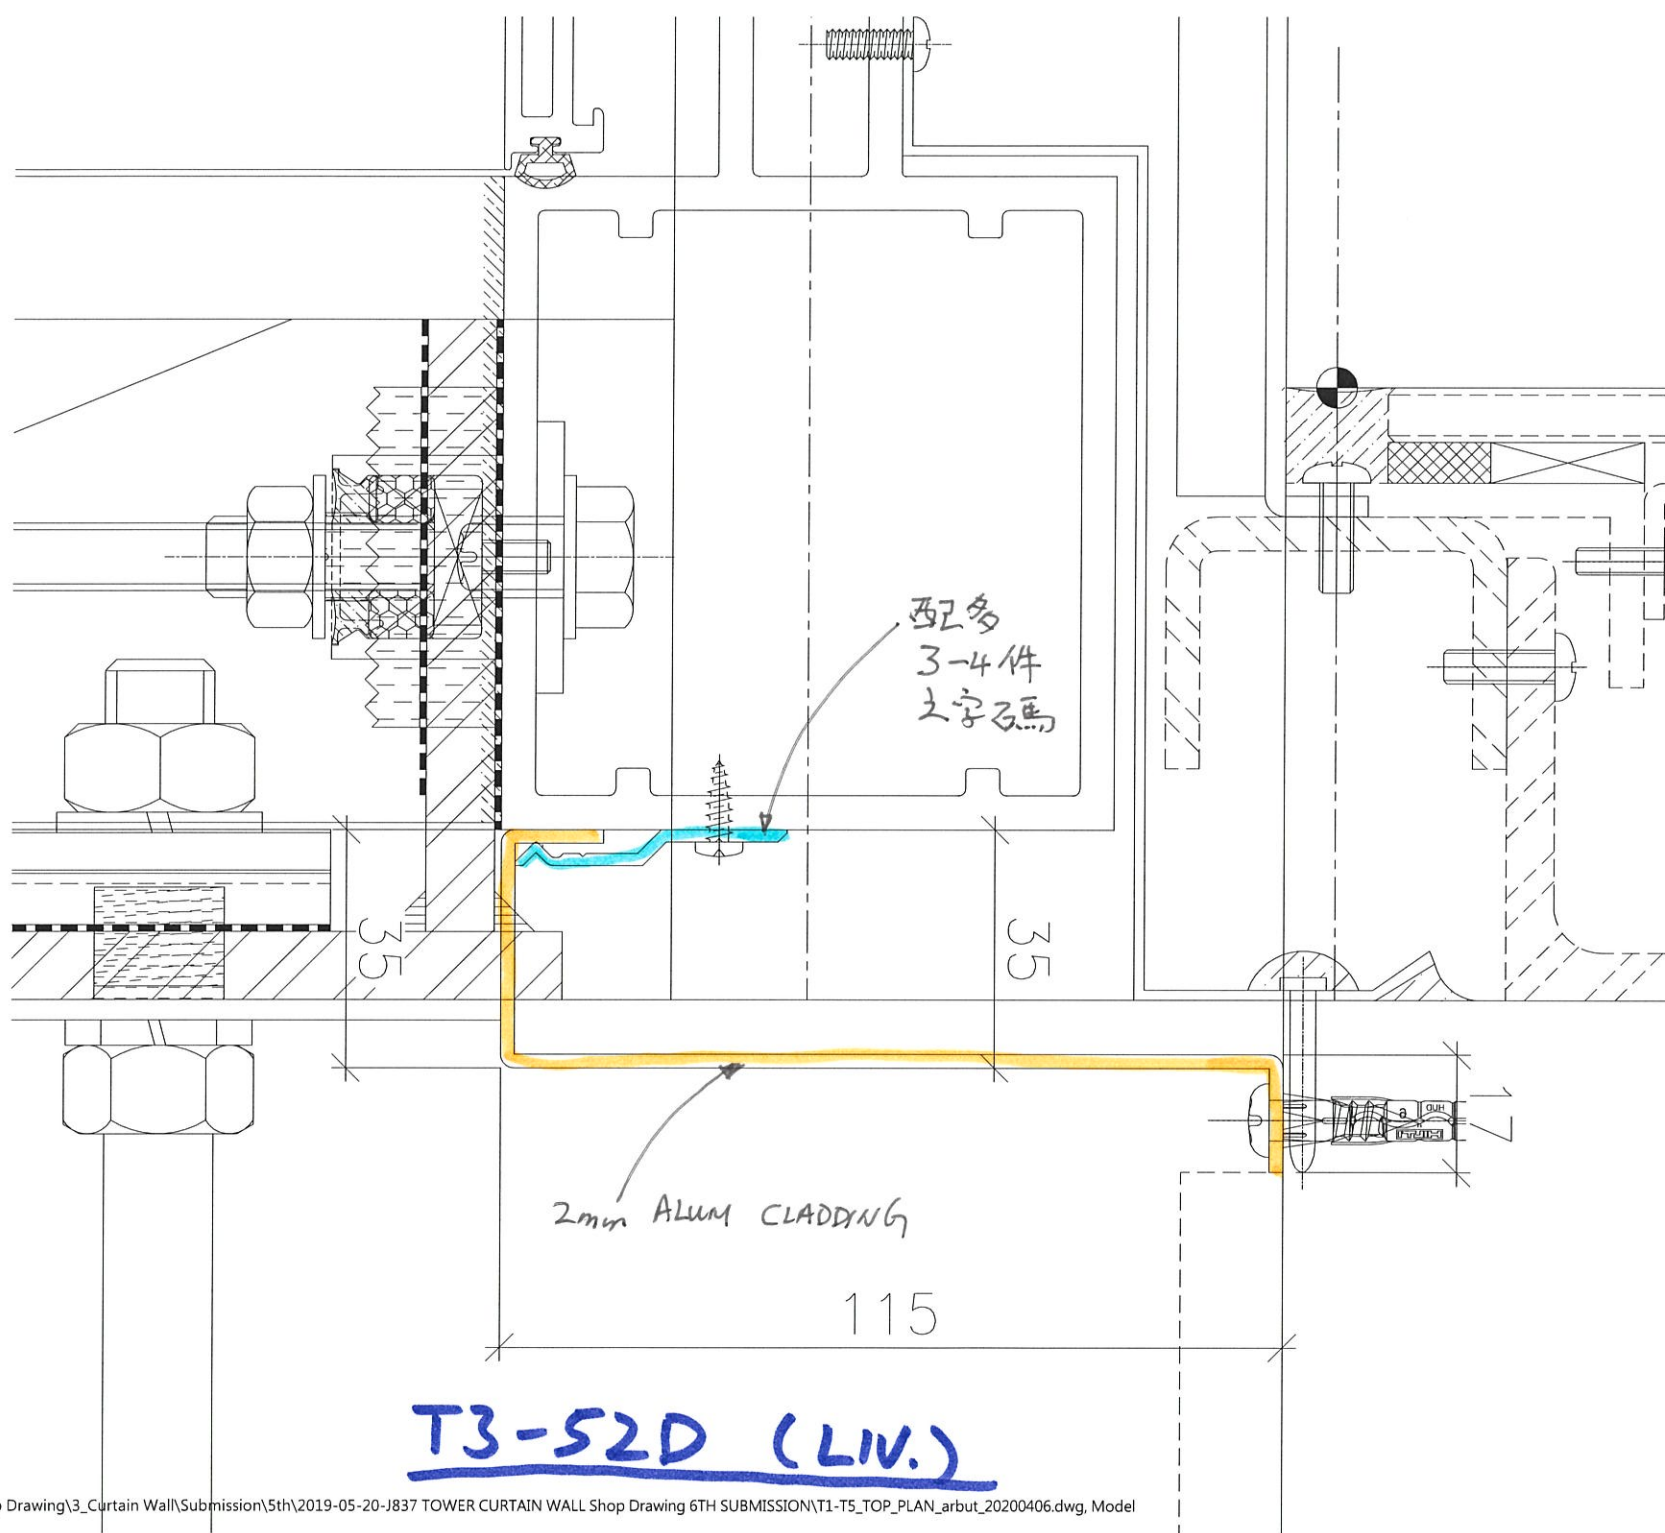



此位置

T3, 52H

15D-28-3

1E

266