

工程指示 / 要求簡箋(E.I.)

工程指示編號：EI / 1999 / 20

修改版次：-

工程編號：J - 837

工程名稱：觀塘裕民坊

工程項目：幕牆 T2N 雙 FD 孖企室內收口用 U 槽

收件人：生統/ 永林

發件人：Eric Liu

日期：18/06/2020

□要求提供 / □確認 事項：

- () 初步鋁料 B.M. () 加工拆圖，然後生產 () 尺寸表
- () 正式鋁料 B.M. () 技術上資料 / 指示 () 報價
- () 配件 B.M. () 樣辦或貨品說明書 () 分判合約
- () 其他：_____

內容：

請按加工圖生產 U 槽送地盤安裝用

T2N 雙 FD 孖企室內收口用 U 槽

謝謝！

請在 2020/06/25 前完成上列要求。

附：1 頁加工圖，1 頁示意圖

以上項目為：

- 原合約工程包 原合約工程加 / 減賬 新工程報價

原因：-

分發東莞各部門：

- () 生產技術總監 連附件 () 技術部 連附件 () 生產部 連附件 () 機械設計部 連附件
- () 採購部 連附件 () 生產統籌部 連附件
- () 質檢部 連附件 () 會計部 連附件 () 報關組 連附件 () 其他 楊榮輝 連附件

分發香港各部門：

- () 行政部 連附件 () 會計部 連附件 () 統籌部 連附件 () 工程部地盤科文 連附件 長阿奇
- () 採購部 連附件 () QS 部 連附件 () 維修部 連附件 () 其他 _____ 連附件

傳遞編號：

HK 1199 / 20

發件人簽署：


項目經理簽署：



美特鋁質 有限公司
MIDI Aluminium Fabricator Ltd.



工程號 J-837 地盤 觀塘裕民坊

物料編號	總層	每層	總數量	使用位置	樓層
API-H02a	35	1	35	T1CW G-1	10~26F,28~50F
API-H02a	34	1	34	T1CW D-1	10~26F,28~49F
API-H02a	35	1	35	T1CW C-1	10~26F,28~50F
API-H02a	35	1	35	T1CW H-2	10~26F,28~50F
API-H02a	39	2	78	T2CW C-2	10~26F,28~55F
API-H02a	39	1	39	T2CW B-2	10~26F,28~55F
API-H02a	39	1	39	T2CW A-1	10~26F,28~55F
API-H02a	39	1	39	T2CW M-2	10~26F,28~55F
API-H02a	37	1	37	T3CW E-1	10~26F,28~52F
API-H02a	37	1	37	T3CW B-2	10~26F,28~52F
API-H02a	37	1	37	T3CW A-1	10~26F,28~52F
API-H02a	35	1	35	T5CW N-1	10~26F,28~50F
API-H02a	35	1	35	T5CW M-2	10~26F,28~50F
API-H02a	35	1	35	T5CW L-1	10~26F,28~50F
API-H02a	35	1	35	T5CW H-2	10~26F,28~50F
API-H02a	35	1	35	T5CW C-1	10~26F,28~50F
API-H02a	10	1	10	T5CW C-1	10-21F
		合計:	630		

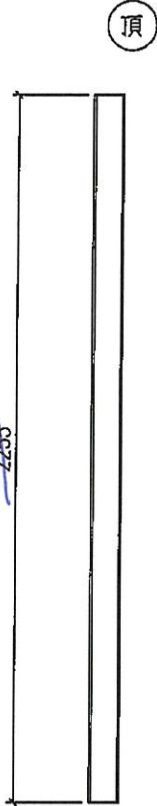

45件

地盤安裝

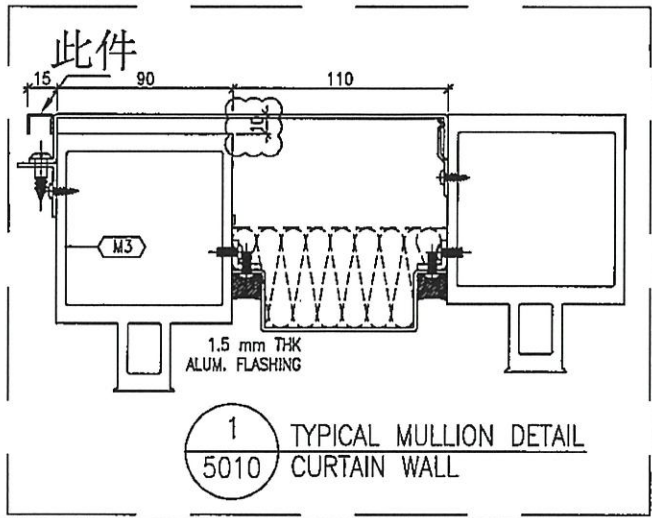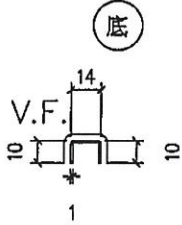

名稱	室內窗拆圖	制圖	鞠章芳	2019.09.06	修改		
材料	1mm類	復核	謝永林	2019.09.12	日期		
顏色	UCT803649 FXL-3	批准	Jason		圖號	API-H02a	


J837 To 烟哥, 祥哥

T2N 大貨物跟板房折角修改

2020.5.11

用 配 1469 修改

請留意修改 不阻石切石

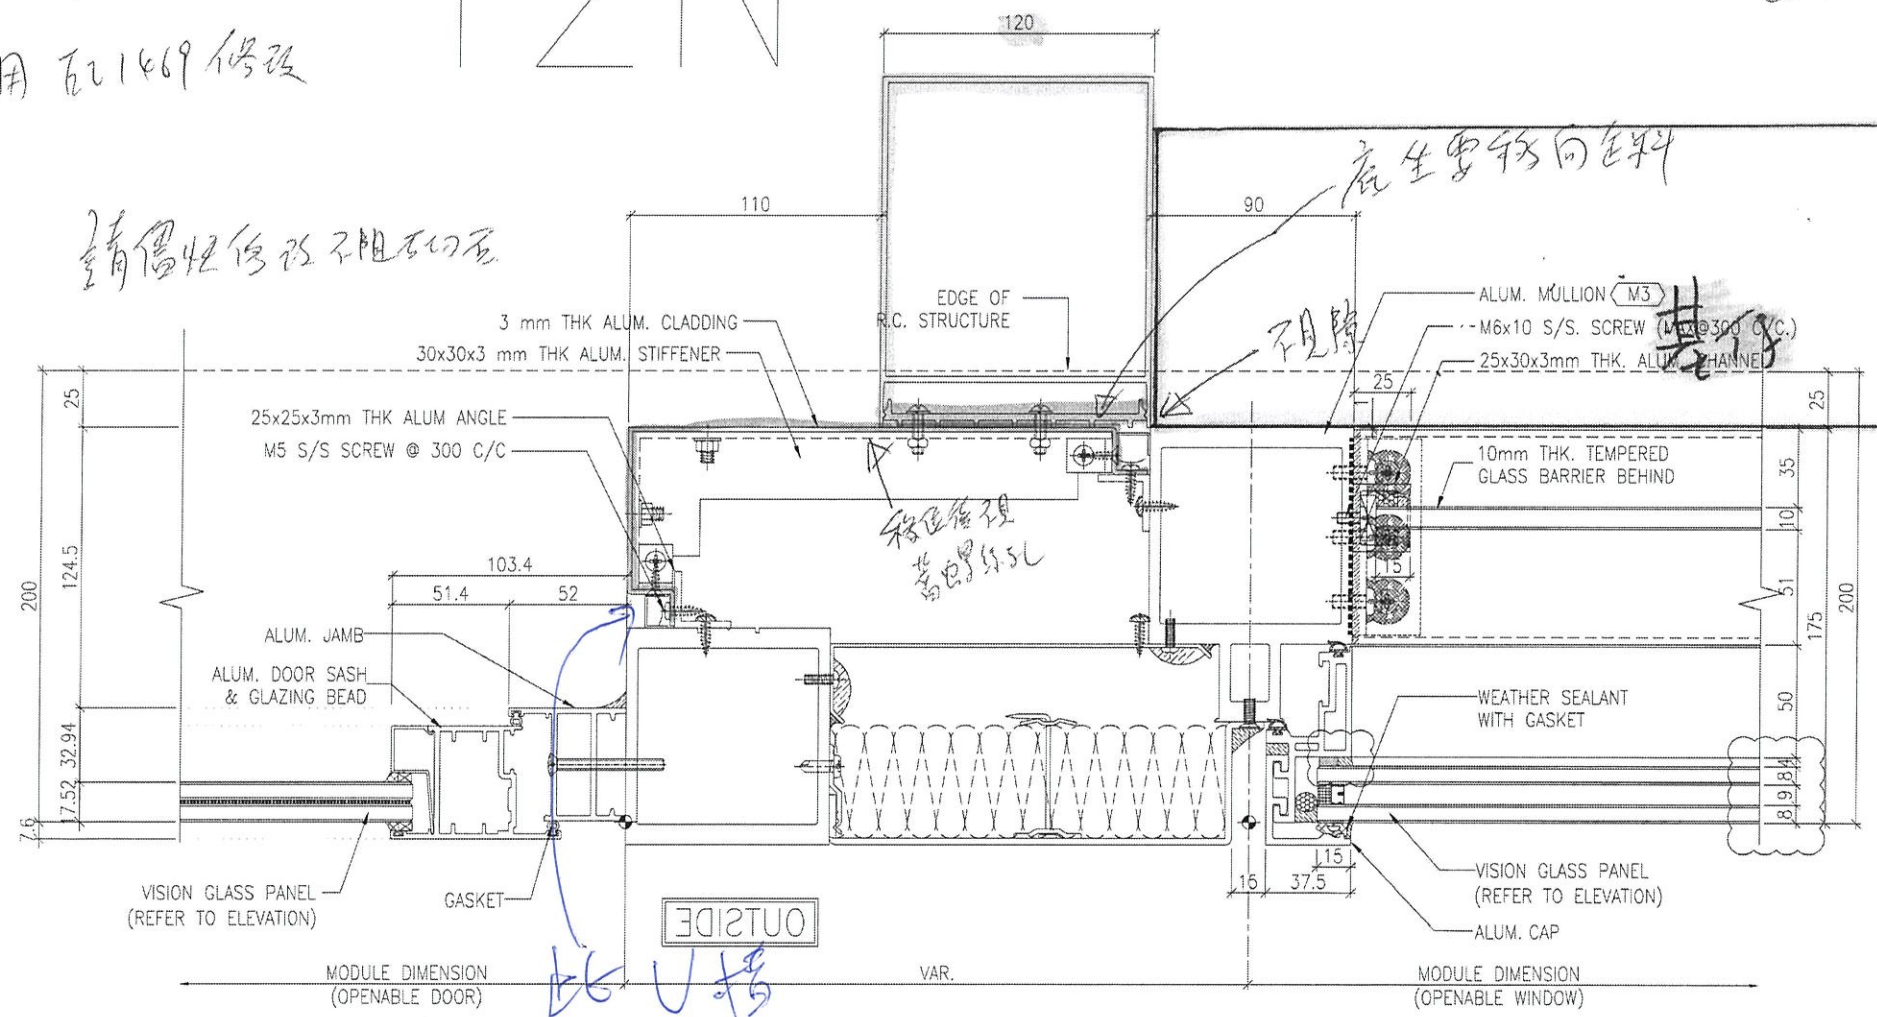

EDIT 20200511