

工程指示 / 要求簡箋(E.I.)

工程指示編號：EI/2014/20

修改版次：-

工程編號：J-837

工程名稱：觀塘裕民坊

工程項目：幕牆 T3G,52/F 補漏玻璃

收件人：Maggie / 永林

發件人：Eric Liu

日期：23/06/2020

要求提供 / 確認 事項：

- | | | |
|------------------------------------|-------------------------------------|-------------------------------|
| <input type="checkbox"/> 初步鋁料 B.M. | <input type="checkbox"/> 加工拆圖，然後生產 | <input type="checkbox"/> 尺寸表 |
| <input type="checkbox"/> 正式鋁料 B.M. | <input type="checkbox"/> 技術上資料 / 指示 | <input type="checkbox"/> 報價 |
| <input type="checkbox"/> 配件 B.M. | <input type="checkbox"/> 樣辦或貨品說明書 | <input type="checkbox"/> 分判合約 |
| <input type="checkbox"/> 其他：_____ | | |

內容：

請按 BM 訂購玻璃送地盤安裝用 (T3G, 52/F 補 1 件)

因 EI1113 拆漏玻璃，此 EI 補回

謝謝

請在 2020 / 07 / 03 前完成上列要求。

附：1 頁 bm，1 頁位置圖

以上項目為：

- 原合約工程包 原合約工程加 / 減賬 新工程報價

原因：-

分發東莞各部門：

- () 生產技術總監 連附件 () 技術部 連附件 () 永林 連附件 () 生產部 連附件 () 機械設計部 連附件
 () 採購部 連附件 () 生產統籌部 連附件 梅
 () 質檢部 連附件 () 會計部 連附件 () 報關組 連附件 () 其他 楊榮輝 連附件

分發香港各部門：

- () 行政部 連附件 () 會計部 連附件 () 統籌部 連附件 () 工程部地盤科文 連附件 火同哥
 () 採購部 連附件 () QS 部 連附件 () 維修部 連附件 () 其他 _____ 連附件


傳遞編號：

HK 1229/20

發件人簽署：

項目經理簽署：

 美特鋁質有限公司 MIDI Aluminium Fabricator Ltd.		工程號: J837	計算:		送呈:			計算參考數值/所屬位置分格							
地盤名稱 觀塘裕民坊		核對:			副本:										
項目類別 幕牆/特式層		批准:			A/C Code:										
地盤用玻璃B.M.表		BM編號:837-CW-M01-S-GP09	修改版次:	總計玻璃面積 (平方米):	0.19										
序號	修改內容	玻璃圖號	顏色與類型	厚度 (mm)	玻璃尺寸		數量 (塊)	總面積 (平方米)	使用位置	單位	樓層	分屬類型	分格1	分格高度	每层
					寬度 (W mm)	高度 (H mm)									
1		G4-865	G4	8.0	865.0	216.0	1	0.19	T3CW-G-1	G	52F	梗頂死梗	925.0	280.0	1
2						合計:	1	0.19							
加工注意事項 /玻璃類型描述:		1).本表中之清片玻璃是 信義 原片, 藍片玻璃是藍欣原片													
		2).本表中所有玻璃對角線尺寸偏差要求不超過負2mm。													
		3).本表中玻璃要求粗磨邊處理並倒棱角, 攔河玻璃頂底要精磨邊, 而所有玻璃之入爐方向需保持一致。													
		4).本表中所有玻璃成品均需做雙面保護, 用3M膠紙加四周一寸FK白膠紙做雙面加固保護處理。													
		5).本表中所有玻璃成品均需注明室內外及其玻璃編號/使用位置/樓層, 以便識別。													
		(G4) 8 mm THK. HEAT STRENGTHENED BLUE TINTED GLASS (SPANDREL GLASS).(D18070395)													

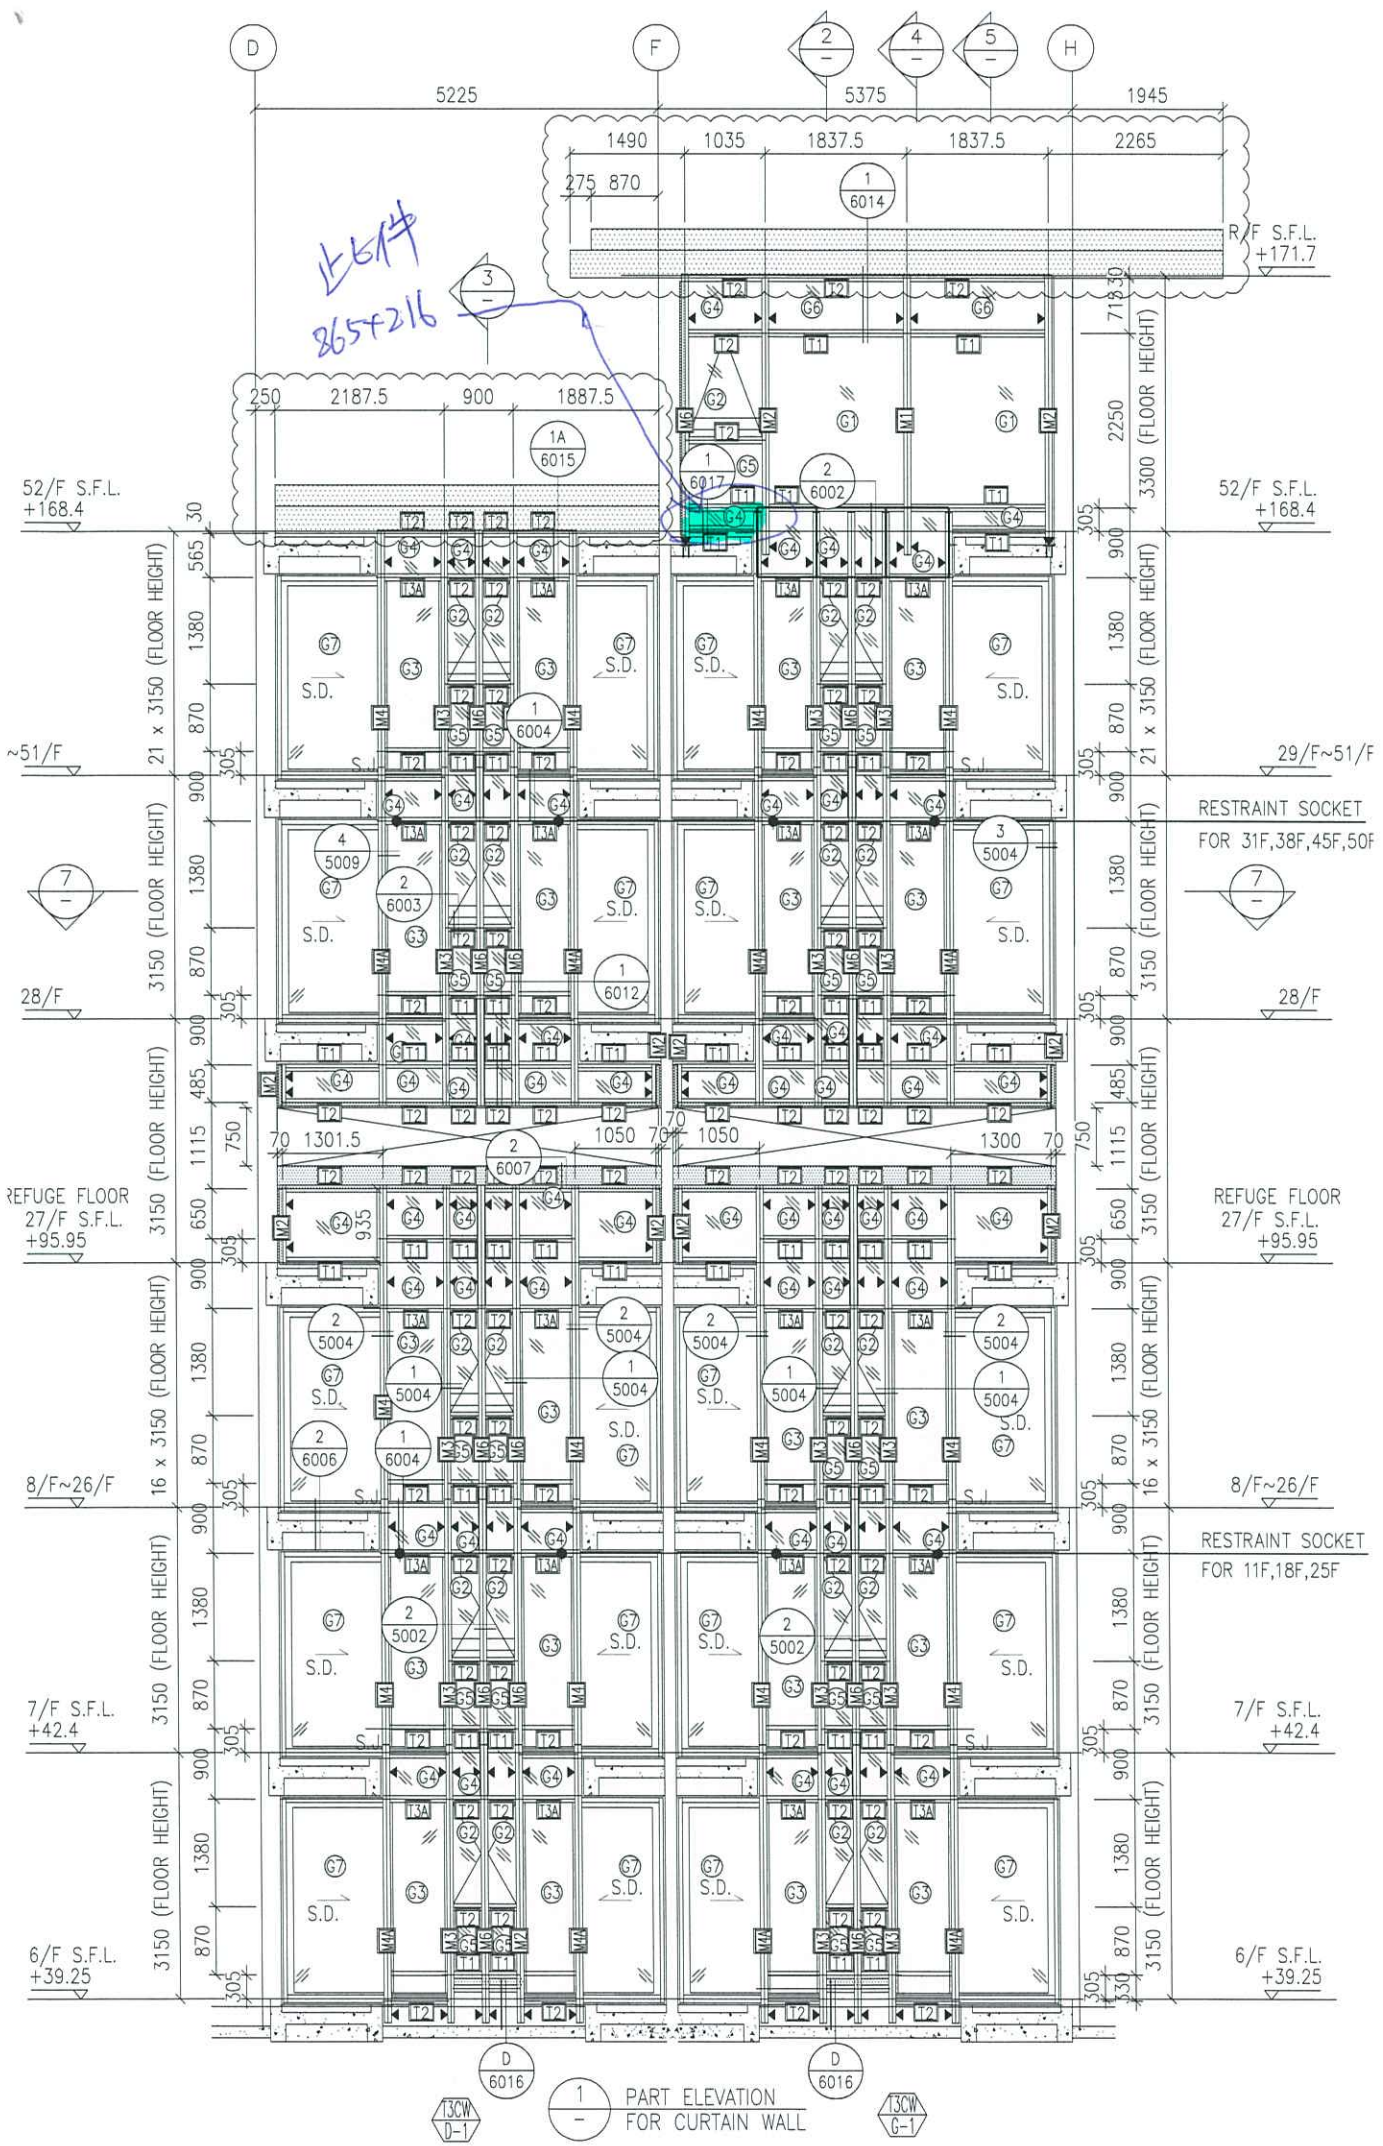

L614

1 PART ELEVATION FOR CURTAIN WALL

13CW D-1

13CW G-1

52/F S.F.L. +168.4

52/F S.F.L. +168.4

7

7

28/F

28/F

REFUGE FLOOR 27/F S.F.L. +95.95

REFUGE FLOOR 27/F S.F.L. +95.95

8/F~26/F

8/F~26/F

7/F S.F.L. +42.4

7/F S.F.L. +42.4

6/F S.F.L. +39.25

6/F S.F.L. +39.25

RESTRAINT SOCKET FOR 31F,38F,45F,50F

RESTRAINT SOCKET FOR 11F,18F,25F

21 x 3150 (FLOOR HEIGHT)

21 x 3150 (FLOOR HEIGHT)

16 x 3150 (FLOOR HEIGHT)

16 x 3150 (FLOOR HEIGHT)

3150 (FLOOR HEIGHT)

3150 (FLOOR HEIGHT)

5225

5375

1945

1490

1035

1837.5

1837.5

2265

250

2187.5

900

1887.5

718.30

2250

3300

(FLOOR HEIGHT)

900

1380

(FLOOR HEIGHT)

900

1380

(FLOOR HEIGHT)

750

1115

(FLOOR HEIGHT)

900

1380

(FLOOR HEIGHT)

900

1380

(FLOOR HEIGHT)

330

330

(FLOOR HEIGHT)

D 6016

D 6016

13CW D-1

13CW G-1