

工程指示 / 要求簡箋(E.I.)

工程指示編號：EI / 2116 / 20 修改版次：-
 工程編號 : J - 837 工程名稱 : 觀塘裕民坊
 工程項目 : 幕牆 10/F 用吸音柱(新款)
 收件人 : 生統/ 永林 發件人 : Eric Liu 日期 : 13/07/2020

要求提供 / 確認 事項：

- | | | |
|------------------------------------|-------------------------------------|-------------------------------|
| <input type="checkbox"/> 初步鋁料 B.M. | <input type="checkbox"/> 加工拆圖，然後生產 | <input type="checkbox"/> 尺寸表 |
| <input type="checkbox"/> 正式鋁料 B.M. | <input type="checkbox"/> 技術上資料 / 指示 | <input type="checkbox"/> 報價 |
| <input type="checkbox"/> 配件 B.M. | <input type="checkbox"/> 樣辦或貨品說明書 | <input type="checkbox"/> 分判合約 |
| <input type="checkbox"/> 其他：_____ | | |

內容：

請按加工圖生產吸音柱送地盤安裝
因現場已做吸音柱有彈起問題，吸音柱部份修改，試做 1 層再放行大貨
謝謝！

請在 2020/ 07 / 17 前完成上列要求。

附： 11 頁加工圖，1 頁位置圖

以上項目為：

- 原合約工程包 原合約工程加 / 減賬 新工程報價

原因：-

分發東莞各部門：

- () 生產技術總監 連附件 技術部 連附件 () 生產部 連附件 () 機械設計部 連附件
 () 採購部 連附件 生產統籌部 連附件
 () 質檢部 連附件 () 會計部 連附件 () 報關組 連附件 () 其他 楊榮輝 連附件

分發香港各部門：

- () 行政部 連附件 () 會計部 連附件 () 統籌部 連附件 工程部地盤科文 連附件 水師哥
 () 採購部 連附件 () QS 部 連附件 () 維修部 連附件 () 其他 _____ 連附件

傳遞編號：

HK 1409 / 20

發件人簽署：

項目經理簽署：


Eric Liu
PP





美特鋁質 有限公司
MIDI Aluminium Fabricator Ltd.

| 序號 | 物料編號 | 數量 | 長度L | 位置 |
|----|----------|-------|------|-----------------|
| 1 | DT-LB11 | 27(1) | 2475 | 6-50/F 3/F 10/F |
| 2 | DT-LB11A | 14(1) | 2455 | 6-50/F 3/F 10/F |

工程號 J-837 地盤 觀塘裕民坊

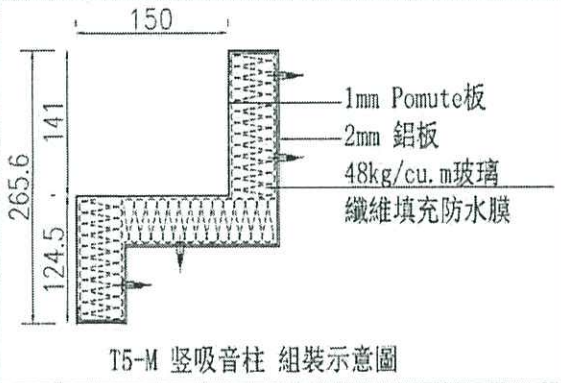

T5M/A

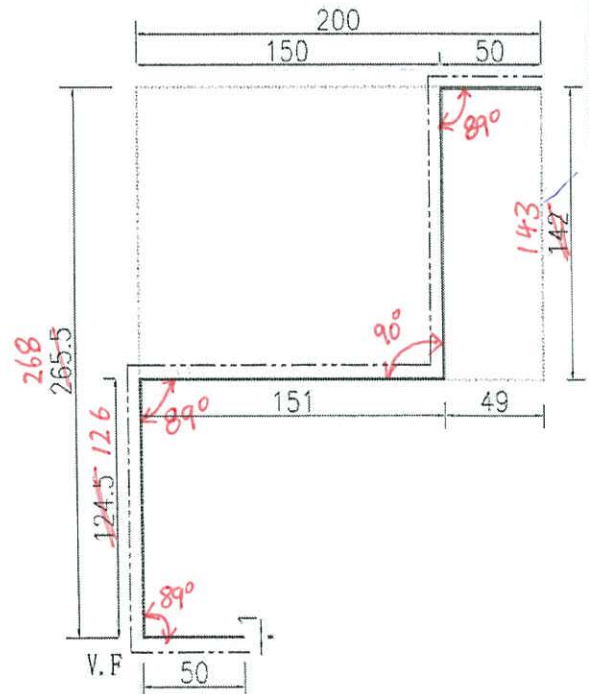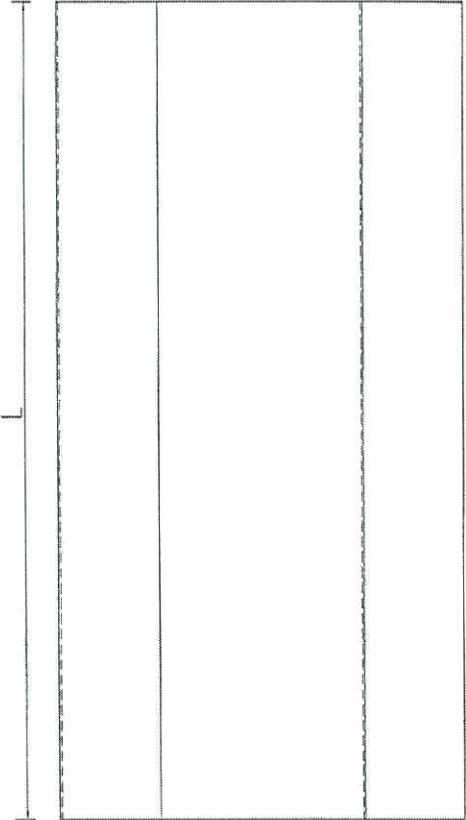




| | | | | | | | |
|----|---------------------|----|-----|------------|----|---------|--|
| 名稱 | pomute板拆圖 | 制圖 | 吳偉瑜 | 2020.04.07 | 修改 | | |
| 材料 | 1mm pomute板 | 復核 | | | 日期 | | |
| 顏色 | UCT803649FXL-2(香檳金) | 批准 | | | 圖號 | DT-LB11 | |



美特鋁質 有限公司
MIDI Aluminium Fabricator Ltd.

| 序號 | 物料編號 | 數量 | 長度L | A | N | B | 位置 |
|----|----------|----|------|-------|-----|-----|-------|
| 1 | DT-LB12 | 27 | 2475 | 237.5 | 500 | x 4 | 237.5 |
| 2 | DT-LB12A | 11 | 2455 | 227.5 | 500 | x 4 | 227.5 |


工程號 J-837 地盤 觀塘裕民坊

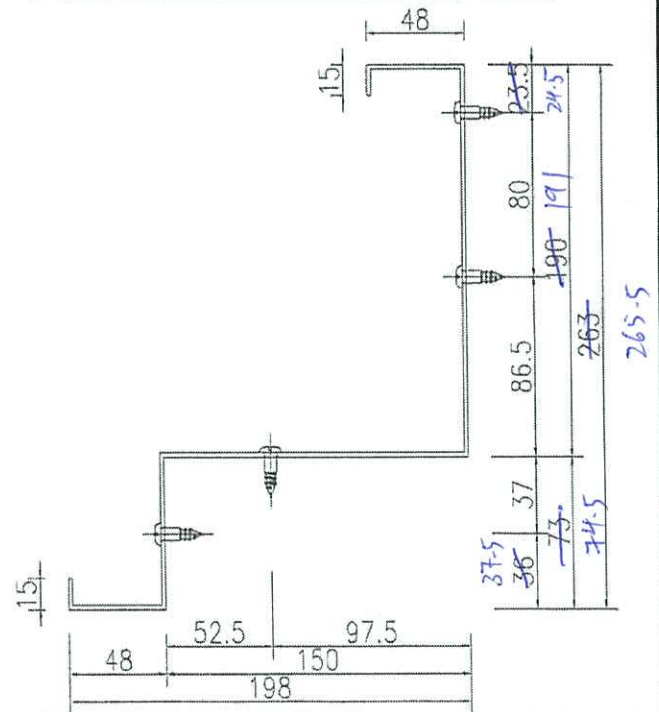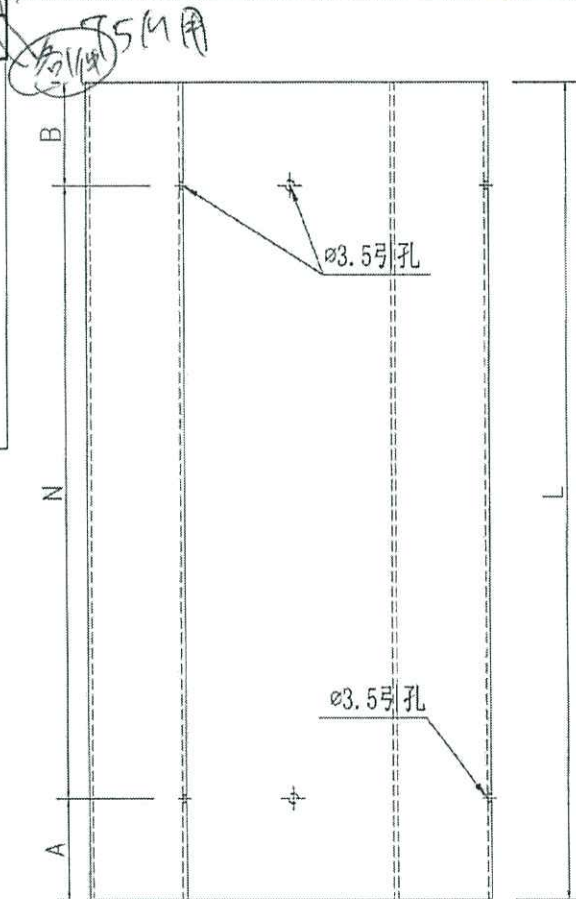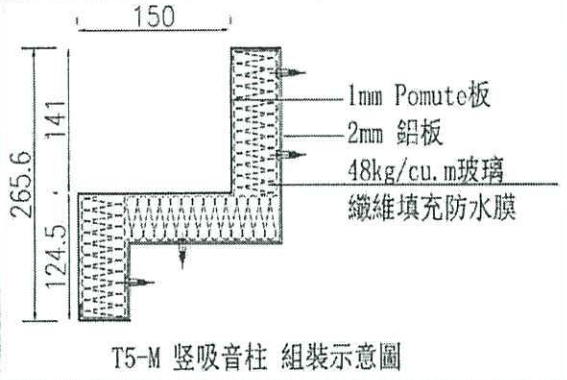

| | | | | | | | |
|----|-------|----|-----|------------|----|---------|--|
| 名稱 | 鋁板拆圖 | 制圖 | 吳偉瑜 | 2020.04.07 | 修改 | | |
| 材料 | 2mm鋁板 | 復核 | | | 日期 | | |
| 顏色 | MILL | 批准 | | | 圖號 | DT-LB12 | |



EG-DWG3

10/7

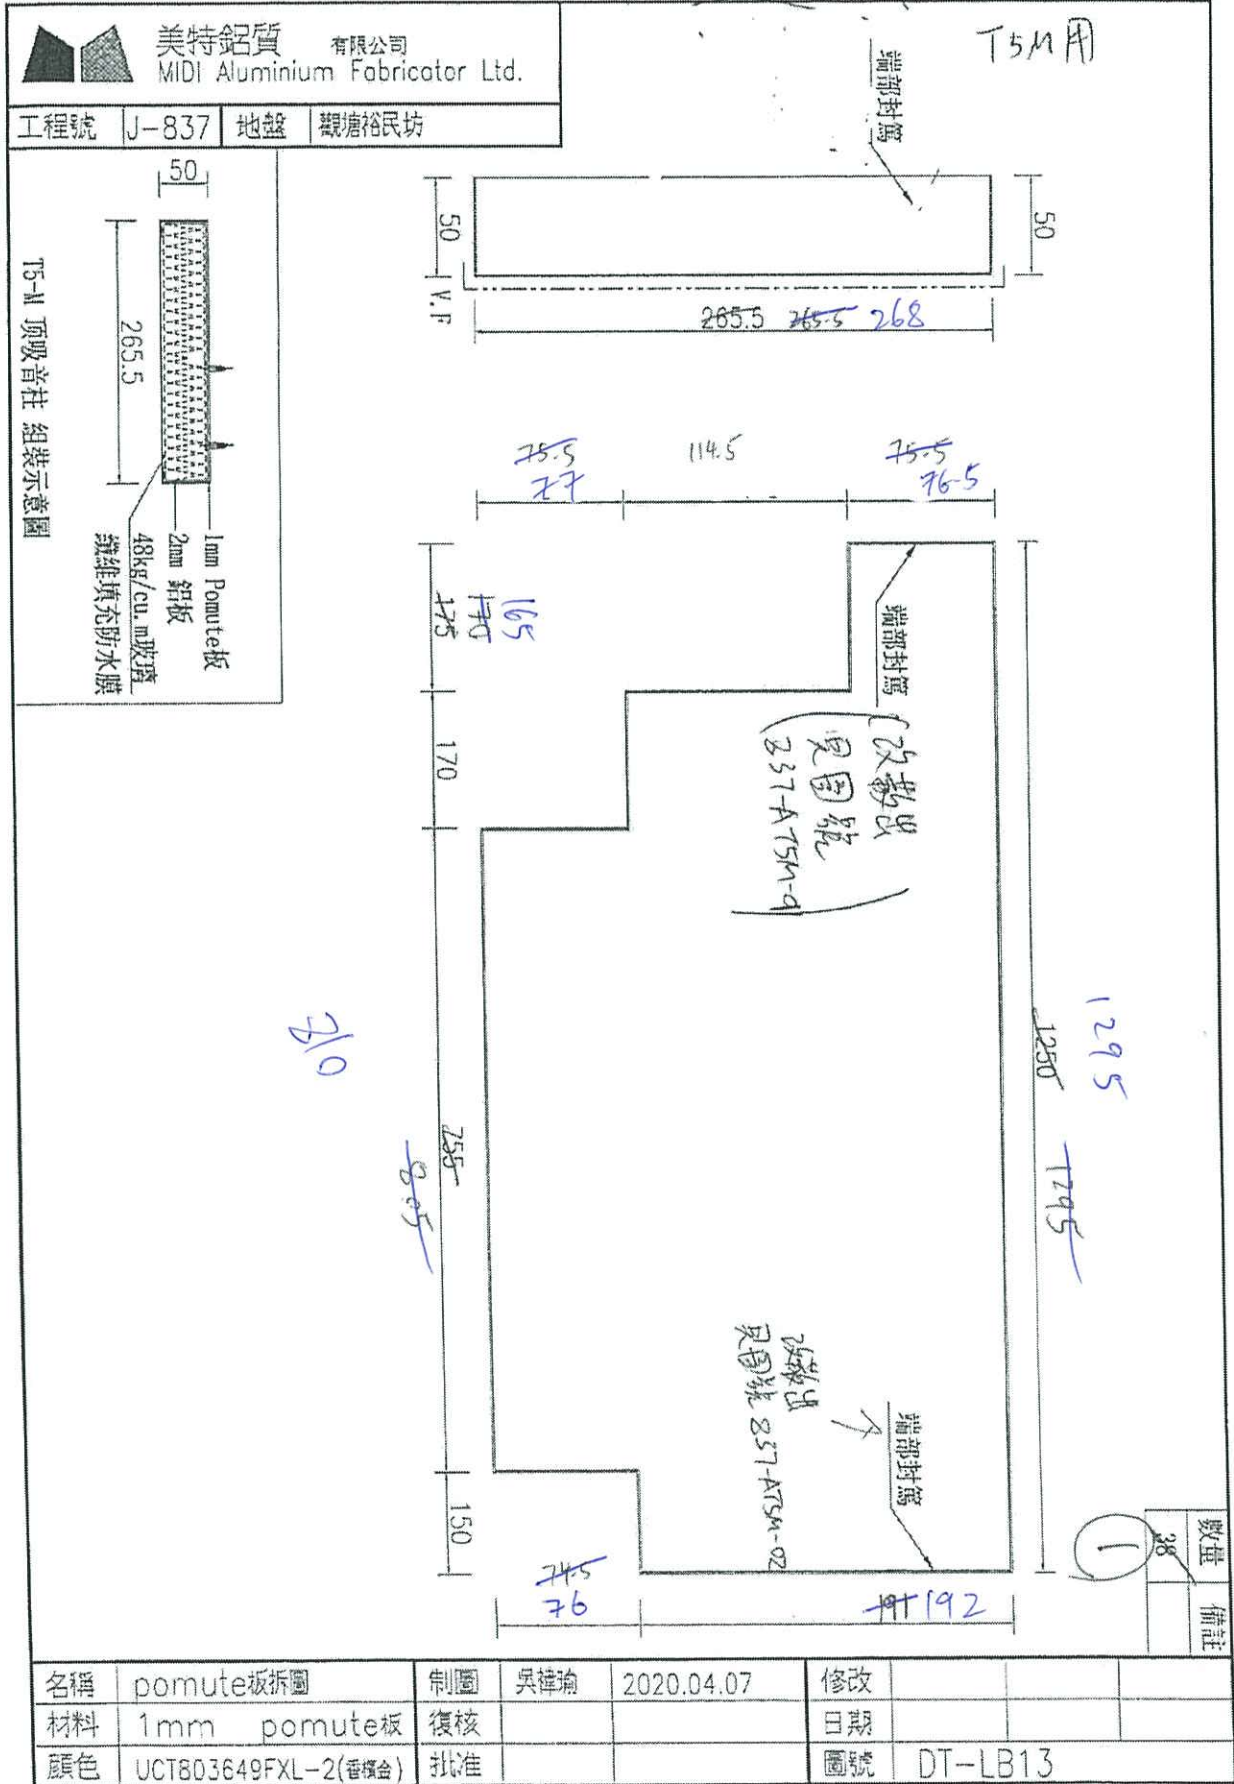

美特鋁質有限公司
MIDI Aluminium Fabricator Ltd.

工程號 J-837 地盤 觀塘裕民坊

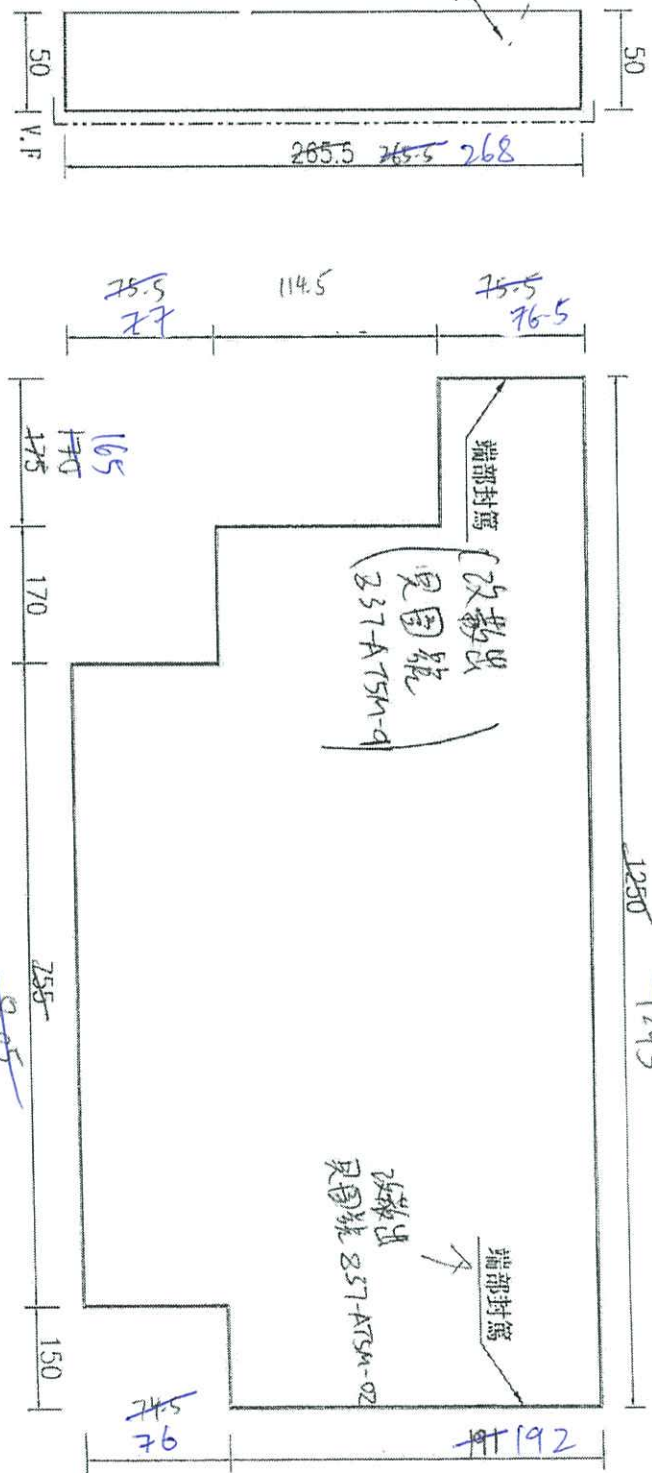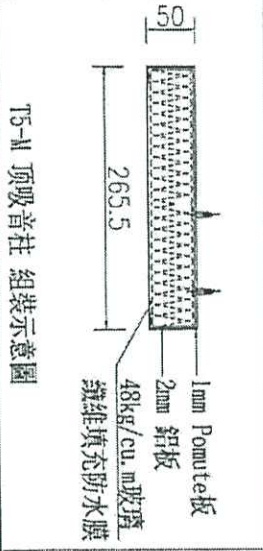

2/0

EG-DWG3

10/7





美特鋁質有限公司
MIDI Aluminium Fabricator Ltd.

工程號 J-837 地盤 鐵塘裕民坊

T5M用

金身
頂殼

T5-M 頂吸音柱 組裝示意圖

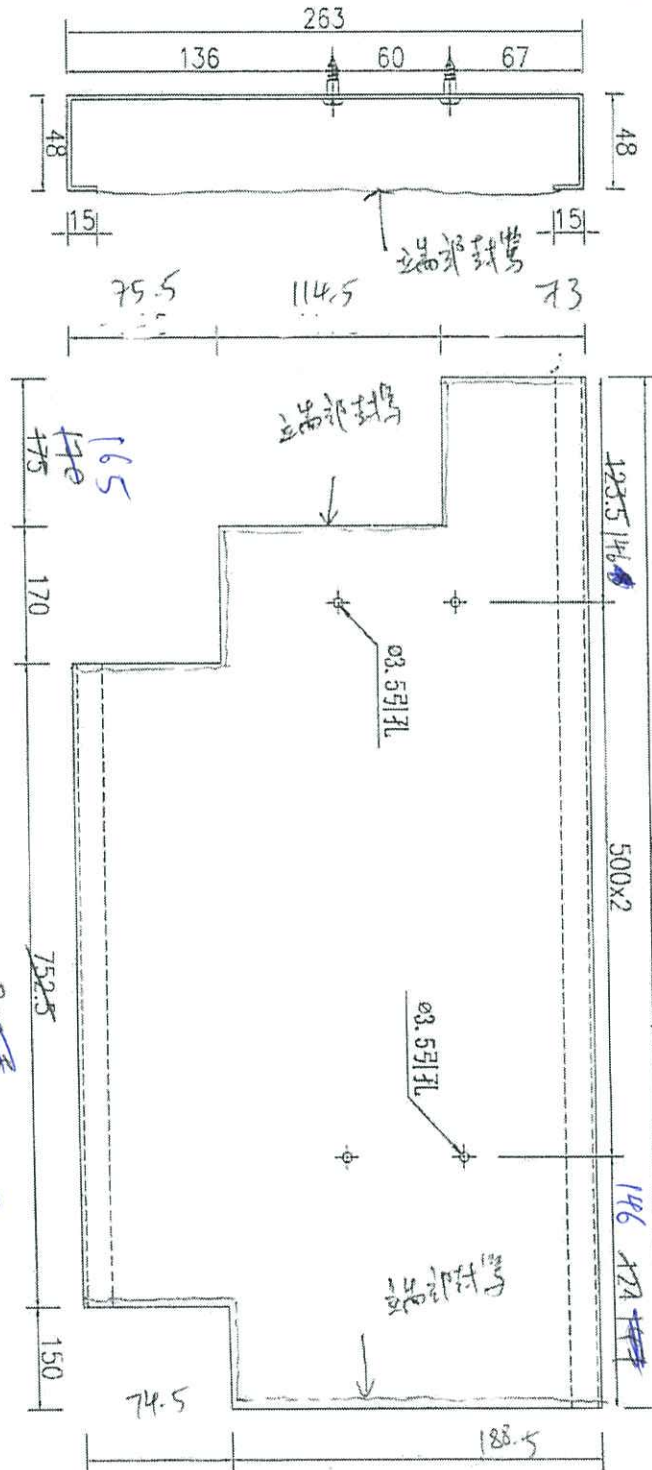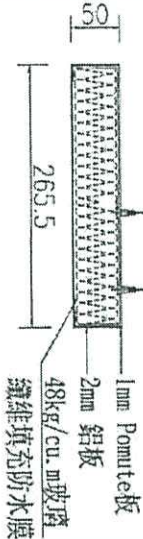

| | |
|----|----|
| 數量 | 38 |
| 備註 | |

| | | | | | | |
|----|-------|----|-----|------------|----|---------|
| 名稱 | 鋁板拆圖 | 制圖 | 吳律瑜 | 2020.04.07 | 修改 | |
| 材料 | 2mm鋁板 | 復核 | | | 日期 | |
| 顏色 | MILL | 批准 | | | 圖號 | DT-LB14 |


EG-DWG3



美特鋁質 有限公司
MIDI Aluminium Fabricator Ltd.



| 序號 | 物料編號 | 數量 | 長度L | 位置 |
|----|----------|----|------|-----------------|
| 1 | DT-LB15 | 29 | 2475 | 6-50/P 8/F 10/F |
| 2 | DT-LB15A | 9 | 2455 | 6-50/P 8/F 10/F |

工程號 J-837 地盤 觀塘裕民坊

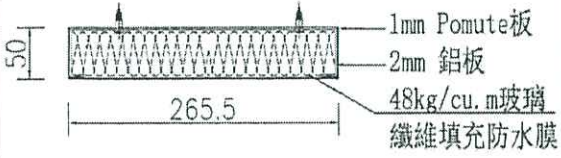

T5-N 豎吸音柱 組裝示意圖

T5N用 在身

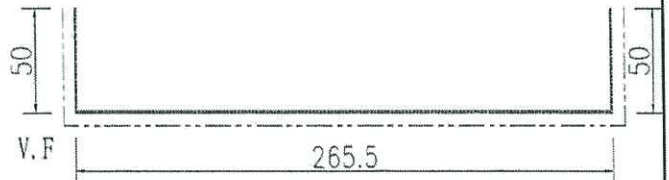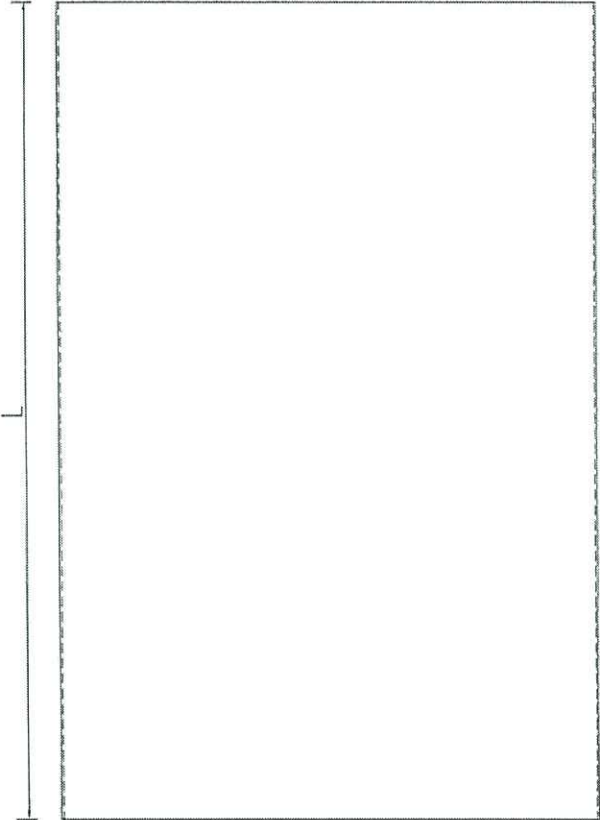


| | | | | | | | |
|----|---------------------|----|-----|------------|----|---------|--|
| 名稱 | pomute板拆圖 | 制圖 | 吳璋瑜 | 2020.04.07 | 修改 | | |
| 材料 | 1mm pomute板 | 復核 | | | 日期 | | |
| 顏色 | UCT803649FXL-2(香積金) | 批准 | | | 圖號 | DT-LB15 | |



美特鋁質 有限公司
MIDI Aluminium Fabricator Ltd.



| 序號 | 物料編號 | 數量 | 長度L | A | N | B | 備註 |
|----|----------|----|------|-------|-----|-----|-------|
| 1 | DT-LB16 | 28 | 2475 | 237.5 | 500 | x 4 | 237.5 |
| 2 | DT-LB16A | 28 | 2455 | 227.5 | 500 | x 4 | 227.5 |

工程號 J-837 地盤 觀塘裕民坊

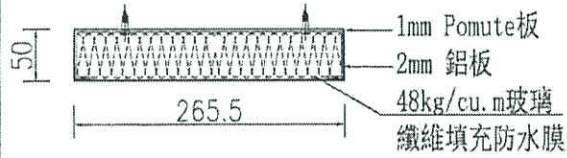


T5-N 豎吸音柱 組裝示意圖

各1件 T5N/A

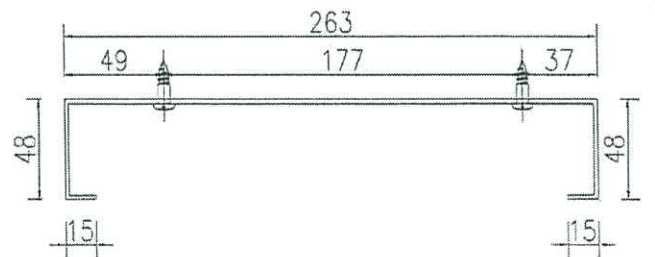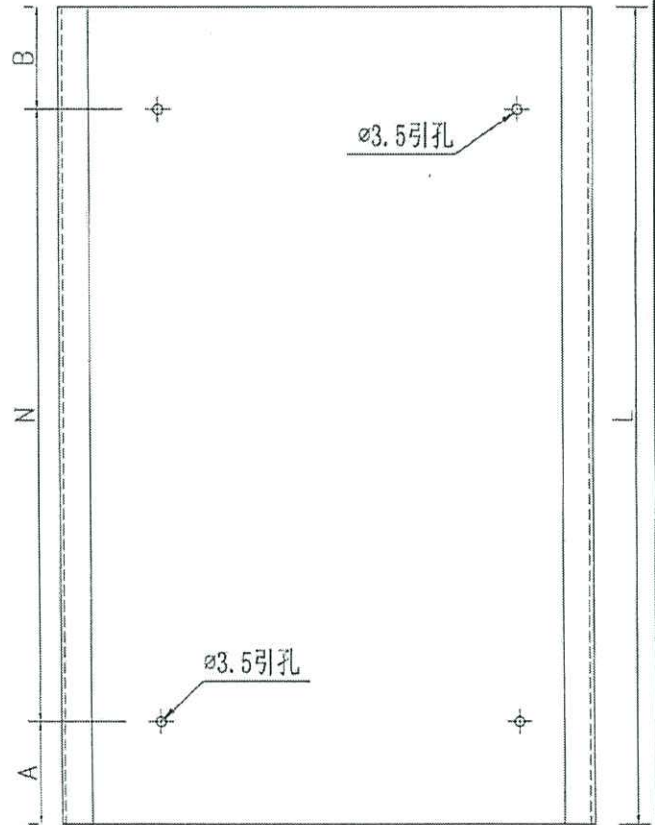

| | | | | | | | |
|----|-------|----|-----|------------|----|---------|--|
| 名稱 | 鋁板拆圖 | 制圖 | 吳偉瑜 | 2020.04.07 | 修改 | | |
| 材料 | 2mm鋁板 | 復核 | | | 日期 | | |
| 顏色 | MILL | 批准 | | | 圖號 | DT-LB16 | |



EG-DWG3

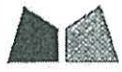

美特鋁質有限公司
MIDI Aluminium Fabricator Ltd.

工程號 J-837 地盤 觀塘裕民坊

T5-M 頂吸音柱 組裝示意圖

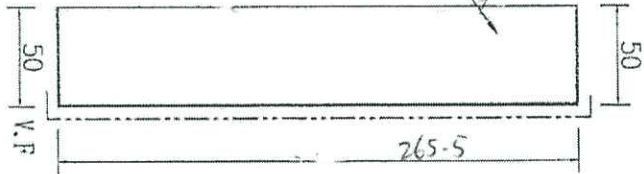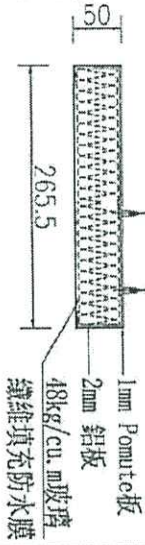

T5-M
頂吸

10/17用



845
850

吳國強: 837-ATTENOS
改動出線片 -> 端部封篤

①

| | |
|----|----|
| 數量 | 88 |
| 備註 | |

| | | | | | | |
|----|---------------------|----|-----|------------|----|---------|
| 名稱 | pomute板拆圖 | 制圖 | 吳肇瑜 | 2020.04.07 | 修改 | |
| 材料 | 1mm pomute板 | 復核 | | | 日期 | |
| 顏色 | UCT803649FXL-2(香檳金) | 批准 | | | 圖號 | DT-LB17 |

EG-DWG3





美特鋁質有限公司
MIDI Aluminium Fabricator Ltd.

工程號 J-837 地盤 觀塘裕民坊

T5N用
J型捲


10/11/14

T5-N 頂吸音柱 組裝示意圖

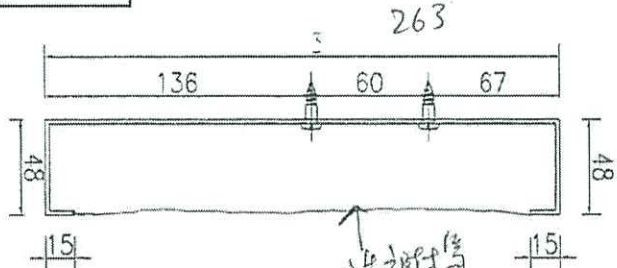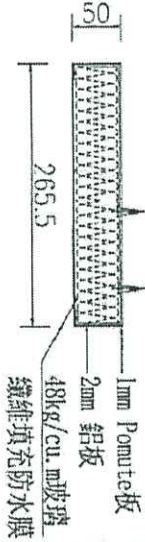

| | |
|----|----|
| 數量 | 38 |
| 備註 | |

| | | | | | | |
|----|-------|----|-----|------------|----|---------|
| 名稱 | 鋁板拆圖 | 制圖 | 吳偉瑜 | 2020.04.07 | 修改 | |
| 材料 | 2mm鋁板 | 復核 | | | 日期 | |
| 顏色 | MILL | 批准 | | | 圖號 | DT-LB18 |

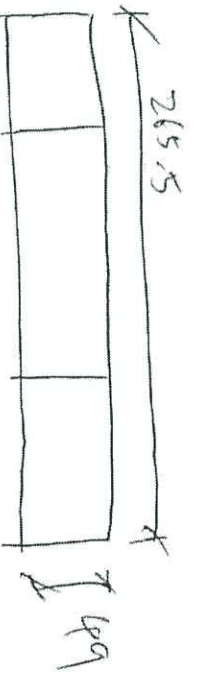

BT-LB17 用设计片


75M用

1mm B powder 板

部品: VCF 803649 FXL-2



数量: 38件 11件

图号 = 837-AT5N-03

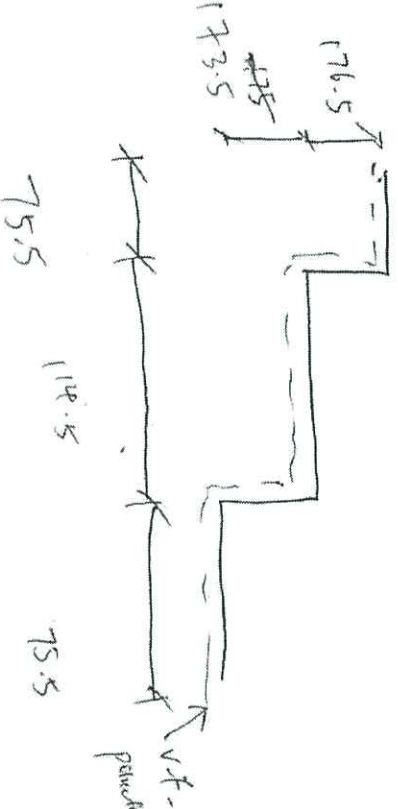

VCF powder 光轴

265.5

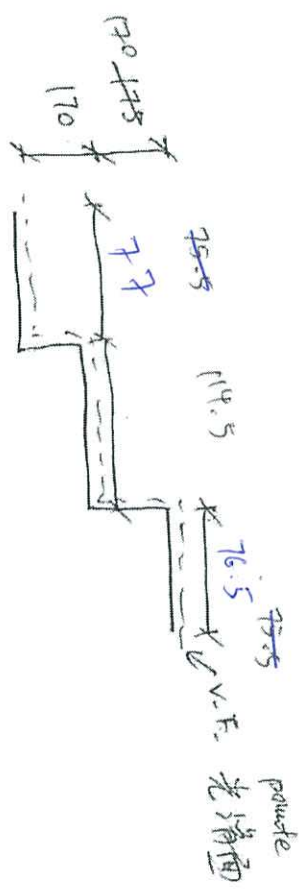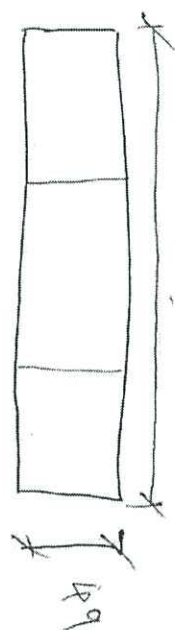

DTLB13用封条片


T 5M用

1mm厚 pakuete 板

颜色: VCT803649FRL-2

数量 38件 1件

图号: 837-ATBM-01

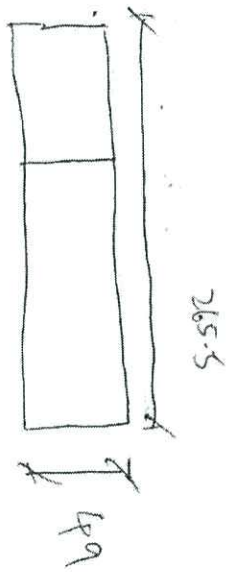

DTLB13 用材料片


T5M 用

1mm厚 plate板

材料: UCT803649F0L-2

数量: ~~38件~~ 11件



② 数量 = 351 - AT5M-02

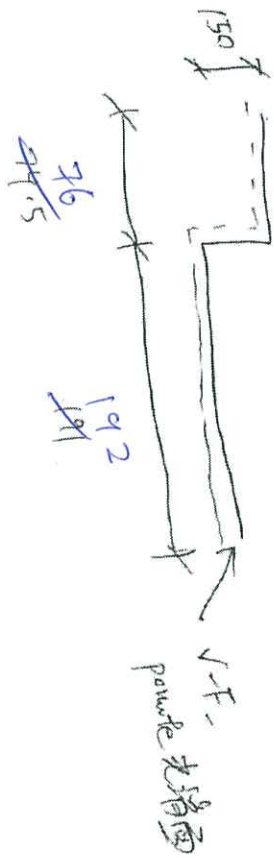

EG-DWG3

美特鋁質有限公司
MIDI Aluminium Fabricator Ltd.

工程號 J-837 地盤 震放

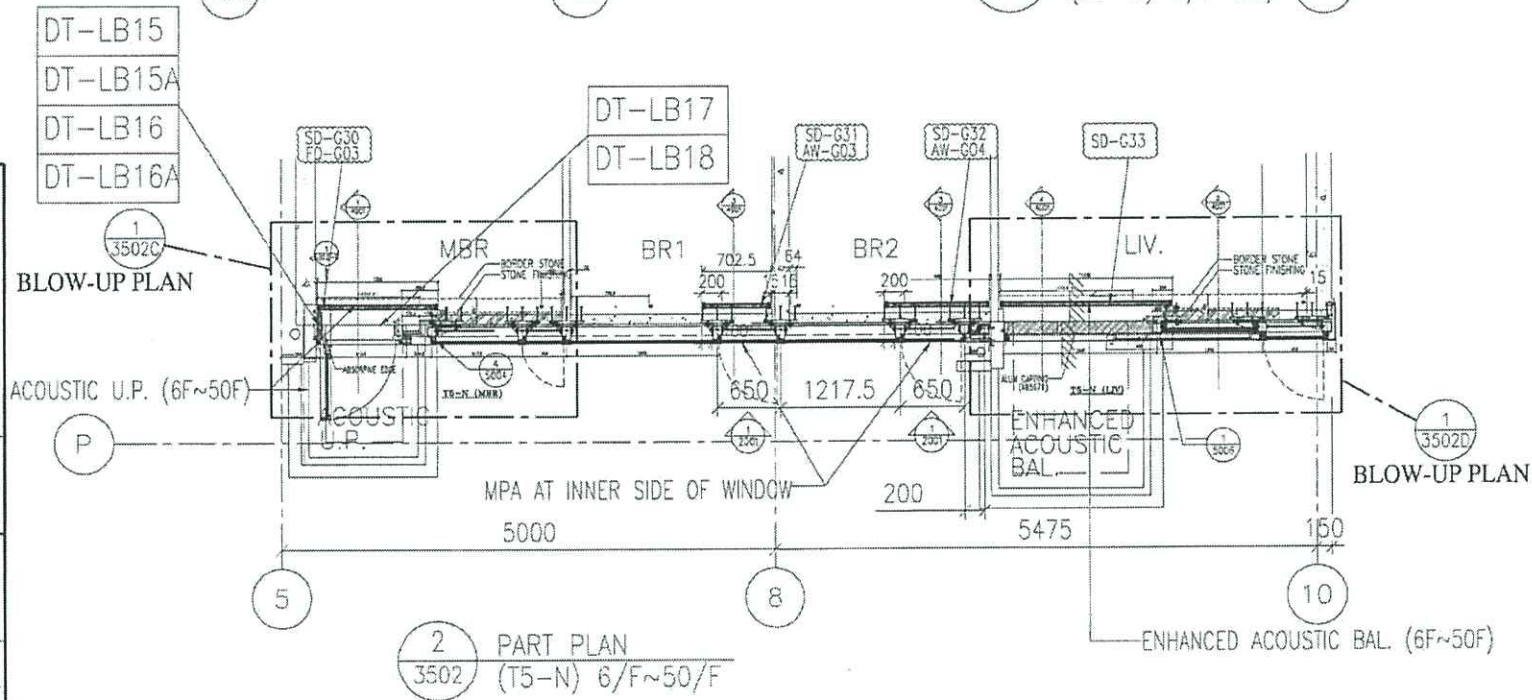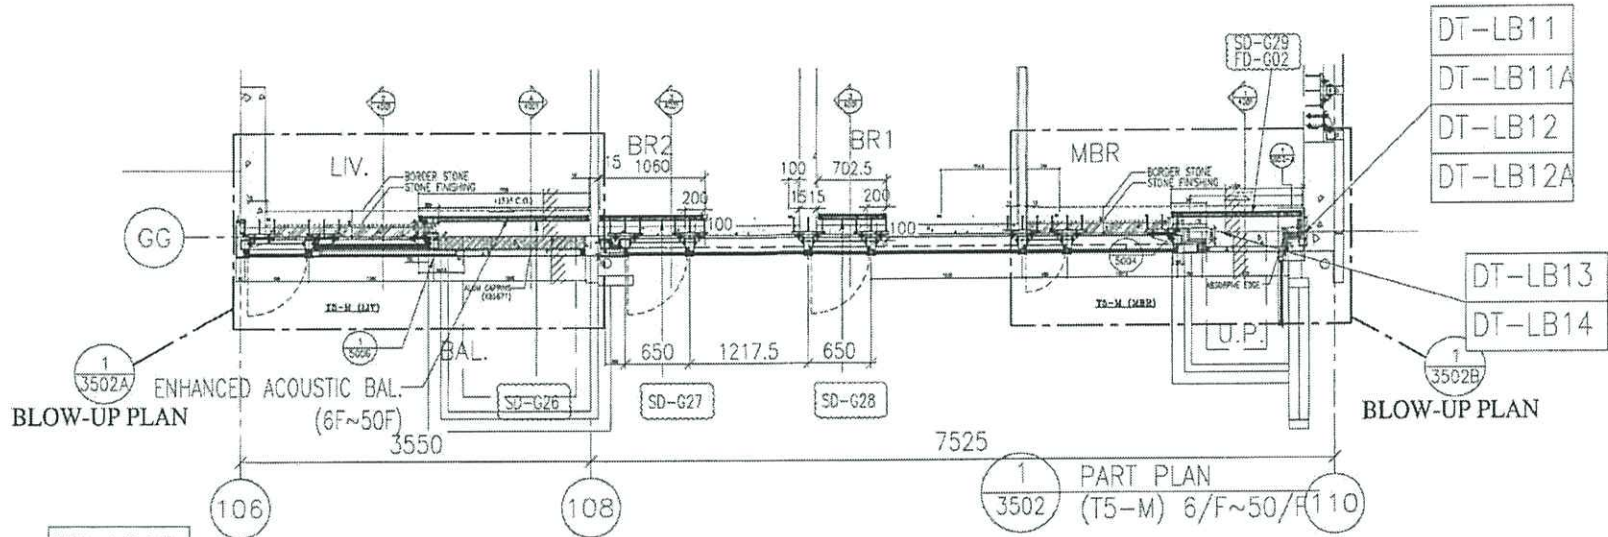

| | |
|------|--------------|
| 名稱 | 隔音柱鋁板安裝位置圖 |
| 材料 | |
| 顏色 | |
| 制圖 | 吳沛瑜 |
| 復核 | |
| 批准 | |
| 修改日期 | 2020.4.10 |
| 圖號 | J837-DT-LBW4 |